3	2	1

類別 E NO 4806

竣工 60年 9月 日

工事名 70-838-132 椙山女学園大学 大学会館他外構

電気設備		電気設備		電気設備	
番号	図面要項	番号	図面要項	番号	図面要項
E-1	電気設備工事特記仕様書	E-1	電気設備工事特記仕様書	別棟 E-1	屋外灯設備図
2	屋外電気設備図	2	分電盤結線図,動力制御盤表	~	
3	変電設備図	3	動力弱電設備図	ELV-1	昇降機設備図
4	照明器具姿図	4	〃		
5	動力盤表	5	照明器具姿図 弱電設備図		
6	分電盤表	6	電灯コンセント設備図		
7	動力弱電設備図	7	自動火災報知設備系統図		
8	電灯コンセント設備図	8	自動火災報知設備図		
9	防煙防火連動制御設備図	9	〃		
10	〃	別棟 E-1	防犯ブザー設備		
11	〃	2	外灯設備図		
12	〃				
13	厨房．喫茶厨房設備図				

電気

事務課長	担当課長	担当者
	松岡	

資料センター

(58. 9. 2,000) N

名古屋
A-461

1. 建築物概要

(1)所在地		(〒464) 名古屋市千種区田代町新紅 1-254
(2)構造・規模		
	主要構造	鉄筋コンクリート造
	階数	地下 1階 地上 3階 塔屋 1階
	建築面積	1,071.712 m² (既存 10,956.367 m²)
	延面積	4054.768 m² (〃 34,531.750 m²)
(3)主用途		学校
(4)増築予定		有
(5)法規		消防法別表 第一 第 7 項 無窓階

2. 一般事項

(1)適用	この工事は，当社電気設備工事標準仕様書・この特記仕様書・図面および監理者の指示にしたがい施工する。なお，特記仕様書・図面は，電気設備工事標準仕様書に優先する。
(2)施工図・製作図	施工に際しては，必要な施工図・製作図を遅滞なく作成し監理者の承諾を受けた後施工する。
(3)官公庁手続	この工事に関連する官公庁その他への手続き，およびこれに必要な費用はこの工事に含む。
(4)竣工図	竣工図は当社指定の用紙を使用し，工事完了後速かに原図を提出する。

3. 電気設備工事内訳

1) 変電設備工事
2) 幹線設備工事
3) 動力配管配線設備工事
4) 電灯コンセント設備工事
  (イ) 分電盤とその取付工事
  (ロ) 電灯コンセント配管配線設備工事
5) 照明器具とその取付工事
6) 電話配管設備工事
7) 非常放送設備工事
8) 拡声設備工事
9) 駐車場管制設備工事
10) テレビ共聴設備工事
11) 電気時計用配管設備工事
12) 自動火災報知設備工事
13) 防煙防火区画制御設備工事
14) インターホン(ELV用) 配管配線設備工事

4. 別途工事

(1) 電力引込工事負担金（施主負担）
(2) 受電後引渡しまでの基本電力料金（施主負担）
(3) 電話機器と，その取付けならびに配線工事（施主負担）
(4) テレビ電波障害調査費および補償工事費（施主負担）
(5) 電気時計とその取付けならびに配線工事（施主負担）
6) 教育用機器とその取付けならびに配管配線工事（施主負担）
7) 映写機とその取付けならびに配管配線工事(施主負担)(図示分は本工事に含む)

5. 電気方式 周波数 60 Hz

受電	電気方式	摘要	配電	電気方式	摘要		
(1) 高圧	交流 3 相 3 線式 6,600V		(1) 電灯コンセント	交流 1 相 3 線式 200/100V			
(2)	交流 相 線式 V		(2) 動力	交流 3 相 3 線式 200V			
(3)			(3)				
(4)			(4)				

6. 設計に関する打合・調査

打合せ先	打合せ先担当者		電話番号	摘要		年月日	担当者
電力会社							
電電公社							
消防署							

7. 関連工事

取合工事	電気	機械	建築	備考
~~(1) 変電室および発電機室内軽量コンクリート打ち工事。~~			○	
~~(2) 変電室および発電機室内ピット（枠金物，溝蓋とも）工事。~~			○	
~~(3) 変電室・発電機室の天井，壁などの吸音防音工事。~~			○	
~~(4) キュービクルの基礎および構造体補強工事。~~			○	
~~(5) 自家発電設備に必要な給排水工事。~~		○		
~~(6) 自家発電設備用モノレール又はフックと，その取付工事。~~			○	
~~(7) 蓄電池室内（天井・壁および床）の耐酸処理。~~			○	
~~(8) 機器据付けのための床下および構造体補強工事。~~			○	床上機器台は設備工事。
~~(9) EPS内床の軽量コンクリート打ち工事。~~			○	
(10) 鉄骨製作に直接必要な梁貫通スリーブと，その取付けおよび構造体補強工事。			●	
(11) 上記以外にコンクリート打ちの際必要なスリーブおよび箱付けのための構造体補強工事。			●	
(12) 配管等の屋上床貫通部分防水納め工事。			●	
(13) 天井・壁・床などに取付ける機器の穴あけと，点検口の製作および補強工事。			●	
(14) シャッターの電動機および操作機器と，その取付工事。			●	
~~(15) 自動扉の電動機および操作機器と，その取付工事。~~			○	
(16) ボイラーおよび冷凍機用制御機器と，その取付けならびに盤から負荷側の配管配線工事。		●		
(17) 温湿度調整用関係自動制御機器と，その取付けならびに配管配線工事。		●		
(18) 換気扇とその取付工事。		●		
(19) 空調機の室内ユニットと屋外ユニットのわたり配線工事。		●		
(20) 電極棒ならびにフロートスイッチと，その取付工事。		●		
~~(21) アンテナ類および避雷針などの基礎工事。~~			○	
(22) 電気設備にかかわる防火区画貫通部処理。	●			
(23) 点検口とその取付工事。			●	
(24)				
(25)				

8. 耐震仕様

基礎・架台・据付ボルトなどは，右表の標準震度により水平震度・水平地震力を求め選定された部材で施工する。なお，鉛直震度は水平震度の1/2とする。

設置階	水平震度
地下階	0.3G
1 階	0.4G
その他の階	0.6G
最上階・塔屋	1.0G

記事

9. 使用機材製造者一覧表（または同等品）

製品名	製造者名					
電線・ケーブル	[✓ 大日日本]	[✓ 古河]	日立	藤倉	住友	
V.V.Fケーブル	上記メーカーの	他に	矢崎	[✓ 西日本]	千代田	
電線管鋼管	[✓ 丸一]	松下	東芝	日本パイプ		
電線管付属品	松下	東芝	日本パイプ	[✓ ネグロス]	[✓ 播陽]	
合成樹脂製可とう管	〃	〃	〃	[✓ 積水]	[✓ 古河]	
配線器具	[✓ 〃]	〃	神保			
照明器具 市販品	[✓ 〃]	〃	三菱	ヤマギワ		
照明器具 特注品	[✓ 〃]	〃	〃	〃	[✓ 高紫]	
分電盤・端子盤	[✓ 中立]	愛知	松下	東芝		
動力制御盤	[✓ 〃]	〃	〃	〃		
配線用しゃ断器	[✓ 三菱]	富士	〃	〃	日幸	
進相用コンデンサー	〃	〃	〃	〃	指月	
電磁開閉接触器	[✓ 〃]	[✓ 〃]	〃	〃	中立	
計器	[✓ 〃]	〃	〃	〃	東洋	
継電器	[✓ 〃]	〃	〃	〃	[✓ 立石]	
水位補助継電器	[✓ 立石]					
~~キュービクル函体~~						
受配電盤	[✓ 中立]	愛知				
変圧器	三菱	富士	日立	[✓ 愛知]		
~~高圧しゃ断器~~						

製品名	製造者名					
~~高圧負荷開閉器~~						
高圧カットアウト	[✓ 高松]	富士				
計器用変圧・変流器	[✓ 三菱]	〃	日立	東芝		
~~蓄電池・整流器~~						
~~エンジン~~						
~~発電機~~						
放送設備機器	[✓ トーア]	松下	東芝	ビクター		
インターホン	[✓ アイホン]	[✓ 〃]	〃			
テレビ共聴機器	[✓ 愛知電子]	八木	松下	東芝		
自火報・防排煙機器	[✓ ノーミ]					
~~非常警報機器~~						
~~避雷設備機器~~						
~~中央監視機器~~						

10. 特記事項

(1)機器取付	重量が3kgを超える機器を二重天井部に取りつける場合は，主要構造体から吊ボルトなどにより取りつける。
(2)露出配管	露出配管及び金物類は指定色塗装とする。
(3)打込配管	i) 建物最上階屋根コンクリート・外壁コンクリート
	(イ) 原則として打込まない。
	(ロ) やむを得ず配管する部分は，設計図書に図示した部分とし，構造補強をする。
	ii) 屋根コンクリートを貫通する配管は，給水管などと同一場所で立上げし，設計図書に図示した方法で施工する。
(4)鉄製品の防錆・塗装	i) 外部に設置する鉄製品の防錆は下記による。

配管	プルボックス	架台	取付金物類
電気めっき	亜鉛めっき	亜鉛めっき	亜鉛めっき

ii) 外部に設置する鉄製品の塗装は下記による。

(イ) 溶融亜鉛めつき(どぶづけ)・電気亜鉛めつき・乾式亜鉛めつきの防錆をした場合

工程	仕様
亜鉛めっき面の処理	エッチングプライマー塗
錆び止め	ジンクロメート錆止めペイント 1回塗
中塗り	合成樹脂調合ペイント 1回塗
上塗り	中塗りに同じ 1回塗
機械名称	配管，プルボックス，架台，取付金物類

(ロ) (イ)のめっき防錆ができない場合

	工程	塗料
工場施工	錆止め1回目	鉛丹・亜酸化鉛・塩基性クロム酸鉛・シアナミド鉛のうちいずれか（JIS 1種）
現場施工	錆止め2回目	錆止め1回目の塗料（但しJIS 2種）
	錆止め3回目	錆止め2回目の塗装（但しJIS 2種）
	中塗り(1回)	合成樹脂調合ペイント
	上塗り(1回)	中塗りに同じ
機械名称		

注：海岸・環境の悪い工業地域など高度な防錆を必要とする場合は，錆止め3回目を行なう。

(5)配線器具	スイッチは連用波動型(300V 10A)，コンセントは連用小判型(125V 15A)とし，傍記のある場合はそれによる。
(6)プレート類	軽合金製とする。
(7)ハイテンション	—— 個 砲金製 Zロ 全数実装（盲蓋も全数納入のこと）
(8)ローテンション	全数 個 砲金製 亀甲型，Z方向取出型（盲蓋も全数納入のこと）
(9)防火区画貫通処理	金属管にて貫通し，周囲をモルタルにて穴埋めをする。
(10)電線の色別	ビニル電線の色別は下表に依る。

電圧種別	配線方式	接地側	電圧側 1相	2相	3相
高圧	三相3線式	—	赤	白	青
低圧	単相2線式	白	赤 又は 黒		
〃	単相3線式	白	赤	—	黒
〃	三相3線式	白	赤	白	青
〃	三相4線式	白	赤	黒	青
直流		負極 青	正極 赤		

接地線は緑色とする。(但しVVFケーブルの場合はこの限りではない。)
電線の色別ができない場合は，色テープなどで上記の色別をする。

(11)接地工事 下記の，第一種，第二種，第三種，特別第三種接地工事を施すこと。

① 変電設備接地工事 才一，二，三種
② 弱電設備接地工事（放送関係用） 才三種
③ 同上（電話関係用） 特才三種
~~④ 中央監視機器用接地工事~~
⑤ 防災機器用接地工事（自火報，防排煙，~~エレベータ監視~~） 才三種
⑥ 避雷設備用接地工事 才一種
⑦ 照明器具接地工事（蛍光灯 FL 40W，FL 110W，及び放電灯）才三種

11. 凡例

記号	名称	摘要	記号	名称	摘要	記号	名称	摘要
──	天井配線		Ⓜ	電動機		-○-	分配器	
-----	露出配管配線		S	開閉器	極数，容量，ヒューズ容量，電流計の定格値は傍記による。	-⊖-	分岐器	
---	床配線					=⊖-	混合器	
—-—	地中埋設配線		◉F	フロートスイッチ		-▷-	ブースター	
—--—	ケーブル配線		◉LF	フロートレススイッチ電極	電極数は傍記による。	▭	機器収容箱	
♂	立ち上り		Ⓦ	電力量計	電気方式，電圧，電流は傍記による。	◘	押しボタン	
♀	引き下げ		◢	分電盤		8	ベル	
⌀	素通し		⋈	動力盤		◻	ブザー	
⏚	接地		⊠	プルボックスおよび接続箱	寸法などは傍記による。脱落防止ビス止めとする。露出するものは指定色塗装をする。	♫	チャイム	
⊖	照明器具記号	上段は照明器具姿図の器具記号，下段は光源種別，ワット数，管球本数を示す。				⊡	ハンドホール	寸法などは傍記による。
			⌇	引込み口		ⓉT	電気時計用ボックス	丸形盲プレート付
イ.ロ.ハ.	点滅区分		◉	電話用アウトレット	◉ ◉ はそれぞれ床付，天井付を示す。	⊕	リモコンスイッチ	
F	けい光灯		▣	保安器		▲	リモコンリレー	
I	白熱灯		▬	端子盤		Ⓙ	ジャンクションボックス	
H	水銀灯		▯	本配線盤				
○	天井灯	⊂○⊃ は蛍光灯の取付方向を示す。	ⓣ	インターホン(子)				
◐	壁灯	○⊃ ⊂○⊃ は，それぞれたて付，横付を示す。	Ⓒ	インターホン(親)				
●	非常用照明		△	スピーカ	▲ 印は非常放送			
⊗	誘導灯	矢印は避難方向を示す。	⌀	アッテネータ				
⊜	コンセント	3P.E.Tは，それぞれ3極，接地付，ツイストロック型を示す。	AMP	増巾器				
			◷	子時計				
		ⓠ ⓠ はそれぞれ床付，天井付を示す。特記なきは2口とする。	◶	親時計				
			┬	テレビジョンアンテナ	帯域，素子数等は傍記による。			
●	点滅器	○はパイロットランプを示す。2P.3.4はそれぞれ2極，3路，4路を示す。	Ⓣ	テレビアウトレット	75Ω，300Ω各1端子取出し。Rは終端抵抗付を示す。			

東海電興株式会社

清水建設株式会社一級建築士事務所	名 担当部又は支店	59・8・20 年月日	70-83B132 椙山女学園大学大学会館他外構 電気設備工事特記仕様書	大学会館 E—1 計 13 枚

竣工図

E4007—1984.7. 1,000

名古屋
A-461
2

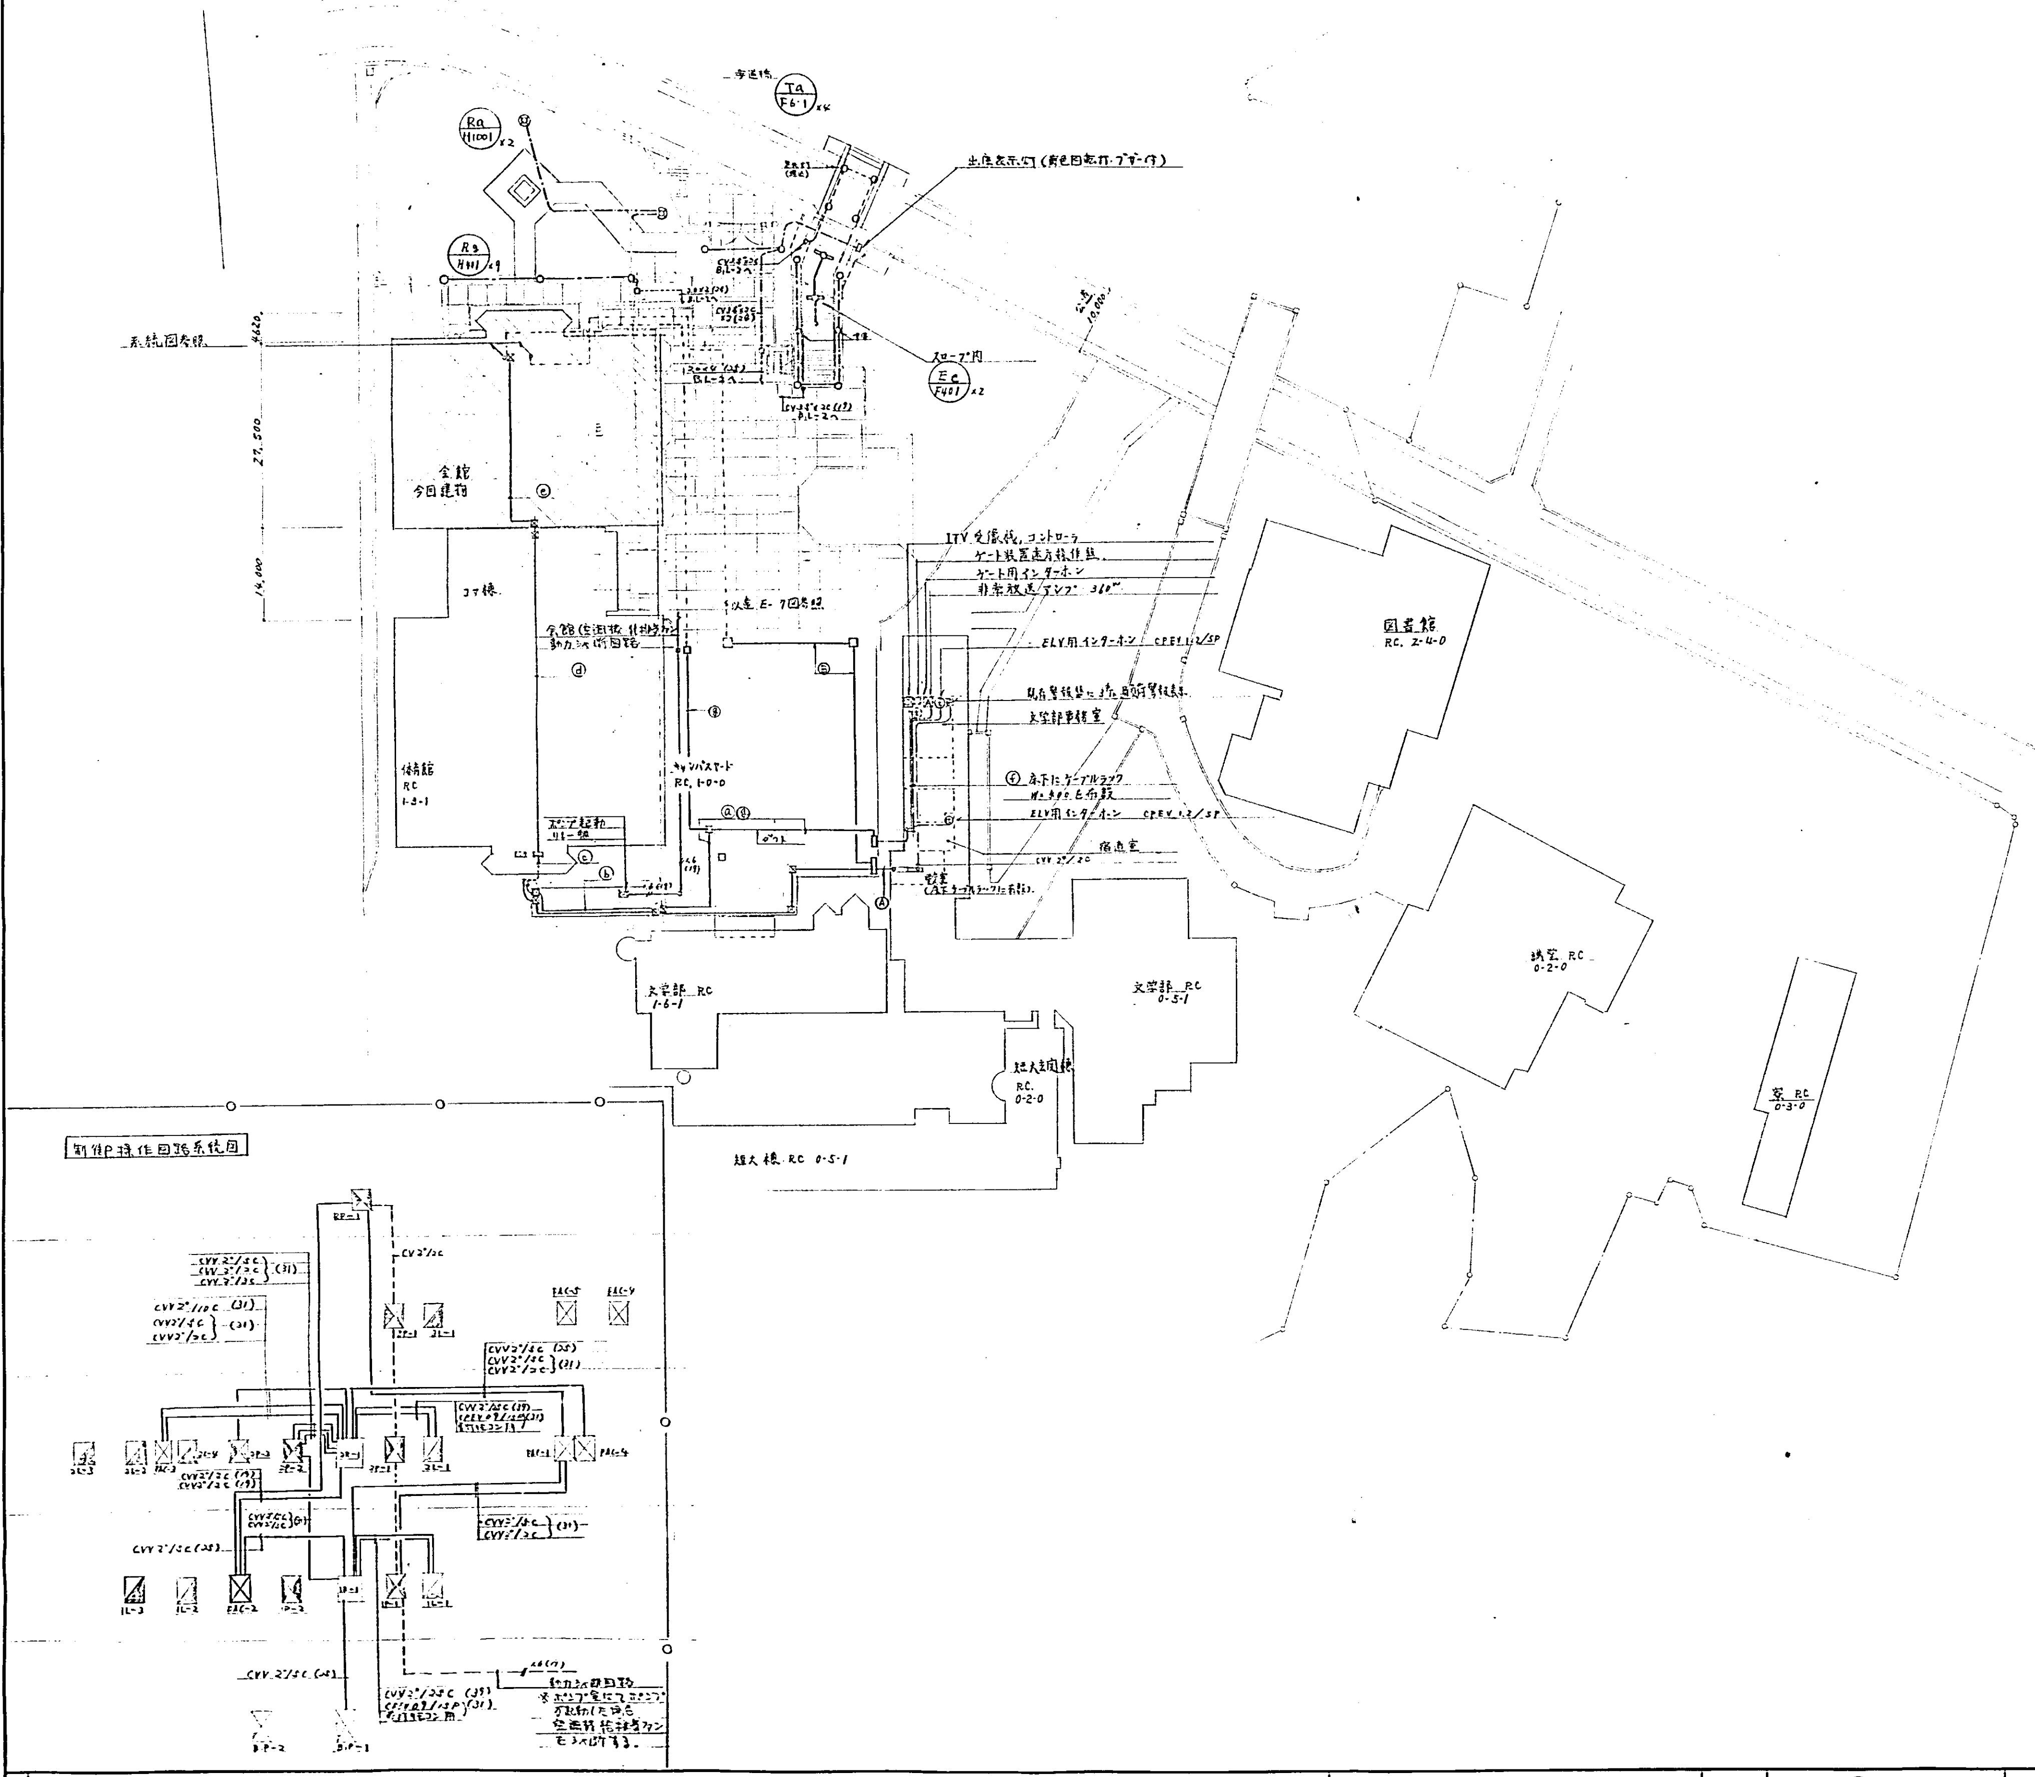
寺道橋
Ta F6-1 ×4
Ra H1001 ×2
Rs H411 ×9
出庄表示灯（黄色回転灯・ブザー付）
スロープ内
Ec F401 ×2
系統図参照
4620
27,500
14,000
全館 今回建物
コマ棟
体館 RC 1-3-1
全館（空調機・排煙ファン）動力遮断回路
以下 E-7図参照
キャンパスヤード RC 1-0-0
ポンプ起動リレー盤
ダクト
ITV受像機、コントローラ
ゲート装置遠方操作盤
ゲート用インターホン
非常放送アンプ 360W
ELV用インターホン CPEV 1.2/5P
既存警報盤に移設 既存警報表示
文学部事務室
床下にケーブルラック W=400 を布設
ELV用インターホン CPEV 1.2/5P
宿直室
CVV 2°/2C
電室（A-F ケーブルラックに布設）
文学部 RC 1-6-1
文学部 RC 0-5-1
短大棟 RC 0-5-1
短大図書 RC 0-2-0
図書館 RC 2-4-0
講堂 RC 0-2-0
寮 RC 0-3-0
制御P操作回路系統図
RP-1
CV 2°/2C
CVV 2°/5C (31)
CVV 2°/10C (31)
EAC-5
EAC-4
EAC-3
EAC-2
EAC-1
CVV 2°/25C (19)
CPEV 0.9/15P (31)
CVV 2°/5C (25)
動力遮断回路
※ポンプ室にてポンプ起動した場合 空調機 給排気ファンを遮断する。
CVV 2°/25C (39)
CPEV 0.9/15P (31)
BP-1
BP-2

埋中埋設配管

Ⓐ	12	CV 150°/3C E38	F (100)	1φ3W	
	13	CV 250°/3C	〃 (100)	1φ3W	
	33	CV 250°/3C	〃 (100)	3φ3W	
	34	CV 250°/3C	〃 (100)	3φ3W	
	35	CV 250°/3C	〃 (100)	3φ3W	

天井露出配管

Ⓔ	12	150°×3 E38	(82)	1φ3W
	13	250°×3	(82)	1φ3W
	33	〃	(82)	3φ3W
	32	〃	(82)	3φ3W
	35	〃	(82)	3φ3W

キャンパスヤード天井露出配管

ⓐ	HP 1.2/15P	(39)	非常放送	一部ダクト
	←	(51)×2	TEL用	
	←	(39)	時計用	
	←			

倉庫、ポンプ室天井露出配管

ⓑ	HP 1.2/15P	(H136)	非常放送	一部ダクト
	←	(H154)×2	TEL用	
	←	(H136)	時計用	

地中埋設

ⓒ	HP 1.2/15P	既存(H136)	非常放送
	←	既存(H154)×2	TEL用
	←	既存(H136)	時計用

ⓓ	HP 1.2/10P	既存(39)に入線	非常放送
	←	既存(39)×2	TEL用
	←	既存(31)	時計用

ⓔ	HP 1.2/10P	(39)	非常放送
	←	(39)×2	TEL用
	←	(31)	時計用

ⓕ	HP 1.2/15P	ケーブルラックW=400	非常放送
	CPEV 1.2/5P		ELV用インターホン

ⓖ	CPEV 1.2/10P	(25)	ELV用インターホン	一部ダクト

・指記外の外灯配線は CV2°×2C (16)

東海電興株式会社

★ 2)3) ：重要品質項目（E-1図）参照による。

記事	清水建設株式会社一級建築士事務所	所長又は支店		59・8・20 年月日	70-83B132 椙山女学園大学大学会館他外構	大学会館 E-2
				1:500 縮尺	屋外電気設備図	竣工図

A1012 (1984.2. 10,000)

名古屋
A-461

E 3

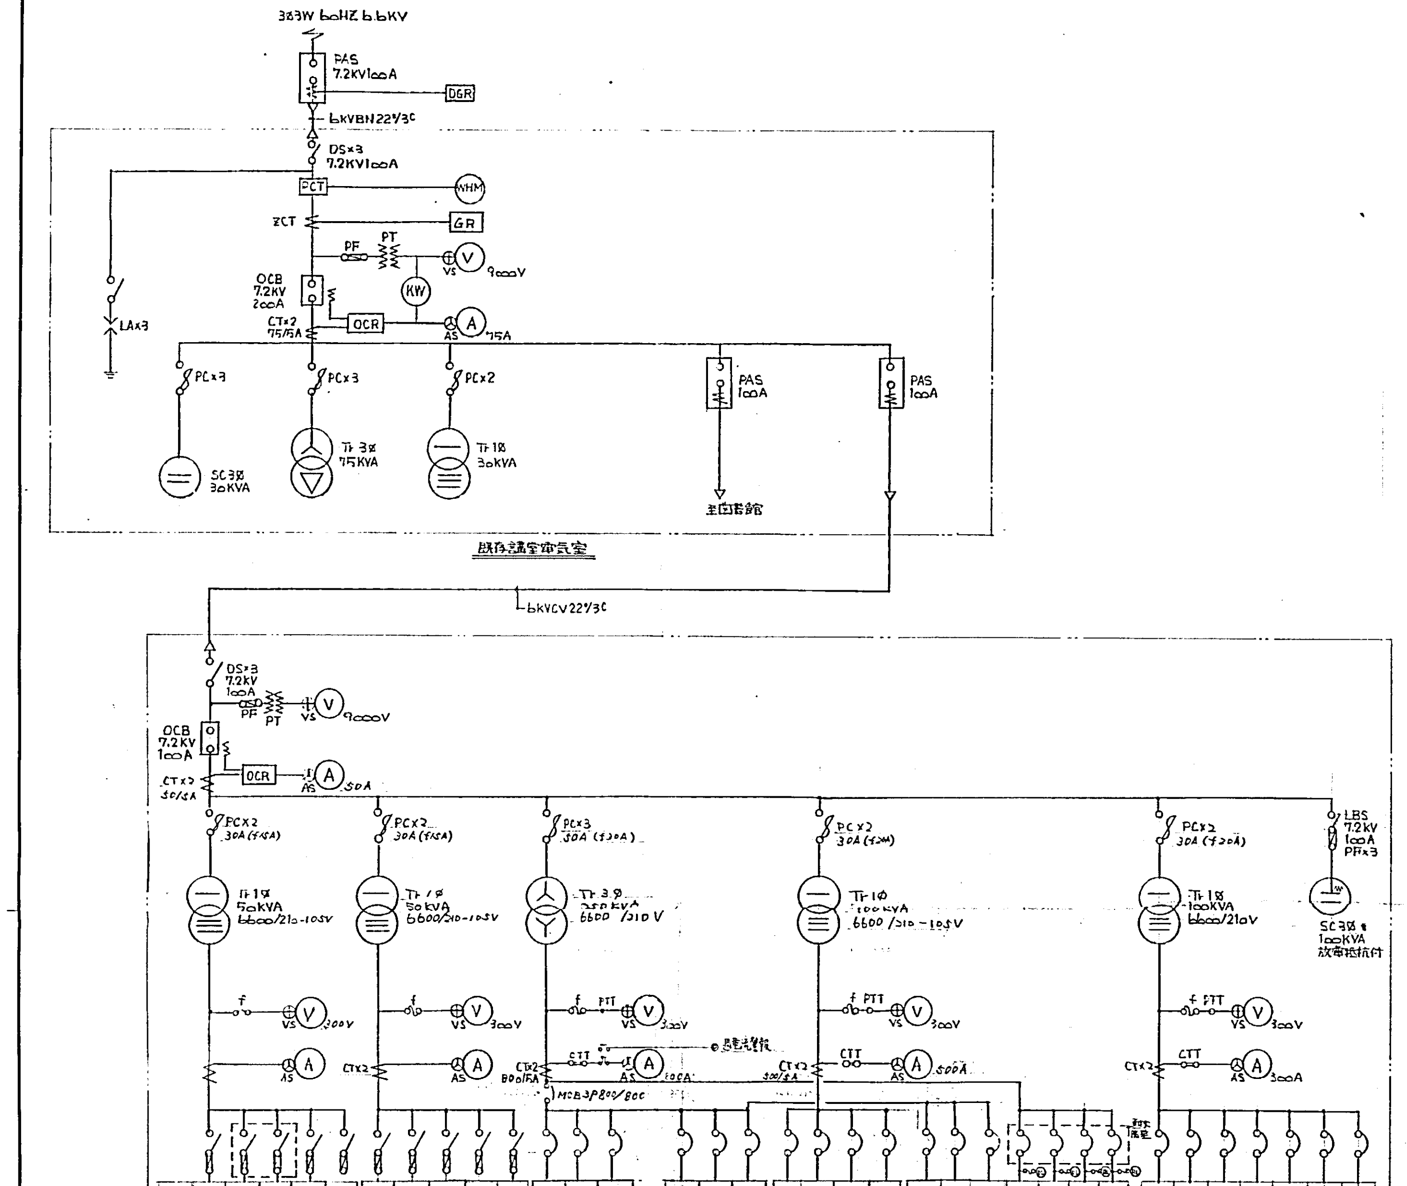
3φ3W 60HZ 6.6KV
PAS 7.2KV 100A
DGR
6KVBN 22°/3C
DS×3 7.2KV 100A
PCT
WHM
ZCT
GR
PF
PT
V
VS 9000V
KW
OCB 7.2KV 200A
CT×2 75/5A
OCR
A
AS 75A
LA×3
PC×3
PC×3
PC×2
SC3φ 30KVA
Tr3φ 75KVA
Tr1φ 30KVA
PAS 100A
PAS 100A
至図書館
既存講堂電気室
6KVCV 22°/3C
DS×3 7.2KV 100A
PF
PT
VS
9000V
OCB 7.2KV 100A
CT×2 50/5A
OCR
AS 50A
PC×2 30A (F15A)
PC×2 30A (F15A)
PC×3 30A (F30A)
PC×2 30A (F20A)
PC×2 30A (F20A)
LBS 7.2KV 100A PF×3
Tr1φ 50KVA 6600/210-105V
Tr1φ 50KVA 6600/210-105V
Tr3φ 250KVA 6600/210V
Tr1φ 100KVA 6600/210-105V
Tr1φ 100KVA 6600/210V
SC3φ 100KVA 放電抵抗付
VS 300V
VS 300V
PTT
VS 300V
PTT
VS 300V
PTT
VS 300V
CT×2
CT×2
CT×2 800/5A
CTT
CT×2 500/5A
CTT
CT×2
CTT
AS
800A
500A
300A
MCB3P800/800

開閉器	幹線サイズ	容量	負荷名称	回路番号
KS3P400A (F300A)	IV 125°×2	39.82kw	短大棟	1
KS 2P30A	FP 3.5°		体育館ポンプ室 SP揚水ポンプ	3
KS 2P30A	FP 3.5°		[illegible]	4
KS 2P15A	IV 2.0		電気室・ボイラー室	5
KS 3P200A	CV 150°	24.93	3L-1 (兵館)	12
KS 3P200A (F100A)	IV 38°	13.6	4.5階 (文学部棟)	6
KS 3P200A (F150A)	IV 60°	24.45	研究棟 (文学部棟)	7
KS 3P200A (F100A)	IV 14°×2	13.4	2.3階 (文学部棟)	8
KS 3P100A (F75A)	IV 22°	5.83	1階 (文学部棟)	9
KS 3P200A			ヨビ	10
MCB3P225/150	IV 60°	28.45KW	ボイラー室 (文学部)	26
MCB 3P100/50	IV 8°	4.7 〃	食堂 (文学部)	27
MCB 3P100/50	CV14°	2.0 〃	体育館	31
〃 3P400/300	CV250°	35.8	1P-1-(兵館)	33
〃 3P400/300	CV250°	52.77	1P-1 (兵館)	34
〃 3P400/300	CV250°	64.4[illegible]	2P-1 (兵館)	35
MCB 3P100/100			ヨビ	15
MCB3P225/225	IV 125°	48.6KVA	文学部B(新館)	11
〃 3P400/400	CV 250°	72.693	1L-1·2L-1 (兵館)	13
〃 3P100/100	CV 38°		[illegible] OL-1	14
〃 3P100/100			ヨビ	25
〃 3P100/100	CV 14°	3.0	体育館ポンプ室 [illegible]	24
MCB3P225/225	125°	64.27KW	文学部B	21
〃 3P225/150	FP60°	22.0 〃	泡消火ポンプ (ムーA)	22
〃 3P225/150	FP60°	18.0 〃	スプリンクラーポンプ	23
〃 3P100/100	FP60°	15.0 〃	消火栓ポンプ (ムーA)	32
〃 3P100/100			ヨビ	28
MCB3P400/300	CV150°	59.5KVA	体育館	41
〃 3P100/100	CV60°	12.98 〃	駐車場 B.L-1	42
〃 3P100/100	CV60°	10.0 〃	[illegible] 1φ200V	43
〃 2P100/30	FP22°	3.0 〃	非常用コンセント No.1	44
〃 2P100/30	FP22°	3.0 〃	非常用コンセント No.2	45
〃 2P50/20	FP3.5°		自火報受信機 (守衛室)	46
〃 2P50/20	FP3.5°		警報盤 (守衛室)	47

No1 電灯盤　No2 電灯盤　NO.2 動力盤　NO.4 電灯盤　NO1 動力盤　No2 動力盤　No 3 電灯盤

既存文学部電気室

高圧単線結線図

記号	名称	備考	記号	名称	備考
PAS	柱上気中負荷開閉器		OCR	過電流継電器	
DS	断路器		GR	地絡継電器	
OCB	油入しゃ断器		DGR	方向性地絡継電器	
POS	柱上油入負荷開閉器		VS	電圧計切替スイッチ	
PC	カットアウトスイッチ		AS	電流計	
Tr	変圧器	油入自冷式	V	電圧計	1.5級
PT	計器用変圧器	エポキシレジンモールド	A	電流計	〃
CT	計器用変成器	同上	KW	電力計	
PF	電力ヒューズ	広帯域限流型	WHM	積算電力量計	
PCT	取引用変成器				
ZCT	零相変流器				
SC	進相用コンデンサ				
LBS	高圧負荷開閉器				

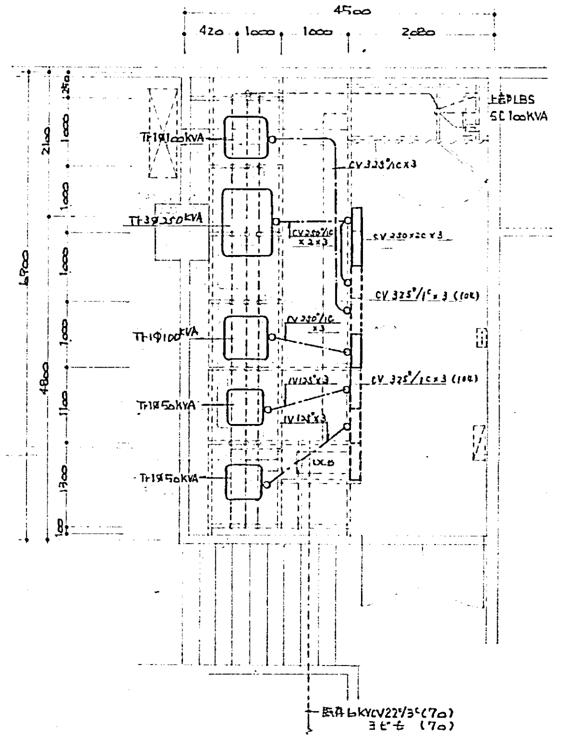
4500
420
1000
1000
2080
上部LBS SC100KVA
Tr1φ100KVA
Tr3φ250KVA
Tr1φ100KVA
Tr1φ50KVA
Tr1φ50KVA
CV 325°/1C×3
CV 250°/1C×3
CV 325°/1C×3 (10K)
CV 325°/1C×3 (10K)
2100
1000
1000
1000
1000
1300
6900
4800
既存 6KVCV 22°/3C (7φ) ヨビ (7φ)

電気室平面図 1/50

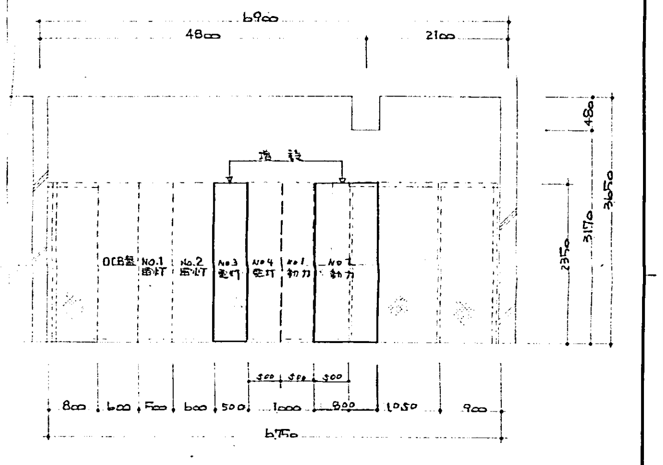
6900
4800
2100
480
3170
3650
2350
OCB盤
No.1 電灯
No.2 電灯
No.3 電灯
No.4 電灯
No.1 動力
No.2 動力
800
600
500
600
500
1000
900
1050
900
6900

電気室断面図 1/50

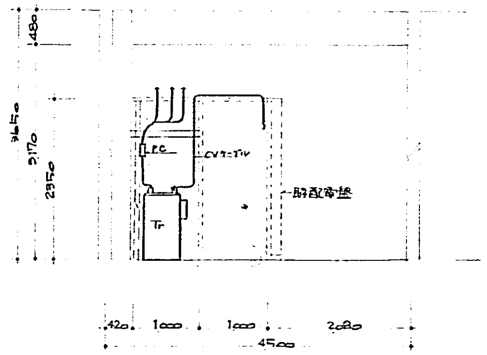
480
3650
3170
2350
PC
CV
Tr
既設配電盤
420
1000
1000
2080
4500

電気室断面図 1/50

特記事項
1. 図中の点線は既存を示す
2. 製作図、施工図を提出し監理者の承認を得、検査合格品を納入すること
3. 改修に必要な斫り補修は本工事に含む
4. No3電灯盤はNo2動力盤取付位置より移設とする。
5. 特記外仕様は既存に準ずる
6. 配電盤の改修は 現地加工とし、機器搬入、据付に必要な既存機器の移動、[illegible]
は本工事に含む。

契約電力　S-60-8-3　497 kW

東海電興株式会社

記事	清水建設株式会社 一級建築士事務所	担当部又は支店	59・6・20 年月日	70-83B132 椙山女学園大学大学会館他外構	大学会館 E－3	竣工図
			1:50 縮尺	変電設備図		

A1012 (1984.2. 10,000)

名古屋
A-461

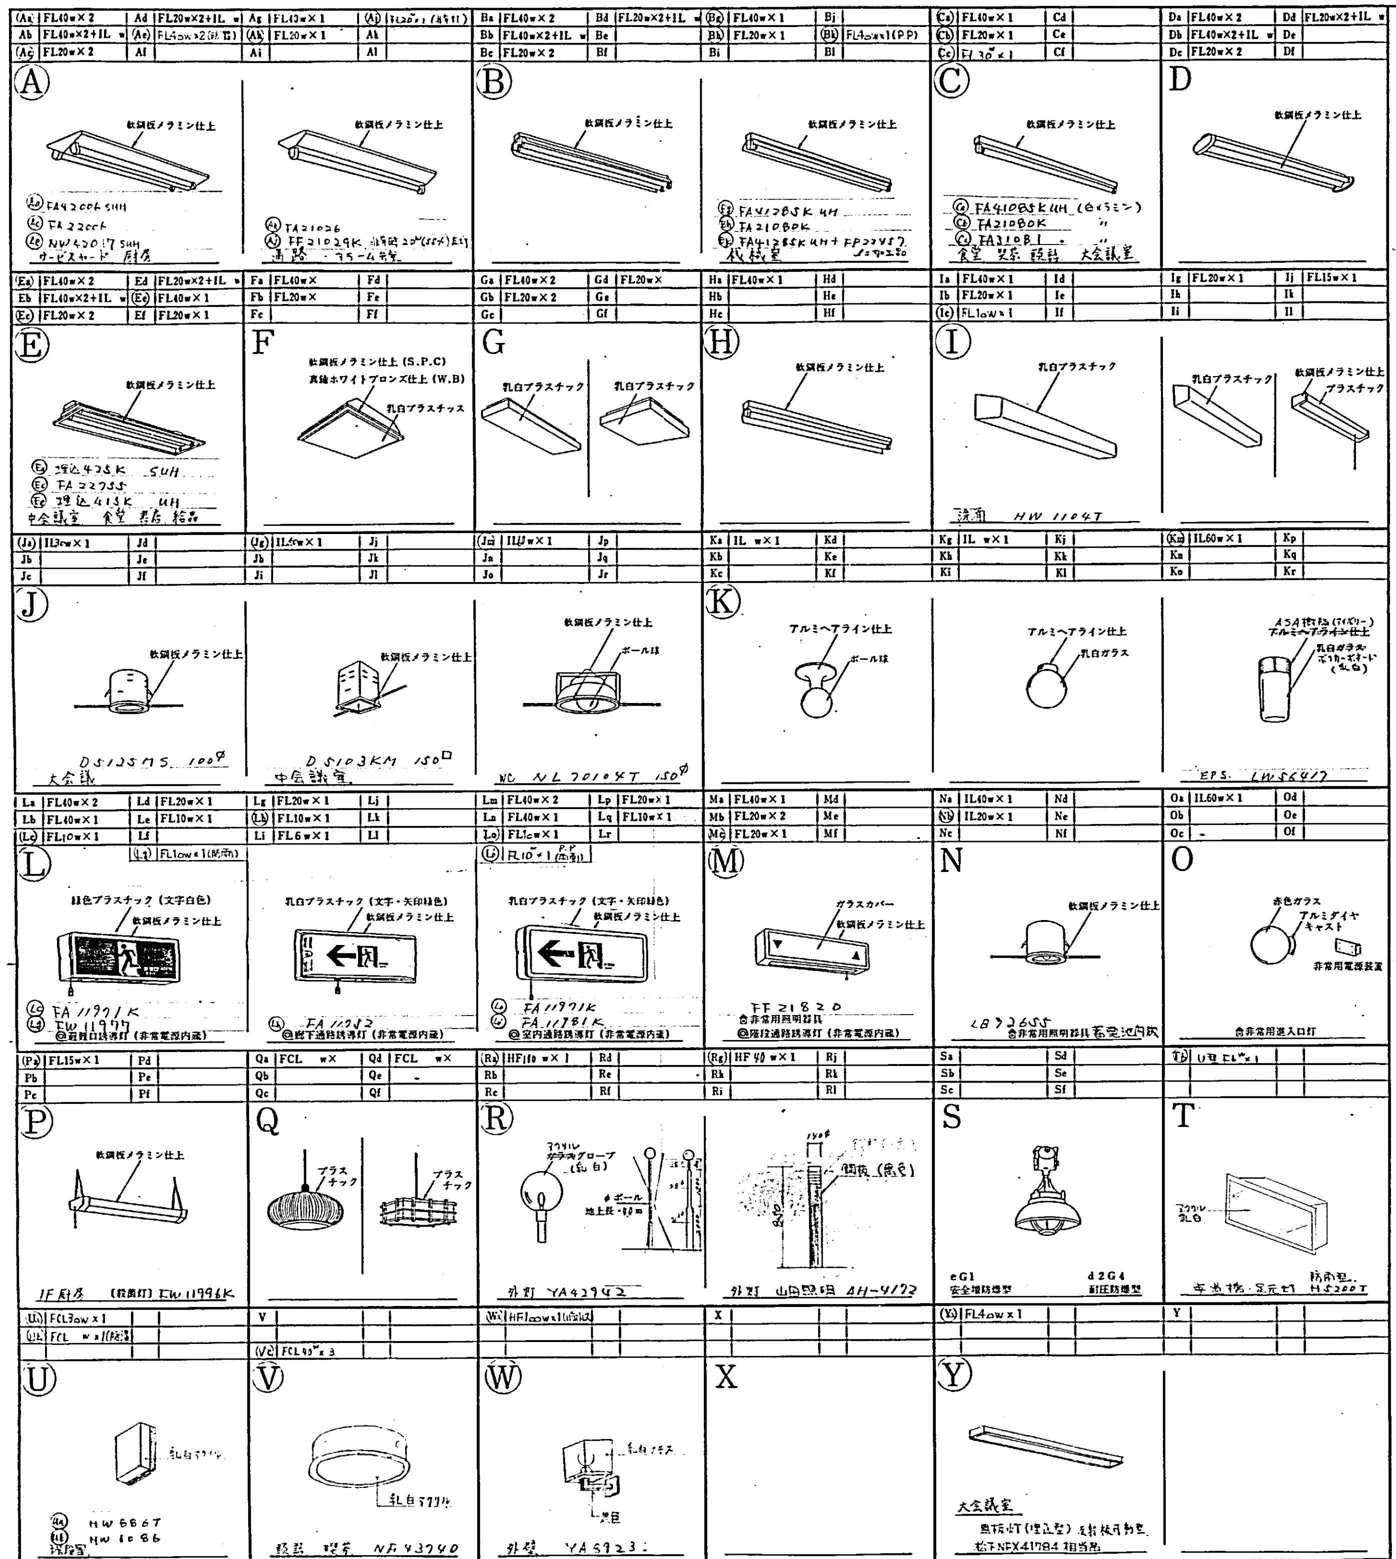
(Aa) FL40w×2 | Ad FL20w×2+IL w | Ag FL40w×1 | (Ai)
Ab FL40w×2+IL w | (Ae) FL40w×2(防雨) | (Ah) FL20w×1 | Ak
(Ac) FL20w×2 | Af | Ai | Al
Ba FL40w×2 | Bd FL20w×2+IL w | (Bg) FL40w×1 | Bj
Bb FL40w×2+IL w | Be | (Bh) FL20w×1 | (Bk) FL40w×1(PP)
Bc FL20w×2 | Bf | Bi | Bl
(Ca) FL40w×1 | Cd
(Cb) FL20w×1 | Ce
(Cc) FL30w×1 | Cf
Da FL40w×2 | Dd FL20w×2+IL w
Db FL40w×2+IL w | De
Dc FL20w×2 | Df
A
B
C
D
軟鋼板メラミン仕上
FA4200K SUH
FA2200K
NW4201 SUH
サービスカード 厨房
FA21036
FF21029K
FA4123SK UH
FA2108OK
FA4123BK
FA4108SK UH
FA2108OK
FA2108 1
食堂 売店 控室 大会議室
(Ea) FL40w×2 | Ed FL20w×2+IL w | Fa FL40w× | Fd | Ga FL40w×2 | Gd FL20w× | Ha FL40w×1 | Hd | Ia FL40w×1 | Id | Ig FL20w×1 | Ij FL15w×1
Eb FL40w×2+IL w | (Ee) FL40w×1 | Fb FL20w× | Fe | Gb FL20w×2 | Ge | Hb | He | Ib FL20w×1 | Ie | Ih | Ik
(Ec) FL20w×2 | Ef FL20w×1 | Fc | Ff | Gc | Gf | Hc | Hf | (Ic) FL10w×1 | If | Ii | Il
E
F
G
H
I
軟鋼板メラミン仕上 (S.P.C)
真鍮ホワイトブロンズ仕上 (W.B)
乳白プラスチック
中会議室 食堂 売店 控室
玄関 HW 1104T
(Ja) IL100w×1 | Jd | (Jg) IL60w×1 | Jj | (Jm) IL100w×1 | Jp | Ka IL w×1 | Kd | Kg IL w×1 | Kj | (Ka) IL60w×1 | Kp
J
K
軟鋼板メラミン仕上
ボール球
アルミヘアライン仕上
乳白ガラス
DS135MS 100φ
大会議室
DS103KM 150□
中会議室
NL7010XT 150φ
EPS LW56417
La FL40w×2 | Ld FL20w×1 | Lg FL20w×1 | Lj FL20w×1 | Lm FL40w×2 | Lp FL20w×1 | Ma FL40w×1 | Md | Na IL40w×1 | Nd | Oa IL60w×1 | Od
Lb FL40w×1 | Le FL10w×1 | Lh FL20w×1 | Lk | Ln FL40w×1 | Lq FL10w×1 | Mb FL20w×2 | Me | Nb IL20w×1 | Ne | Ob | Oe
(Lc) FL10w×1 | Lf | (Li) FL6w×1 | Ll | (Lo) FL10w×1 | Lr | (Mc) FL20w×1 | Mf | Nc | Nf | Oc | Of
L
M
N
O
緑色プラスチック (文字白色)
乳白プラスチック (文字・矢印緑色)
ガラスカバー
赤色ガラス
アルミダイキャスト
非常用電源装置
FA11971K
FW11977
◎避難口誘導灯 (非常電源内蔵)
FA11982
◎廊下通路誘導灯 (非常電源内蔵)
FA11971K
FA11781K
◎室内通路誘導灯 (非常電源内蔵)
FF21820
壱非常用照明器具
LB72655
壱非常用照明器具 蓄電池内蔵
壱非常用進入口灯
(Pa) FL15w×1 | Pd | Qa FCL w× | Qd FCL w× | (Ra) HF w×1 | Rd | (Rg) HF w×1 | Rj | Sa | Sd | (Ta) IL60w×1
Pb | Pe | Qb | Qe | Rb | Re | Rh | Rk | Sb | Se
Pc | Pf | Qc | Qf | Rc | Rf | Ri | Rl | Sc | Sf
P
Q
R
S
T
プラスチック
1F厨房 EW11996K
外灯 YA43742
外灯 AH-4172
eG1 安全増防爆型
d2G4 耐圧防爆型
(Ua) FCL30w×1 | V FCL w×3 | (Wa) HF100w×1 | X | (Ya) FL40w×1 | Y
(Ub) FCL w×1
U
V
W
X
Y
乳白アクリル
(Ua) HW 6867
(Ub) HW 1086
階段室
玄関 喫茶 NF43740
外壁 YA5923
大会議室
(Za) IL150w×4 | Z | Z | Z
Z
食堂(吹抜)

安定器仕様 周波数 60Hz

安定器の種類	入力電圧	力率	備考
FL40w以上	100V	高力率	ラピッドスタート
FL40w未満	100V	低力率	グロースタート
HF	100	高力率	

凡例

FL：蛍光灯（直管）　CP：チェーンペンダント

FCL：蛍光灯（丸形）　PP：パイプペンダント

HF：水銀灯

IL：白熱灯

記事

1 非常用照明器具及び誘導灯

壱印：非常用照明器具

建築基準法施行令第126条の4、5ならびに建設省告示第1830号の規程によるもの。

◎印：誘導灯

消防法施行令第26条及び消防法施行規程第28条の3の規程によるもの。

2 ☆印は注文品を示し、無印は既製品を示す。

3 誘導灯は全て蓄電池内蔵型とする。

4 蛍光灯で40w以上の器具はランプ安定器等高力率型とする。

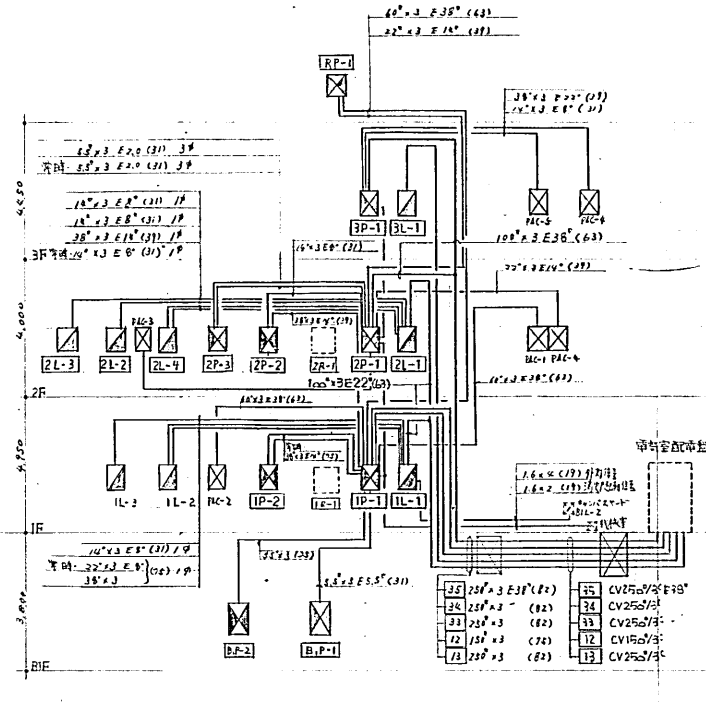
RP-1
3F
2F
1F
B1F
3P-1
3L-1
2L-3
2L-1
2L-2
2L-4
2P-3
2P-2
2R-1
2P-1
2L-1
IL-3
IL-2
IP-2
IP-1
IL-1
B.P-2
B.P-1
100□×3E38°(63)
100□×3E22(31)
電灯盤
15 CV25□/3C
14 CV25□/3C
13 CV25□/3C
12 CV15□/3C
11 CV25□/3C

幹線系統図

（制御盤 操作回路系統図 別紙 E-2 明記）

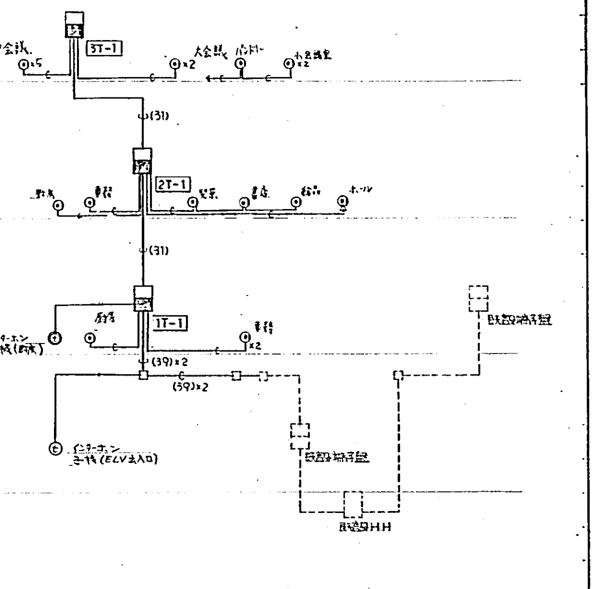
3T-1
2T-1
1T-1
(31)
(39)×2
(59)×2
既設HH

電話配管系統図

—ɛ— (25)

端子盤、鋼板製壁埋込型、把手形キー付 指定色焼付仕上。

	電話用	時計用	TV用
3T-1	30Pスペース	10P	ブースター、6分配
2T-1	〃	10P	—
1T-1	〃	20P	—

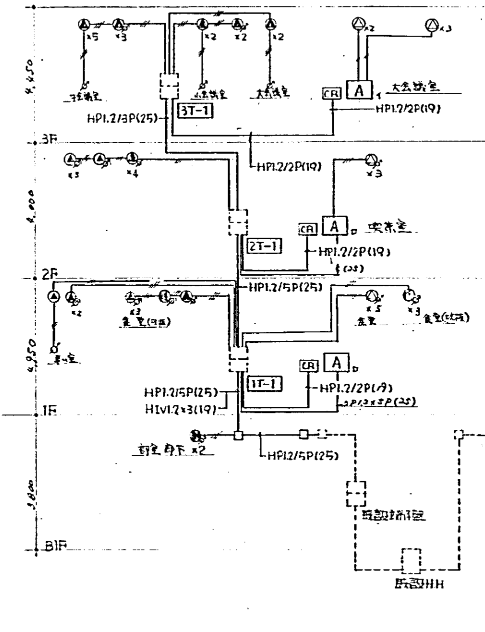
3F
2F
1F
B1F
3T-1
2T-1
1T-1
A
CR
HP1.2/3P(25)
HP1.2/2P(19)
HP1.2/5P(25)
H1V1.2×3(19)
大会議室
中会議室
小会議室
既設HH

非常放送系統図

——— 1.2×3(19)

—//— HIV1.2×3(19)

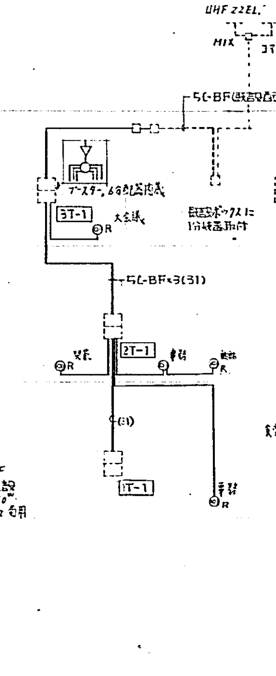
UHF 22EL
VHF 12EL
MIX
3T-1
2T-1
1T-1
5C-BF(既設配管)
5C-BF×3(31)
ブースター、6分配器内蔵
大会議室

テレビ共聴系統図

——— 5C-BF(19)

ブースター　UV両用　3T-1に組込

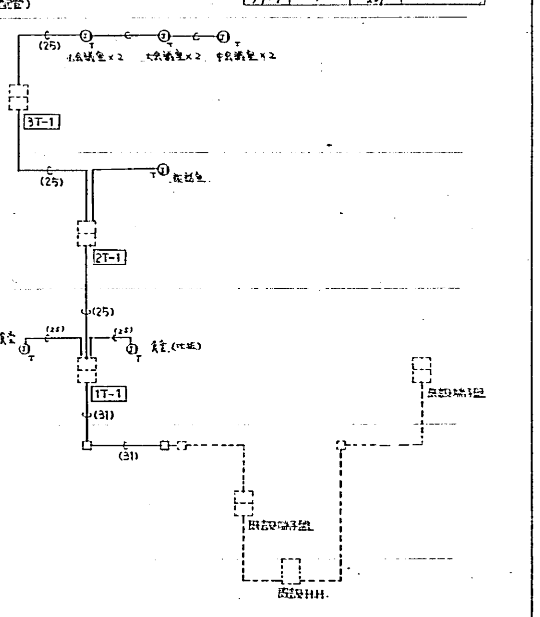
3T-1
2T-1
1T-1
(25)
(31)
小会議室×2
大会議室×2
中会議室×2
既設HH

電気時計用配管系統図

東海電興株式会社

清水建設株式会社 一級建築士事務所	58・8・20	70-83B132 椙山女学園大学大学会館他外構	大学会館 E－4	竣工図
		照明器具姿図 系統図		

名古屋
A-461

盤名 型式	幹線番号 合計容量	結線 電源電圧	負荷 結線方式		負荷名称	出力(kw)	設置階	遠方操作盤 発停	表示 運	停	故	満	減	備考
B1P-1 (B1i)	1.5kW	5.5°×3 200V	B1	B-1	ボイラー	0.75	B1							
			D1 i	P-1	温水ポンプ	0.25	〃	○	○	○				
1P-1 (B)	33 55.8kW	250°×3 200V	A1		B1P-1送り	1.5	B1							
			A1		2P-2送り	16.5	1							
			A1		1F厨房送り(1P-2)	23.15	1							→1R-1にて操作・表示
			A1		〃	14.65	1							
	34 53.77kW	250°×3 200V	A1	PAC-2	食堂西パッケージ	22.66	1							
			A1	PAC-1	食堂吹抜パッケージ	27.86	2							
			A1		RP-1送り(3F中会,小会議用)	24.66	R							
			A1		シャッター送り	0.25	B							
			A2	B1P-2	噴水ポンプ送り	1.5	B							
2P-1 (B)	35a 42.47kW	100°×3 200V	A1		2P-2送り	5.9	2							
			A1		2F厨房送り(2P-3)	1.51	2							
			A1		〃	1.81	2							
			A1		P1P-1送り(給品,書店用)	8.32	R							
			A1	PAC-3	喫茶パッケージ	15.1	2							
			A1	PAC-4	談話室パッケージ	9.84	2							
PAC-1.4 (B1i)	27.86kW 9.84	60°×3 200V 22°×3	D2 i	PAC-1	食堂吹抜パッケージ	27.86	2	○	○	○				★
			D2 i	PAC-4	談話室パッケージ	9.84	2	○	○	○				★
PAC-2 (B1i)	22.66kW	60°×3 200V	D2 i	PAC-2	食堂西パッケージ	22.66	1	○	○	○				★
PAC-3 (B1i)	15.1kW	38°×3 200V	D2 i	PAC-3	喫茶パッケージ	15.1	2	○	○	○				★
B1P-2 (B1i)	1.5kW	5.5°×3 200V	D2 a	B1P-2	噴水用ポンプ	1.5	1							
2P-2 (B1i)	16.5kW	38°×3 200V	D1 b	SF-1	1F厨房給気ファン	5.5	2		○	○				連動 ★
			D1 i	EF-1	〃 排気ファン	11.0	3	○	○	○				★ 防火ダンパー作動時停止
	5.9kW	14°×3 200V	D1 b	SF-2	2F厨房給気ファン	2.2	2		○	○				連動 ★
			D1 i	EF-2	〃 排気ファン	3.7	3	○	○	○				★
3P-1 (B)	35b 21.97kW	100°×3 200V	J2 a	PAC-4	大会議室パッケージ	9.28	3	○	○	○				★
			J2 a	PAC-5	〃	7.19	3	○	○	○				★
			A1		エレベータ	5.5	P1							→2R-1にて操作・表示
1P-2 (Bb1i)	14.65kW	38°×3 200V	A2		冷蔵庫	0.75	1							
			A2		冷凍庫	1.5	1	○	○	○				
			A2		食器消毒保管庫	12.4	1							常時
	23.15	38°×3 200V	A2		ホットフードユニット	3.6	1							
			A2		ウォーマーテーブル	2.0	1							
			A2		返却コンベア	0.75	1							
			A2		〃	0.75	1	○	○	○				
			A2		食器洗浄機	9.85	1							
			A2		パッスルウォーマーキャビネット	3.1	1							
			A2		〃	3.1	1							
2P-3 (Bb1i)			A2		予備 3P30/20AT									
	1.5kW	5.5°×3 200V	A2		ガスブースター	0.4	2	○	○	○				
			A2		食器洗浄機	1.1	2							
	1.81kW	5.5°×3 200V	A2		アイスメーカー	1.06	2	○	○	○				常時
			A2		ケーキショーケース	0.75	2							
RP-1 (Ba2i)	24.66kW	60°×3 200V	A2	PAC9	3F小会議室パッケージ	1.93	R							★
			A2	〃	〃	1.93	R	○	○	○				★ PAC-1.PAC-2電源offの時ONとする。
			A2	PAC8	3F中会議室パッケージ	8.32	R							★
			A2	PAC7	3F中会議室(和室)パッケージ	12.38	R							★
	8.32kW	22°×3 200V	J2 i	PAC8	2F給品.書店用パッケージ	8.32	R	○	○	○				★

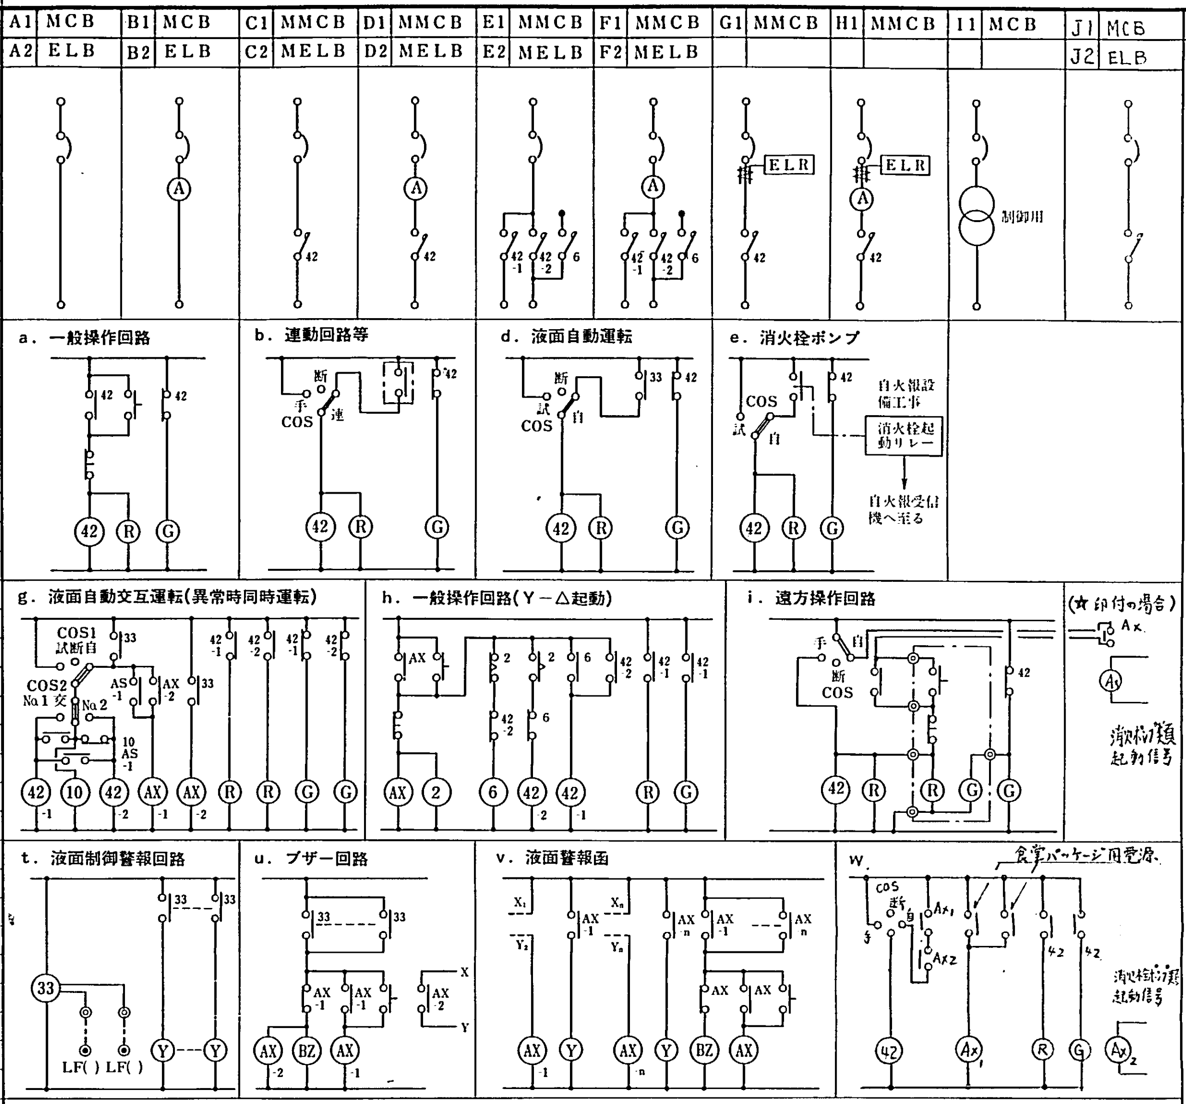
A1 MCB
A2 ELB
B1 MCB
B2 ELB
C1 MMCB
C2 MELB
D1 MMCB
D2 MELB
E1 MMCB
E2 MELB
F1 MMCB
F2 MELB
G1 MMCB
H1 MMCB
I1 MCB
J1 MCB
J2 ELB
ELR
制御用
a. 一般操作回路
b. 連動回路等
d. 液面自動運転
e. 消火栓ポンプ
自火報設備工事
消火栓起動リレー
自火報受信機へ至る
g. 液面自動交互運転(異常時同時運転)
h. 一般操作回路(Y－△起動)
i. 遠方操作回路
(★印付の場合)
消火栓類起動信号
t. 液面制御警報回路
u. ブザー回路
v. 液面警報函
w.
食堂パッケージ用電源
COS
断
手
自
試
連
COS1 試断自
COS2 No1 交 No2
LF( ) LF( )

凡例
Ⓐ 電流計 (2.5級)
㊷ 電磁接触器
② 時延継電器
Ⓕ 🄡 フリッカ継電器
AX 補助継電器
⑩ 自動交互継電器
㉝ 液面制御継電器
① ブザー
Ⓡ(赤) 運転表示灯
Ⓖ(緑) 停止表示灯
Ⓞ(橙) 故障表示灯
Ⓨ(黄) 液面警報表示灯
PL(白) 電源表示灯
MCB 配線用しゃ断器
MMCB 電動機保護用配線用しゃ断器
ELB 漏電しゃ断器
ELB(M) 電動機保護用漏電しゃ断器
FS フロートスイッチ
COS 切替スイッチ
DT 双投開閉器
PB 押釦スイッチ
f ヒューズ
⊙LF ( ) 電極棒 (傍記数字は本数)
WH 積算電力量計(検定付)

盤形式												
盤	函タイプ	A	自立型	B	壁掛型	C	埋込型	a	防雨型	b	簡易防湿型	c
形	把手	1	タンザク式	2	ハンドル式							
式	錠	i	あり	ii	なし							

特記事項

1. しゃ断器のトリップ容量は各電動機の定格容量に適合したものを使用する。
2. 電流計は超過目盛とし，置針指針付とする。(2.5級)
3. 電動機名称板には容量も併記する。
4. 各制御盤には各電動機毎に接地端子を設ける。
5. 盤内機器，しゃ断器，電磁接触器等に負荷名称を記入する。
6. ★印付の機器は，消火栓ポンプ，泡消火，スプリンクラーポンプのいずれかが起動した場合，電路を開くものとする。
7. 1R-1にボイラー，食堂パッケージ(西,吹抜)の遠方操作スイッチを，また2R-1に喫茶，食堂パッケージの遠方操作スイッチの組込スペースを見込むこと。
8. 1R-1，2R-1の盤面に上記7の他にE-6図の分電盤用スイッチ，ランプ，リモコンスイッチ等を取付けのこと。

東海電興株式会社

記事

57.12.12 パッケージ容量訂正，厨房排気ファンに防火ダンパー作動時停止を追加。

清水建設株式会社一級建築士事務所

担当部又は支店

59・8・20
年月日

70-83B132 椙山女学園大学大学会館他外構

動力制御盤表

大学会館
E－5

E4005－1984.6. 1,000

名古屋
A-461

盤名(盤形式)幹線番号	電気方式 主幹(結線) 合計容量	回路番号	電圧 V	分岐 AF/AT	負荷名称	負荷容量 VA	備考
1L-1 (B b ｲ) 13 a	1φ3W 200/100V MCB3P 225/150 (B) To:39366VA L:19220 C:2750 送り22.396	㉑	100	MCB1P50/20	コンセント	150	
		㉒	〃	〃	ヨビ		
		㉓	〃	〃	電灯	190	
		㉔	〃		ヨビ		
		㉕	〃		ヨビ		
		◇1	〃	〃	電灯	380	M.C
		◇2	〃	ELB2P50/20	外灯	450	TS·MC付
		◇3	100	MCB1P50/20	誘導灯	320	
		①	〃	〃	電灯	1200	RR×3
		②	〃	〃	〃	1200	RR×2
		③	〃	〃	〃	1300	RR×2
		④	〃	〃	〃	1800	RR×3
		⑤	〃	〃	〃	2000	RR×2
		⑥	〃	〃	〃	1000	RR×1
		⑦	〃	〃	〃	360	RR×3
		⑧	〃	〃	〃	1500	RR×3
		⑨	〃	〃	換気扇	500	RR×2
		⑩	〃	〃	コンセント	750	ⓌⒽ付
		⑪	〃	〃	〃	750	
		⑫	〃	〃	電灯	1320	RR×2
		⑬	〃	〃	1R-1·2R-1	500	制御回路
		⑭	〃	〃	電灯	1200	RR×2
		⑮	〃	〃	ヨビ		
		⑯	〃	〃	R·T	100	
		送り	200/100	MCB3P100/100	1L-2	7922	ⓌⒽ付
		〃	〃		〃	7474	
		〃	〃		1L-3	7000	
1L-3 (Ca li ｲ) 1F 自販機	1φ3W 200/100V MCB3P 50/50 (A) C 7000	①	100	ELB2P50/20	自販機	1000	
		②	〃	〃	〃	1000	
		③	〃	〃	〃	1000	
		④	〃	〃	〃	1000	
		⑤	〃	〃	〃	1000	
		⑥	〃	〃	〃	1000	
		⑦	〃	〃	〃	1000	
		⑧		〃	ヨビ		
1L-2 (Ba li ｲ) 1F 厨房	1φ3W 200/100V MCB3P 100/75 (B) To:7922VA L:5160 C:2762	①	100	ELB2P50/20	電灯	1320	
		②	〃	〃	電灯	1320	
		③	〃	〃	〃	1320	
		④	〃	〃	〃	1200	
		⑤	〃	〃	コンセント	1210	
		⑥	〃	〃	〃	602	
		⑦	〃	〃	〃	450	事ム室
		⑧	〃	〃	〃	500	
		⑨	〃	〃	ヨビ		
		⑩	〃	〃	ヨビ		
	1φ3W 200/100V MCB3P 50/50 (B) To:7474VA	㉑	〃	〃	コンセント	700	常時
		㉒	〃	〃	〃	761	
		㉓	〃	〃	〃	642	
		㉔	〃	〃	〃	761	
		㉕	〃	〃	〃	1200	
		㉖	〃	〃	〃	1700	
		㉗	〃	〃	〃	1700	
		㉘	〃	〃	ヨビ		

盤名(盤形式)幹線番号	電気方式 主幹(結線) 合計容量	回路番号	電圧 V	分岐 AF/AT	負荷名称	負荷容量 VA	備考
2L-1 (B.b ｲ) 13 b	1φ3W 200/100V MCB3P 100/100 (B) To:33337 L:11930 C:2500 送り18907	①	〃	〃	電灯	280	
		②	〃	〃	〃	1920	RR×3
		③	〃	〃	〃	1680	RR×4
		④	〃	〃	〃	1060	RR×4
		⑤	〃	〃	〃	1920	
		⑥	〃	〃	〃	1110	
		⑦	〃	〃	〃	1680	RR×2
		⑧	〃	〃	〃	1680	RR×2
		⑨	〃	〃	コンセント	600	ⓌⒽ付
		⑩	〃	〃	〃	1200	
		⑪	〃	〃	〃	300	
		⑫	〃	〃	電灯·コンセント	400	フィルム 保存室
		⑬	〃	〃	R·T	100	
		⑭	〃	〃	ヨビ		
		⑮	〃	〃	〃		
		⑯	〃	〃	〃		
		◇1	100	MCB2P50/20	誘導灯	200	
		◇2	〃	MCB2P50/20	消火盤	300	
		◇3	〃	〃	ヨビ		
		送り	200/100V	MCB3P50/50	2L-2	2000	
		〃	〃	MCB3P50/50	2L-3	2.000	
		〃	〃	MCB3P100/100	2L-4	10840	ⓌⒽ付
		〃	〃	MCB3P 〃	〃	4067	
2L-2 (Ba.l.i.ｲ) 書店	1φ3W 200/100V MCB3P 50/50 (A) To:2000VA L:1400 C:600	①	100	MCB1P50/20	電灯	500	
		②	〃	〃	〃	900	
		③	〃	〃	コンセント	300	ⓌⒽ付
		④	〃	〃	〃	300	
		⑤	〃	〃	ヨビ		
		⑥	〃	〃	〃		
					〃		
2L-3 (Ba li ｲ) 給配室	1φ3W 200/100V MCB3P 50/50 (A) To:2.000VA L:1850 C:150						
		①	〃	MCB1P50/20	電灯	1100	
		②	〃	〃	コンセント	750	ⓌⒽ付
		③	〃	〃	〃	150	
		④	〃	〃	ヨビ		
		⑤	〃	〃	〃		
		⑥	〃	〃	〃		

盤名(盤形式)幹線番号	電気方式 主幹(結線) 合計容量	回路番号	電圧 V	分岐 AF/AT	負荷名称	負荷容量 VA	備考
3L-1 (B.b ｲ) 12	1φ3W 200/100V MCB3P 225/150 (A) To:24980VA L:18180 C:6800	誘	100	MCB1P50/20	誘導灯	220	
		①	〃	〃	電灯	1310	
		②	〃	〃	〃	1200	
		③	〃	〃	〃	1310	
		④	〃	〃	〃	1250	
		⑤	〃	〃	〃	1250	
		⑥	〃	〃	〃	1620	
		⑦	〃	〃	〃	1840	RR×6
		⑧	〃	〃	〃	1800	RR×4
		⑨	〃	〃	〃	1800	RR×4
		⑩	〃	〃	〃	1400	RR×4
		⑪	〃	〃	〃	1800	RR×4
		⑫	〃	〃	〃	1120	
		⑬	〃	〃	コンセント	1050	
		⑭	〃	〃	〃	300	
		⑮	〃	〃	〃	1050	
		⑯	〃	〃	〃	750	
		⑰	〃	〃	〃	900	
		⑱	〃	〃	〃	1500	フロアー
		⑲	〃	〃	〃	150	
		⑳	〃	〃	電灯·コンセント	260	ELV室
		㉑	〃	〃	ELV	1.000	
		㉒	〃	〃	R·T	100	
		㉓	〃	〃	ヨビ		
		㉔	〃	〃	〃		
		㉕	〃	〃	〃		
		㉖	〃	〃	〃		
2L-4 (Ba li ｲ) 2F 厨房	1φ3W 200/100V MCB3P 100/75 (B) To:10840VA L:1880 C:8960	⓪	200	ELB2P50/20	ヨビ		
		①	100	ELB2P50/20	電灯	1880	
		②	〃	〃	コンセント	1500	
		③	〃	〃	〃	1110	
		④	〃	〃	〃	1000	
		⑤	〃	〃	〃	1000	
		⑥	〃	〃	〃	1000	
		⑦	〃	〃	〃	1450	
		⑧	〃	〃	〃	400	
		⑨	〃	〃	〃	1000	
		⑩	〃	〃	〃	1500	
	1φ3W 200/100V To:4067VA MCB3P 50/50 (B)	㉑	〃	〃	コンセント	1226	常時
		㉒	〃	〃	〃	1376	
		㉓	〃	〃	〃	835	
		㉔	〃	〃	〃	630	
		㉕	〃	〃	ヨビ		
		㉖	〃	〃	〃		
		㉗	〃	〃	〃		

結線

A

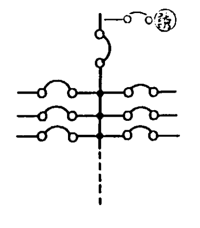

B

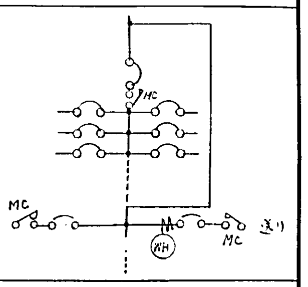

C

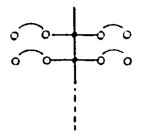

D

E

F

盤形式							
函タイプ	A	鋼板製自立型	B	鋼板製壁掛型(露出)	C	鋼板製壁埋込型
	D	鋼板製半埋込型	E	樹脂製壁掛型(露出)	F	樹脂製半埋込型
	G		H		I	
扉	a	扉付	b	扉なし	c	
	d		e		f	
把手	1	タンザク式	2	ハンドル式	3	差し込みハンドル式
	4		5		6	
錠	i	あり	ii	なし	iii	
ビス・蝶番	イ	裏ビス裏蝶番	ロ	表ビス裏蝶番		

特記事項

1．凡例：機器仕様

記号：機器名称　：機器仕様
MCB：配線用しゃ断器　：
ELB：漏電しゃ断器　：30mA 0.1sec動作
TS　：タイムスイッチ　：24時間停電補償付タイマー
WH　：電力量計：　：検定付
UV　：不足電圧継電器　：
MC　：電磁接触器　：
RT　：リモコントランス：
RR　：リモコンリレー　：

2．塗装色　指定色メラミン焼付仕上

3. 2L-1 の RR, MC の操作スイッチは 2R-1 に取りつける。尚 MC の回路は COS (手,断,自)をつけること。

3 1L-1 の RR, MC の操作スイッチは 1R-1 に取りつける。尚 MC の回路は COS (手,断,自)をつけること。

東海電興株式会社

★・4)：重要品質項目(E-1図)参照による。

記事

清水建設株式会社 一級建築士事務所

㊔

担当部又は支店

59・8・20
年月日

10-83B132　椙山女学園大学大学会館他外構

分電盤表

大学会館
E-6

竣工図

E4011 (1980.7 1,000)　TR17

名古屋
A-461

7

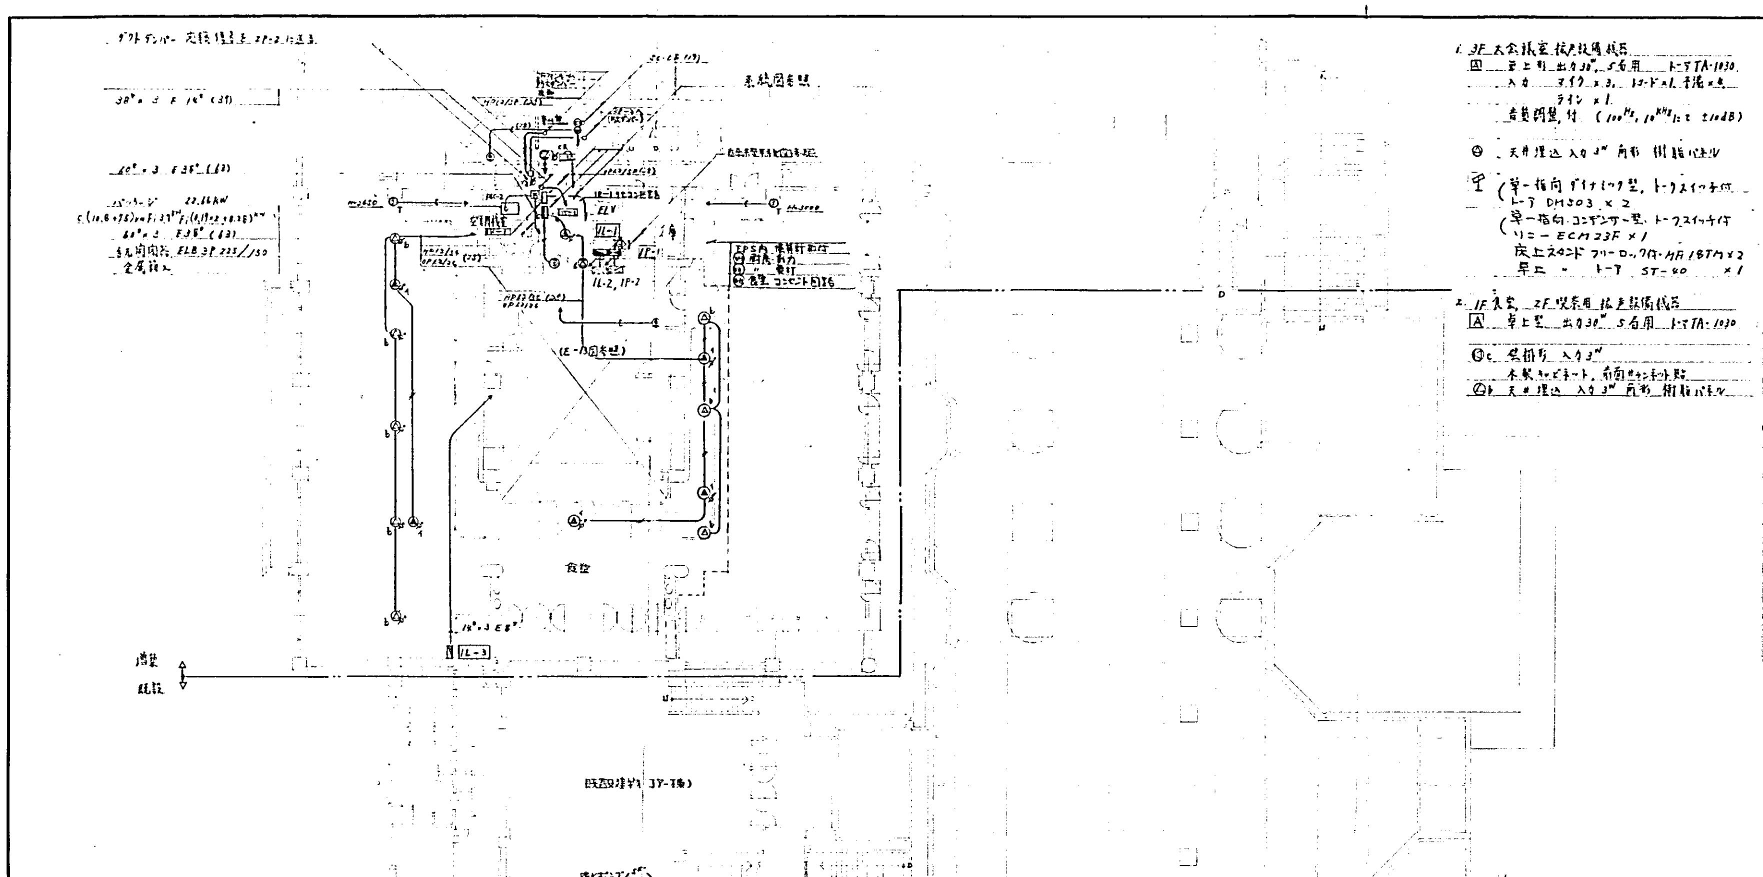

1. 3F 大会議室 拡声設備機器
- 囚 卓上形 出力30W 5局用 トーアTA-1030
- 入力 マイク×3、 レコード×1、 予備×1、 ライン×1
- 音質調整付 （100Hz、10KHzにて ±10dB）
- ◎ 天井埋込 入力3W 角形 樹脂パネル
- （単一指向ダイナミック型、トークスイッチ付 トーア DM503 ×2
- （単一指向コンデンサー型、トークスイッチ付 リニー ECM23F ×1
- 床上スタンド フリーロック付 MA 18TM ×2
- 卓上 〃 トーア ST-40 ×1

2. 1F 食堂、2F 喫茶用 拡声設備機器
- Ⓐ 卓上型 出力30W 5局用 トーアTA-1030
- ⓈC 壁掛形 入力3W 木製キャビネット、前面サランネット貼
- Ⓢb 天井埋込 入力3W 角形 樹脂パネル

1 階 平 面 図

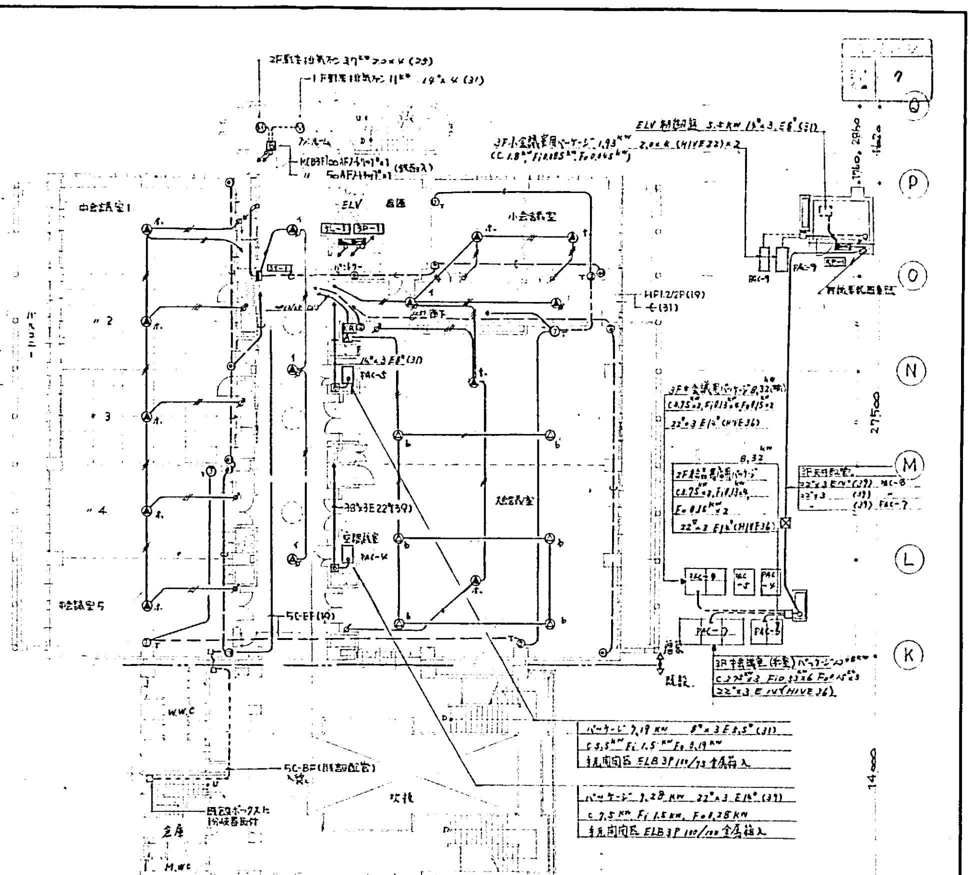

3 階 平 面 図

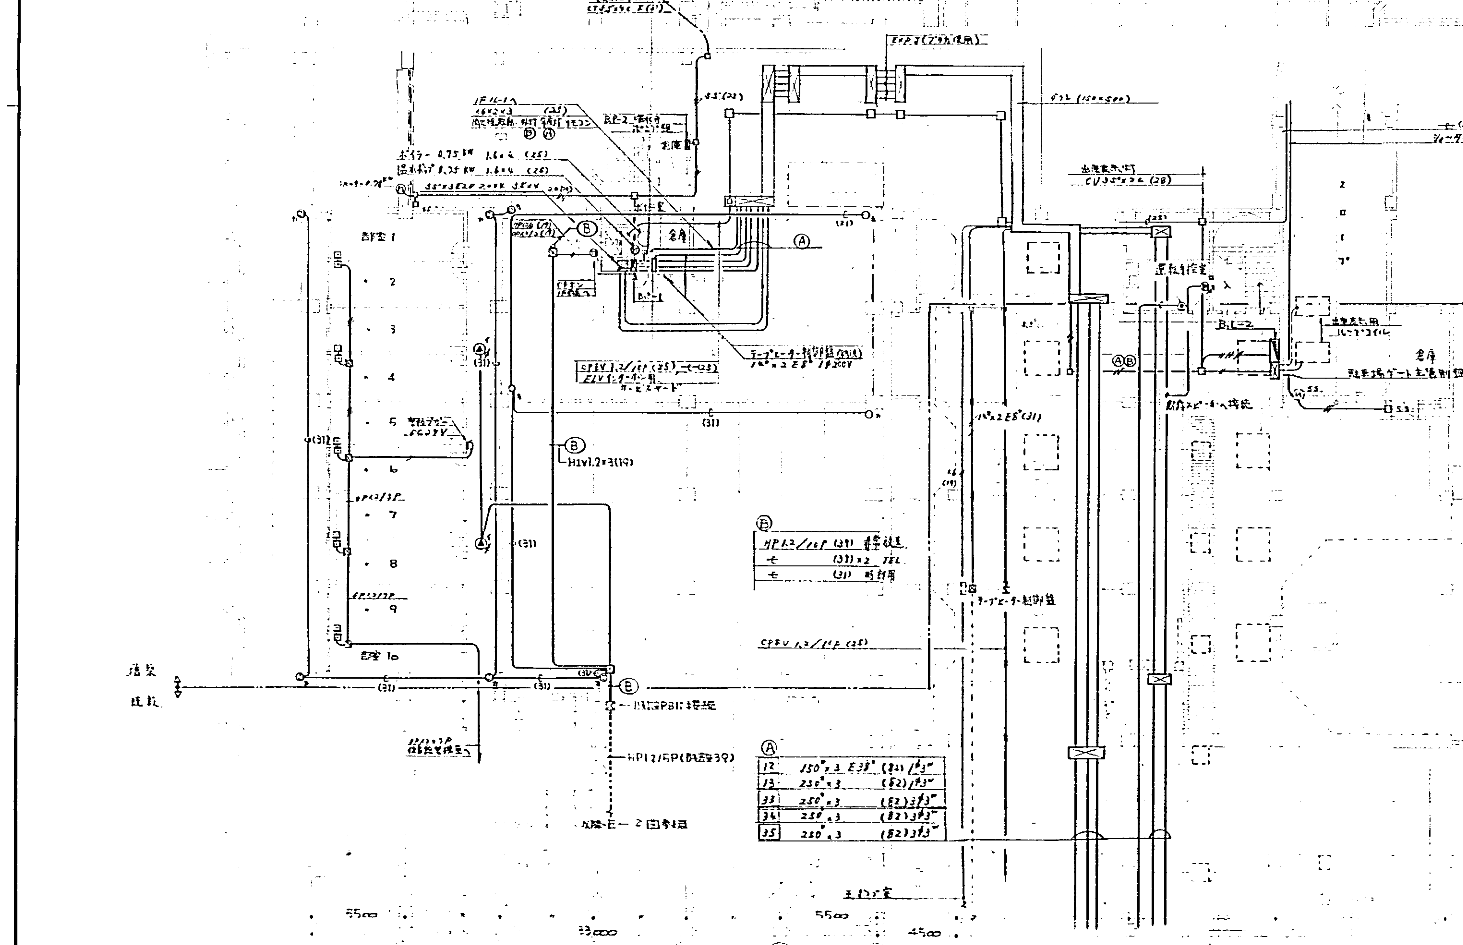

特記事項
1. 記入なき配線サイズは下記に依る
- 電話 —t— (25)
- 放送 —///— HIVE2×3(19)
- 〃 ——— 1.2×3(19)
- テレビ —t— 5C-2F(19)

※ 二重天井ケーブル転がし工事
※ 配管 CD管使用。
2. 特記外 幹線、制御線は系統図による。

区画E-2参照 B 1 階平面図

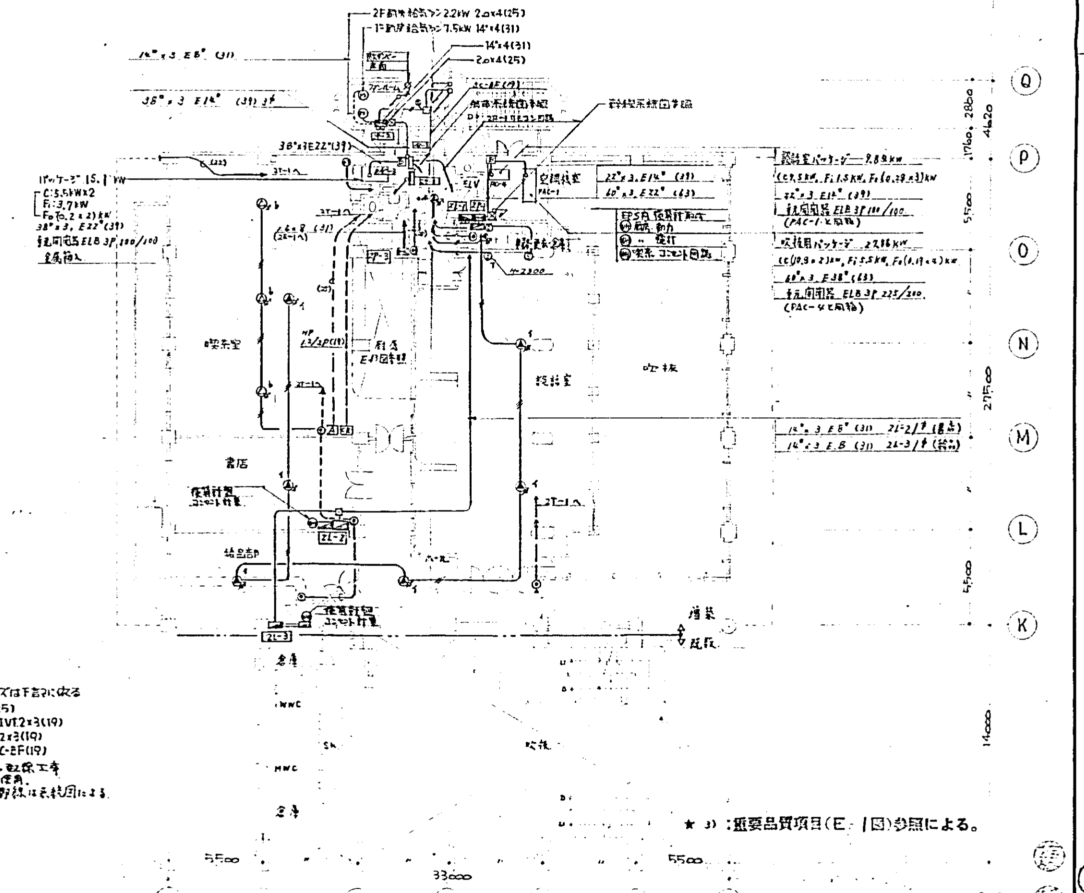

★ 3) 重要品質項目(E-1図)参照による。

2 階 平 面 図 東海電興株式会社

清水建設株式会社 一級建築士事務所	㊔		58・8・20 年月日	70-83B132 椙山女学園大学大学会館他外構	大学会館 E－7
			1：200 縮尺	動力弱電設備図	竣工図

A1012 (1984.2. 10,000)

名古屋 A-461

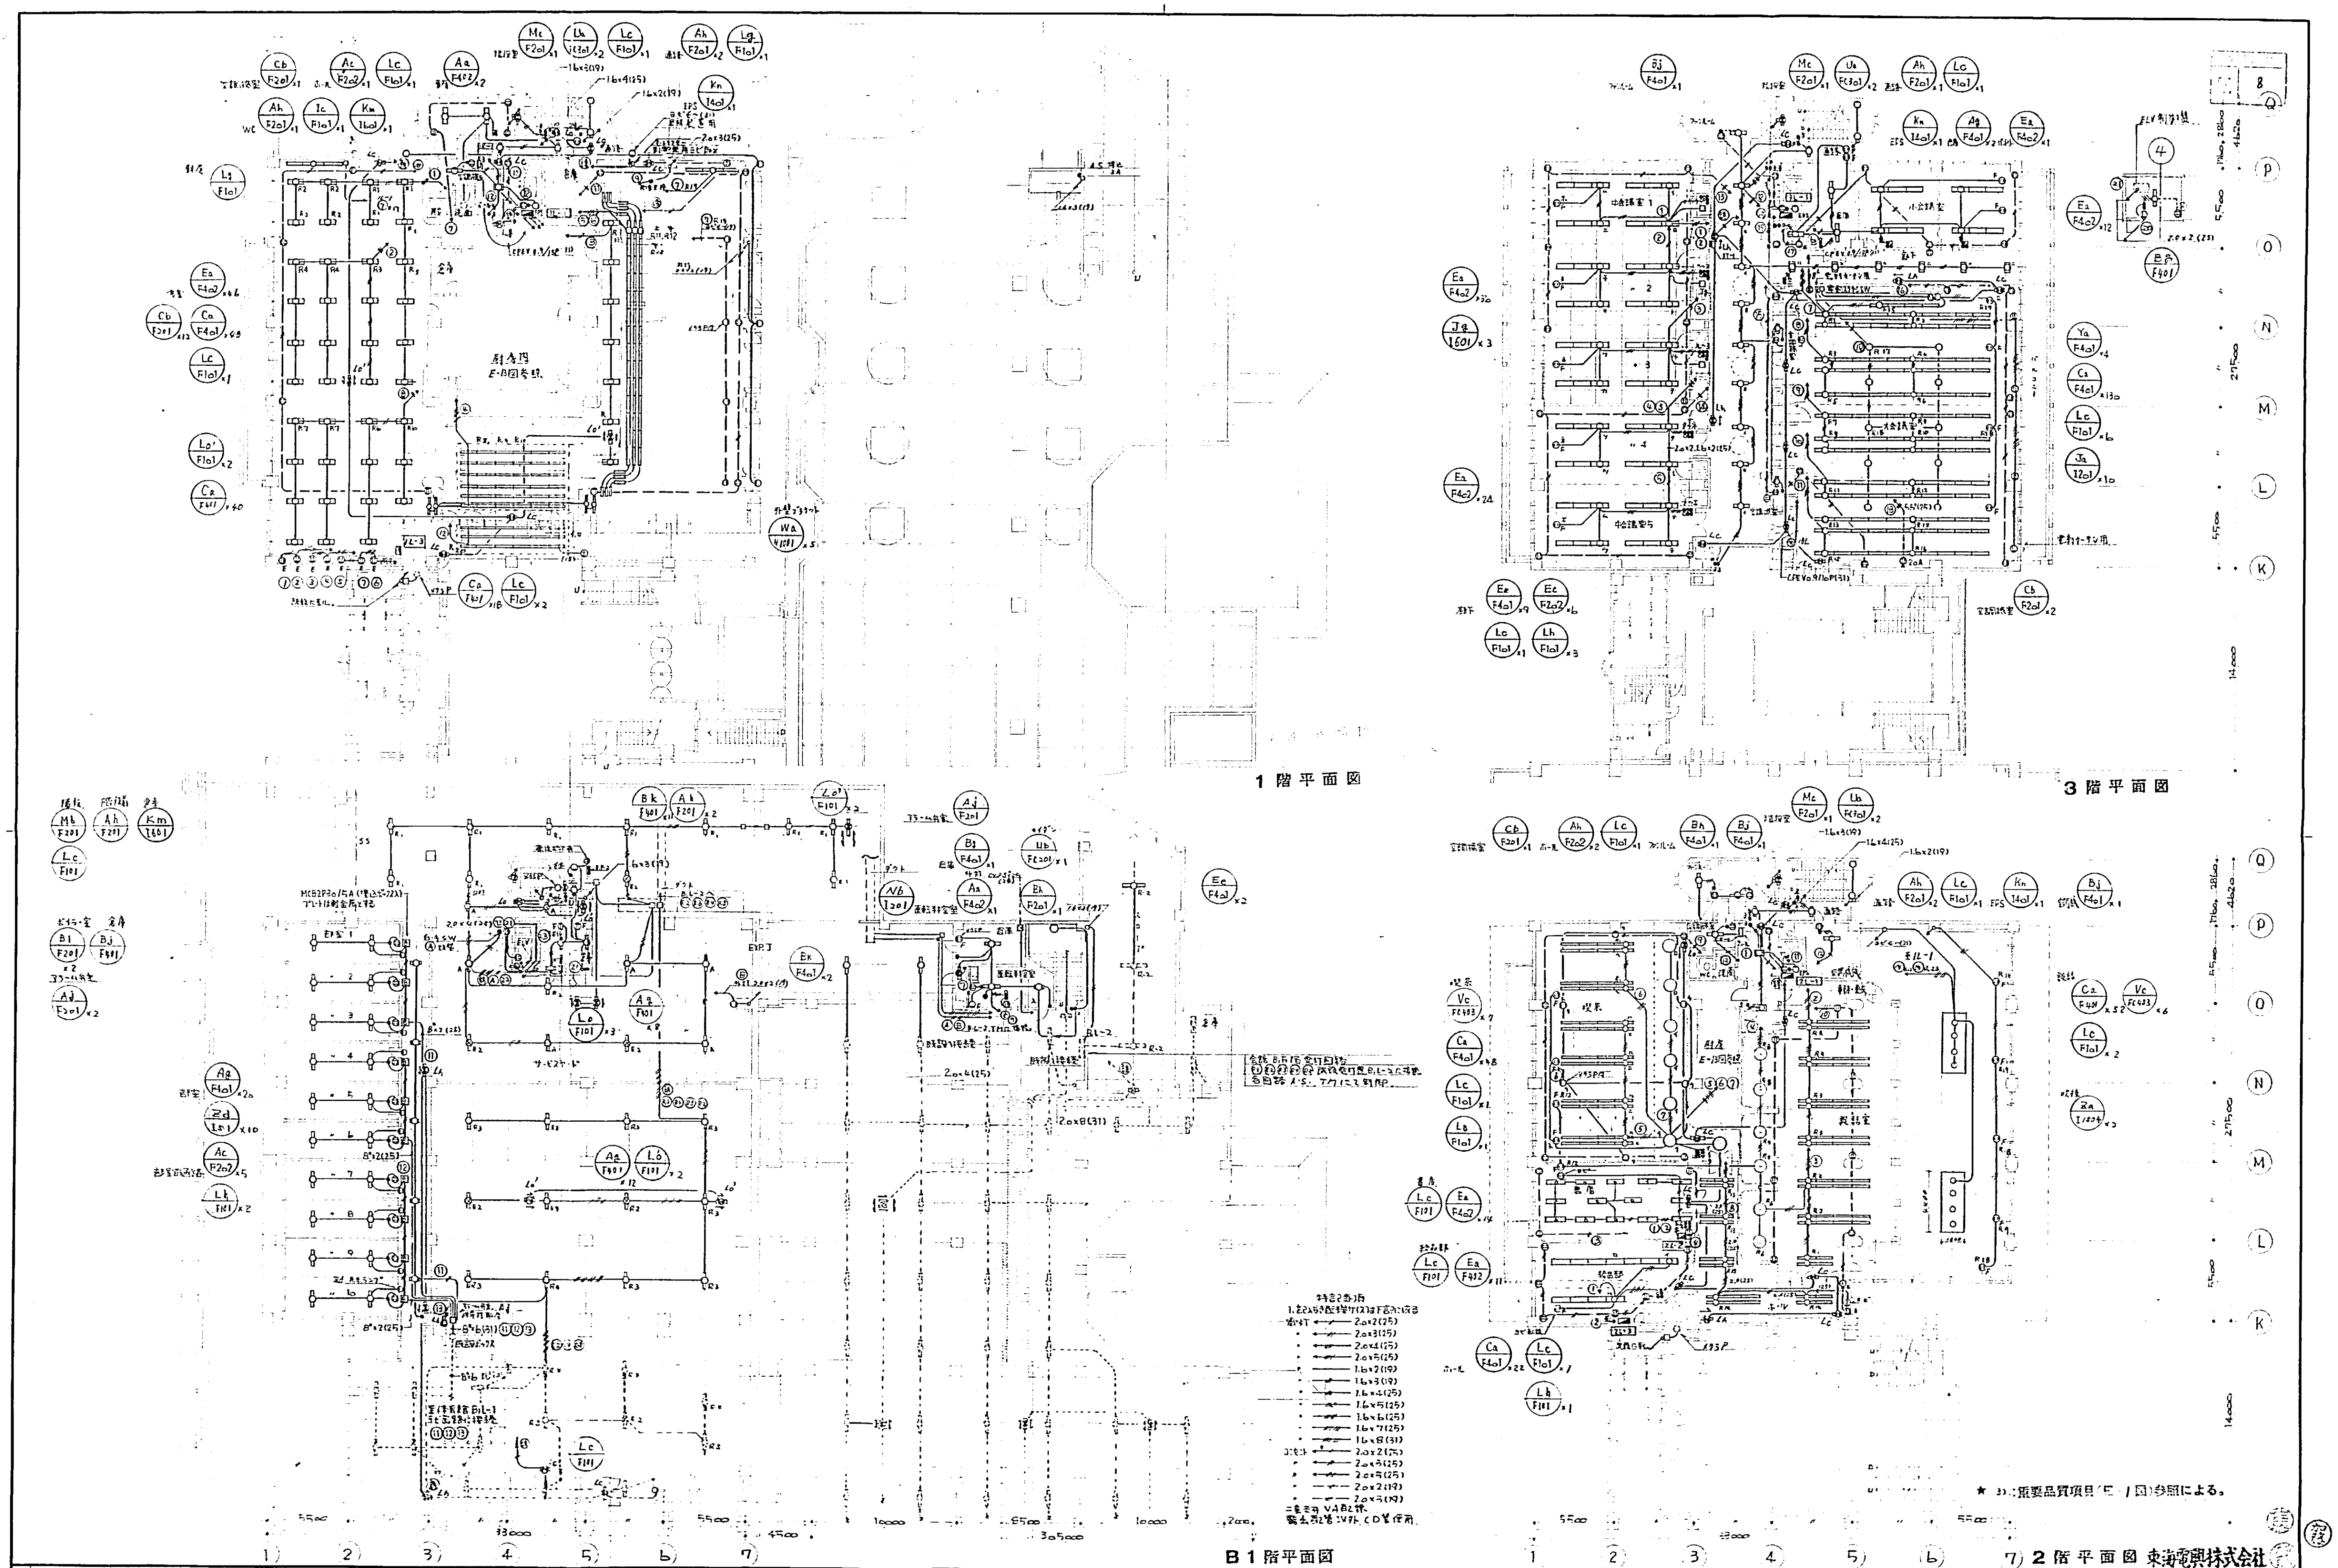

特記事項
1. 記入なき配線サイズは下記に依る
電灯 2.0×2(25)
〃 2.0×3(25)
〃 2.0×4(25)
〃 2.0×5(25)
〃 1.6×2(19)
〃 1.6×3(19)
〃 1.6×4(25)
〃 1.6×5(25)
〃 1.6×6(25)
〃 1.6×7(25)
〃 1.6×8(31)
コンセント 2.0×2(25)
〃 2.0×3(25)
〃 2.0×5(25)
〃 2.0×2(19)
〃 2.0×3(19)
二重天井 VA配線
露出配管以外 CD管使用

★ 3). 重要品質項目（E－1図）参照による。

東海電興株式会社

記事		
	3F (Lc)×2 (Lh)×2 (Lc)×3 (Lf)×4	11・
	1F (Lc)×6 (Lg)×2 (Lc')×2	10・
	2F (Lc)×6 (L)k×1 (Lb)×1・	10・
	3F (Lc)×8 (Lh)×3	11・

清水建設株式会社 一級建築士事務所

59・8・20
年月日

70-83B132 椙山女学園大学大学会館他外構

1：200
縮尺

電灯コンセント設備図

大学会館
E－9

竣工図

A1012 (1984.2. 10,000)

名古屋
A-461

9

9

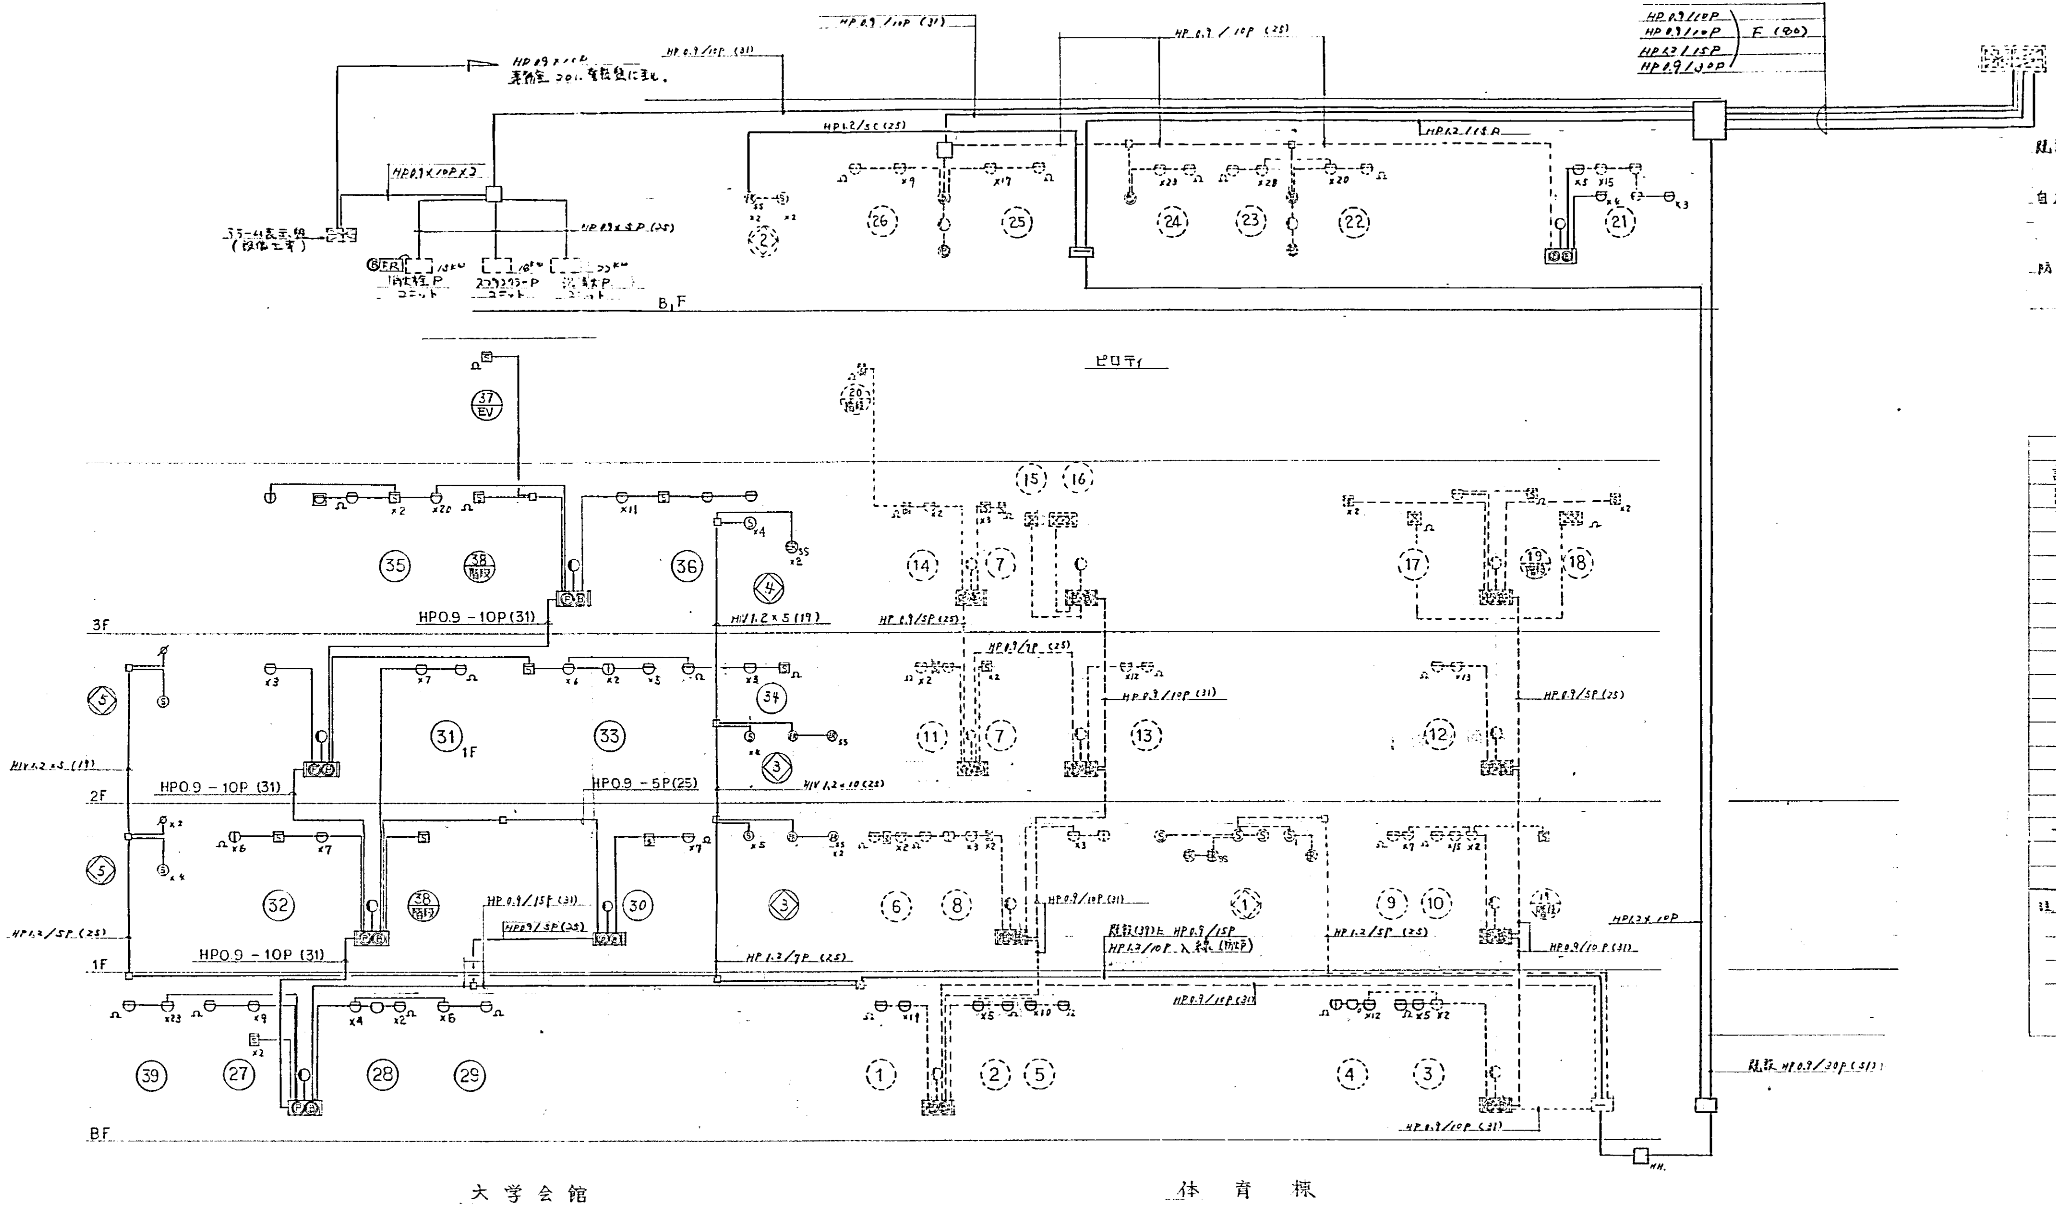
HP0.9×1/1P
薬剤室 2011.電話盤に至る。
HP0.9/10P (31)
HP0.9/10P (31)
HP1.2/5C (25)
HP0.9/10P (25)
HP1.2/15P
HP0.9/10P
HP0.9/10P
HP1.2/15P
HP0.9/30P
F (80)
HP0.9×10P×2
HP0.9×5P (25)
ブラーム表示盤
(設備工事)
消火栓P
ユニット
スプリンクラーP
ユニット
消火栓P
ユニット
B1F
ピロティ
3F
2F
1F
B.F
HP0.9 − 10P (31)
HP0.9 − 10P (31)
HP0.9 − 10P (31)
HP0.9 − 5P (25)
HIV1.2×5 (19)
HP0.9/15P (31)
HP0.9/5P (25)
HP1.2/7P (25)
HP0.9/10P (31)
HP0.9/5P (25)
HP0.9/10P (31)
既設(31)より HP0.9/15P
HP1.2/10P 入線 (撤去)
HP1.2/5P (25)
HP0.9/10P (31)
HP1.2×10P
既設 HP0.9/30P (31)
HP0.9/10P (31)
MH
37 EV
大学会館
体育館

系統図

既設文学部 宿直室、複合盤。
P型1級 45L, 防火戸 5L

自火報.	既設使用	26L
	今回 〃	14L
	ヨビ	5L
防火戸	既設使用	2L
	今回 〃	3L

凡例		
記号	名称	備考
▨	複合盤	既設
Ⓟ Ⓑ	総合盤	消火栓BOX組込
⦶	定温式スポット型感知器	1種　防水型
⊖	差動式スポット型感知器	2種
Ⓢ	光電式煙感知器	2種
Ⓟ	発信機	P型1級
◐	表示灯	AC30V.2W
Ⓑ	火災警報ベル	DC24V.15mA.150mm
Ω	終端抵抗	
⌀	防火ダンパー	空調工事
Ⓢ	連動用煙感知器	3種
Ⓡ	自動閉鎖装置	Ⓡss はシャッター用を示す。
――	配管.配線	
⟋	全上立上げ.引下げ	
―・―	警戒区域線	
(NO)	警戒区域番号	
(N)	表示番号	防火戸用

注 1. 図中特記なき配管配線は IV1.2mm (19) とする。
2. 破線機器配線は既設を示す。
※ 二重天井内ケーブル配線工事とする。

東海電業株式会社

記事	59.10.12 厨房ダクト防火ダンパー用 Ⓢ 5, 配線追加

清水建設株式会社 一級建築士事務所

59・8・30

70-83B132 椙山女学園大学大学会館他外構

自動火災報知設備図 防煙防火設備図

大学会館
E − 9

A1012 (1984.2. 10,000)

名古屋
A-461

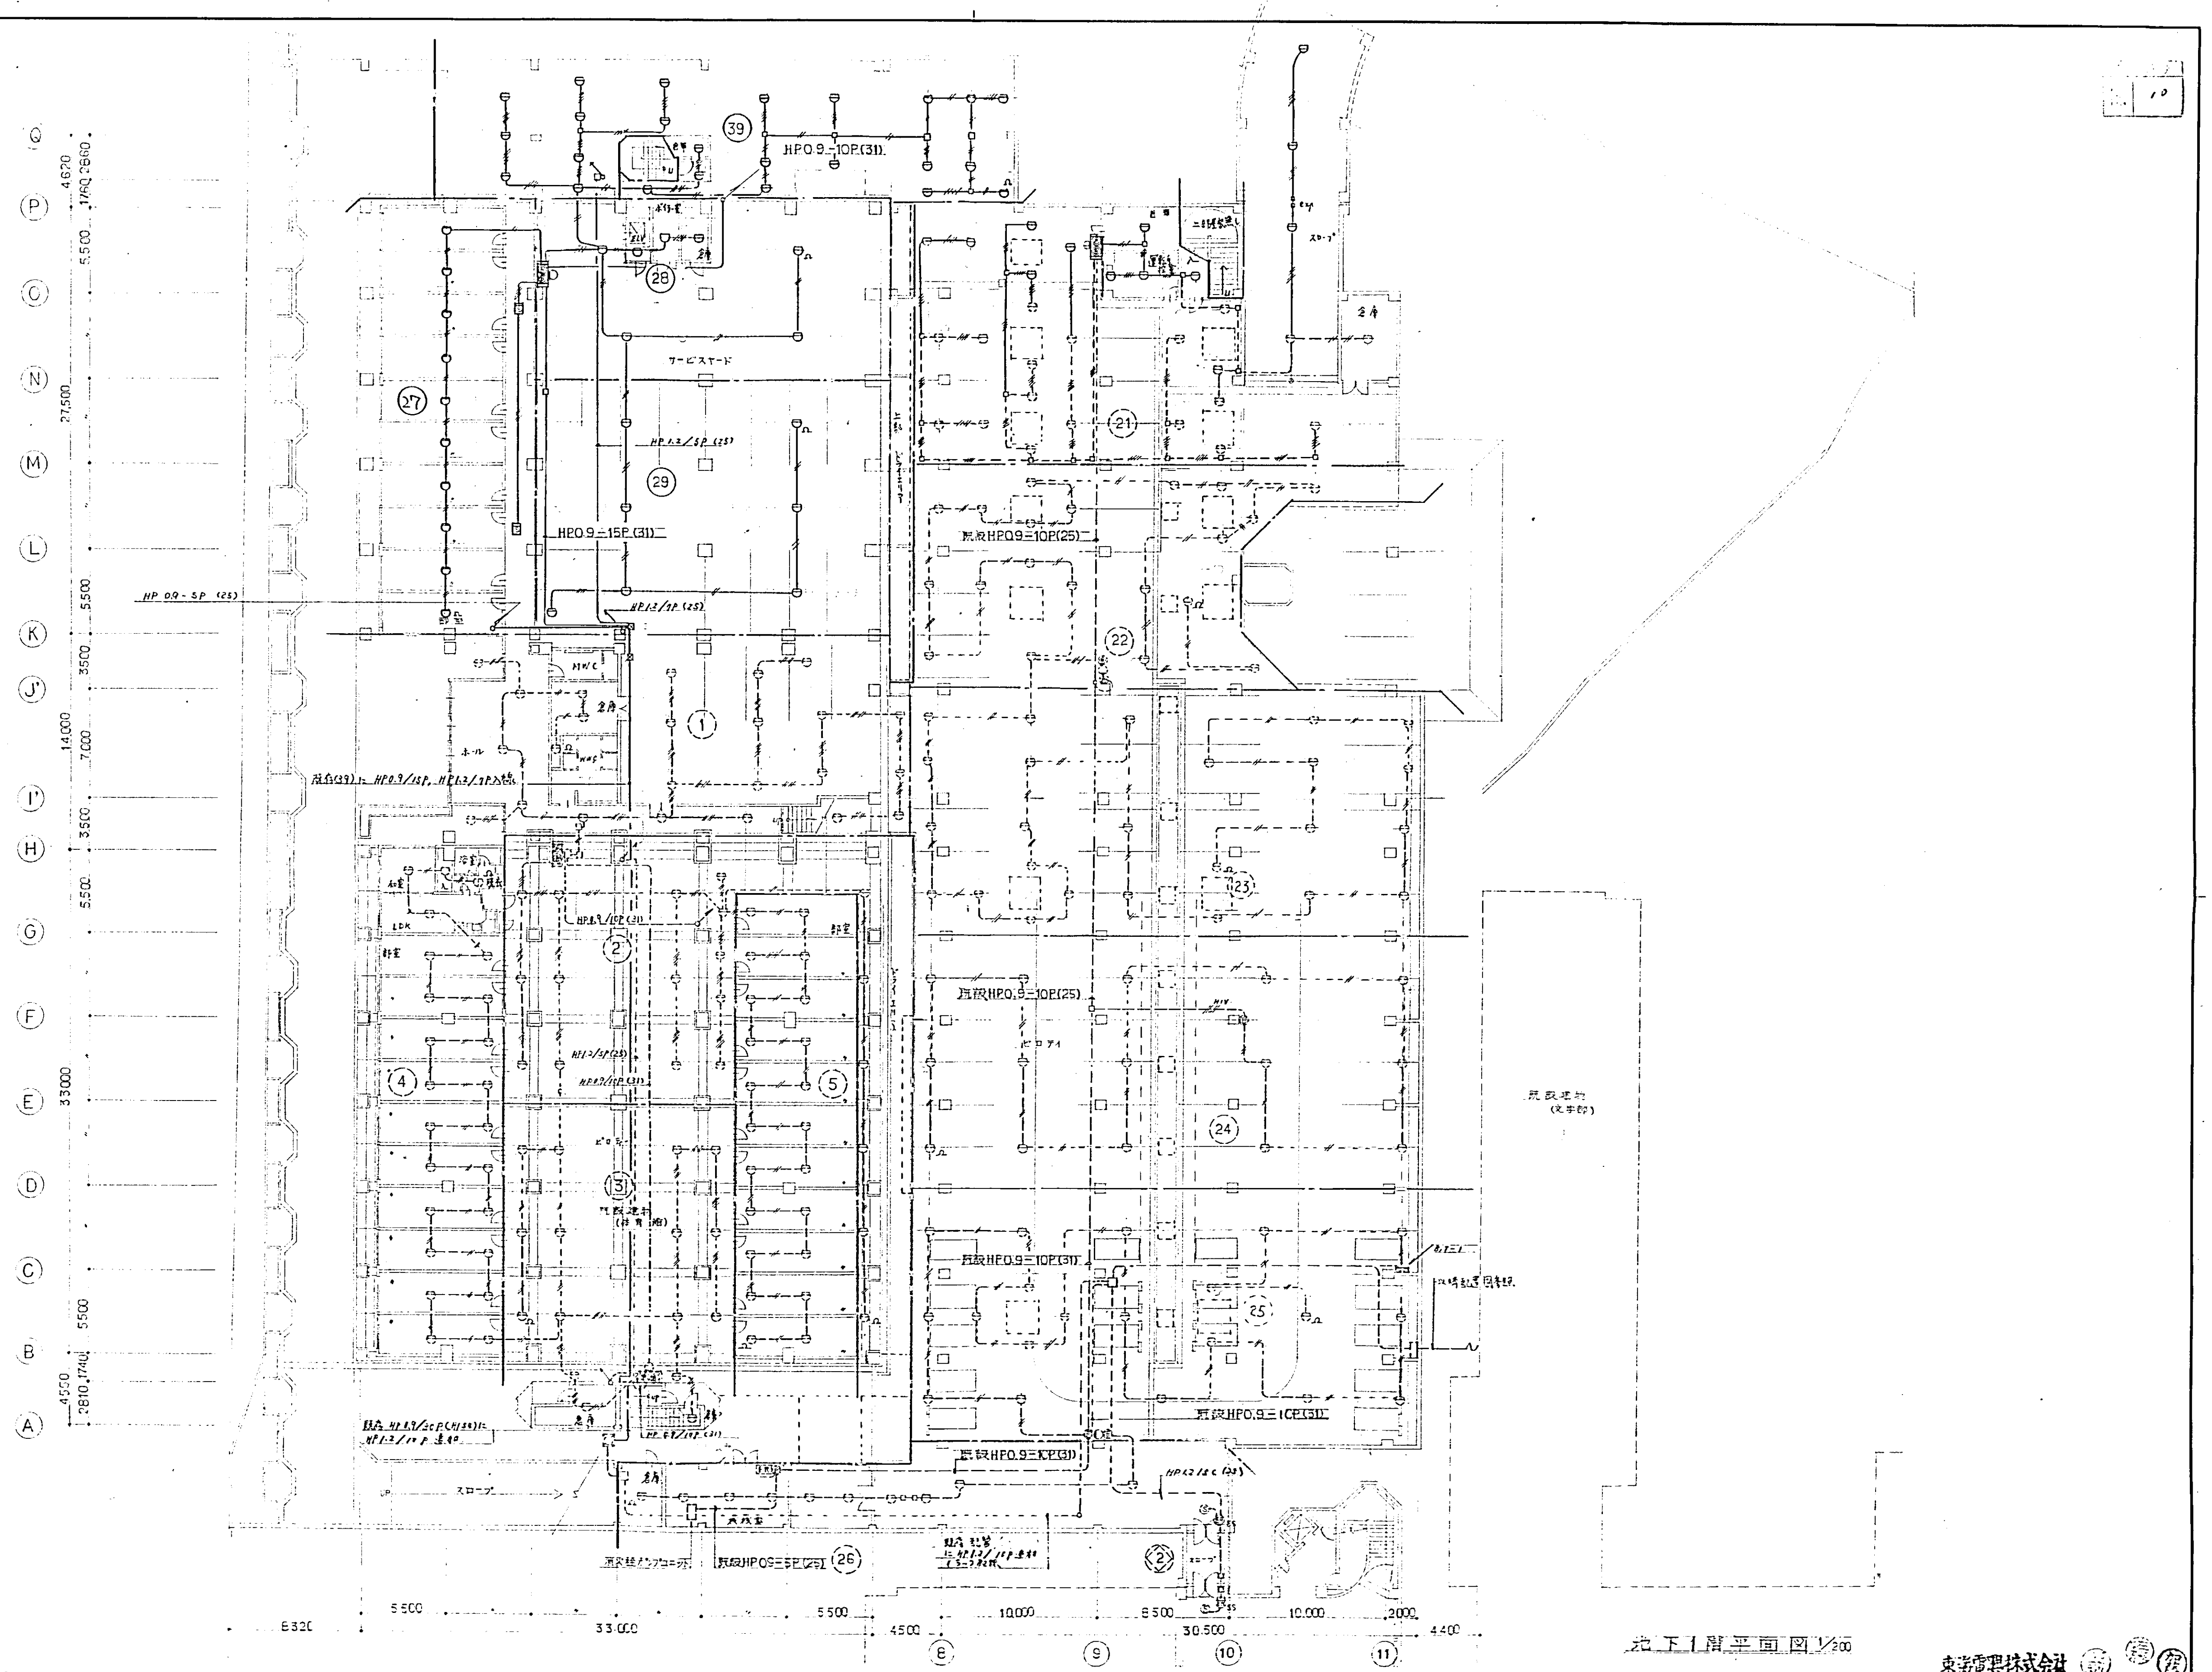
Q
P
O
N
M
L
K
J'
I'
H
G
F
E
D
C
B
A
4620
2860
5500
27,500
5500
3500
14,000
7,000
3500
5500
33000
5500
4550
2810
1740
HP0.9=10P(31)
HP0.9=15P(31)
HP0.9-5P(25)
既設HP0.9=10P(25)
既設HP0.9=10P(31)
既設HP0.9=10P(31)
既設HP0.9=5P(31)
既設HP0.9=5P(25)
サービスヤード
スロープ
ホール
既設建物（文学部）
①
②
③
④
⑤
㉑
㉒
㉓
㉔
㉕
㉖
㉗
㉘
㉙
㊴
8320
5500
33,000
5500
4500
10,000
8500
30,500
10,000
2000
4400
⑧
⑨
⑩
⑪
10

地下1階平面図 1/200

東海電興株式会社

清水建設株式会社 一級建築士事務所	名	53・8・20	70-83B132 椙山女学園大学大学会館他外構	大学会館 E -10	
		1：200	自動火災報知設備図　防煙防火区画設備図		

A1012 (1984.2. 10,000)

名古屋
A-461

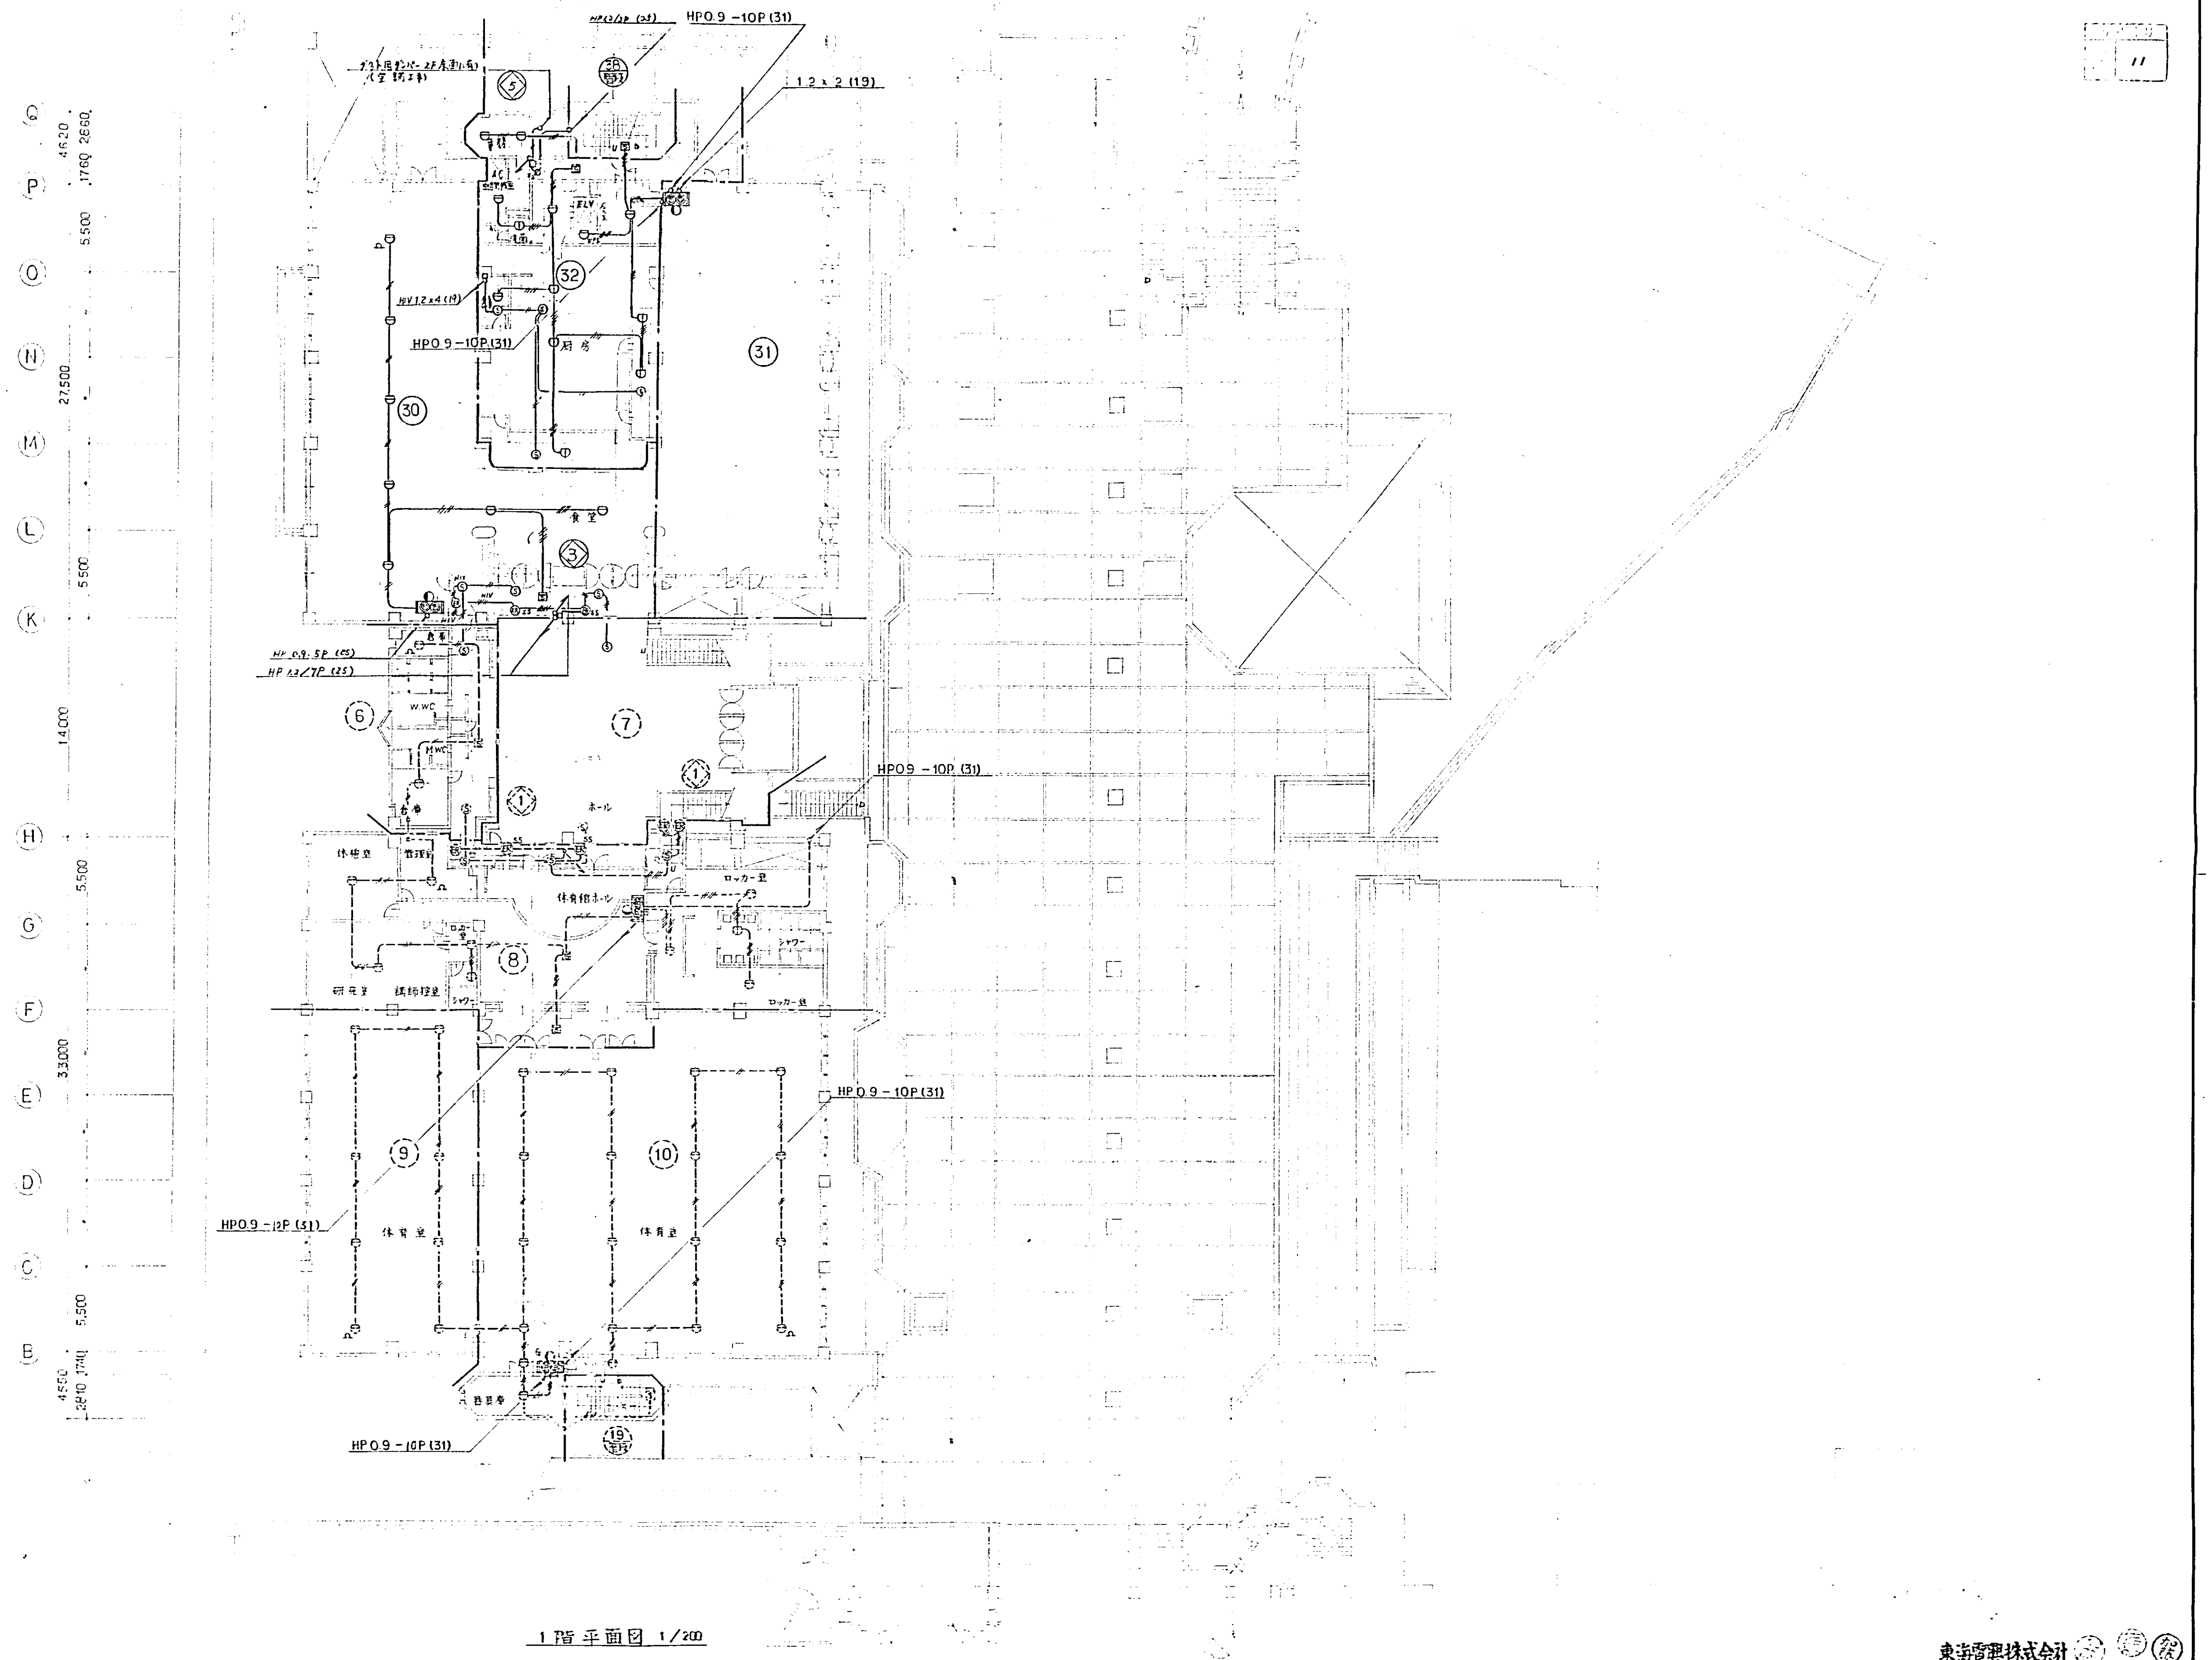
Q
P
O
N
M
L
K
H
G
F
E
D
C
B
4620
1760 2660
5,500
27,500
5,500
14,000
5,500
33,000
5,500
4550
2810 1740
ダクト用ダンパー 2F床面に有り
(空調工事)
HP1.2/2P (25)
HP0.9 -10P (31)
1.2 x 2 (19)
HIV 1.2 x 4 (19)
HP0.9 -10P (31)
厨房
食堂
HP 0.9-5P (25)
HP 1.2/7P (25)
W.WC
M.WC
倉庫
ホール
HP0.9 -10P (31)
休憩室
管理室
体育館ホール
ロッカー室
シャワー
研究室
講師控室
HP0.9 -10P (31)
HP0.9 -12P (31)
体育室
体育室
HP0.9 -10P (31)
5
38
32
30
31
3
6
7
1
1
8
9
10
19
11

1階 平面図 1/200

東海電興株式会社

記事	59.12.12 1F厨房給・排気ダクトダンパー系⑤追加記入
清水建設株式会社 一級建築士事務所	
年月日	59・8・20
縮尺	1 : 200
70-83B132 椙山女学園大学大学会館他外構	大学会館 E −11
自動火災報知設備図 防煙防火区画設備図	竣工図

A1012 (1984.2. 10,000)

名古屋
A-461

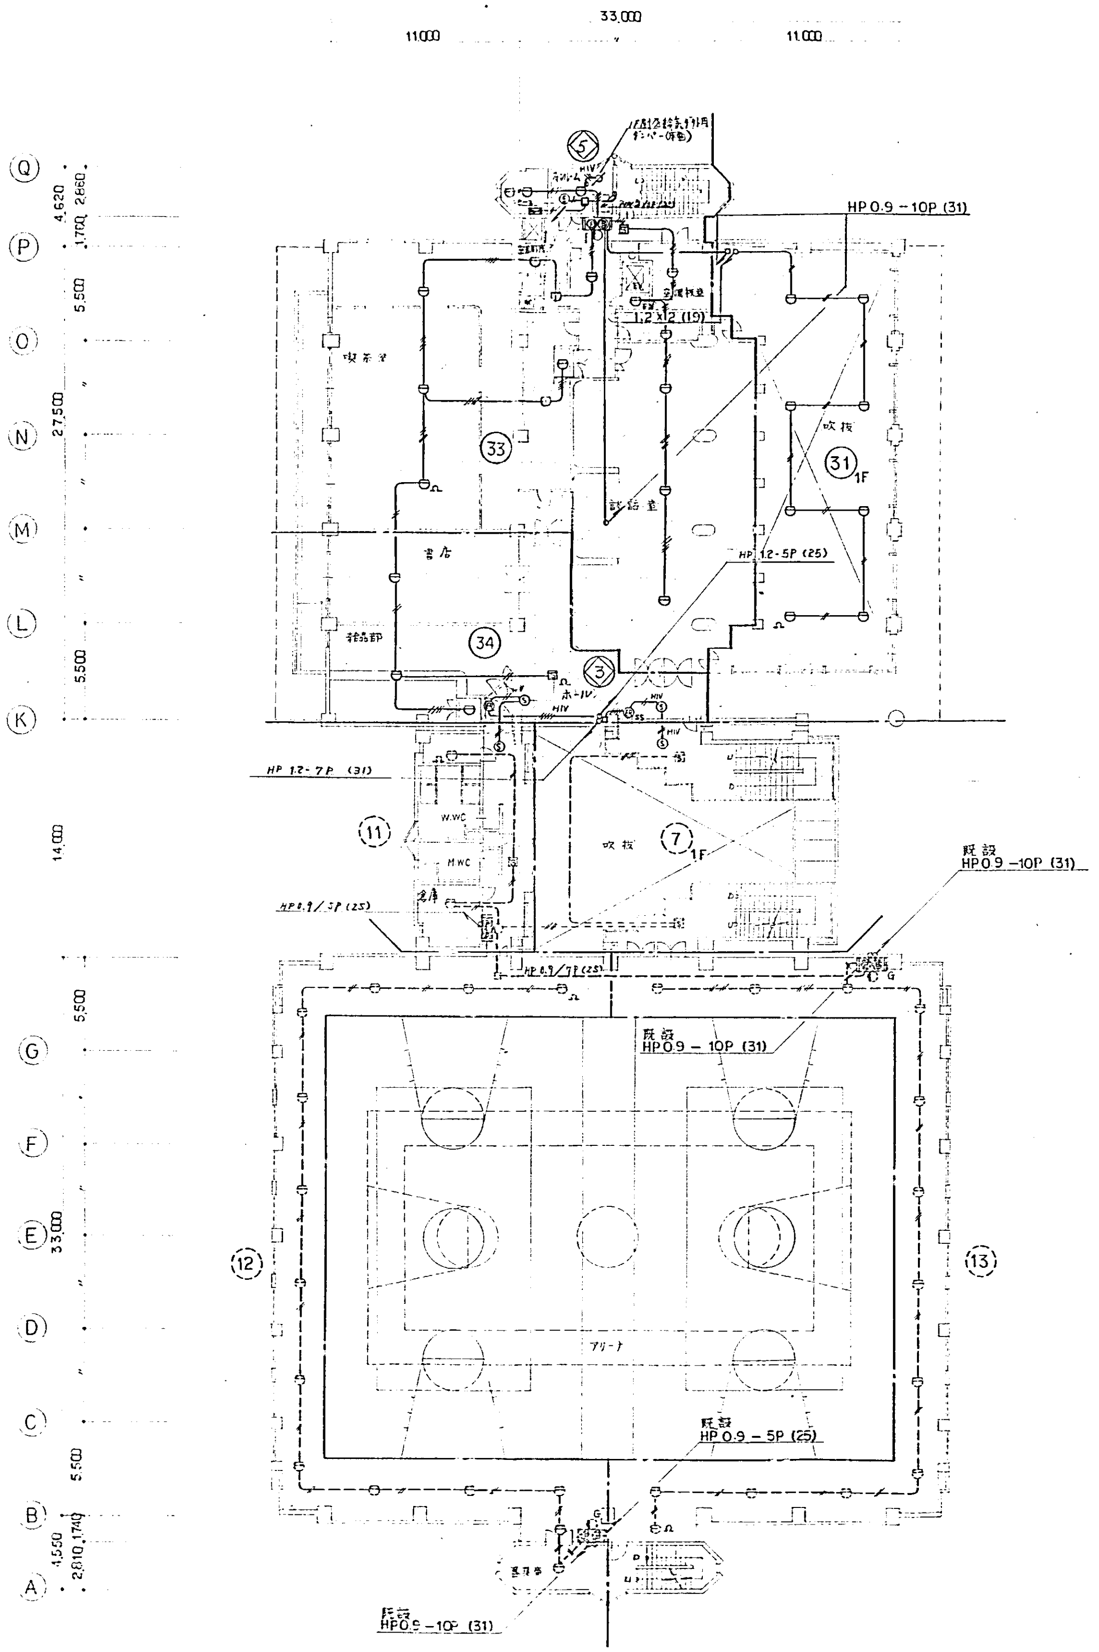
33,000
11,000
11,000
Q
P
O
N
M
L
K
G
F
E
D
C
B
A
4,620
2,860
1,760
5,500
27,500
5,500
14,000
5,500
33,000
5,500
4,550
2,810
1,740
5
3
7
11
12
13
31
1F
33
34
HP 0.9 －10P (31)
1.2 x 2 (19)
HP 1.2－5P (25)
HP 1.2－7P (31)
既設
HP 0.9 －10P (31)
既設
HP 0.9 － 5P (25)
既設
HP 0.9 －10P (31)
吹抜
書店
アリーナ

2 階 平 面 図 1/200

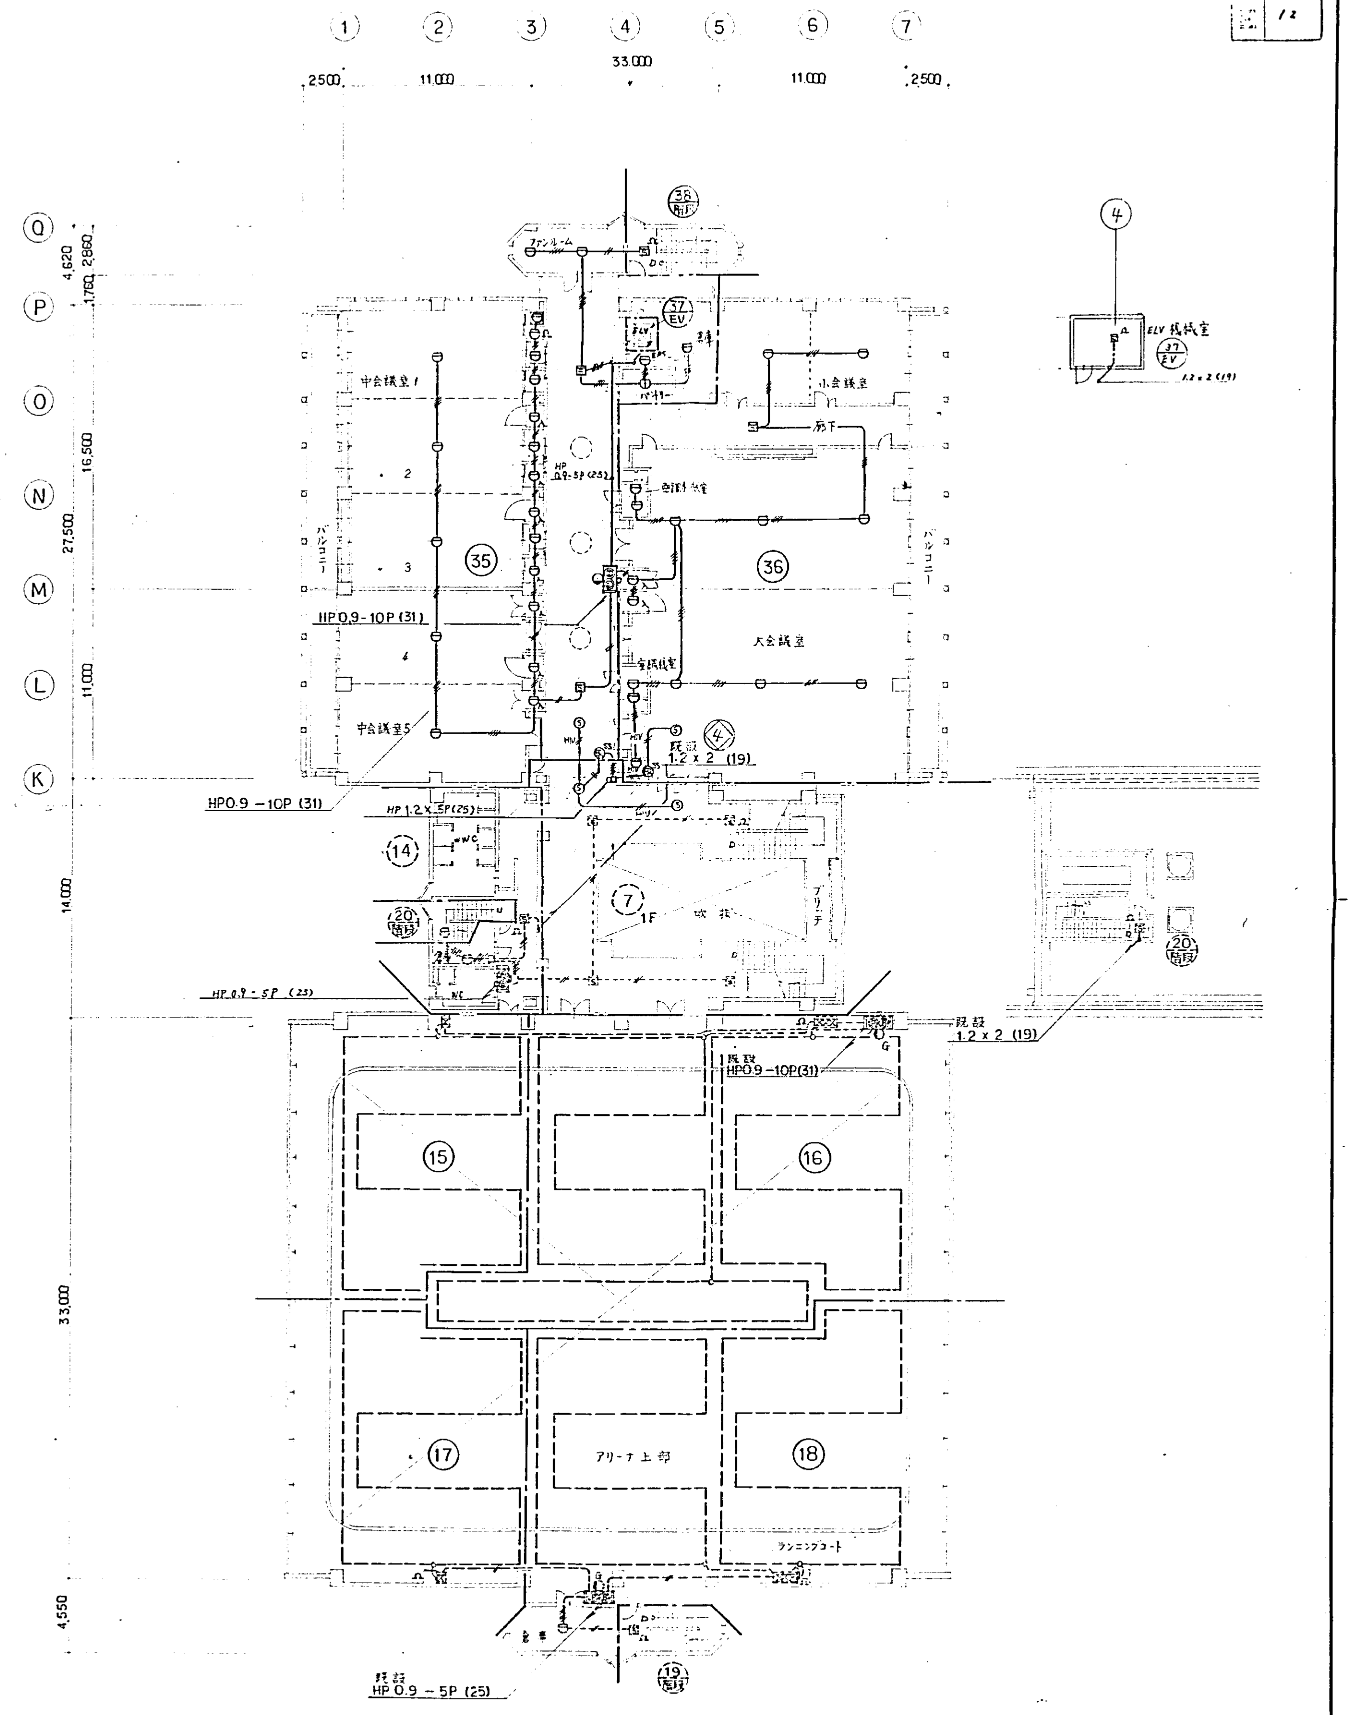
1
2
3
4
5
6
7
33,000
2,500
11,000
11,000
2,500
Q
P
O
N
M
L
K
4,620
2,860
1,760
16,500
27,500
11,000
14,000
33,000
4,550
4
ELV 機械室
37
EV
1.2 x 2 (19)
35
36
37
EV
中会議室 1
2
3
4
中会議室 5
小会議室
大会議室
HP 0.9－10P (31)
HP 0.9 －10P (31)
既設
1.2 x 2 (19)
HP 1.2 x 5P (25)
HP 0.9 － 5P (25)
14
20
7
1F
吹抜
既設
1.2 x 2 (19)
既設
HP 0.9－10P(31)
15
16
17
18
アリーナ上部
19
既設
HP 0.9 － 5P (25)

3 階 平 面 図 1/200

東海電興株式会社

記事	清水建設株式会社 一級建築士事務所	59・8・20	70-83B132 椙山女学園大学大学会館他外構	大学会館 E－12	竣工図
		1：200	自動火災報知設備図　防煙防火区画設備図		

A1012 (1984.2. 10,000)

名古屋
A-461
13

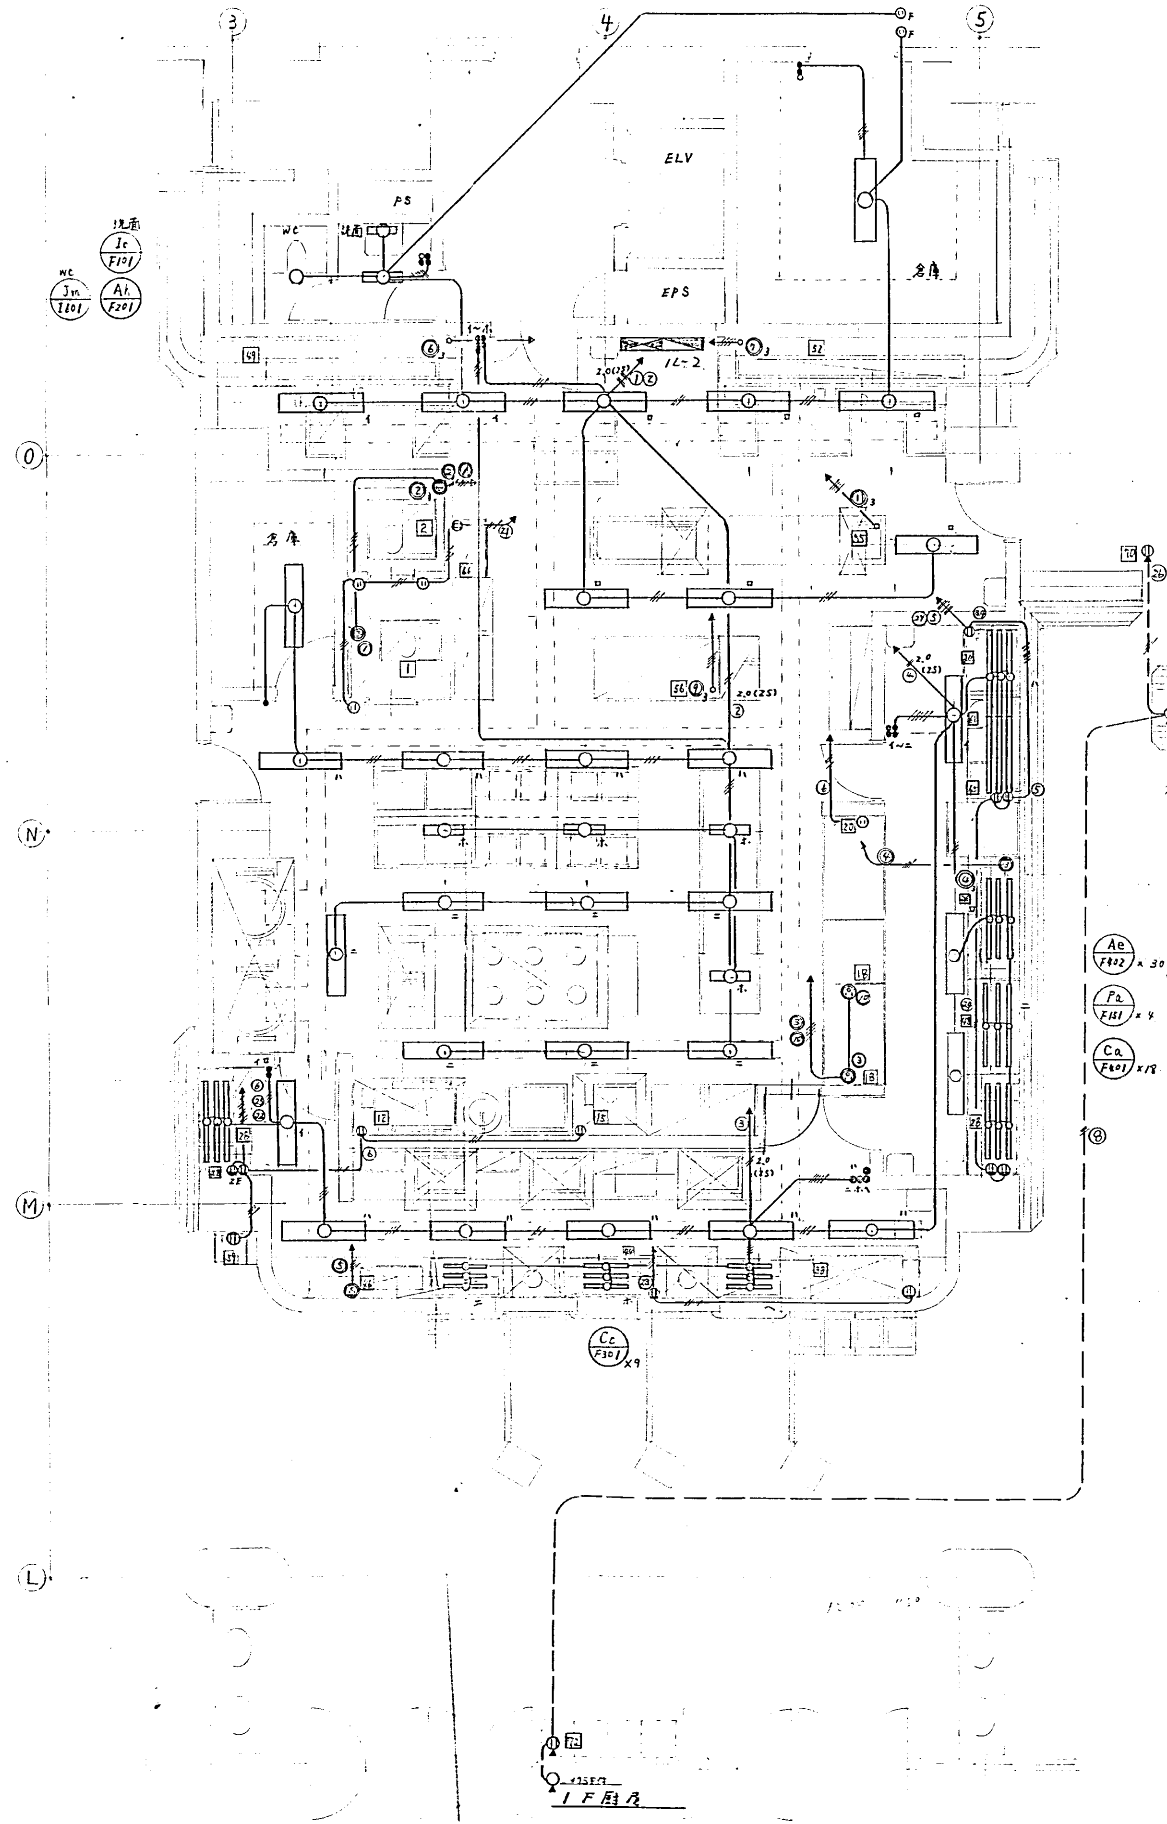
③
④
⑤
ELV
PS
EPS
倉庫
洗面
WC
Ic F101
Jm I101
Ah F201
1L-2
倉庫
Ae F402 ×30
Pa F101 ×4
Ca F401 ×18
Cc F301 ×9
Ⓞ
Ⓝ
Ⓜ
Ⓛ

1 F 厨房

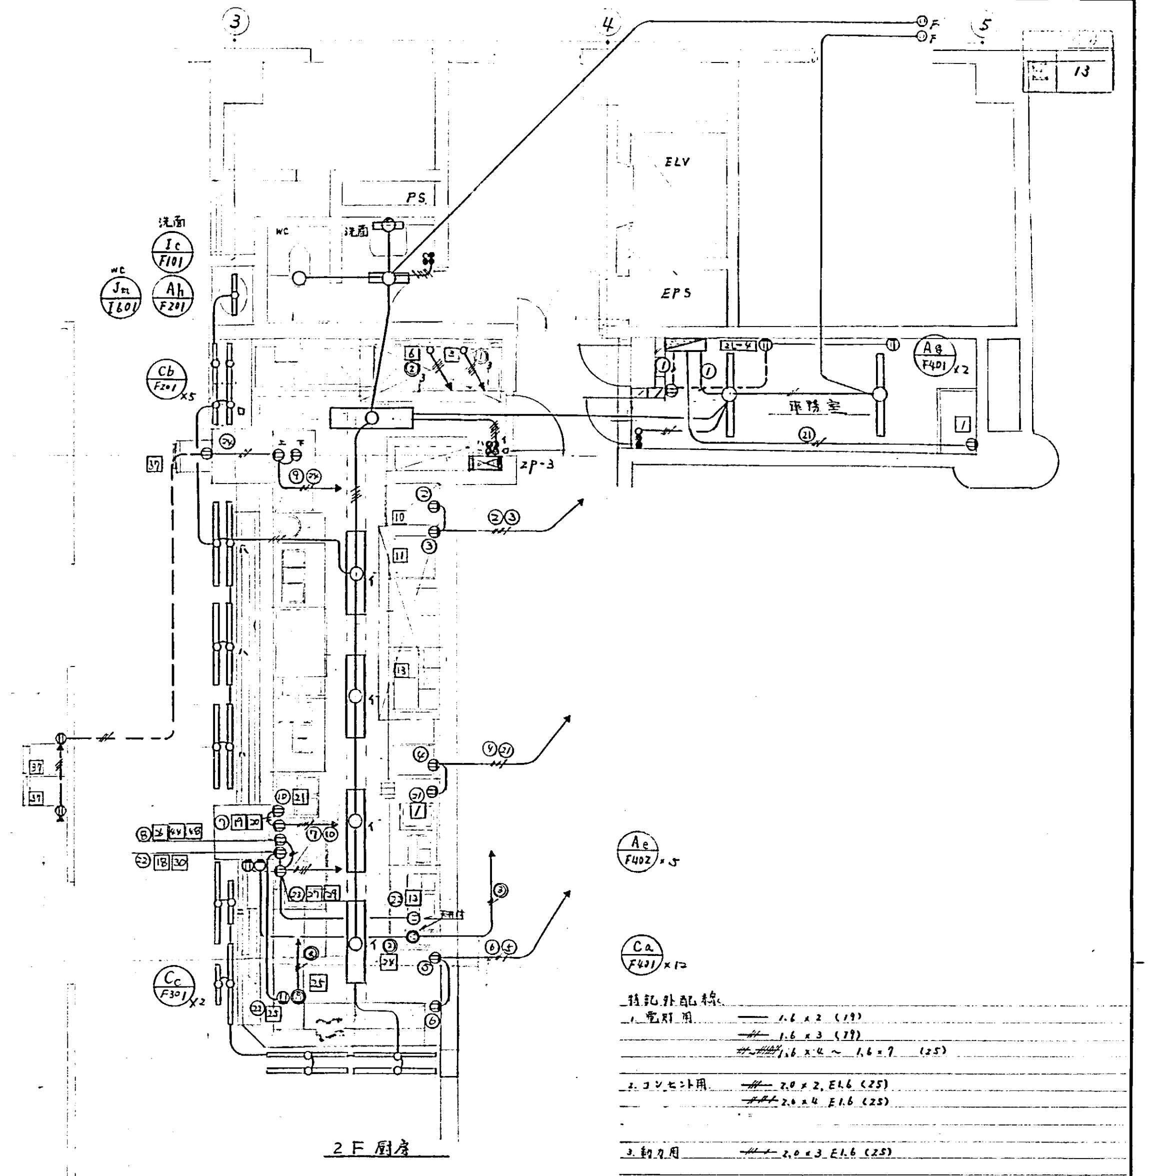
③
④
⑤
ELV
PS
EPS
洗面
WC
Ic F101
Jm I101
Ah F201
Cb F201 ×5
Ag F401 ×2
車除室
2P-3
Ae F402 ×5
Ca F401 ×12
Cc F301 ×2

2 F 厨房

特記外配線.
1. 電灯用 —— 1.6×2 (19)
—/// 1.6×3 (19)
—//~//// 1.6×4 ~ 1.6×7 (25)

2. コンセント用 —/// 2.0×2, E1.6 (25)
—//// 2.0×4 E1.6 (25)

3. 動力用 —/// 2.0×3 E1.6 (25)

4. その他. コンセントは全てアース端子付とする.
床コンセントはアース極付とする。
※ 二重天井内VA配線工事とする.
※ 配管 CD管使用とする.

1F 厨房

回路番号	機器番号	名称	容量		
①3	1	冷蔵庫	0.75kW	2.0×3 E1.6 (25)	常時
②3	2	冷凍庫	1.5kW	〃	〃
③3	18	パススルーウォーマーキャビネット	3.1kW	〃	
		〃		〃	
④3	26	ホットフードユニット	3.6kW	〃	
⑤3	44	ウォーマーテーブル	2.0kW	〃	
⑥3	49	返却コンベア	0.75kW	〃	
⑦3	52	〃	0.75kW	〃	
⑨3	53	食器消毒保管庫	12kW	22×3 E14 (39)	常時
⑩3	48	パススルーウォーマーキャビネット	3.1kW	20×3 E16 (25)	
⑪3	55	食器洗浄機	9.04kW	14×3 E8 (21)	
	46	包丁まな板殺菌庫	400W		常時
㉑	1	冷蔵庫	70×2W		〃
	2	冷凍庫	160W		〃
㉖	24	アイスクリームストッカー	250W		〃
⑤	61	ライスウォーマー	210W		
	65	スープウォーマー	1000W		
㉒	48	冷蔵ショーケース	340W		常時
	26	コールドフードユニット	421W		〃
㉓	32	コールドテーブル	326W		〃
	33	〃	326W		〃
	28	コールドフードユニット	421W		〃
㉔	45	冷蔵ショーケース	340W		〃
⑥	12	チャコールブロイラー	15W		
	15	ガス自動炊飯器	45W		
⑥	20	パススルーコールドキャビネット	582W		
㉕	59	ティーサーバー	1200	常時	
㊱	62	〃	1200	〃	
	63	ジュースストッカー	500	〃	
㉗	60	ティーサーバー	1200	〃	
	71	アイスクリームストッカー	500	〃	

⑥	50	キャンベー	200
	73	食券自販機	300
	□		

2F 厨房

回路番号	機器番号	名称	容量		
①3	3	ガスブースター	0.4kW	2.0×3 E1.6 (25)	
②3	6	食器洗浄機	1.1kW	〃	
③3	24	ディスポーザー	1.06kW	〃	常時
④3	25	ケーキショーケース	0.4kW	〃	〃
／	32	コーヒーミル	600W		
	39	シェークミキサー	400W		
／	41	ジューサーミキサー	190W		
	42	トースター	850W		
㉑	1	冷凍冷蔵庫	613×2W		常時
②	10	温蔵庫	1,500W		
③	11	コンベクションオーブン	110W		
㉒	13	ミニタワー	125W		常時
	18	ジュースディスペンサー	395W×2		〃
⑩	21	コーヒーマシン	1500W		
⑦	22	カップウォーマー	1000W		
	19	コーヒーウォーマー	450		
㉓	27	アイスクリームストッカー	185W		常時
	29	ソフトクリームサーバー	730W		〃
⑥	43	レジー	200		
㉓	33	ケーキショーケース	100W		常時
	36	コールドテーブル	321W		〃
⑧	34	スニーズガード	100W		
	35	スニーズガード	100W		
㉖	37	ウォータークーラー	210W		常時
	37	〃	210W		〃
	37	〃	210W		〃

東海電興株式会社

清水建設株式会社 一級建築士事務所	担当部又は支店	59・8・20 年月日	70-83B132 椙山女学園大学大学会館他外構	大学会館 E-13
		1：50 縮尺	電灯コンセント設備図 動力設備図	

A1012 (1924.2. 10,000)

名古屋
A-461

14

1. 建築物概要

(1) 所在地	(〒464) 名古屋市千種区田代町瓶杁
(2) 構造階数	RC造　地下1階　地上3階　塔屋1階
(3) 面積	建築面積 1071.712 m², 延面積 4054.768 m²

附属品	容量札		
	検査証入		
	保護マット		

2. 昇降機設備工事

(1) 設備要綱

名称	1 号機	号機	号機
台数	1 台	台	台
用途	乗用		
制御方式	交流帰還制御		
運転方式	全自動方向性乗合		
積載荷重	450 kg	kg	kg
定員	6 名	名	名
速度	60 m/分	m/分	m/分
昇降路全長	18.75 m	m	m
昇降行程	12.75 m	m	m
停止個所	3 個所	個所	個所
停止階	B1階 ～ 3 階	階	階
	階	階	階
昇降路間口	1750 mm	mm	mm
昇降路奥行	1,450 mm	mm	mm
戸閉方式	2枚戸引分		
機械室位置	昇降路上部		
動力用電源	3 相200V 60Hz	相 V Hz	相 V Hz
電動機出力	5.5 Kw	Kw	Kw
電灯用電源	1 相100V60Hz	相 V Hz	相 V Hz
頂部すきま	1,450 mm	mm	mm
ピットの深さ	1,550 mm	mm	mm
機械室有効高さ	2,000 mm	mm	mm
機械室面積	11.767 m²	m²	m²

(2) かご

構造	鋼板		
壁仕上	化粧鋼板		
戸仕上	〃		
天井仕上	塗装仕上		
救出口	天井		
内法寸法間口	1400 mm	mm	mm
内法寸法奥行	850 mm	mm	mm
出入口有効高さ	2100 mm	mm	mm
照明器具	蛍光灯		
	半間接照明		
床仕上	ステンレス製縞鋼板		
出入口柱	硬質アルミ		
巾木	〃		
敷居	〃		
操作盤	縦形押釦		
位置表示器	横形		
換気方式	天井換気扇		
到着予報装置	――		

(3) 乗場の設備

戸・枠の構造	鋼板		
戸の形式	2枚戸引分		
戸仕上(　階)	塗装仕上		
~~戸仕上(　階)~~			
三方枠(　階)	大枠		
同上仕上	ステンレスヘアライン仕上		
~~三方枠(　階)~~			
~~同上仕上~~			
出入口有効巾	800 mm	mm	mm
出入口有効高さ	2,100 mm	mm	mm
敷居	硬質アルミ		
乗場ボタン	押釦式		
(　階)	位置表示器組込		
乗場ボタン			
(　階)			
位置表示器	縦形照光式		
(　階)	アルミアルマイト仕上		
位置表示器			
(　階)			

(4) 特記事項

a. 連絡装置：同時通話式インターホンを下記の場所に設置する。

かご内，機械室内，文学部事務室，文学部宿直室

b. かご内に H=1200迄，ステンレス製荷摺取付

3. 一般事項

(1) 下記工事はこの工事に含む。

a. 昇降路内の電気工事一切

b. 昇降路内工事足代，機械据付および持込用足代

c. 昇降路内中間ビーム工事

d. 機械台コンクリート工事およびその仕上工事

(2) 下記工事はこの工事に含まない。

a. 昇降機機械室内受電盤に至る電源引込工事（一般電気工事に含む）

b. 昇降路外の通信設備等の配管配線工事（一般電気工事に含む）

c. 機械室内軽量コンクリート打ちならびに天井フックとその取付工事（建築工事に含む）

d エレベーター機械室の換気設備（空調工事に含む）

4. 製品製造者（この設備は下記製造者のいずれかのものとする）

エレベータ	日立，東芝，三菱

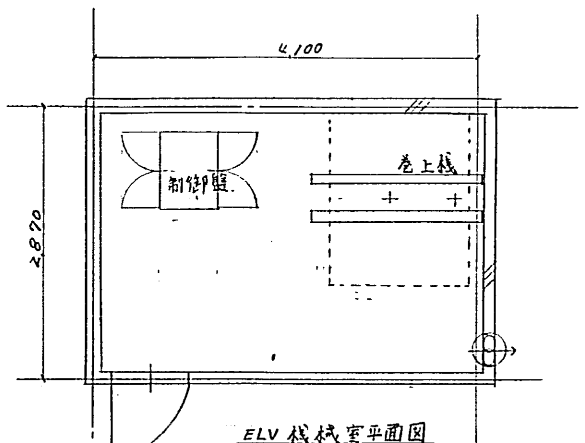
4,100
2,870
制御盤
巻上機

ELV機械室平面図
1:50

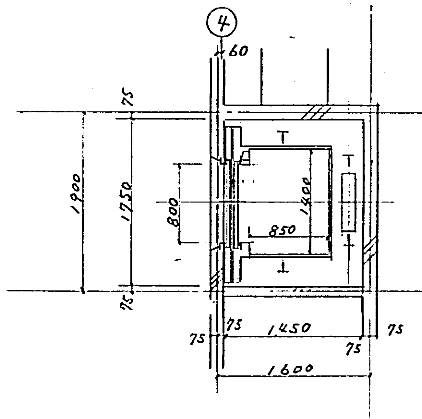
4
60
75
1900
1750
800
1400
850
75
75
1,450
75
75
1,600

昇降路平面図
1:50

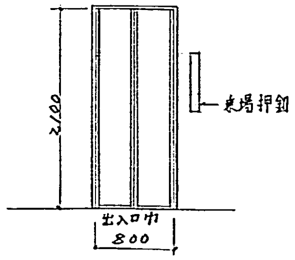
2,100
乗場押釦
出入口巾
800

乗場姿図 1:50

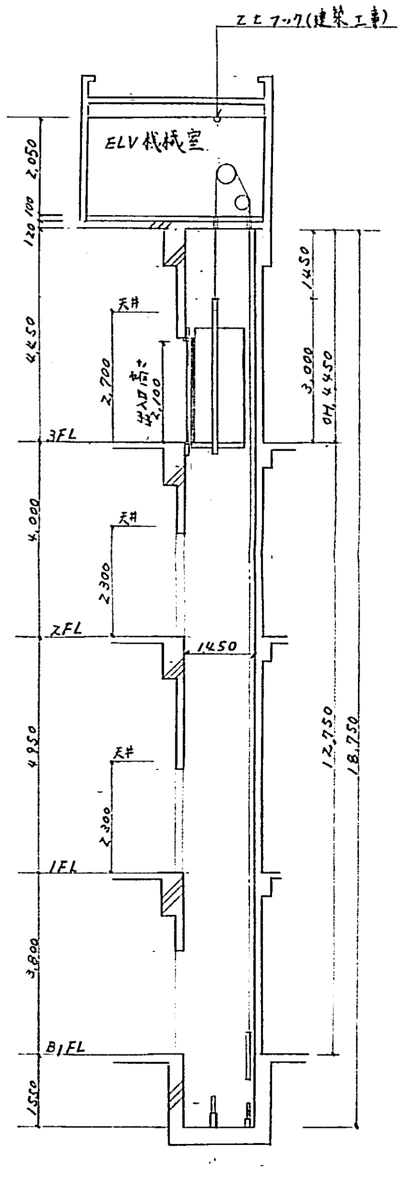
ZEフック(建築工事)
ELV機械室
2,050
120
100
4,450
天井
2,700
出入口高さ 2,100
3FL
1,450
3,000
OH 4,450
4,000
天井
2,300
2FL
1450
4,950
天井
2,300
1FL
12,750
18,750
3,800
B1FL
1,550

昇降路断面図 1:100

東海電興株式会社

記事

清水建設株式会社 一級建築士事務所

担当部又は支店

59・8・20 年月日	70-83B132　椙山女学園大学大学会館他外構	大学会館 ELV－1
1：50 1：100	昇降機設備工事仕様書	

名古屋
A-461

1. 建築物概要

(1)所在地	(〒 464) 名古屋市千種区田代町新杁 1-254
(2)構造・規模	
主要構造	鉄筋コンクリート造
階数	地下 1階
建築面積	
延面積	
(3)主用途	ピロティ
(4)増築予定	有

2. 一般事項

(1)適用	この工事は、当社電気設備工事標準仕様書・この特記仕様書・図面および監理者の指示にしたがい施工する。なお、 特記仕様書・図面は、電気設備工事標準仕様書に優先する。
(2)施工図・製作図	施工に際しては、必要な施工図・製作図を遅滞なく作成し監理者の承諾を受けた後施工す
(3)竣工図	竣工図は、当社指定の用紙を使用し、工事終了後すみやかに原図を提出する。

3. 電気設備工事内訳（工事内）

1) 幹線設備工事
2) 動力配管配線設備工事
3) 電灯コンセント設備工事
  イ) 分電盤とその取付工事
  ロ) 電灯コンセント配管配線工事
4) 照明器具とその取付工事
5) 電話配管設備工事
6) 非常放送設備工事
7) ITV設備工事
8) インターホン設備工事
9) 駐車場管制設備工事
10) 自動火災報知設備工事
11) 非常用コンセント設備工事

4. 別途工事内訳

(1) 電力引込工事負担金（施主負担）
(2) 受電後引渡しまでの基本電力料金（施主負担）
(3) 電話機器と、その取付けならびに配線工事（施主負担）
(4) テレビ電波障害調査費および補償工事費（施主負担）

5. 設計に関する打合せ事項

打合せ先	打合せ先担当者	電話番号	摘要	年月日	担当者
電力会社					
電電公社					
消防署					

6. 関連工事

番号	取合工事	電気	機械	建築	備考
~~1~~	~~変電室および発電機室内軽量コンクリート打ち工事。~~			○	
~~2~~	~~変電室および発電機室内ピット（接金物、溝蓋とも）工事。~~			○	
~~3~~	~~変電室・発電機室の天井、壁などの吸音防音工事。~~			○	
~~4~~	~~キュービクルの基礎および構造体補強工事。~~			○	
~~5~~	~~自家発電設備に必要な給排水工事。~~		○		
~~6~~	~~自家発電設備用モノレール又はフックと、その取付工事。~~			○	
~~7~~	~~蓄電池室内（天井・壁および床）の耐酸処理。~~			○	
~~8~~	~~機器据付けのための床下および構造体補強工事。~~			○	床上機器台は設備工事。
~~9~~	~~EPS内床の軽量コンクリート打ち工事。~~			○	
~~10~~	~~鉄骨製作に直接必要な梁貫通スリーブと、その取付けおよび構造体補強工事。~~			○	
11	上記以外にコンクリート打ちの際必要なスリーブおよび箱取付けのための構造体補強工事。			●	
~~12~~	~~配管等の屋上床貫通部分防水納め工事。~~			○	
~~13~~	~~天井・壁・床などに取付ける機器の穴あけと、点検口の製作および補強工事。~~			○	
~~14~~	~~シャッターの電動機および操作機器と、その取付工事。~~			○	
~~15~~	~~自動扉の電動機および操作機器と、その取付工事。~~			○	
~~16~~	~~ボイラーおよび冷凍機用制御機器と、その取付けならびに盤から負荷側の配管配線工事。~~		○		
~~17~~	~~温湿度調整用関係自動制御機器と、その取付けならびに配管配線工事。~~		○		
~~18~~	~~換気扇とその取付工事。~~		○		
~~19~~	~~空調機の室内ユニットと屋外ユニットのわたり配線工事。~~		○		
20	電極棒ならびにフロートスイッチと、その取付工事。		●		
~~21~~	~~アンテナ類および避雷針などの基礎工事。~~			○	
22	電気設備にかかる防火区画貫通部処理。	⊙			

7. 電気方式　周波数 60 Hz

受電	電気方式	摘要
(1) 高圧	交流 3 相 3 線式 6,600V	
(2)	交流　相　線式　V	
(3)		
(4)		

配電	電気方式	摘要
(1) 電灯コンセント	交流 1 相 3 線式 200/100V	
(2) 動力	交流 3 相 3 線式 200V	
(3)		
(4)		
(5)		
(6)		
(7)		

8. 使用機材製造者名一覧表 既存使用メーカーを優先する.

製品名	製造者名				
電線・ケーブル	(古河)	日立	藤倉	住友	(大日日本)
V.V.Fケーブル	上記メーカー	の他に	矢崎	(西日本)	千代田
電線管鋼管	松下	東芝	日本パイプ	(丸一)	
電線管付属品	〃	〃	〃	(摂陽)	
配線器具	(〃)	〃	神保		
照明器具 市販品	(〃)	〃	三菱		
~~照明器具 特注品~~					
分電盤・端子盤	(中立)	愛知電機製作所	東芝	松下	
動力制御盤	(〃)	〃	〃	〃	
配線用しゃ断器	(三菱)	富士	〃	〃	
~~進相用コンデンサー~~					
電磁開閉接触器	(三菱)	(富士)	東芝	松下	
計器	(〃)	〃	〃	〃	東洋
継電器	(〃)	〃	〃	〃	(立石)
水位補助継電器	(立石)				
~~キュービクル函体~~					
~~受配電盤~~					
~~変圧器~~					
~~高圧しゃ断器~~					
~~高圧負荷開閉器~~					
~~高圧カットアウト~~					
~~計器用変圧・変流器~~					
~~蓄電池・整流器~~					
~~エンジン~~					
~~発電機~~					
放送設備機器	(トーア)	松下	東芝	ビクター	
インターホン	アイホン	(〃)	〃	日本インターホン	
~~テレビ共聴機器~~					
自火報・防排煙機器	(能美)				
~~非常警報機器~~					
~~避雷設備機器~~					
ITV	(三菱)	松下	東芝		
駐車場管制	三菱プレシジョン	日本信号	オーテック	小糸	

9. 特記事項

1) 機器取付	照明器具などで、それ自体の重量が3kgを超えるものを二重天井面に取り付ける場合は その重量を主要構造体に持たせる。
2) 位置ボックス	コンクリート埋込みの天井取付位置ボックスは、原則として深さ75mmのコンクリートボックスとし、 床取付位置ボックスには、水平高低調整リング等を使用する。
3) スラブ打込配管	31mmを超える配管はスラブに打込まない。
4) ボンド	金属管工事の電力回路の管とボックス間にはボンドを取る。
5) 呼び線	入線しない配管にはビニール被覆の呼び線を入れる。
6) 露出配管	露出配管及び金物類は指定色塗装とする。
7) プルボックス	ふたは脱落防止ビス止めとする。箱の露出するものは指定色仕上げとする。
8) 重要品質項目に関する注意事項	★ i) 建物最上階の屋根コンクリートにおける配管は、原則として打込まない。 やむを得ず配管する場合は「鉄筋コンクリート工事におけるひびわれ対策」 に示す補強をする。 また貫通する場合は給水管などと同一場所で立上げ防水層を任意貫通しない。 ☆ii) 外壁コンクリート内には原則として，ボックス類（浅形アウトレットボックスは除く）を、埋込 まない。やむを得ず埋込む場合「鉄筋コンクリート工事におけるひびわれ対策」に示す補強をする。 iii) 配管、プルボックス，架台、取付金物類の防錆は次のいずれかによる。(屋外に限る) （イ）溶融亜鉛めっき　：亜鉛付着量350g／m²以上 （ロ）電気亜鉛めっき　：亜鉛付着量57g／m²以上 （ハ）めっきなしの場合：素地調整の上，さび止め塗装(鉛丹又は亜鉛化鉛又はシアナミド鉛)、 仕上げ塗料2回以上塗布。 ★iv) ~~屋外キュービクル~~、盤類の函体は、りん酸塩被膜化成法などの化学処理を行ったのち、 焼付け塗装をする。 v) 原則として、土間床下配管はしない。やむを得ず配管する場合ピット布設、 可とう性合成樹脂管布設方法などから選定する。
9) 耐震	基礎、架台、据付ボルトなどは下表の震度に基づき選定、施工する。 据付強度（鉛直震度は水平震度の½とする）

設置場所	地橋			
水平震度	0.4 G			

10) 配線器具	連用型を使用する。　定格はスイッチは 300V 10A　コンセントは 125V 15A とし、これ以外は傍記による
11) プレート類	軽合金プレートを使用する
~~12) ハイテンション~~	~~用~~
~~13) ローテンション~~	~~用~~
14) 防火区画貫通処理	金属管にて貫通し、周囲をモルタルにて 穴埋めのこと。
15) 接地工事	ケイ光灯で 40W 以上の器具は接地をとること

10. 凡例

記号	名称	摘要
———	天井配線	
------	露出配管配線	
— — —	床配線	
—・—	地中埋設配線	
—‥—	ケーブル配線	
♂	立ち上り	
⚲	引き下げ	
⌀	素通し	
⏚	接地	
⊖	照明器具記号	上段は照明器具姿図の器具記号。下段は光源種別、ワット数、管球本数を示す
イ．ロ．ハ．	点滅区分	
F	けい光灯	
I	白熱灯	
H	水銀灯	
○	天井灯	▭○▭ は螢光灯の取付方向を示す。
◐	壁灯	○▭　▭○▭ は、それぞれたて付、横付を示す。
●	非常用照明	
⊗	誘導灯	矢印は避難方向を示す。
⊜	コンセント	3P．E．Tは、それぞれ3極、接地付、ツイストロック型を示す。
		⦶ ⦶ はそれぞれ床付、天井付を示す。特記なきは2口とする。
•	点滅器	○はパイロットランプを示す。2P．3．4はそれぞれ2極，3路，4路を示す
Ⓜ	電動機	
🅂	開閉器	極数，容量，ヒューズ容量，電流計の定格値は傍記による。
◉F	フロートスイッチ	
◉LF	フロートレススイッチ電極	電極数は傍記による。
Ⓦ	電力量計	電気方式，電圧，電流は傍記による。
◪	分電盤	
⋈	動力盤	
⊠	プルボックスおよび接続箱	寸法などは傍記による。
⌇	引込み口	
◉	電話用アウトレット	◉ ◉ はそれぞれ床付，天井付を示す。
▣	保安器	
▬	端子盤	
MDF	本配線盤	
ⓣ	インターホン(子)	
ⓣ	インターホン(親)	
⊛	スピーカ	
⌀	アッテネータ	
AMP	増巾器	
◷	子時計	
◷	親時計	
⊤	テレビジョンアンテナ	帯域、素子数等は傍記による。
◎	テレビアウトレット	75Ω、300Ω 各1端子取出し。Rは終端抵抗付を示す。
-○-	分配器	
-⊖-	分岐器	
=⊖-	混合器	
-▷-	ブースター	
⊟	機器収容箱	
▣	押しボタン	
⍑	ベル	
☐	ブザー	
♪	チャイム	
▣	ハンドホール	寸法などは傍記による。

ビニル電線の色別は下表に依る。

電圧種別	配線方式	接地側	電圧側 1相	2相	3相
高圧	三相3線式	—	赤	白	青
低圧	単相2線式	白	赤	又は	黒
〃	単相3線式	白	赤	—	黒
〃	三相3線式	白	赤	白	青
〃	三相4線式	白	赤	黒	青
直流		負極 青	正極		赤

接地線は緑色とする（但しVVFケーブルの場合はこの限りではない。

東海電興株式会社

記事

清水建設株式会社一級建築士事務所

59.5..1

70-83B132 椙山女学園大学大学会館他外構

電気設備工事特記仕様書

キャンパス ヤード

電 — 1 / 計9

竣工

E 4007 (1982.7. 1,000)

名古屋
A-461

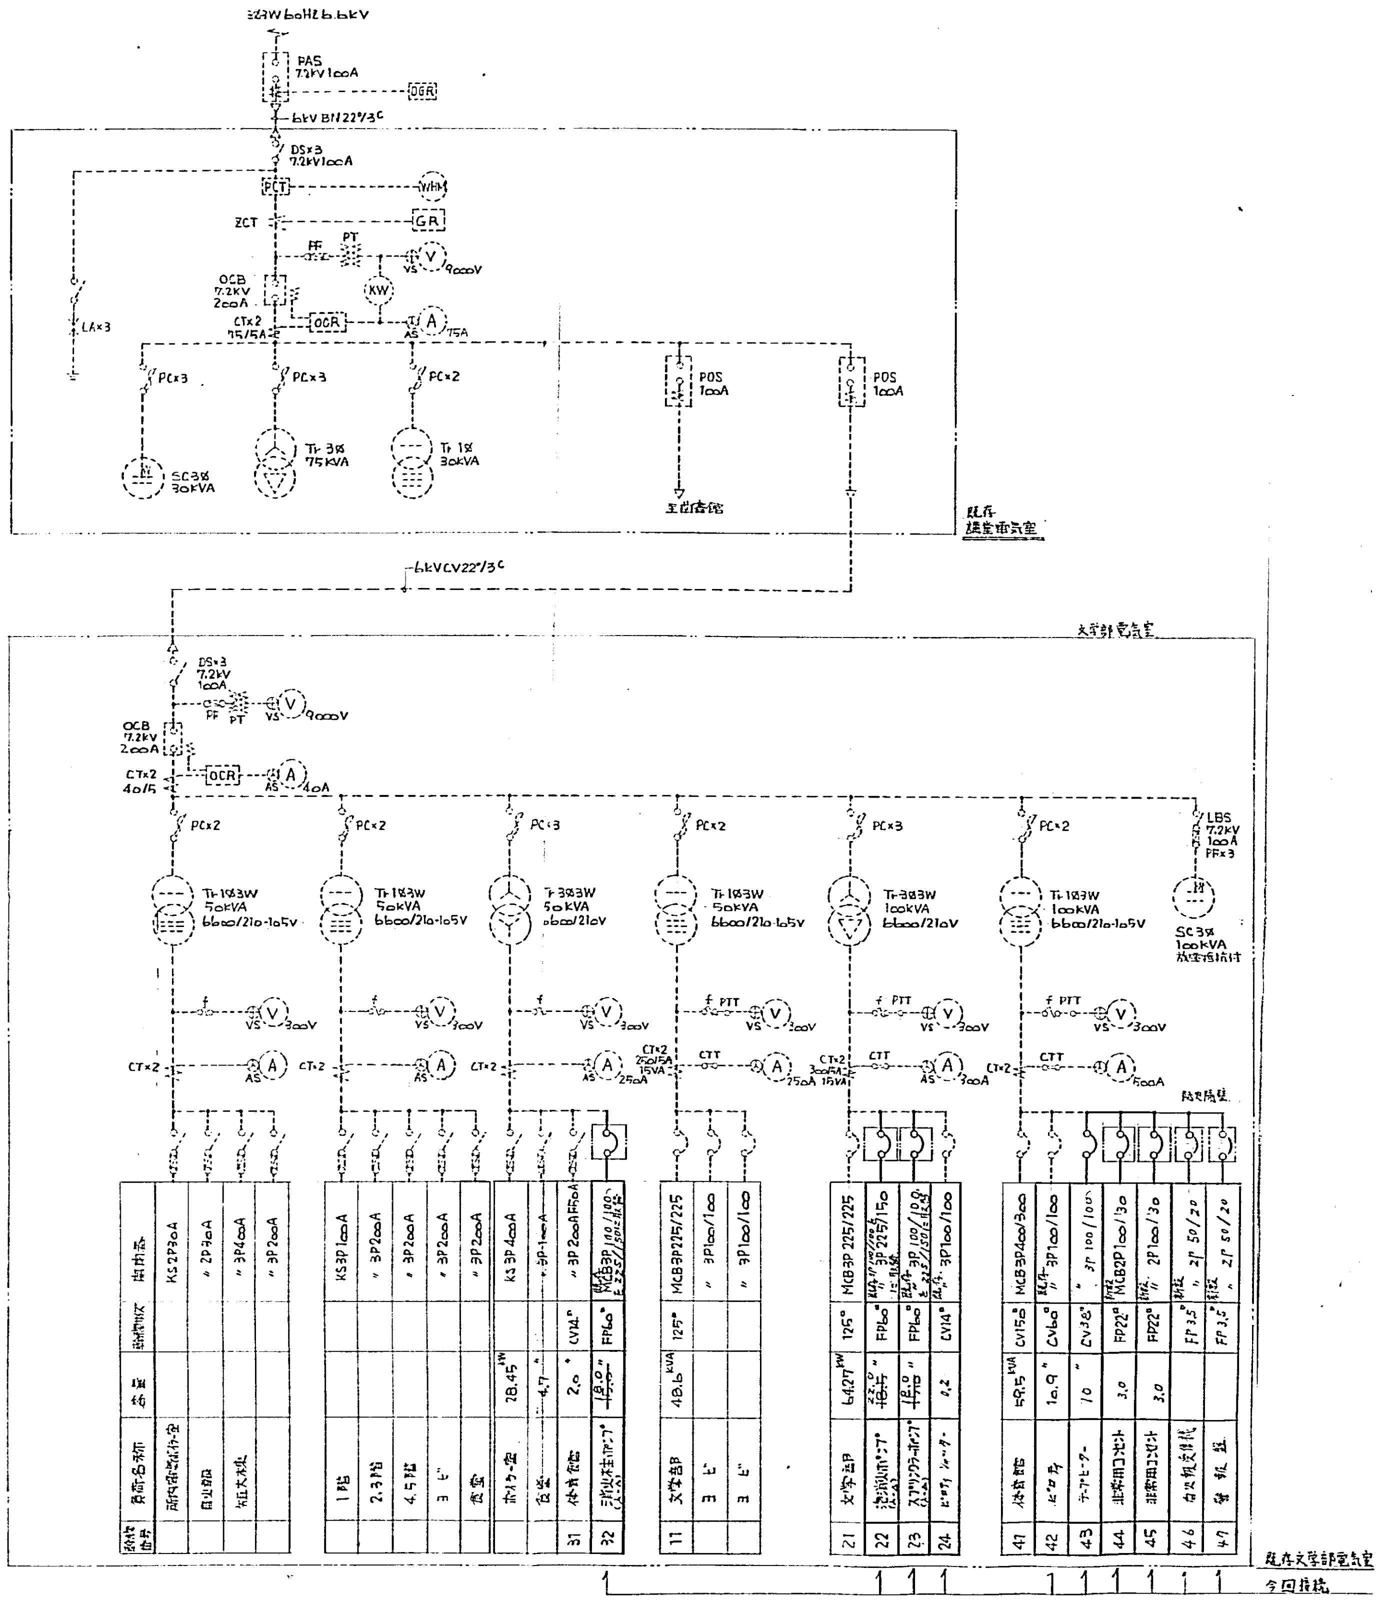
PAS 7.2kV 100A
OCR
6kV BN22²/3C
DS×3 7.2kV 100A
PCT
WHM
ZCT
GR
PF
PT
V
KW
9000V
OCB 7.2kV 200A
CT×2 75/5A
A
AS
75A
LA×3
PC×3
PC×2
SC3φ 30kVA
Tr 3φ 75kVA
Tr 1φ 30kVA
PDS 100A
主食堂館
既存 講堂電気室
6kV CV22²/3C
大学部電気室
DS×3 7.2kV 100A
OCB 7.2kV 200A
CT×2 40/5
40A
LBS 7.2kV 100A PF×3
Tr 1φ3W 50kVA 6600/210-105V
Tr 3φ3W 50kVA 6600/210V
Tr 1φ3W 100kVA 6600/210-105V
Tr 3φ3W 100kVA 6600/210V
SC3φ 100kVA 放電抵抗付
PTT
CTT
300V
既存大学部電気室
今回接続

高圧単線結線図

1. 消火栓、スプリンクラー、泡消火ポンプ、非常用コンセント用ブレーカーは、不燃区画をする。
2. MCBの遮断容量は 1P、3P共 20KA以上とし、汎用品を使用する。
3. 非常電源専用受電設備は 55 消告第7号の非常電源の設置基準に適合する様にする。（講堂電気室設備を含む）

盤名（盤形式）幹線番号	電気方式 主幹（結線）合計容量	回路番号	電圧 V	分岐 AF/AT	負荷名称	負荷容量 VA	備考	結線
		(誘)	100	MCB2P50/20	誘導灯	100		A
BIL-1	1φ3W 210/105V	①	100	MCB1P50/20	電灯	360		
(B.a.1.i.ｲ)	MCB3P 100/100	②	〃	〃	〃	1450		
[42]		③	〃	〃	コンセント	300		
		④	〃	〃	ヨビ			
	(A)	⑤	〃	〃	〃			
		⑥	〃	〃	〃			
	To:12398 L: 1090 C: 300 他り 11,008	⑦	〃	〃	〃			
		⑧	〃	〃	〃			
		⑨	〃	ELB2P50/20	外灯	180	MC.TS	
		(幹)		端子台のみ	BIL-2			
		(誘)	100	MCB2P50/20	誘導灯	380		
BIL-2	1φ3W 210/105V	①	100	MCB1P50/20	電灯	600	MC.TS	
(B.a.1.i.ｲ)	MCB3P 100/50	②	〃	〃	〃	1440	MC.TS	
[42a]		③	〃	〃	〃	1680	MC.TS	
		④	〃	〃	〃	1980	MC.TS	
	(A)	⑤	〃	〃	〃	1080	H.C.TS	
		⑥	〃	〃	〃	810		
	To:11008 L: 9008 C: 2000	⑦	〃	〃	コンセント	1000		
		⑧	〃	〃	駐車場主管制盤	1.000		
		⑨	〃	〃	ヨビ			
		⑩	〃	〃	〃			
		⑪	〃	ELB 2P 50/20	外灯 ②	588	MC ←TS AS	
		⑫	〃	〃	〃 ①	450	MC	
		①	100	ELB2P50/20	コンセント	150		
OL-1	1φ3W 210/105V							
(B.a.1.i.ｲ)	MCB3P 100/100							
[14]	To: 150VA							

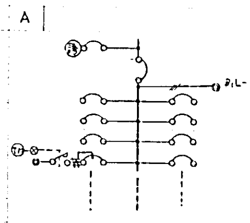

盤形式							
盤	面タイプ	A	鋼板製自立型	B	鋼板製壁掛型(露出)	C	鋼板製壁埋込型
		D	鋼板製半埋込型	E	樹脂製壁掛型(露出)	F	樹脂製半埋込型
形	扉	a	扉付	b	扉なし		
	把手	1	タンザク式	2	ハンドル式	3	差し込みハンドル式
		4	なし				
式	鍵	i	あり	ii	なし		
	ビス隠蓋	1.	表ビス表蓋	0	表ビス隠蓋		

特記事項

1. 凡例 機器仕様
記号 : 機器名称 : 機器仕様
MCB : 配線用しゃ断器
ELB : 漏電しゃ断器 : 30mA. 0.1sec 動作
TS : タイムスイッチ : 24時間停電補償付タイマー
MC : 電磁接触器
RT : リモコントランス
RR : リモコンリレー

2 塗装 : 指定色メラミン焼付

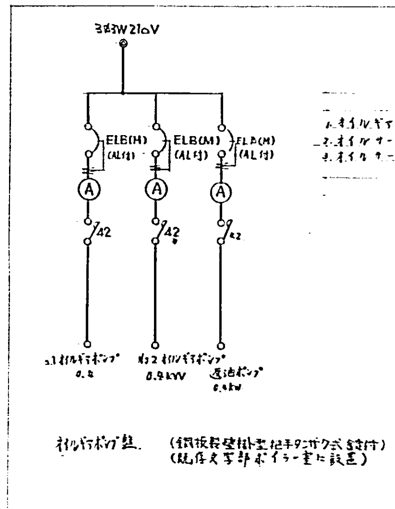
3φ3W 210V
ELB(M) (AL付)
A
42
№1 オイルギヤポンプ 0.4
№2 オイルギヤポンプ 0.4kW
返油ポンプ 0.4kW

オイルギヤポンプ盤 （鋼板製壁掛型 把手タンザク式 鍵付）（既存大学部ボイラー室に設置）

1. オイルギヤポンプは、オイルサービスタンク フロートSWによる 自動交互運転とする。
2. オイルサービスタンク 満油警報発報時、返油ポンプ起動、オイルギヤポンプ停止とする。
3. オイルサービスタンク 満油、オイルタンク 減油警報、動力故障一括を 警報盤に表示する。

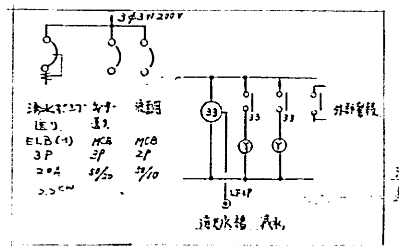
3φ3W 210V
消火ポンプ 盤
ELB(ｲ) 3P 30A
MCB 2P
MCB 2P 50/10
外部警報
LF17
消火水槽 表示

放出警報盤 鋼板製 壁掛型 把手タンザク式 鍵付）

東海電興株式会社

記事	59.1.7 消火栓、スプリンクラー、泡消火ポンプ 容量変更、自家発電設備 の非常電源追加 非常電源の 設計事項を追記

清水建設株式会社 一級建築士事務所

59.5.1

70-83B132 椙山女学園大学大学会館他外構

分電盤結線図

キャンパスコード E－2

名古屋 A-461

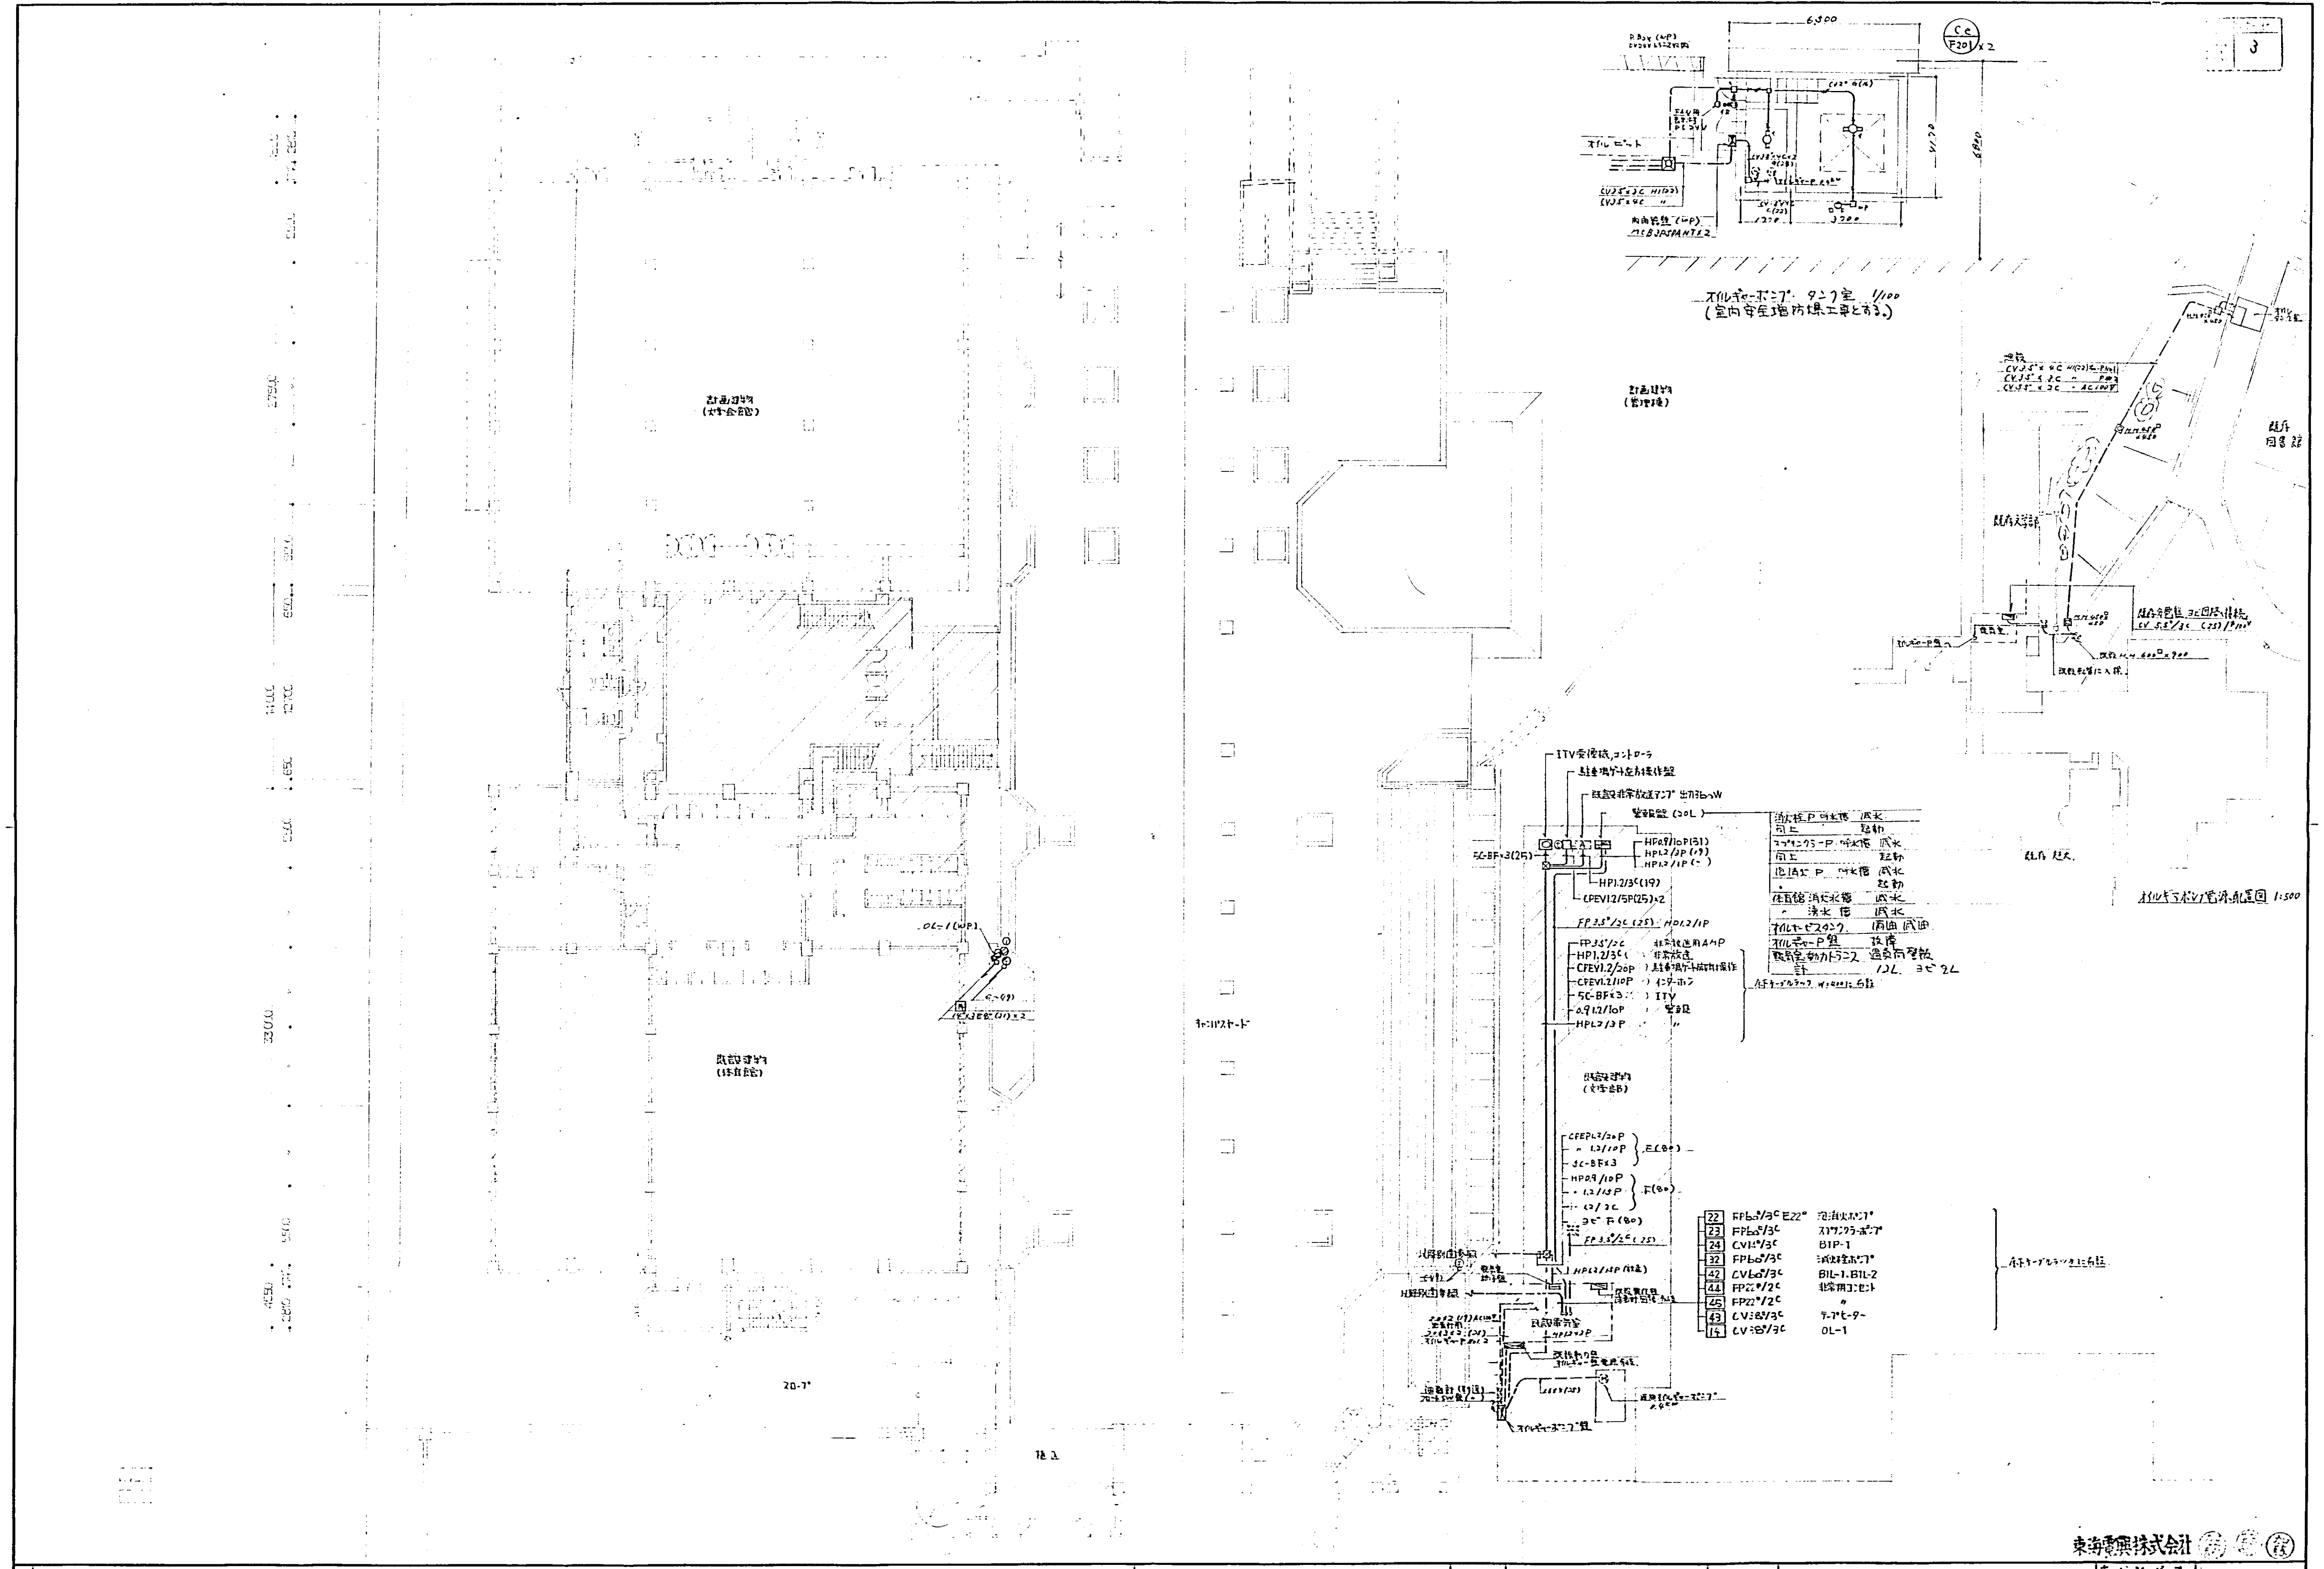

オイルギヤーポンプ・タンク室 1/100
(室内安全増防爆工事とする。)
6,300
6,900
F201 x2
既設建物（文学会館）
既設建物（管理棟）
既設建物（体育館）
既設建物（文学部B）
既存 図書館
既存文学部
既存 短大
オイルギヤポンプ電源配置図 1:500
埋設
CV3.5°×4C
CV3.5°×3C
CV5.5°×3C AC100V
既存分電盤 3C回路へ接続
CV 5.5°/3C (25)/φ100V
既設 H.H 600□×900
既設配管に入線
ITV受像機,コントローラ
駐車場ゲート遠方操作盤
既設非常放送アンプ 出力360W
警報盤 (20L)
5C-BF×3(25)
HP0.9/10P(51)
HP1.2/3P (19)
HP1.2/1P
HP1.2/3C(19)
CPEV1.2/5P(25)×2
FP3.5°/2C (25) HP1.2/1P
FP3.5°/2C 非常放送用AMP
HP1.2/3C 非常放送
CPEV1.2/20P 駐車場ゲート遠方操作
CPEV1.2/10P インターホン
5C-BF×3 ITV
0.9 1.2/10P 警報
HP1.2/3P 〃
床下ケーブルラック W=400に布設
消火栓P 呼水槽 減水
同上 起動
スプリンクラーP 呼水槽 減水
同上 起動
泡消火P 呼水槽 減水
〃 起動
体育館 消火水槽 減水
〃 濾水槽 減水
オイルサービスタンク 満油 減油
オイルギヤーP盤 故障
電気室 動力トランス 過負荷警報
計 12L ヨビ 2L
CFEP1.2/20P
1.2/10P
5C-BF×3
E(80)
HP0.9/10P
1.2/15P
F(80)
22 FP60°/3C E22° 泡消火ポンプ
23 FP60°/3C スプリンクラーポンプ
24 CV14°/3C B1P-1
32 FP60°/3C 消火栓ポンプ
42 CV60°/3C B1L-1.B1L-2
44 FP22°/2C 非常用コンセント
45 FP22°/2C 〃
43 CV38°/3C テープヒーター
14 CV38°/3C OL-1
OL-1(MP)
オイルギヤーポンプ盤
電気室
キャンパスヤード

東海電興株式会社

記事	59. 6. 7 警報盤にポンプ起動、アラーム警報を連動し 15窓に表示 自主放送信号、警報盤電源を追加

清水建設株式会社 一級建築士事務所

59.5.1

1:200

70-83B132 椙山女学園大学大学会館他外構

動力弱電設備図

キャンパス ヤード

E-3

A1012 (1984.2. 10,000)

名古屋

A-461

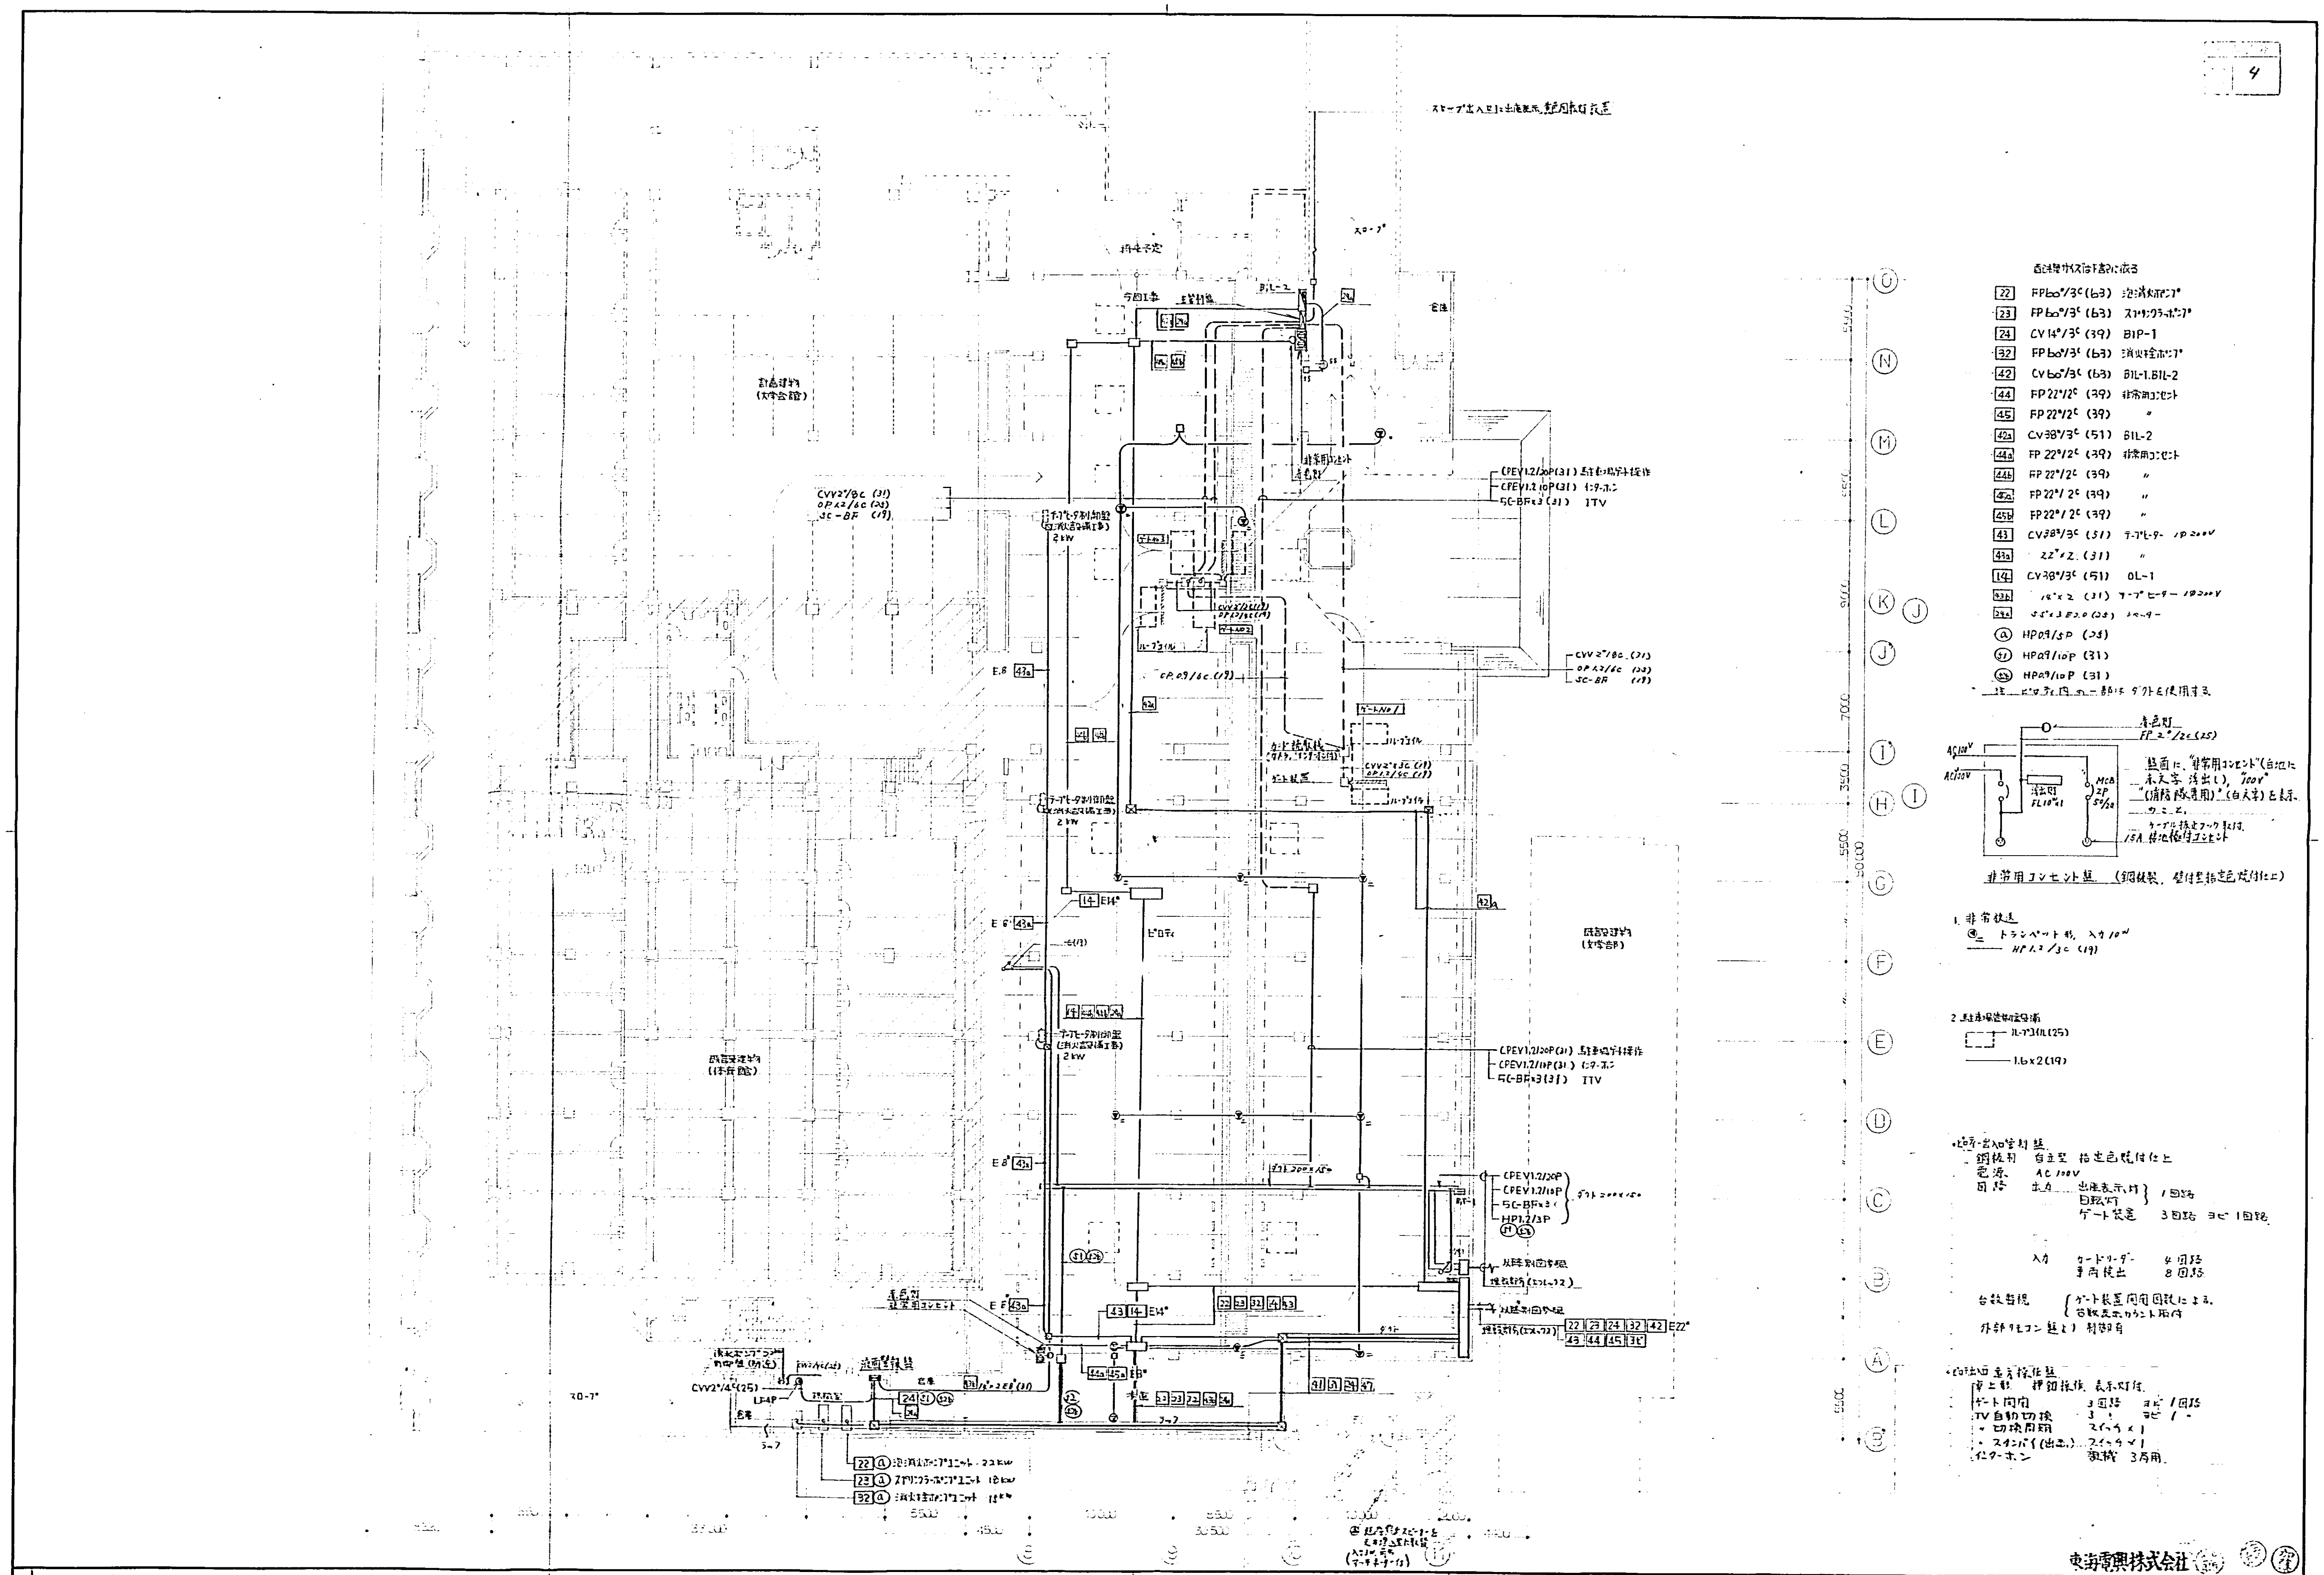
スロープ出入口に出庫表示, 監視用TV設置
スロープ
既存建物 (文学部館)
既存建物 (体育館)
既存建物 (文学部)
ピロティ
CVV2°/8C (31)
0P1.2/6C (25)
5C-BF (19)
CPEV1.2/20P(31) 駐車場管制操作
CPEV1.2/10P(31) インターホン
5C-BF×3 (31) ITV
CPEV1.2/20P
CPEV1.2/10P
5C-BF×3
HP1.2/3P
22 23 24 32 42 E22°
43 44 45 45
22 ⓐ 泡消火ポンプユニット 22kW
23 ⓐ スプリンクラーポンプユニット 18kW
32 ⓐ 消火栓ポンプユニット 11kW
CVV2°/4C(25)
L-4P
E8 E6 E8 E5
5500 4500 10000 6500 30500 10000 12000 4400
O N M L K J J' I' H I G F E D C B A E'

配線サイズは下記に依る

22	FP60°/3C (63)	泡消火ポンプ
23	FP60°/3C (63)	スプリンクラーポンプ
24	CV14°/3C (39)	B1P-1
32	FP60°/3C (63)	消火栓ポンプ
42	CV60°/3C (63)	B1L-1.B1L-2
44	FP22°/2C (39)	非常用コンセント
45	FP22°/2C (39)	〃
42a	CV38°/3C (51)	B1L-2
44a	FP22°/2C (39)	非常用コンセント
44b	FP22°/2C (39)	〃
45a	FP22°/2C (39)	〃
45b	FP22°/2C (39)	〃
43	CV38°/3C (51)	テープヒーター 1φ200V
43a	22°×2 (31)	〃
14	CV38°/3C (51)	OL-1
43b	14°×2 (31)	テープヒーター 1φ200V
24a	5.5°×3 E2.0 (25)	ミキサー
ⓐ	HP0.9/5P (25)	
(51)	HP0.9/10P (31)	
(52)	HP0.9/10P (31)	

注 ピロティ内の一部はダクトを使用する。

赤色灯
FP2°/2C(25)
AC100V
AC100V
消出灯 FL10W×1
MCB 2P 50/20
盤面に、"非常用コンセント"(白地に赤文字 浮出し), "100V" "(消防隊専用)"(白文字)を表示のこと。
ケーブル抜止フック取付
15A 接地極付コンセント

非常用コンセント盤 (鋼板製、壁付型指定色焼付仕上)

1. 非常放送
◎ トランペット形、入力10W
HP1.2/3C (19)

2. 駐車場管制設備
ループコイル(25)
1.6×2(19)

・駐車場出入管制盤
鋼板製 自立型 指定色焼付仕上
電源 AC100V
回路 出力 出庫表示灯 回転灯 } 1回路
ゲート装置 3回路 ヨビ 1回路
入力 カードリーダー 4回路
車両検出 8回路
台数監視 { ゲート装置開閉回数による。台数表示カウント用付
外部リモコン盤より 制御有

・駐車場出入口 遠方操作盤
卓上形 押釦操作、表示灯付
ゲート開閉 3回路 ヨビ 1回路
TV自動切換 3 〃 ヨビ 1 〃
・切換周期 スイッチ×1
・スタンバイ(出庫) スイッチ×1
インターホン 親機 3局用

東海電興株式会社

記事	59.8.29 平面変更により配線ルート変更 ゲート装置1組追加

清水建設株式会社 一級建築士事務所

59.5.1
1:200

70-83B132 椙山女学園大学大学会館他外構
動力弱電設備図

キャンパス
E-4

A1012 (1984.2. 10,000)

名古屋
A-461
19

(Aa)	FL40w×2	Ad	FL20w×2+IL w
Ab	FL40w×2+IL w	Ae	
Ac	FL20w×2	Af	
Ag	FL40w×1	Aj	
Ah	FL20w×1	Ak	
Ai		Al	

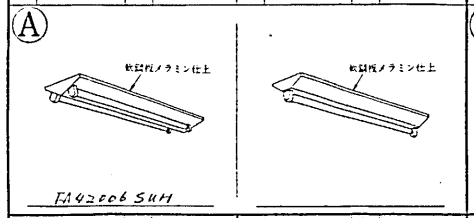
A
軟鋼板メラミン仕上
軟鋼板メラミン仕上

FA42006 SUH

(Ba)	FL40w×2	Bd	FL20w×2+IL w
Bb	FL40w×2+IL w	(Be)	FL40w×2(P.F)
Bc	FL20w×2	Bf	
(Bg)	FL40w×1(P.P)	(Bj)	FL40w×1(P.P)
(Bh)	FL20w×1	Bk	
Bi		Bl	

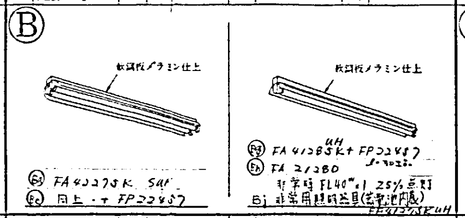
B
軟鋼板メラミン仕上
軟鋼板メラミン仕上

(Ba) FA42275K SUH
(Be) 同上 + FP22457
(Bg) FA41385K UH + FP22457
(Bh) FA21380
非常時 FL40w×1 25%点灯
Bj 非常用照明器具(蓄電池内蔵) FE41275KUH

(Ca)	FL40×1	Cd	
Cb	FL 1	(Ce)	FL20w×1(安全増)
Cc		Cf	

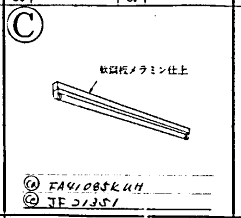
C
軟鋼板メラミン仕上

(Ca) FA41085KUH
(Ce) JF21351

Da	FL40w×2	Dd	FL20w×2+IL w
Db	FL40w×2+IL w	De	
Dc	FL20w×2	Df	

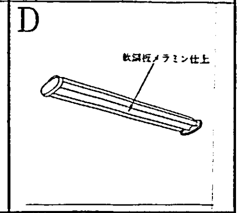
D
軟鋼板メラミン仕上

Ea	FL40w×2	Ed	FL20w×2+IL w
Eb	FL40w×2+IL w	(Ee)	FL40w×1
Ec	FL20w×2	Ef	FL20w×1

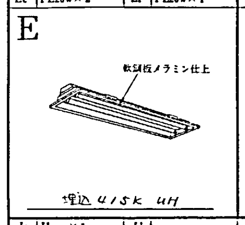
E
軟鋼板メラミン仕上

埋込 415K UH

Fa	FL40w×	Fd	
Fb	FL20w×	Fe	
Fc		Ff	

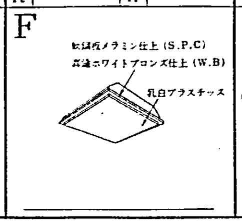
F
軟鋼板メラミン仕上 (S.P.C)
高塗ホワイトブロンズ仕上 (W.B)
乳白プラスチック

Ga	FL40w×2	Gd	FL20w×
Gb	FL20w×2	Ge	
Gc		Gf	

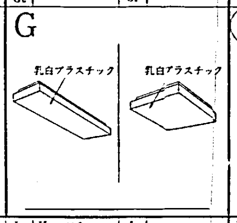
G
乳白プラスチック
乳白プラスチック

Ha	FL40w×1	Hd	
Hb		He	
Hc		Hf	

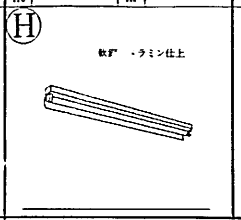
H
軟鋼板メラミン仕上

Ia	FL40w×1	Id	
Ib	FL20w×1	Ie	
Ic		If	
Ig	FL20w×1	Ij	FL15w×1
Ih		Ik	
Ii		Il	

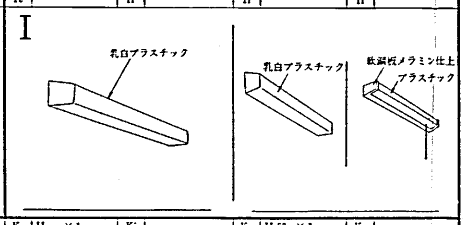
I
乳白プラスチック
乳白プラスチック
軟鋼板メラミン仕上
プラスチック

Ja	IL w×1	Jd	
Jb		Je	
Jc		Jf	
Jg	IL w×1	Jj	
Jh		Jk	
Ji		Jl	
Jm	IL w×1	Jp	
Jn		Jq	
Jo		Jr	

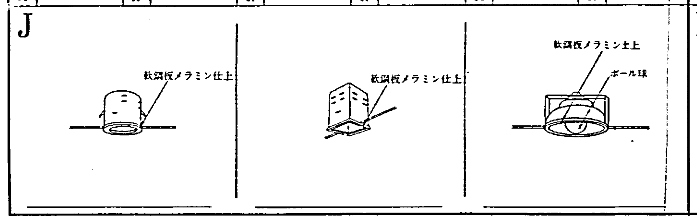
J
軟鋼板メラミン仕上
軟鋼板メラミン仕上
軟鋼板メラミン仕上
ボール球

Ka	IL w×1	Kd	
Kb		Ke	
Kc		Kf	
Kg	IL w×1	Kj	
Kh		Kk	
Ki		Kl	
Km	IL60w×1	Kp	
Kn		Kq	
Ko		Kr	

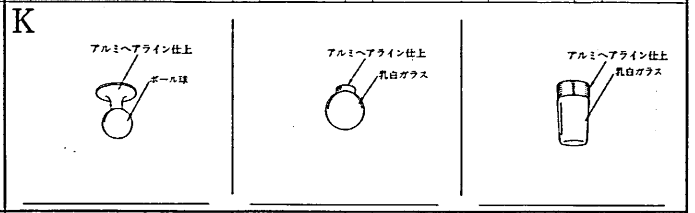
K
アルミヘアライン仕上
ボール球
アルミヘアライン仕上
乳白ガラス
アルミヘアライン仕上
乳白ガラス

La	FL40w×2	Ld	FL20w×1
Lb	FL40w×1	Le	FL10w×1
(Lc)	FL10w×1	(Lf)	FCL40w×1(四角)
Lg	FL20w×1	Lj	
(Lh)	FL10w×1	Lk	
Li	FL6w×1	Ll	
Lm	FL40w×2	Lp	FL20w×1
Ln	FL40w×1	Lq	FL10w×1
(Lo)	FL10w×1	Lr	

(Lc) FL10w×1(両面) (P.P)

(Lo) FL10w×1(両面) P.P

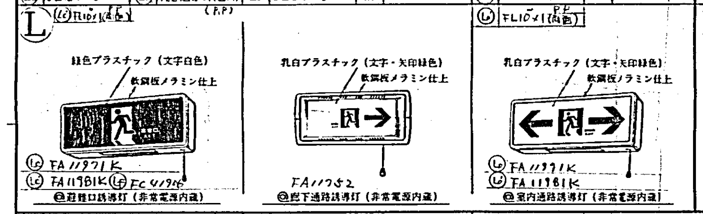
L
緑色プラスチック (文字白色)
軟鋼板メラミン仕上
乳白プラスチック (文字・矢印緑色)
軟鋼板メラミン仕上
乳白プラスチック (文字・矢印緑色)
軟鋼板メラミン仕上

(Lc) FA11971K
(Lc) FA11981K (Lf) FC41916
ⓔ避難口誘導灯 (非常電源内蔵)

FA11752
ⓔ廊下通路誘導灯 (非常電源内蔵)

(Lo) FA11971K
(Lo) FA11981K
ⓔ室内通路誘導灯 (非常電源内蔵)

Ma	FL40w×1	Md	
Mb	FL20w×2	Me	
Mc	FL20w×1	Mf	

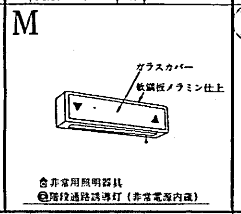
M
ガラスカバー
軟鋼板メラミン仕上

☆非常用照明器具
ⓔ階段通路誘導灯 (非常電源内蔵)

Na	IL40w×1	Nd	
(Nb)	IL20w×1	Ne	
Nc		Nf	

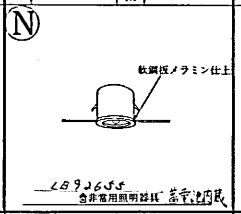
N
軟鋼板メラミン仕上

LB92655
☆非常用照明器具 蓄電池内蔵

Oa	IL60w×1	Od	
Ob		Oe	
Oc		Of	

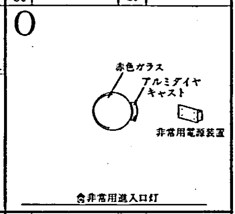
O
赤色ガラス
アルミダイヤキャスト
非常用電源装置

☆非常用進入口灯

Pa	FL15w×1	Pd	
Pb		Pe	
Pc		Pf	

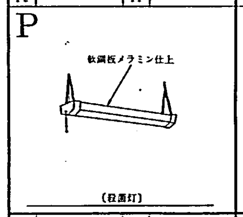
P
軟鋼板メラミン仕上

(黒板灯)

Qa	FCL w×	Qd	FCL w×
Qb		Qe	
Qc		Qf	

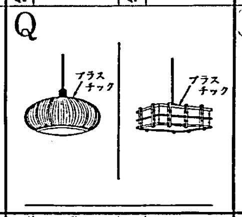
Q
プラスチック
プラスチック

(Ra)	HF100w×1	Rd	
Rb		Re	
Rc		Rf	
Rg	HF w×1	Rj	
Rh		Rk	
Ri		Rl	

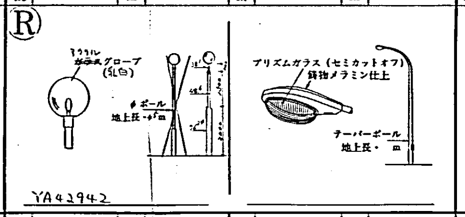
R
アクリル ~~ガラス~~グローブ (乳白)
φポール
地上長 4.5m
プリズムガラス (セミカットオフ)
鋳物メラミン仕上
テーパーポール
地上長・ m

YA42942

Sa		Sd	
Sb		Se	
Sc		Sf	

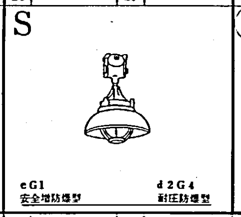

eG1 安全増防爆型
d2G4 耐圧防爆型

T1	HF100w×1		

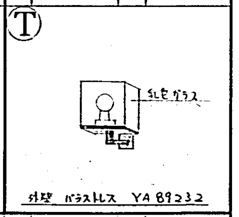

外壁 バラストレス YA89232

U			
(Va)	FL40w×2		
(Vb)	FC(40w+30w)		
W			
X			
Y			
Y			

U

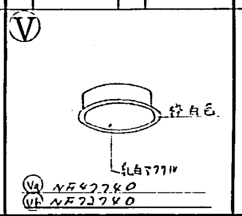
V
乳白色
乳白アクリル

(Va) NF42740
(Vb) NF72740

W

X

Y

Z			
Z			
Z			
Z			

Z

安定器仕様　周波数 60Hz

安定器の種類	入力電圧	力率	備考
FL40w 未満	100V	低力率	グロースタート
FL40w 以上	100V	高力率	ラピッドスタート
HF100w	100	〃	

凡例
FL：蛍光灯 (直管)　CP：チェーンペンダント
FCL：蛍光灯 (丸形)　PP：パイプペンダント
HF：水銀灯
IL：白熱灯

記　事
1 非常用照明器具及び誘導灯
☆印：非常用照明器具
建築基準法施行令第126条の4、5ならびに建設省告示第1830号の規程によるもの。
ⓔ印：誘導灯
消防法施行令第26条及び消防法施行規程第28条の3の規程によるもの。
2 ☆印は注文品を示し、無印は既製品を示す。
3 誘導灯は全て蓄電池内蔵とする
4 蛍光灯で40w以上の器具はラピッド安定器を使用する

記
事

ゲート装置

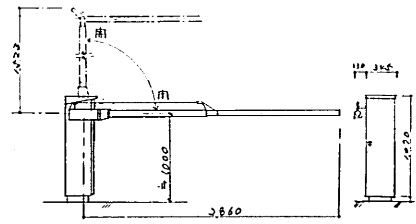
開
閉
2,860
1,000
1020

ゲートバー　中折れ式・衝突時分離式
停電時　手動まき上げ機構付
本体　指定色 仕上 (5YR6.5/11 オレンジ)
三菱プレシジョン　GT-400

カード読取機

5

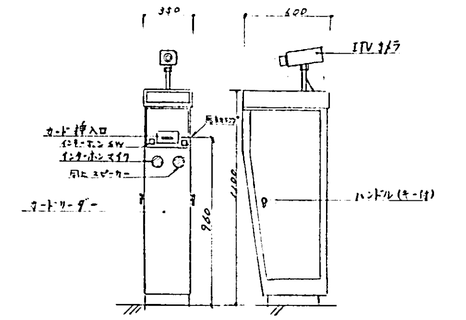
350
600
ITVカメラ
カード挿入口
インターホン SW
インターホンマイク
同上スピーカー
カードリーダー
ハンドル(キー付)
1100
960

カメラ　レンズ　広角 F1.8 4.8mm
使用照度 10~100,000 lx
映像管 2/3インチ ビジコン
カード読取機に取付 三菱 IT-81
インターホン　押釦, マイクとカード読取機に取付.
親子式同時通話 アイホン IBF-8A

カード読取機　パスカード No.1~No.200 連番 200枚付
本体 指定色 仕上 (5YR6.5/11)
ループコイル用自動車検知器内蔵
操作案内, 説明書を取り付けること.
三菱プレシジョン CR-300

受像機

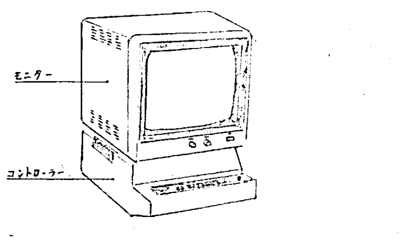
モニター
コントローラー

モニター　9形, モノクロ　三菱 M-0913
コントローラー　接続カメラ数 最大 4台.
映像切替 — 自動 (約1秒~60秒調整可能) または手動.
カメラ用 DC電源 内蔵
スタンバイ 機能内蔵
センサー入力端子 — 4入力
AC100V用

出庫表示灯 (回転灯ブザー付)

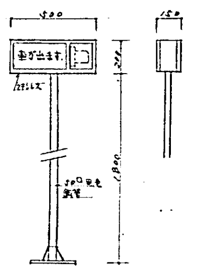
500
150
車が出ます
ステンレス
60φ 鋼管
1800

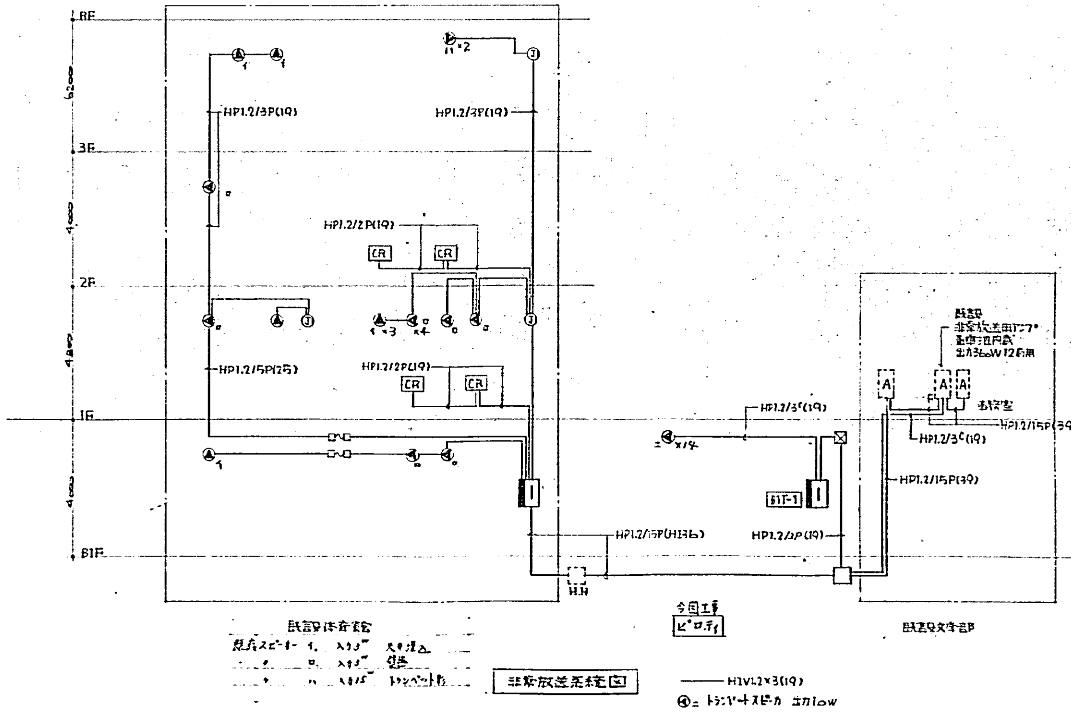
RF
3F
2F
1F
B1F
HP1.2/3P(19)
HP1.2/3P(19)
HP1.2/2P(19)
HP1.2/2P(19)
HP1.2/5P(25)
CR
HP1.2/15P(H136)
HP1.2/3C(19)
HP1.2/3C(19)
HP1.2/15P(39)
HP1.2/15P(39)
HP1.2/2P(19)
H.H
B1T-1
既設
非常放送用アンプ
蓄電池内蔵
出力360W 12局用
事務室
既設体育館
今回工事
ピロティ
既設文学部

既存スピーカー　イ.　入力3W　天井埋込
ロ.　入力3W　壁掛
ハ.　入力15W　トランペット形

非常放送系統図

——— HIVL2×3(19)
④= トランペットスピーカ 出力10W

東海電興株式会社

清水建設株式会社一級建築士事務所		59.5.1	70-83B132 椙山女学園大学大学会館他外構	キャンパスヤード	竣工図
			照明器具姿図　弱電設備図	E-5	

E4002 (1981.3. 1,000)

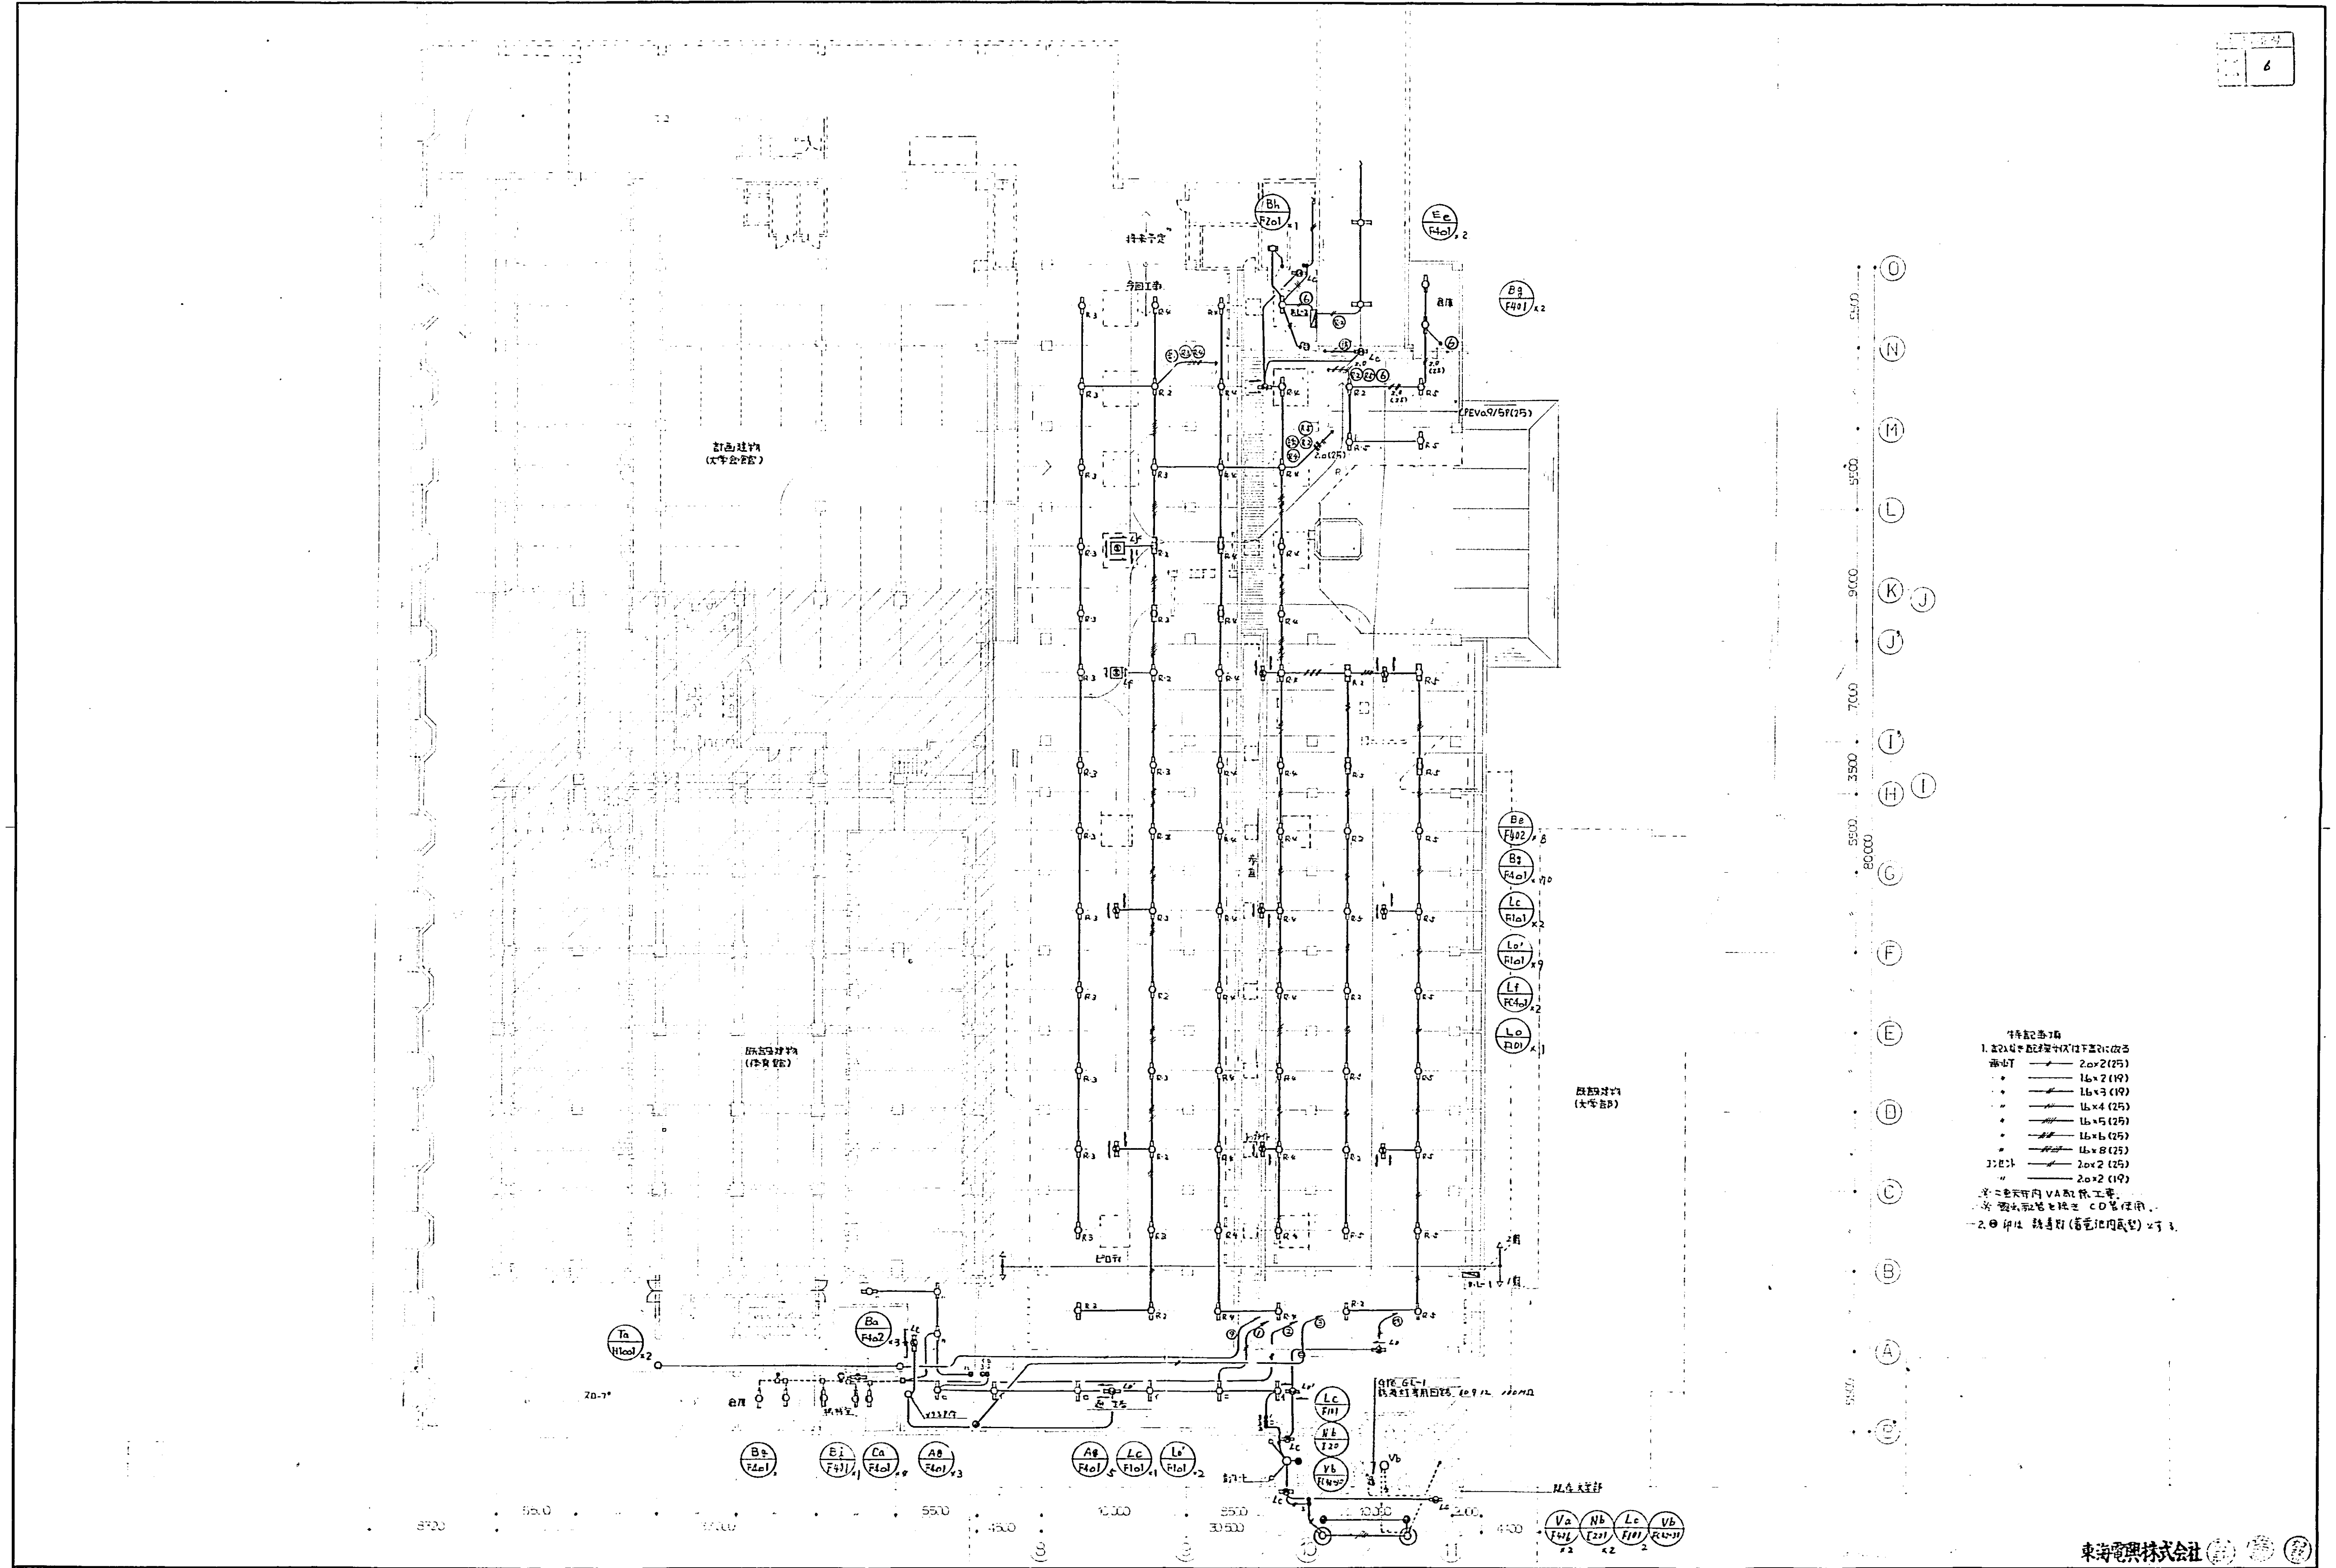
Bh F201
Ec F401 2
Bg F401 ×2
FEVa9/5P(25)
2.0(25)
Bg F402 8
Bg F401 20
Lc F101 ×2
Lo' F101 ×9
Lf FC401 2
Lo F101 1
Ta H1601 ×2
Ba F402 3
Bg F401
Bi F301 1
Ca F401 8
AB F401 ×3
AB F401 5
Lc F101 1
Lo' F101 2
Lc F101
Nb I201
Vb F(402)
Va F406 ×2
Nb I201 ×2
Lc F101 2
Vb F(402)
O
N
M
L
K
J
I
H
G
F
E
D
C
B
A
80000
8720
5500
5500
4500
10000
5500
30500
10000
2200
4400
9
10
11
ピロティ
既存大学部
東海電興株式会社

特記事項
1. 記入なき配線サイズは下記に依る
電灯 ―/― 2.0×2(25)
〃 ――― 1.6×2(19)
〃 ―//― 1.6×3(19)
〃 ―///― 1.6×4(25)
〃 ―////― 1.6×5(25)
〃 ―//////― 1.6×6(25)
〃 ―////////― 1.6×8(25)
コンセント ―//― 2.0×2(25)
〃 ――― 2.0×2(19)
※ 二重天井内 VA配線工事。
※ 露出配管を除き CD管使用。
2. ⊟ 印は 誘導灯(蓄電池内蔵型)とする。

記事		
	59.7.20 [illegible]により 1部変更	
	E.F.(文学部) Ⓛc × 3	3
	・(通路) Ⓛc × 1 Ⓛf × 2	3
	・(駐車場) Ⓛc × 2 Ⓛf × 1 Ⓛc × 9 Ⓛf × 2	14

清水建設株式会社 一級建築士事務所

59.5.1
年月日

1:200
縮尺

70-83B132 椙山女学園大学大学会館他外構

電灯コンセント設備図

キャンパス
ヤード
E-6

竣工図

A1012 (1984.2. 10,000)

名古屋
A-461

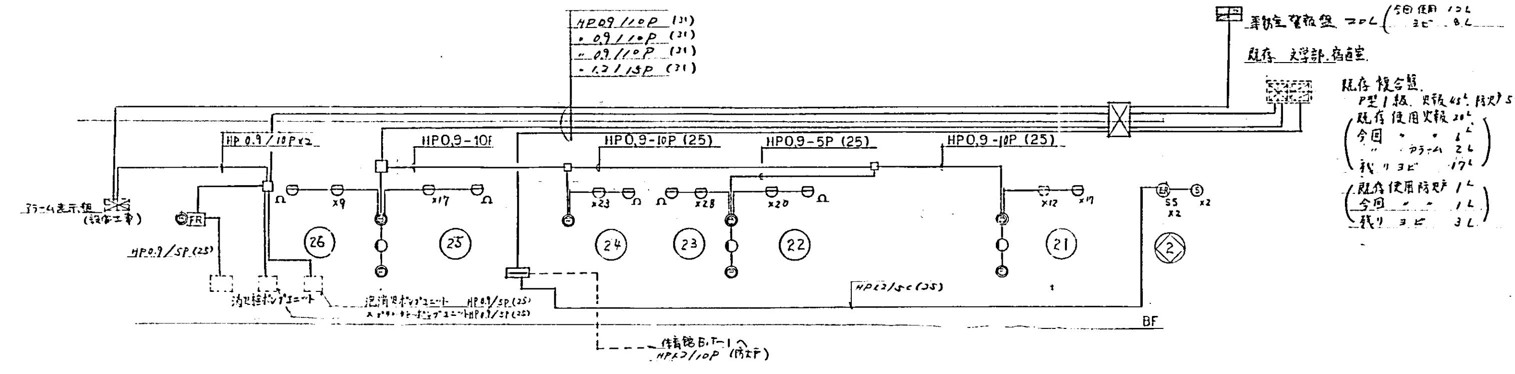
HP0.9/10P (31)
〃 0.9/10P (31)
〃 0.9/10P (31)
〃 1.2/15P (31)
HP 0.9/10P×2
HP0.9-10P
HP0.9-10P (25)
HP0.9-5P (25)
HP0.9-10P (25)
アラーム表示盤
(設備工事)
FR
HP0.9/5P (25)
消火栓ポンプユニット
泡消火ポンプユニット HP0.9/5P (25)
スプリンクラーポンプユニット HP0.9/5P (25)
体育館 B.T-1へ
HP1.2/10P (防火戸)
×9
×17
×23
×28
×20
×12
×17
SS
×2
×2
26
25
24
23
22
21
2
HP1.2/5C (25)
BF
事務室 警報盤 20L (今回使用 12L ヨビ 8L)
既存 文学部 宿直室
既存 複合盤
P型1級 火報 45L 防火戸 5L
既存使用火報 20L
今回 〃 〃 6L
〃 アラーム 2L
残りヨビ 17L
既存使用防火戸 1L
今回 〃 〃 1L
残りヨビ 3L

ピロティ 系統図

凡例		
記号	名称	備考
Ⓟ	発信機	P型1級
◐	表示灯	AC 30V 2W
Ⓑ	火災警報ベル	DC 24V 15mA 150mm
⊖	差動式スポット型感知器	2種
Ω	終端抵抗	
Ⓢ	連動用煙感知器	光電式2種
ⓇSS	自動閉鎖装置	防火シャッター用
──	配管・配線	
□	ジョイントボックス	
─・─	警戒区域線	
Ⓝ	警戒区域番号	火報表示
◈	同上	防火表示
FR	消火栓ポンプ起動リレー	

注.
1. 図中特記なき配管・配線は IV 1.2mm (19) とし、防火戸用は HIV 1.2mm (19) とする。
2. 破線機器及び配線は既設を示す。
3. アラーム表示盤、電子サイレンとその配管配線は消火設備工事とする。

東海電興株式会社

記事	59. 6. 7 電子サイレン 追加、[illegible]	清水建設株式会社 一級建築士事務所		59.5.1	70-83B132 椙山女学園大学大学会館他外構 自動火災報知設備図	キャンパス ヤード E－7

A1012 (1984.2. 10,000)

名古屋
A-461
22

8

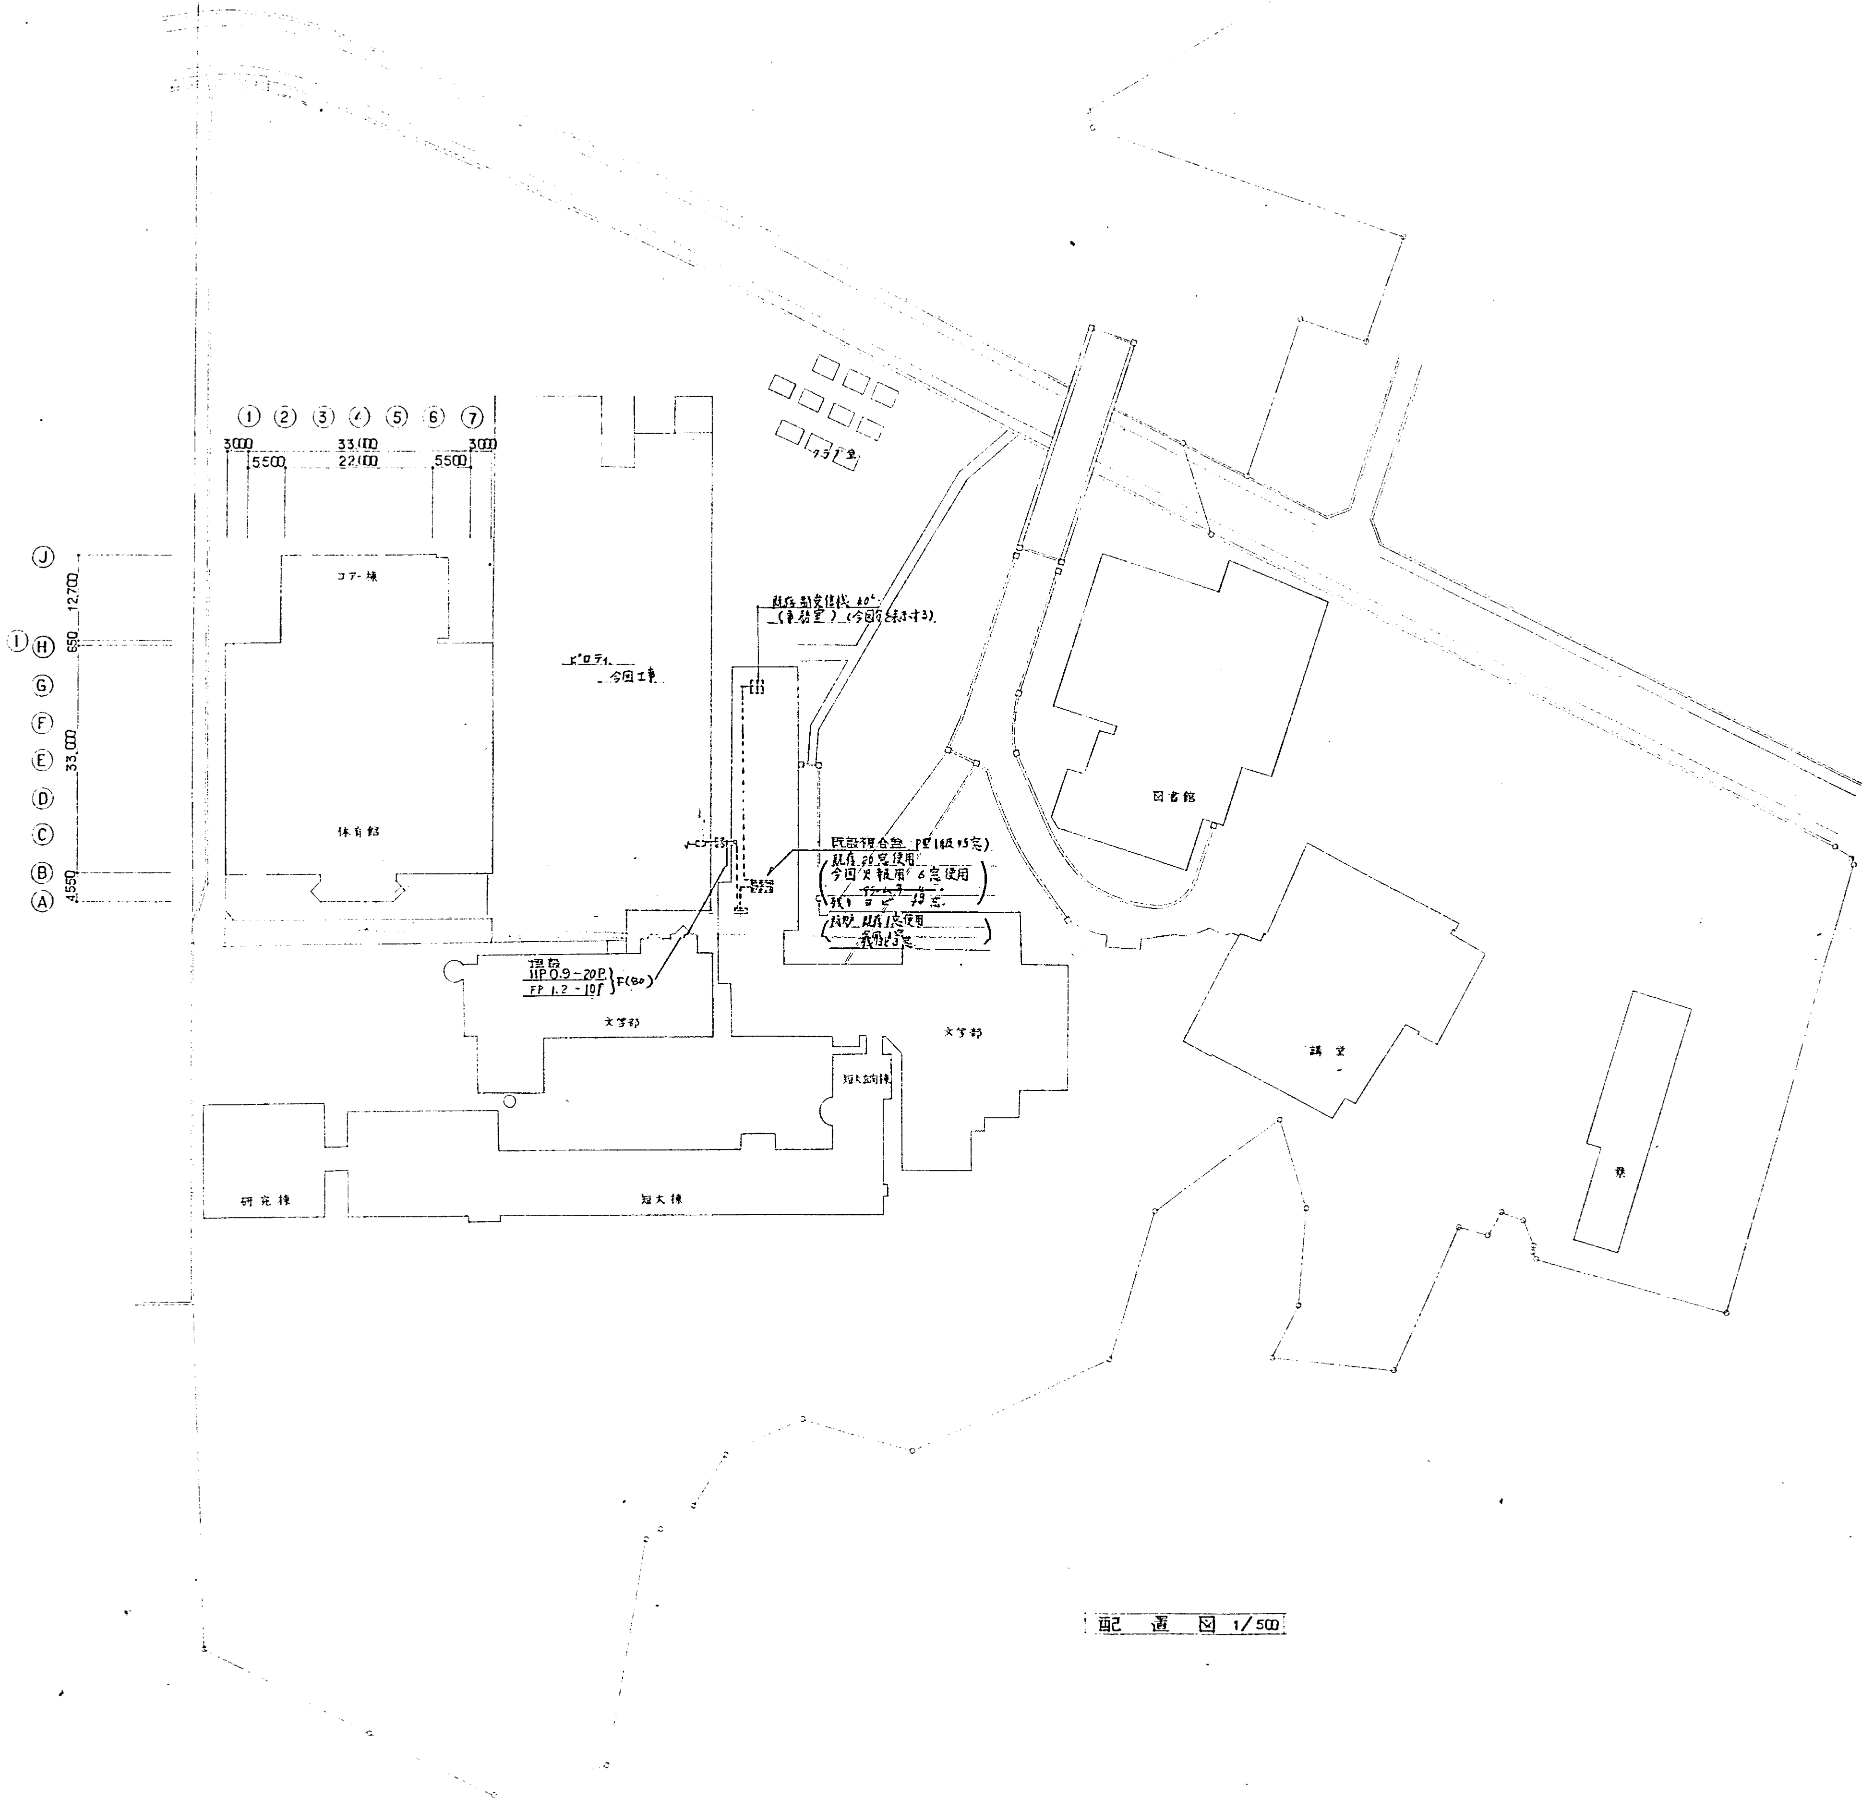

①
②
③
④
⑤
⑥
⑦
3000
33,000
3000
5500
22,000
5500
Ⓙ
Ⓘ
Ⓗ
Ⓖ
Ⓕ
Ⓔ
Ⓓ
Ⓒ
Ⓑ
Ⓐ
12,700
650
33,000
4550
コア-棟
ピロティ
今回工事
体育館
クラブ室
既存副受信機 40L
(事務室)(今回分を表示する)
既設複合盤 P型1級 45窓)
既存 26窓使用
今回火報用 6窓使用
残り 13窓
防排 既存 1窓使用
埋設
HP 0.9-20P
FP 1.2-10P
F(80)
文学部
文学部
短大別棟
研究棟
短大棟
図書館
講堂
寮

配 置 図 1/500

東海警報株式会社

清水建設株式会社 一級建築士事務所	㊔	59.5.1	70-83B132 椙山女学園大学大学会館他外構	キャンバスヤード	E-8
		1:500	自動火災報知設備図		

A1012 (1984.2. 10,000)

名古屋
A-461
23

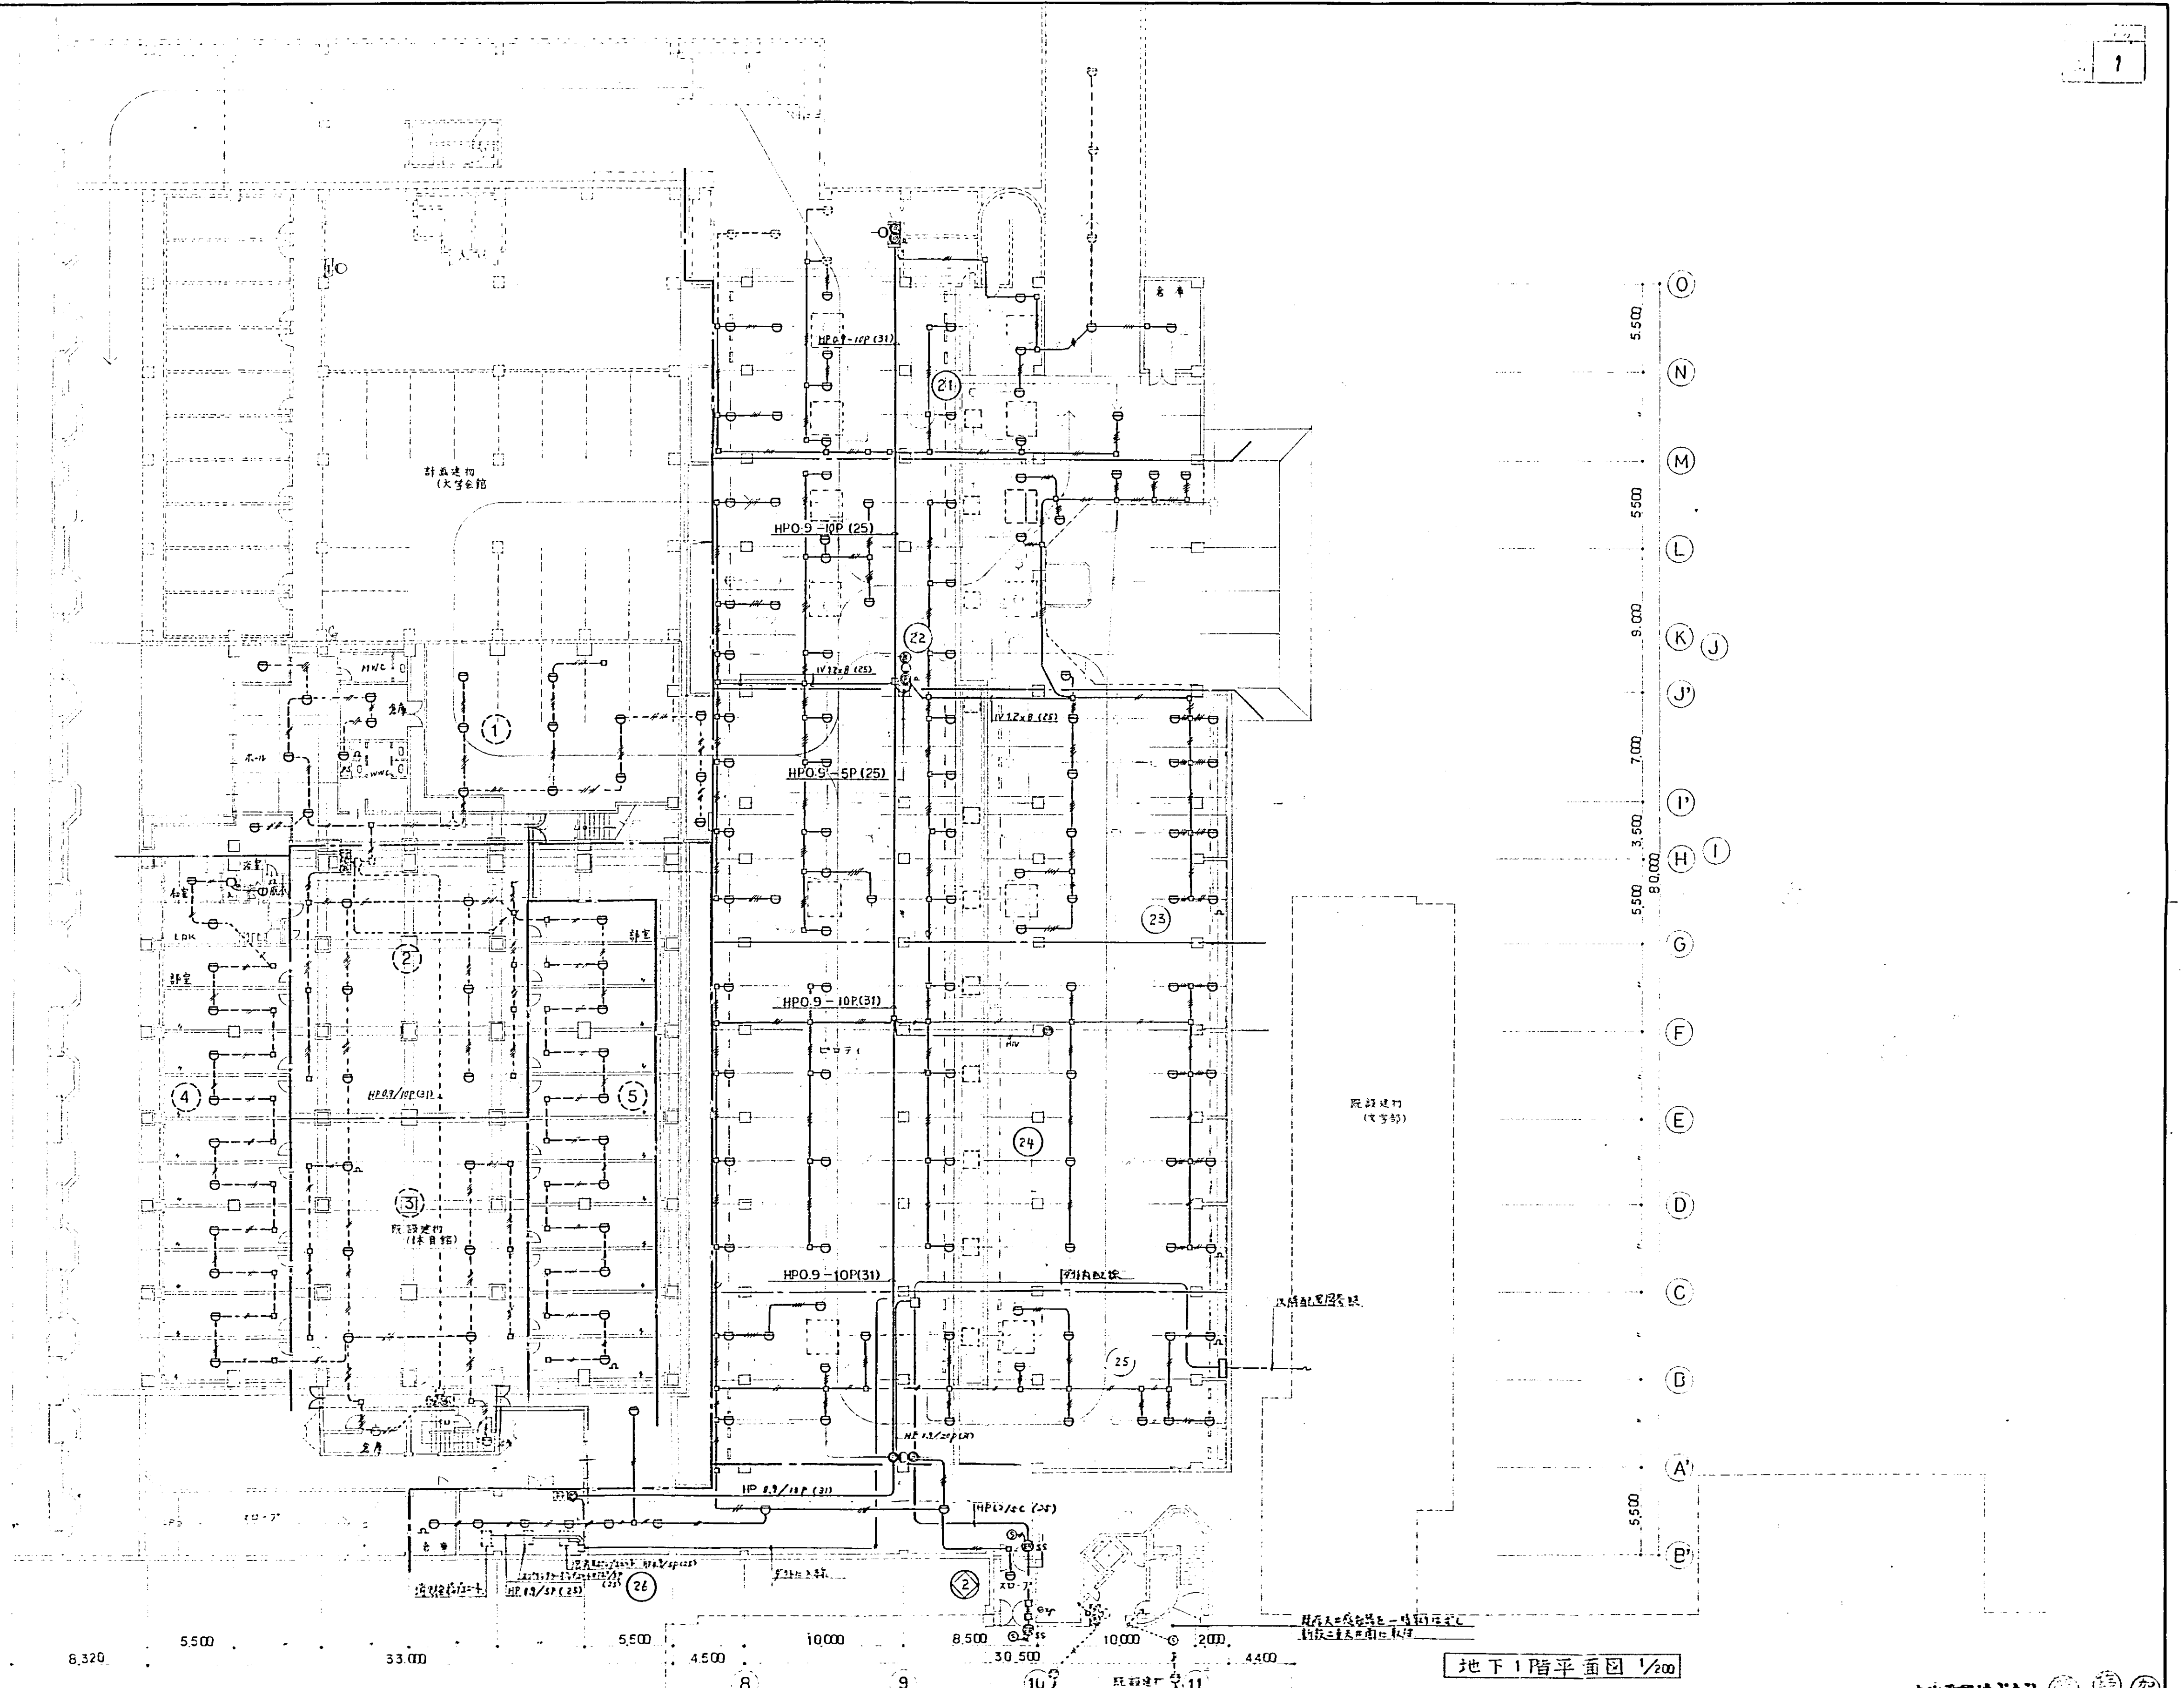
1
O
N
M
L
K
J
J'
I'
I
H
G
F
E
D
C
B
A'
B'
5,500
5,500
9,000
7,000
3,500
8,0,000
5,500
5,500
HP0.9-10P (31)
HP0.9-10P (25)
HP0.9-5P (25)
HP0.9-10P(31)
HP0.9-10P(31)
IV 1.2×8 (25)
計画建物（大学会館）
既設建物（体育館）
既設建物（文学部）
ホール
倉庫
静室
①
②
③
④
⑤
㉑
㉒
㉓
㉔
㉕
㉖
8,320
5,500
33,000
5,500
4,500
10,000
8,500
30,500
10,000
2,000
4,400
⑧
⑨
⑩
⑪
既設建物（文学部）
既存天井感知器を一時取りはずし新設二重天井面に取付

地下1階平面図 1/200

東海電業株式会社

記事
59.6.20 工事変更により一部変更

清水建設株式会社一級建築士事務所

59.5.1

1:200

70-83B132 椙山女学園大学大学会館他外構

自動火災報知設備図

キャンパスコード E-9

竣工図

A1012 (1984.2. 10,000)

名古屋 A-461

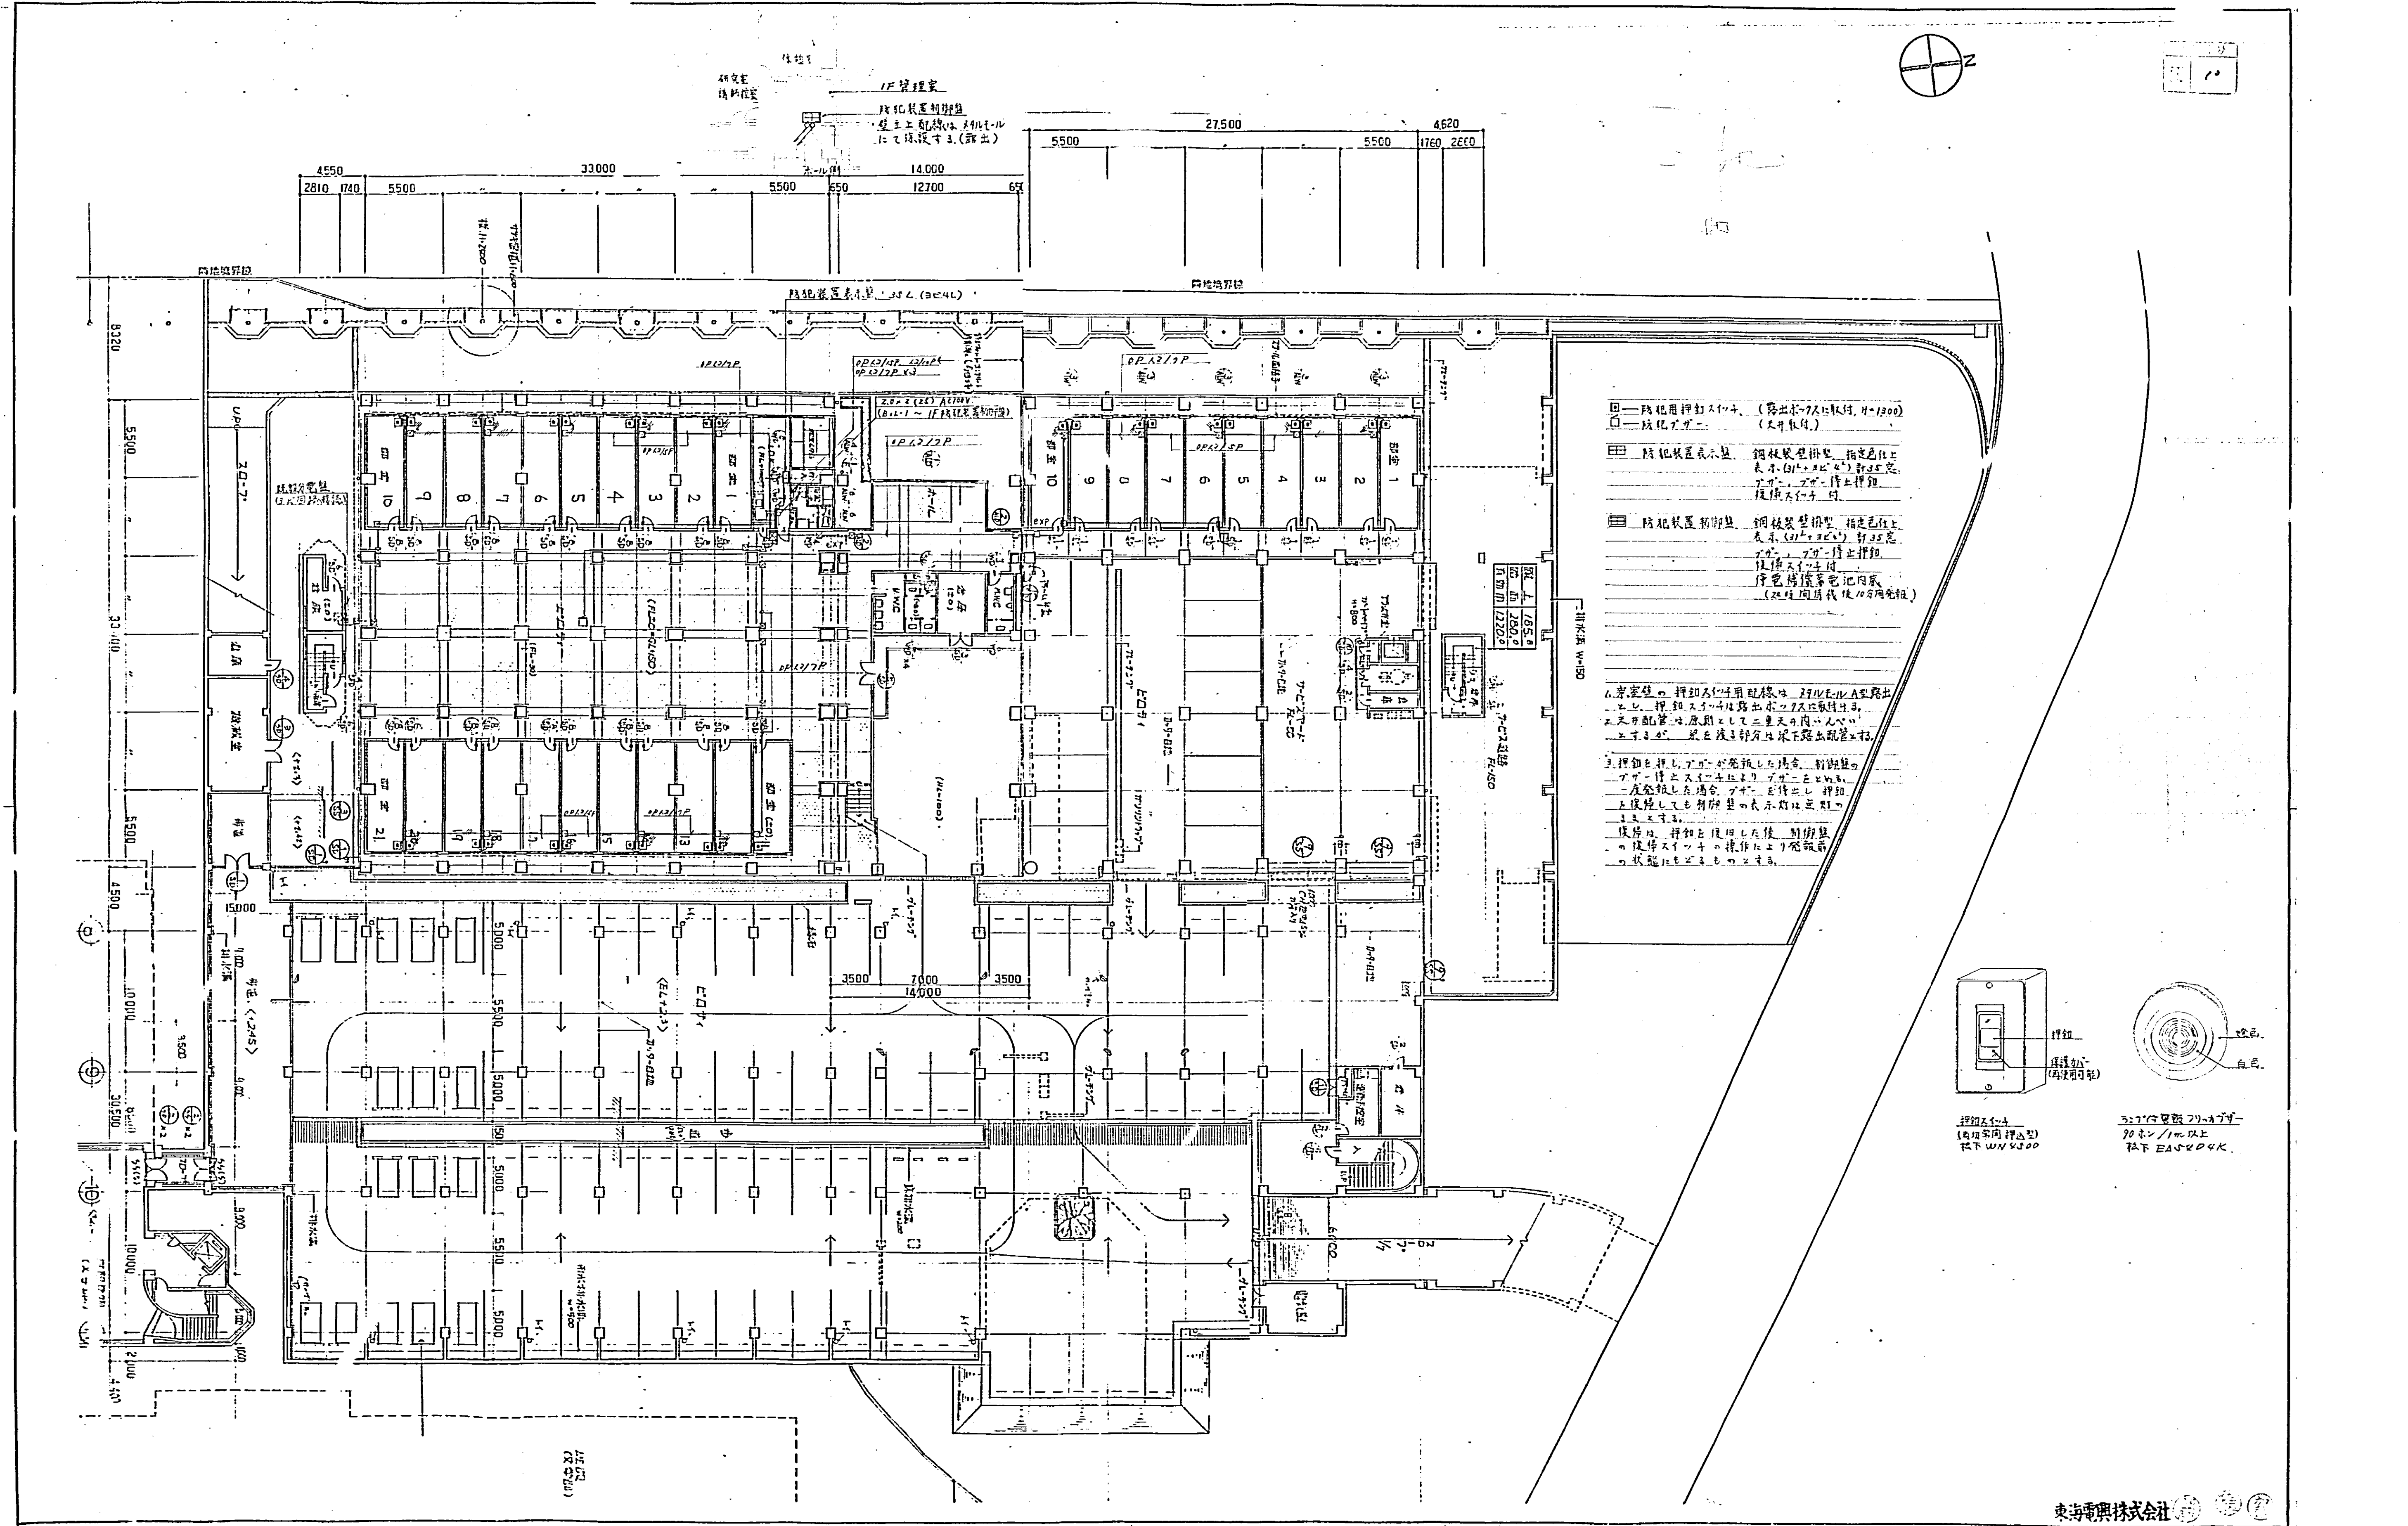
研究室
講師控室
体操室
1F管理室
防犯装置制御盤
・壁立上配線はメタルモール
にて保護する。(露出)
ホール側
4550
33000
14.000
2810
1740
5500
5500
650
12700
650
27.500
4.620
5500
5500
1760
2860
隣地境界線
防犯装置表示盤
UP
スロープ
8320
5500
5500
4500
10000
15000
3500
7000
3500
14.000
排水溝 W=150
押釦
保護カバー
(再使用可能)
押釦スイッチ
(両切常閉 押込型)
松下 WN4500
橙色
白色
ランプ付警報フリッカブザー
90ホン/1m以上
松下 EA5404K

◻—防犯用押釦スイッチ、	(露出ボックスに取付, H=1300)	
◻—防犯ブザー	(天井取付)	
⊞	防犯装置表示盤	鋼板製壁掛型 指定色仕上 表示(31L+予ビ4L) 計35窓 ブザー、ブザー停止押釦 復帰スイッチ 付
⊟	防犯装置制御盤	鋼板製壁掛型 指定色仕上 表示(31L+予ビ4L) 計35窓 ブザー、ブザー停止押釦 復帰スイッチ付 停電補償蓄電池内蔵 (24時間待機後10分間発報)

1. 寮室壁の押釦スイッチ用配線は メタルモールA型露出とし、押釦スイッチは露出ボックスに取付ける。
2. 天井配管は、原則として二重天井内いんぺいとするが、梁を渡る部分は梁下露出配管とする。

3. 押釦を押し、ブザーが発報した場合、制御盤のブザー停止スイッチによりブザーをとめる。
一度発報した場合、ブザーを停止し押釦を復帰しても制御盤の表示灯は点灯のままとする。
復帰は、押釦を復旧した後 制御盤の復帰スイッチの操作により発報前の状態にもどるものとする。

東海電興株式会社

清水建設株式会社　一級建築士事務所

㊔

(小森)

61・3・13
年月日

1:200
尺度

70-83B132 椙山女学園大学大学会館他1件

防犯ブザー設備

追加

E－1

竣工図

A1012 (1984.8. 10,000)

名古屋
A-461

E 11

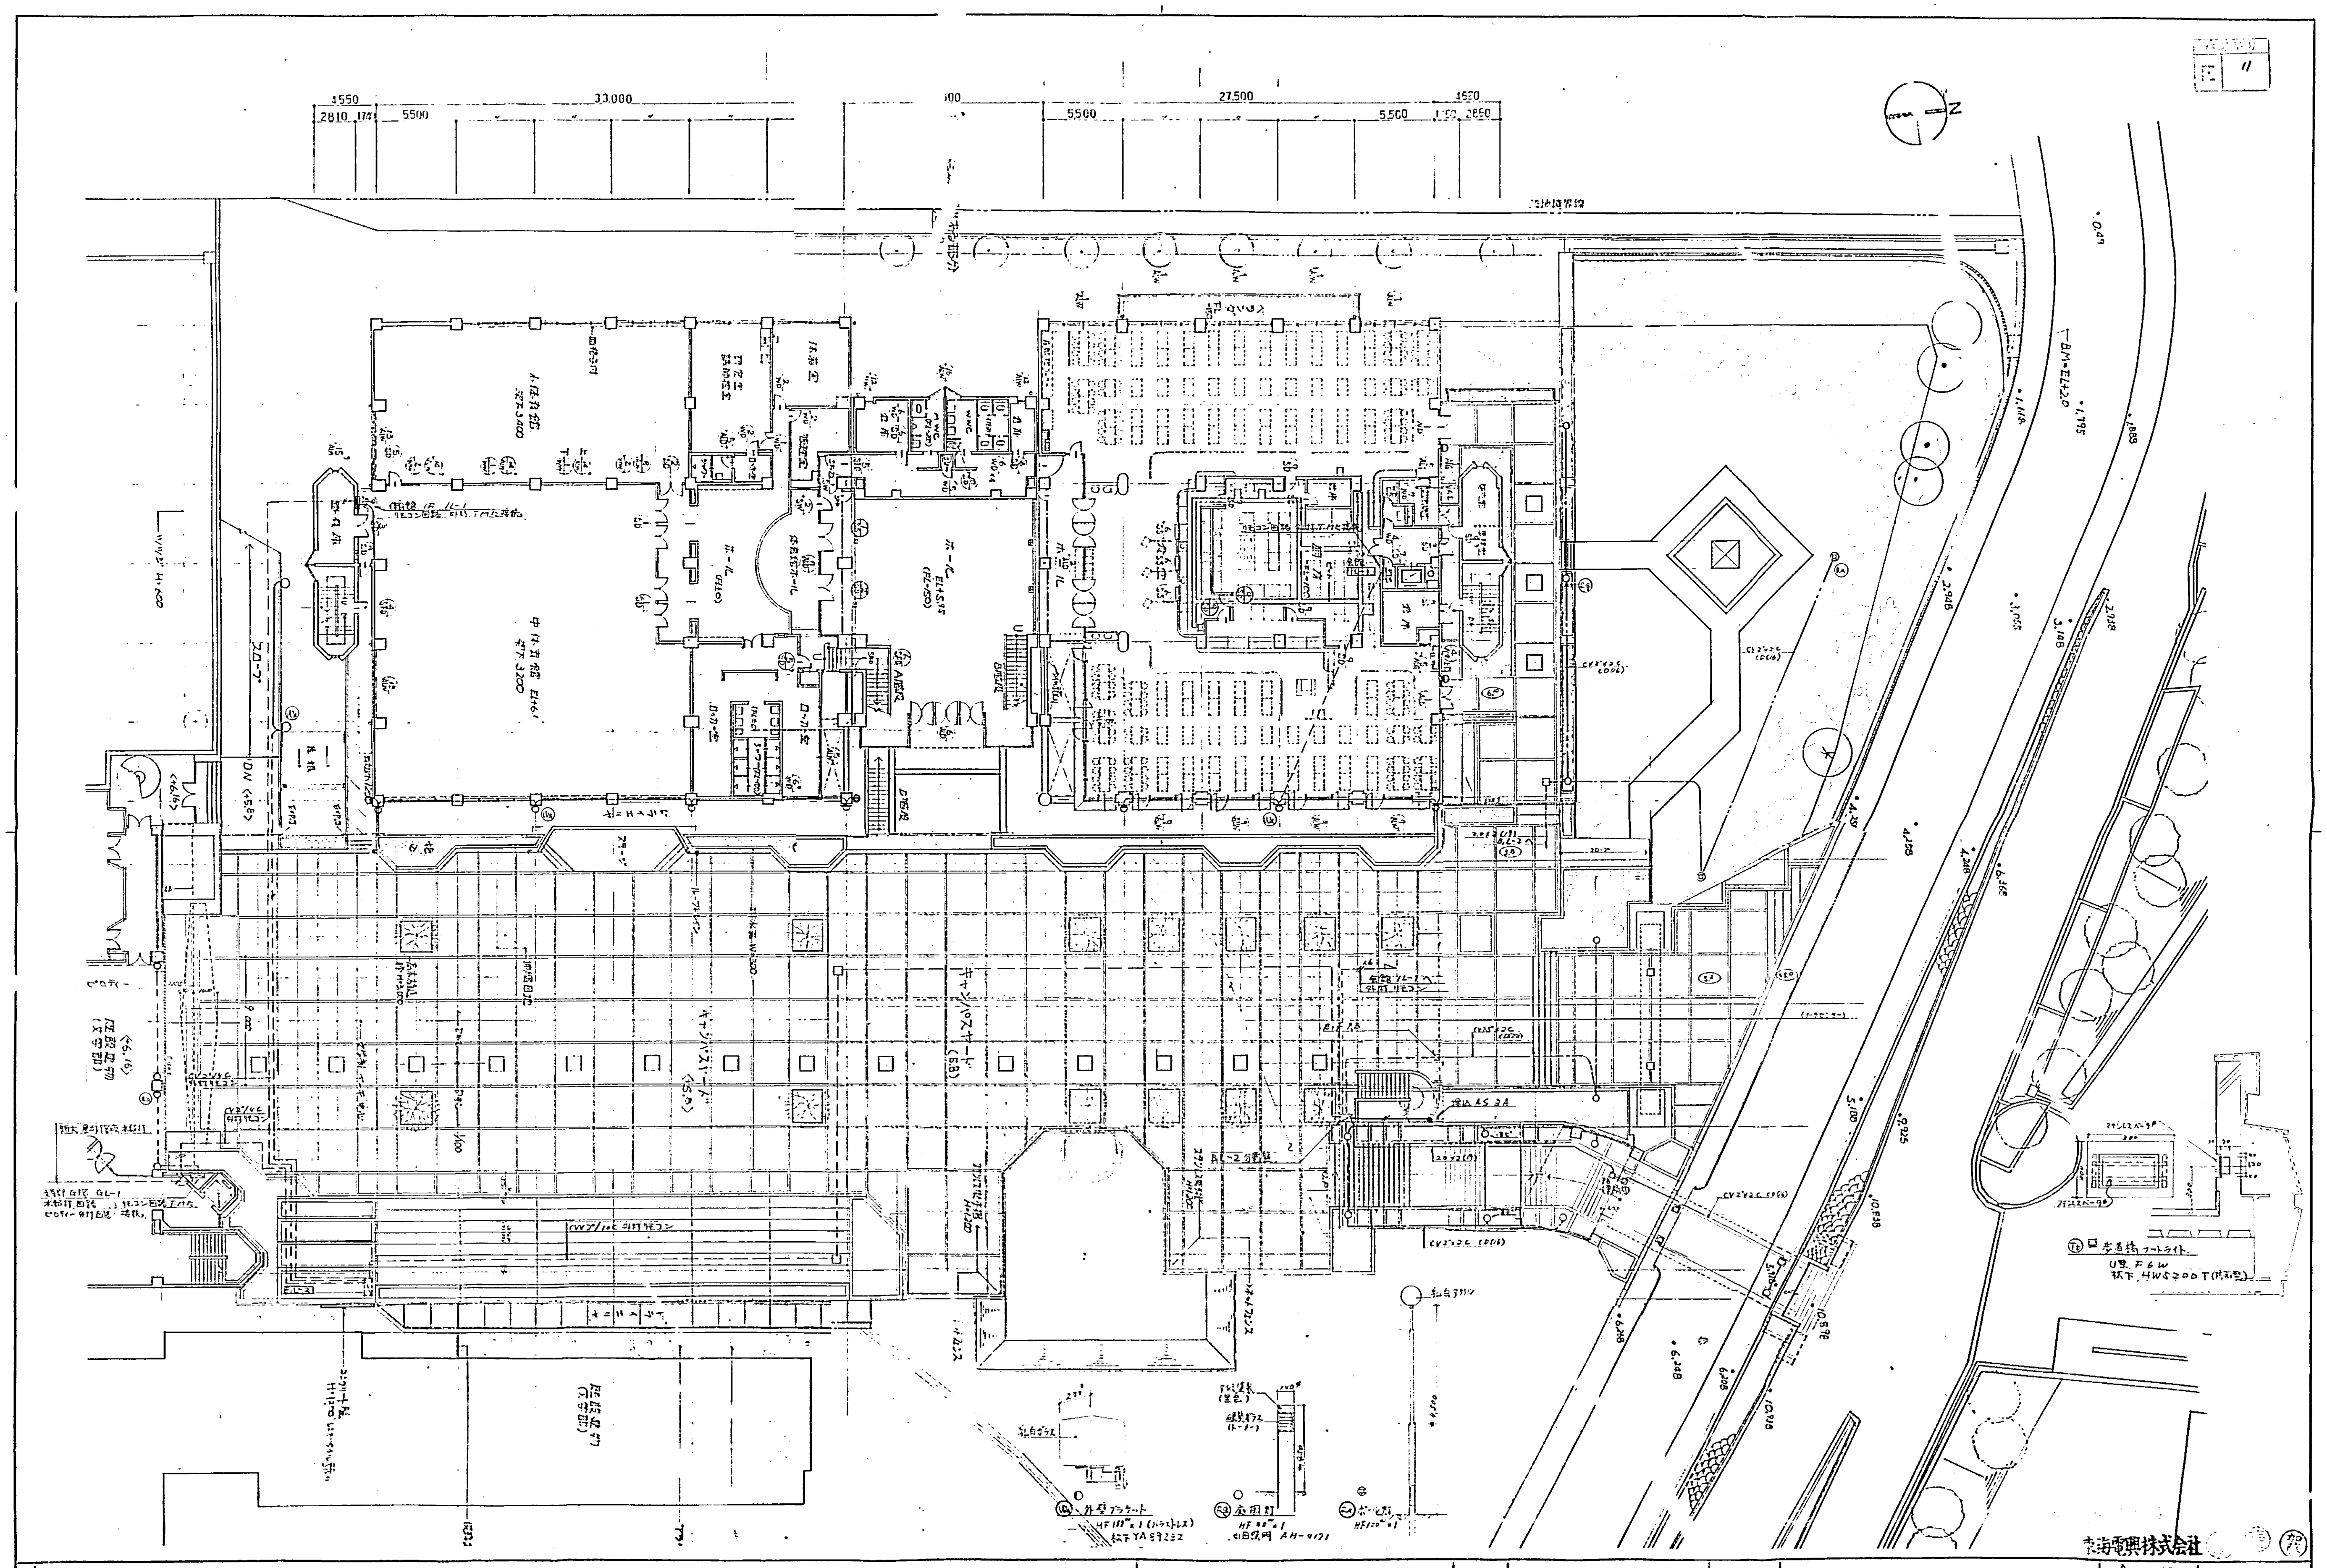
4550
33,000
27,500
2810
5500
5500
5500
1150
2650
キャノピースペース
スロープ
乳白ガラス
Ⓦ 外壁ブラケット
HF100W×1（バラストレス）
松下 YA 59232
乳白ガラス
ステンレス（黒色）
硬質ガラス（トーメー）
Ⓡ 庭園灯
HF 80W×1
山田照明 AH-9121
乳白グローブ
4,500
Ⓟ ポール灯
HF100W×1
ステンレスベース
300
120
Ⓣ 歩道橋 フートライト
U型 F6W
松下 HWS200T（防雨型）
CV 2□×2C (D(16))

東海電興株式会社

清水建設株式会社 一級建築士事務所	60・3・13	70-83B132 椙山女学園大学大学会館他外構
	1:200	外灯設備図

追加

E－2

竣工図

A1012 (138-

名古屋

A-461

E 12

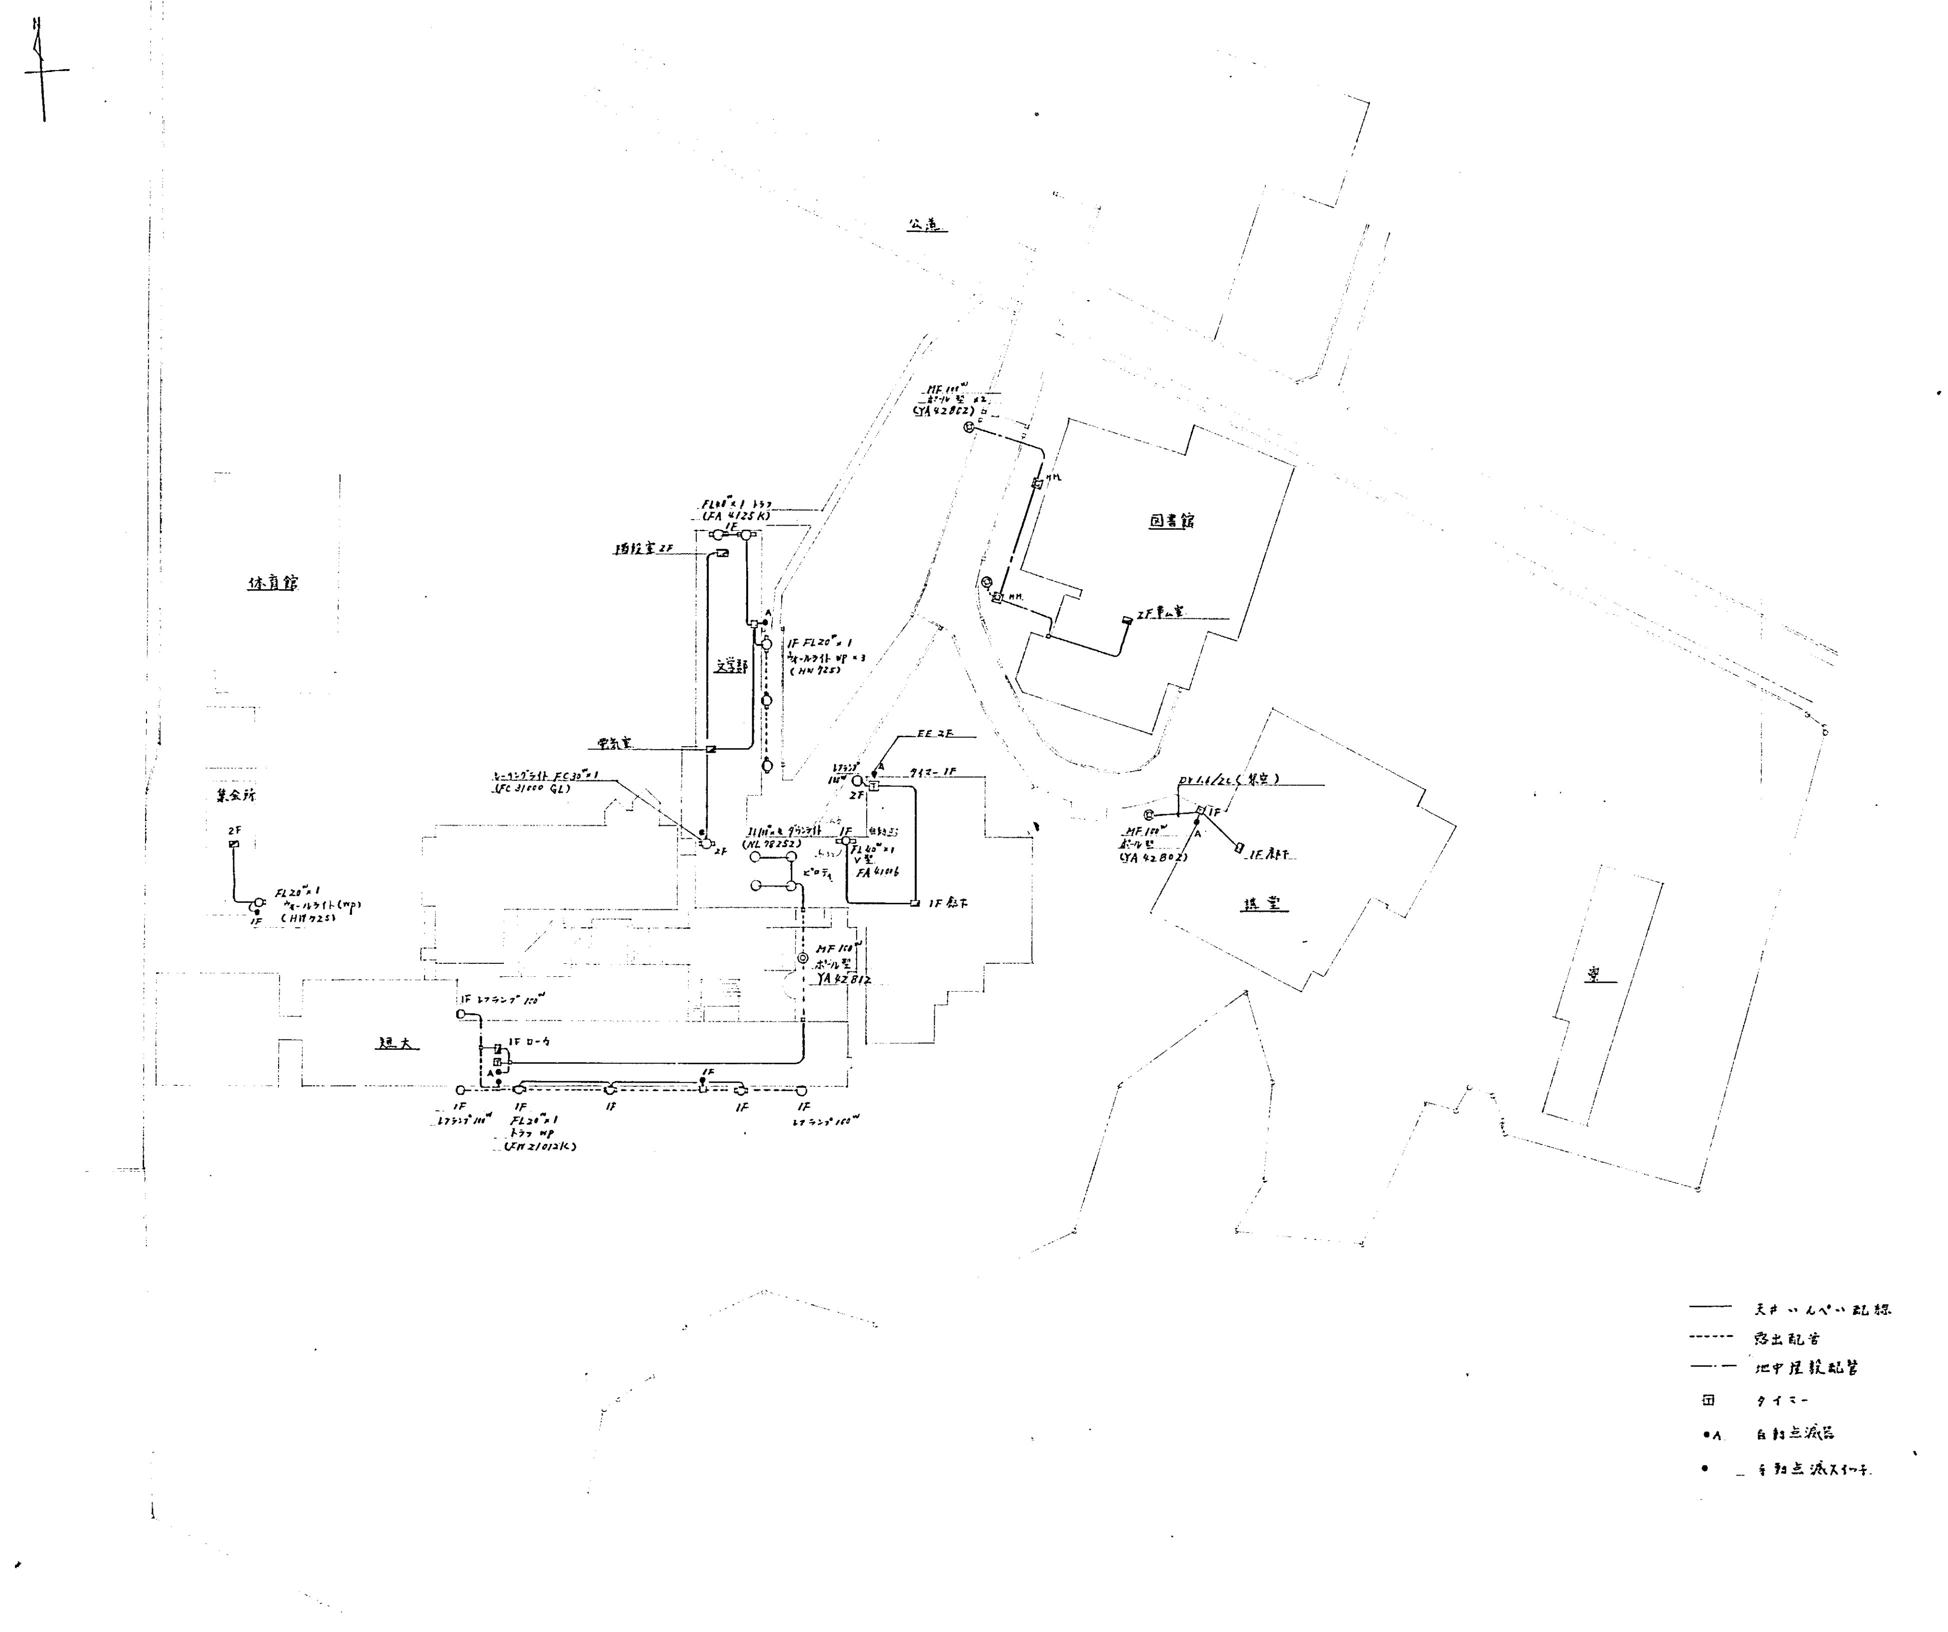
N
公道
体育館
集会所
2F
FL20W×1
ウォールライト(WP)
(HH7225)
1F
FL40W×1 トラフ
(FA4125K)
1F
階段室2F
文学部
1F FL20W×1
ウォールライト WP×3
(HN725)
A
電気室
シーリングライト FC30W×1
(FC31000 GL)
2F
11 100W×6 ダウンライト
(NL78252)
ピロティ
1F
自動点
FL40W×1
V型
FA41006
1F廊下
EE 2F
レフランプ
100W
2F
タイマー 1F
MF100W
ポール型
YA42812
MF100W
ポール型×2
(YA42802)
HH
HH
図書館
2F事ム室
DV1.6/2C(架空)
MF100W
ポール型
(YA42802)
1F
1F廊下
講堂
寮
短大
1F レフランプ100W
1F ロータ
1F
1F
レフランプ100W
1F
FL20W×1
トラフ WP
(FH21012K)
1F
1F
1F
レフランプ100W
天井いんぺい配線
露出配管
地中埋設配管
タイマー
自動点滅器
手動点滅スイッチ

記事

清水建設株式会社一級建築士事務所

58・1・20

70-82A076 椙山女学園大学文学部増築

屋外灯設備図

E-1

竣工図

A1012 (1982.8. 10,000)

名古屋
A-461

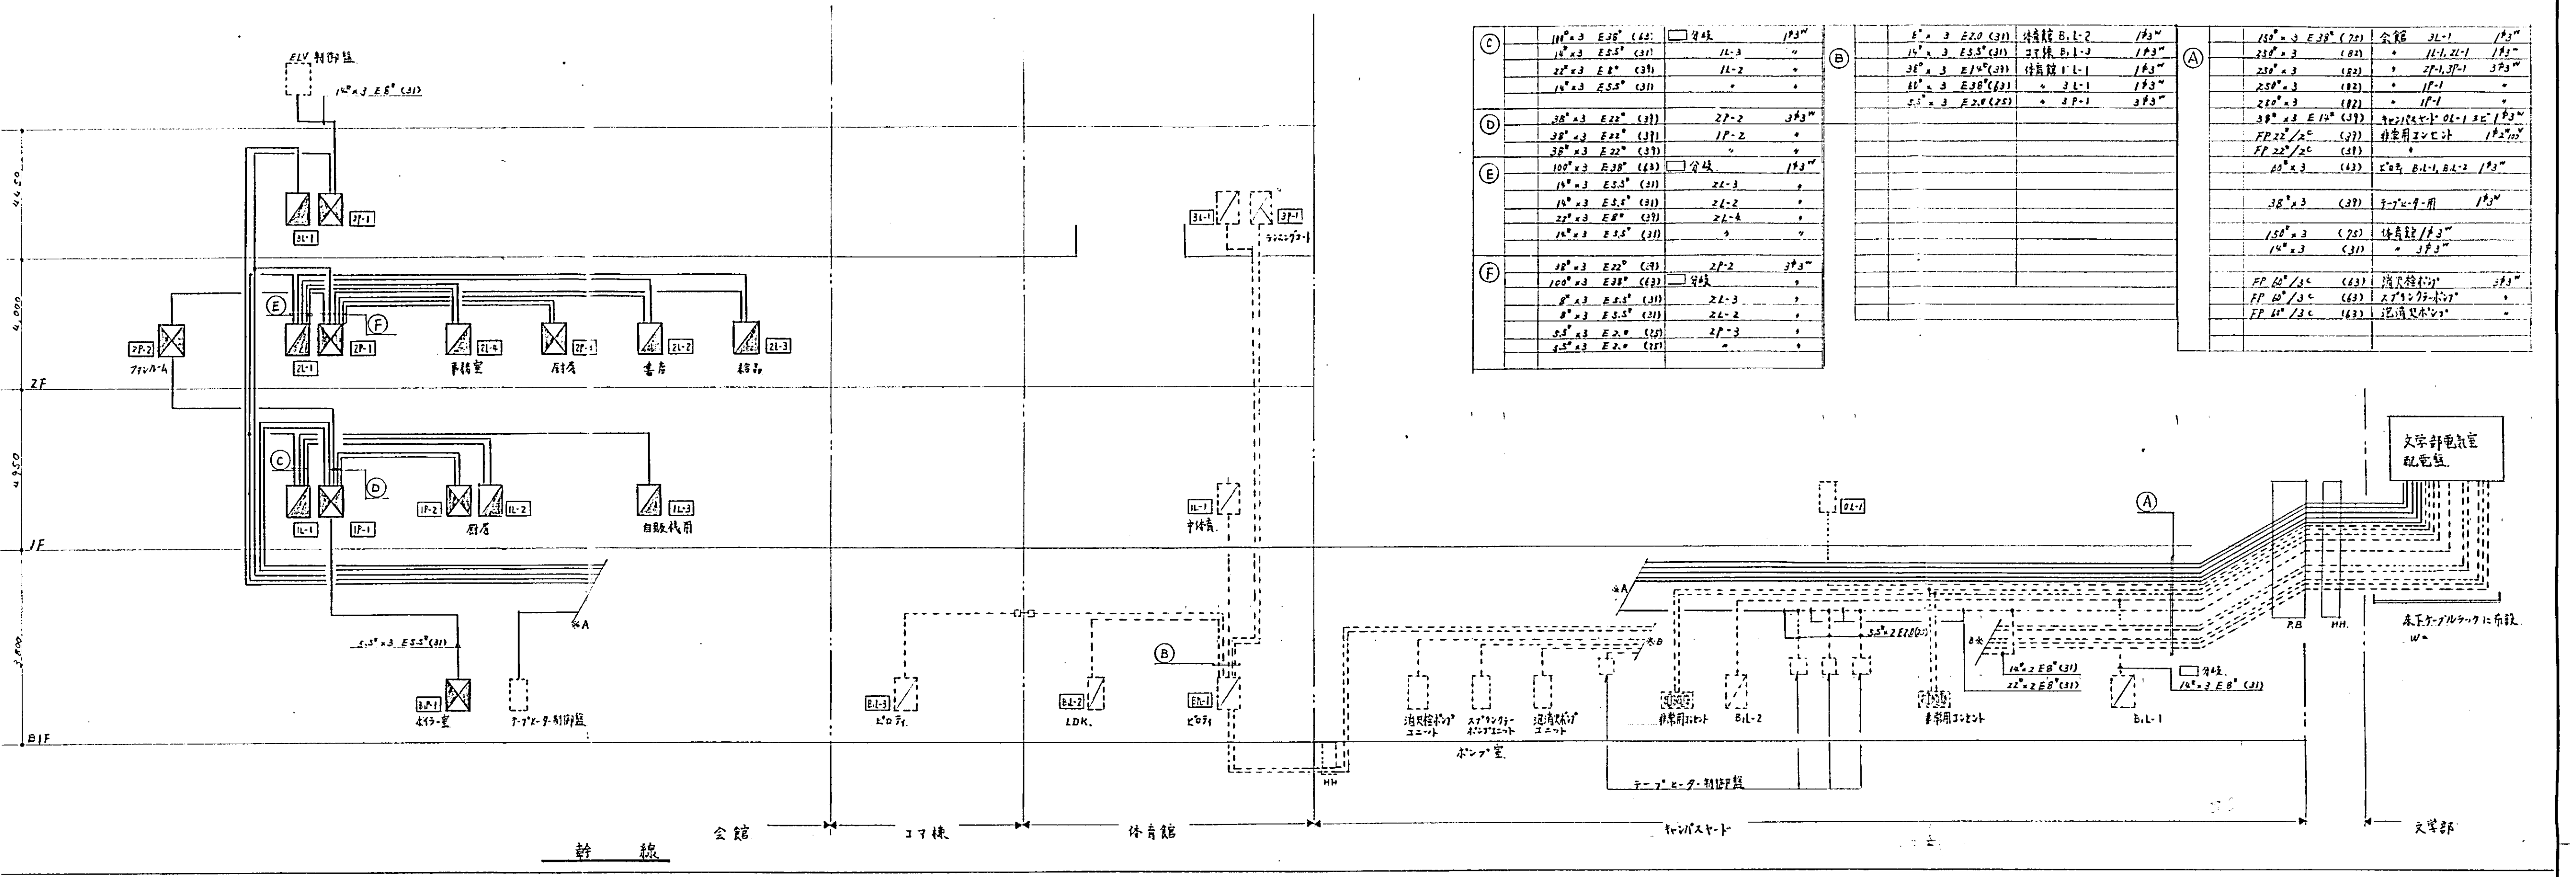
ELV 制御盤
14°×3 E5.5° (31)
3L-1
3P-1
2P-2
2L-1
2P-1
ファンルーム
事務室
厨房
書庫
給湯
2L-4
2P-1
2L-2
2L-3
1L-1
1P-1
1P-2
1L-2
1L-3
厨房
自販機用
B.P-1
ボイラー室
テープヒーター制御盤
5.5°×3 E5.5° (31)
4A
2F
1F
B1F
B1-1
ランニングマシーン
1L-1
中体育
B.L-3
ピロティ
B.L-2
LDK.
B.L-1
ピロティ
01-1
消火栓ポンプユニット
スプリンクラーポンプユニット
泡消火ポンプユニット
非常用コンセント
B.L-2
ポンプ室
非常用コンセント
B.L-1
テープヒーター制御盤
14°×2 E8° (31)
22°×2 E8° (31)
14°×2 E8° (31)
分岐
38°×2 E14° (31)
文学部電気室配電盤
本学ケーブルラック上布設
HH
MH
会館
コマ棟
体育館
キャンパスヤード
文学部

幹　線

Ⓒ		100°×3 E38° (63)	□分岐	1φ3W
		14°×3 E5.5° (31)	1L-3	〃
		22°×3 E8° (39)	1L-2	〃
		14°×3 E5.5° (31)	〃	〃
Ⓓ		38°×3 E22° (39)	2P-2	3φ3W
		38°×3 E22° (39)	1P-2	〃
		38°×3 E22° (39)	〃	〃
Ⓔ		100°×3 E38° (63)	□分岐	1φ3W
		14°×3 E5.5° (31)	2L-3	〃
		14°×3 E5.5° (31)	2L-2	〃
		22°×3 E8° (39)	2L-4	〃
		14°×3 E5.5° (31)	〃	〃
Ⓕ		38°×3 E22° (39)	2P-2	3φ3W
		100°×3 E38° (63)	□分岐	〃
		8°×3 E5.5° (31)	2L-3	〃
		8°×3 E5.5° (31)	2L-2	〃
		5.5°×3 E2.0 (25)	2P-3	〃
		5.5°×3 E2.0 (25)	〃	〃

Ⓑ		8°×3 E2.0 (31)	体育館 B.L-2	1φ3W
		14°×3 E5.5° (31)	コマ棟 B.L-3	1φ3W
		38°×3 E14° (39)	体育館 1L-1	1φ3W
		60°×3 E38° (63)	〃 3L-1	1φ3W
		5.5°×3 E2.0 (25)	〃 3P-1	3φ3W

Ⓐ		150°×3 E38° (75)	会館 3L-1	1φ3W
		250°×3 (82)	〃 1L-1, 2L-1	1φ3W
		250°×3 (82)	〃 2P-1, 3P-1	3φ3W
		250°×3 (82)	〃 1P-1	〃
		250°×3 (82)	〃 1P-1	〃
		38°×3 E14° (39)	キャンパスヤード OL-1 ヨビ	1φ3W
		FP 22°/2C (39)	非常用コンセント	1φ2W 100V
		FP 22°/2C (39)	〃	
		60°×3 (63)	ピロティ B.L-1, B.L-2	1φ3W
		38°×3 (39)	テープヒーター用	1φ3W
		150°×3 (75)	体育館 1φ3W	
		14°×3 (31)	〃 3φ3W	
		FP 60°/3C (63)	消火栓ポンプ	3φ3W
		FP 60°/3C (63)	スプリンクラーポンプ	〃
		FP 60°/3C (63)	泡消火ポンプ	〃

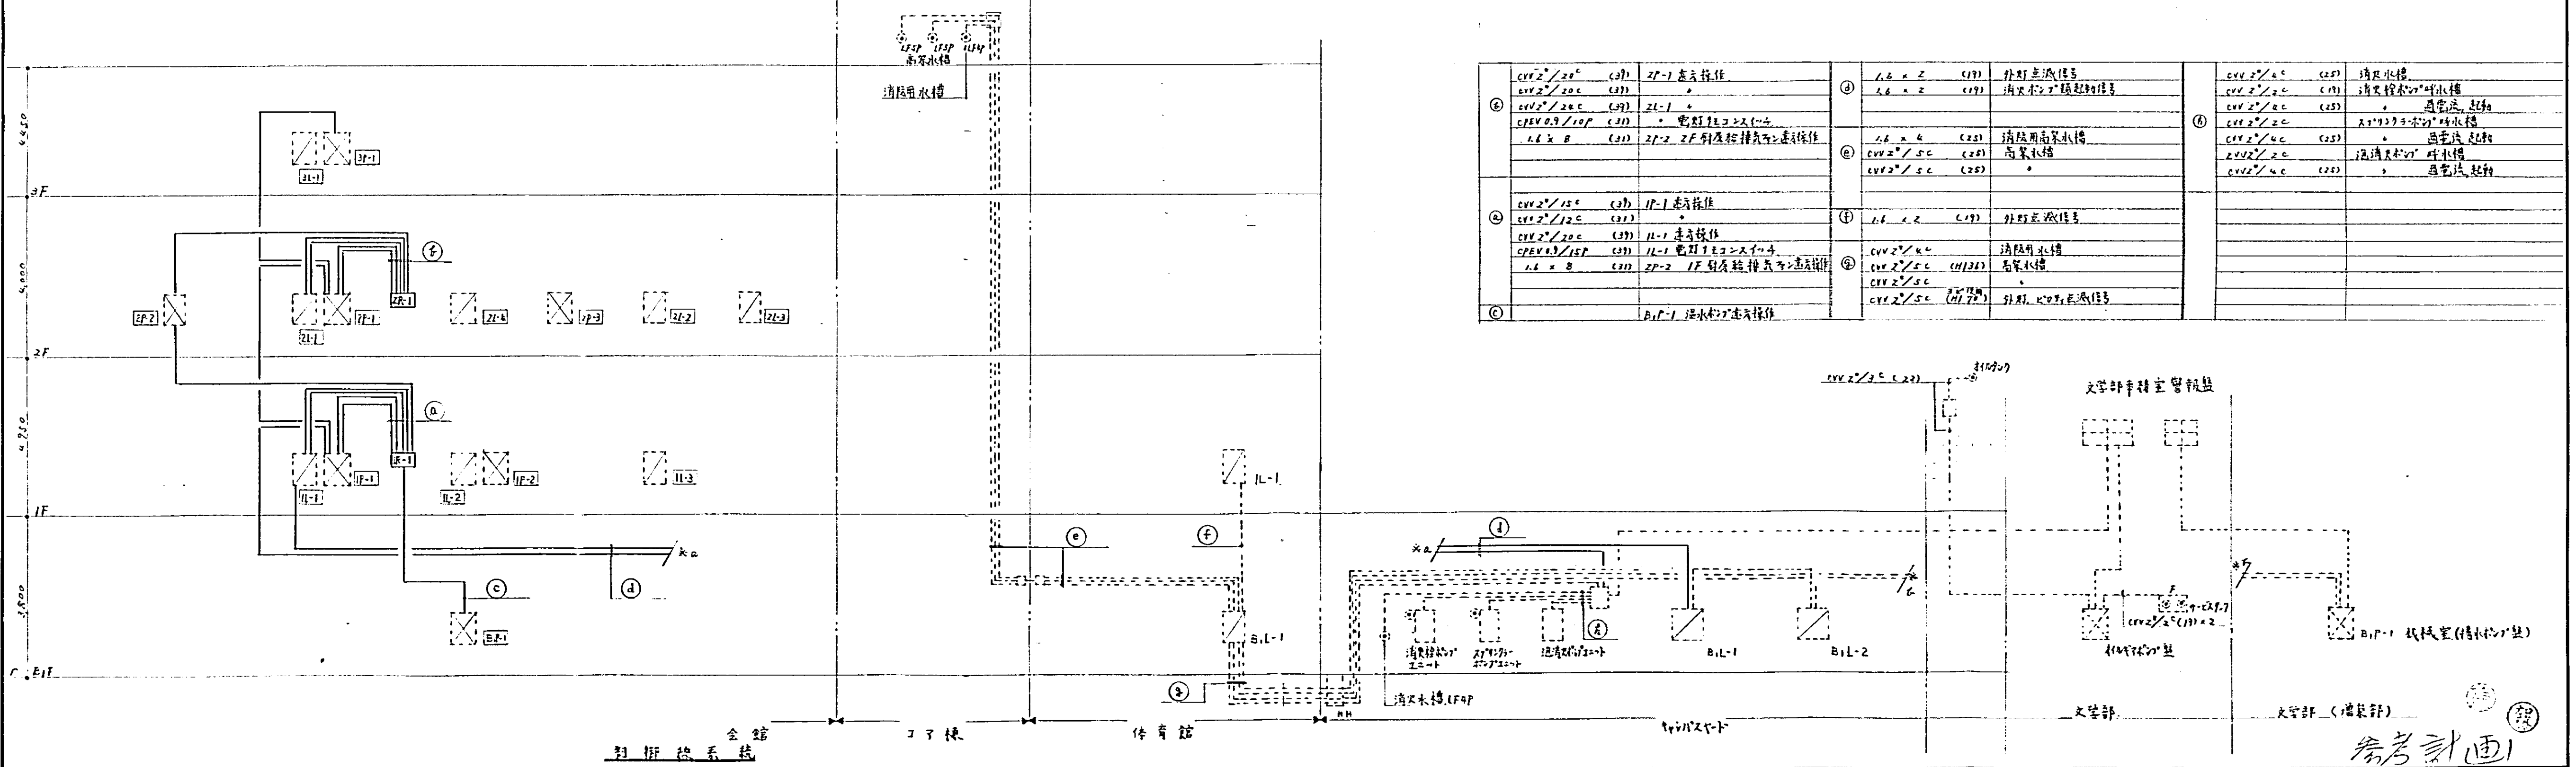
LF4P
1F3P
1F4P
高架水槽
消防用水槽
3L-1
3P-1
2P-2
2L-1
2P-1
2L-4
1P-3
2L-2
2L-3
1L-1
1P-1
1R-1
1L-2
1P-2
1L-3
B.P-1
3F
2F
1F
B1F
4a
1L-1
B1L-1
消火水槽 LF4P
消火栓ポンプユニット
スプリンクラーポンプユニット
泡消火ポンプユニット
B1L-1
B1L-2
CVV 2°/3C (22)
オイルタンク
文学部事務室警報盤
オイルギヤポンプ盤
泡消火ポンプ盤
CVV 2°/3C (19)×2
B1P-1 機械室(給水ポンプ室)
文学部
文学部（増築部）
会館
コマ棟
体育館
キャンパスヤード

制御線系統

ⓑ	CVV 2°/20C (39)	2P-1 遠方操作	
	CVV 2°/20C (39)	〃	
	CVV 2°/24C (39)	2L-1 〃	
	CPEV 0.9/10P (31)	〃 電灯リモコンスイッチ	
	1.6 × 8 (31)	2P-2 2F厨房給排気ファン遠方操作	
ⓐ			
	CVV 2°/15C (39)	1P-1 遠方操作	
	CVV 2°/12C (31)	〃	
	CVV 2°/20C (39)	1L-1 遠方操作	
	CPEV 0.9/15P (39)	1L-1 電灯リモコンスイッチ	
	1.6 × 8 (31)	2P-2 1F厨房給排気ファン遠方操作	
ⓒ		B1P-1 温水ポンプ遠方操作	

ⓓ	1.6 × 2 (19)	外灯点滅信号
	1.6 × 2 (19)	消火ポンプ類起動信号
ⓔ	1.6 × 4 (25)	消防用高架水槽
	CVV 2°/5C (25)	高架水槽
	CVV 2°/5C (25)	〃
ⓕ	1.6 × 2 (19)	外灯点滅信号
ⓖ	CVV 2°/4C	消防用水槽
	CVV 2°/5C (H136)	高架水槽
	CVV 2°/5C	〃
	CVV 2°/5C (3ヶ所 H17°)	外灯、ピロティ点滅信号

ⓗ	CVV 2°/4C (25)	消火水槽
	CVV 2°/2C (19)	消火栓ポンプ呼水槽
	CVV 2°/4C (25)	〃 過電流、起動
	CVV 2°/2C	スプリンクラーポンプ呼水槽
	CVV 2°/4C (25)	〃 過電流、起動
	CVV 2°/2C	泡消火ポンプ 呼水槽
	CVV 2°/4C (25)	〃 過電流、起動

参考計画

記事

清水建設株式会社 一級建築士事務所
㊔
担当部又は支店
年月日
縮尺
70-83B132 椙山女学園大学大学会館他外構
幹線系統図　弱電線系統図
E－1'

A1012 (1984.2. 10,000)

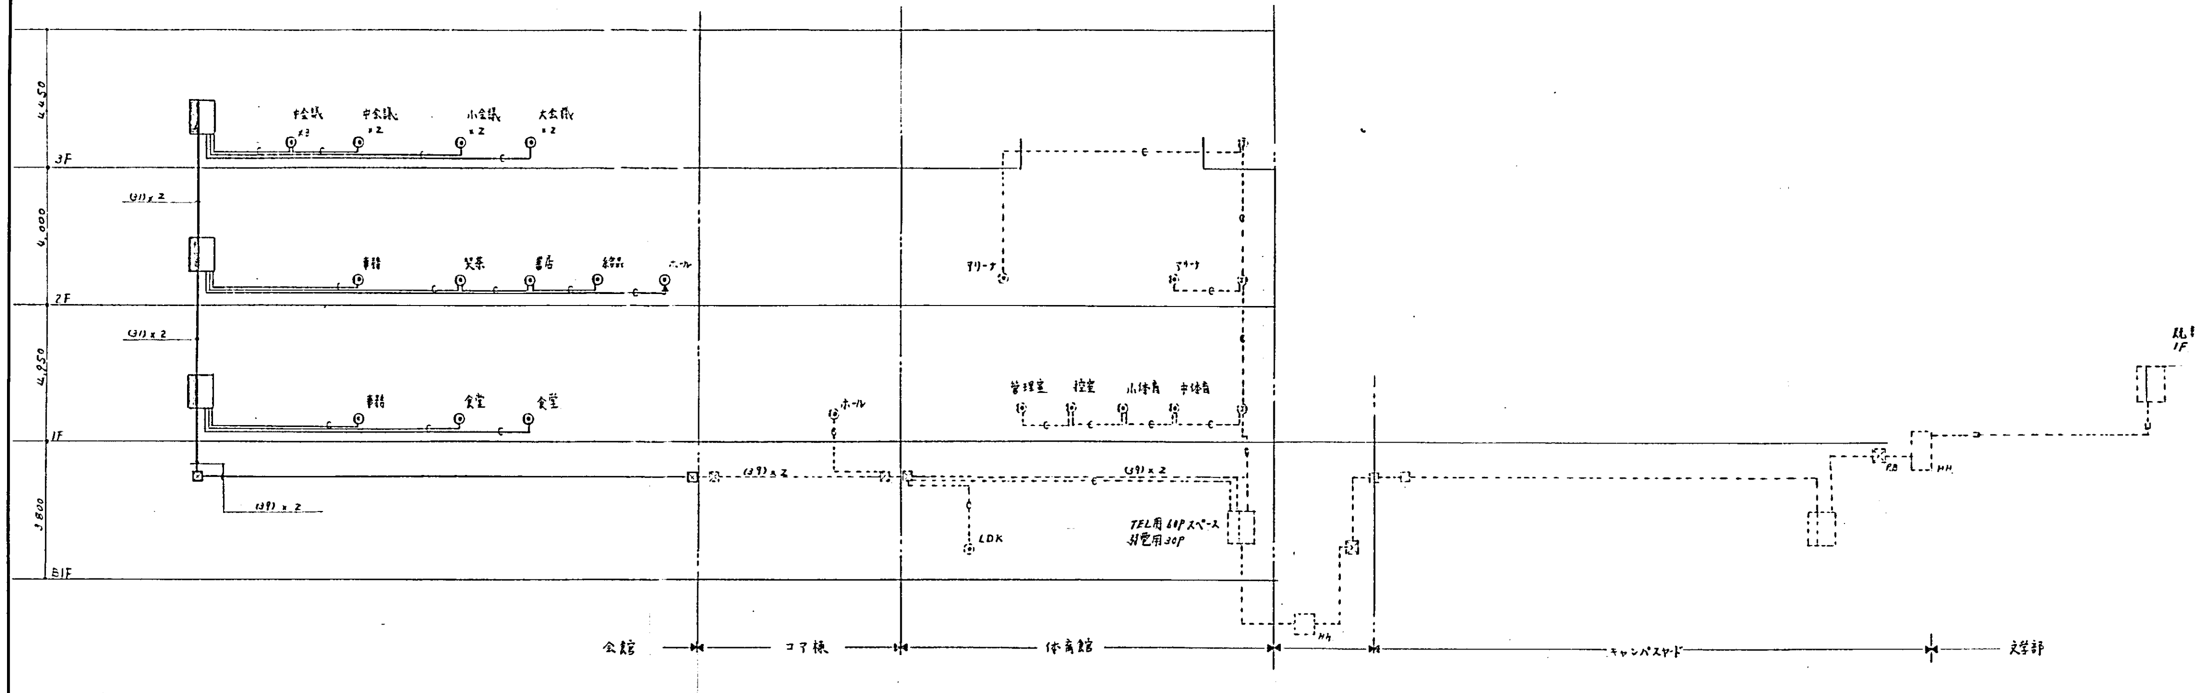
3F
2F
1F
B1F
4,450
4,000
4,950
3,800
特会議 x3
中会議 x2
小会議 x2
大会議 x2
事務
父兄
書店
ホール
食堂
(Ø)x2
ホール
管理室
控室
小体育
中体育
LDK
TEL用 10Pスペース
弱電用 20P
既設 1F
会館
コア棟
体育館
キャンパスヤード
文学部

電話配管

盤名	TEL用	弱電用	TV用
3T-1	30Pスペース	10P	ブースター x1 6分配 x1
2T-1	30Pスペース	10P	
1T-1	30Pスペース	20P	

特記外 —ε— は (25) とする

会館用 1T-1, 2T-1, 3T-1 は 鋼板製 壁埋込型。指定色焼付仕上。把手平形 キー付とする。

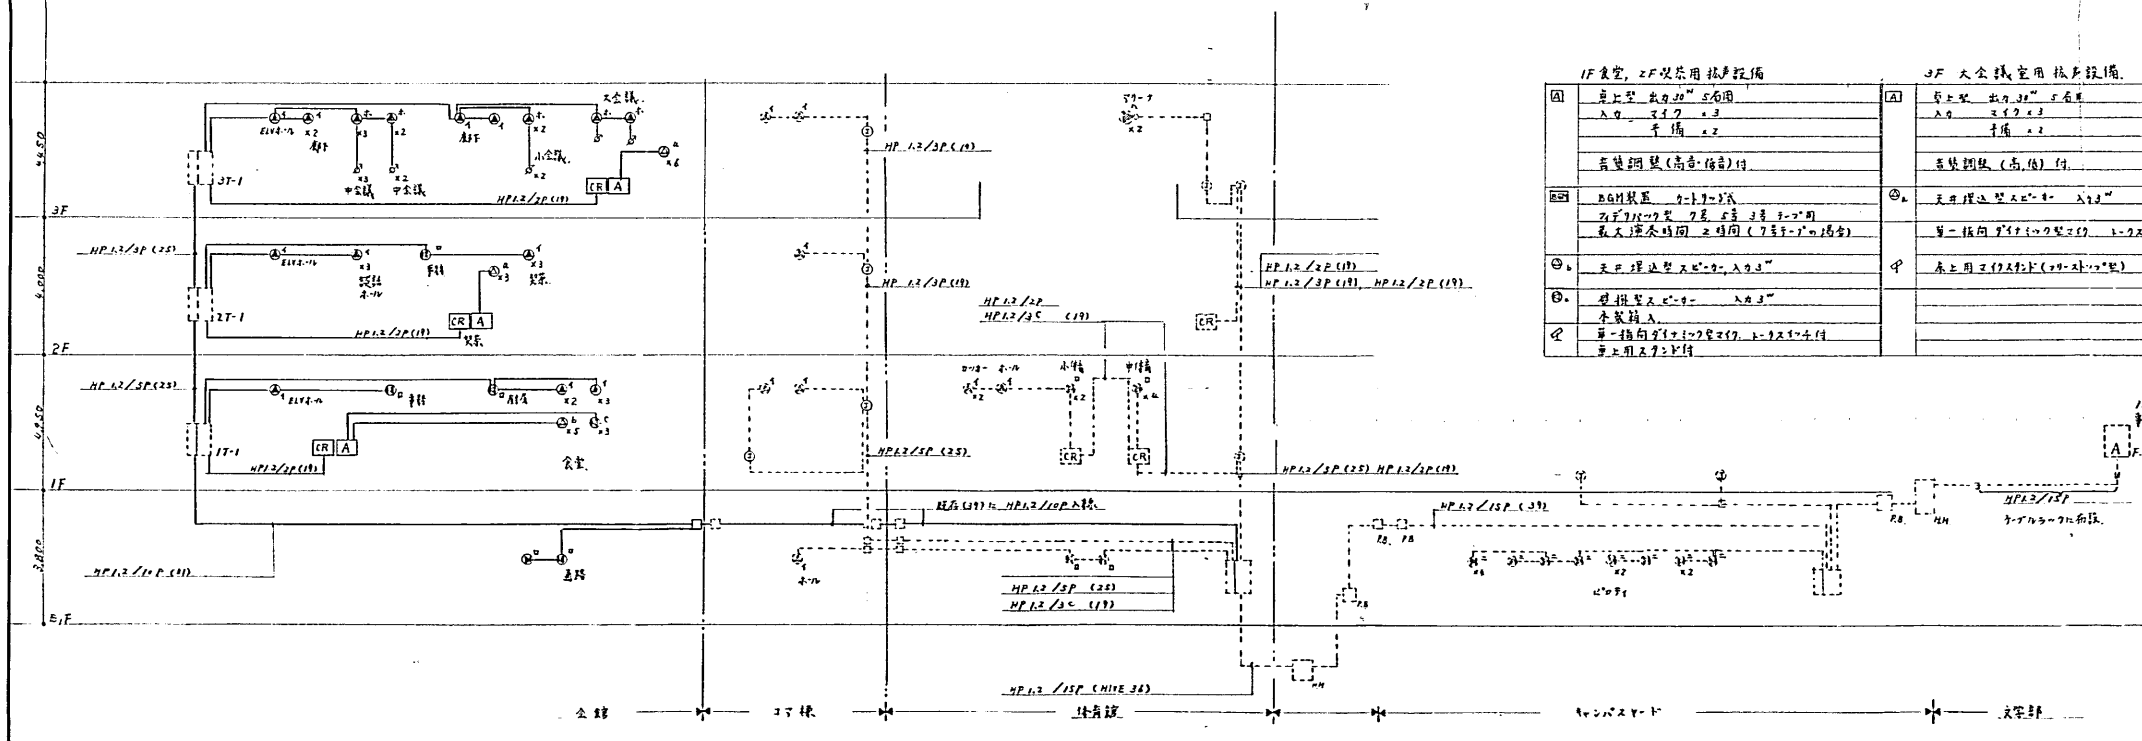
3F
2F
1F
B1F
3T-1
2T-1
1T-1
CR
A
大会議
中会議
小会議
事務
父兄
食堂
喫茶
ホール
HP1.2/3P(25)
HP1.2/3P(19)
HP1.2/3C(19)
HP1.2/15P(39)
HP1.2/15P (HIVE 36)
1F 事務室
A F
会館
コア棟
体育館
キャンパスヤード
文学部

非常放送

1F食堂, 2F喫茶用拡声設備

A	卓上型 出力30W 5局用 入力 マイク x3 予備 x2 音質調整(高音・低音)付
BGM	BGM装置 カートリッジ式 フィデリパック型 7号 5号 3号 テープ用 最大演奏時間 2時間 (7号テープの場合)
⊖b	天井埋込型スピーカー, 入力3W
⊖a	壁掛型スピーカー 入力3W 木製箱入
♀	単一指向ダイナミック型マイク, トークスイッチ付 卓上用スタンド付

3F 大会議室用拡声設備.

A	卓上型 出力30W 5局用 入力 マイク x3 予備 x2 音質調整 (高,低) 付.
⊖a	天井埋込型スピーカー 入力3W 単一指向ダイナミック型マイク トークスイッチ付 x2
♀	床上用マイクスタンド(フリーストップ型) x2

非常放送.

[A]F	非常・業務放送兼用アンプ ロッカー型 既設品 出力360W 12局用 常用電源 AC100V. 非常電源内蔵(密閉型ニッケルカドミウム蓄電池 入力回路 マイク x2 ホーン x1 外部 x3 出力制御 非常用 12局 + 一斉 業務用 12局 + 一斉 非常用マイク 単一指向ダイナミック型付.
CR	非常放送用カットリレー 電源制御器
Ⓐイ	天井埋込型スピーカー 入力3W アッテネーター付. 角形
Ⓑロ	壁掛型スピーカー 入力3W アッテネーター付 木製箱入 前面ジャージネット貼
Ⓑハ	トランペット型スピーカー 入力15W アッテネーター付
Ⓑニ	トランペット型スピーカー 入力10W
Ⓐホ	天井埋込型スピーカー 入力3W

特記外 非常放送スピーカー用配線は HP1.2/3C(19) とする

文学部, キャンパスヤード, 体育館, コア棟は 既設とする.

参考計画

記事	清水建設株式会社一級建築士事務所	㊔	小林	年月日	70-83B132 椙山女学園大学大学会館他外構 弱電系統図	E-2'

A1012 (1984.2. 10,000)

名古屋
A-461
29

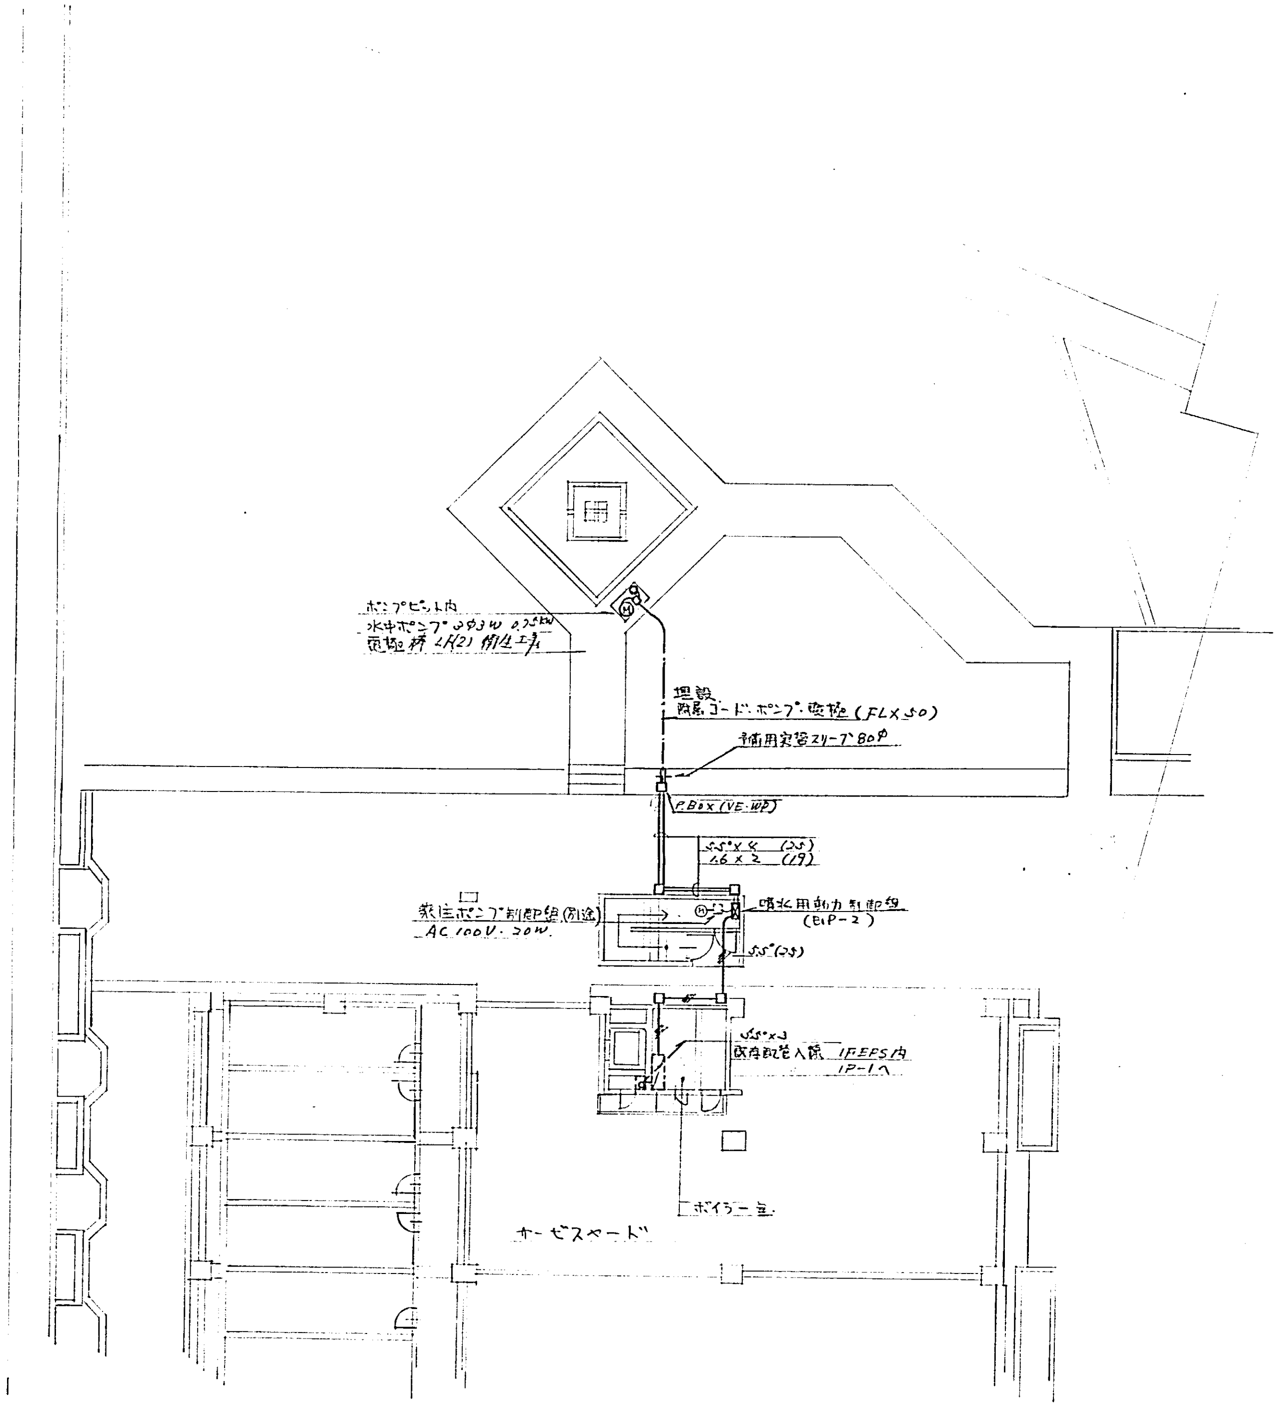
ポンプピット内
水中ポンプ 3φ3W 0.75kW
電極棒 LH(2) 衛生工事
埋設
防水コード・ポンプ電極（FLX 50）
予備用鋼管スリーブ 80φ
P.BOX (VE・WP)
5.5°×4 (25)
1.6×2 (19)
薬注ポンプ制御盤(別途)
AC 100V・20W.
噴水用動力制御盤
(EIP-2)
5.5°(25)
5.5°×3
既存配管入線 1F EPS内
1P-1へ
ボイラー室.
サービスヤード

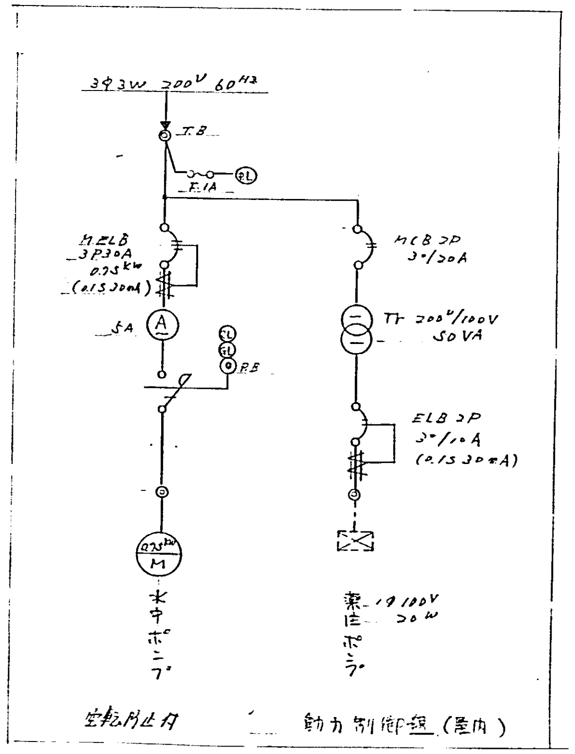
3φ3W 200V 60Hz
T.B
RL
F.1A
MELB
3P30A
0.75kW
(0.1S 30mA)
5A
A
GL
RL
PB
0.75kW
M
水中ポンプ
MCB 2P
20/20A
Tr 200V/100V
50VA
ELB 2P
20/10A
(0.1S 30mA)
薬注ポンプ 1φ 100V
20W
空転防止付
動力制御盤（屋内）

記事

清水建設株式会社一級建築士事務所

㊔
担当部又は支店

60・7・9
年月日

縮尺 1:200

70-83B132 椙山女学園大学大学会館他外構

噴水動力設備

E-1

A1011 (1984.10.10,000)

名古屋・30
A-461

工事項目

I. 短大309.教室
1. ファンコンベクター電源制御設備工事
2. ワイヤレス放送設備工事
3. テープデッキ新設工事
4. 床改修工事

II 家政学部
1. 放送室内放送機器取替工事

III 講堂
1. 放送機器取替工事
2. ステージ吊物改修工事

家政学部放送室 放送機器取替工事

既存アンプ、スイッチボード、マイクを新品と取り替え、既存配線、設備へ接続する。

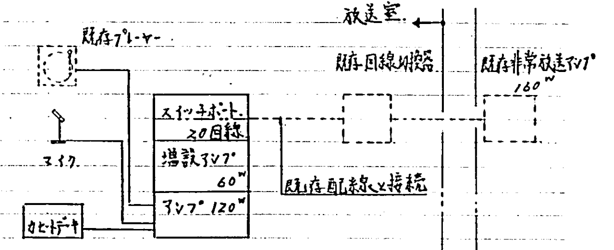
放送室
既存プレーヤー
既存回線切換器
既存非常放送アンプ 160W
スイッチボード 20回線
マイク
増設アンプ 60W
アンプ 120W
カセットデッキ
既存配線と接続

1. アンプ AM.FM付 卓上型、出力 120W (ビクター PTA-512R相当品)
入力回路、マイク×3、レコード×1、外部×4
2. 増設アンプ 卓上型、出力 60W.
3. マイク、単一指向性 ダイナミックマイク、(ビクター MD-264 相当品)
トークスイッチ付、フレキシブル型。
4. マイクスタンド 卓上型。 (ビクター STD-261 相当品)
5. スイッチボード 入力回路×1、 (ビクター SD-510 相当品)
出力回路 ×10 ×2段積、
モニタースピーカー内蔵。
6. カセットデッキ。 (ビクター KD-A33 相当品)

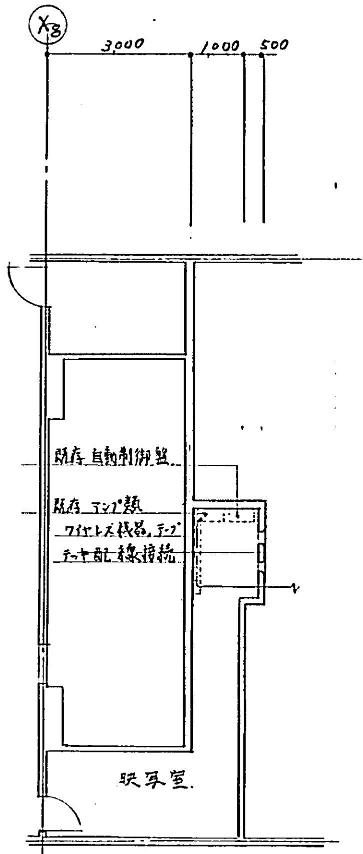
X8
3000
1000
500
既存自動制御盤
既存アンプ類
ワイヤレス機器、テープデッキ配線接続
映写室

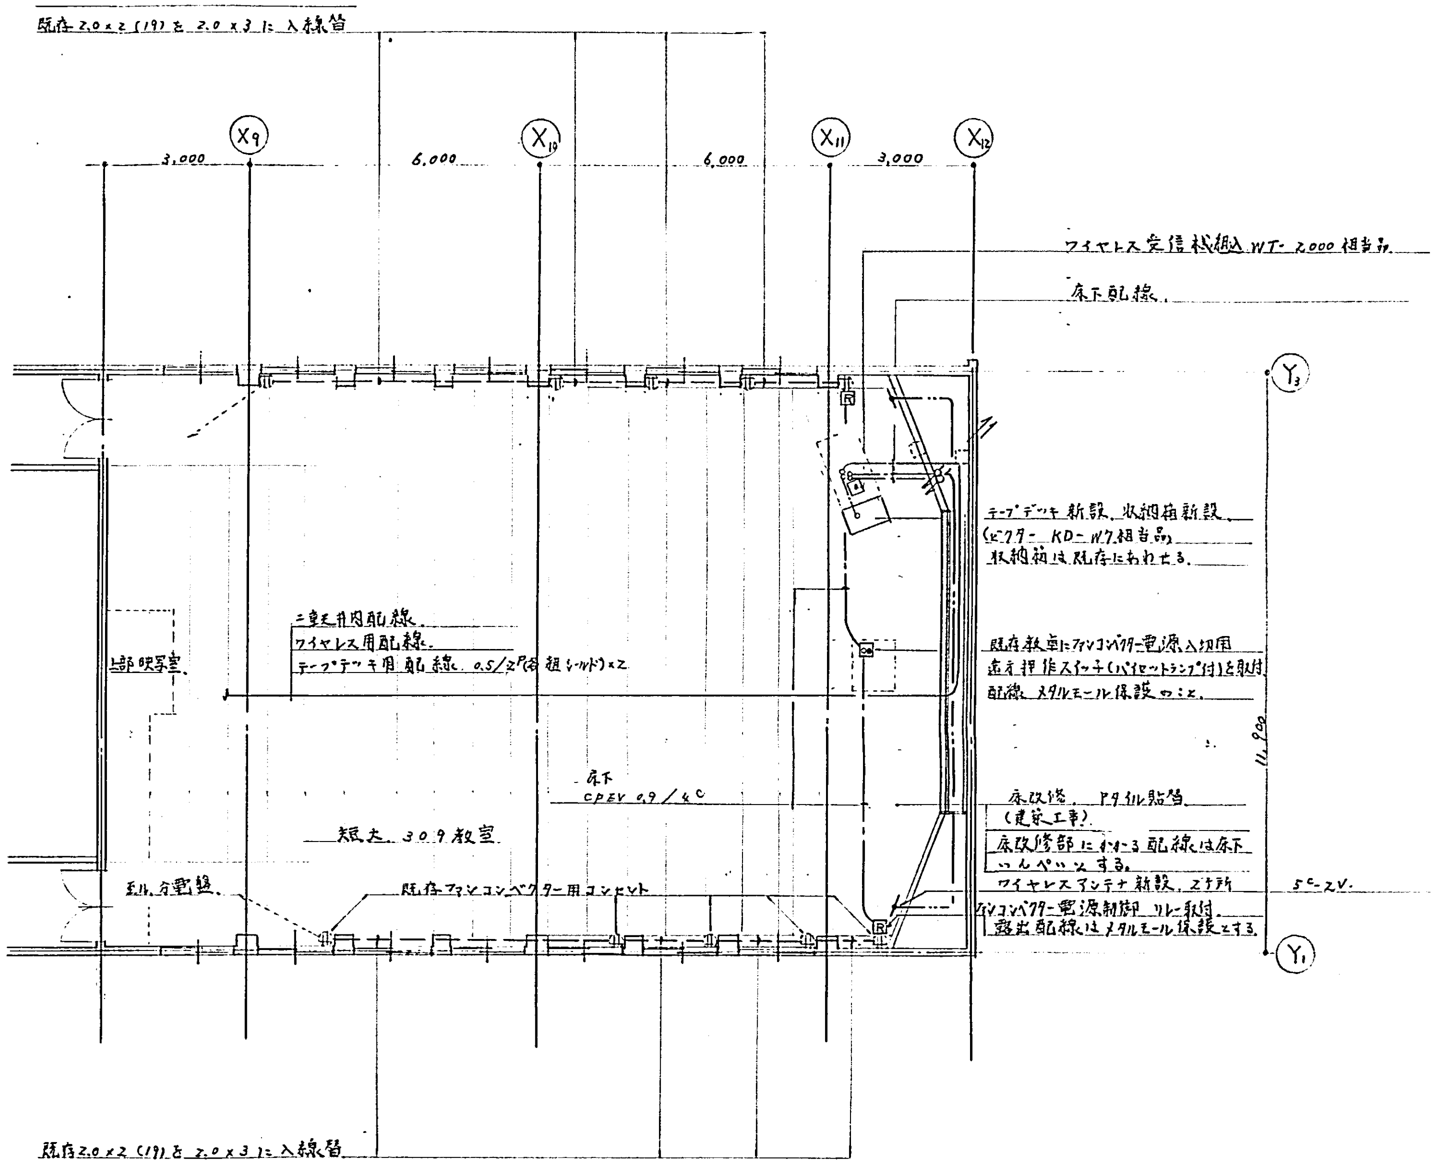
既存2.0×2 (19)を2.0×3に入線替
X9
X10
X11
X12
3,000
6,000
6,000
3,000
ワイヤレス受信機組込 WT-2000相当品
床下配線
Y3
テープデッキ新設、収納箱新設
(ビクター KD-W7相当品)
収納箱は既存にあわせる。
二重天井内配線
ワイヤレス用配線
テープデッキ用配線 0.5/2P (各組シールド)×2
上部映写室
既存教卓にファンコンベクター電源入切用
遠方操作スイッチ(パイロットランプ付)を取付
配線、メタルモール保護のこと。
11,900
床下
CPEV 0.9/4C
短大 309教室
床改修、Pタイル貼替
(建築工事)
床改修部にかかる配線は床下いんぺいとする。
ワイヤレスアンテナ新設、2ヶ所
5C-2V
既設分電盤
既存ファンコンベクター用コンセント
ファンコンベクター電源制御リレー取付
露出配線はメタルモール保護とする。
Y1
既存2.0×2 (19)を2.0×3に入線替

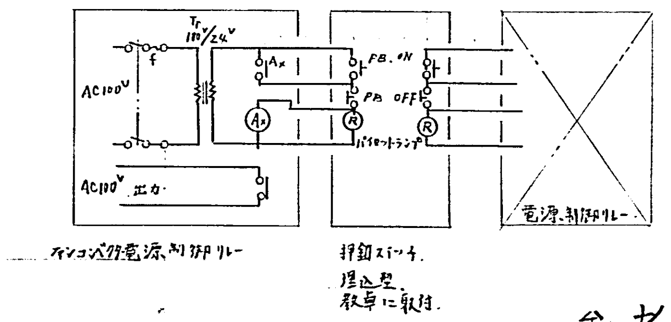
Tr 100V/24V
f
AC100V
Ax
AC100V 出力
PB. ON
PB OFF
R
パイロットランプ
電源、制御リレー
ファンコンベクター電源、制御リレー
押釦スイッチ
埋込型
教卓に取付

参考図 57.8.1

記事	清水建設株式会社一級建築士事務所	㊔ 担当部又は支店	小林	57・7・6 年月日 1:100 縮尺	椙山女学園短大.大学放送機器改修工事	短大 309教室 家政学部 放送室 E－1

A1011 (1981.2. 10,000)

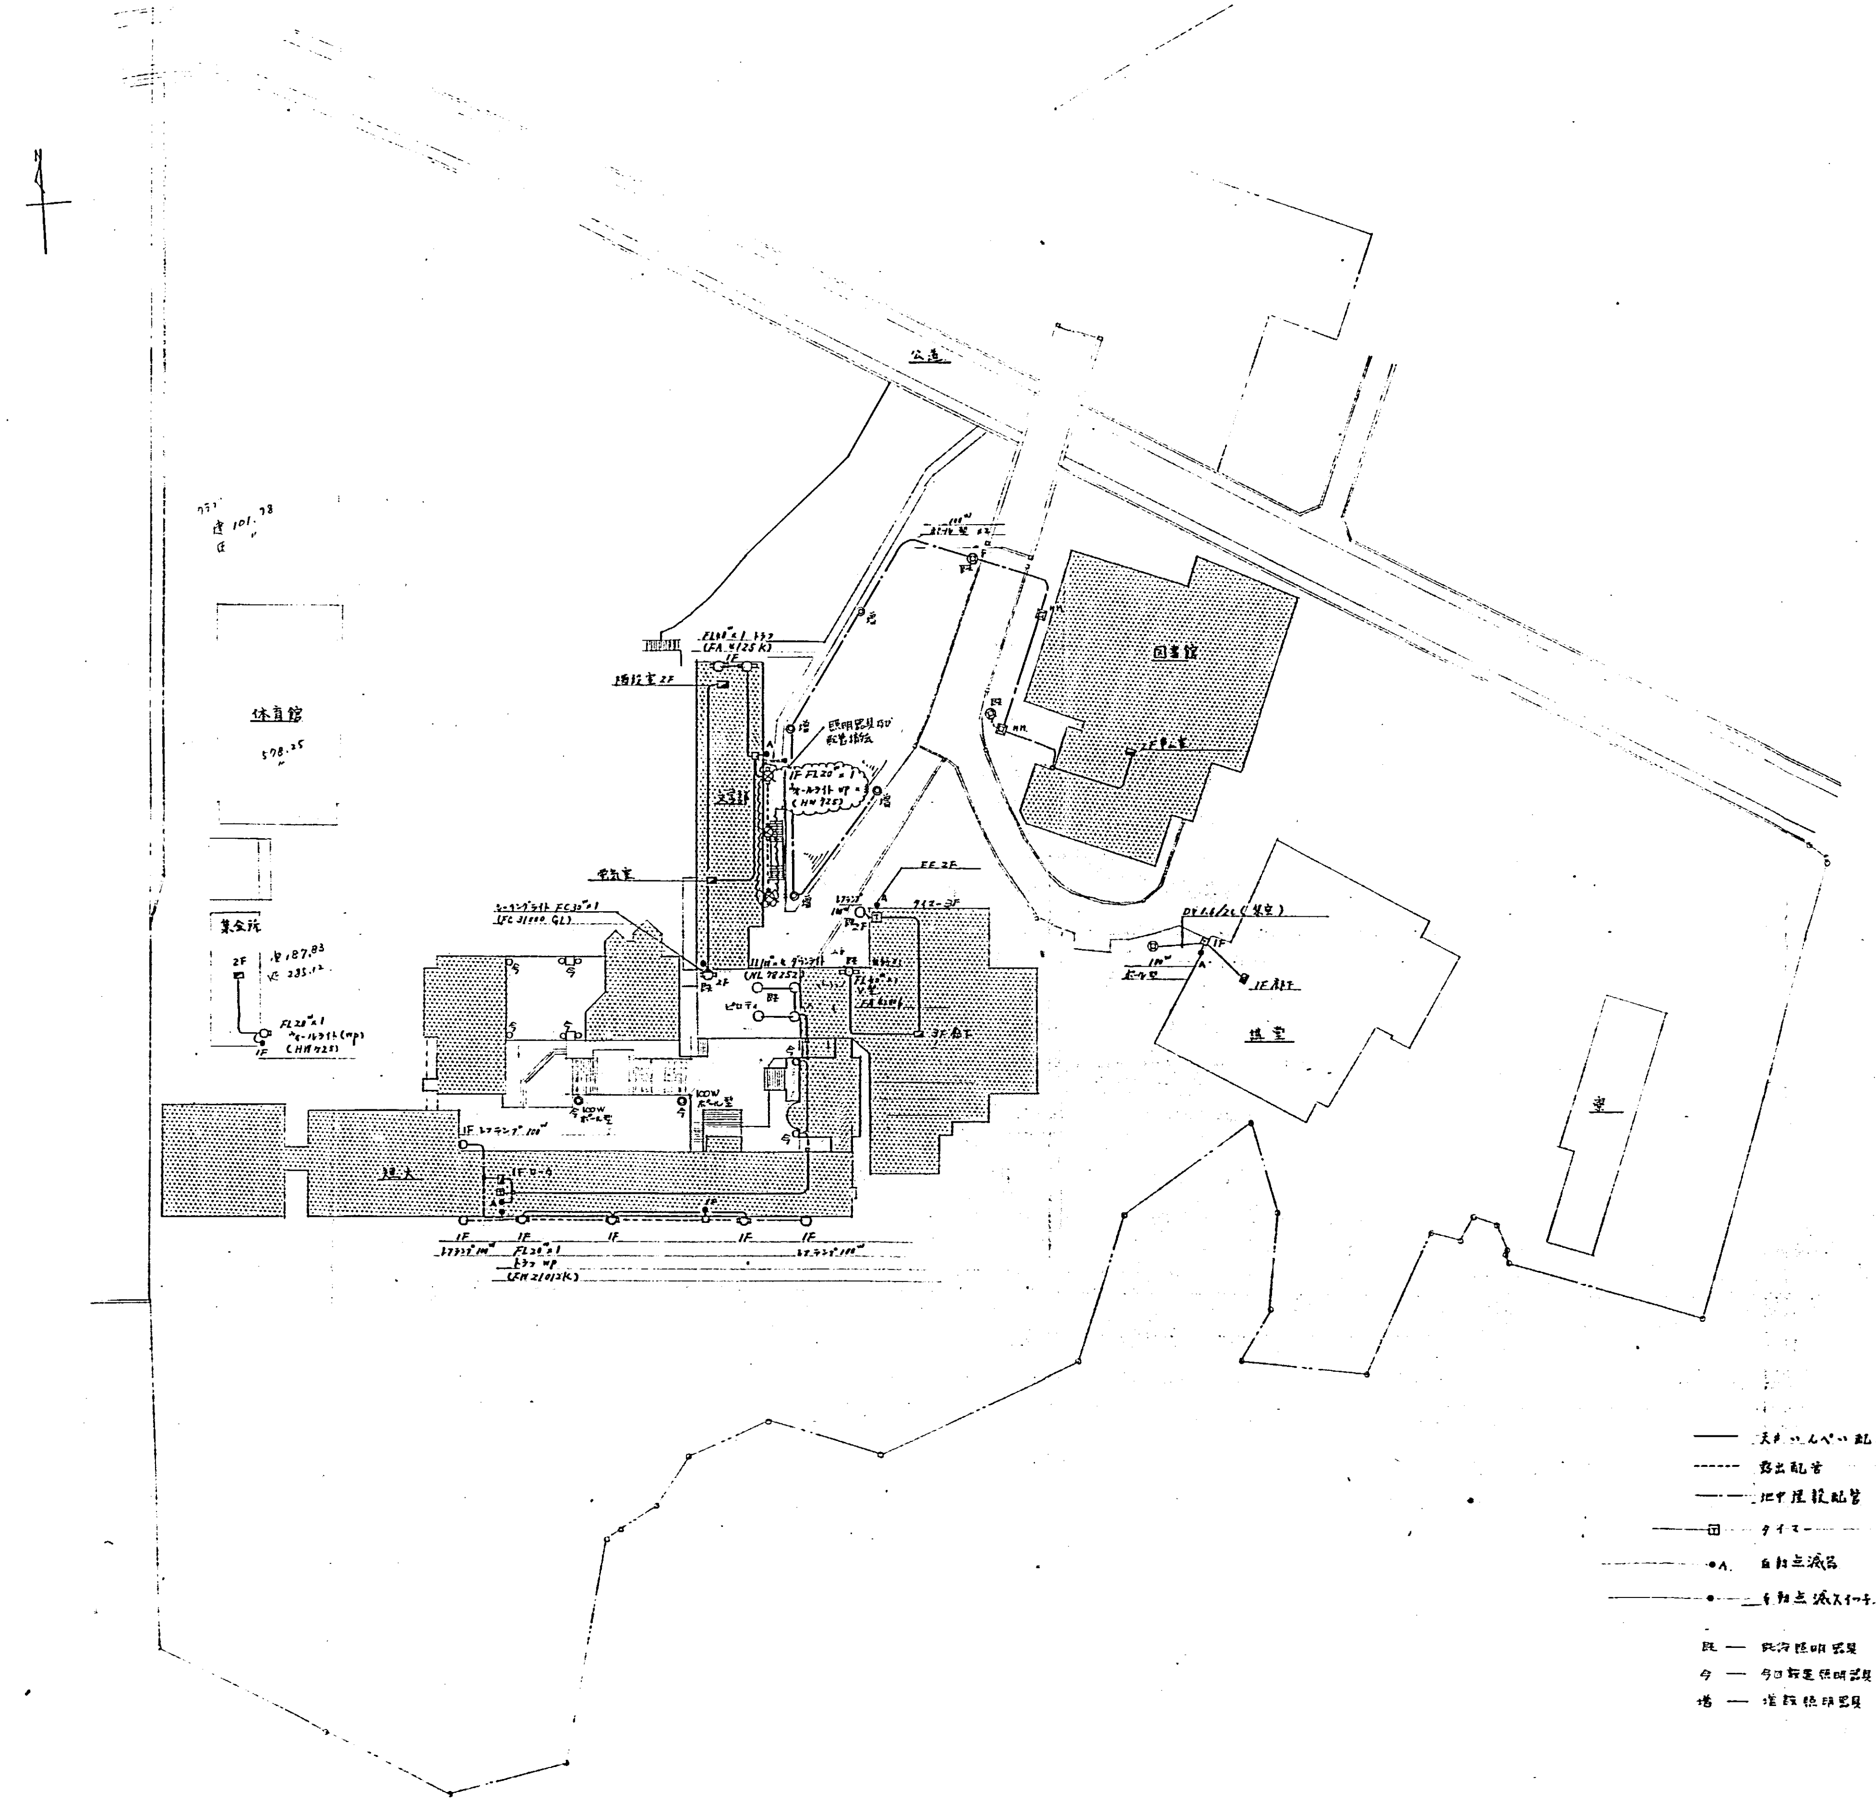
公道
図書館
体育館
578.25
集会所
2F
1F
FL20W×1
ウォールライト(WP)
(HW725)
文学部
放送室2F
電気室
FL40W×1 トラフ
(FA4125K)
照明器具及び配管撤去
1F FL20W×1
ウォールライト WP×3
(HW725)
増
既
今
シーリングライト FC30W×1
(FC31000 GL)
11/10W×2 ダウンライト
(NL78252)
ピロティ
EE 2F
タイマー 3F
3F廊下
100W
ポール型
100W ポール型×2
HH
2F事務室
DV1.6/2C(保安)
1F廊下
温室
短大
1F ロータ
1F レフランプ100W
FL20W×1
トラフ WP
(FH21012K)

——— 天井いんぺい配線
------ 露出配管
—·—· 地中埋設配管
—囗 タイマー
●A 自動点滅器
● 自動点滅スイッチ

既 — 既存照明器具
今 — 今回移設照明器具
増 — 増設照明器具

記事	清水建設株式会社一級建築士事務所	㊔ 担当者又は責任者	青	58.10.11 年月日	70-82A076 椙山女学園大学文学部棟増築工事等	追 E－1
				1：500 縮尺	屋外灯設備図	

A1012 (1982.8. 10,000)

名古屋
A-461

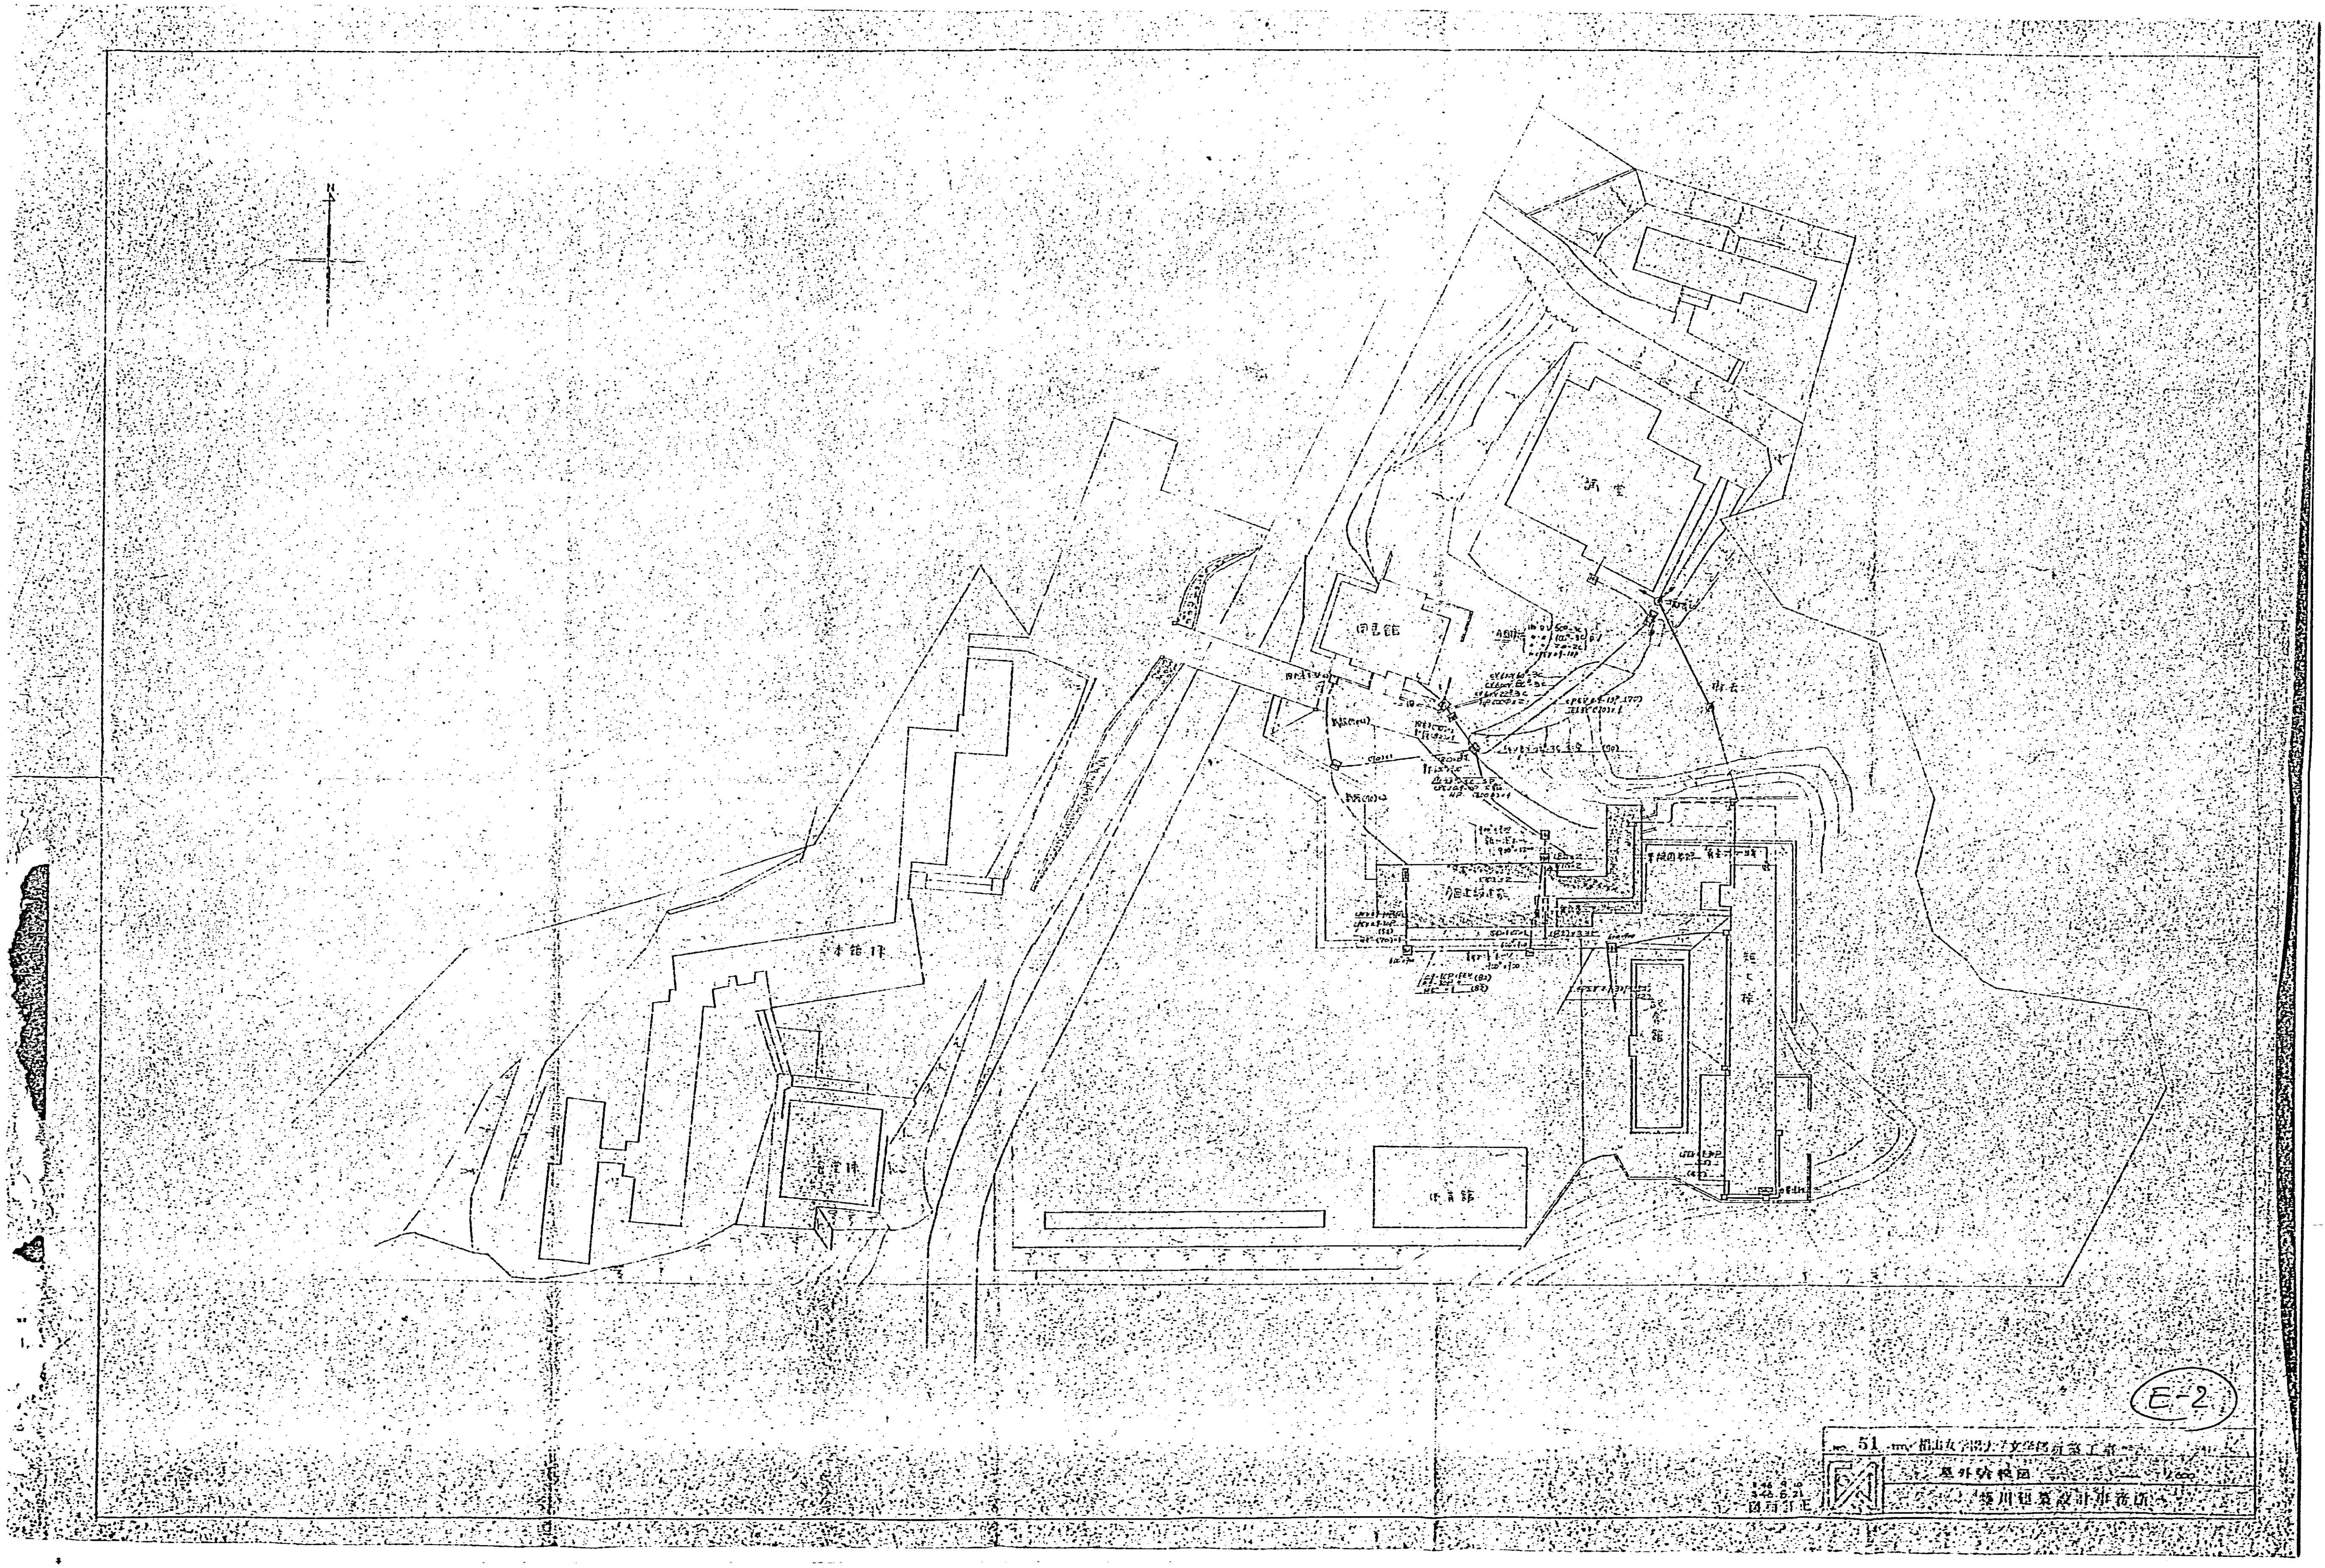

No. 51 椙山女学園大学文学部新築工事

屋外給水図 1/600

46.9.10
46.6.21

坂川建築設計事務所

名古屋
A-461

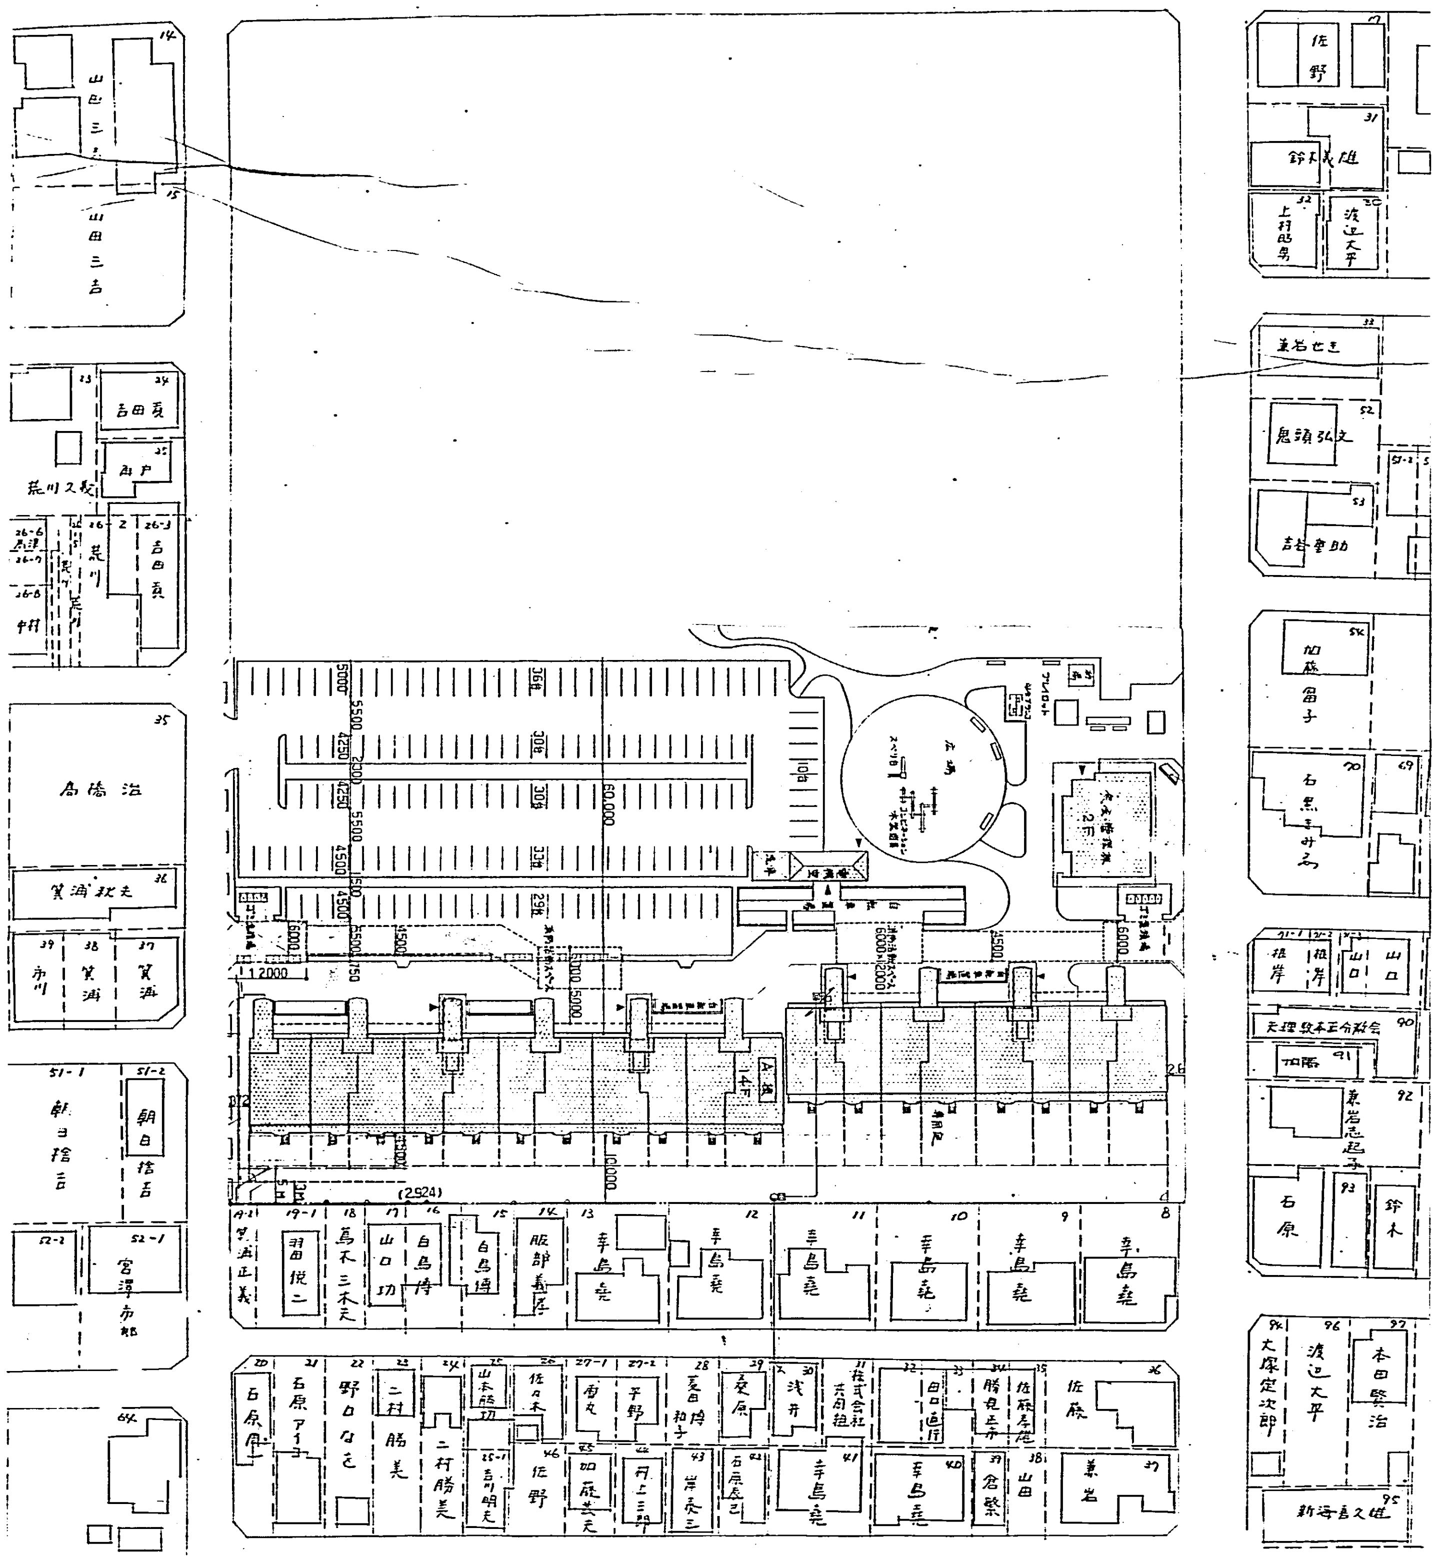
広場
60,000
5500
4500
5000
12,000
(2,924)
吉田貢
山田三吉
石原
鈴木
渡辺大平
佐野

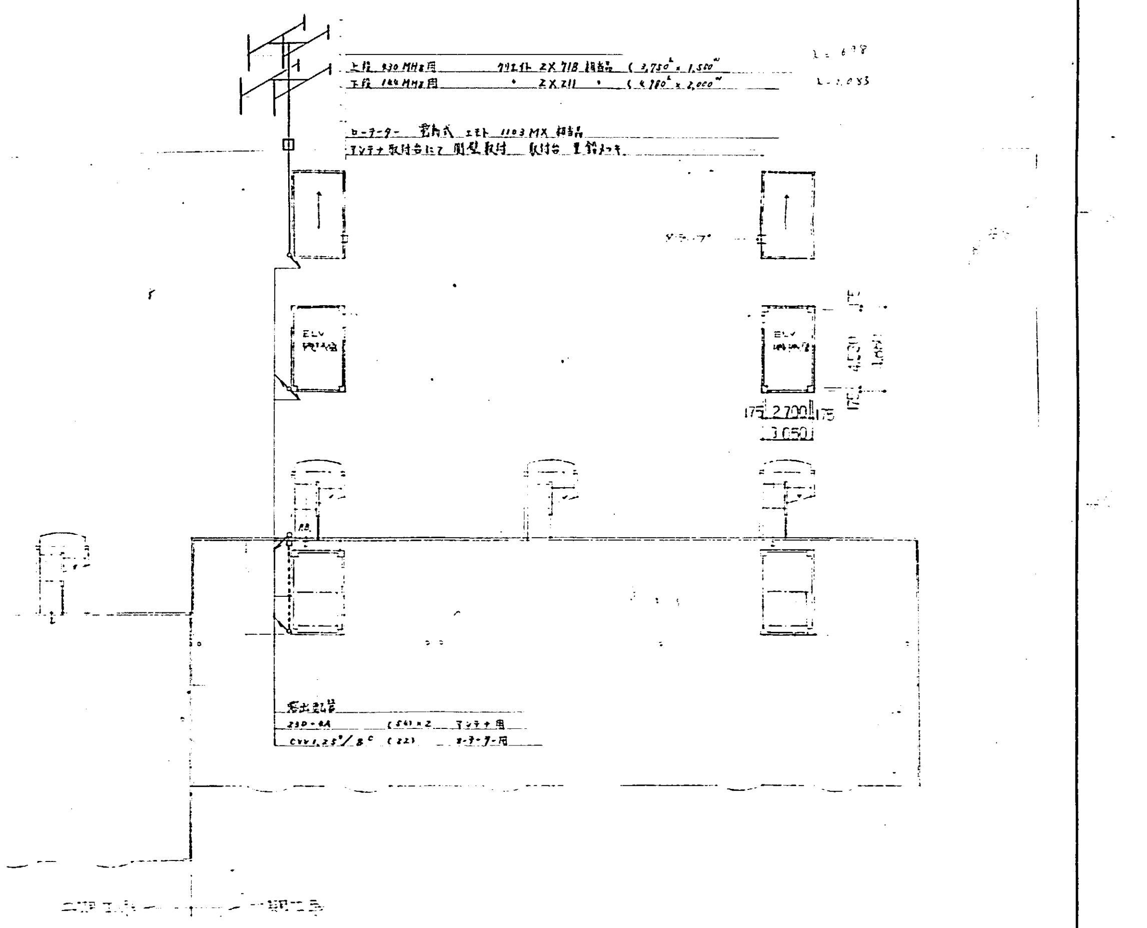
上段 930MHz用　クリエイト ZX 718 相当品 (3,750L × 1,500W)
下段 144MHz用　〃 ZX 211 〃 (4,780L × 2,000W)
λ = 678
λ = 2,083
ローテーター 電動式 エモト 1103MX 相当品
アンテナ取付台にて側壁取付　取付台 亜鉛メッキ
ELV
2,700
3,050

清水建設株式会社一級建築士事務所

A1012 (1981.2. 10,000)

名古屋
A-461

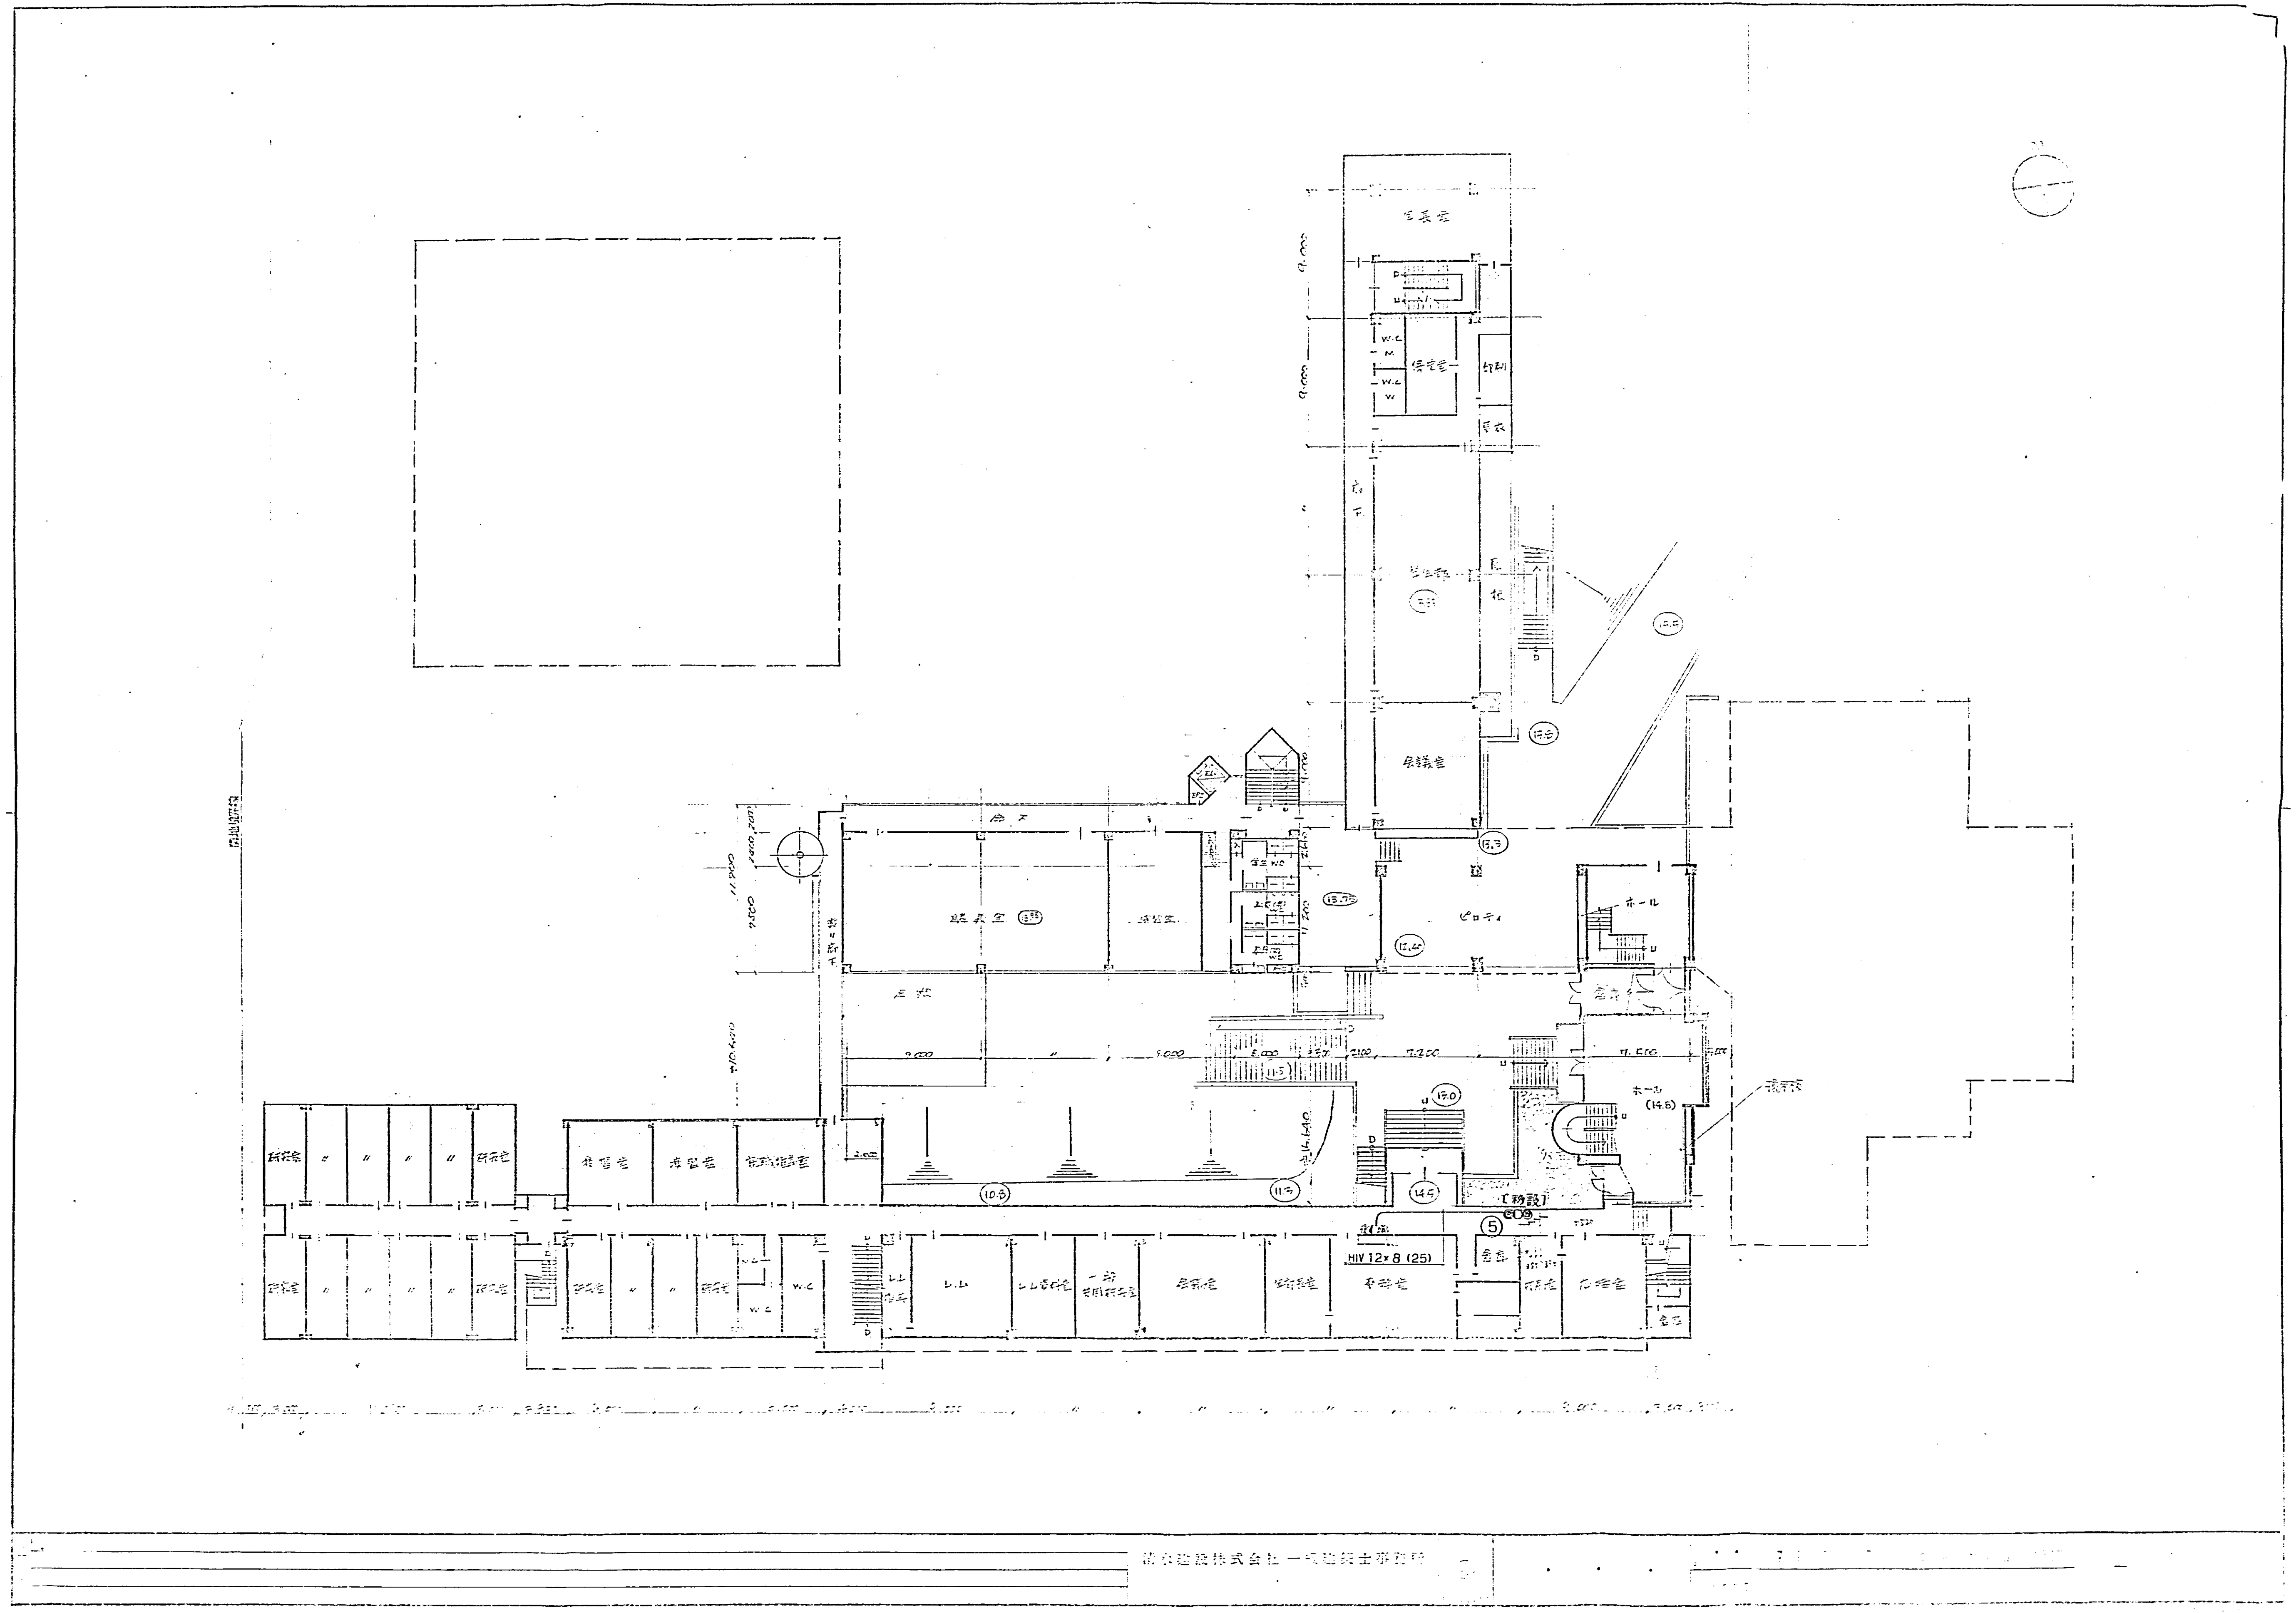
学長室
W.C
M
W.C
W
印刷
更衣
廊下
会議室
15.3
13.75
ピロティ
ホール
ホール
(14.6)
15.0
14.5
11.5
10.5
11.5
9.000
5.000
2.100
7.200
11.500
【移設】
5
HIV 12×8 (25)
W.C
LL
会議室
清水建設株式会社 一級建築士事務所

名古屋
A-461