図面・計画書添付書

工事名

椙山女学園　星が丘キャンパス大学会館食堂リニューアル工事

図面名称

天井・壁 吸音ルーバー製作図

施工予定日　2027/02/01

躯　体	[✓ 仕　上]	設　備
[✓ 打合図]	受領図	受領印用図

発行日	返却希望日

	発注者			施工部署				生産技術部		設備部	
				現場管理責任者	工事長	主任	担当者	工事長	**担当者**	工事長	担当者
印				✓ 承認 2026/10/07 金子　冬平				承認 2026/10/06 小山　努			
日付				10,7							

	設　計 責任者	工　事 監理者	工事監理担当者								
			意匠		構造		機械		電気		
印		工藤	山上	稲垣							
日付		261014	261014	10.9							

記　事（質疑応答・連絡事項・その他）

吸音ルーバーの仕様を記載して下さい

1006

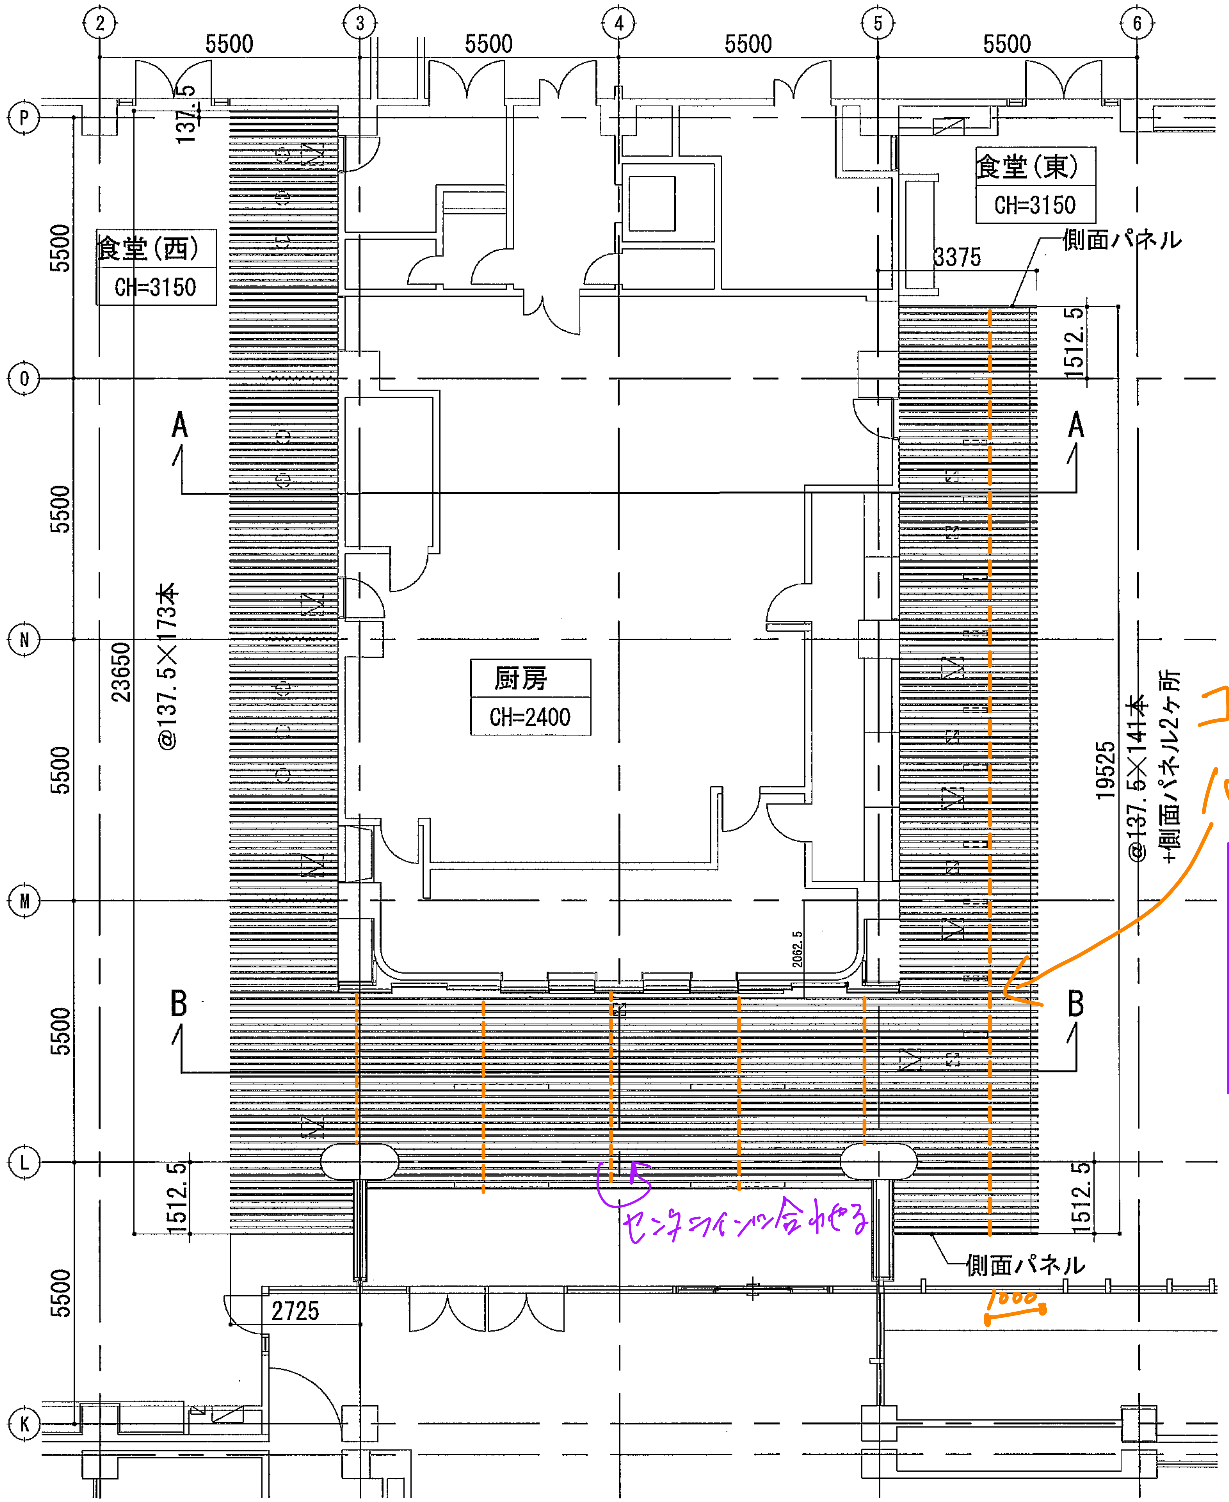

センターラインに合わせる

1000

ルーバ－ 天伏図 1/80

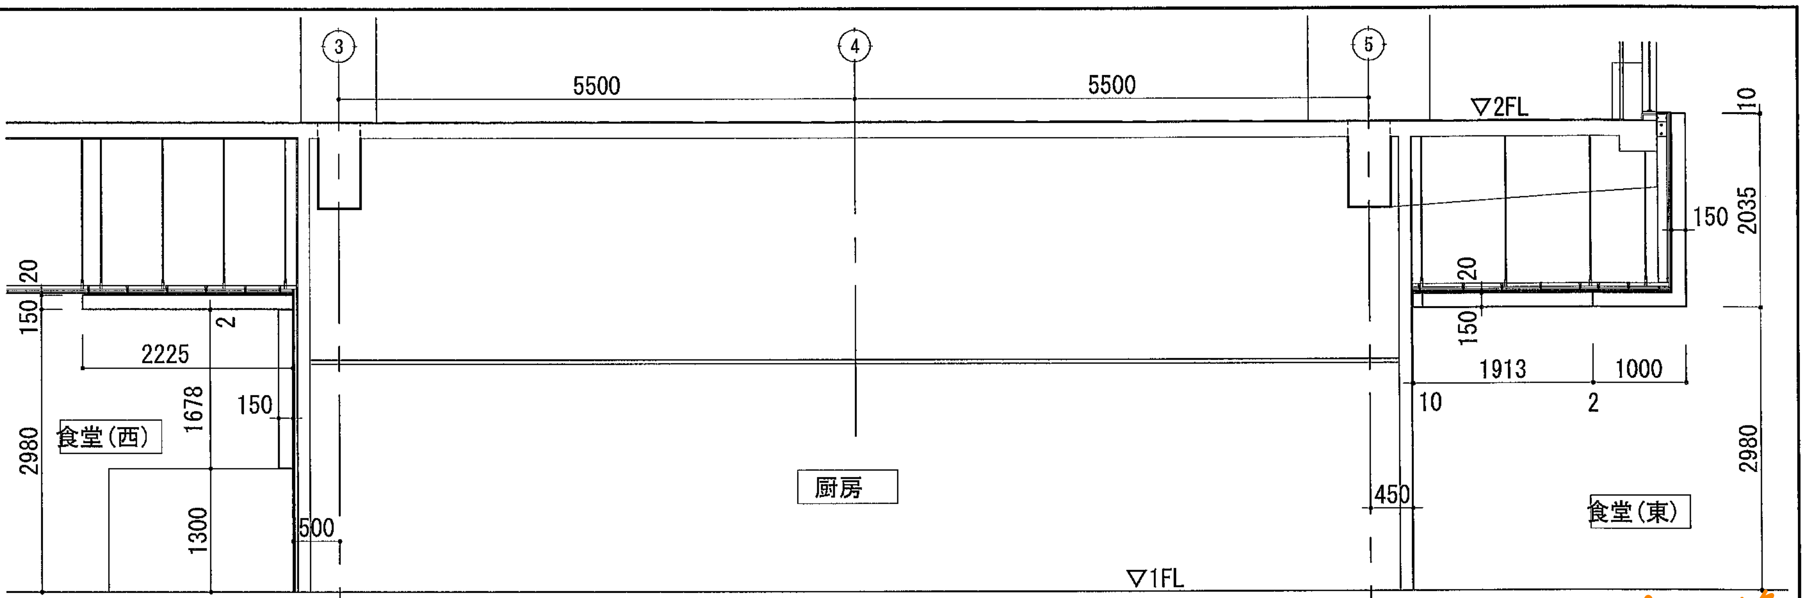

A-A 断面図 1/40

コーナーを1000にして残りを均等に割りた
ルーバー目地こんな感じです。
どこかライン合わせたいところありますか？

- 同じ長さの物が多いほうが良い(施工管理上)
- コーナーは小さいほうが良い(運送)
- 上記は希望ですが
本数が変わらなければ
OKです。

Max 2700mmです。

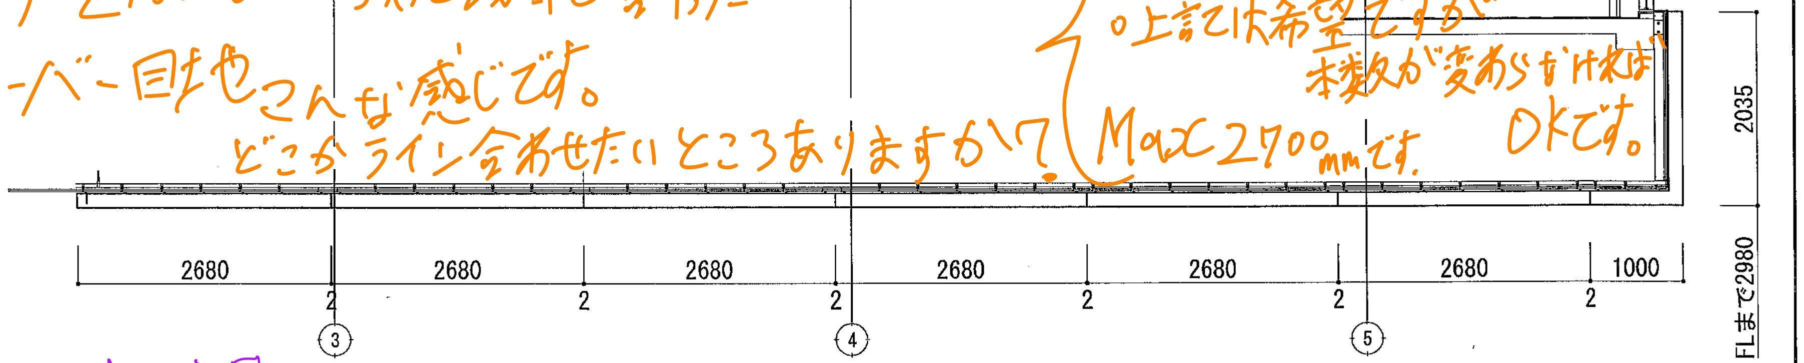

B-B 断面図 1/40

→ 天井ルーバー図に
記載しました、合わせ希望

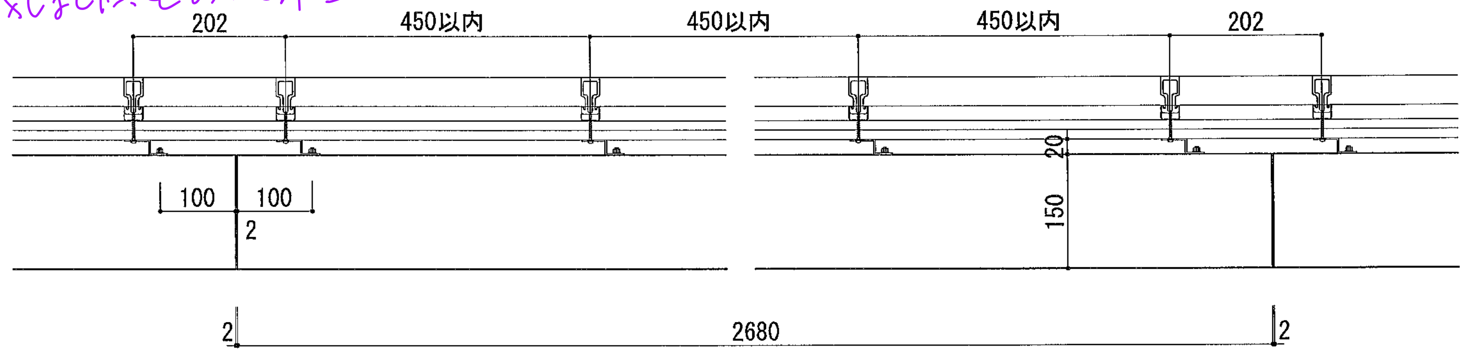

ルーバ－ 詳細図 1/5

to 現場
既存楕円柱型クリアランス要確認

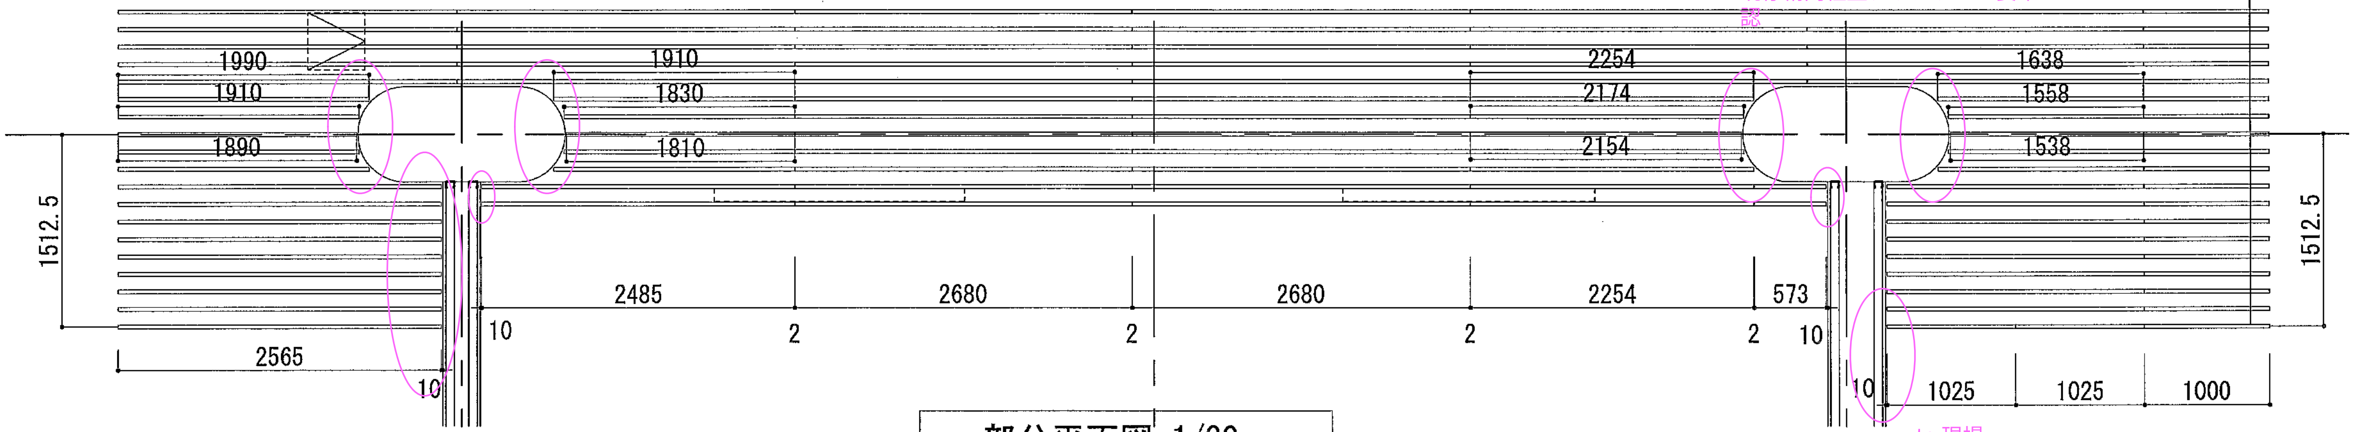

部分平面図 1/30

to 現場
既存壁タイルにモルタルアートt2.5
クリアランス要確認

to NS
既存図面通りとは限らない
既存壁取り合いクリアランス20とかではダメですか？

記事		受領印	工事名称	縮尺	作図	MIDIC	No.
		年月日 · · ·	椙山女学園星が丘ｷｬﾝﾊﾟｽ大学会館食堂ﾘﾆｭｰｱﾙ工事	図中(A1)	伊藤	株式会社ミディック	
			図面名称 ﾙｰﾊﾞｰ 詳細図1	年月日 R8·10·5·	担当 伊藤		

to NS
空調吹き出し20ミリ程度なら微調整可能
サブコン確認済み
現場運用図通り、等間隔で割付けて有ります

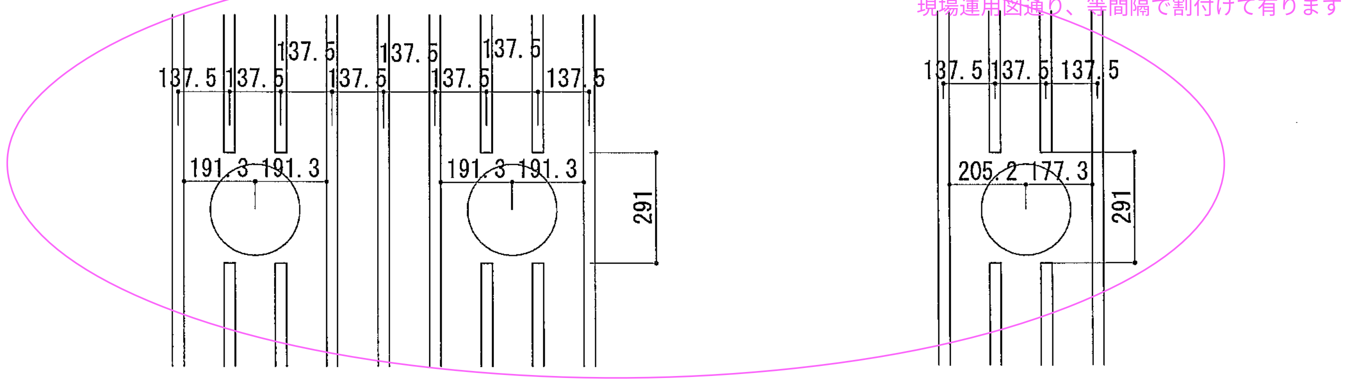

to MIDIC
コーナー納まり

床取り合い
両端部のみタイルカーペット

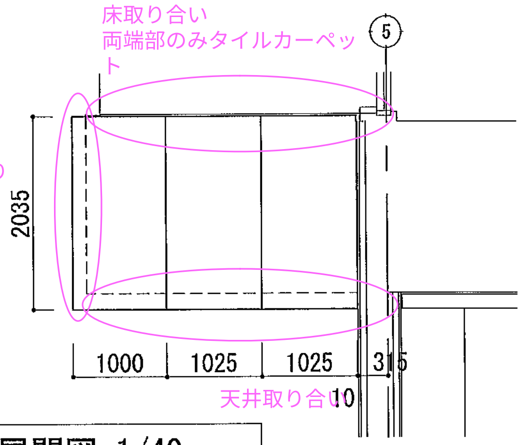

天井取り合い

パ゚ネル展開図 1/40

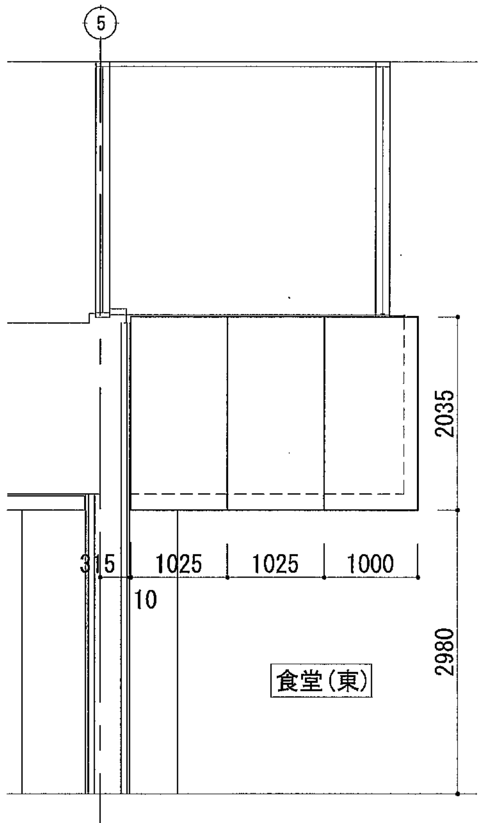

パ゚ネル展開図 1/40

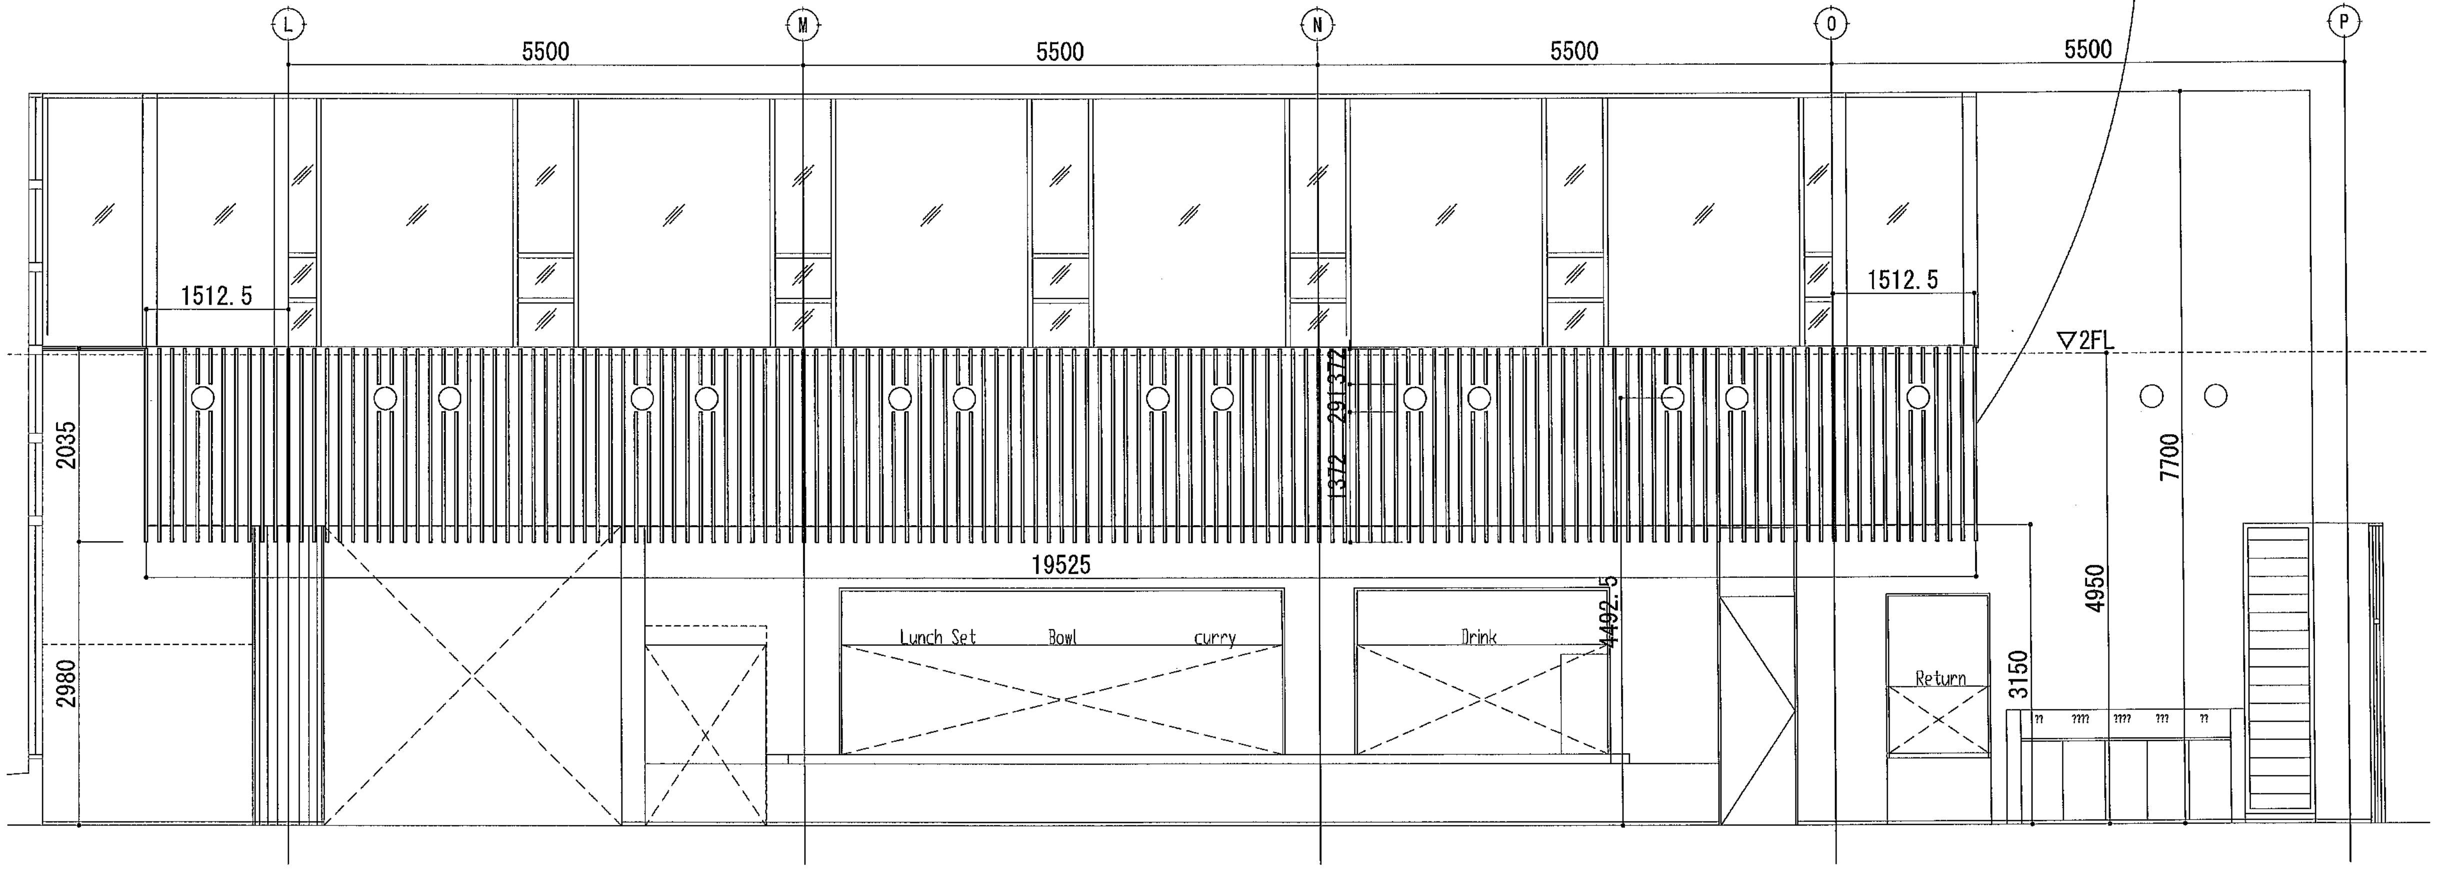

食堂（東）展開図 1/40

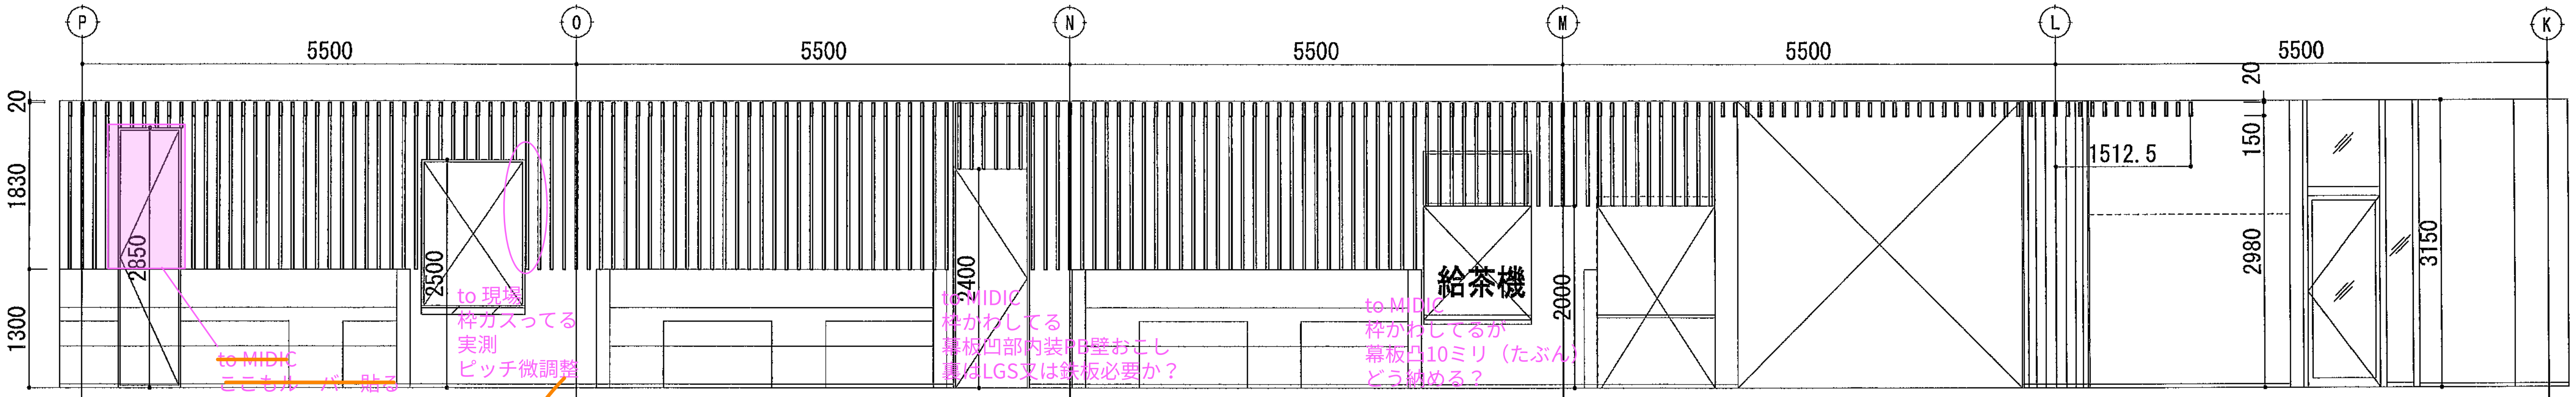

~~to MIDIC~~
~~ここもルーバー貼る~~
~~既存SG固定方法要検討~~
~~出入要確認~~

to 現場
枠カスってる
実測
ピッチ微調整 ✓

to MIDIC
枠かわしてる
幕板凹部内装PB壁おこし
裏はLGS又は鉄板必要か？

to MIDIC
枠かわしてるが
幕板凸10ミリ（たぶん）
どう納める？

再塗装して家具であけれるように ✓

食堂（西）展開図 1/40

記事	受領印 年月日 ・ ・ ・	工事名称 椙山女学園星が丘ｷｬﾝﾊﾟｽ大学会館食堂ﾘﾆｭｰｱﾙ工事	縮尺 図中（A1）
		図面名称 ﾙｰﾊﾞｰ 詳細図2	年月日 R8・10・5・

作図 伊藤	MIDIC 株式会社ミディック	No.
担当 伊藤		

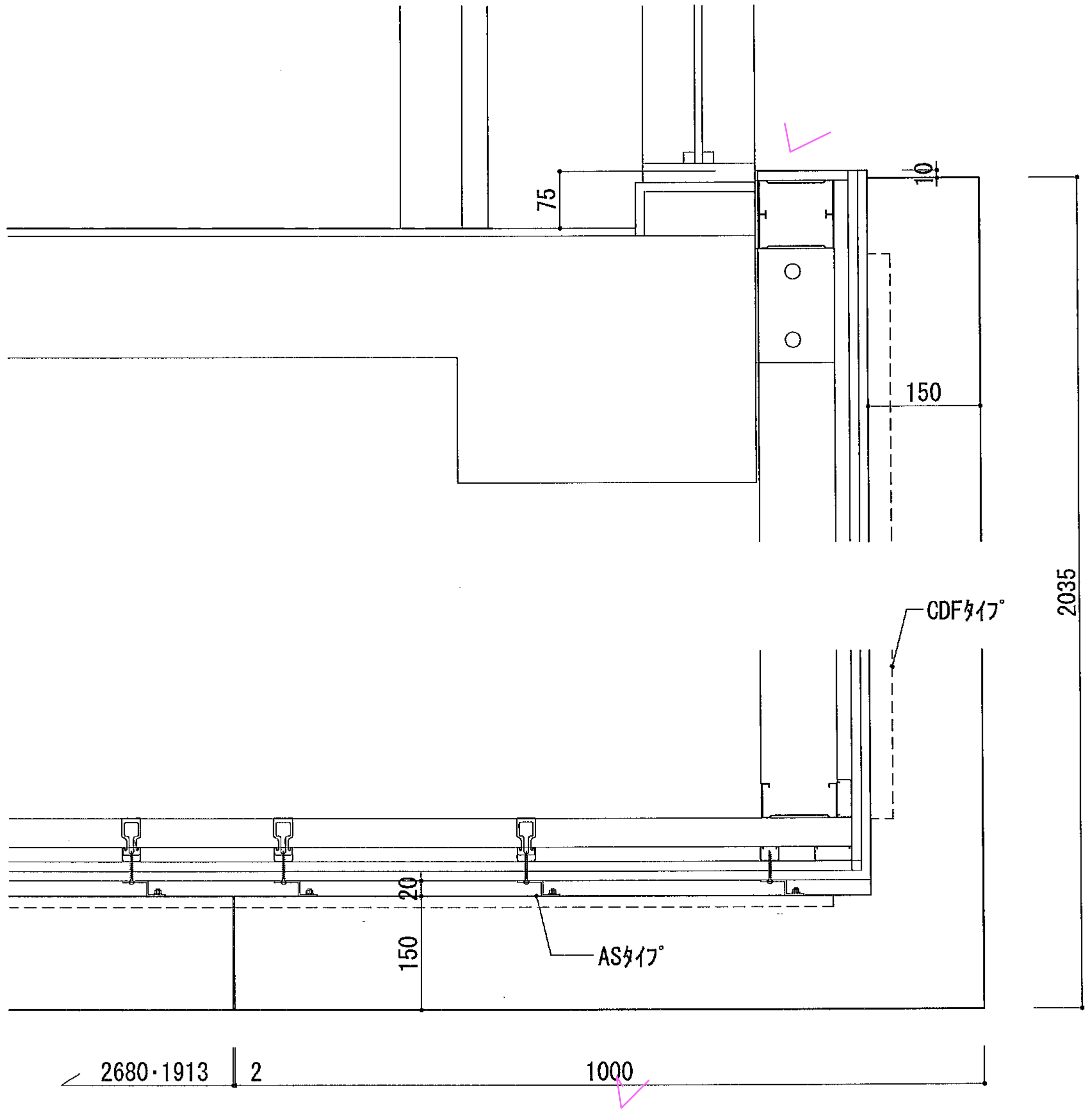

東側 ﾙｰﾊﾞｰ 断面図 1/5

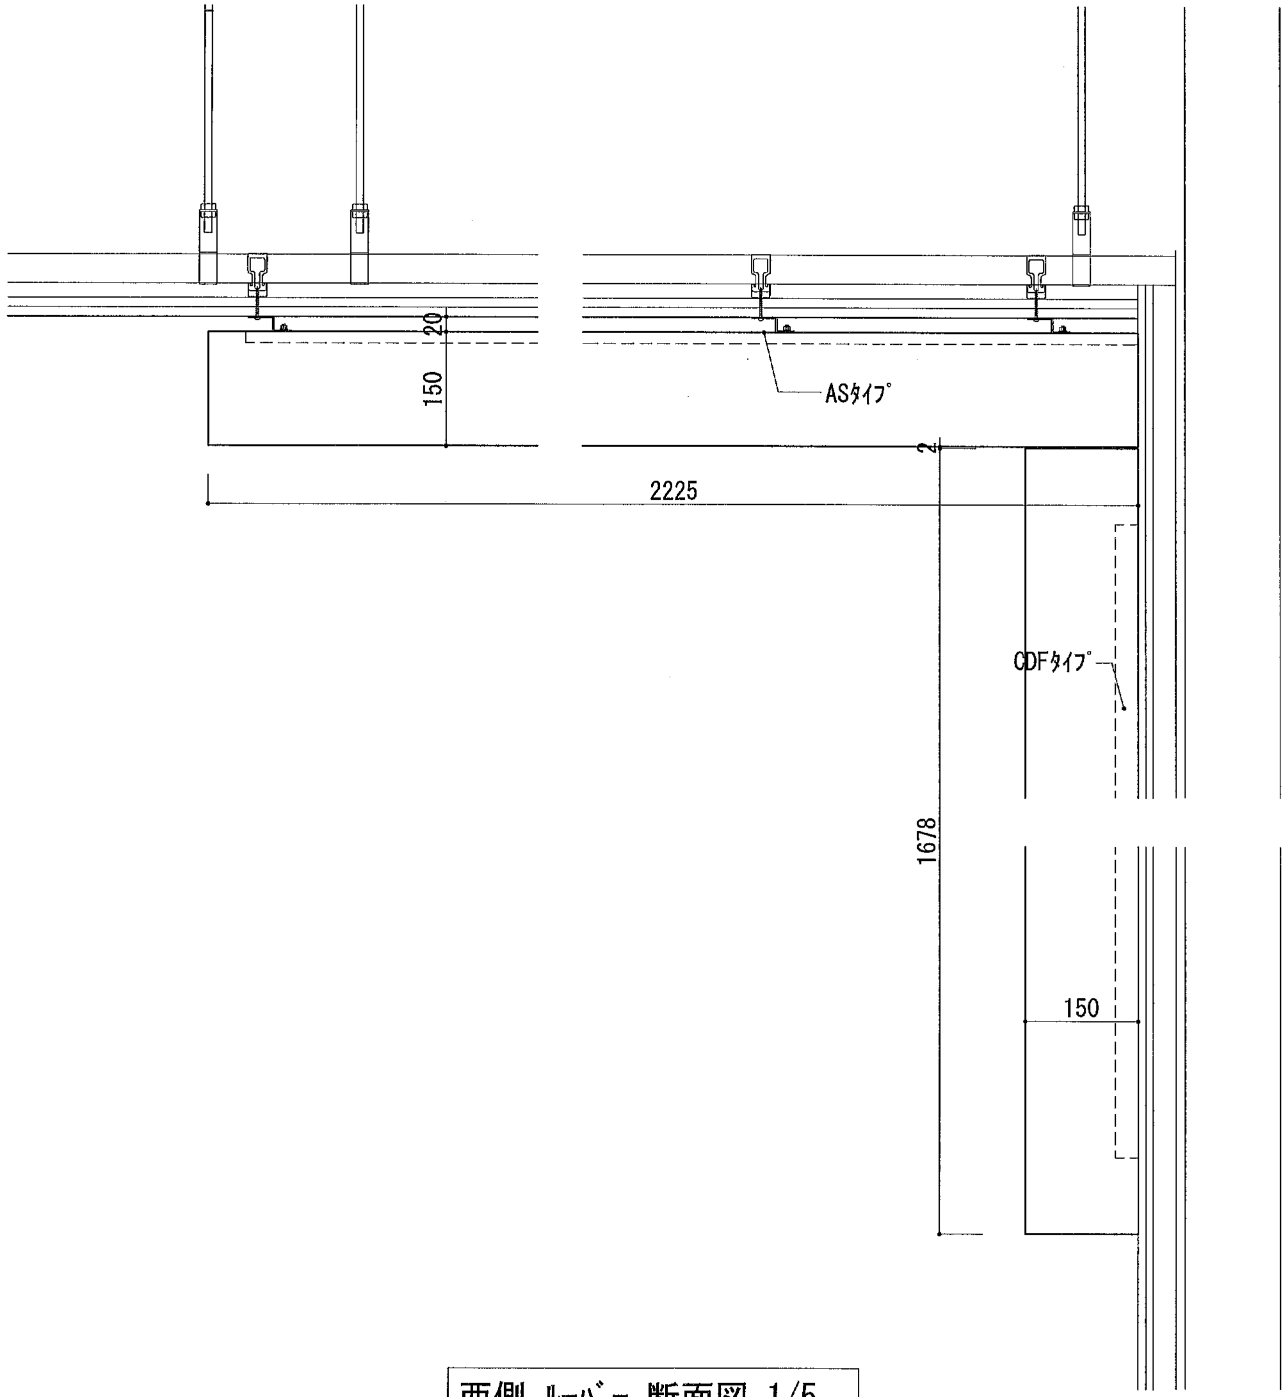

西側 ﾙｰﾊﾞｰ 断面図 1/5

ボルトのゆるみ止め
方法記載.

to MIDIC
天井下地、使い分けは？

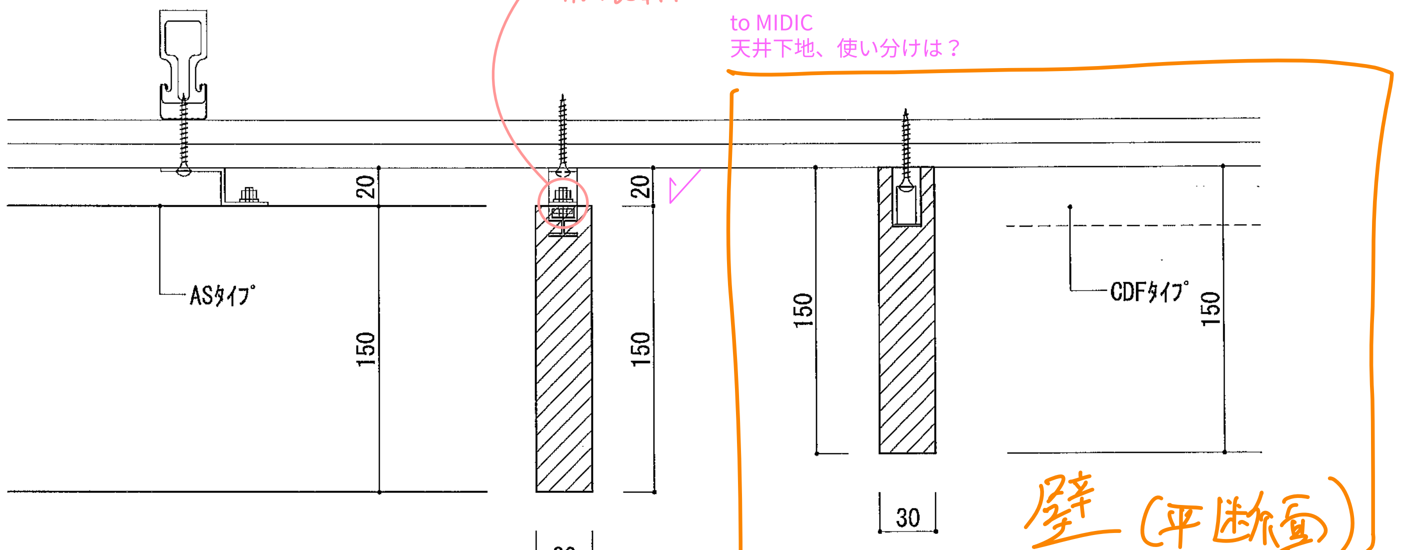

壁（平断面）

ﾙｰﾊﾞｰ 断面図 1/2

天井
（立断面）

ﾋｶﾞﾉ ﾊﾞｯﾌﾙ吸音ﾙｰﾊﾞｰ　t30

記事	受領印 年月日 ・・・	工事名称 椙山女学園星が丘ｷｬﾝﾊﾟｽ大学会館食堂ﾘﾆｭｰｱﾙ工事	縮尺 図中 (A1)	作図 伊藤	MIDIC 株式会社ミディック	No.
		図面名称 ﾙｰﾊﾞｰ　詳細図3	年月日 R8・10・5・	担当 伊藤		

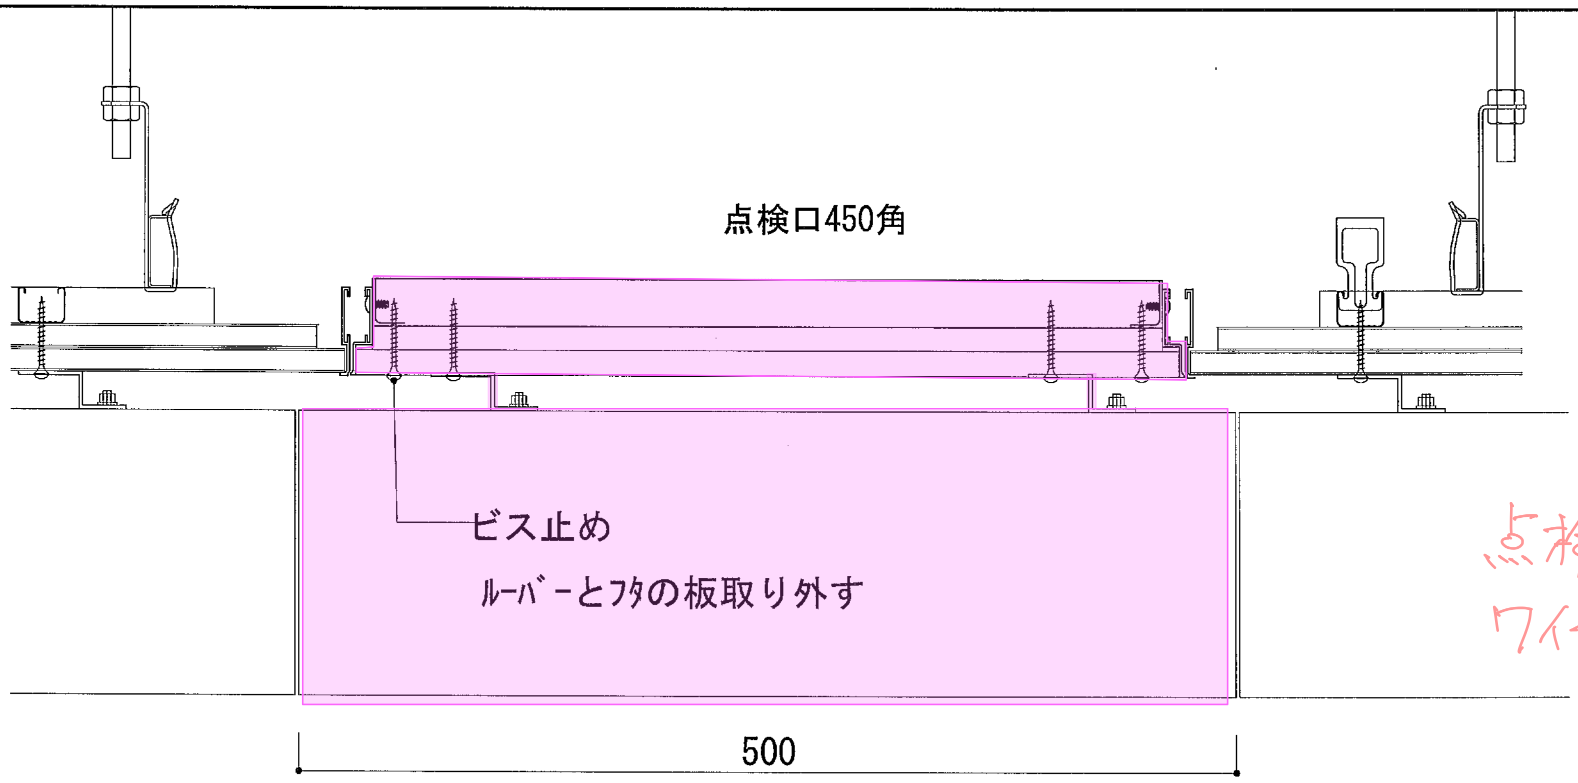

点検には落下防止
ワイヤーをつけて下さい。

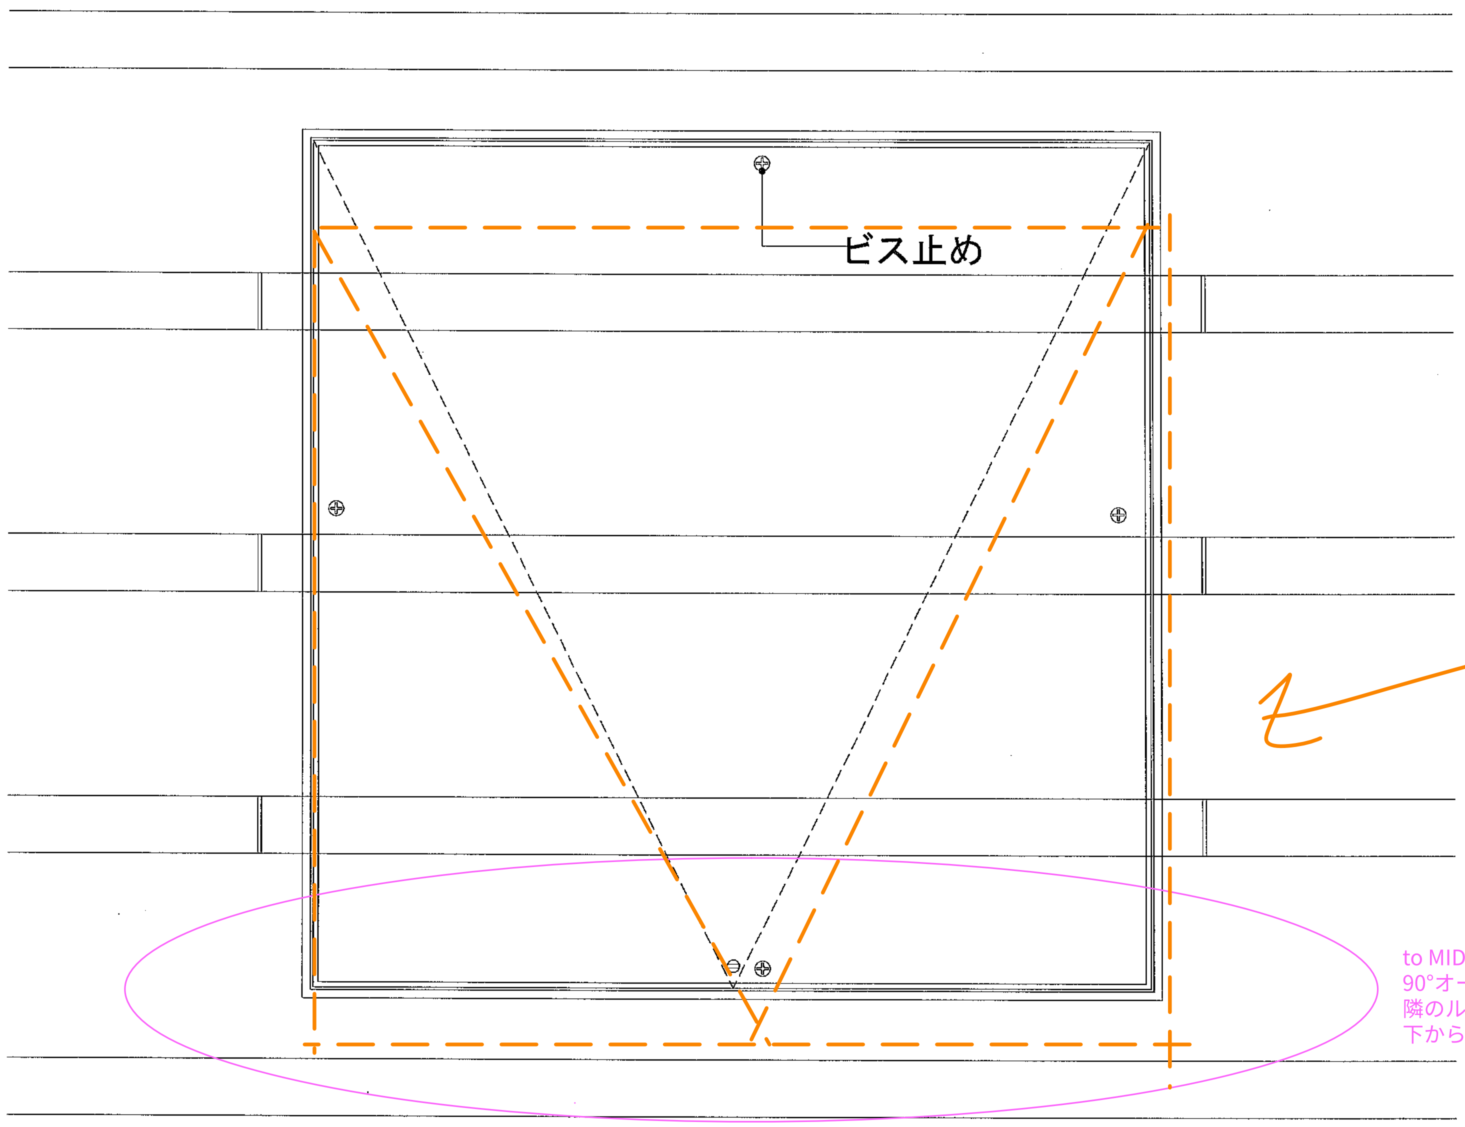

こっちにずらして
あたらないか
確認で
きます。

to MIDIC
90°オープンにした場合（それ以上に開く）
隣のルーバーに干渉しないか？断面検討
下から見えないので上にずらしても可

点検口　提案図　1/3

記事	受領印	工事名称 椙山女学園星が丘ｷｬﾝﾊﾟｽ大学会館食堂ﾘﾆｭｰｱﾙ工事	縮尺 図中(A1)	作図 伊藤
	年月日 ・ ・ ・	図面名称 ﾙｰﾊﾞｰ　点検口　提案図	年月日 R8·10·5·	担当 伊藤

MIDIC
株式会社ミディック
No.