

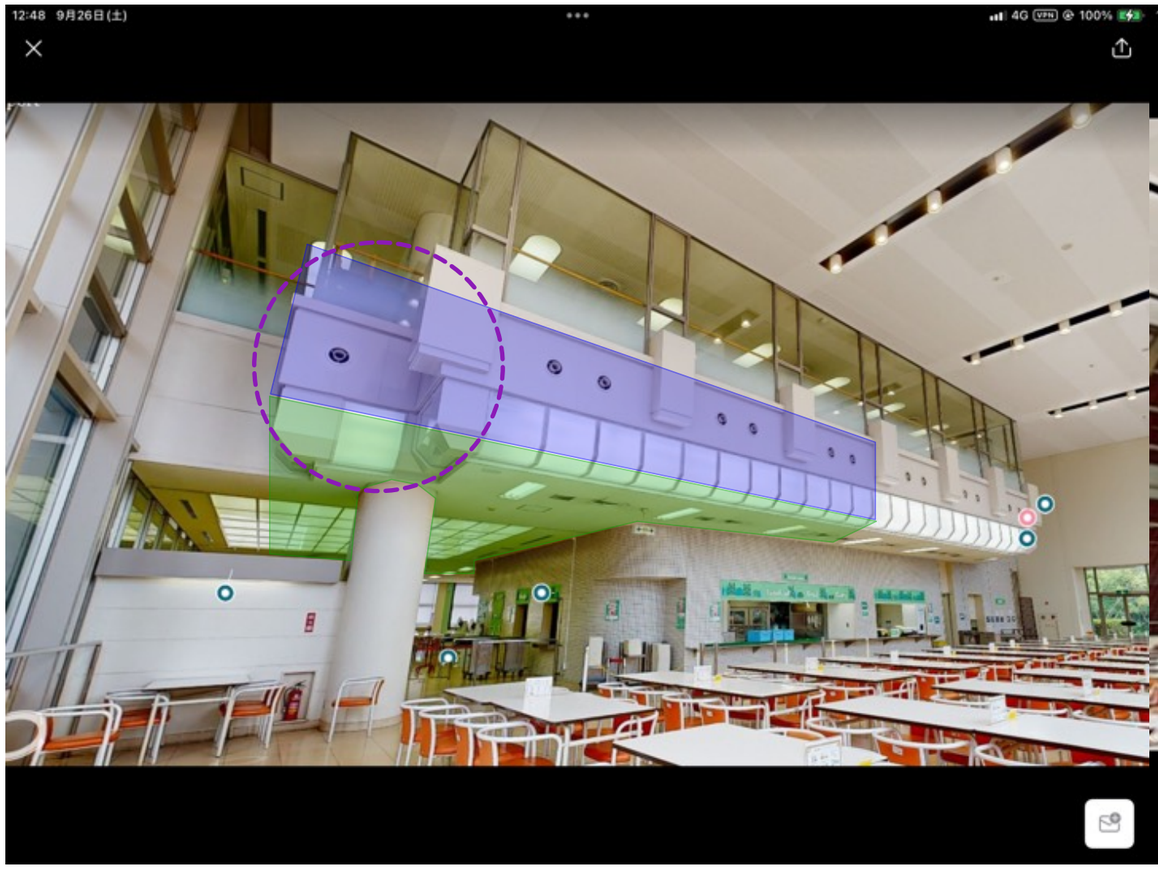
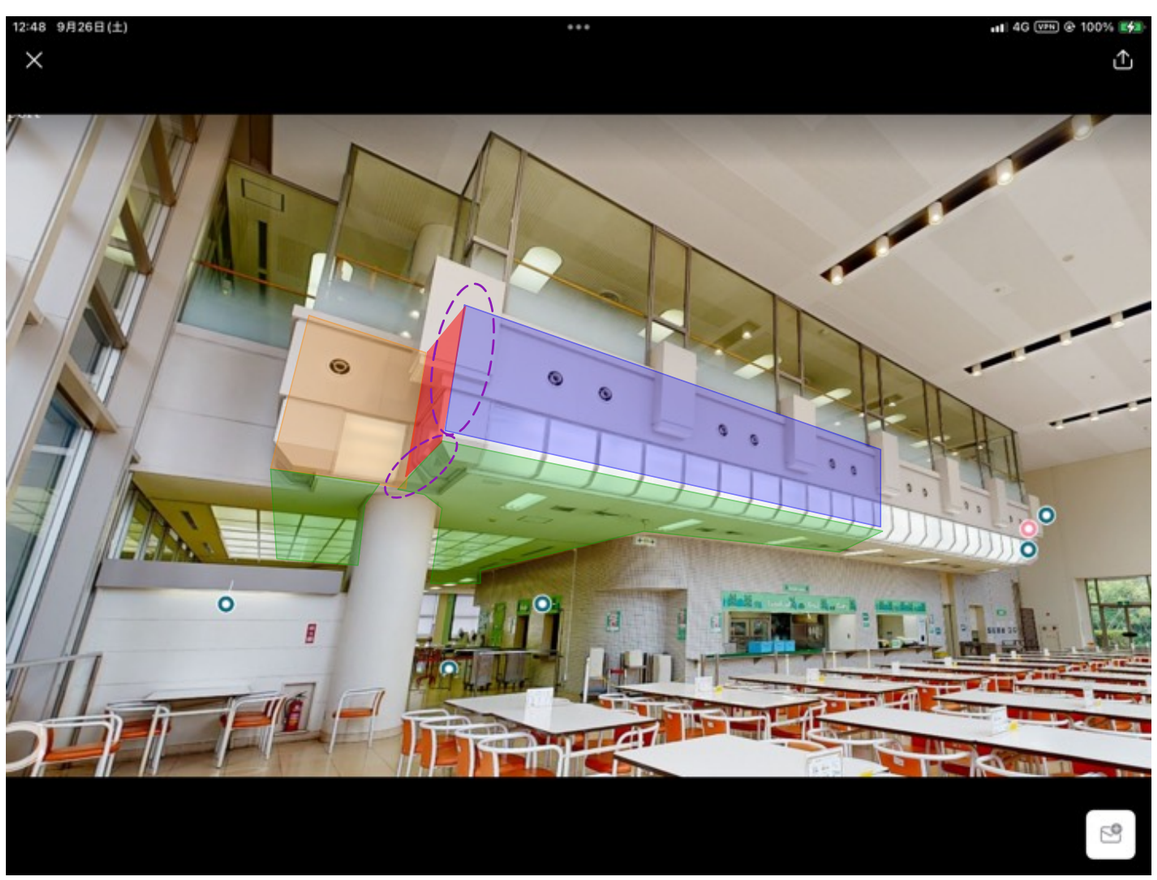



ハネ出し
鉄骨下地必要
端部・天端納まり
現場運用図
天井
立上り

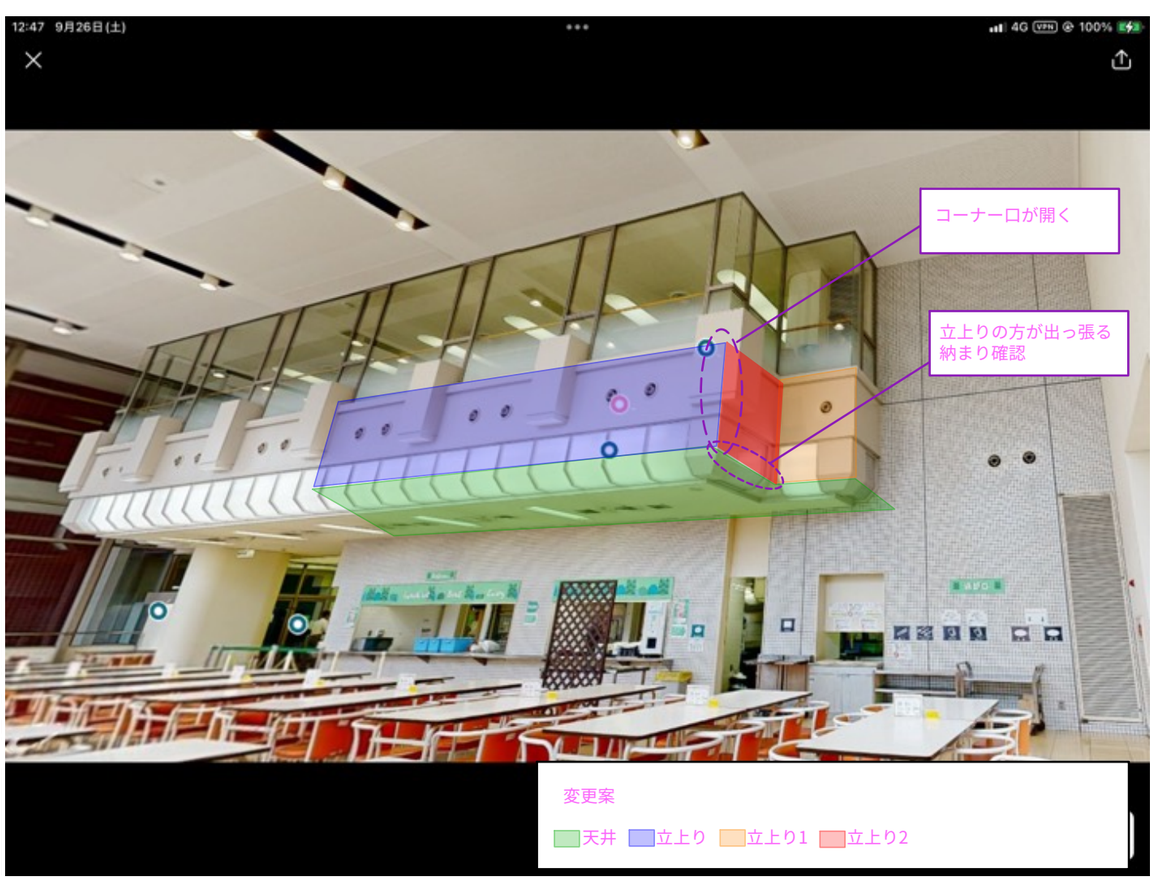



コーナー口が開く
立上りの方が出っ張る
納まり確認
変更案
天井
立上り
立上り1
立上り2

01　1階平面図（撤去）　A3:1/300　青字は撤去範囲を示す　は改修範囲外を示す

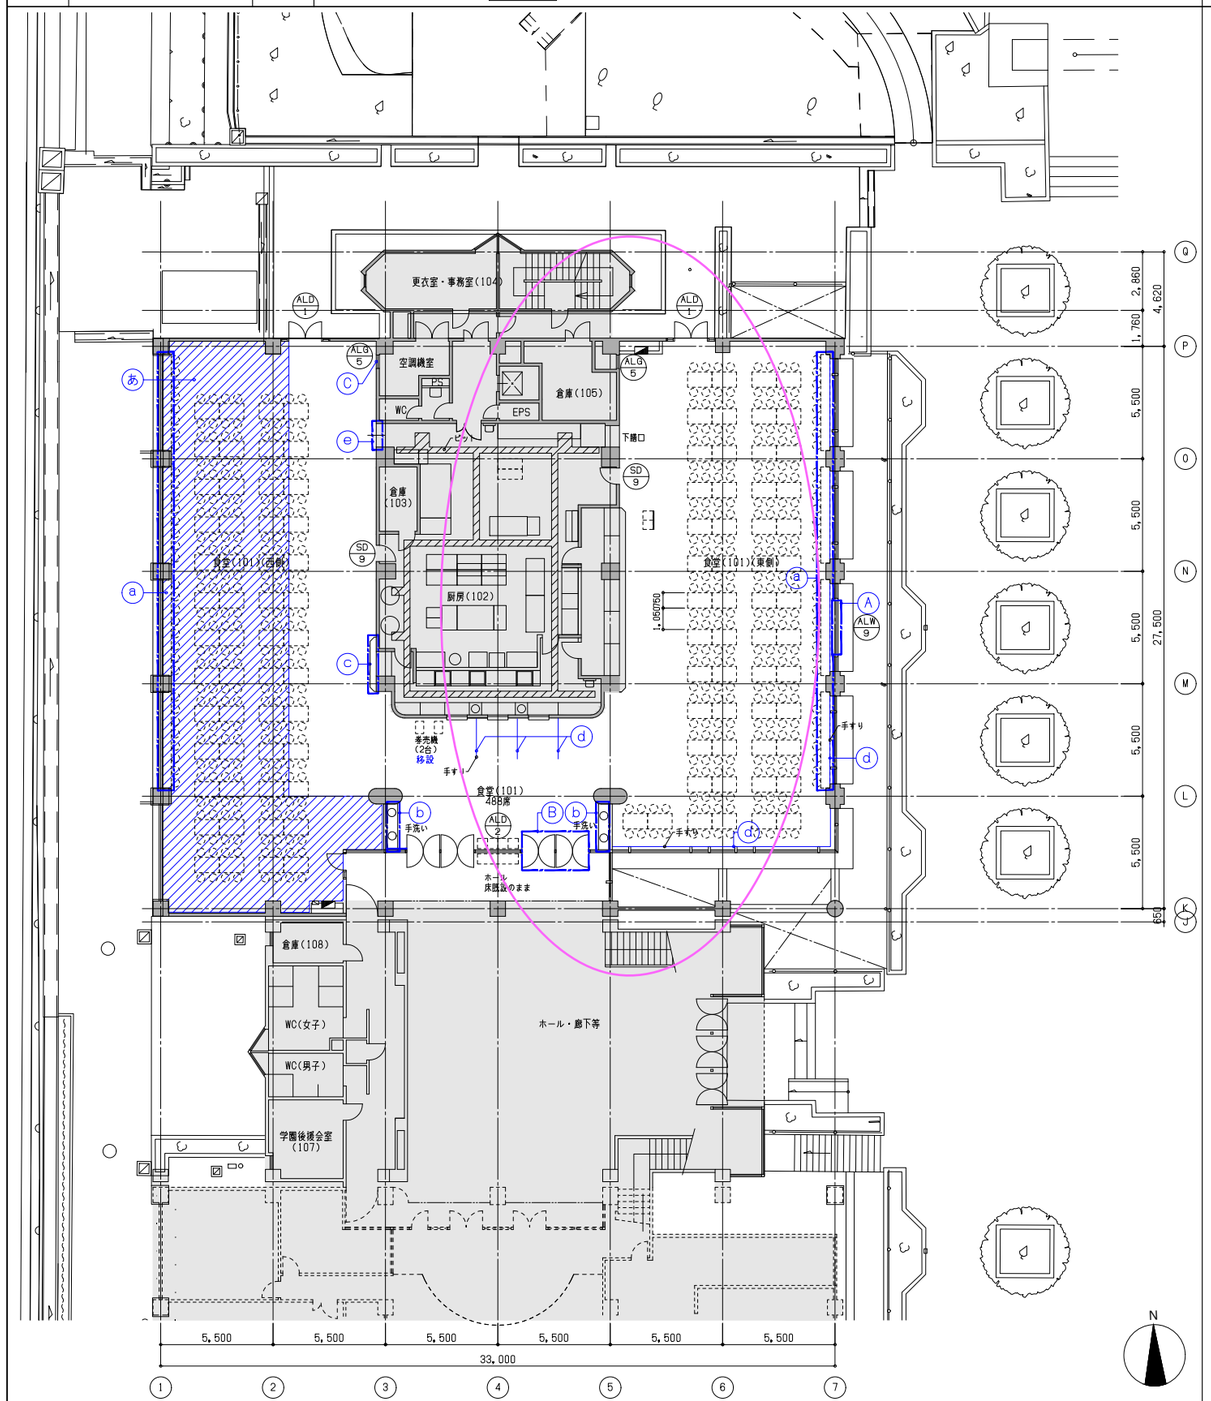

02　1階平面図（改修）　A3:1/300　赤字は改修範囲を示す　は改修範囲外を示す

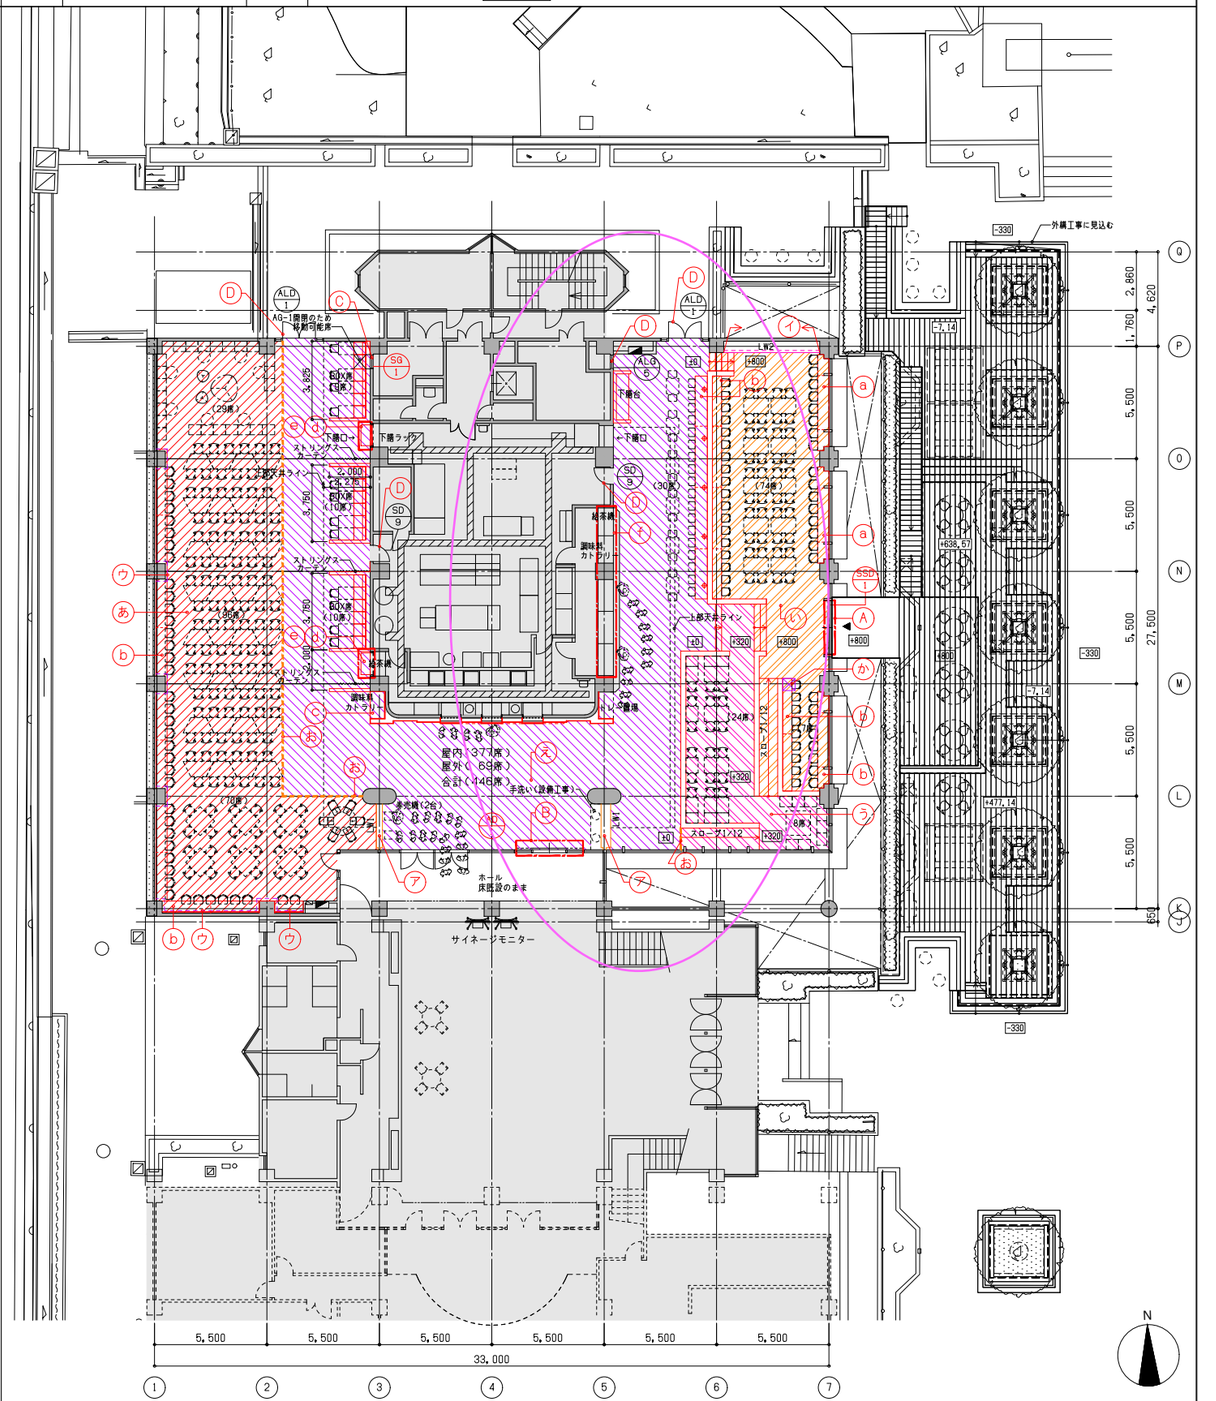

番号	床　撤去内容	番号	壁　撤去内容	番号	建具　撤去内容	番号	その他　撤去内容
あ	テラータイル仕上・下地撤去			A	アルミ製建具　一部ガラス及び下枠撤去	a	窓際カウンター撤去
				B	アルミ製建具　両開き戸撤去	b	手洗い撤去
				C	アルミ製ガラリ　ALG-5　撤去(枠残置)	c	ステンレスカウンター撤去
						d	ステンレス手すり撤去
							L=2m×3ヶ所、12.6m×1ヶ所、4.3m×4ヶ所
						e	塞ぎパネル撤去　1.2×2.5=3㎡

番号	床　新設内容	番号	壁　新設内容	番号	建具　新設内容	番号	その他　新設内容
あ	磁器質タイル	ア	LW1：(LGS+GB-R12.5下地)MT仕上	A	ステンレス製FIX付両引き自動ドア　SSD-1	a	窓際ハイカウンターH=920
い	鋼製床組(H=800)の上無釉タイル		(天井まで立上げ)	B	アルミ製ランマ+FIX付両引き自動ドア　AD-1	b	カウンターH=720
う	鋼製床組(H=320)の上無釉タイル	イ	LW2	C	スチール製片開きガラリ　SG-1	c	メラミンポストフォームカウンター
え	MT仕上	ウ	LW3	D	既設扉再塗装(外部DP-U、内部SOP)	d	ステンレスカウンター
お	床見切り縁　ステンレス目地棒					e	四方枠再塗装(SOP)
か	床点検口					f	三方枠・照明BOX再塗装(SOP)
±0	1FLからの仕上レベル		＊仕上は展開図参照				

着工	. .	. .
検工	. .	. .
監理		. .
施工		. .

惠本　涼太郎　一級建築士
山上　直哉　一級建築士
羽部　裕子　一級建築士
緒垣　美江　一級建築士

日建設計

2026.03.27　検図者：岡田 宏介


相山女学園／星が丘キャンパス
大学会館食堂リニューアル工事

平面図（撤去・改修）　A3:1/300

意　（通し番号 15）
1 － 15

No. J－241226－A

01	天井伏図（撤去）	A3:1/200	：天井下地・仕上材及び電気・設備機器撤去	：改修範囲外

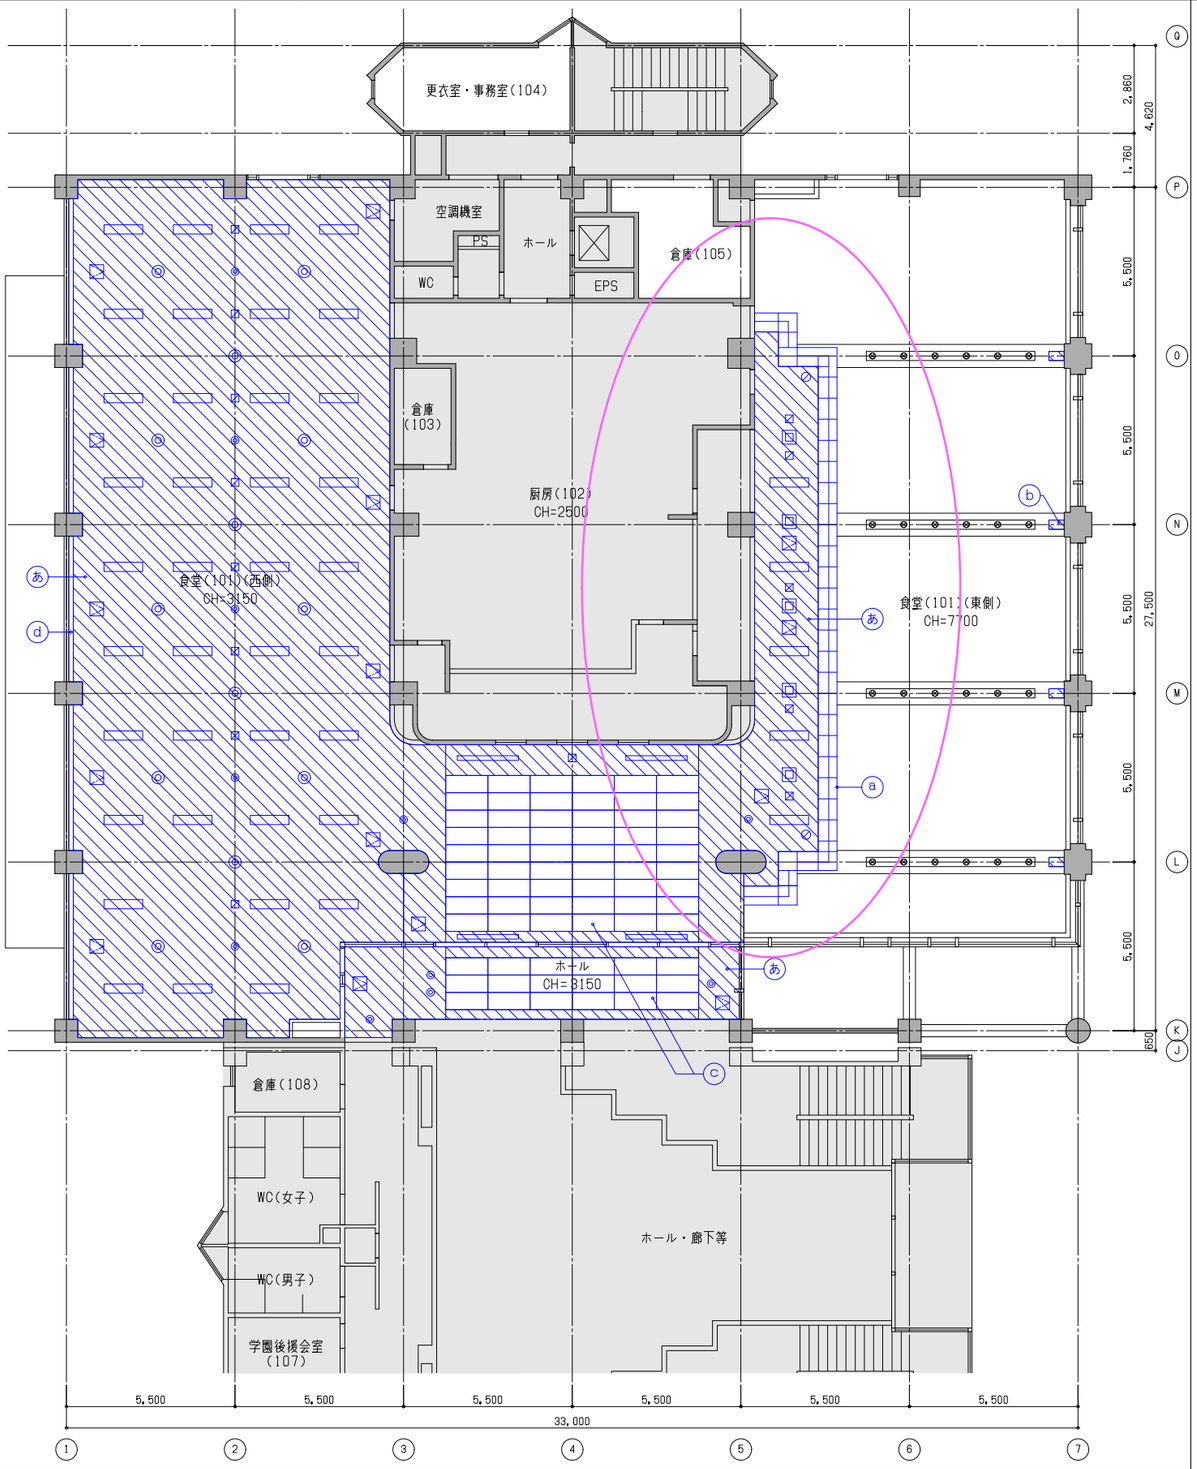


番号	天井 撤去内容
あ	GB-Rt12下地岩綿吸音板t19、電気・設備機器撤去

番号	その他 撤去内容
a	造作照明カバー、照明器具、スチール板、プランターBOX撤去
b	ブラケット照明撤去　4カ所
c	光天井撤去
d	カーテンボックス撤去

記号	凡例
	ライン照明撤去
	天井点検口撤去
	空調吹出口撤去
	空調ブリーズライン撤去
	スピーカー撤去

記号	凡例
◎	感知器撤去

02	天井伏図（改修後）	A3:1/200	：天井下地・仕上材及び電気・設備機器新設	：改修範囲外

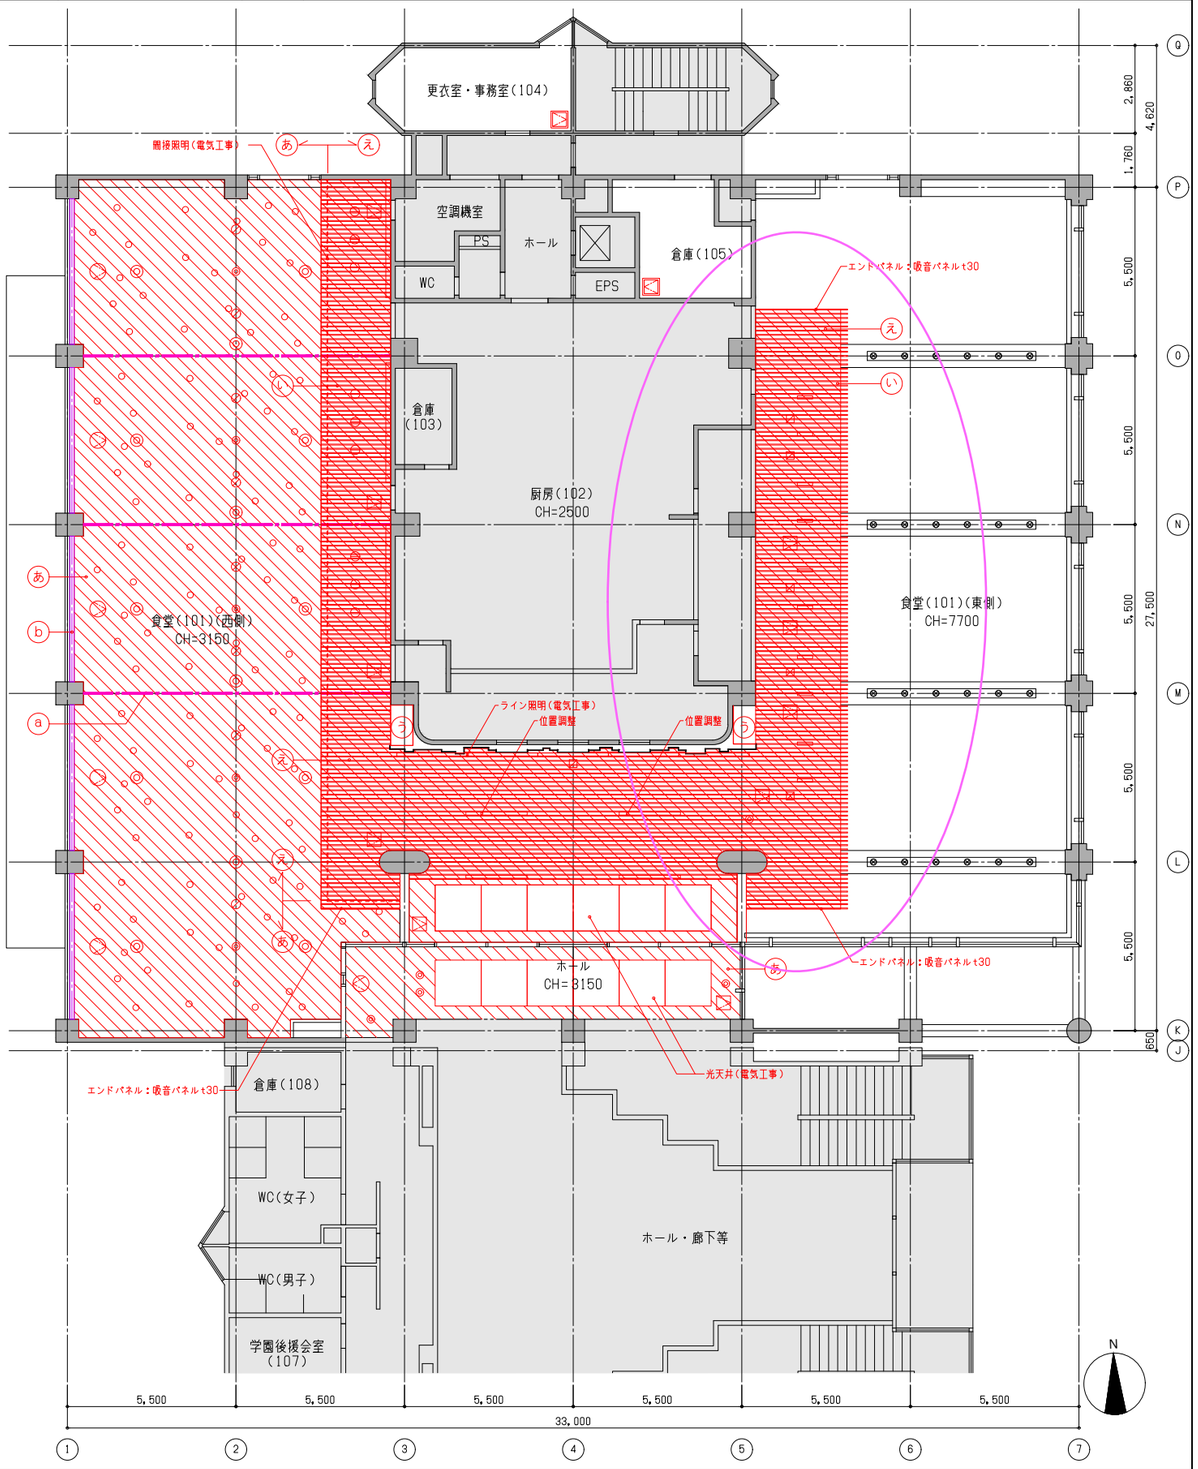

番号	天井 改修内容
あ	DR
い	吸音ルーバー
う	MT仕上
え	GB-Rt12.5+EP

番号	その他 改修内容
a	ストリングスカーテン+カーテンレール
b	アルミルーバー+ロールスクリーンBOX

記号	凡例
○	ダウンライト
⊖	ペンダントライト
	丸型点検口　6カ所
	天井点検口A　10カ所
	天井点検口B　2カ所

記号	凡例
◎	空調吹出口
	空調ブリーズライン
	スピーカー
◎	感知器

着工	. .	. .	
竣工	. .	. .	
監理		. .	
		. .	
施工		. .	

惠本　涼太郎　一級建築士
山上　直哉　一級建築士
羽部　裕子　一級建築士
緒垣　美江　一級建築士

日建設計

2026.03.27　検図者：岡田 宏介


椙山女学園/星が丘キャンパス
大学会館食堂リニューアル工事


天井伏図（撤去・改修）　A3:1/200


意　（通し番号 19）
1 － 19

No. J－241226－A


01	展開図1（撤去）	A3:1/200	青色は撤去範囲を示す

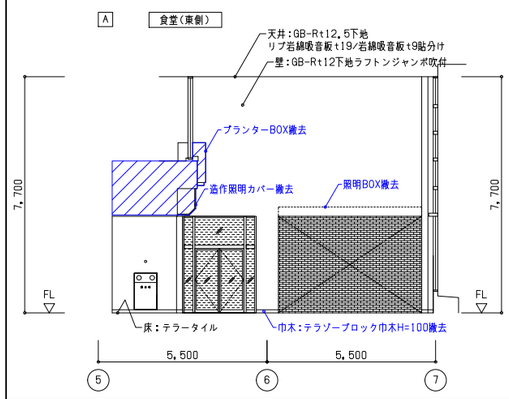


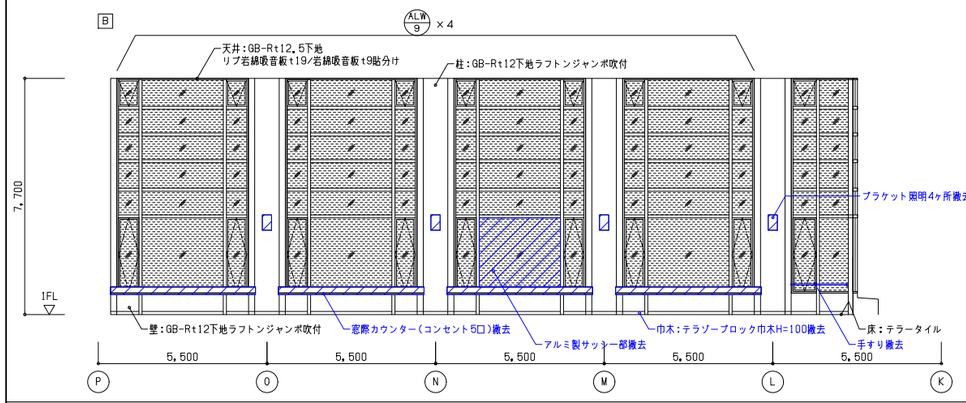


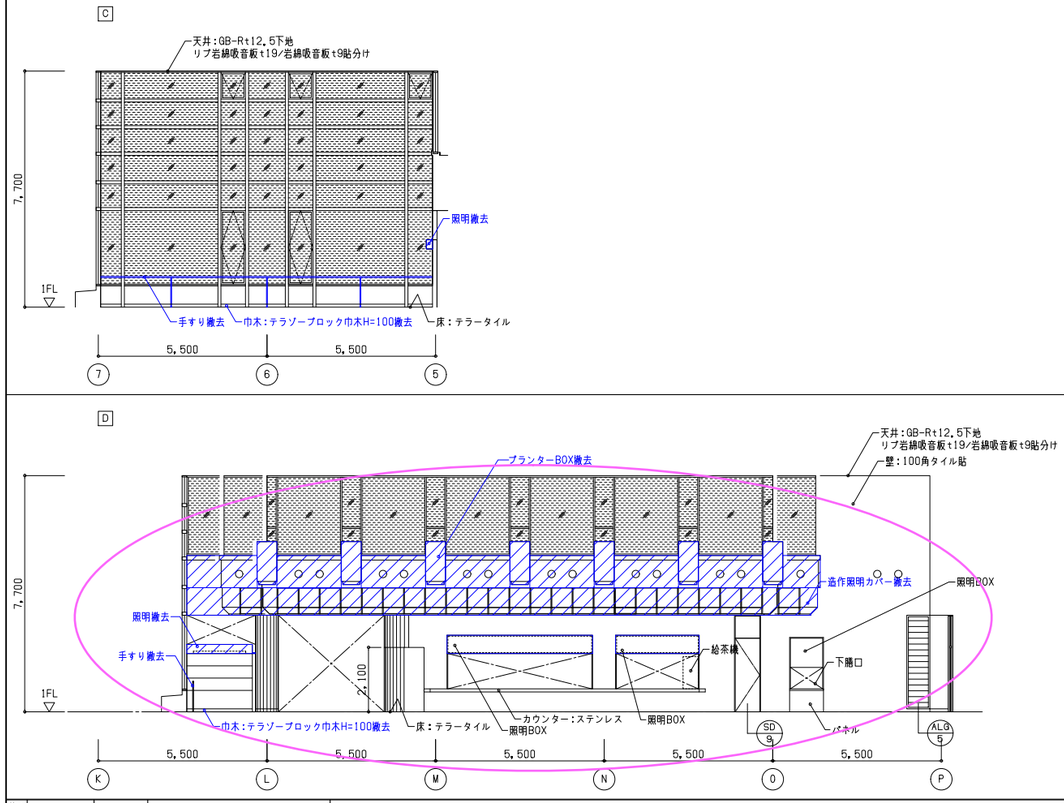


02	展開図1（改修）	A3:1/200	赤色は改修範囲を示す

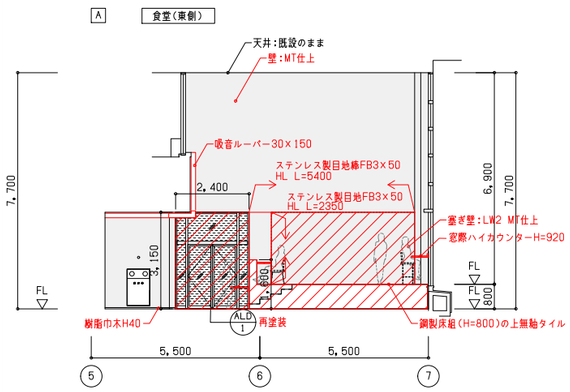

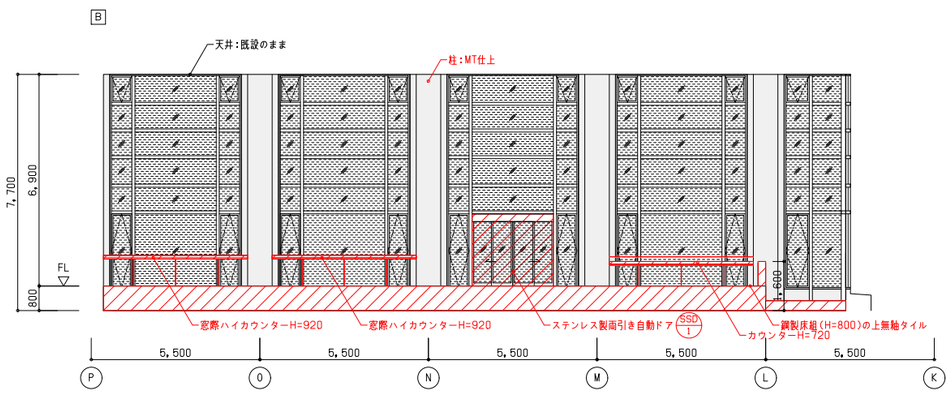

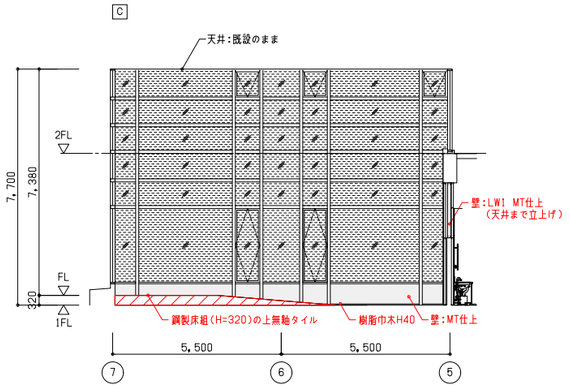

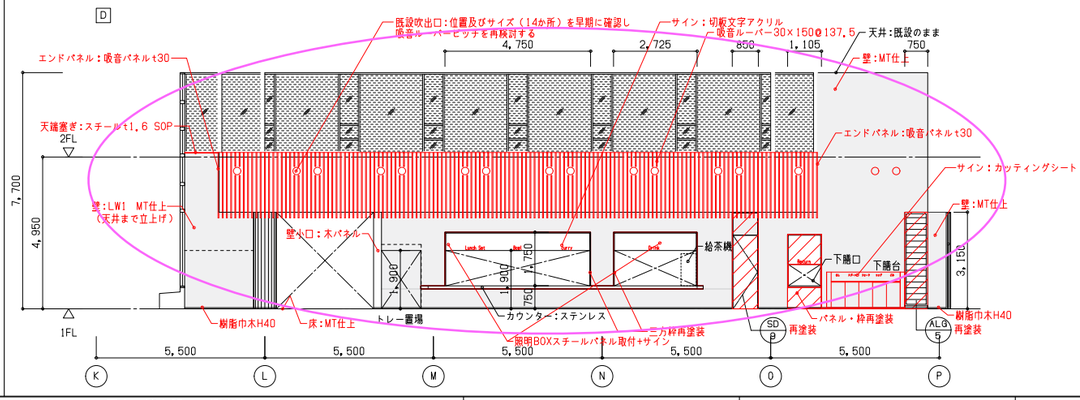

着工	. .	. .	
竣工	. .	. .	
監理		. .	
		. .	
施工		. .	

A
D 展開方向 B
C

惠本　涼太郎　一級建築士
山上　直哉　一級建築士
羽部　裕子　一級建築士
稲垣　美江　一級建築士

日建設計


椙山女学園／星が丘キャンパス
大学会館食堂リニューアル工事

（通し番号 20）
1 － 20


2026.03.27　検図者：岡田 宏介　展開図1（撤去・改修）　A3:1/200

No. J－241226－A

01 断面詳細図（撤去） A3:1/100 青色は撤去範囲を示す は改修範囲外を示す

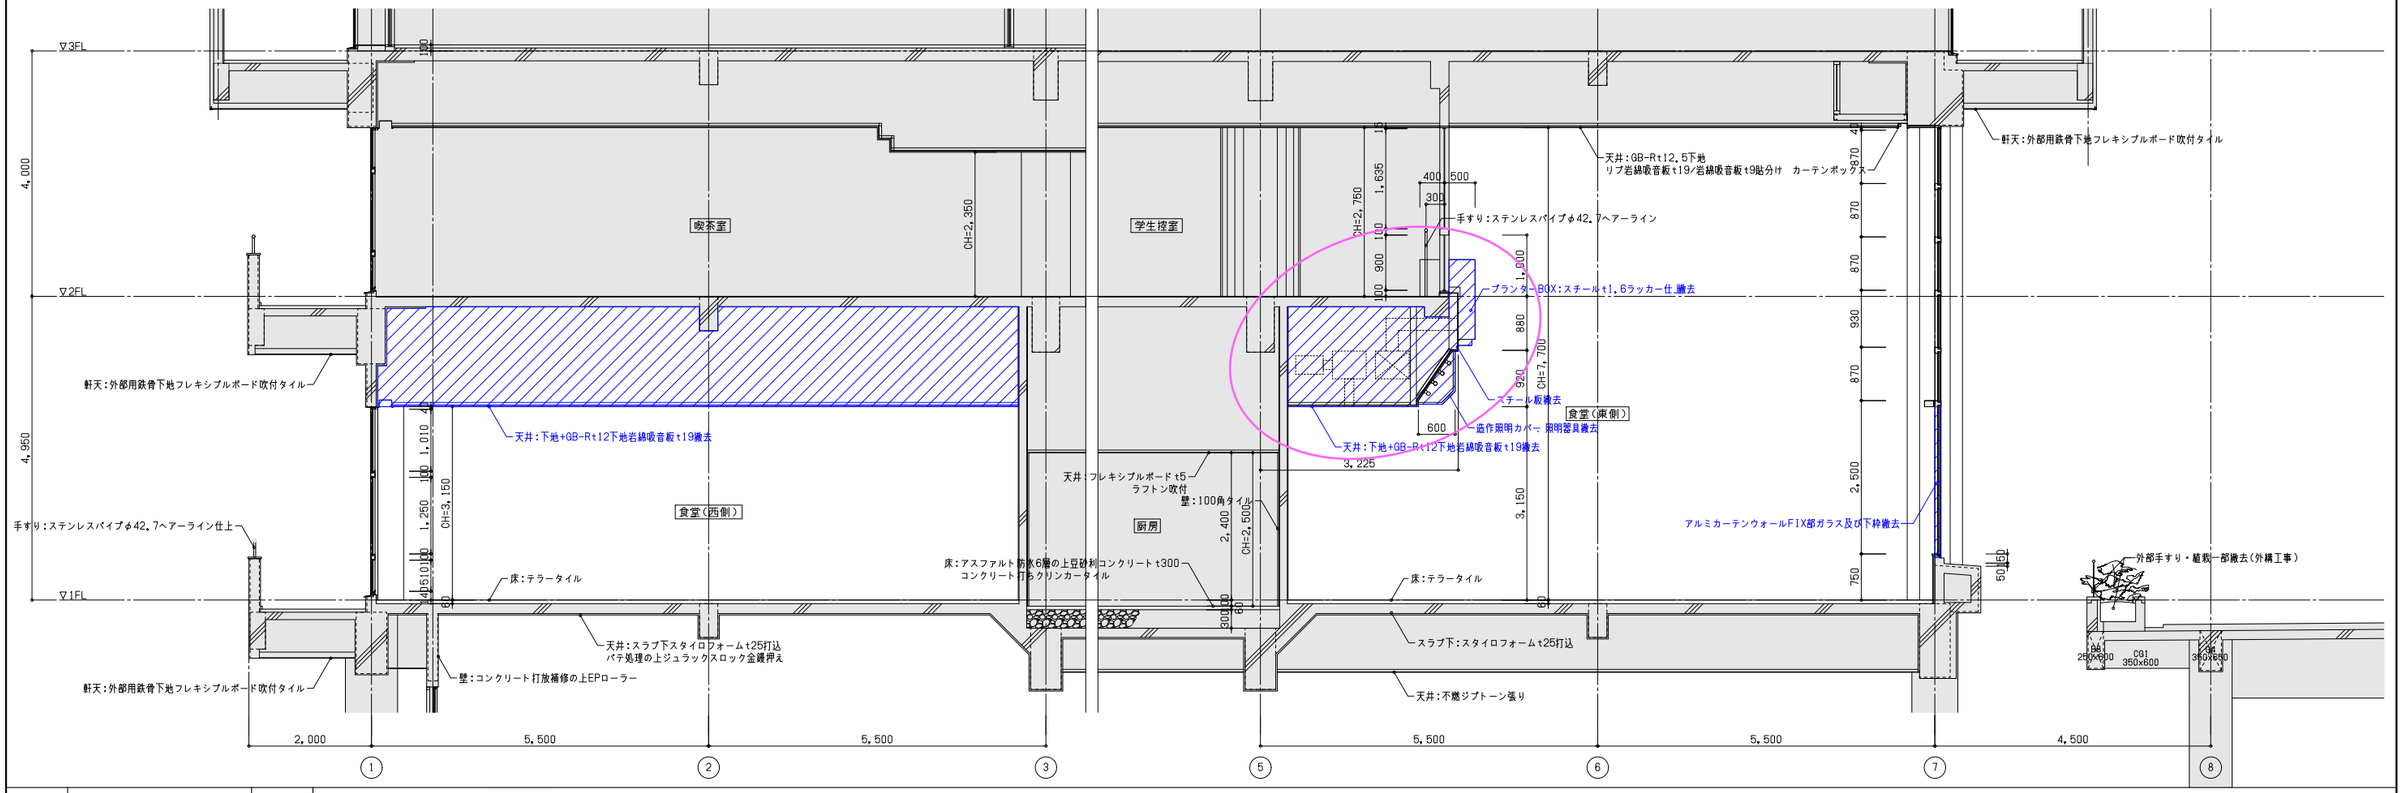

02 断面詳細図（改修） A3:1/100 赤色は改修範囲を示す は改修範囲外を示す

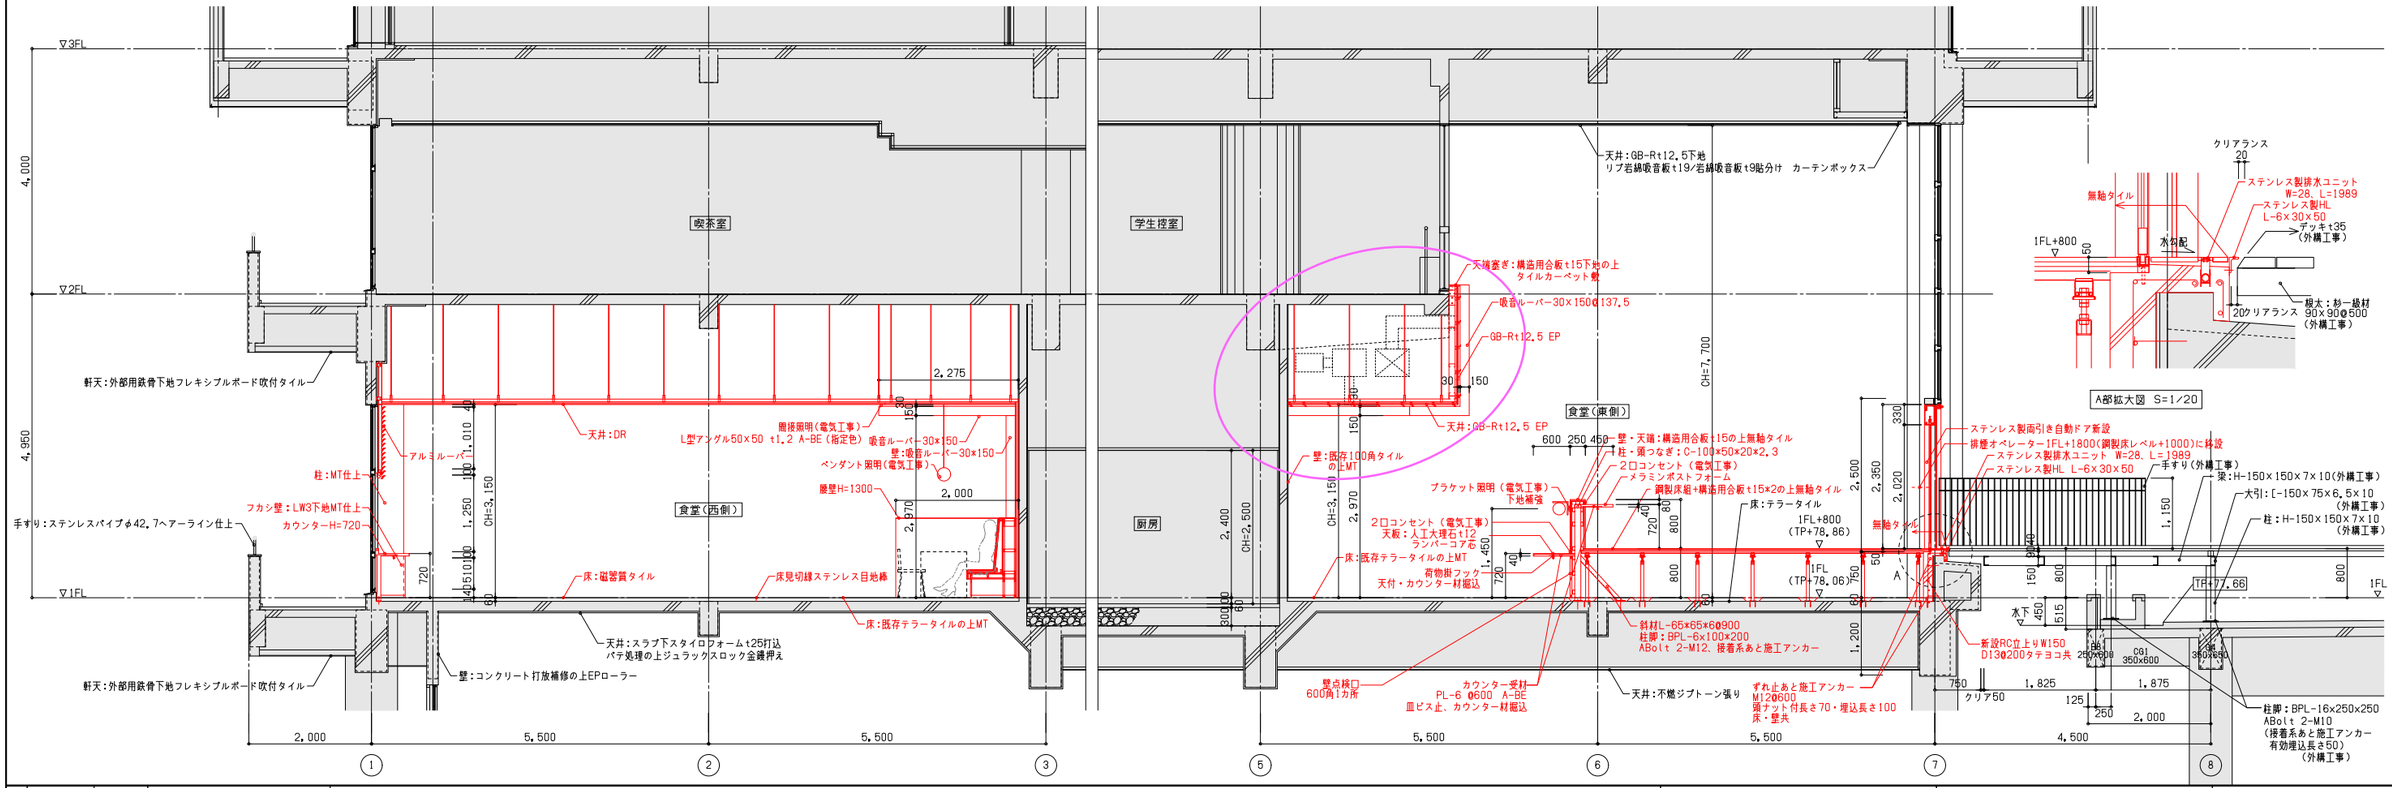

番工			
改工			
監理			
施工			

＊腰壁H=1200、1600は全て下記の鉄骨下地を見込むこと。
柱C-100×50×20×2.3@900、柱脚：BPL-6×150×250、ABolt 2-M12、接着系あと施工アンカー
斜材L-65×65×6@900、柱脚：BPL-6×100×200、ABolt 2-M12、接着系あと施工アンカー
＊腰壁H=1300（BOX床壁）は全て下記の鉄骨下地を見込むこと。
柱100角 @900、柱脚：BPL-6×200×200、ABolt 2-M12、接着系あと施工アンカー

惠本　涼太郎　一級建築士
山上　直哉　一級建築士
羽部　裕子　一級建築士
稲垣　美江　一級建築士

日建設計

2026.03.27 検図者：岡田 宏介

椙山女学園ノ星が丘キャンパス
大学会館食堂リニューアル工事


断面詳細図（撤去・改修） A3:1/100

意 （通し番号 22）
1 － 22

No. J－241226－A


01 1階平面詳細図（改修）

A3:1/100　　は改修範囲外を示す

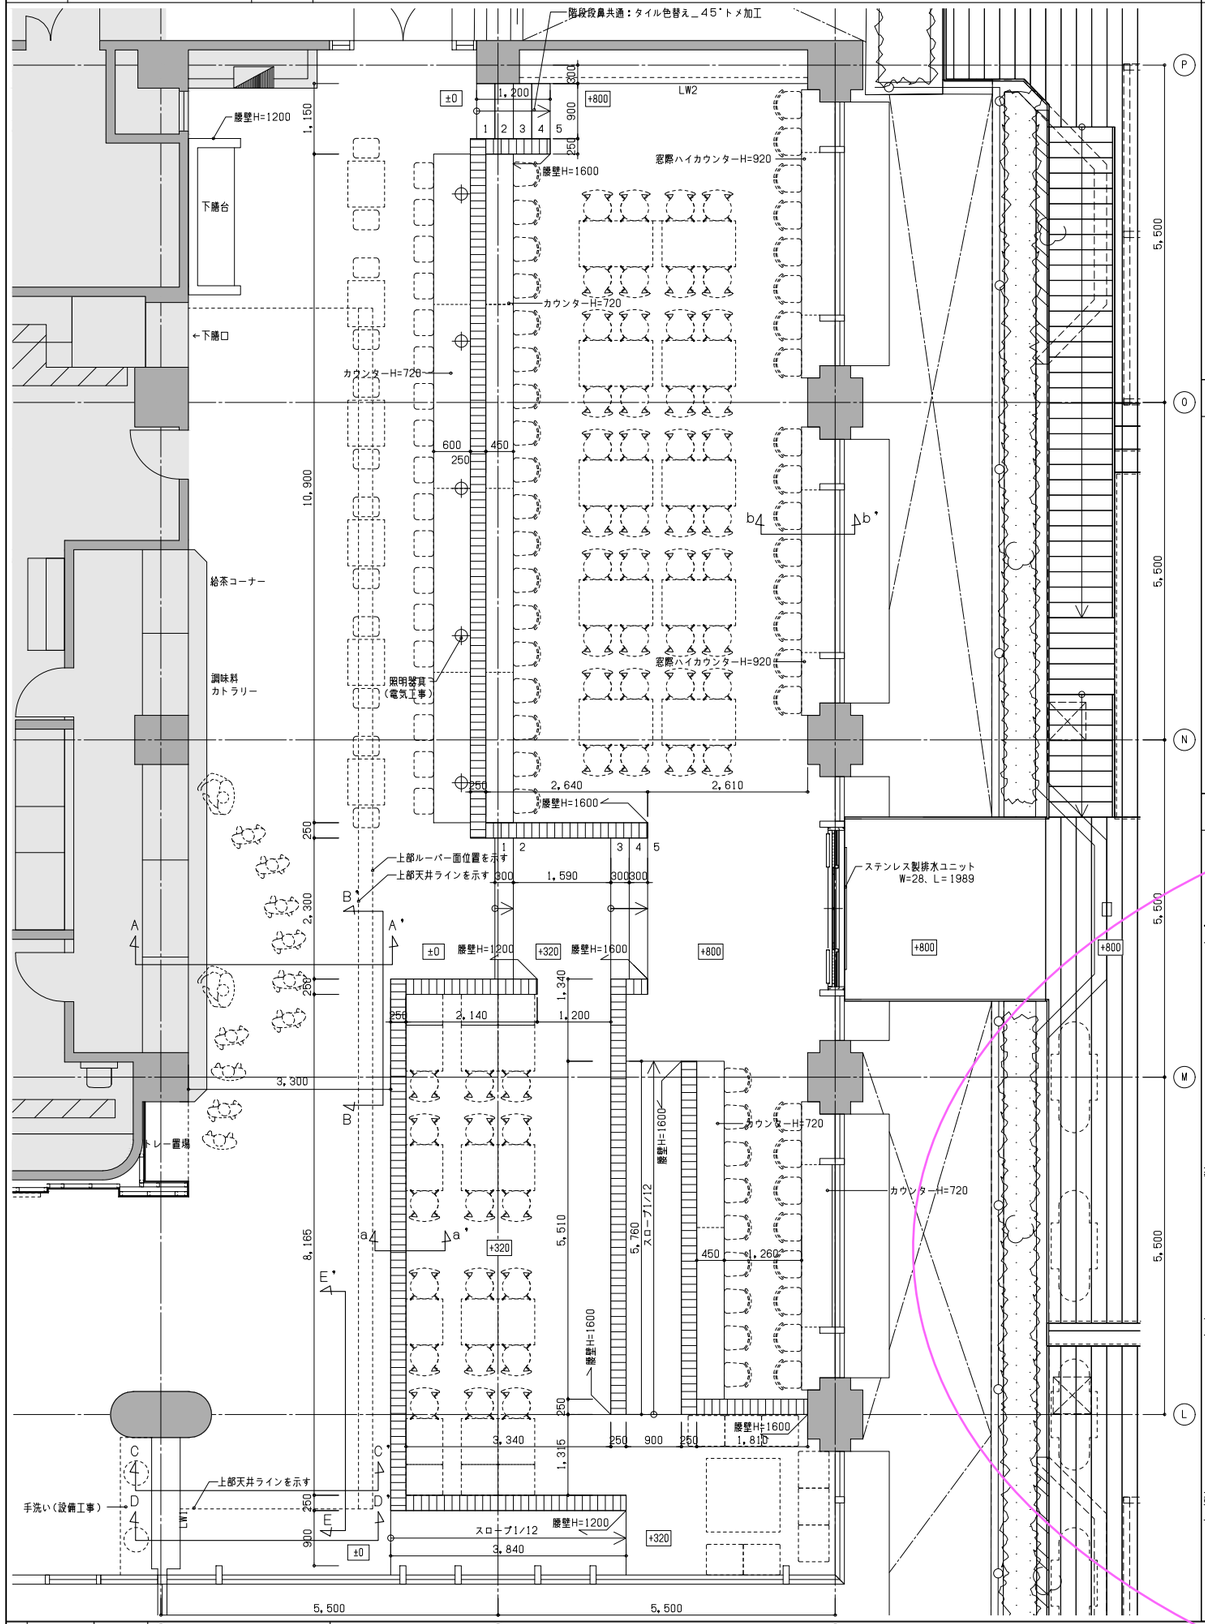


02 鋼製床組階段部断面詳細図

1/20

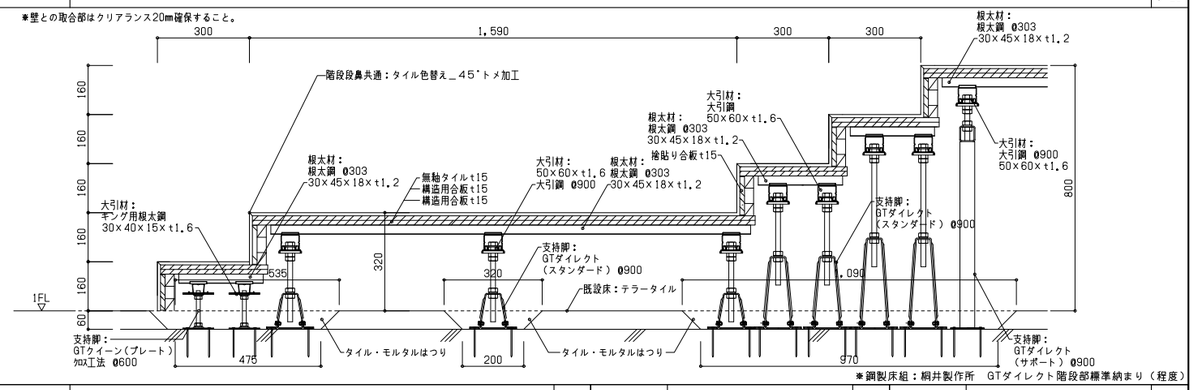


03 鋼製床組スロープ部断面詳細図

1/20

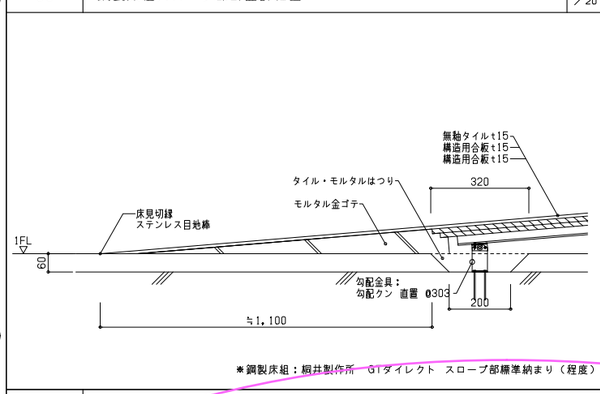


04 a-a'断面図

1/60

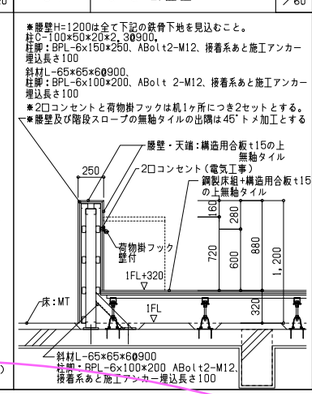


05 b-b'断面図

1/60

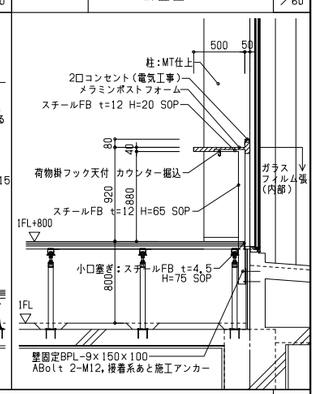

06 吸音ルーバー天井詳細図

1/60

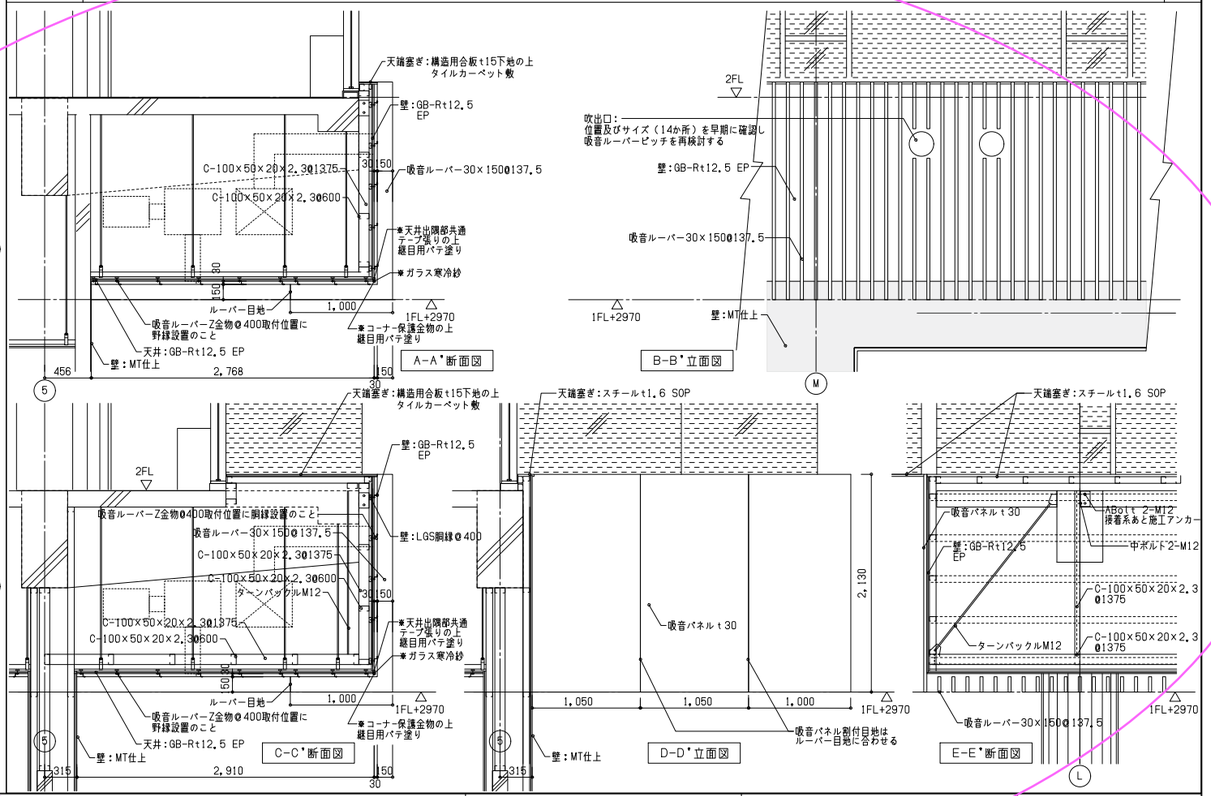

看工		
設工		
監理		
施工		

惠本　涼太郎　一級建築士
山上　直哉　一級建築士
羽部　裕子　一級建築士
樋垣　美江　一級建築士

日建設計

2026.03.27	検図者：岡田 宏介

椙山女学園／星が丘キャンパス 大学会館食堂リニューアル工事	（通し番号 16）
平面詳細図（改修）・部分詳細図　A3:1/100・図示	1－16
	No. J－241226－A

既存 5図

3	2	1

類　　別 S　　NO 4806


竣　工　年 60.9.30 月　日

工　事　名 70 83B132 椙山女学園大学会館 他外構

構造一般図		構造詳細図		構造計算書	
番号	図面要項	番号	図面要項	番号	図面要項
S-1	構造仕様表	S-15	構造仕様表	S-24	構造計算書
2	鉄筋コンクリート造配筋基準図	16	鉄筋コンクリート造配筋基準図	25	監理記録
3	杭伏図・基礎伏図	17	基礎・床伏図		
4	1.2階伏図	18	軸組図		
5	3階・屋根伏図	19	基礎・柱・梁リスト		
6	軸組図	20	雑リスト		
7	〃	21	鉄筋詳細図		
8	基礎・基礎梁リスト	22	スロープ廻り構造図		
9	柱リスト	23	モック変更リスト		
10	大梁リスト				
11	雑リスト				
12	鉄筋詳細図				
13	プレストレスコンクリート詳細図				
14	正面玄関アーケ構造図				

事務課長	担当課長	担当者

資料センター

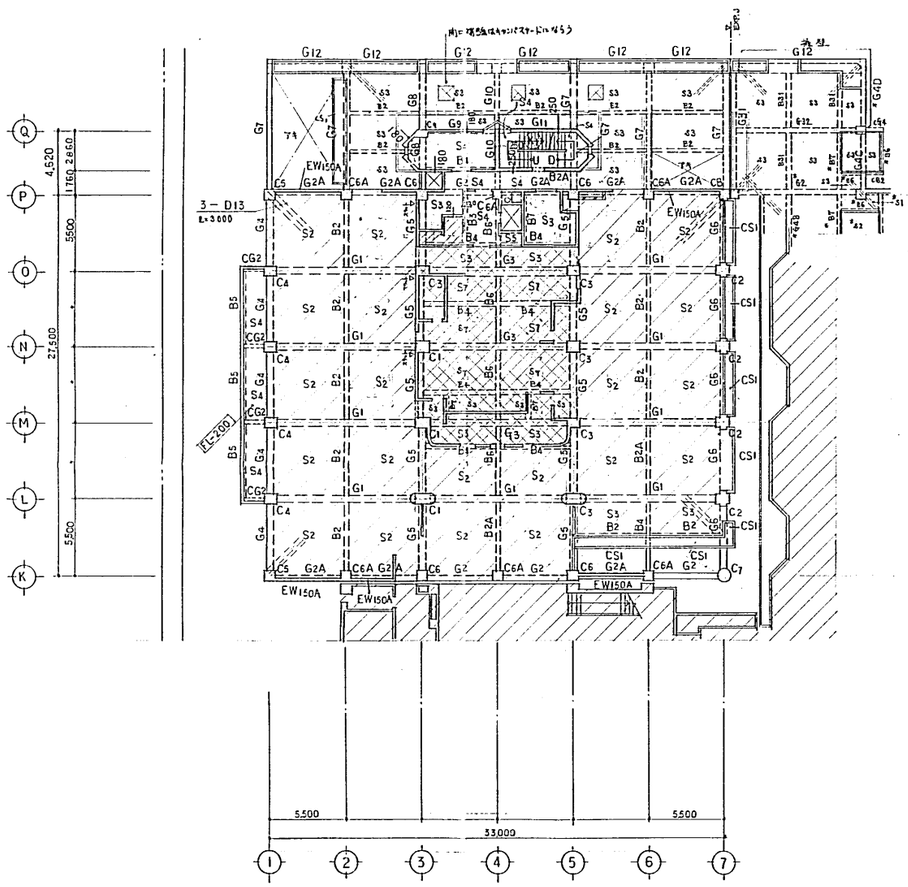


1 階 床 伏 図 1:200

共通事項

1. スラブの高低
   特記外 スラブ天端は FL-30 とする.
   ▨ 印 〃 FL-160 〃 (RC)
   ▨ 印 〃 FL-400 〃 (駐免)

2. 特記外 : 外壁 CON t=150+20, 内壁 t=150
   ═ 印 CB150

3. 印のリストは、キャンバスガードの構造図に依る

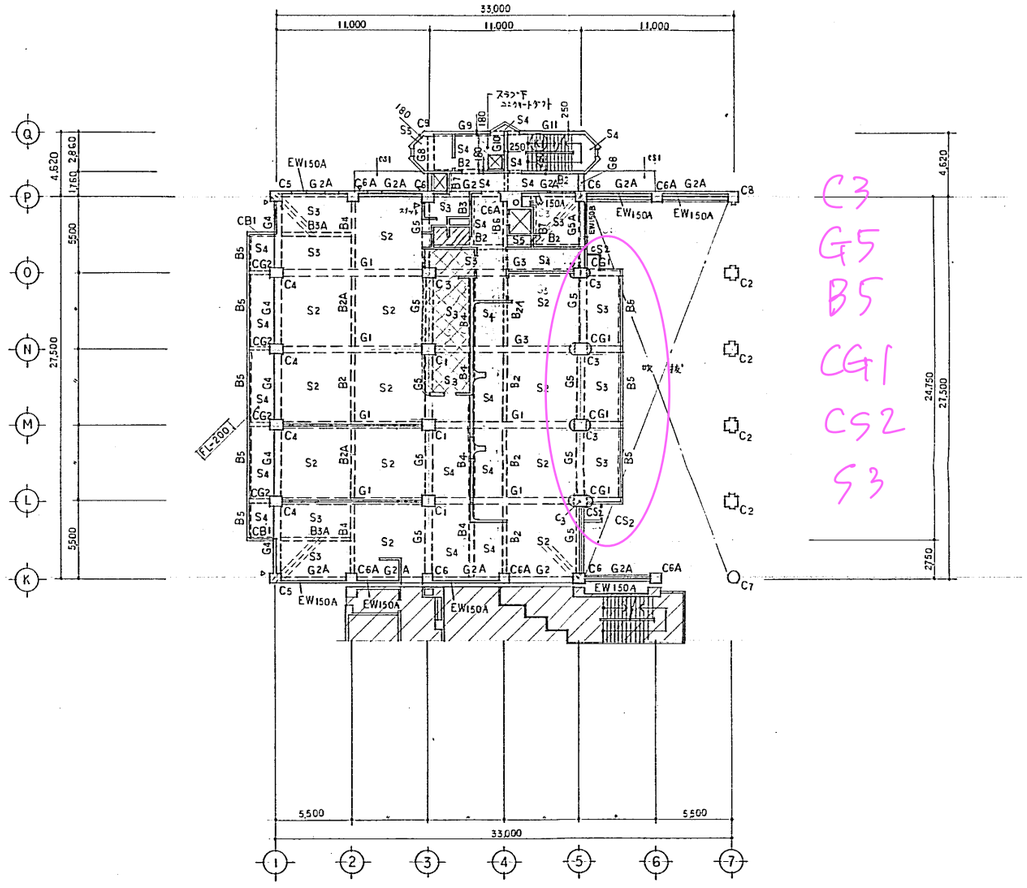

2 階 床 伏 図 1:200

共通事項


1. スラブの高低
   特記外 スラブ天端は FL-30 とする.
   ▨ 印 〃 FL-400 とする.

2. 特記外 外壁 CON t=150+20, 内壁 t=150
   ═ 印 CB150


記事	清水建設株式会社 一級建築士事務所	55・8・20	70-83日132 椙山女学園大学大学会館他外構	大学会館 S-4	S 4
		1:200	1階 2階 床 伏 図		

A1012 (1984.2. 10,000)


名古屋 A-460 316

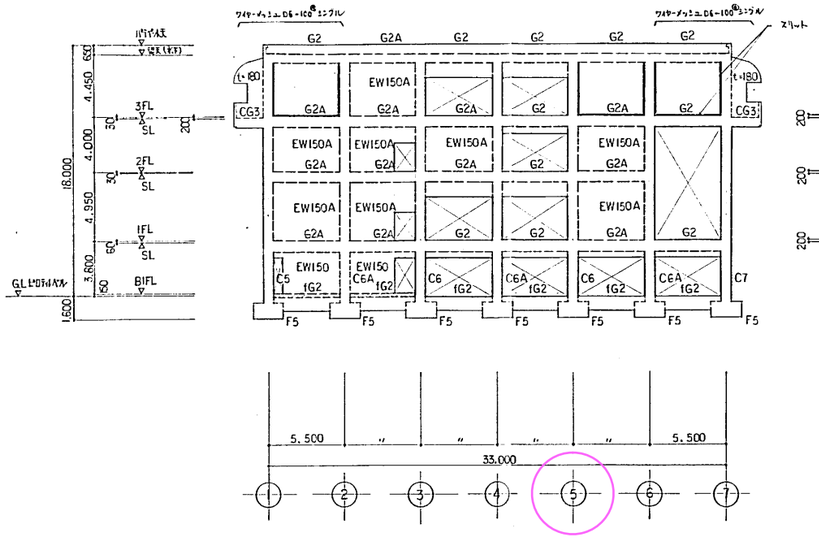


K 通り 軸 組 図 1:200

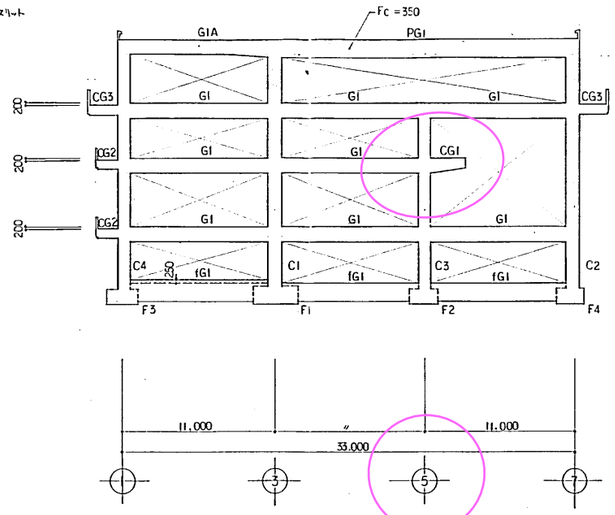


L 通り 軸 組 図 1:200

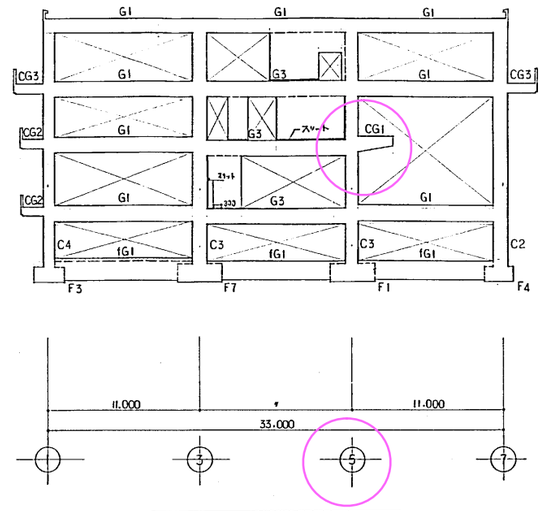


O 通り 軸 組 図 1:200

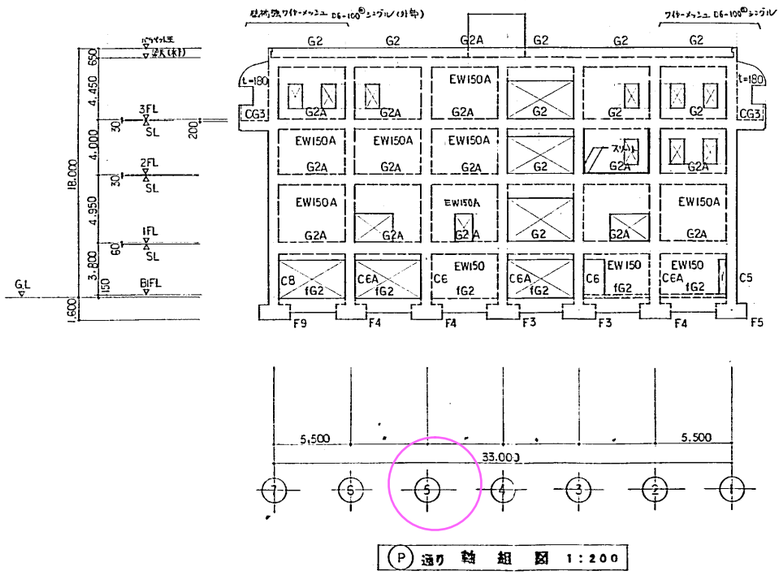

P 通り 軸 組 図 1:200

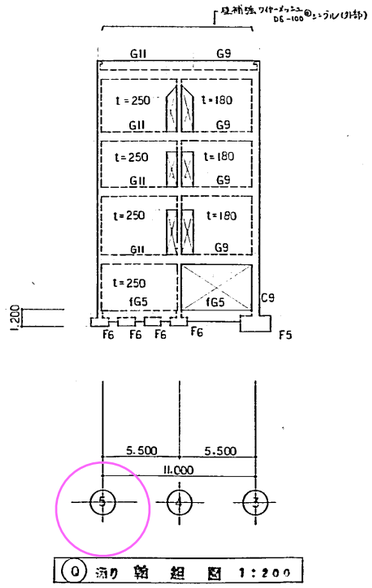

Q 通り 軸 組 図 1:200

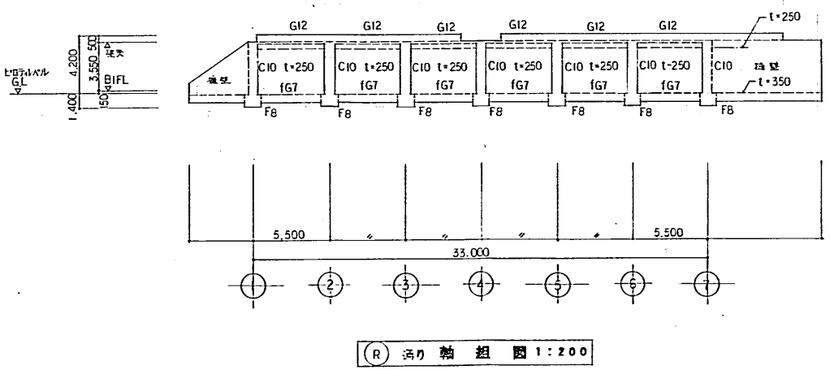

R 通り 軸 組 図 1:200

記事
1. 特記外 壁厚は t=150 とする
2. ZZZZ 吸つけカンを表わす

清水建設株式会社 一級建築士事務所

59・8・10 年月日
1:200 縮尺

70-83B132 相山女学園大学大学会館他外構


大学会館 S-6

S 6


施工図

A1012 (1984.2. 10,000)


名古屋 A-460 318

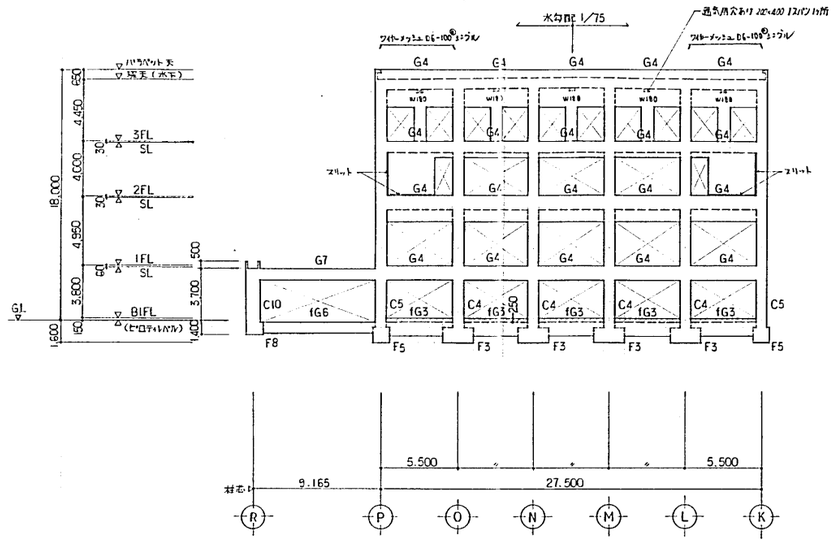

① 通り 軸 組 図 1:200

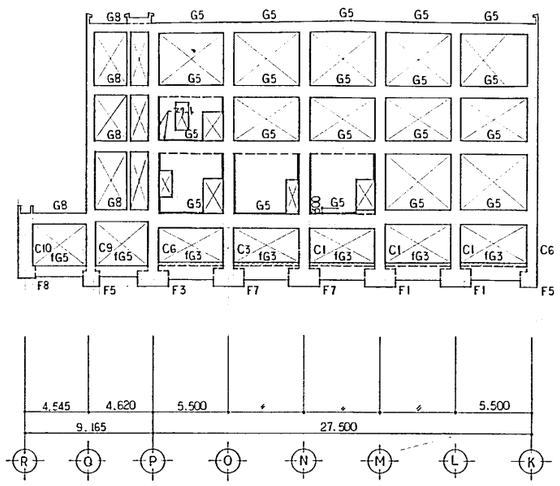


③ 通り 軸 組 図 1:200

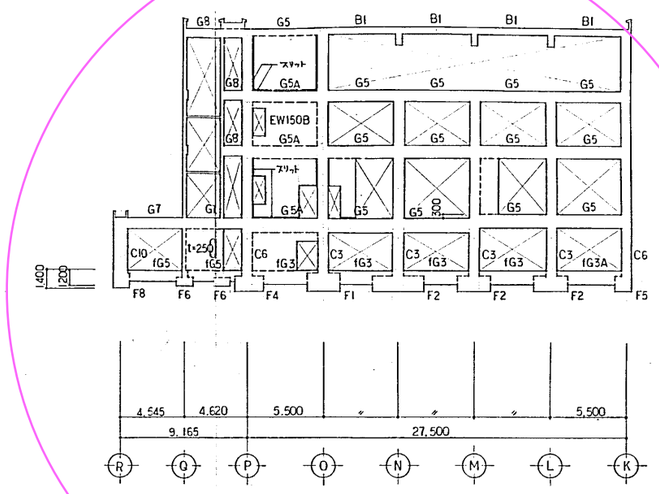


⑤ 通り 軸 組 図 1:200

外部スロープ階段廻り構造図

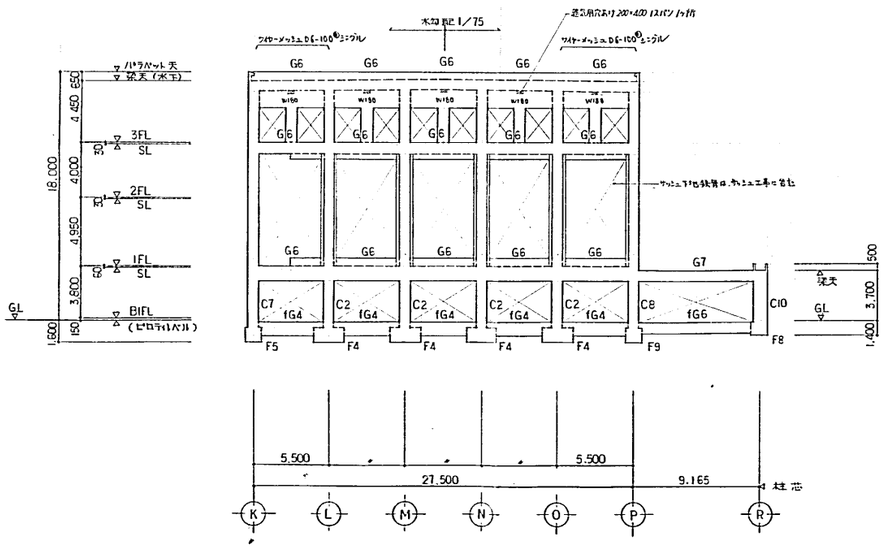


⑦ 通り 軸 組 図 1:200

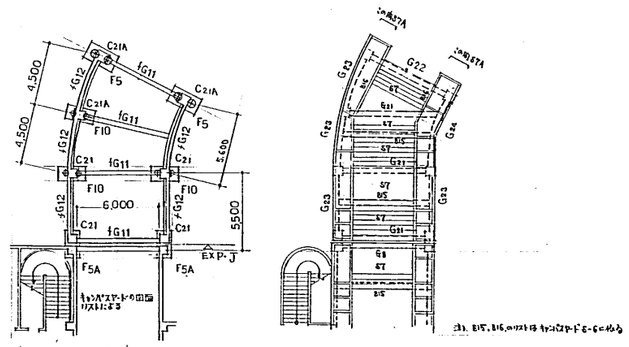

基礎伏図 1:200

1階伏図 1:200

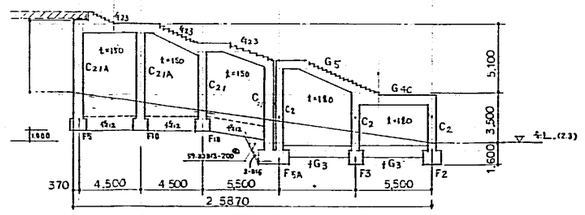

軸組図 1:200

施工図

記事	
1.	特記外壁厚は t=150 とする
2.	ZZZZ 型フカシを表わす

清水建設株式会社 一級建築士事務所

53・6・30	70-83B132	福山女学園大学大学会館他外構	大学会館 S-7	S 7
1:200	軸 組 図・外部階段伏図・軸組図			


A1012 (1984.2. 10,000)

名古屋 A-460 319


柱 リ ス ト 1 : 5 0


1. ｷｮｳﾁｮｳ SHOOP □ D13 - 100@　2. ﾊﾝﾀｲｶﾝ ｶﾞﾗﾘﾄﾘ.
SHOOP ⁘ D10 - 300@

	C1	C2	C3	C4	C5	C6	C6A	C7	C8	C9	C10	C21 C21A
3階	750 × 900	750 × 900	750 × 750	750 × 750	650 × 650	650 × 650	650 × 650	650 × 650	650 × 650	500 × 500		
主筋	14 - D25	22 - D25	12 - D25	12 - D25	12 - D25	12 - D25	12 - D25	16 - D25	16 - D25	8 - D22		
HOOP	4段 D13 - 100@	4段 D13 - 100@			3段 D13 - 100@							
SHOOP	⁘ D10 - 300@				⁘ D10 - 300@							
2階	750 × 900	200 500 200 / 200 800 200 / 900	750 × 750	750 × 750	750 × 700	700 × 700	700 × 700	900φ	200 800 / 150 500 150 / 900	550 × 550		
主筋	16 - D25	24 - D25	22 - D25	16 - D25	14 - D25	12 - D25	12 - D25	18 - D25	22 - D25	8 - D22		
HOOP	5段 D13 - 100@	□ D13 - 100@ ▯ D13 - 100@	6段 D13 - 100@	3段 D13 - 100@	3段 D13 - 100@	3段 D13 - 100@		○ D13 - 100@	□ D13 - 100@ ▯ D13 - 100@			
SHOOP		⁘ D10 - 300@			⁘ D10 - 300@	⁘ D10 - 300@			⁘ D10 - 300@			
1階	750 × 1000	200 500 200 / 200 800 200 / 900	800 × 850	750 × 850	750 × 750	750 × 750	750 × 750	900φ	200 800 / 150 500 150 / 900	600 × 600		
主筋	32 - D25	24 - D25	28 - D25	28 - D25	22 - D25	28 - D25	20 - D25	18 - D25	22 - D25	10 - D25		
HOOP	3段 D13 - 100@	□ D13 - 100@ ▯ D13 - 100@	4段 D13 - 100@	4段 D13 - 100@		3段 D13 - 100@	3段 D13 - 100@	○ D13 - 100@	□ D13 - 100@ ▯ D13 - 100@			
SHOOP		⁘ D10 - 300@		⁘ D10 - 300@			⁘ D10 - 300@		⁘ D10 - 300@			
B1階	800 × 1000	800 × 900	800 × 850	800 × 850	800 × 750	800 × 750	800 × 750	900φ	800 × 900	650 × 650	750 × 750	650 × 650
主筋	26 - D25	28 - D25	32 - D25	28 - D25	24 - D25	32 - D25	26 - D25	24 - D25	30 - D25	12 - D25	12 - D25	12 - D25
HOOP	5段 D13 - 100@	▯ D13 - 100	6段 D13 - 100@	▯ D13 - 100@	4段 D13 - 100@	7段 D13 - 100@	7段 D13 - 100@	○ D13 - 100@	4段 D13 - 100@	3段 D13 - 100@	▯ D13 - 100@	(▯ D13 - 100@)
SHOOP		⁘ D10 - 300		⁘ D10 - 300@			⁘ D10 - 300@		⁘ D10 - 300@			

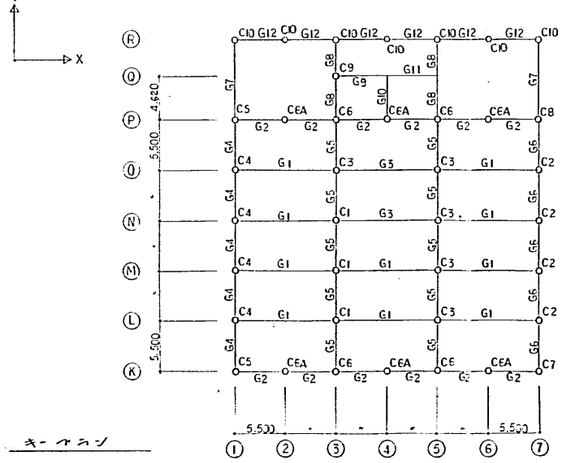

柱の増し補強図 1:50

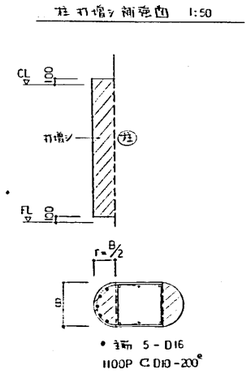

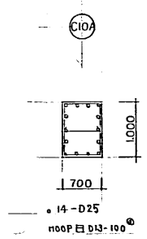

記事	清水建設株式会社 一級建築士事務所	59・8・20	70-83B132	大学会館 S-9	S 9
		1 : 5 0	柱 リ ス ト		

A1012 (1984.2. 10,000)

大梁リスト 1:50

補足 ST]D13-200@
2-D10
中止筋 …D10-1000@ (1m)

	G1	G1A	G2 (G2A)(3m)	G3	G4	G5 (G5A)(3m)	G6	G7		G9	G10	G11	G12	G8
	外端 中央 内端	外端 中央 内端	外端 中央 内端	端部 中央	外端 中央 内端	外端 中央 内端	外端 中央 内端	断面図		断面図	断面図	断面図	断面図	外端 中央 内端
R階	1,100 450	1,100 450 450 1,200 650	650 350	750 400	750 400	750 400	750 400			650 250	650 250	650 250		650 250
上端筋	4-D25 4-D25 6-D25	4-D25 4-D25 6-D25	(3) 4-D25 3-D25 (3) 4-D25	3-D25 3-D25 4-D25	4-D25 3-D25 4-D25	3-D25 3-D25 (3) 4-D25	5-D25 3-D25 5-D25			2-D25	2-D25	2-D25		2-D25 〃 〃
下端筋	4-D25 6-D25 4-D25	4-D25 6-D25 4-D25	3-D25 3-D25 3-D25	3-D25 3-D25 4-D25	4-D25 3-D25 4-D25	3-D25 3-D25 4-D25	5-D25 3-D25 5-D25			2-D25	2-D25	2-D25		2-D25 〃 〃
ST	□D13-150@	□D13-150@	□D13-150@ (□D13-200@)	□D13-150@	□D13-150@	□D13-150@ (□D13-200@)	田D13-150@ (3)			□D13-100@ (梁巾900mm)	□D13-100@ (梁巾900mm)	□D13-150@ (梁巾900mm×100@)		□D13-150@
腰筋	4-D10	4-D10										6-D13		
3階	1,100 450		700 350	1,100 450	800 400	800 400	600 900 (4-D19 2段目D19-1m@)			650 300	1,400 250	1,400 250		700 350
上端筋	8-D25 4-D25 8-D25		(3) 5-D25 3-D25 (5) 6-D25	8-D25 4-D25 6-D25	6-D25 4-D25 6-D25	(2) 6-D25 4-D25 (4) 7-D25	7-D25 5-D25 8-D25			3-D25	2-D25	2-D25		4-D25 3-D25 5-D25
下端筋	6-D25 6-D25 6-D25		4-D25 3-D25 (3) 4-D25	6-D25 4-D25 6-D25	6-D25 4-D25 6-D25	6-D25 4-D25 7-D25	7-D25 5-D25 8-D25			3-D25	2-D25	2-D25		4-D25 3-D25 4-D25
ST	田D13-200@		田D13-150@ (3)	田D13-200@	田D13-150@	(4) 田D13-125@ (□D13-200@)	田D13-150@			田D13-100@ (梁巾900mm)	田D13-100@ (梁巾900mm)	□D13-150@ (梁巾900mm×100@)		□D13-100@
腰筋	4-D10			4-D10			4-D10				16-D13	16-D13		
2階	1,100 500		750 400	1,200 500	950 450	950 450				650 300	1,400 350	1,400 250		750 400
上端筋	9-D25 6-D25 10-D25		4-D25 3-D25 (4) 6-D25	10-D25 6-D25	9-D25 5-D25 9-D25	(5) 9-D25 5-D25 (5) 9-D25				3-D25	4-D25	2-D25		6-D25 4-D25 7-D25
下端筋	6-D25 6-D25 6-D25		4-D25 3-D25 4-D25	8-D25 8-D25	9-D25 5-D25 9-D25	9-D25 (5) 5-D25 9-D25				3-D25	4-D25	2-D25		6-D25 4-D25 7-D25
ST	田D13-200@		田D13-150@ (□D13-200@)	田D13-150@	田D13-150@	(5) 田D13-125@ (□D13-200@)				田D13-100@ (梁巾900mm)	田D13-125@ (梁巾900mm)	□D13-150@ (梁巾900mm×100@)		田D13-100@
腰筋	4-D10			4-D10							6-D13	16-D13		
1階	1,100 500		800 400	1,200 500	1,000 500	1,000 500	1,200 500	端部	中央	700 400	800 400	700 250	500 700	800 400
								900 400						
上端筋	9-D25 6-D25 10-D25		(4) 7-D25 4-D25 (4) 6-D25	12-D25 6-D25	10-D25 6-D25 10-D25	(6) 11-D25 6-D25 (6) 11-D25	8-D25 5-D25 8-D25	7-D25	4-D25	4-D25	5-D25	2-D25	4-D25	6-D25 4-D25 6-D25
下端筋	6-D25 6-D25 6-D25		(4) 7-D25 4-D25 (4) 6-D25	8-D25 8-D25	10-D25 6-D25 10-D25	(6) 11-D25 6-D25 (6) 11-D25	8-D25 5-D25 8-D25	4-D25	6-D25	4-D25	5-D25	2-D25	4-D25	6-D25 4-D25 6-D25
ST	田D13-200@		田D13-150@ (□D13-200@)	田D13-150@	田D13-125@	(6) 田D13-125@	田D13-150@	田D13-150@		田D13-100@ (梁巾900mm)	田D13-125@ (梁巾900mm)	□D13-150@	田D13-200@	田D13-100@
腰筋	4-D10			4-D10	4-D10	4-D10	4-D10					8-D13	2-D25	

	G21	G22	G23	G24
	端部 中央	端部 中央	外端 中央 内端	外端 中央 内端
	750 350	750 700 450 2-D22 1立D13-200@ 1-D13 2-D22 ケカミ	650 350	800 350
上端筋	5-D25 3-D25	6-D25 4-D25	3-D25 2-D25 3-D25	3-D25 3-D25 3-D25
下端筋	4-D25 5-D25	4-D25 6-D25	3-D25 3-D25 3-D25	3-D25 4-D25 3-D25
ST	ST 田D13-150@	ST 田D13-200@		

CG1 CG2 CG3 CG4

	CG1	CG2	CG3	CG4
	左端 中央	左断面	右断面	左断面
	1,100 500 700	650 400	650 450	800 400d
上端筋	6-D25 4-D25	4-D25	7-D25	3-D25
下端筋	4-D25 4-D25	3-D25	5-D25	3-D25
ST	□D13-200@	□D13-200@	□D13-200@	□D13-200@

G31 G32

	G31	G32
	端部 中央	柱付け 中央 柱付け
	900 400d	800 400d
上端筋	7-D25 4-D25	6-D25 4-D25 4-D25
下端筋	7-D25 7-D25	4-D25 6-D25 4-D25
ST	□D13-150@	□D13-200@

梁貫通補強

スリーブ径	150φ	175φ	225φ	275φ
①	2-D13	2-D13	2-D16	2-D16
②	2-D13	2-D13	2-D16	2-D16
③	1-D13	1-D13	2-D13	2-D13
④	1-D10	2-D10	2-D13	3-D13
箇所数	30	15	20	5

施工図


記事	清水建設株式会社 一級建築士事務所	㊞	58.8.20	70-83B132 福山女学園大学大学会館(仮称)	大学会館 S-10	S 10
			1:50	大梁リスト		


A1012 (1984.2. 10,000)

床版リスト


符号	版厚	位置	短辺方面（主筋） 端部	中央	側部	長辺方面（配力筋） 端部	中央	側部
S1	150	上	D10,D13 − 200	全長	全長	D10,D13 − 200	全長	全長
		下	D10,D13 − 200	全長	全長	D10,D13 −200	全長	全長
S2	160	上	D13 − 200	D13 − 200	D10 − 250	D13 − 200	D13 − 200	D10 − 250
		下	D13 − 400		D10 − 250	D13 − 400		D10 − 250
S3	150	上	D10,D13 − 200	全長	全長	D10,D13 −250	全長	全長
		下	D10,D13 − 200	全長	全長	D10,D13 −250	全長	全長
S4	120	上	D10,D13 − 200	全長	全長	D10,D13 −250	全長	全長
		下	D10,D13 − 200	全長	全長	D10,D13 − 250	全長	全長
S5	120	上	D10 − 200	全長	全長	D10 − 250	全長	全長
		下	D10 − 200	全長	全長	D10 − 250	全長	全長
S6	150	上	D10 D13 − 150	全長	全長	D10 D13 − 150	全長	全長
		下	D10 D13 − 150	全長	全長	D13 D13 − 150	全長	全長
CS1	150	上	D13 − 100	全長	全長	D10 − 200	全長	全長
		下	D10 − 100	全長	全長	D10 − 200	全長	全長
CS2	120	上	D10 D13 − 150	全長	全長	D10 − 200	全長	全長
		下	D10 − 150	全長	全長	D10 − 200	全長	全長
S7 (S7A)	150	上	D13 − 150 (D13 − 100)	全長	全長	D13 − 200	全長	全長
		下	D13 − 150 (D13 − 100)	全長	全長	D13 − 200	全長	全長
S8	150	上	D13 − 200	全長	全長	D13 − 250	全長	全長
		下	D13 − 200	全長	全長	D13 − 250	全長	全長


スラブ配筋基本図

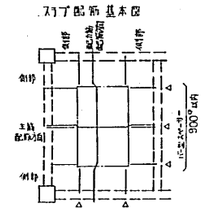

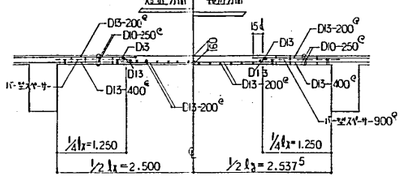

S2 配筋図 1:50

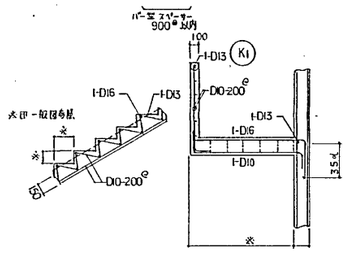


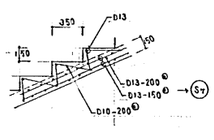


外部階段配筋図 1:30


小梁リスト 1:50

特記以外 ST □ D10-200, 腹筋 2-D10, 肋筋 D10-1,000

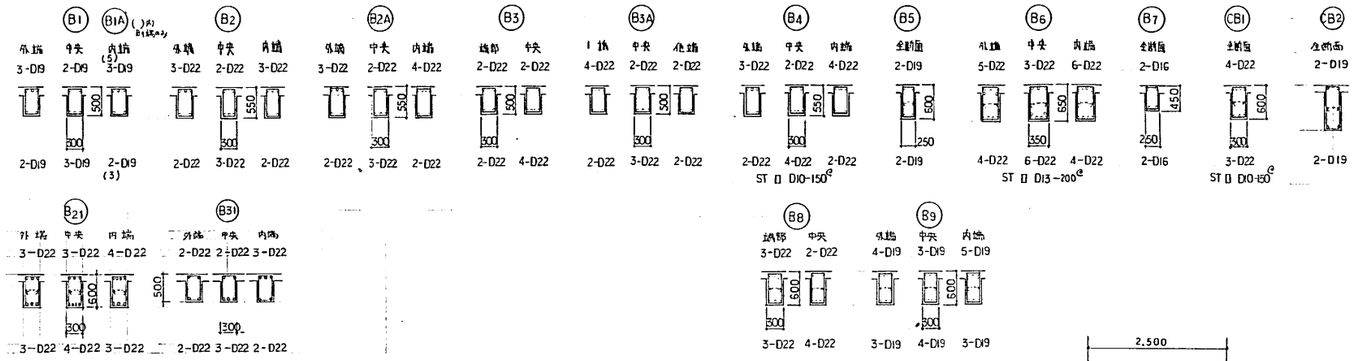


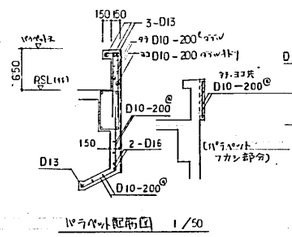


バラペット配筋図 1/50

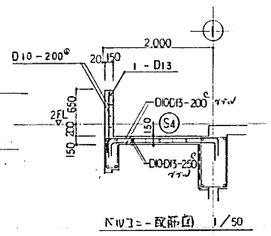


バルコニー配筋図 1/50

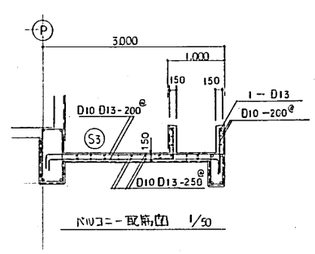


バルコニー配筋図 1/50

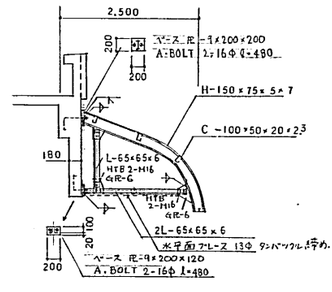


底鉄骨詳細図 1/50

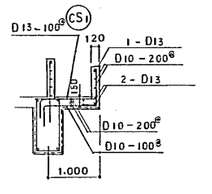


フラワーボックス配筋図 1/50

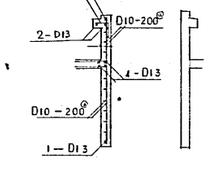

トップライト配筋図 1/50

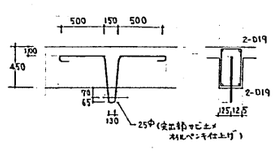

エレベーター点検用フック (2TON用)

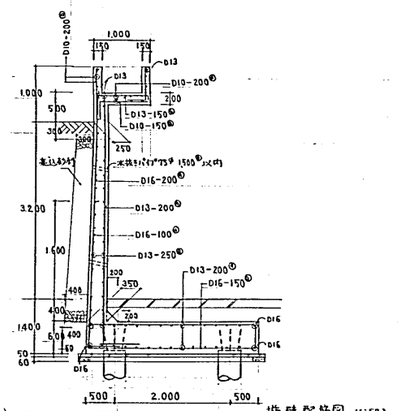


搭屋配筋図 (1:50)


壁リスト

位置		符号		壁厚	壁配筋 タテ	壁配筋 ヨコ	開口補強 タテ	開口補強 ヨコ	開口補強 ナナメ
非耐震壁	内壁			120	D10 − 200 シングル	全長	2-D13	2-D13	2-D13
				150	D10 − 150 シングル	全長	2-D13	2-D13	2-D13
				180	D10 − 200 ダブル	全長	4-D13	4-D13	4-D13
				250	D13 − 150 ダブル	全長	4-D16	4-D16	4-D13
		CB150			D10 − 800 シングル	D10 − 600 シングル			
	外壁			150+20	D10 D13 − 100 シングル	全長	2-D13	2-D13	2-D13
				180+20	D10 D13 − 150 ダブル	全長	4-D13	4-D13	4-D13
				250+20	D13 − 150 ダブル	全長	4-D16	4-D16	4-D13
耐震壁	X方向	EW150A	3F	150	D10 D13 − 150 シングル	全長	2-D16	2-D16	2-D16
		〃	2F	150	D10 D13 − 100 シングル	全長	2-D16	3-D16	2-D16
		〃	1F	150	D10 D13 − 100 シングル	全長	3-D16	3-D16	2-D16
		EW150	B1F	150	D10 D13 − 100 シングル	全長	3-D16	3-D16	2-D16
		EW150	B1F	150	D10 D13 − 150 ダブル	全長	3-D16	3-D16	3-D16
	Y方向	EW150B	3F	150	D10 D13 − 150 シングル	全長	2-D16	3-D16	2-D16
		〃	2F	150	D10 D13 − 150 シングル	全長	2-D16	3-D16	2-D16


開口補強

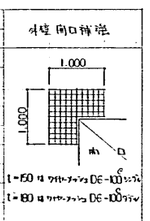



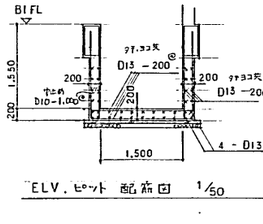


ELV. ピット配筋図 1/50

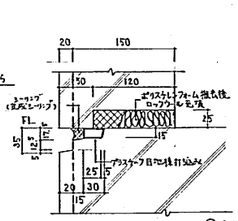


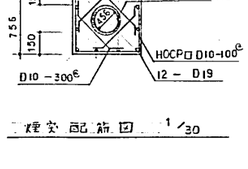


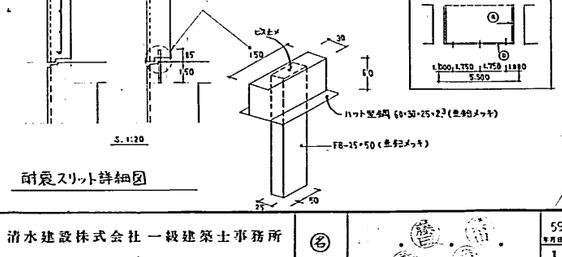


耐震スリット詳細図

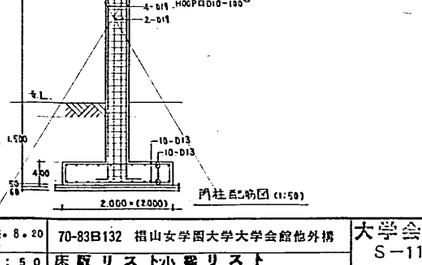


記事		清水建設株式会社 一級建築士事務所	名	55・8・20	70-83B132 椙山女学園大学大学会館他外構	大学会館 S−11
				1:50	床版リスト・小梁リスト	
				1:30	壁リスト・雑リスト	

A1012 (1984.2. 10,000)

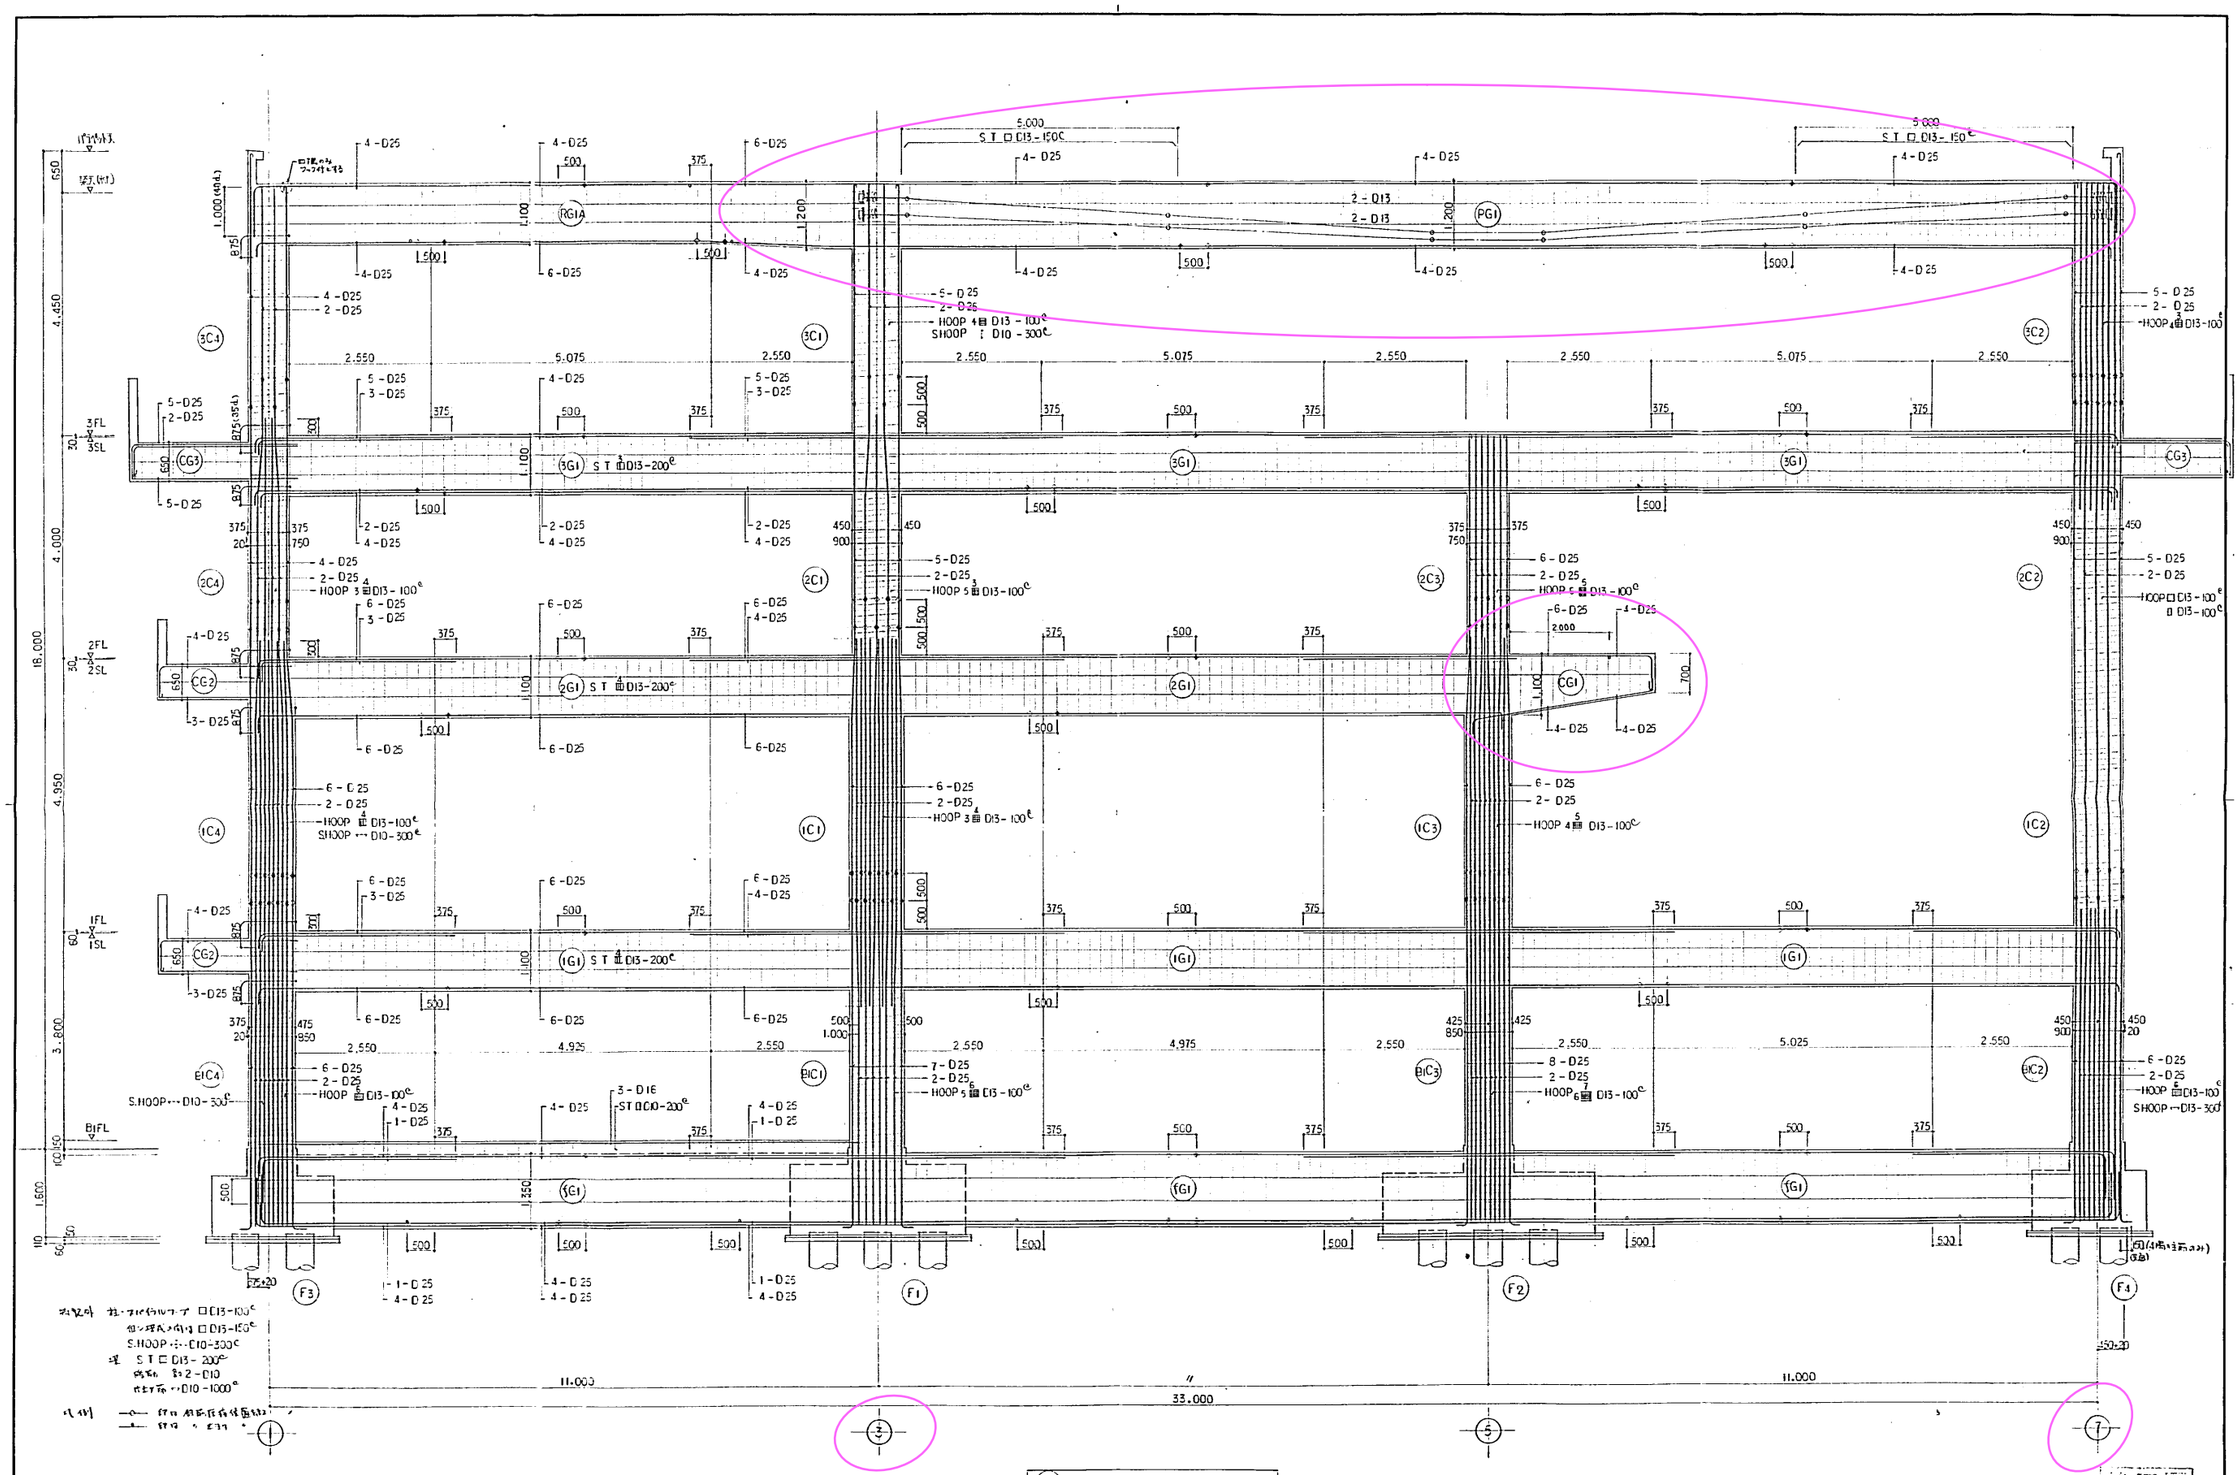


L 通り 鉄筋詳細図 1 : 5 0

記事	清水建設株式会社 一級建築士事務所	名	55・8・20	70-83日132 福山女学園大学大学会館他外構	大学会館 S-12	C	12
			1 : 5 0	鉄筋詳細図			

A1012 (1984.2. 10,000)


プレストレスト コンクリート 設計条件 (ポストテンション方式)

コンクリート	圧縮強度		F23	= 350	kg/cm²
	プレストレス導入時圧縮強度		F	= 300	
	曲げ圧縮強度	導入時	fc' = 0.45 Fc	= 157.5	
		設計時	fc = 1/3 F28	= 116.6	
	引張強度		σt = 0.07 F28	= 24.5	
	曲げ引張強度	導入時	ft' = 0.07 fc'	= 11	
		設計時	ft = 0 (フルプレストレス)		
	斜め斜張圧縮		f = 0.07 fc	= 8.2	
	曲げ引張強度		σb = 5/3 σt	= 40.8	
	弾性係数		Ec = 2.8 × 10⁵		
PC鋼材	使用鋼材		9 × 12.7φ ストランド	SWPR 7 (B)	
	断面積	AP =	8.884	cm²	
	引張荷重	Pu =	168.3	t/本	
	降伏点荷重	Py =	143.1	〃	
	曲線引張荷重 (定着型)時	0.8Py =	114.5	〃	
	破断時伸び		3.5 % 以上		
	リラクゼーション		3.0 % 以下		
	弾性係数		1.95 × 10⁶	kg/cm²	
	有効率 (ポストテンション)		η = 0.85		
	摩擦係数		λ = 0.004 η = 0.25		
鉄筋	使用鉄筋		SD 35		

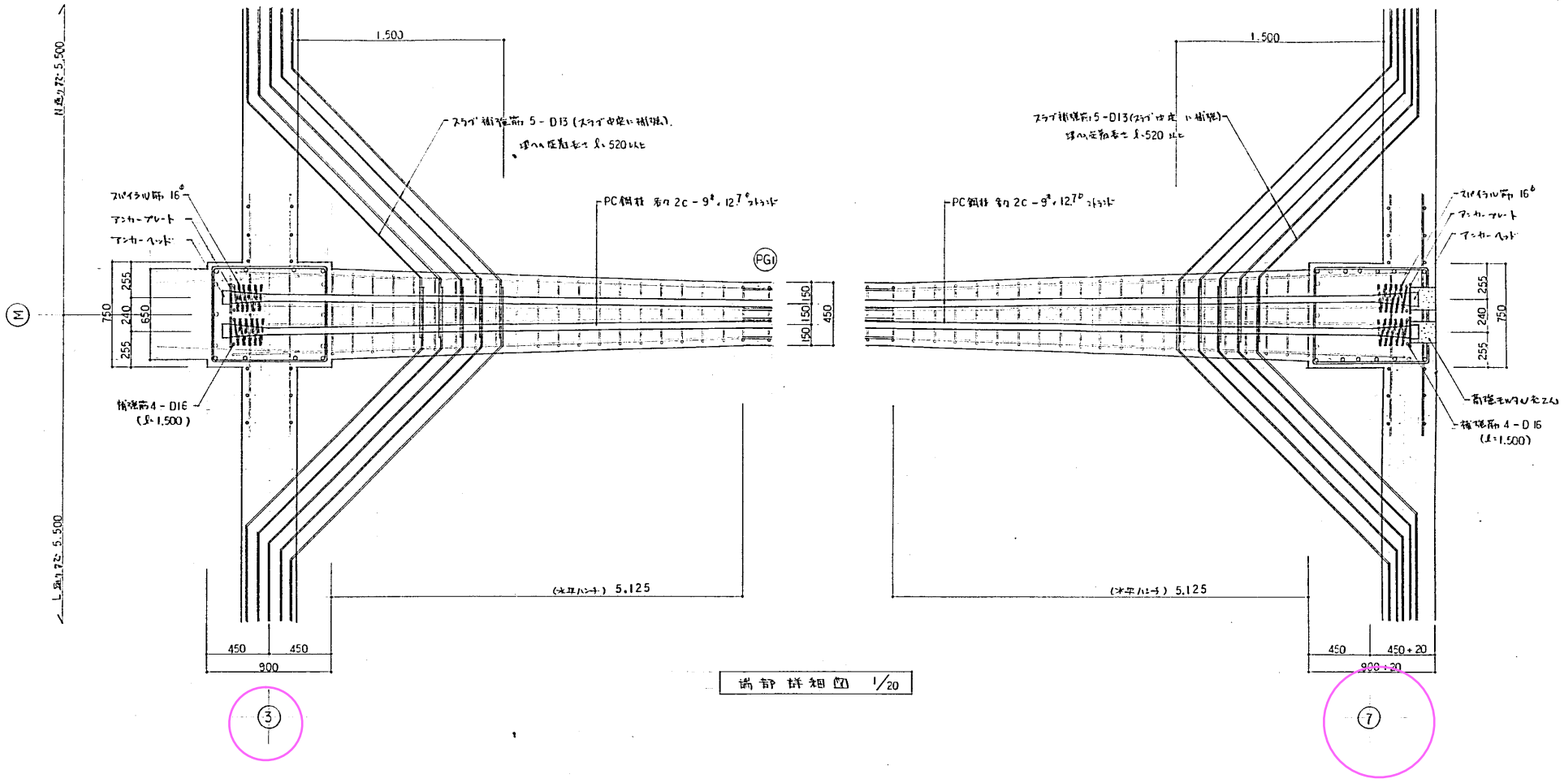


端部詳細図 1/20

PG1 リスト 1/50

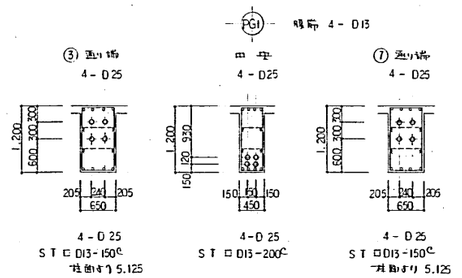

4C - 9φ × 12.7φ ストランド

PC梁RFのみか？
要注意

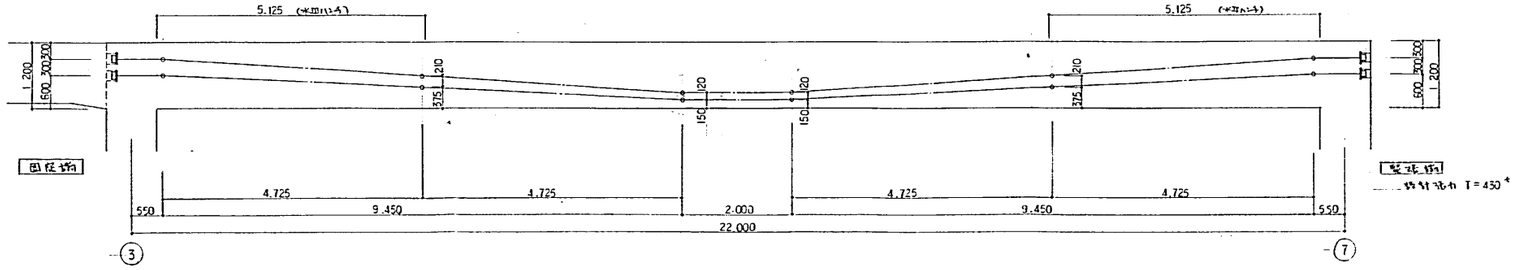

記事	清水建設株式会社 一級建築士事務所		59. 8. 20	70-83B132	福山女学園大学大学会館他外構	大学会館 S-13
			1:20 1:50	プレストレストコンクリート設計条件・PG1リスト 他		S 13

A1012 (1984.2. 10,000)

1 建築物及びその敷地に関する事項

1-1 地名地番　愛知県名古屋市千種区星が丘元町17番3号

1-2 住居表示

1-3 都市計画区域及び準都市計画区域の内外の別等
■都市計画区域内　（ ■市街化区域　□市街化調整区域　□区域区分非設定）
□準都市計画区域内　□都市計画区域及び準都市計画区域外

1-4 防火地域　□防火地域　■準防火地域　□指定なし

1-5 その他の区域、地域、地区又は街区
□法第22条区域　□法第52条第7項適用区域
宅造工事規制区域、下水道処理区域内、日影規制：4H,2.5H−4m、文教地区

1-6 道路　イ 幅員　（北）10.0 m　m
m
ロ 敷地に接している部分の長さ　m

1-7 敷地面積　イ 敷地面積　（1）（30850.00）（ ）（ ）（ ）㎡
（2）（ ）（ ）（ ）（ ）㎡
ロ 用途地域等　（第一種住居地域）（ ）（ ）（ ）
ハ 建築基準法第52条第1項及び第2項の規定による建築物の容積率
（ 200.00）（ ）（ ）（ ）%
ニ 建築基準法第53条第1項の規定による建築物の建ぺい率
（ 60.00）（ ）（ ）（ ）%
ホ 敷地面積の合計　（1）　30850.00 ㎡
（2）　㎡
ヘ 敷地に建築可能な延べ面積を敷地面積で除した数値　200.00 %
ト 敷地に建築可能な建築面積を敷地面積で除した数値　60.00 %
チ 備考

1-8 主要用途　（ 区分（08110）大学 ）（ 区分 ）（ 区分 ）

1-9 工事種別　□ 新築　□ 増築　□ 改築　□ 移転　□ 用途変更　□ 大規模の修繕　□ 大規模の模様替　■ 改修

1-10 建築面積　（ 申請部分 ）（ 申請以外の部分 ）（ 合　計 ）
イ 建築面積　（ ）（ ）（ ）㎡
ロ 建ぺい率　%

1-11 延べ面積　イ 建築物全体　（ ）（ ）（ ）㎡
ロ 地階の住宅の部分　（ ）（ ）（ ）㎡
ハ ｴﾚﾍﾞｰﾀｰの昇降路の部分（ ）（ ）（ ）㎡
ニ 共同住宅の共用の廊下等の部分　（ ）（ ）（ ）㎡
ホ 備蓄倉庫の設置部分　（ ）（ ）（ ）㎡
ヘ 蓄電池の設置部分　（ ）（ ）（ ）㎡
ト 自家発電設備の設置部分（ ）（ ）（ ）㎡
チ 貯水槽の設置部分　（ ）（ ）（ ）㎡
リ 自動車車庫等の部分（ ）（ ）（ ）㎡
ヌ 住宅の部分　（ ）（ ）（ ）㎡
ル 延べ面積　㎡
ヲ 容積率　%

1-12 建築物の数　イ 申請に係る建築物の数　0
ロ 同一敷地内の他の建築物の数　0

1-13 建築物の高さ等　（申請に係る建築物）（他の建築物）
イ 最高の高さ　（ 18.60 ）（ ）m
ロ 階数　地上（ 3 ）（ ）
地下（ 1 ）（ ）
ハ 構造　（ RC造 ）（ ）
ニ 建築基準法第56条第7項の規定による特例の適用の有無　□ 有　■ 無
ホ 適用があるときは、特例の区分
□道路高さ制限不適用　□隣地高さ制限不適用　□北側高さ制限不適用

1-14 許可・認定等

1-15 工事着手予定年月日　平成 27 年 8 月 11 日

1-16 工事完了予定年月日　平成 27 年 9 月 20 日

1-17 特定工程工事終了予定年月日　（特定工程）
（第　回）　平成　年　月　日

1-18 その他必要な事項

1-19 備考

- 建物用途別指標
- 耐火・防火構造種別　耐火構造
- 防火対象物の種類　消防法施行令　別表第一　第7項
- 面積表（m2）


	体育館	コア棟	キャンパスヤード	大学全館	合計
P階				11.77	11.77
3階	452.30	244.94		1007.77	1705.01
2階	1362.30	179.88		739.38	2281.56
1階	1135.23	296.14		941.85	2373.22
B1階	1122.79	319.08	2628.65	1354.00	5424.52
合計	4072.62	1040.04	2628.65	4054.77	11796.08
確認済					
検査済	第801−450号（S58.12.08）		第901−96号（S59.06.28）		

CADないのか？

既存 AME 図

3 案内図　（A1:S=1/10000）

計画地：愛知県名古屋市千種区星が丘元町17番3号
椙山女学園大学　星が丘キャンパス

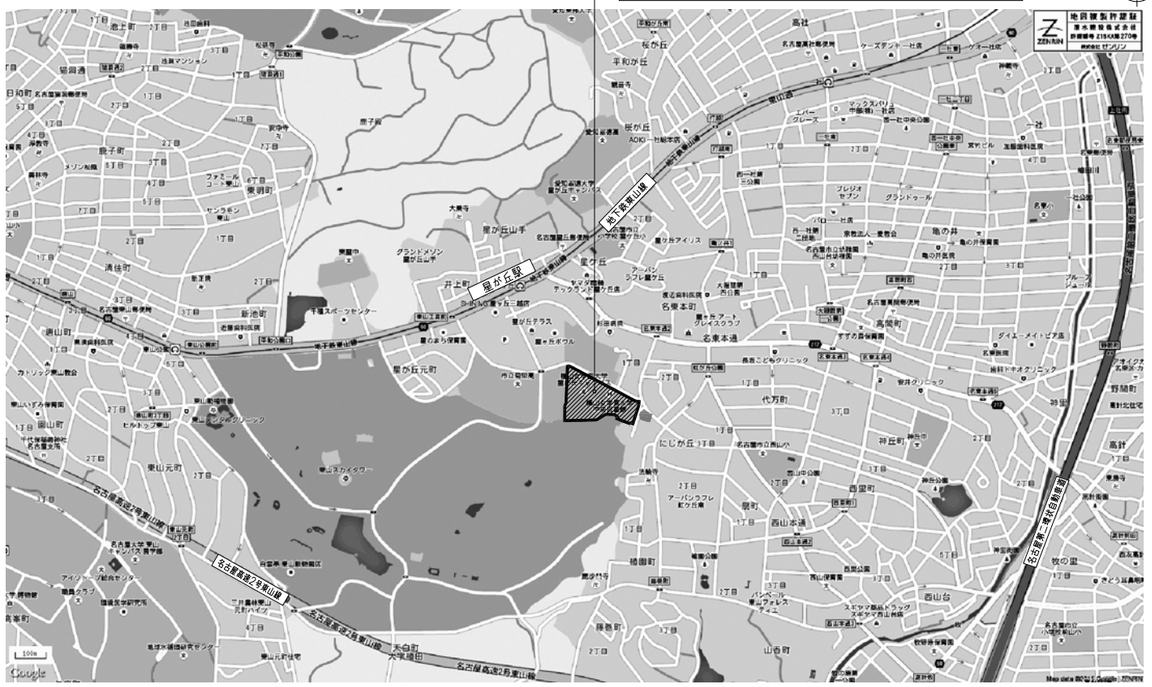

4 設備・その他の工事項目（工事項目○印）

項目	本工事	別途	無	記事
4-1 機械設備				
空気調和	○			今回天井改修に伴いファン・ダクト・吹出口更新 その他既存利用
換気			○	
機械排煙			○	
給水（市水）			○	
給湯（局所）			○	
ガス			○	
屋外排水			○	
屋内排水			○	
排水処理			○	
消火栓（屋内）			○	
消火器			○	
スプリンクラー			○	
連結送水管			○	
連結散水設備			○	
4-2 電気設備				
受変電			○	
自家発電			○	
蓄電池			○	
照明（常用・~~非常用・コンセント~~）	○			今回天井改修に伴いLED器具に更新 最上（FL+750）で500lx程度確保）
動力・幹線	○			既存利用
電話（配管）			○	
放送			○	今回天井改修に伴いスピーカ更新
TV共同聴視			○	
インターホン			○	
自動火災報知	○			今回天井改修に伴い感知器更新
煙感知器連動制御			○	
避雷針・避雷導体			○	
機械警備（配管）			○	
情報設備（配管・配線）			○	

項目	本工事	別途	無	記事
4-3 搬送設備				
エレベーター			○	
小荷物専用昇降機			○	
エスカレーター			○	
機械駐車設備（CO2消火共）			○	
ゴンドラ			○	
4-4 引込・接続工事の工事負担金				
電力引込			○	
電話局線引込			○	
ガス引込			○	
給水引込			○	
排水接続			○	
4-5 家具・装飾・その他				
家具			○	
敷物			○	
カーテン			○	
ブラインド・ロールスクリーン			○	
厨房設備			○	
郵便受			○	
避難器具			○	
建物銘板			○	
案内板			○	
階数表示板			○	
定礎板			○	
室名板			○	
サインス表示			○	

項目	本工事	別途	無	記事
4-6 外構				
敷地造成			○	
擁壁			○	
排水溝			○	
舗装			○	
駐車場			○	
門・塀			○	
植栽（客土共）			○	
サインス表示			○	
付属建屋			○	
4-7 その他				
開発行為			○	
地中障害物除去工事			○	
既存建物除去工事			○	
テナント工事			○	
近隣補償		○		
電波障害補償		○		
電波障害調査費		○		
諸官庁指導に依る変更工事		○		
4-8 備考				

建築・設備関連工事一覧表

A 共通項目

	取合工事	建築	空調	衛生	電気	備考
1	鉄筋コンクリート打ちに必要なスリーブおよび箱取付けのための構造体補強工事	○				
2	鉄筋コンクリート打ちに必要なスリーブおよび箱の制作取付け工事		○	○	○	
3	鉄骨工事に直接必要な梁貫通スリーブとその取付けおよび構造体補強工事	○				
4	乾式壁の開口補強工事	○				
5	マシンハッチ並びに装置搬入用フック取付け工事	○				
6	機器据付のための床上・屋上の基礎築造および構造体補強工事	○				
7	天井・壁・床などに取付ける機器の穴明けとその補強工事	○				
8	上記取付け機器の墨だし工事		○	○	○	
9	天井・壁・床などに必要な点検口の制作取付および補強工事	○				
10	屋上立上り配管スペース築造工事	○				
11	配管等の屋上貫通部分の防水納め、および外壁貫通部の雨仕舞工事	○				
12	雨水外樋およびル−フドレイン取付工事	○				
13	雨水内樋および取付工事		○			
14	排水溝および集桝の築造工事（排金物・蓋共）	○				
15	外壁に取付けるルーバー・ガラリとその取付工事	○				
16	外壁取付けガラリの防虫網制作取付工事	○				
17	ドアガラリおよびこれに準ずる壁ガラリの制作取付工事	○				
18	各種コンクリート水槽築造工事（防水工事・連通管・釜場・マンホール・タラップ共）	○				
19	設備工事にかかわる防火区画貫通部分の防火処理		○	○	○	
20	ガソリントラップ（SUS鋼製）および取付工事			○		
21	システム天井工事	○				
22	システム天井器具（照明器具・空調吹出口）	○				
23	システム天井器具（感知器・スピーカー・非常用照明・スプリンクラー）取付工事		○		○	
24	システム天井器具取付け用設備プレート（穴あけ共）	○				
25	フリーアクセスフロアー工事	○				
26	シャッター、自動扉等の電動機および操作機器とその取付工事	○				
27	シャッター、自動扉等の電源供給および配管・配線・接続工事				○	
28	電気錠および制御盤の取付け用下地の加工工事	○				
29	電気錠および制御盤までの電源供給用および制御用配管工事				○	
30	湯沸流しの供給据付工事	○				
31	システムトイレの制作・取付工事	○				
32	エレベーター機械室等の床上防塵塗装工事	○				
33	エレベーター機械室等の水ピットおよび上置工事	○				
34	エレベーター機械室内天井トビーム・フック取付け工事	○				
35	エレベーターピット止水用タラップ	○				
36	エレベーター機械室換気設備		○			
37	機械駐車内二酸化炭素消火設備工事（機械駐車工事）	○				
38	煙突築造工事（仮出口共）	○				煙突内法寸法　高さ

B 空調関連工事

	取合工事	建築	空調	衛生	電気	備考
1	空調用動力制御盤および二次側電気配管配線・接続工事				○	
2	空調用動力機器の据付け調整工事		○			
3	パッケージ型空調機の室内・外ユニット間の渡り電気配線および室内ユニットのスイッチ用電気配線工事		○			
4	同上電源供給・電気配管およびスイッチ用ボックス取付工事				○	
5	専用制御盤のインターロック用接点、表示関係に必要な接点補助リレー供給工事		○			
6	自動温湿度調整用、測定用の盤および電気配管配線工事		○			
7	図示以外の電気配管配線工事		○		○	
8	配管、ダクトの屋上床梁貫通部分防水納め外壁貫通部の雨仕舞工事		○			
9	操縦機および制御盤の供給取付工事		○			
10	同上配管配線電気工事				○	
11	機械排煙の排煙口および手動開放装置の供給取付工事		○			
12	同上配管配線電気工事				○	

C 衛生関連工事

	取合工事	建築	空調	衛生	電気	備考
1	各種水槽用マンホールおよび電極棒フロートスイッチ供給取付工事			○		受水槽
2	衛生用動力制御盤と上記電極棒およびフロートスイッチへの配管配線・接続工事（ユニット型を除く）			○	○	
3	衛生用動力制御盤および二次側電気配管配線・接続工事（ユニット型を除く）			○	○	
4	衛生用機器（湯沸器、衛生器具）の据付け調整工事			○		
5	衛生用機器（湯沸器、衛生器具）の据付け補強工事	○				
6	湯沸流しおよび据付工事	○				
7	水道引込および下水道接続工事			○		
8	図示以外の空調機廻り給排水工事			○		
9	図示以外の自家発電設備に必要な給排水工事			○		
10	屋外露出給水管等への凍結防止ヒーター取付工事			○		
11	便所のペーパーホルダーとその取付工事			○		
12	消火栓箱（表示灯・押ボタン・非常用コンセント・非常電話スペース）取付工事			○		
13	消火栓箱内表示灯・押ボタン・非常用コンセント・非常電話の供給取付工事			○	○	
14	同上配管配線電気工事				○	

D 電気関連工事

	取合工事	建築	空調	衛生	電気	備考
1	インバータ動力制御盤および高調波対策		○	○		
2	設備機器付属の動力制御盤への電源供給工事				○	
3	アンテナ、避雷針および避雷導体など構造体からの支持用補強金物	○				

SHIMIZU DESIGN BUILD SINCE 1804

清水建設

清水建設株式会社名古屋支店一級建築士事務所

設計責任者	設計部長	グループ長	設計長	担当
内笹井 敦史	新開 英一	吉田 遠史	内笹井 敦史	
		主査	担当	担当
		井谷 文昭		


2015・ ・ 年月日
A1
A3 — 縮尺

70 15A017
椙山女学園大学　星が丘キャンパス
大学会館1階東側食堂天井耐震化工事


建物概要表

A − 01


一級建築士第292723号
内笹井　敦史

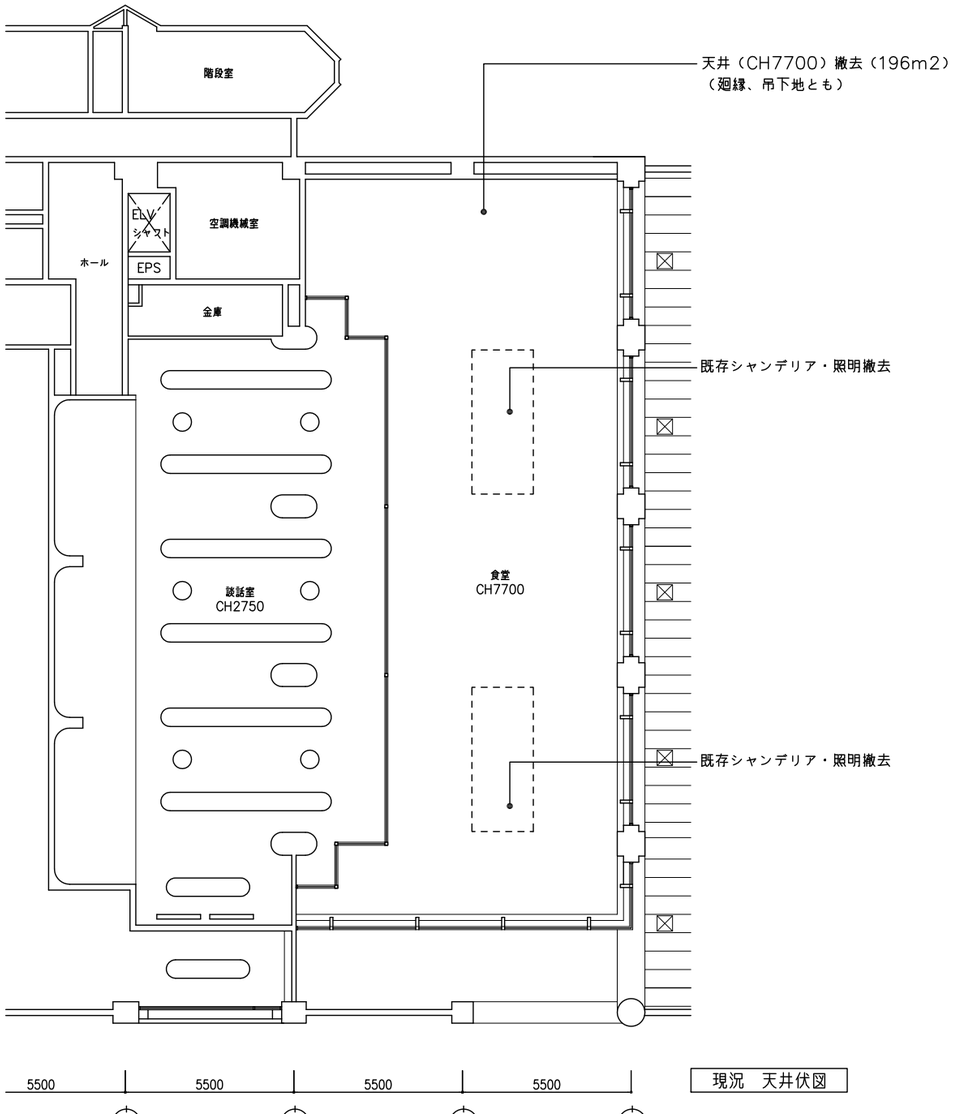


現況　天井伏図

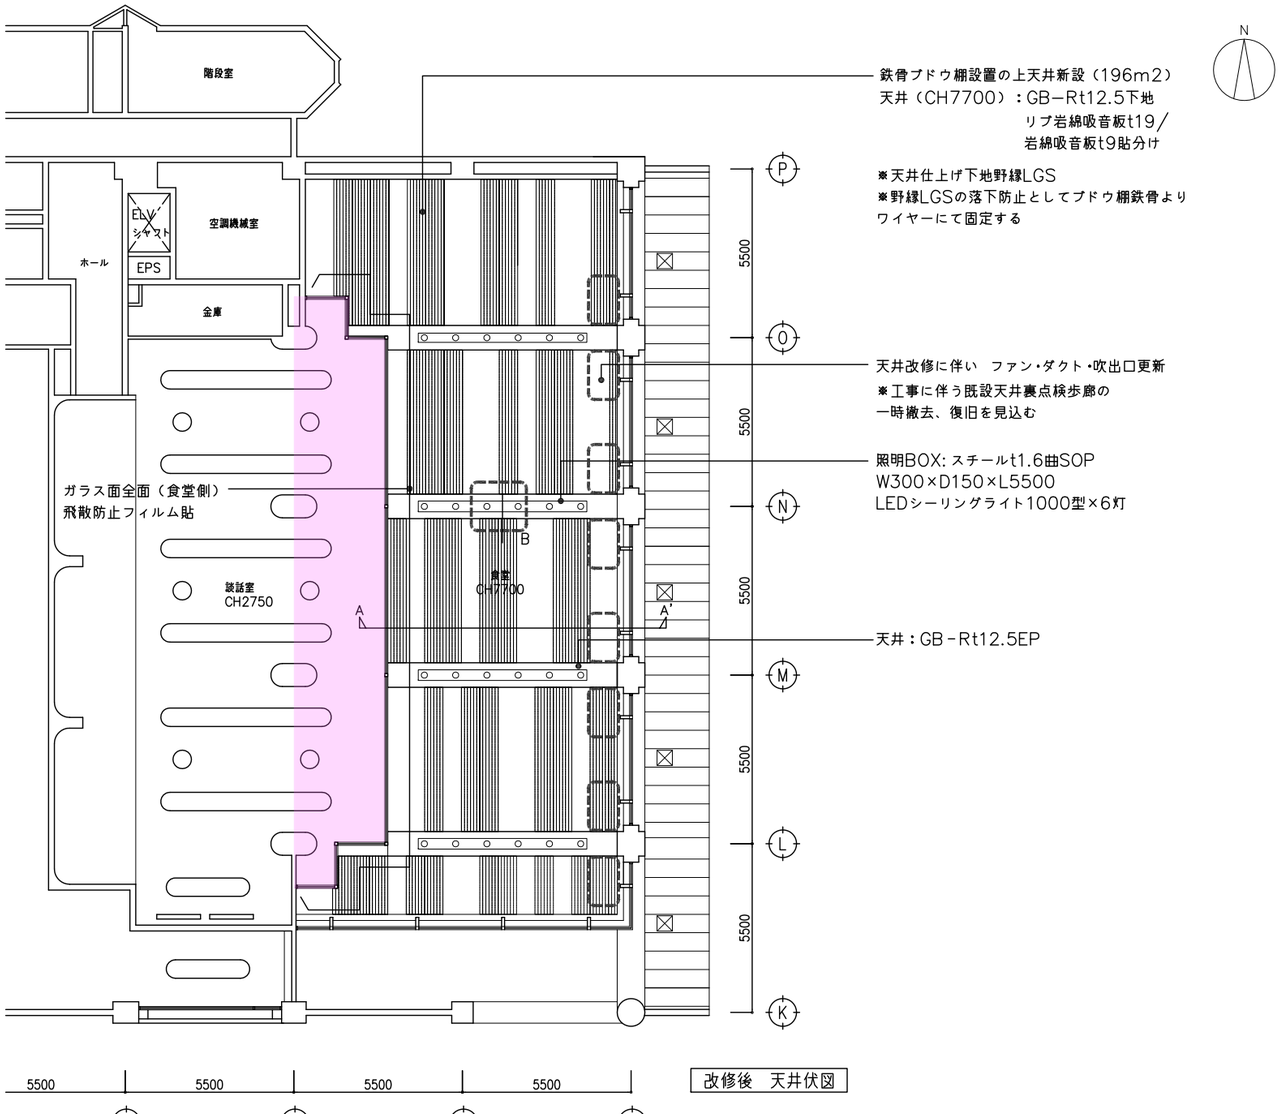


改修後　天井伏図

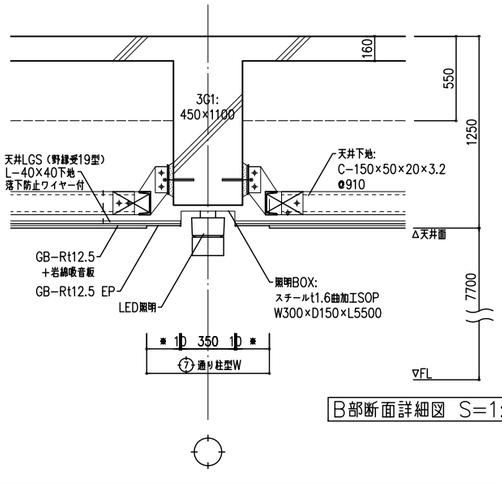

B部断面詳細図　S=1:20

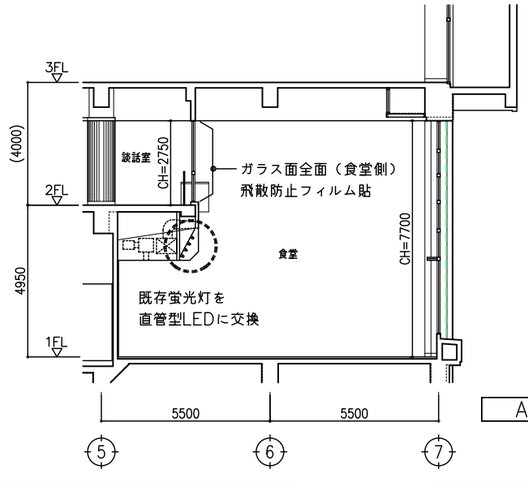

A−A　断面図

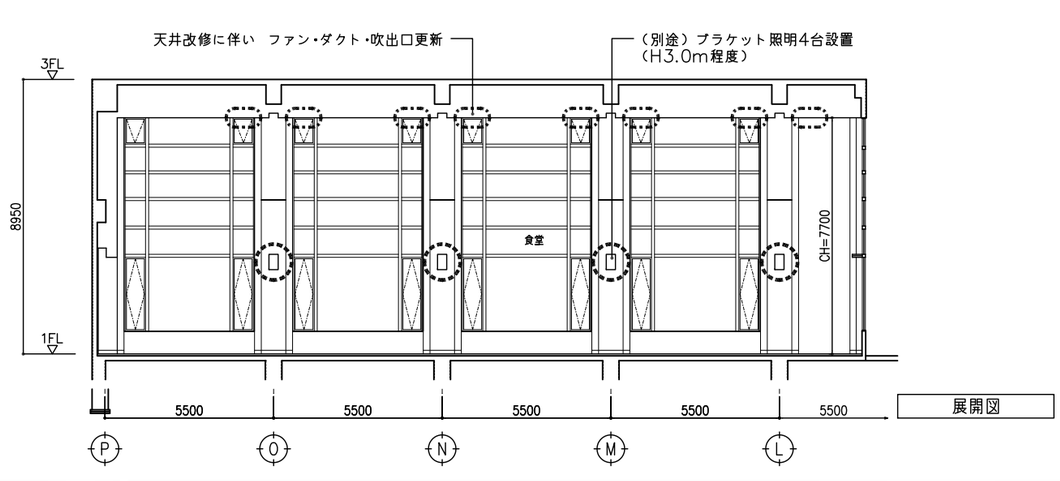

展開図

SHIMIZU DESIGN BUILD
SINCE 1804

清水建設株式会社名古屋支店一級建築士事務所

設計責任者	設計部長	グループ長	設計長	担当			
内笹井　敦史	新間　英一	古田　遵史	内笹井　敦史		2015・・ 年月日	70　15A017	A−02	一級建築士第292723号
・・	・・	主査	担当	担当	A1 1:100	椙山女学園大学　星が丘キャンパス		内笹井　敦史
		井谷　文昭			A3 1:200 縮尺	大学会館1階東側食堂天井耐震化工事		
						天井伏図・断面詳細図・展開図		

■天井改修に伴い、ファン・ダクト・吹出口の更新を行う。


送風機

記号	系統・用途	型式	設置階	数	給排区分	番手（径）#（mm）	風量 m³/h	静圧 Pa	回転数 rpm	モーター W	φ	V	P	据付方法	防振	備考	参考型番（三菱電機）
F−3	食堂吹抜系統	ラインファン	2	4	排	200	1,000	120	−	244	1	100	−	天吊	防振ハンガー	消音BOX付	BFS−100SUC
F−4	喫茶書店系統	ラインファン	2	1	排	200	500	100	−	87.5	1	100	−	天吊	防振ハンガー	消音BOX付	BFS−50SUC

吹抜		
ノズル	#8	
SA	500 CMH	8
BOX：900×500×450		
備考：		


吹抜		
ノズル	#8	
EA	500 CMH	8
BOX：900×500×450		
備考：		

屋外		
HS	400×400	
EA	1,000 CMH	5
BOX：500×500×450		
備考：		

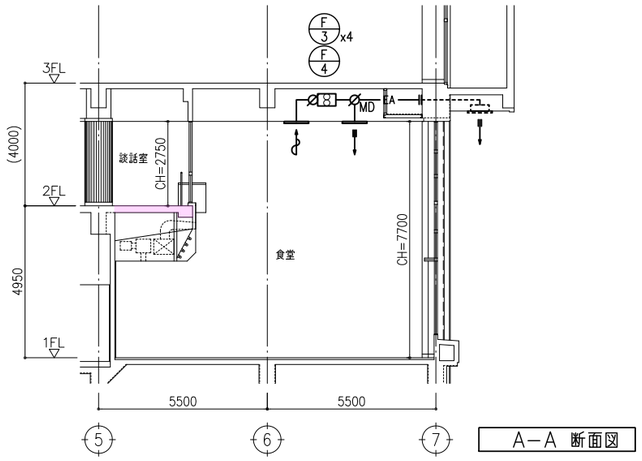


A−A 断面図

■ 吊り長さ1500mm未満の場合（4面ブレース）

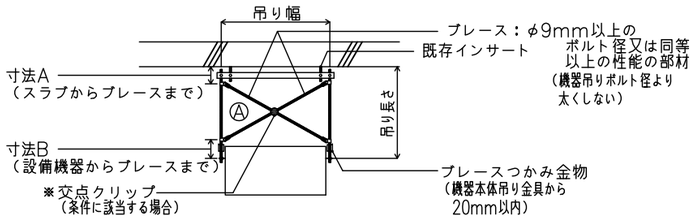


ブレース平面配置図

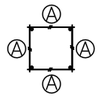


◇地震による揺れ等に対して、変位50mm以内となるように耐震振止め支持を設ける
◇機器、架台の取付けはダブルナットとする
◇設備機器は、天井吊りボルト、天井用耐震ブレース及び壁等から水平距離で100mm以上離して敷設する（設備機器の揺れで天井を壊すことを避ける）
◇記載なき事項は「建築設備耐震設計・施工指針（2014年版）、耐震クラスA以上」に準ずる
◇設備機器の吊りボルトに耐震ブレースを設置する。耐震ブレースが取付けられない場合は形鋼吊りとする
◇外ブレースは圧縮応力に対する耐力が期待できないため使用しない
◇機器の耐震ブレースは４面ブレースとする　また、ブレース材は機器吊りボルトより太くしないで、φ9mm以上のボルト径又は同等以上の性能を有する部材とする
◇吊り長さ又は吊り幅が1000mm以上の場合、ブレースの全ての交点を交点クリップ（振止め交差金具等）で堅固に固定する
◇防振材は機器本体吊り金具から20mm以内出来るだけ近傍に配置し、中間や吊り元に設けない

■ 制気口＋チャンバー：天井下地材よりの吊り支持

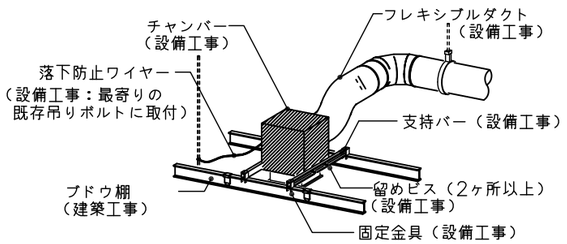

◇フレキシブルダクトで接続し、支持バーにて支持する
◇ブドウ棚に支持ﾊﾞｰを堅固に固定する
◇器具は、支持バーに堅固な留め金具で支持する

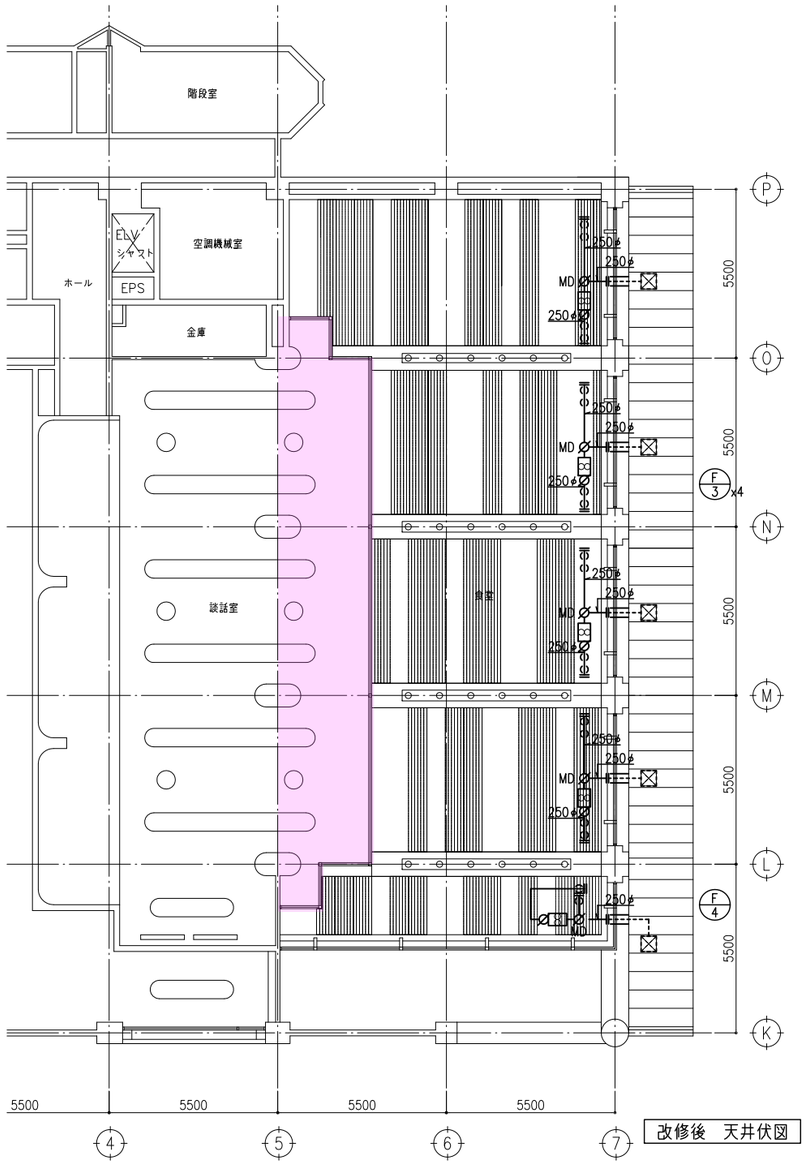

改修後　天井伏図

※MDは三方向切替とし、配線接続まで本工事とする

SHIMIZU DESIGN BUILD SINCE 1804

清水建設

清水建設株式会社名古屋支店一級建築士事務所

設計責任者	設計部長	グループ長	担当	担当
内笹井　敦史	石田　吉文	大野　智之		
		設計長	担当	担当

2015・・年月日

A1 1:100
A3 1:200
縮尺


70　15A017
椙山女学園大学　星が丘キャンパス
大学会館1階東側食堂天井耐震化工事

空調設備　機器表・系統図・平面図

M − 1

一級建築士第292723号
内笹井　敦史

照明器具姿図

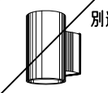Ca LDL40x1（3800 lm） Cb LDL20x1（1200 lm）	Ja LED1000形	Ka LED14wx1
C　白色：4000K  Ca：パナソニックNNF41030 LE9相当 Cb：パナソニックNNF21030 LE9相当	J  Ja：パナソニックNDNN57012相当	K　別途  Ka：パナソニックNYY46301K LE1相当

分電盤表

盤名 （盤形式） 幹線番号 幹線サイズ	電気方式 主幹 （結線） 合計容量	WHM	分岐回路 電圧[V]	番号	配線用遮断器[AF/AT]	負荷名称	負荷容量[VA]	備考
1L-1 （Bbイ）	AC 1φ3W 210/105V MCCB3P 225/150 （A） L=14720VA C= 2750VA 遅り 22396VA T=39866VA		100	㉑	MCCB1P50/20	コンセント	120	
			100	㉒	MCCB1P50/20	予備		
			100	㉓	MCCB1P50/20	電灯	190	
			100	㉔	MCCB1P50/20	予備		
			100	㉕	MCCB1P50/20	予備		
			100	◇1	MCCB1P50/20	電灯	380	MC
			100	◇2	ELCB2P50/20	外灯	450	TS・MC付
			100	◇3	MCCB1P50/20	誘導灯	320	
			100	①	MCCB1P50/20	電灯	1200	RRx3
			100	②	MCCB1P50/20	電灯	1200	RRx2
			100	③	MCCB1P50/20	電灯	1300	RRx2
			100	④	MCCB1P50/20	電灯	1800	RRx3
			100	⑤	MCCB1P50/20	電灯	1400	RRx3
			100	⑥	MCCB1P50/20	電灯	1260	RRx1
			100	⑦	MCCB1P50/20	電灯	1200	RRx1
			100	⑧	MCCB1P50/20	電灯	1500	RRx3
			100	⑨	MCCB1P50/20	換気用	500	RRx3
			100	⑩	MCCB1P50/20	コンセント	750	RRx2
			100	⑪	MCCB1P50/20	コンセント	750	WH 付
			100	⑫	MCCB1P50/20	電灯	1320	WH 付
			100	⑬	MCCB1P50/20	1R-1・2R-1	500	制御回路
			100	⑭	MCCB1P50/20	電灯	1200	RRx2
			100	⑮	MCCB1P50/20	予備		
			100	⑯	MCCB1P50/20	R-T	100	
			100		MCCB1P50/20	1L-2	7922	WH 付
			100		MCCB1P50/20	1L-2	7474	WH 付
			100		MCCB1P50/20	1L-3	7000	WH 付

特記事項


1．図中特記なき配管配線は下記による。
一・一・一：VVF2．0/3C

2．食堂天井高さはFL＋7700mmとする。
又、ブラケット取付高さはFL＋3000mmとする。


3．二重天井内は、ケーブルいんぺい配線とし、構内立上げ配管は既設配管を利用すること。

4．既設1L－1分電内 ⑤～⑦ 回路及びリモコンリレーを再利用とする。

5．不要な配管配線は撤去すること。

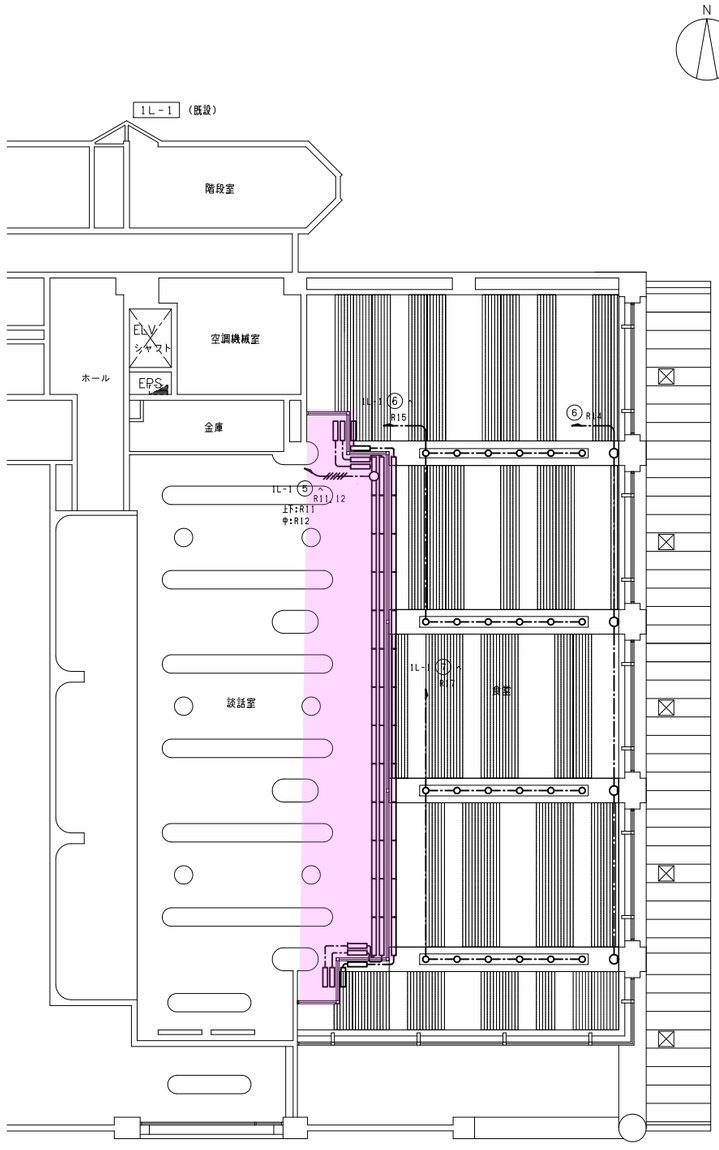

電灯設備平面図

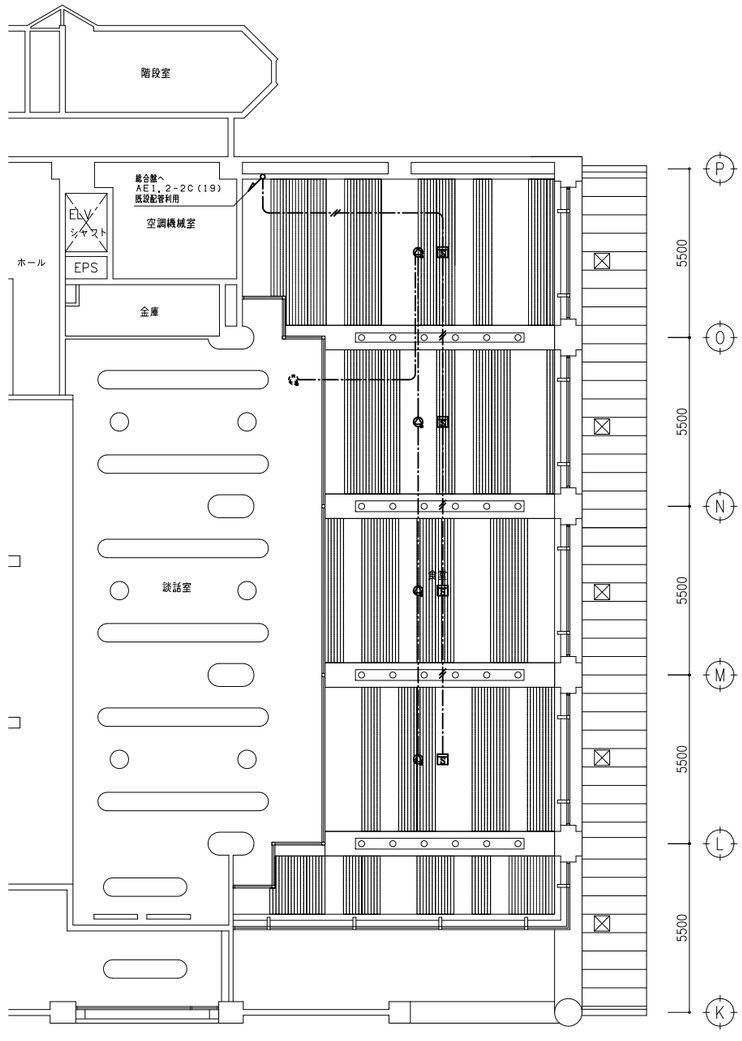

非常放送・自動火災報知設備平面図

特記事項

（自動火災報知設備）
1．図中特記なき配管配線は下記による。
一・／／一：AE1．2-2C（PF16）
2．警戒区域は既設③1回線とし、1階既設総合盤まで配管配線とする。
3．凡例
：光電式スポット型感知器　2種

（非常放送設備）
1．図中特記なき配管配線は下記による。
一・一・一：HP1．2-3C（PF16）
2．配線は、既設スピーカに接続とする。
3．凡例
：天井埋込型スピーカ（ATT付）L級

SHIMIZU DESIGN BUILD SINCE 1804

清水建設

清水建設株式会社名古屋支店一級建築士事務所

設計責任者	設計部長	グループ長	担当	担当
内笹井 敦史	石田 吉文	阿津地 啓充		
		設計長	担当	担当
		菊永 純郎		

2015・・年月日
A1 1:100
A3 1:200 縮尺

70 15A017
椙山女学園大学　星が丘キャンパス
大学会館1階東側食堂天井耐震化工事

電灯・自火報・非常放送設備　平面図

E－01

一級建築士第292723号
内笹井　敦史