仕上-2 1階天井伏図（打 v1.0）1/2 赤＝要修正 橙＝要確認 青＝対応中 緑＝参考（261104 図面間整合）

1 ［要修正］吸音ルーバー下端 1FL+2,970 → 2,980（A-A 断面も）［X2］

2 ［要修正］ルーバー帯：目地は製作図（MIDIC-10）をプロット、天井点検口 450角＋落下防止ワイヤー、吹出口はルーバーピッチに合わせる［X9・X10］

3 ［参考］手書き「点検口」はプロット図どおり不要（11/1 小山さん確認）

4 ［要修正］①通り柱型 375 → 実測 387～424（仕上-1 と同じ値に）［X3］

5 ［要確認］楕円柱：躯体-1 は 750×1,650、実測 幅425（片側か要確認）×1,840［X11］

6 ［要確認］天井仕上げ：既存竣工図はコンクリート打放し補修（NS 未回答）

既設竣工図では天井仕上げは
コンクリート打放し補修に
なっています。ご確認お願いします

貼り分け部分の見切 要否確認

天井の向きは西側と揃えますか

チェック項目	未	完			
• FLの押えの統一			• 巾木の逃げ		
• 下げ梁 下げスラブ			• 石．T．B（テラゾー B）の逃げ		
• フロアーヒンジ			• SW．AW．SDの差筋・箱入		
• インサート・ルーフドレーン（打込み金物）			• SSの溝ボックス差筋箱入		
• 防水立上り			• 手摺子金物．アンカー差筋・箱入		
• ELV関連．箱入（押ボタン．ワイヤー穴）			• ブロック用差筋（床．天井．梁下．壁）		
• 設備開口．及貫通孔			• 断熱材の打込み		
• 荷揚げ用仮穴．墨出し穴．足場用アンカー			• 誘発目地・化粧目地		
• 後打部（打継ぎ部）			• 常開のSFD埋め込み（マグネット共）		
• 掃除口穴（打継ぎ部梁底）			•		
• 打放しフカシ・増打			•		

凡　例

<階高> 2FL 4,950 1FL

<室名 記号> 天井高さ／室名／躯体天端｜床仕上天端　特記事項

<開口 記号> H 開口寸法 高さ／符号 建具符号／h 基準高さから建具下枠の上端までの高さ　特記事項（電気錠等）

●● …扉の開き優先を示す。

記号	内　容				
⌇	保留を示す	▶◀	割付基準	○	丸型点検口（φ522）
◠	床レベル（FL基準）	✥	割付基準芯	☐	フレームレス点検口（600x600）
∧	壁ボード目地	a	ストリングスカーテン＋カーテンレール	▣	額縁型点検口（600x600）
▧	既存（壁・柱）を示す	b	アルミルーバー＋ロールスクリーンBOX		
▩	既存 を示す（改修範囲外）	DR	ロックウール化粧吸音板（300x600）		

改訂履歴	改訂日	改訂ヶ所	改訂理由
第１回改訂			
第２回改訂			
第３回改訂			
第４回改訂			
第５回改訂			

配布ルール
1 変更の場合はこの原図を変更し、改訂履歴を明記する。
2 原図に配布予定先を記入する。
3 変更の都度、全部の配布予定先にコピーを配布する。
4 変更図（コピー）を受領したら旧版は自主廃棄する。

配布予定業者

打合図 ’26.10.22

設計図発行日 ’26.03.27

承認	審査	作成
現場管理責任者		担当者

受領日

椙山女学園星が丘キャンパス大学会館食堂リニューアル工事
1階天井伏図-1/2（家具なし）
縮尺 A1:1/50 A3:1/100 ’26.10.13
清水建設株式会社名古屋支店
仕上－０３

仕上-2 1階天井伏図（打 v1.0）2/2 赤＝要修正 橙＝要確認 青＝対応中 緑＝参考（261104 図面間整合）

7 ［要修正］吸音ルーバー下端 1FL+2,970 → 2,980［X2］

8 ［要確認］躯体-1 2階床伏図の梁（2G5 H950・B5 H600 など）と天井 CH3,150・ルーバー 2,980 の納まり（梁下寸法を断面で確認）［X12］

9 ［要確認］下り壁 GB-R 2枚貼りか（NS 未回答）

10 ［要確認］天井仕上げ：既存竣工図はコンクリート打放し補修（NS 未回答）

11 ［対応中］家具重ね合わせ図（4～5頁）の中央 BOX 席を仕上-5 に合わせて 300 修正［X1］（図示なし）

J
K
L
M
N
O
P
Q
3
4
5
6
7
650
5,500
4,620
CH 3,150
食堂（ホール）
FL-60 FL±0
GB-R t12.5の上DR t12
GB-R t12.5+GB-R t12.5の上EP+吸音ルーバー
ホール
5,020
480
光天井（電気工事）
ハンガーレール部分割り塩ビ見切
トレー置場 CH=2,100 須磨モルタル塗
倉庫（105）
吸音パネルt30
吸音パネル t30
下り壁：GB-Rt12.5+GB-R t12.5の上EP
GB-R t12.5+GB-R t12.5の上EP+吸音ルーバー CH=3,150
既設GB-Rt12.5下地 リブ岩綿吸音板t19／岩綿吸音板t9貼分け CH=7,700
CH=7,700
CH=3,150
CH 3,150・7,700
食堂（東側）
FL-60 FL±0・+320・+800
GB-R t12.5+GB-R t12.5の上EP+吸音ルーバー
既設GB-R t12.5下地リブ岩綿吸音板t19／岩綿吸音板t9貼分け
吸音ルーバー 30x150@137.5 1FL+2,970
2980？
10
既設竣工図では天井仕上げは コンクリート打放し補修に なっています。ご確認お願いします
9
下り壁はGB-R2枚貼りにしますか。
7
8
A
B

 

Ⓐ－Ⓐ 断面図 S=1／30

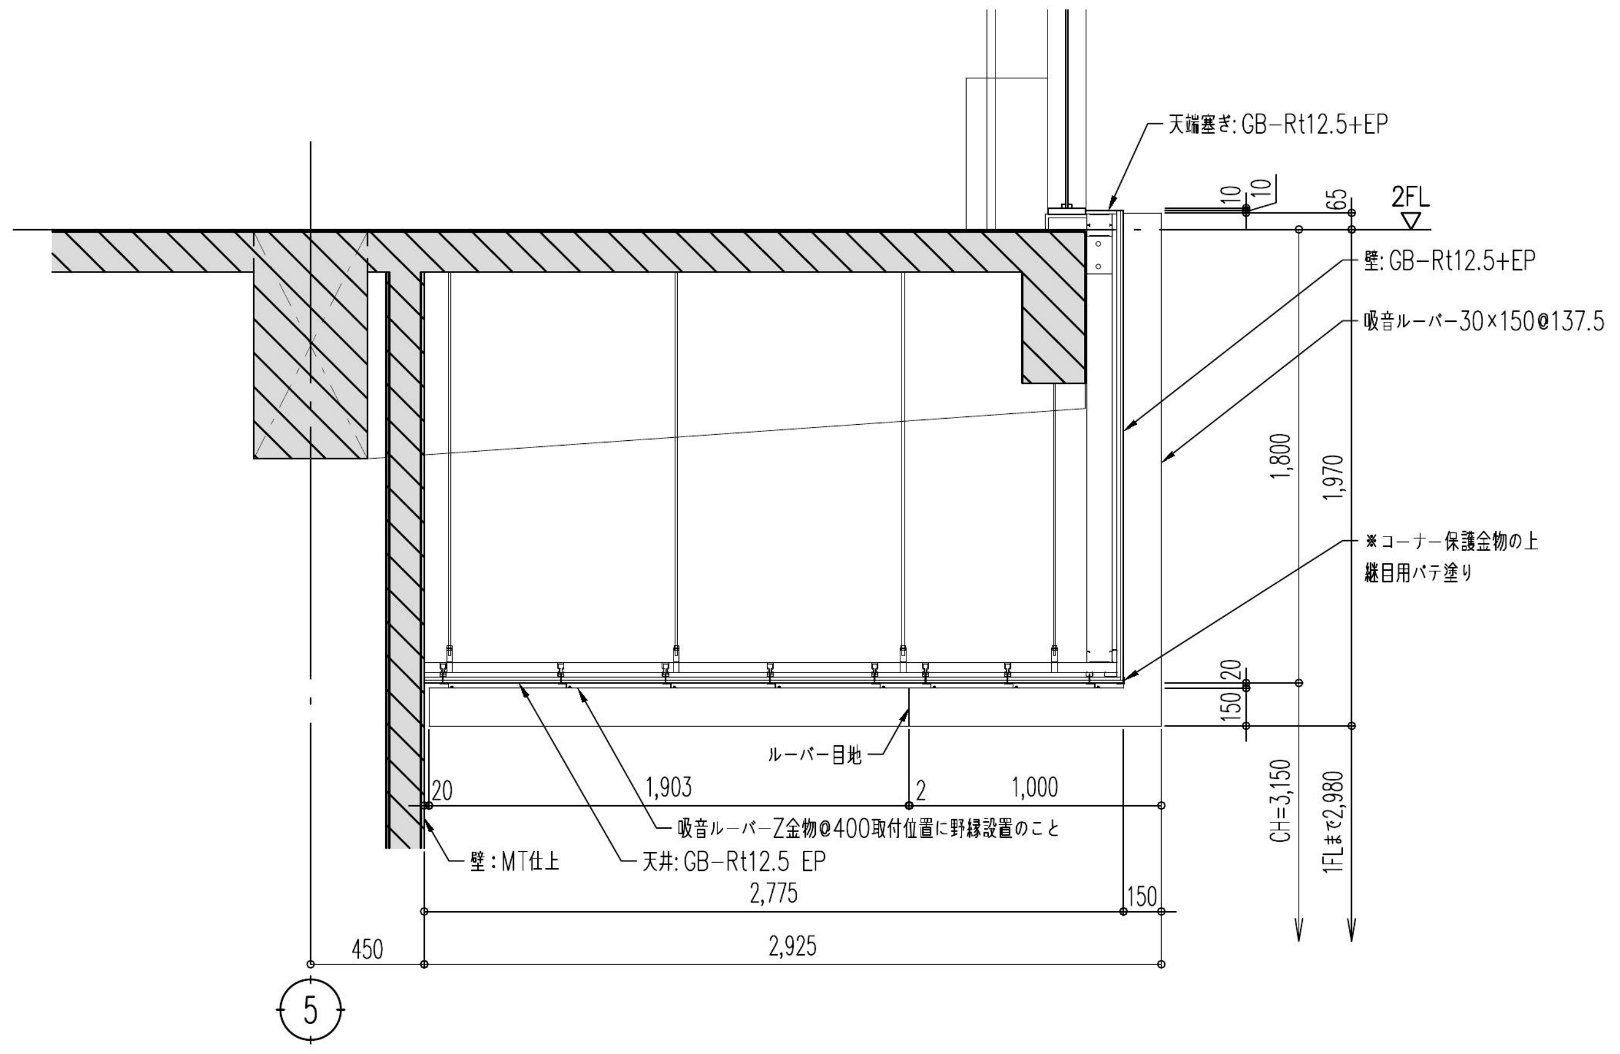

Ⓑ－Ⓑ 断面図 S=1／30

KEY PLAN

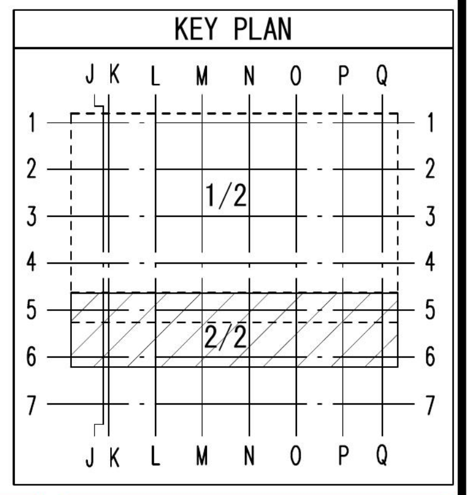

打合図 ’26.10.22

設計図発行日 ’26.03.27

チェック項目	未	完		未	完
•FLの押えの統一			•巾木の逃げ		
•下げ梁 下げスラブ			•石、T、B（テラゾー B）の逃げ		
•フロアーヒンジ			•SW、AW、SDの差筋・箱入		
•インサート・ルーフドレーン（打込み金物）			•SSの溝ボックス差筋箱入		
•防水立上り			•手摺子金物、アンカー差筋・箱入		
•ELV開口、箱入（押ボタン、ワイヤー穴）			•ブロック用差筋（床、天井、梁下、壁）		
•設備開口、及貫通孔			•断熱材の打込み		
•吊足場用仮穴、墨出し穴、足場用アンカー			•誘発目地・化粧目地		
•後打部（打継ぎ部）			•常開のSFD埋め込み（マグネット共）		
•掃除口穴（打継ぎ部梁底）			•		
•打放しフカシ・増打			•		

凡 例

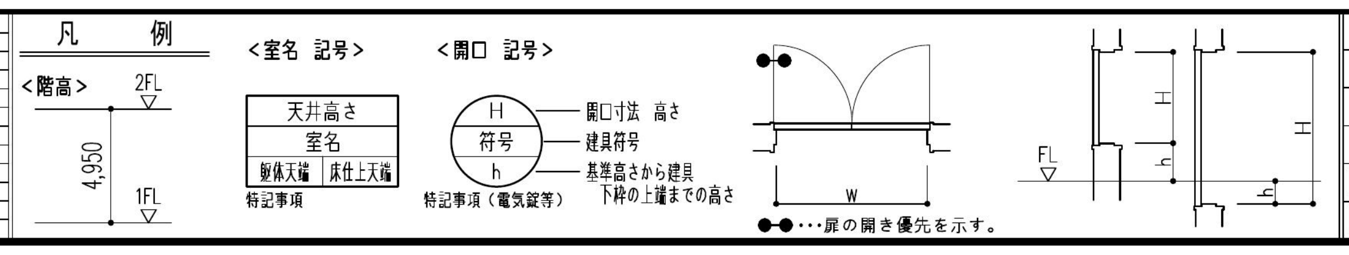

記号	内容	記号	内容	記号	内容
⌇	保留を示す	▶◀	割付基準	○	丸型点検口（ø522）
◠	床レベル（FL基準）	✥	割付基準芯	△	フレームレス点検口（600x600）
∧	壁ボード目地	a	ストリングスカーテン+カーテンレール	▣	額縁型点検口（600x600）
▧	既存（壁・柱）を示す	b	アルミルーバー+ロールスクリーンBOX		
▩	既存 を示す（改修範囲外）	DR	ロックウール化粧吸音板（300x600）		

改訂履歴	改訂日	改訂ヶ所	改訂理由
第1回改訂			
第2回改訂			
第3回改訂			
第4回改訂			
第5回改訂			

配布ルール
1 変更の場合はこの原図を変更し、改訂履歴を明記する。
2 原図に配布予定先を記入する。
3 変更の都度、全部の配布予定先にコピーを配布する。
4 変更図（コピー）を受領したら旧版は自主廃棄する。

配布予定業者

承 認	審 査	作 成
現場管理責任者		担当者

受領日

相山女学園星が丘キャンパス大学会館食堂リニューアル工事
1階天井伏図-2/2（家具なし）
縮尺 A1:1/50 A3:1/100 ’26.10.13
清水建設株式会社名古屋支店
仕上－０４