図面・計画書添付書

工事名

椙山女学園　星が丘キャンパス大学会館食堂リニューアル工事

図面名称		躯　体	[✓ 仕　上]	設　備
		[✓ 打合図]	受領図	受領印用図
1階天井伏図		発行日		返却希望日
施工予定日	2026/11/24			

	発 注 者			施工部署				生産技術部		設備部	
				現場管理責任者	工事長	主任	担当者	工事長	担当者	工事長	担当者
印				承認 2026/10/23 金子　冬平				承認 2026/10/23 小山　努			
日付				10,23							

	設　計 責任者	工　事 監理者		工事監理担当者							
				意匠		構造		機械		電気	
印			牧村								
日付			26.10.29								

記　事（質疑応答・連絡事項・その他）

西側：カーテン・座席調整済み

P4～家具重ね合わせ図

天井プロットにて点検口最終確認させて下さい

2026/10/22　(2)

ルーバージョイント位置は製作図による

既設竣工図では天井仕上げは
コンクリート打放し補修に
なっています。ご確認お願いします

貼り分け部分の見切 要否確認

天井の向きは西側と揃えますか

点検口

チェック項目	未	完			
• FLの押えの統一			• 巾木の逃げ		
• 下げ梁 下げスラブ			• 石．T．B（テラゾー B）の逃げ		
• フロアーヒンジ			• SW．AW．SDの差筋・箱入		
• インサート・ルーフドレーン（打込み金物）			• SSの溝ボックス差筋箱入		
• 防水立上り			• 手摺子金物．アンカー差筋・箱入		
• ELV関連．箱入（押ボタン．ワイヤー穴）			• ブロック用差筋（床．天井．梁下．壁）		
• 設備開口．及貫通孔			• 断熱材の打込み		
• 荷揚げ用仮穴．墨出し穴．足場用アンカー			• 誘発目地・化粧目地		
• 後打部（打継ぎ部）			• 常開のSFD埋め込み（マグネット共）		
• 掃除口穴（打継ぎ部梁底）			•		
• 打放しフカシ・増打			•		

凡例

<階高>
2FL
4,950
1FL

<室名 記号>
天井高さ
室名
躯体天端 床仕上天端
特記事項

<開口 記号>
H 開口寸法 高さ
符号 建具符号
h 基準高さから建具下枠の上端までの高さ
特記事項（電気錠等）

W
H
h
FL
●●･･･扉の開き優先を示す。

記号	内容				
	保留を示す	▶◀	割付基準	◯	丸型点検口（φ522）
	床レベル（FL基準）	✥	割付基準芯	▽	フレームレス点検口（600x600）
∧	壁ボード目地	a	ストリングスカーテン+カーテンレール	▣	額縁型点検口（600x600）
▨	既存（壁・柱）を示す	b	アルミルーバー+ロールスクリーンBOX		
▩	既存 を示す（改修範囲外）	DR	ロックウール化粧吸音板（300x600）		

改訂履歴	改訂日	改訂ヶ所	改訂理由
第１回改訂			
第２回改訂			
第３回改訂			
第４回改訂			
第５回改訂			

配布ルール
1 変更の場合はこの原図を変更し、改訂履歴を明記する。
2 原図に配布予定先を記入する。
3 変更の都度、全部の配布予定先にコピーを配布する。
4 変更図（コピー）を受領したら旧版は自主廃棄する。

配布予定業者

承認	審査	作成
現場管理責任者		担当者

受領日

打合図
’26. 10. 22

設計図発行日
’26. 03. 27

椙山女学園星が丘キャンパス大学会館食堂リニューアル工事
1階天井伏図-1/2（家具なし）
縮尺 A1:1/50 A3:1/100
’26. 10. 13
清水建設株式会社名古屋支店
仕上－０３

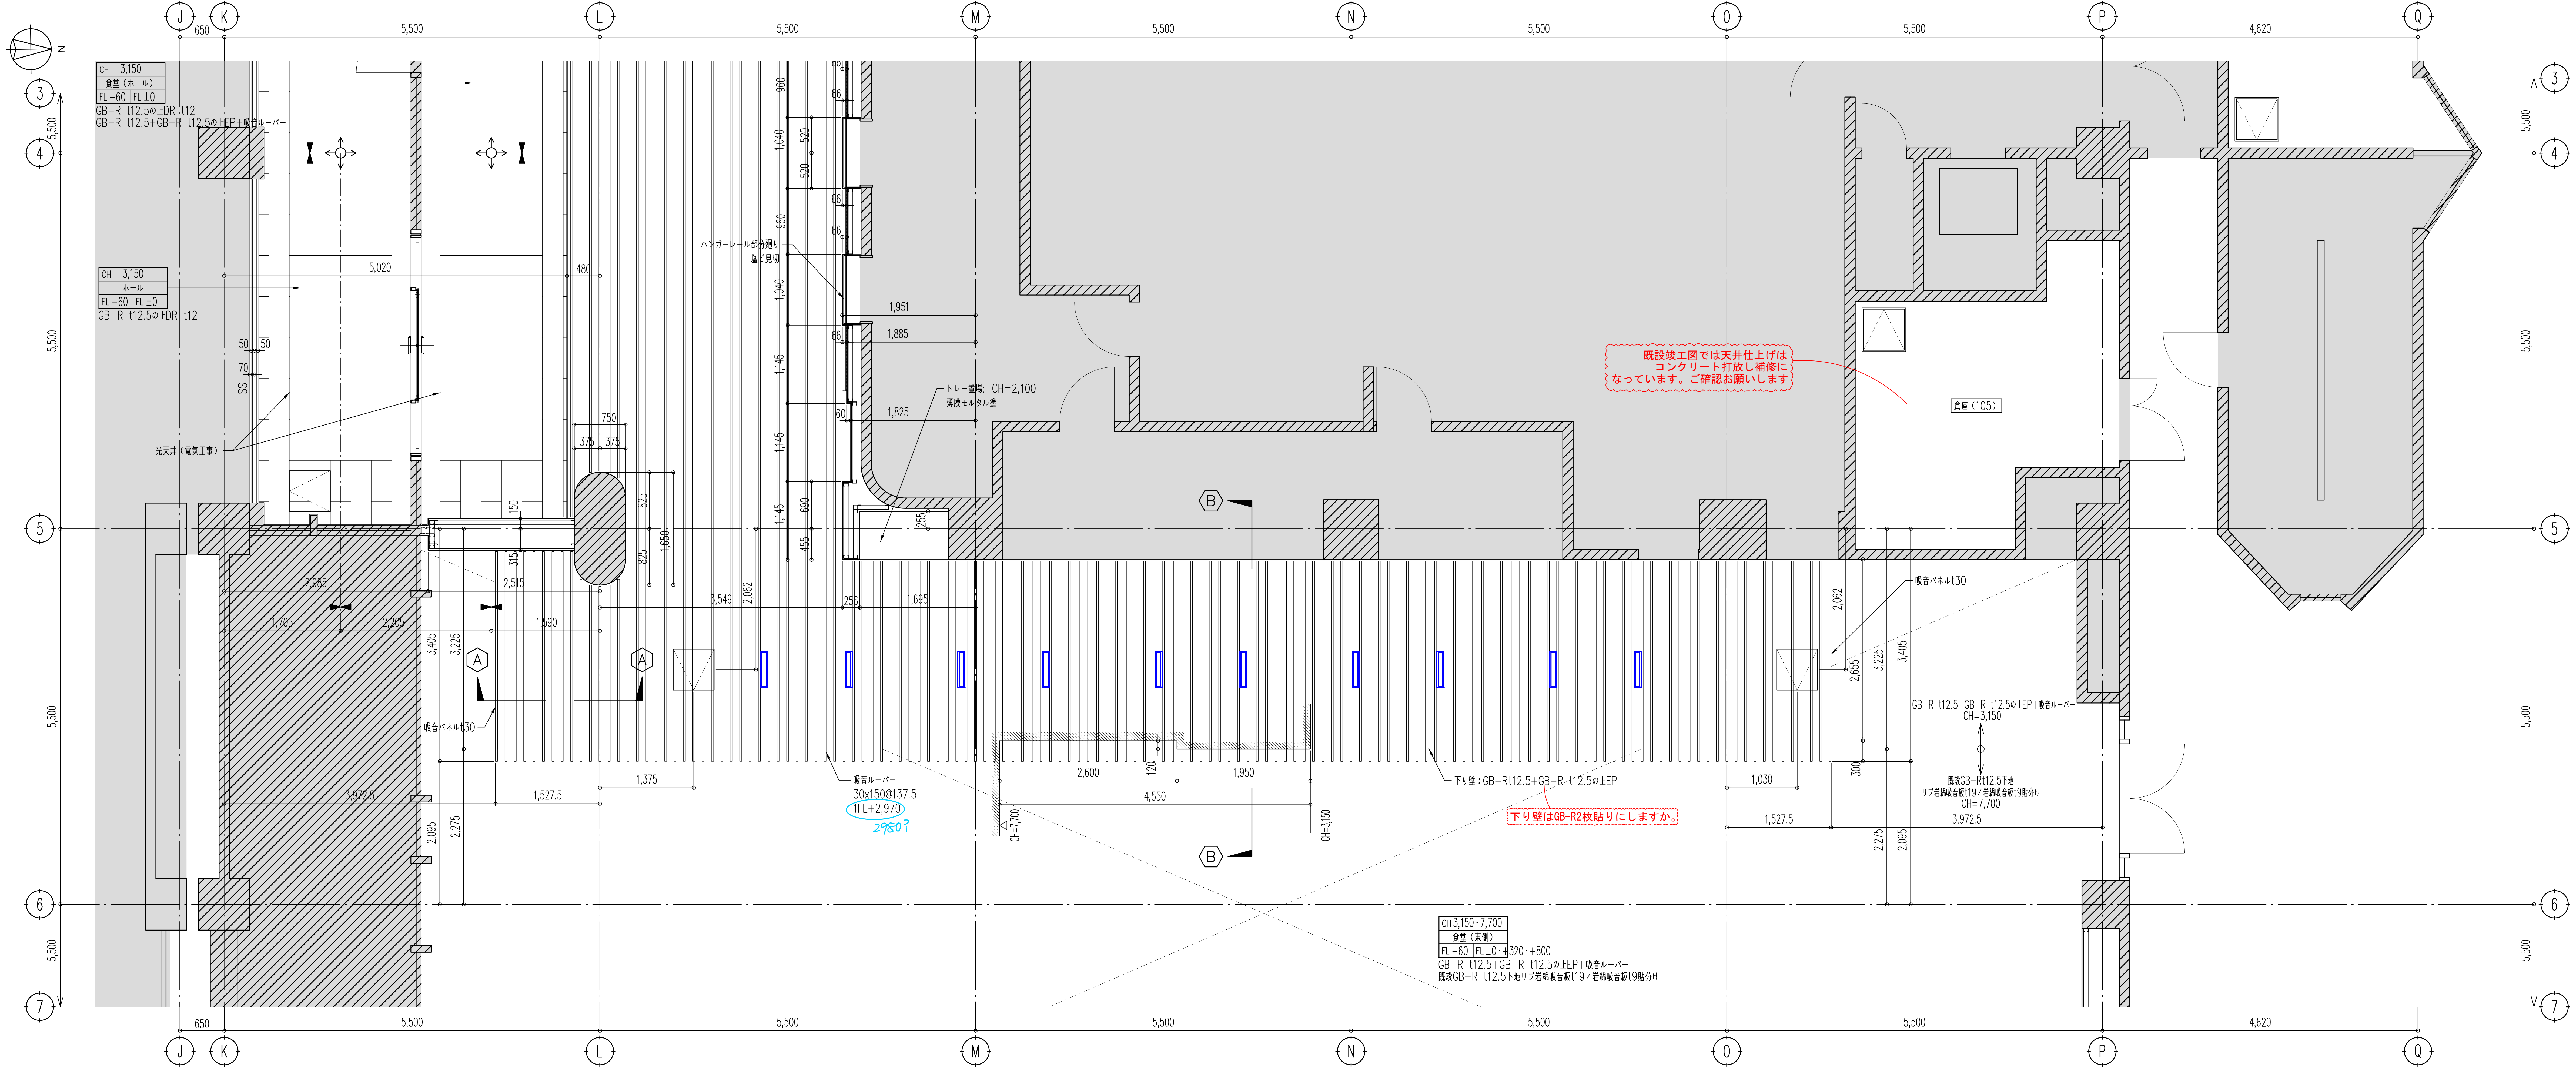

既設竣工図では天井仕上げは
コンクリート打放し補修に
なっています。ご確認お願いします

下り壁はGB-R2枚貼りにしますか。

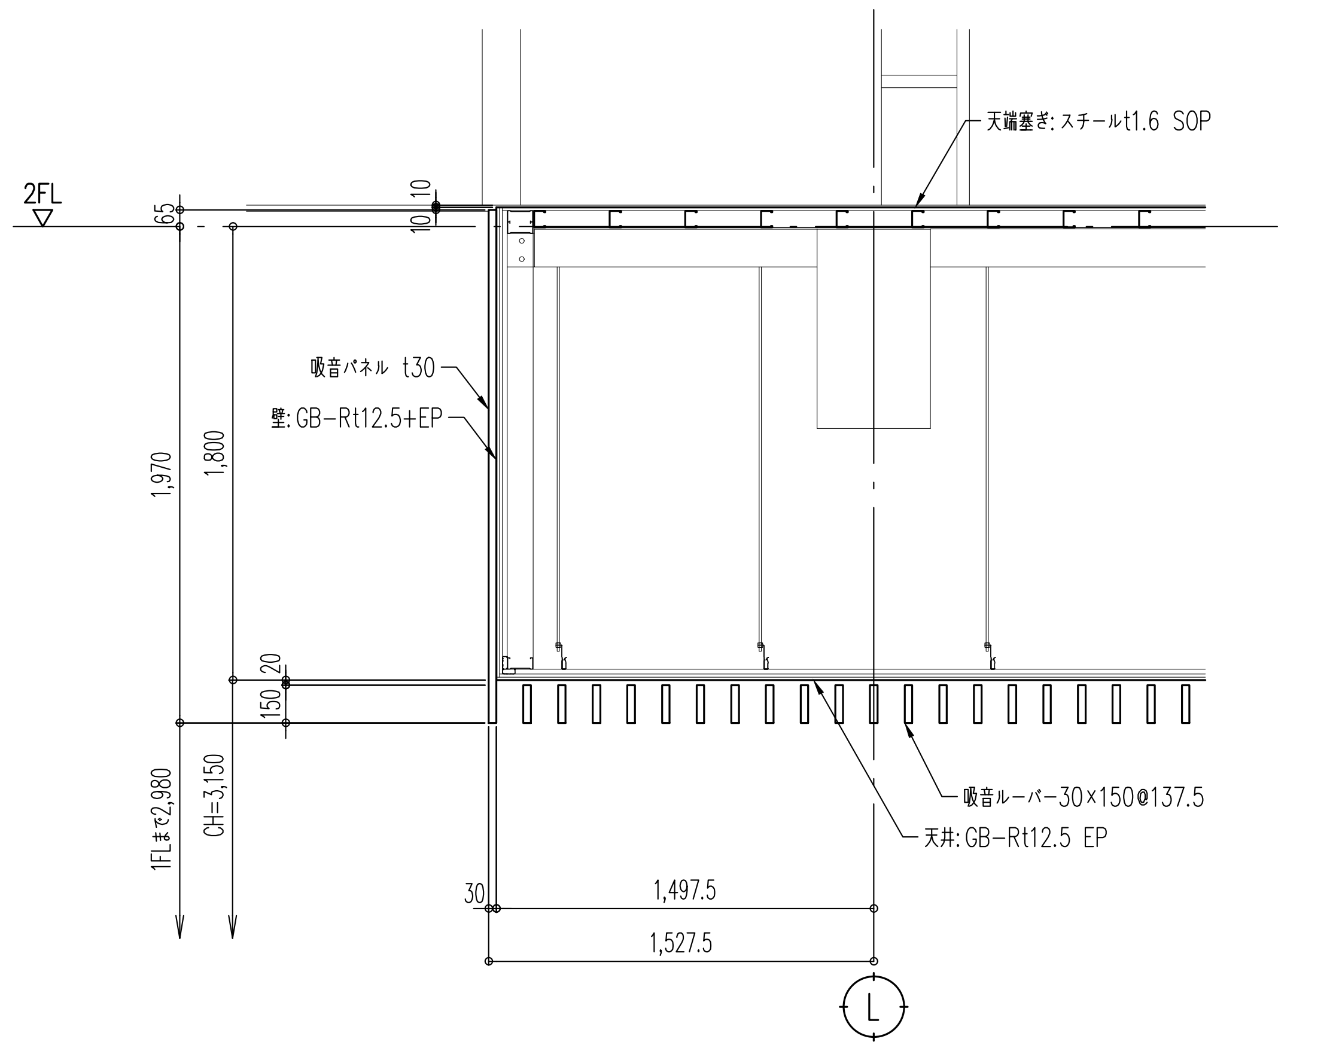

Ⓐ－Ⓐ 断面図 S=1／30

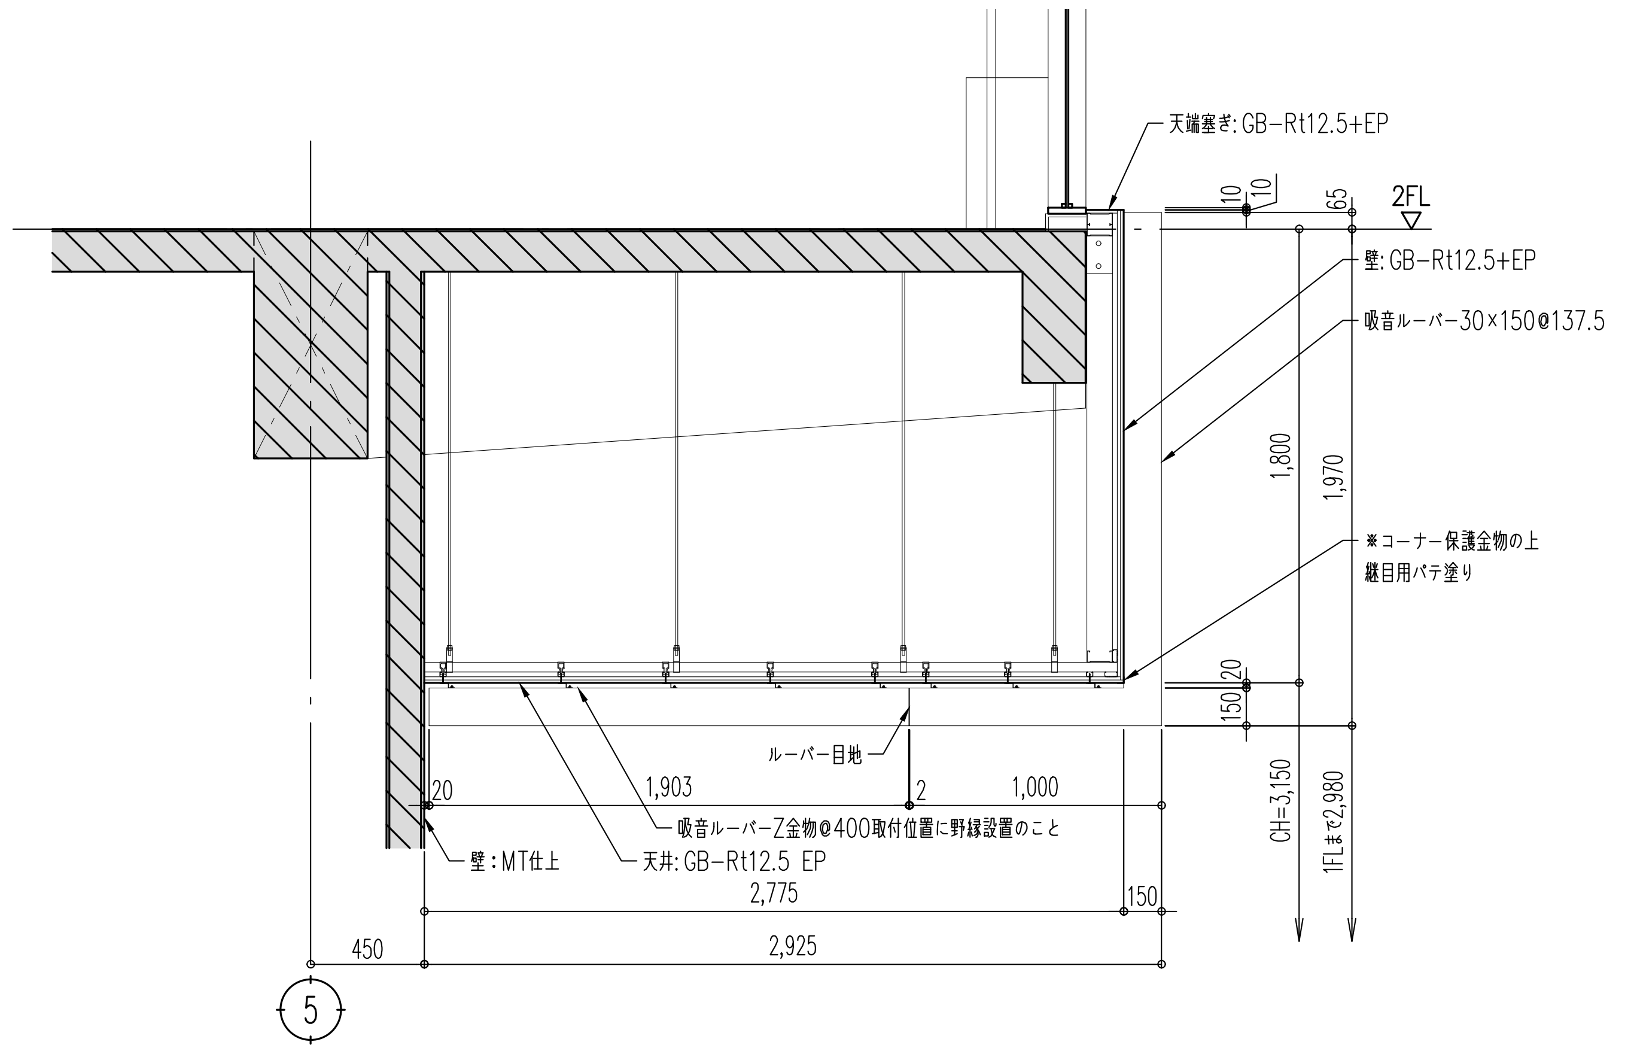

Ⓑ－Ⓑ 断面図 S=1／30

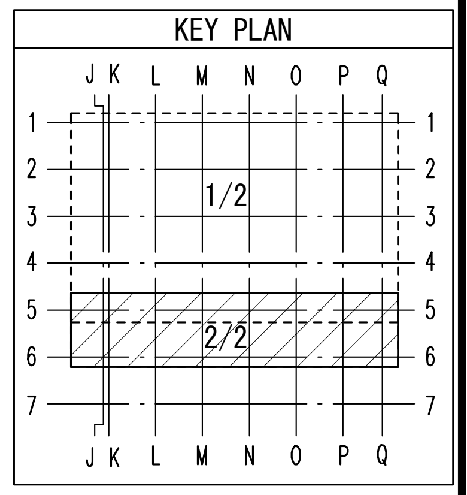

打合図 '26.10.22

設計図発行日 '26.03.27

チェック項目	未	完			
• FLの押えの統一			• 巾木の逃げ		
• 下げ梁 下げスラブ			• 石．Ｔ．Ｂ（テラゾー Ｂ）の逃げ		
• フロアーヒンジ			• ＳＷ．ＡＷ．ＳＤの差筋・箱入		
• インサート・ルーフドレーン（打込み金物）			• ＳＳの溝ボックス差筋箱入		
• 防水立上り			• 手摺子金物．アンカー差筋・箱入		
• ＥＬＶ関連．箱入（押ボタン．ワイヤー穴）			• ブロック用差筋（床．天井．梁下．壁）		
• 設備開口．及貫通孔			• 断熱材の打込み		
• 荷揚げ用仮穴．墨出し穴．足場用アンカー			• 誘発目地・化粧目地		
• 後打部（打継ぎ部）			• 常開のＳＦＤ埋め込み（マグネット共）		
• 掃除口穴（打継ぎ部梁底）			•		
• 打放しフカシ・増打			•		

凡　例

<階高> 2FL 4,950 1FL

<室名 記号> 天井高さ／室名／躯体天端｜床仕上天端 特記事項

<開口 記号> H 開口寸法 高さ／符号 建具符号／h 基準高さから建具下枠の上端までの高さ 特記事項（電気錠等）

W ●●・・・扉の開き優先を示す。

FL H h

記号	内　容	記号	内　容	記号	内　容
﹏	保留を示す	⧓	割付基準	○	丸型点検口（ø522）
⌓	床レベル（FL基準）	✥	割付基準芯	☐	フレームレス点検口（600x600）
∧	壁ボード目地	a	ストリングスカーテン+カーテンレール	☐	額縁型点検口（600x600）
▨	既存（壁・柱）を示す	b	アルミルーバー+ロールスクリーンBOX		
■	既存 を示す（改修範囲外）	DR	ロックウール化粧吸音板（300x600）		

改訂履歴		改訂日	改訂ヶ所	改訂理由
	第１回改訂			
	第２回改訂			
	第３回改訂			
	第４回改訂			
	第５回改訂			

配布ルール
1 変更の場合はこの原図を変更し、改訂履歴を明記する。
2 原図に配布予定先を記入する。
3 変更の都度、全部の配布予定先にコピーを配布する。
4 変更図（コピー）を受領したら旧版は自主廃棄する。

配布予定業者

承 認	審 査	作 成
現場管理責任者		担当者

受領日

椙山女学園星が丘キャンパス大学会館食堂リニューアル工事
1階天井伏図-2/2（家具なし）
縮尺 A1:1/50 A3:1/100 '26.10.13
清水建設株式会社名古屋支店
仕上－０４

ルーバージョイント位置は製作図による

既設竣工図では天井仕上げは
コンクリート打放し補修に
なっています。ご確認お願いします

貼り分け部分の見切 要否確認

天井の向きは西側と揃えますか

チェック項目	未	完			
・FLの押えの統一			・巾木の逃げ		
・下げ梁 下げスラブ			・石、T．B（テラゾー B）の逃げ		
・フロアーヒンジ			・SW、AW、SDの差筋・箱入		
・インサート・ルーフドレーン（打込み金物）			・SSの溝ボックス差筋箱入		
・防水立上り			・手摺子金物、アンカー差筋・箱入		
・ELV関連、箱入（押ボタン、ワイヤー穴）			・ブロック用差筋（床、天井、梁下、壁）		
・設備開口、及貫通孔			・断熱材の打込み		
・荷揚げ用仮穴、墨出し穴、足場用アンカー			・誘発目地・化粧目地		
・後打部（打継ぎ部）			・常開のSFD埋め込み（マグネット共）		
・掃除口穴（打継ぎ部梁底）			・		
・打放しフカシ・増打			・		

凡　例

＜階高＞ 2FL 4,950 1FL

＜室名 記号＞ 天井高さ / 室名 / 躯体天端 / 床仕上天端 / 特記事項

＜開口 記号＞ H：開口寸法 高さ / 符号：建具符号 / h：基準高さから建具下枠の上端までの高さ / 特記事項（電気錠等）

●●・・・扉の開き優先を示す。

記号	内　容	記号	内　容	記号	内　容
▢	保留を示す	▶◀	割付基準	○	丸型点検口（φ522）
◠	床レベル（FL基準）	✥	割付基準芯	▢	フレームレス点検口（600x600）
∧	壁ボード目地	a	ストリングスカーテン+カーテンレール	▣	額縁型点検口（600x600）
▨	既存（壁・柱）を示す	b	アルミルーバー+ロールスクリーンBOX		
■	既存 を示す（改修範囲外）	DR	ロックウール化粧吸音板（300x600）		

改訂履歴	改訂日	改訂ヶ所	改訂理由
第１回改訂			
第２回改訂			
第３回改訂			
第４回改訂			
第５回改訂			

配布ルール
1 変更の場合はこの原図を変更し、改訂履歴を明記する。
2 原図に配布予定先を記入する。
3 変更の都度、全部の配布予定先にコピーを配布する。
4 変更図（コピー）を受領したら旧版は自主廃棄する。

配布予定業者

承 認	審 査	作 成
現場管理責任者		担当者

受領日

打合図
’26. 10. 22

設計図発行日
’26. 03. 27

椙山女学園星が丘キャンパス大学会館食堂リニューアル工事
1階天井伏図-1/2（家具あり）
縮尺 A1:1/50 A3:1/100
’26. 10. 13
清水建設株式会社名古屋支店
仕上－０３

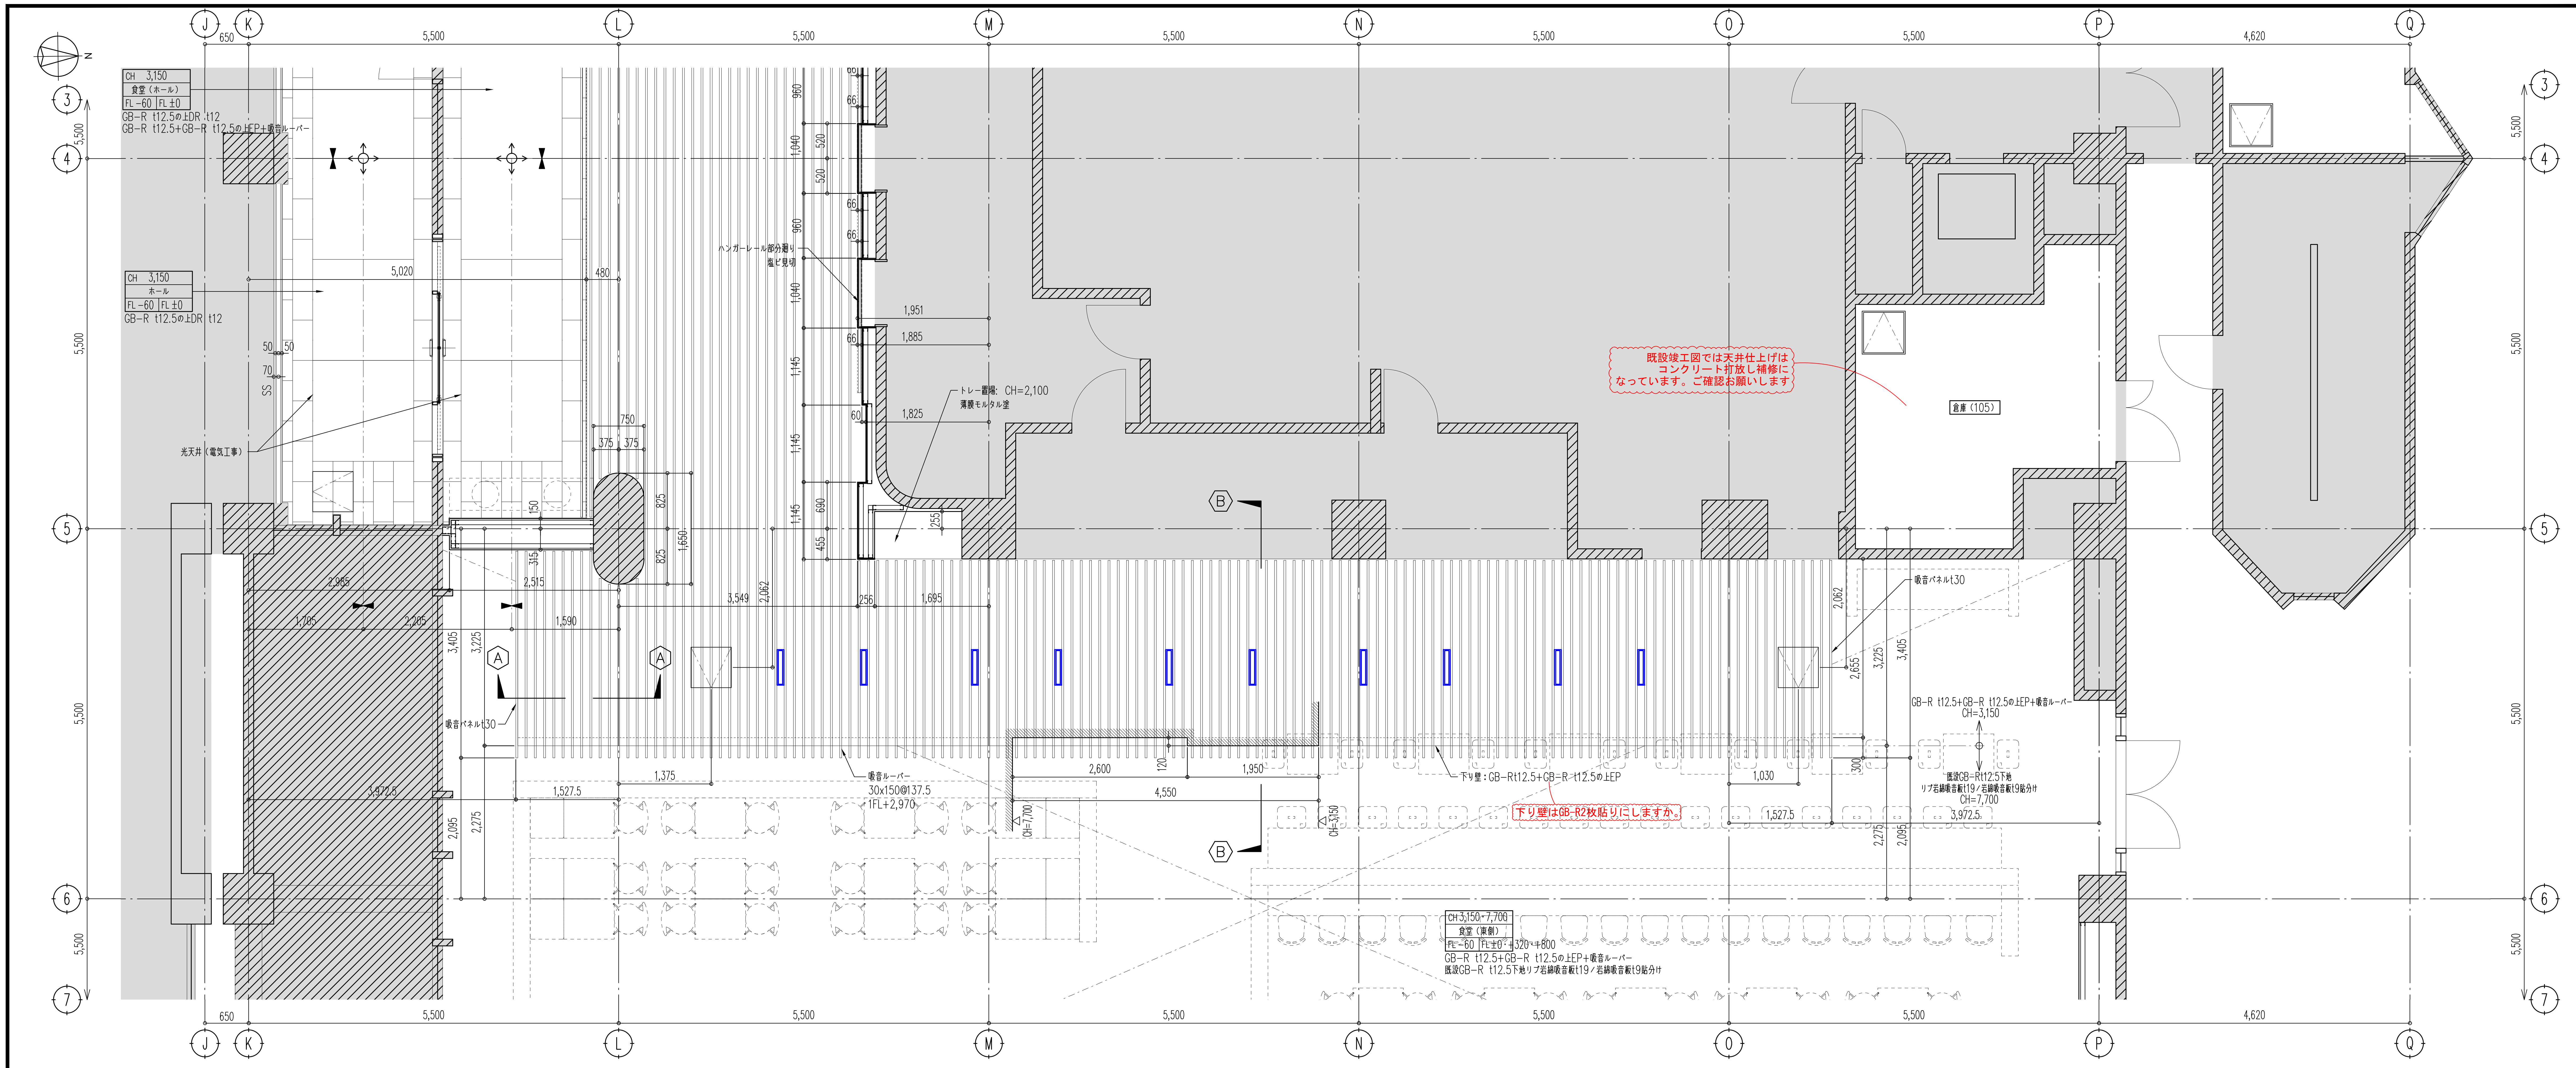

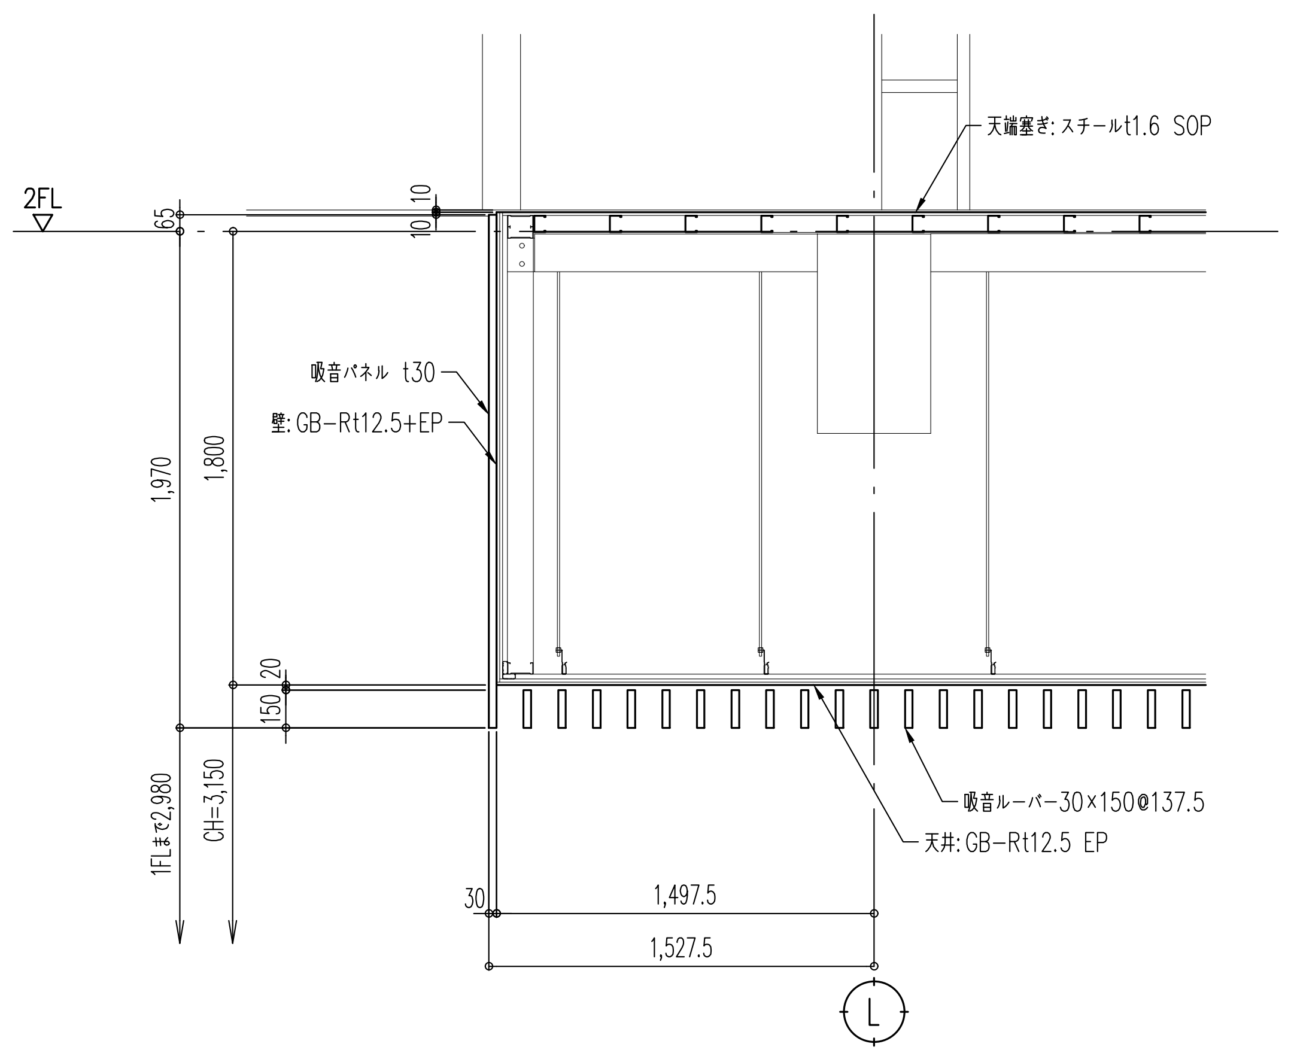

Ⓐ − Ⓐ 断面図 S=1／30

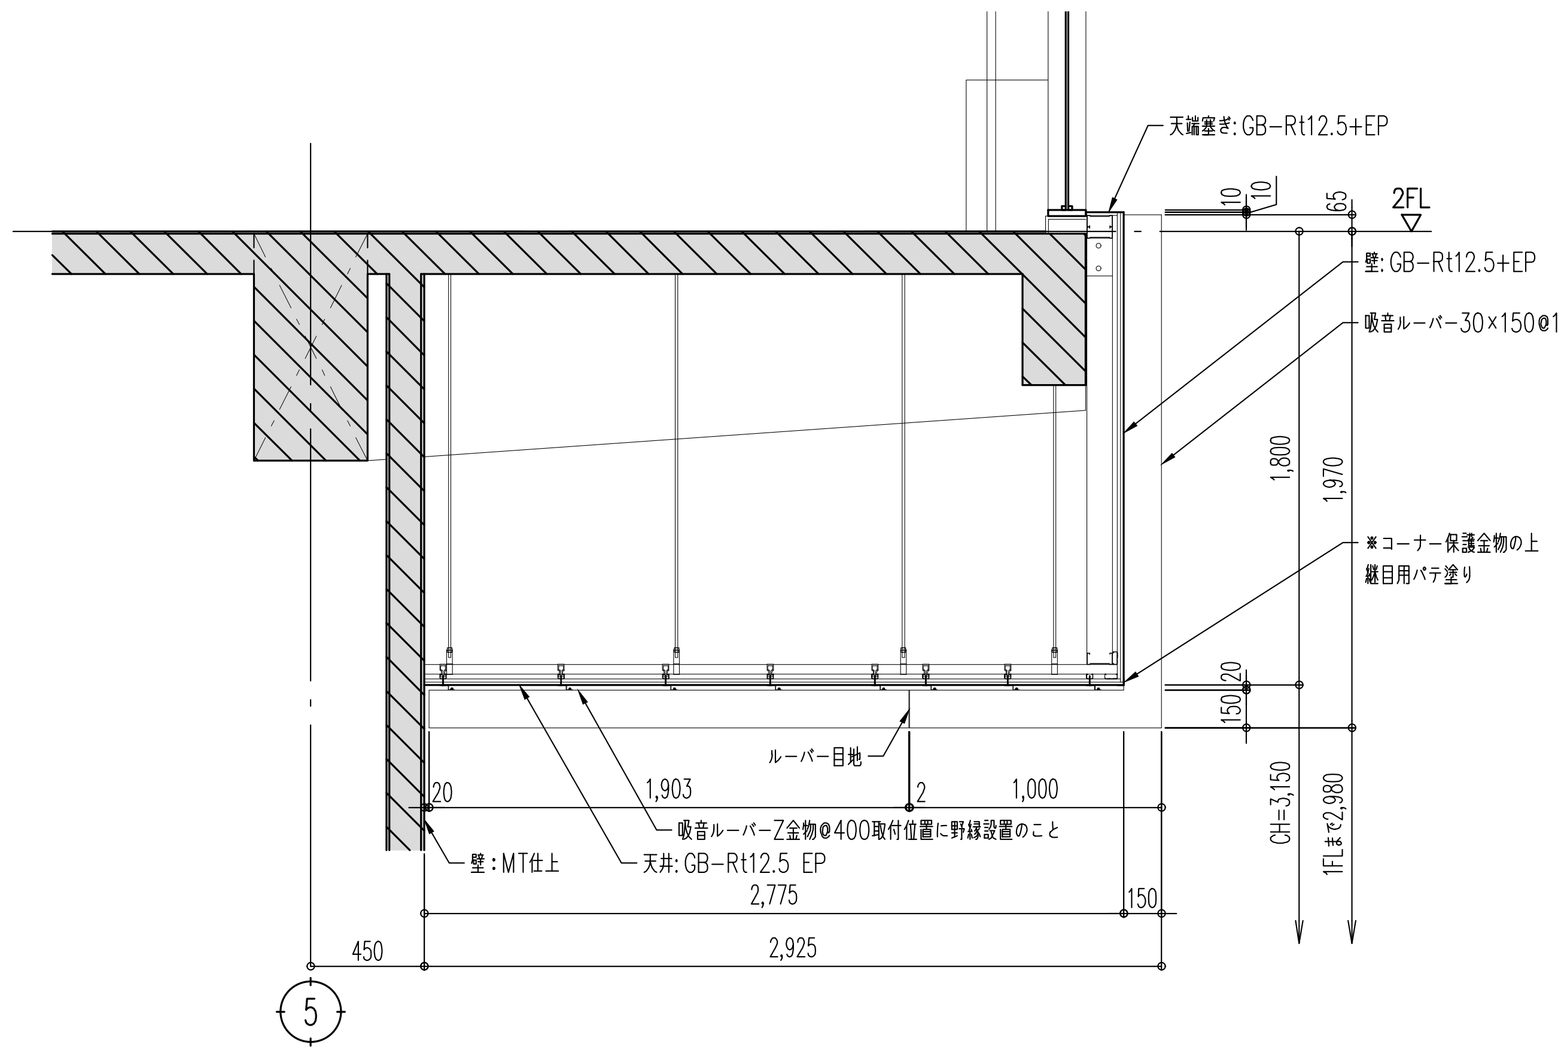

Ⓑ − Ⓑ 断面図 S=1／30

KEY PLAN

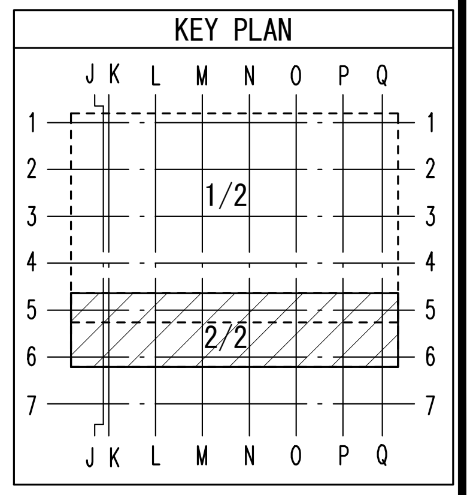

打合図
'26.10.22

設計図発行日
'26.03.27

チェック項目	未	完		未	完
• FLの押えの統一			• 巾木の逃げ		
• 下げ梁 下げスラブ			• 石、T．B（テラゾー B）の逃げ		
• フロアーヒンジ			• SW、AW、SDの差筋・箱入		
• インサート・ルーフドレーン（打込み金物）			• SSの溝ボックス差筋箱入		
• 防水立上り			• 手摺子金物、アンカー差筋・箱入		
• ELV関連、箱入（押ボタン、ワイヤー穴）			• ブロック用差筋（床、天井、梁下、壁）		
• 設備開口、及貫通孔			• 断熱材の打込み		
• 荷揚げ用仮穴、墨出し穴、足場用アンカー			• 誘発目地・化粧目地		
• 後打部（打継ぎ部）			• 常開のSFD埋め込み（マグネット共）		
• 掃除口穴（打継ぎ部梁底）			•		
• 打放しフカシ・増打			•		

凡 例

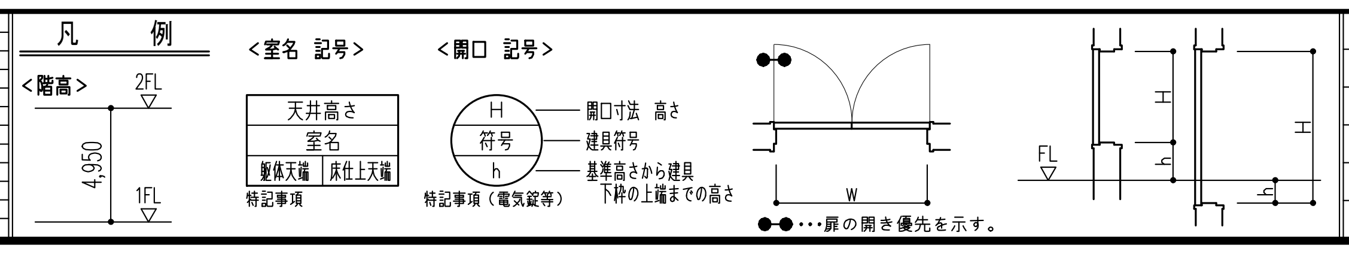

記号	内 容				
⬚	保留を示す	▶◀	割付基準	◯	丸型点検口（φ522）
⌓	床レベル（FL基準）	✥	割付基準芯	◻	フレームレス点検口（600x600）
∧	壁ボード目地	a	ストリングスカーテン+カーテンレール	◻	額縁型点検口（600x600）
▨	既存（壁・柱）を示す	b	アルミルーバー+ロールスクリーンBOX		
■	既存 を示す（改修範囲外）	DR	ロックウール化粧吸音板（300x600）		

改訂履歴	改訂日	改訂ヶ所	改訂理由
第１回改訂			
第２回改訂			
第３回改訂			
第４回改訂			
第５回改訂			

配布ルール
1 変更の場合はこの原図を変更し、改訂履歴を明記する。
2 原図に配布予定先を記入する。
3 変更の都度、全部の配布予定先にコピーを配布する。
4 変更図（コピー）を受領したら旧版は自主廃棄する。

配布予定業者

承 認	審 査	作 成
現場管理責任者		担当者

受領日

椙山女学園星が丘キャンパス大学会館食堂リニューアル工事
1階天井伏図-2/2（家具あり）
縮尺 A1:1/50 A3:1/100
'26.10.13
清水建設株式会社名古屋支店
仕上−04