3 | 2 | 1

4806

類　別 AA　NO 4806

竣　工　60年 10月 31日


工　事　名 70-83B132 椙山女学園大学大学会館他外構

一般図 番号	図面要項	詳細図 番号	図面要項	現寸図 番号	図面要項
	キャンパスヤード		大学会館		
A-1	建物概要表	A-1	建物概要表	A-20	平面詳細図(3階)
2	外部・内部仕上表	2	外部仕上表	21	展開図
3	敷地現況図・配置図	3	配置図	22	展開図(3F廊下)
4	1階平面図	4	全体平面図	23	天井伏図
5	B1階平面図	5	日影図	24	建具表 (1)
6	断面図・立面図	6	等時間日影図	25	建具表 (2)
7	矩計図	7	体育館キャンパスヤード大学会館面積表	26	正門
8	スロープ部分平面図・断面図	8	1階平面図	27	歩道橋
9	文学部庇	9	2階平面図	28	B1階平面図(駐輪場詳細)
10	建具表	10	3階平面図 屋根伏図	29	展開図(食堂)
11	スタンド廻り詳細図	11	B1階平面図 躯体図	30	展開図(食堂)
		12	断面図	31	展開図(食堂)
		13	立面図	32	展開図(喫茶室)
		14	矩計図	33	敷地北西角改造図
		15	コア一般大学会館車合部分断面図・展開図	34	平面図・断面図(ボイラー室)
		16	階段詳細図	35	図書館前歩道橋平面図・断面図
		17	1階平面図 天井伏図		
		18	2階平面図 天井伏図		
		19	展開図		

事務課長	担当課長	担当者

資料センター

名古屋 A-460 265

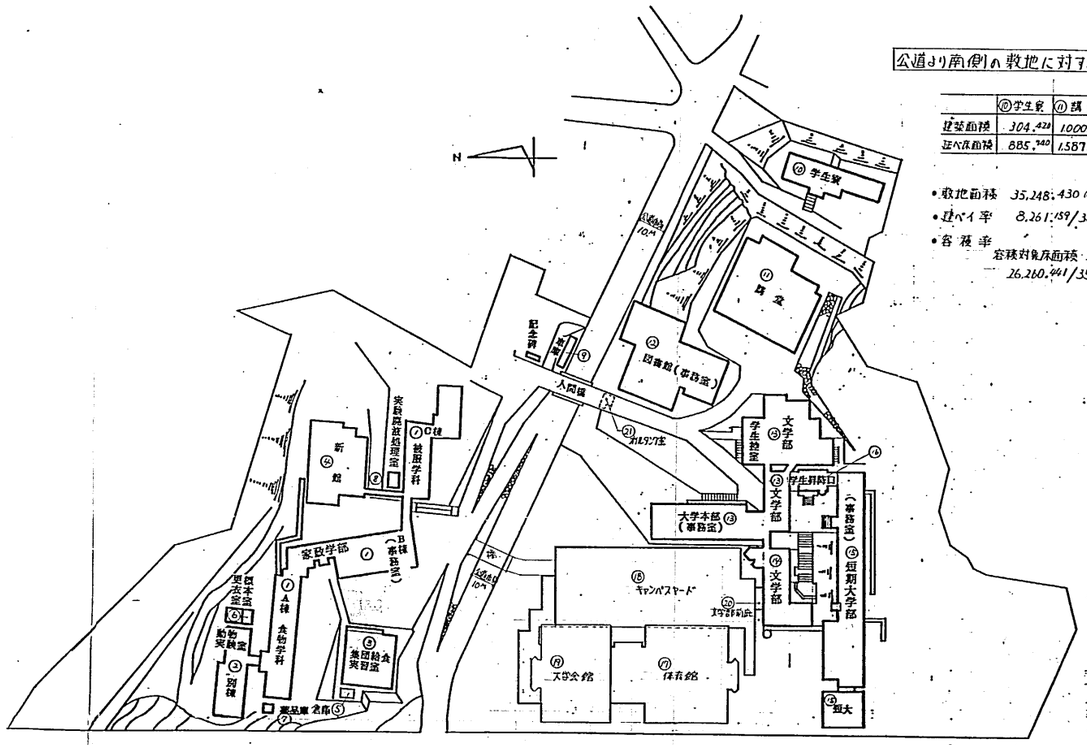

公道より南側の敷地に対する建ぺい率・容積率算定

	⑩学生寮	⑪講堂	⑫図書館	⑬文学部	⑭文学部	⑮短期大学部	⑯短期大学部B	⑰体育館	⑱キャンパスセンター	⑲文学会館	⑳ｴﾚﾍﾞｰﾀｰ	㉑ｴﾚﾍﾞｰﾀｰ	㉒ｴﾚﾍﾞｰﾀｰ	合計
建築面積	304.428	1000.640	1.111.540	1300.670	458.193	1151.297	131.851	1683.740		1071.312	27.000	19.326		8261.159
延べ床面積	885.940	1.587.710	3.427.970	4.853.530	2493.332	4240.919	199.658	5.112.488	2628.650	4.054.765	27.000	19.326		31530.597

- 敷地面積　35,248.430 ㎡
- 建ぺい率　8,261.159/35,248.430　23.4％ ＜ 法定最大率 60.0％
- 容積率
  容積対象床面積　29,530.159 − 3,269.716(ピロティ面積) = 26,260.441 ㎡
  26,260.441/35,248.430　74.5 ％ ＜ 法定最大率 200.0 ％

	①交流学部 A.B.C	②別棟	③集団討論室等棟	④計館	⑤倉庫	⑥自転車置場	⑦自転車	⑧車椅子置場	⑨車両	⑩学生寮	⑪講堂	⑫図書館	⑬文学部	⑭文学部	⑮短期大学部	⑯体育館	⑰キャンパスセンター	⑱文学会館	⑲守衛詰所	⑳ｶﾞｽﾎﾞﾝﾍﾞ室	合計
構造	R.C	R.C	R.C	R.C		S	C.B	S	S	R.C	R.C	S.R.C	R.C	R.C	R.C	R.C	R.C	R.C	S	R.C	
7階														45.450							45.450
6階													38.80	371.787							410.587
5階													1.300.87	371.787	576.937						2249.614
4階	1.047.20									13.50		303.54	1.300.87	371.787	621.877						3659.364
3階	1.552.33									283.91	45.46	399.33	1.234.12	446.502	821.457		697.240		1.007.794		6397.003
2階	1.553.33	279.93		613.70						283.91	452.77	397.65	544.36	339.937	1.151.297	67.203	1542.183		739.380		7864.152
1階	1.801.19	279.93	458.652	633.70	19.44	83.96	10.08	33.46	46.87	304.92	1.000.41	1.111.54	446.57	453.793	963.691	131.251	1.431.370		941.847	27.000	10163.820
B1階	682.19											88.87	620.87		188.787	103.922	144.642	2628.650	1358.000		7108.622
B2階													694.99								694.840
合計	6.635.99	559.86	458.652	1.247.40	19.44	83.96	10.08	33.46	46.87	885.91	1.587.71	3.427.97	4.853.53	2.493.332	4.240.419	199.658	5.112.488	2628.650	4.054.765	27.000	19.326	38595.249

施工図 A 0

記事						
	清水建設株式会社 一級建築士事務所	㊞	・・・	59・9・10 年月日	椙山女学園大学 ~~計画~~	A－0
					建物配置図，面積表	

A1032 (1984.8. 10,000)

名古屋 A-460 26

●記入事項
(下記の項目から当工事に該当するものを選んで記入すること。)

1-4(道路巾員)
前面・右側面・左側面・背面・都市計画道路・その他計画道路・計画道路名
1-5(用途地域)
第1種住居専用・第2種住居専用・住居・近隣商業・商業・準工業・工業・工業専用・指定なし・市街化区域・市街化調整区域・都市計画区域外
1-6(防火地域)
防火・準防火・指定なし
1-7(その他の地域・地区)
特別工業地区・特別用途地区・高度地区・高度利用地区・特定街区・美観地区・容積地区・空地地区・文教地区・風致地区・自然公園法地域・臨港地区・地すべり防止地域・多雪区域・災害危険区域・建築協定区域・駐車場整備地区・電波伝搬障害防止区域・土地区画整理事業地区・宅地工事保安区域
1-9(その他の条件)
多雨・強風・出水のおそれ・開発区域・日影規制
2-2(建物用途別指標)
戸数・室数・収容(宿泊)人員・ベッド数・クラス数・生徒数
2-3(工事種別)
新築・増築・改築・移転・用途変更・修繕・模様替・仮設建築
2-4(その他面積)
ピロティ・バルコニー・屋外階段・ドライエリア
3-1(地業)
直接基礎・くい基礎(既製くい・場所打くい種別)
(基礎)
独立基礎・布基礎・ベタ基礎
3-2(構造種別)
鉄筋コンクリート造(RC造)
鉄骨鉄筋コンクリート造(SRC造)
鉄骨造(S造)・その他
3-3(増築予定)
予定の有無
4-1(機械設備)
さく井・エアーカーテン
4-2(電気設備)
表示器
4-3(搬送設備その他)
搬送機器・クレーン・ホイスト・昇降設備・防潮板・地階が機械駐車設備・ターンテーブル
5-1(家具・装飾その他)
集合郵便受・手乳受・什器備品・鋳鉄金物・避難用マンホール
5-2(外構)
池・噴水・遊具・スポーツ施設・ストリートファニチャー・歩道切下げ・外灯
8(その他の別途)
地中障害物除却・諸官庁の指導による追加工事・近隣問題に伴う折衝費・補償費・電力引込負担金・受電後引渡しまでの基本電力料金・テレビ障害補償費・給水引込負担金・排水接続負担金

●記入要領
- 1.及2.は主として確認申請に必要な事項を記載する。
- 2-3.増築の場合は、前回確認番号及び確認年月日を記載する。
- 2-6.二以上の地区にわたる場合は加重平均による容積率算定式を追記する。
- 3-4.基準法・令85条によらない荷重の内、主要なものの記載する。
- 2-7から3-4までの各項は総別又は室別に記載することができる。

1. 敷地概要

1-1 地名地番	名古屋市 千種区 田代町 字城林 1-254	1-5 用途地域	住居地域
1-2 住居表示	〒 464 合上	1-6 防火地域	準防火地域
		1-7 その他の地域地区	宅造規制区域(許可済) 土地区画整理事業地区
1-3 敷地面積	59158.940 ㎡	1-8 敷地の高低	平坦
1-4 道路巾員	前面 10.0 M	1-9 その他の条件	なし

2. 建物概要

2-1 主要用途	学校 (地下、ピロティ)			
2-2 建物用途別指標	――			
2-3 工事種別	増築 (体育館に対する増築)			
2-4 面積	申請部分	申請以外の部分		合計
[A] 建築面積	46 ㎡ 326	既存 11,173.351 / 渡廊下 263.310	既設 10,910.041	10,956.367 ㎡
[B] 床面積合計([C]+[D])	2,674.976 ㎡	32,120.084 / 263.310	31,856.774 ㎡	34,531.750 ㎡
[C] 延べ面積(容積対象)	296.410 ㎡	31,911.684 / 263.310	31,648.374 ㎡	31,944.784 ㎡
[D] 駐車場面積	2,378.566 ㎡	208.400 / 0	208.400 ㎡	2,586.966 ㎡
[E] その他面積				

~~駐車台数 台≧法定駐車台数 台~~

2-5 建蔽率(建築面積/敷地面積) 18.5 %≦法定最大率 60.0 %

2-6 容積率(延べ面積/敷地面積) 54.0 %≦法定最大率 200.0 %

2-7 床面積表

階別	体育館、キャンパスヤード棟 既設住吉館	体育館、キャンパスヤード棟 今回増築	体育館、キャンパスヤード棟 合計	別棟増築 文学部地下	別棟増築 オイルタンク室
BF	1,441.865 ㎡	2,628.650 ㎡	4,070.515 ㎡	――	――
1F	1,431.370	――	1,431.370	27.000 ㎡	19.326 ㎡
2F	1,542.183	――	1,542.183	――	――
3F	697.240	――	697.240	――	――
合計	5,112.658 ㎡	2,628.650 ㎡	7,741.308 ㎡	27.000 ㎡	19.326 ㎡

2-8 階数 (地下-地上-塔屋)	0-1-0	0-1-0	0-1-0
2-9 建築物の高さ 最高の高さ	3.200 (平均GLは、EL+4.6)	7.640	3.550
最高の軒高	1.200	7.160	3.550

3. 構造概要

3-1 基礎構造 地業	杭地業	直接基礎	直接基礎
基礎	RC造	RC造	RC造
3-2 主体構造 柱	RC造	S造	――
梁(小梁)	RC造	S造	RC造
外壁	RC造	なし	コンクリートブロック造
床	RC造	Rc造	RC造
屋根	RC造	鉄骨造(プレキャスト板葺)	RC造
階段	RC造	なし	なし
耐火被覆	なし	なし	RC造
3-3 増築予定	有	なし	なし
3-4 積載荷重 床版用			
小梁用			
梁・柱・基礎用			
地震力用			

4. 設備概要・工事項目

4-1 機械設備	本工事	別途	無	特記事項
空気調和			○	
暖房			○	
冷房			○	
温熱源(油・ガス・電力)			○	
冷熱源(油・ガス・電力)			○	
換気	○			自然換気
機械排煙			✓	
給水(市水・井水・手水・中水)	○			
給湯(中央・局所)			○	
雑排水	○			
汚水排水			○	
排水処理			○	
消火栓(屋内・屋外)	○			
特殊消火設備	○			泡消火設備、一部スプリンクラー
ガス(市ガス・プロパン・天然ガス)			○	

4-2 電気設備	本工事	別途	無	特記事項
変電			○	
自家発電			○	
蓄電池			○	
照明(常用・非常用)	○			
コンセント	○			
動力	○			
電話配管	○			
電話配線・電話機器		○		
電気時計			○	
拡声(常用・非常用)	○			
TV共同聴視			○	
インターホン	○			
自動火災報知	○			
煙感知器連動制御	○			既立学部接続部
避雷			○	
TV監視用配管	○			

4-3 搬送設備・その他	本工事	別途	無	特記事項
エレベーター			○	
ダムウェーター			○	
エスカレーター			○	
ゴンドラ			○	

5. その他の工事項目

5-1 家具・装飾・その他	本工事	別途	無	特記事項
家具			○	
敷物			○	
カーテンレール			○	
ブラインド			○	
厨房設備			○	
広告塔・看板			○	
建物銘板			○	
定礎板			○	
案内板	○			一方通行、進入禁止、一時停止
室名板			○	
郵便受			○	
カーブミラー	○			1200 φ 10ヶ所

5-2 外構	本工事	別途	無	特記事項
舗装	○			土間CONおよびアスコン舗装
門・塀			○	
植栽	○			花壇部分 BO自動学校境
敷地造成			○	
擁壁-1	○			建築擁壁
擁壁-2 自動車学校境	○			既存擁壁改修

6. 引込・接続工事項目	本工事	別途	無	特記事項
電力引込	○			
電話局線引込	○			
ガス配管	○			
給水引込	○			
排水接続	○			

7. 工事範囲

- ○サービス道路、車路築造 ○ 体育館、西側、および南側
- ○体育館、既立学部接続工事 ○ 既設立学部 B1エホール内装含む
- ○オイルタンク室築造工事 ○ 別見積
- ○文学部前庭工事 ○

8. その他の別途

記事	
59.5.21訂正	

清水建設株式会社 一級建築士事務所 (名) 担当部又は支店

59.4.27 年月日 縮尺

70-83B132 椙山女学園大学大学会館他外構

建物概要表

キャンパス A-1

設計担当	本工	別途
	A	1

A1002 (1981.3. 1,000)

●記入事項
[下記の項目から当工事に該当するものを選んで記入すること。]

★(屋根)(本屋・塔屋・種別)
用途(歩行・非歩行)
防水下地・木与配
防水層
防水押え
仕上材
屋根目材
伸縮目地・化粧目地
排水溝
谷樋
ルーフドレイン

★(パラペット)
笠木
立上り
防水押え
目地
オーバーフロー

(庇)
構造
防水下地
防水層
防水押え
仕上材
見付
軒裏
水切
排水金物

(屋上付属物)
タラップ
ルーバー
マンホール
ベンチレーター
エアームーバー
PS立上り
トップライト

(設備機器基礎)
高架水槽基礎・架台
クーリングタワー基礎・架台
空調屋外ユニット基礎
キュービクル基礎
発電機基礎
TVアンテナ基礎
避雷針基礎
ルーフファン基礎
ゴンドラレール・基礎

(屋上手摺・フェンス)
基礎
手摺
フェンス
出入口

(屋上物干)
基礎
物干金物

★(外壁)(本屋・塔屋・種別)(東・西・南・北面)
下地・仕上
誘発目地・打継目地
水切

(カーテンウォール)
材種
シーリング
ガラス(種類・固定材)

(地覆)

(犬走り)

(テラス)

(ドライエリヤ)
防水・床仕上
外壁
排水溝
グレーチング・格子蓋
タラップ
階段

(建具)
躯体・仕上
断熱材
笠木・袖笠
タラップ

★(防錆)

(外壁付属物)
呼鈴
飾り鋲
緊結
支持金物
巣生管
建築号
シンボルマーク
建物名銘板
定礎板
抽着板取付金物
換気レジスター
軒裏換気孔
床下換気孔
クーラー用スリーブ
暖房用スリーブ
垂れ幕取付金物
連結送水管

(開口部及付属物)
鋼製建具(ガラリ共)
アルミ製建具(ガラリ共)
ステンレス製建具
木製建具
シーリング
ガラス(種類・固定材)
網戸
雨戸
シャッター
ボタミ目・オーバードア
窓台
面格子
窓手摺
窓試用手掛
防潮板

(バルコニー・外廊下)
防水・床仕上
排水溝
手摺
見付
軒裏
誘発目地
オーバーフロー
バルコニードレイン
物干金物
避難ハッチ
隔板

(屋外階段)
構造
踏面・蹴込・踊場仕上
ノンスリップ
排水溝・水抜
ささら桁・段裏
手摺・ルーバー
階数表示

(EXP・J)
屋根・外壁・床

(玄関廻り)
玄関ポーチ
玄関マット・枠・水抜
郵便受
案内板
掲示板
室名板
牛乳受
敷革金物

(外構)
敷地造成
擁壁・土留
塀・門扉
門・門扉・塀・標
排水溝・ダレーチング
舗装・縁石
階段・スロープ
花壇
プレイロット・遊具
地洗し・足洗い場
植樹
散竿
歩道切下げ

(駐車場施設)
床仕上(目地共)
地覆・コーナーガード
壁
天井
駐車区画
車止め
排水溝
カーブミラー
ガードポスト

外部仕上表

庇 根(キャンバスヤード床)	• 床:コンクリート・スラブ・モノリシックの上 アスファルト防水、押えコンクリート⑩70 モルタル下地レンガタイル(甲斐セラミック)模様張り	
	右勝リライン・(巾150、赤御影・本磨き)、伸縮目地:サンタックレベラー3種	
	錆発目地・負調合モルタル	
	• 排水溝 W=300 レンガタイル張り 鋳鉄製 R.D. コールタル塗付、	
	• トップライト ガラスブロック 枠 ガラスステンレス、	
	• 地こみ、合板型枠コンクリート打放し補修、の上 弾性吹付タイル	
	手摺、レンガタイル張り ステンレスパイプ手摺、ガッキ、パッシング密着	
	• 高木植込み: 立上り、天端、レンガタイル張り 地部、アスファルト防水	
	樹 H=3.0 ------ 12ヶ所、	
	• スキージ、 手刈塗 コンクリート打放し補修、弾性吹付タイル	
	床 PC版、レンガタイル張り	
	• スタンド 床 キャンバスヤード床と同仕様	
外壁、外周柱型	• 合板型枠コンクリート打放し補修、弾性吹付タイル	
	★〈下地含水率10%以下、下地表面強度15kg/cm²以上〉、	
外 構	• 花壇、部室境、コンクリート縁石、肥土、⑩600、アオキ密植	
	• 〃、西隣地境 〃 〃 桜ボク、ツバラ密植、	
	• 西隣地境界側 ネットフェンス H=1.800	
	• 舗装、体育館、西側及び南側、砕石⑩150 o上、アスファルトコンクリート舗装	
	• スロープ(体育館南側) RC造、真空コンクリート打ち、・ガードレール手摺	
	スロープ、側面は、化粧コンクリート打ち、弾性吹付タイル	

内部仕上表

階別	室名	床	巾木	壁	天井	備考
BF	ピロティ	メッシュ入り土間コンクリート⑩150mm	合板型枠コンクリート	合板型枠コンクリート打放し補修	合板型枠コンクリート打放し補修	• 柱型及び壁出すみは、亜鉛メッキ コーナアングル 50×50、L=1,500
		金鏡仕上 勾配1/50、	打放し補修		アクリル系吹付タイル	打込み • 重止めブロック • 巨色ラインうち(進行矢印含む)
〃	歩道	ラクラン モザイクタイル張り	↑	↑	↑	• カーブミラー(壁取り型)
				(一部Ⓑ面のみ弾性吹付タイル)		
〃	倉庫、機械室	メッシュ入り土間コンクリート o上	↑	↑	↑	
		防塵塗装				
〃	文学部接続、	ラクラン モザイクタイル張り	モルタル金鏡	合板型枠コンクリート打放し補修	⑨6mm石綿板 o上 ラフレン吹付	
	通路スロープ、			o上 弾性吹付タイル、		
文学部	ホール、	ラクラン モザイクタイル張り	モルタル金鏡、	(既設CB、Rc) o上 樹脂モルタル	⑨6mm石綿板 o上 ラフレン吹付	
BF				内部用ラフレン吹付		

重要品質項目に関する注意事項

本図左欄「記入事項」のうち、★印項目については、下記を参照し、洩れなく特記すること。
( )内はその項についての注意事項を示し、アンダーライン部分は重要品質項目に関するものである。


〈コンクリート造陸屋根防水:押え構法〉
下地 スラブじか、こて押えとし、アスファルト防水の場合は木ごて押え仕上としシート防水の場合は金ごて押え仕上とする
勾配 1/50~1/100
防水層 種別はA-RB₁、S-VK₁等とする。(シート防水の場合のみ厚を記入)
(断熱材 外断熱構法の場合は種別・厚を記入)
絶縁材 種別はポリエチレンシート等とし、厚は0.15mm以上とする
押え層 種別はコンクリート等とし、厚は60mm程度、ワイヤメッシュ入り、じか仕上とする
伸縮目地 種別は非加硫ブチルゴム系又はウレタン系等とし、巾は20mm程度、間隔は4m内外、目地深さは防水material までとする
〈コンクリート造陸屋根防水:露出構法の場合〉
下地 スラブじか、こて押えとし、アスファルト防水の場合は木ごて押え仕上としシート防水の場合は金ごて押え仕上とする
勾配 1/20~1/75
(断熱材 外断熱構法の場合は種別・厚を記入)
防水層 種別はA-RC₁、S-PV₁露出工法等とする。(シート防水の場合のみ厚を記入)
〈コンクリート造パラペット〉
立上がり部躯体 工法は原則としてスラブと同時打ちとし厚は150mm以上とする
立上り部内面仕上 アスファルト防水の場合は打放し又はモルタル塗りとしシート防水の場合はモルタル塗りとする
スラブの入りすみ仕上 アスファルト防水の場合はすみ付コーナーをモルタル塗り又は硬質ウレタン等とする。シート防水の場合は直角のまゝとしすみ付コーナーを設けない
立ち上がり上端部防水層押え 金物で押え、シーリングする
立上がり部防水層押え 材種はモルタルブロック又はPC板又はコンクリート等とする
立上がり部仕上 モルタルブロックの場合は防水モルタル押目地としPC板及びコンクリートの場合は目地付きシーリングとする
天端及びあご仕上 種別は、打放し又はPC板又は金属板等とし目地付きシーリングとする
〈コンクリート造外壁の誘発目地〉
外部目地(床目地筋まで)深さ+内部目地深さ≧0.2×壁厚(ふかし目地共)
〈外部鉄製品の防錆:溶融亜鉛めっきの場合〉
亜鉛付着量は350g/m²以上とし、塗装下地はエッチングプライマーの上ジンクロメート錆止めペイント1回又は2回塗りとする。(亜鉛めっきの欠損部分はジンクリッチペイントで補修の上、上記の下地処理を行うこと)。その上に仕上塗装を行う
〈外部鉄製品の防錆:電気亜鉛めっきの場合〉
亜鉛付着量は57g/m²以上とし、有色クロメートのうちジンクロメート処理のものとする。(亜鉛めっきの欠損部分はジンクリッチペイントで補修する)。その上に仕上塗装を行う
〈外部鉄製品の防錆:めっきなしの場合〉
素地調整ケレン種別は塗料業界による1種又は2種とする。錆止塗料種類は鉛丹又は亜酸化鉄又は塩基性クロム酸鉛又はシアナミド鉛等とし、その塗回数は工場及び現場共各々1回以上とする。その上に仕上塗装を行う
〈コンクリート造の吹付タイル〉
エポキシR₁系以外の場合の下地含水率は10%以下とし、エポキシR₁系の場合の下地含水率は8%以下、且つ下地表面強度は15kg/cm²以上とする
〈コンクリート造外壁のモルタル塗り:タイル下地共〉
下塗り前に接着増強耐久ラセメントペーストを塗る

施工図 A 2

記事	59.5.21 訂正	清水建設株式会社一級建築士事務所	名 担当部又は支店	59・4・27 年月日	70-83B132 椙山女学園大学大学会館他外構 外部仕上表・内部仕上表	キャンバス ヤード A — 2	

A1004 (1982.5. 1,000)

名古屋・268
A-460

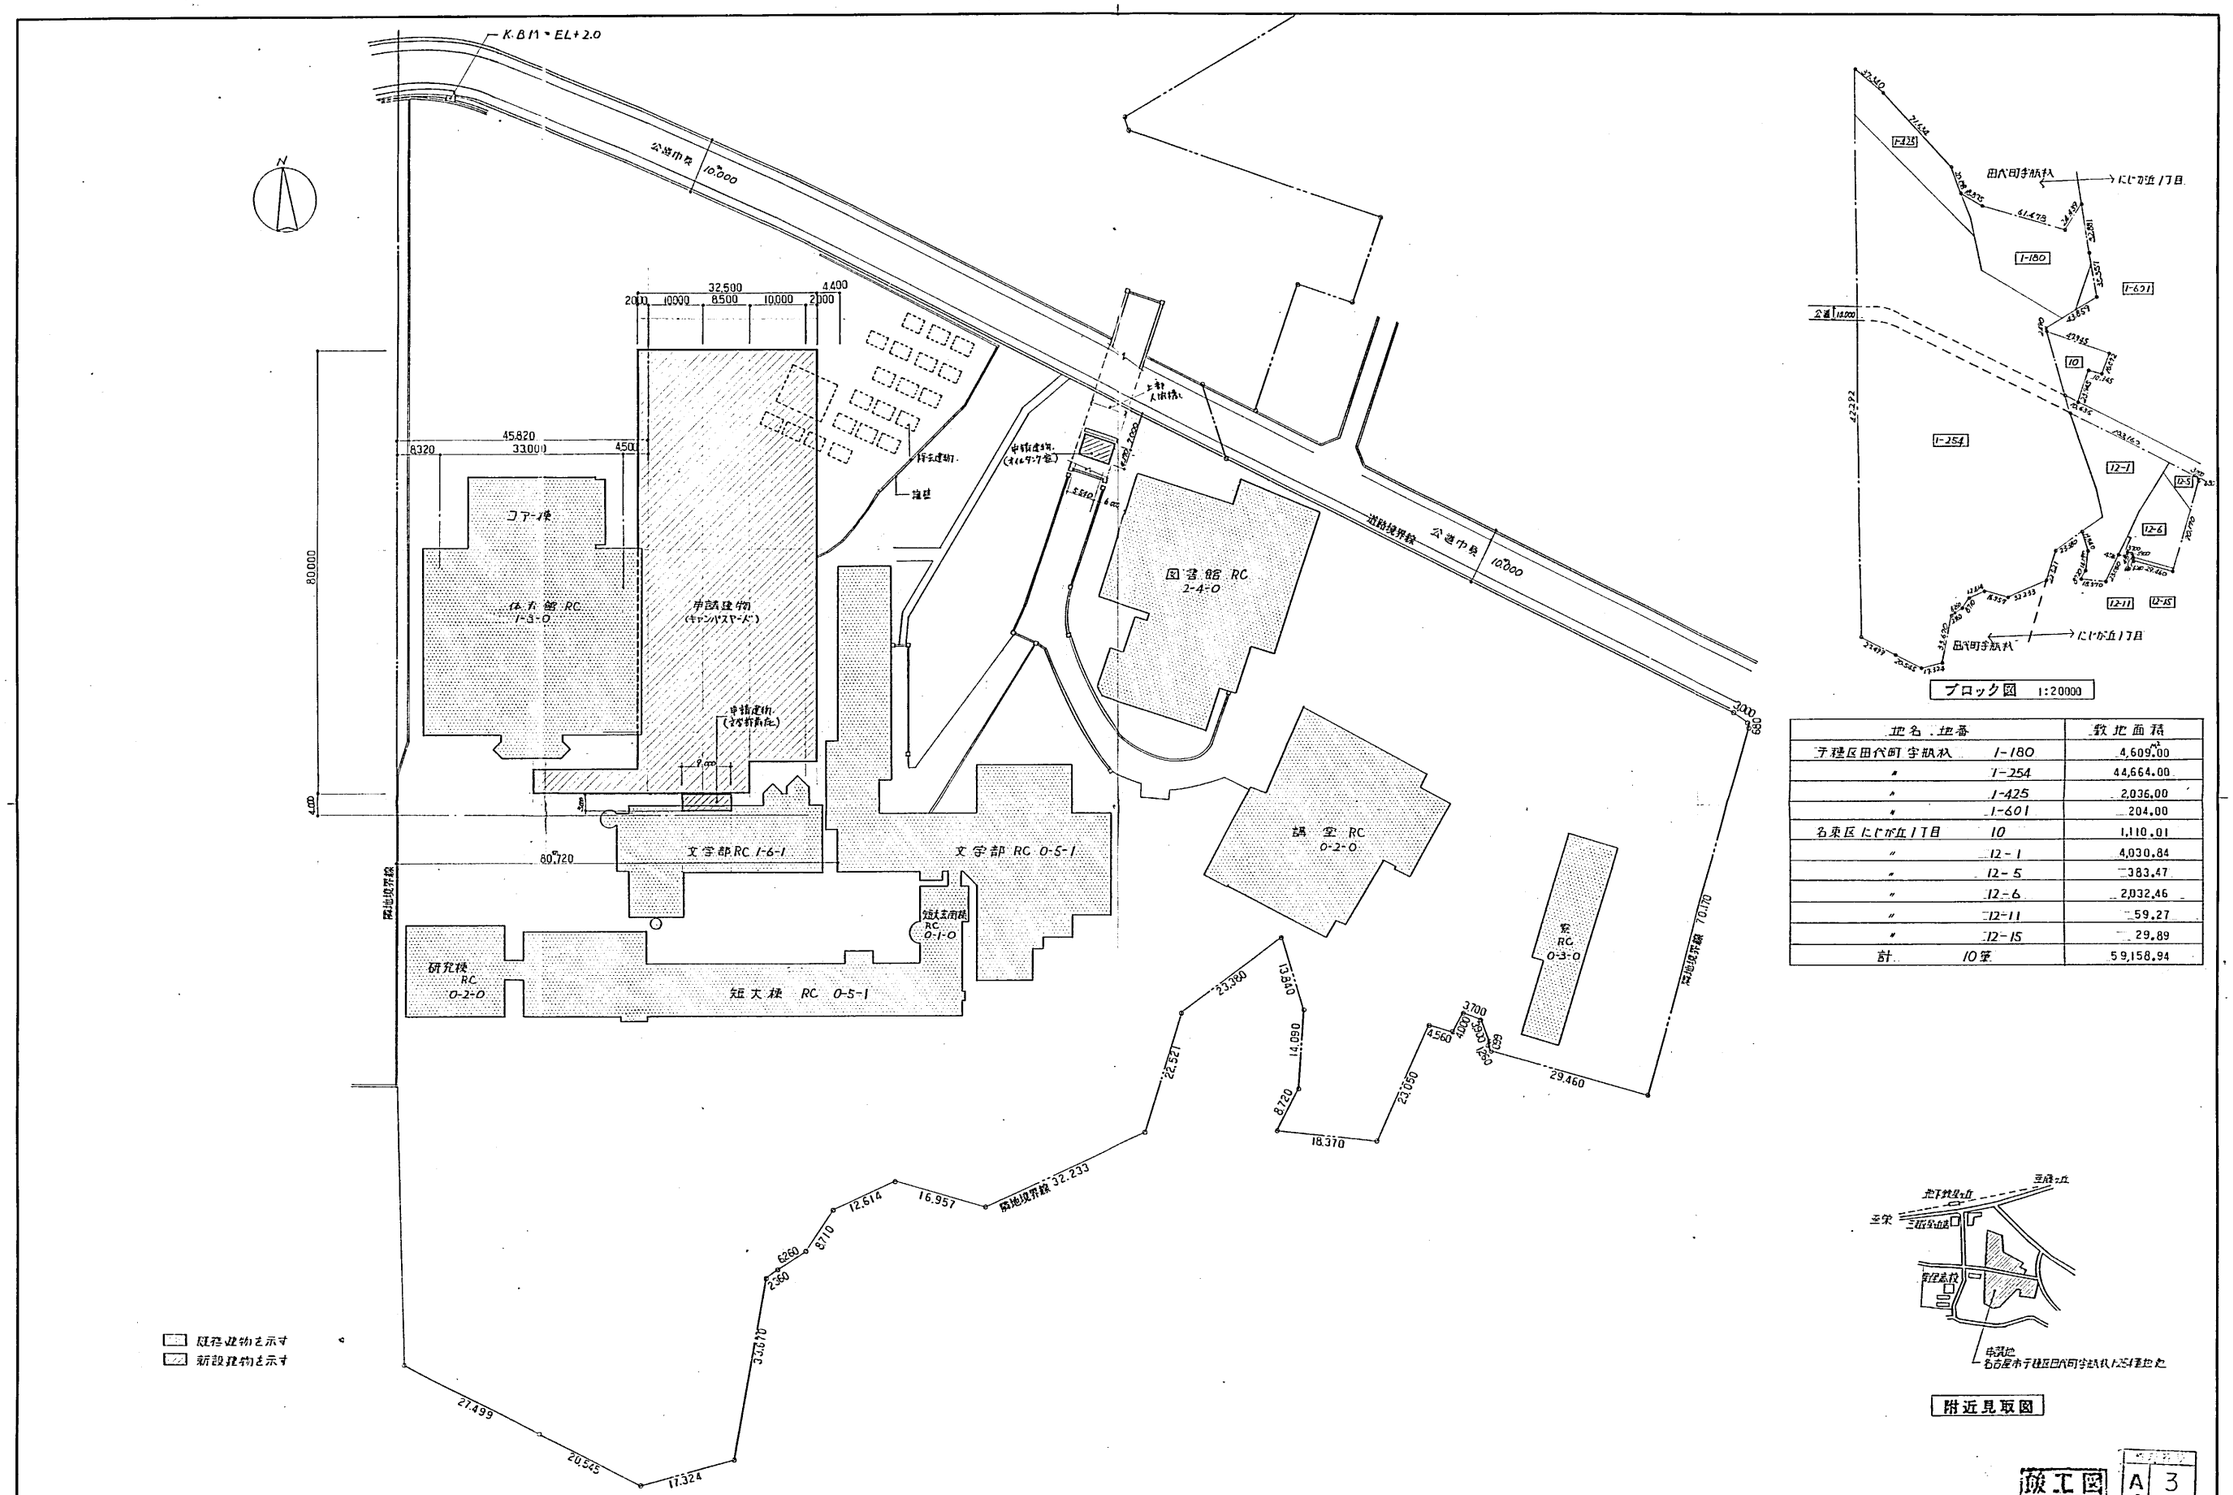

ブロック図 1:20000

地名・地番		敷地面積
		㎡
千種区田代町宇賦沢	1-180	4,609.00
〃	1-254	44,664.00
〃	1-425	2,036.00
〃	1-601	204.00
名東区にじが丘17目	10	1,110.01
〃	12-1	4,030.84
〃	12-5	383.47
〃	12-6	2,032.46
〃	12-11	59.27
〃	12-15	29.89
計	10筆	59,158.94

附近見取図


施工図

A 3

記事						
59 5 21 訂正	清水建設株式会社 一級建築士事務所	㊞	58・4・27	70-83B132 椙山女学園大学大学会館他外構	キャンパス	
			1:500	附近見取図・配置図	A－3	

A1012 (1983.9. 10,000)

名古屋 A-460 269

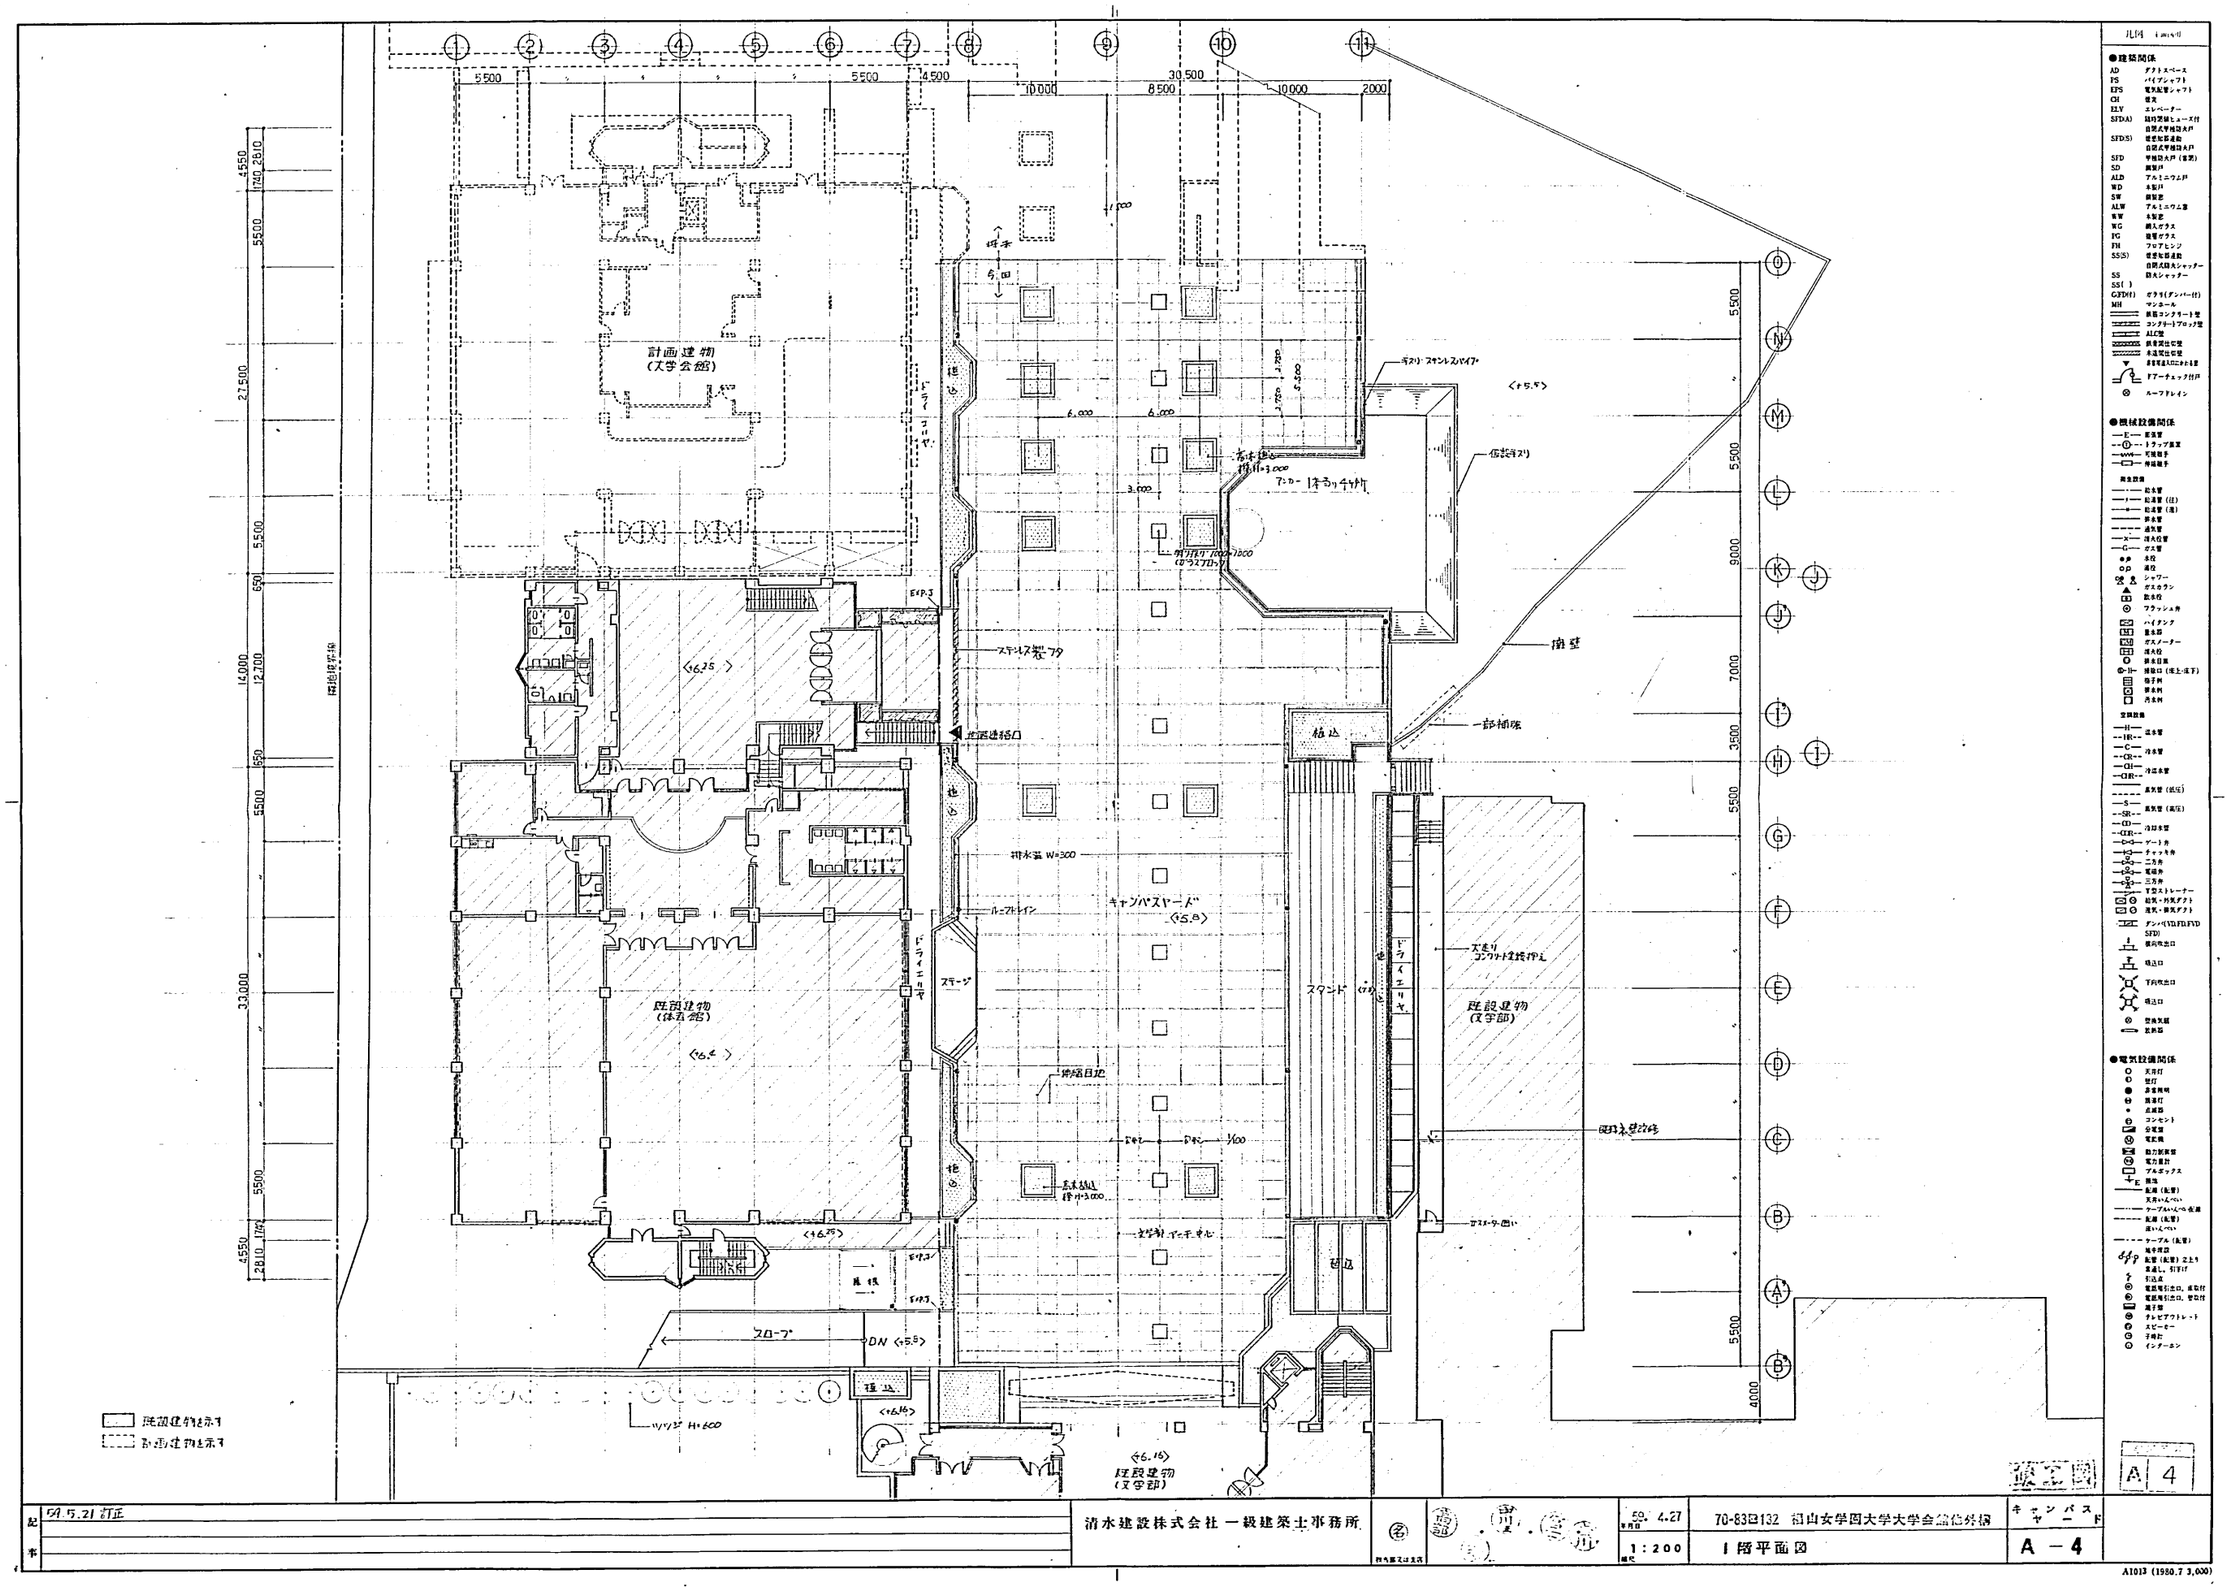

記事	54.5.21 訂正	清水建設株式会社 一級建築士事務所	名	50. 4.27 年月日 / 1:200 縮尺	70-83-132 福山女学園大学大学会館他外構 / 1階平面図 / キャンパス F / A－4

A1013 (1980.7 3,000)

A 4

凡例

●建築関係

AD	アクトスペース
PS	パイプシャフト
EPS	電気配管シャフト
CH	機械
ELV	エレベーター
SFD(A)	鉄枠型板ヒューズ付自閉式甲種防火戸
SFD(S)	煙感知器連動自閉式甲種防火戸
SFD	甲種防火戸（鉄製）
SD	鋼製戸
ALD	アルミニウム戸
WD	木製戸
SW	鋼製窓
ALW	アルミニウム窓
WW	木製窓
WG	網入ガラス
FG	磨ガラス
FH	フロアヒンジ
SS(S)	煙感知器連動自閉式SUS大シャッター
SS	SUSシャッター
SS( )	
G(FD(*)	ガラリ(ダンパー付)
MH	マンホール
	鉄筋コンクリート壁
	コンクリートブロック壁
	ALC壁
	鉄骨間仕切壁
	木造間仕切壁
	鉄筋コンクリート造スラブ上部
	FLアーチェック付戸
	ルーフドレイン

●機械設備関係

—E—	雨水管
—D—	ドレンアップ排水
—WW—	汚排水管
—W—	特殊排水
	衛生設備
—W—	給水管
—W(住)—	給湯管（住）
—W(湯)—	給湯管（湯）
—P—	排水管
—V—	通気管
—X—	特殊排水管
—G—	ガス管
● P	水栓
○ P	湯栓
	シャワー
	ガスカラン
	散水栓
	フラッシュ弁
	ハイタンク
	量水器
	ガスメーター
	排水栓
	排水目皿
	特殊口（床上・床下）
	浄水槽
	排水槽
	汚水槽
	空調設備
—H—	温水管
—HR—	還水管
—C—	冷水管
—CR—	還水管
—CH—	冷温水管
—CHR—	還水管
	蒸気管（低圧）
—S—	蒸気管（高圧）
—SR—	還水管
—CD—	冷却水管
—CDR—	還水管
—D—	ドレン管
—T—	チャッキ弁
—N—	ニップル
—B—	電磁弁
—M—	三方弁
	Yガスストレーナー
	給気・排気ダクト
	給気・排気ダクト
	ダンパー(VD,FD,FVD,SFD)
	横向吹出口
	吸込口
	下向吹出口
	吸込口
	空調機
	送風機

●電気設備関係

	天井灯
	壁灯
	非常用照明
	誘導灯
	点滅器
	コンセント
	分電盤
	電灯盤
	動力制御盤
	電力量計
	アルテックス
	避雷
	配線（転管）
	天井いんぺい
	ケーブルラック配線
	配線（転管）
	露いんぺい
	ケーブル（転管）
	地中埋設
	配線（転管）2.3.4
	架空し、引下げ
	引込点
	電話用引出口、埋込付
	電話用引出口、壁型付
	端子盤
	テレビアウトレット
	スピーカー
	子機ボ
	インターホン

名古屋 A-460 270

計画建物 別図による

既設建物
(大学会館)

既設建物
(体育館)

既設建物
(文学部)

既設建物
(文学部)

ピロティ

スロープ

倉庫

機械室

渡廊

駐車スペース表示
全て独立引き

床排水溝

雨水排水溝

グレーチング

ルーフドレン

エキスパンションジョイント

ステンレス製
マット・サブ
t=20

コンクリート埋め
t=150

コンクリート打設用
コンクリート ワク

サバ筋違
H=600

独立擁壁詳細図 S.1:50

既設建物を示す。
計画建物を示す。

既存法面にも 植えこ リツツジ

法現チェック図

ピロティ床面積(S)

ⓐ	74.500 × 32.500	2421.250㎡
ⓑ	11.300 × 5.200	58.760
ⓒ	5.500 × 5.500	30.250
ⓓ	10.000 × 1.700	17.000
ⓔ	11.000 × 17.400	191.400
	S = ⓐ-ⓑ-ⓒ-ⓓ-ⓔ	2540.403
必要換気面積(A)	S × 1/10	254.064

有効換気面積(A')

㋑	2.900 × 4.000 × 2	23.200㎡
㋺	2.900 × (11.200 + 12.300)	68.150
㋩	2.900 × (1.950 × 2 + 1.450 × 4)	24.998
㋥	2.900 × 25.000	72.500
㋭	2.900 × 1.850 + 2.400 × 9.350 + 2.500 × 4.150	37.113
㋬	2.300 × 6.000	13.800
㋣	1.500 × 33.600	50.400
	A' ㋑+㋺+㋩+㋥+㋭+㋬+㋣	290.161
判定	A' = 290.161 > A = 254.064	O.K

ⓐ	74.500 × 32.500	2421.250㎡
ⓑ	5.500 × 20.500 + 3.000 × 9.000	124.750
ⓒ	4.350 × 19.000	82.650
床面積	ⓐ+ⓑ+ⓒ	2628.650

凡例

●建築関係

AD	ダストスペース
PS	パイプシャフト
EPS	電気配管シャフト
CH	煙突
ELV	エレベーター
SFD(A)	鋼板製防火シャッター付 自閉式甲種防火戸
SFD(S)	煙感知器連動 自閉式甲種防火戸
SFD	甲種防火戸(遮煙)
SD	鋼製戸
ALD	アルミニウム戸
WD	木製戸
SW	鋼製窓
ALW	アルミニウム窓
WW	木製窓
WG	網入ガラス
FG	型板ガラス
FH	フロストヒンジ
SS(S)	煙感知器連動 自閉式防火シャッター
SS	防火シャッター
SS( )	ガラス(ダンパー付)
GJT(E)	マンホール
MH	鉄筋コンクリート壁
	コンクリートブロック壁
	ALC壁
	特殊塗仕切壁
	木造間仕切壁
	非常用EVにかかる壁
	ドアーチェック付戸
	ルーフドレイン

●機械設備関係

E	電気盤
	トラップ装置
	可撓継手
	伸縮継手

給水設備

	給水管
	給湯管(往)
	給湯管(還)
	膨水管
	通気管
	消火栓管
C	ガス管
	水栓
	湯栓
	シャワー
	ガスセラン
	散水栓
	フラッシュ弁
	ハイタンク
	量水器
	ガスメーター
	消火栓
	膨水設置
	補給口(床上・床下)
	栓子弁
	膨水弁
	汚水弁

空調設備

H	温水管
HR	還水管
C	冷水管
CR	還水管
CH	冷温水管
CHR	還水管
	蒸気管(低圧)
	ゲート弁
	チャッキ弁
	二方弁
	電磁弁
	三方弁
	手動ストレーナー
	給気・外気ダクト
	還気・排気ダクト
	ダンパー(VD FD FVD STD)
	屋内外出口
	吸込口
	下向吹出口
	吸込口
	型換気扇
	風向器

●電気設備関係

	天井灯
	壁灯
	非常用照明
	誘導灯
	表示灯
C	コンセント
	分電盤
	電気盤
	動力制御盤
	電力量計
	プルボックス
E	接地
	配線(配管)
	天井かくし配線
	ケーブルラック配線
	配線(配管)
	露出配線
	ケーブル(配管)
	端子箱
	配管(配管)立上り
	表示灯、ガイド灯
	引込点
	電話端子引出口、埋込付
	電話端子引出口、壁引付
	端子盤
	テレビアウトレット
	スピーカー
	子時計
	インターホン


記事	57. 5. 21 訂正	清水建設株式会社 一級建築士事務所	名	59. 4. 27 年月日	70-83B132 沼山女学園大学大学会館他外構
				1:200 縮尺	B1階平面図

キャンパス
A - 5

A 5

A1013 (1980.7 3,000)

名古屋 A-460 27

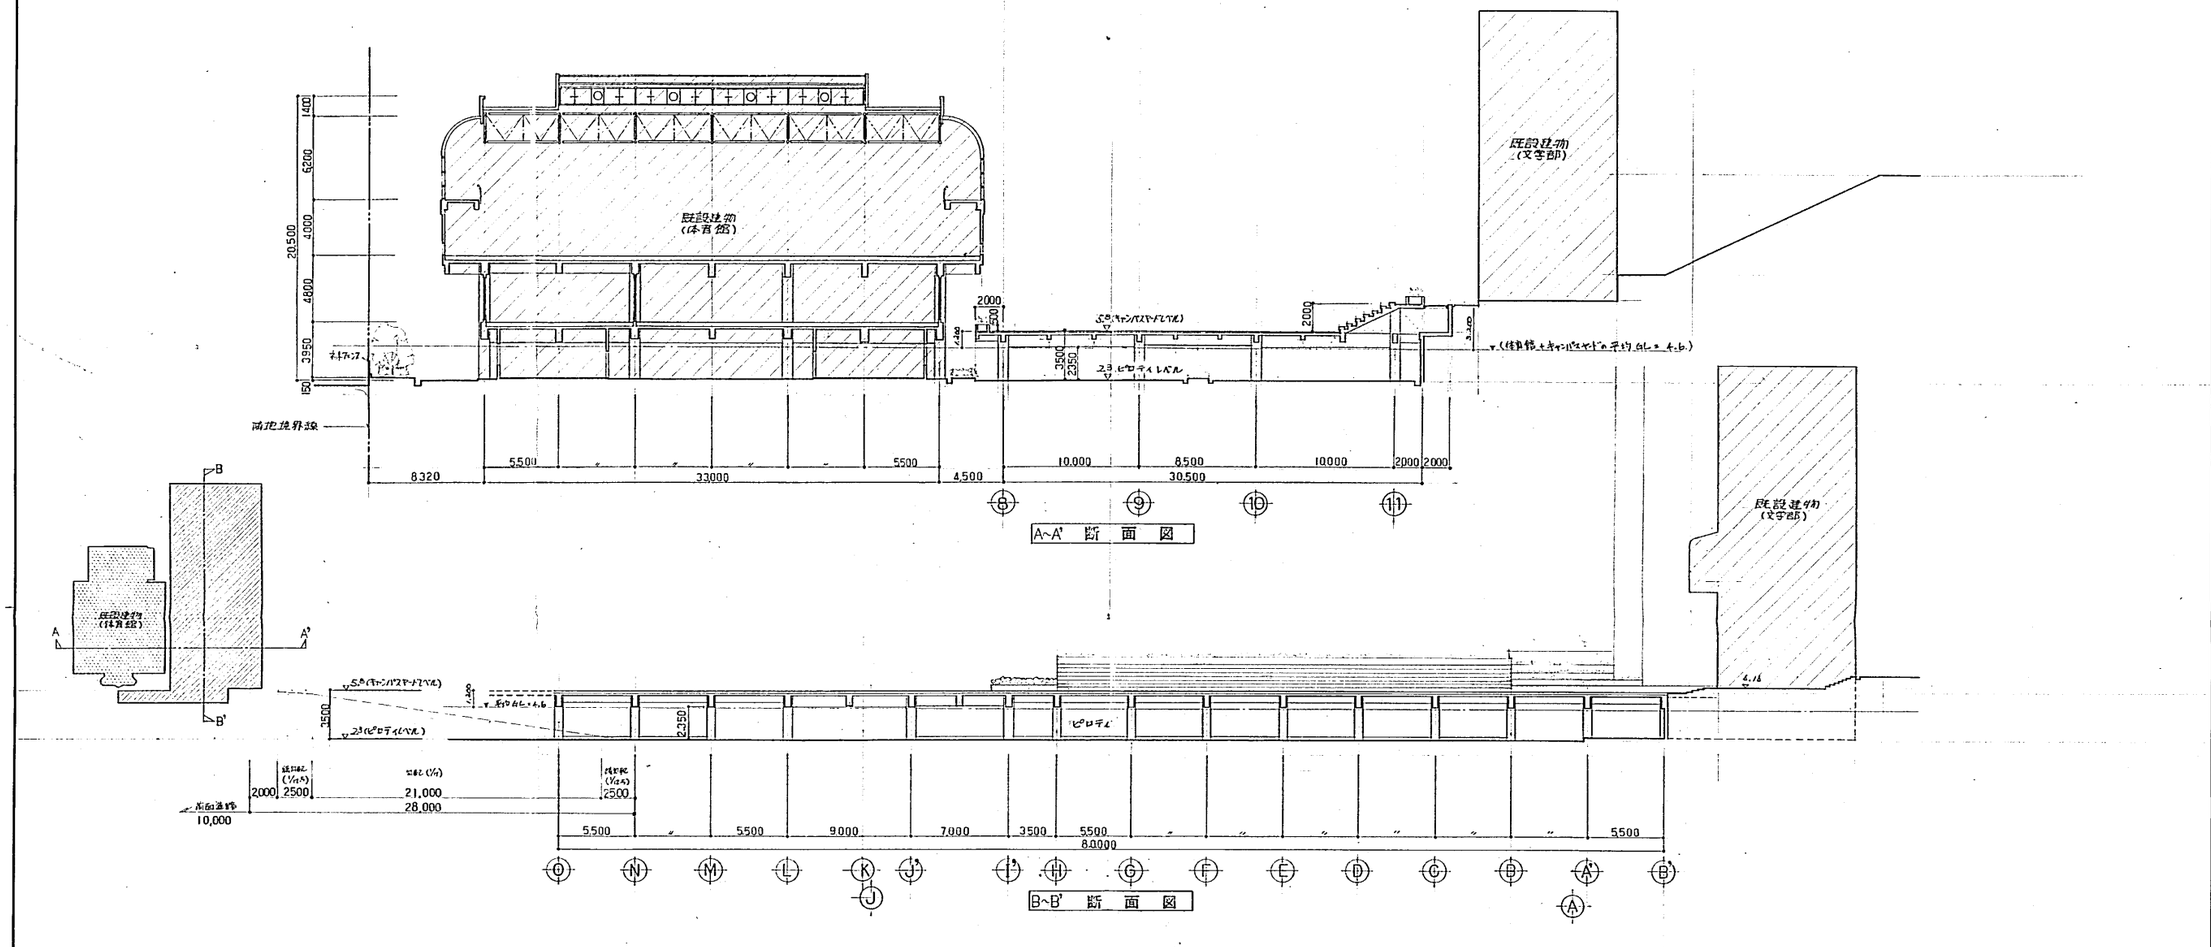


記事	59.5.21 訂正	清水建設株式会社 一級建築士事務所	署名原本は当社		59・4・27 年月日 / 1:200 縮尺	70-83日132 相山女学園大学大学会館他外構 / 断・面図 立面図	キャンパス A-6

竣工図 A 6


A1012 (1983.9. 10,000)


名古屋 A-460 27

立込み廻り詳細図 S. 1/20

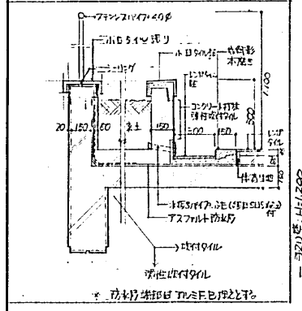


※ 防水立上部は アルミF.B.巾とする。

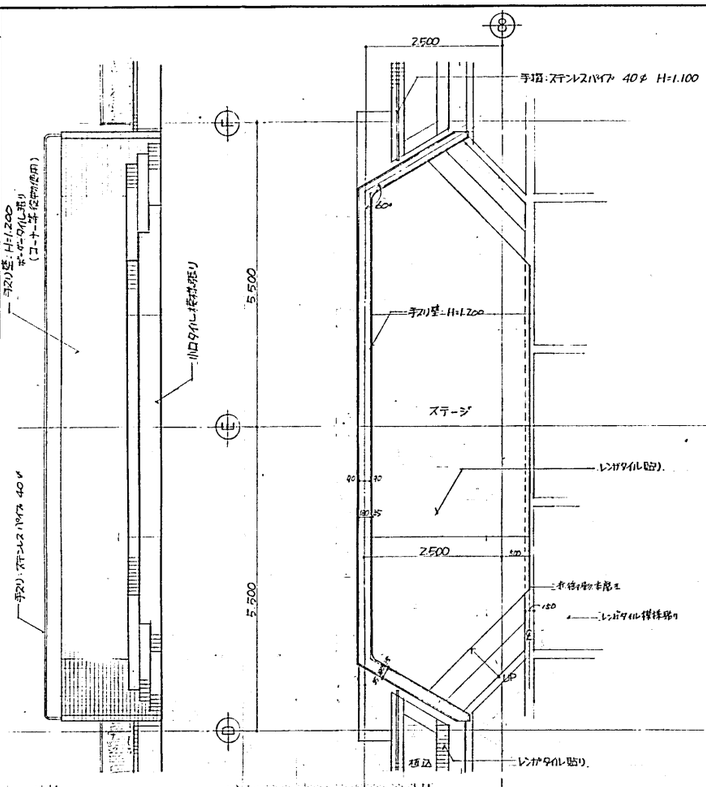


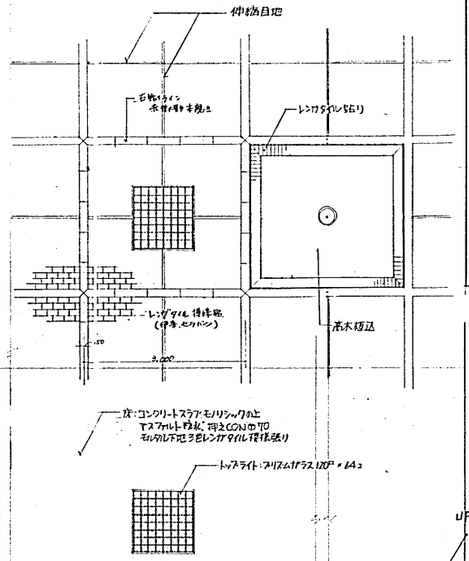



高木頂込み詳細図 S.1/20

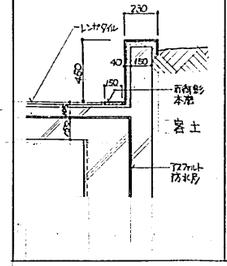

トップライト廻り および 伸縮目地 詳細図 S. 1/5

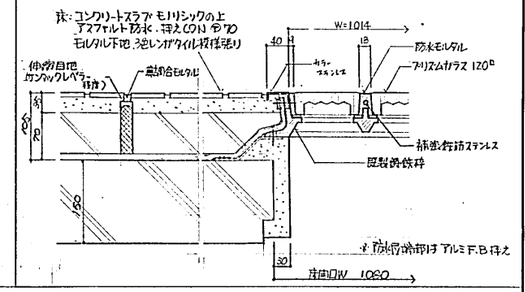

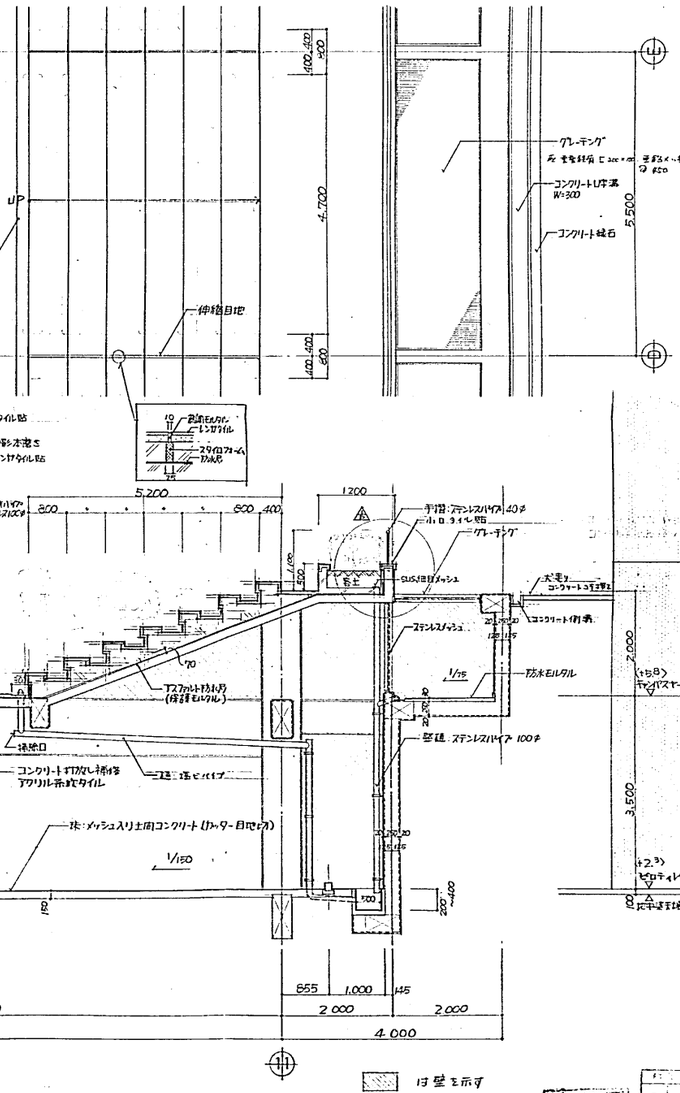

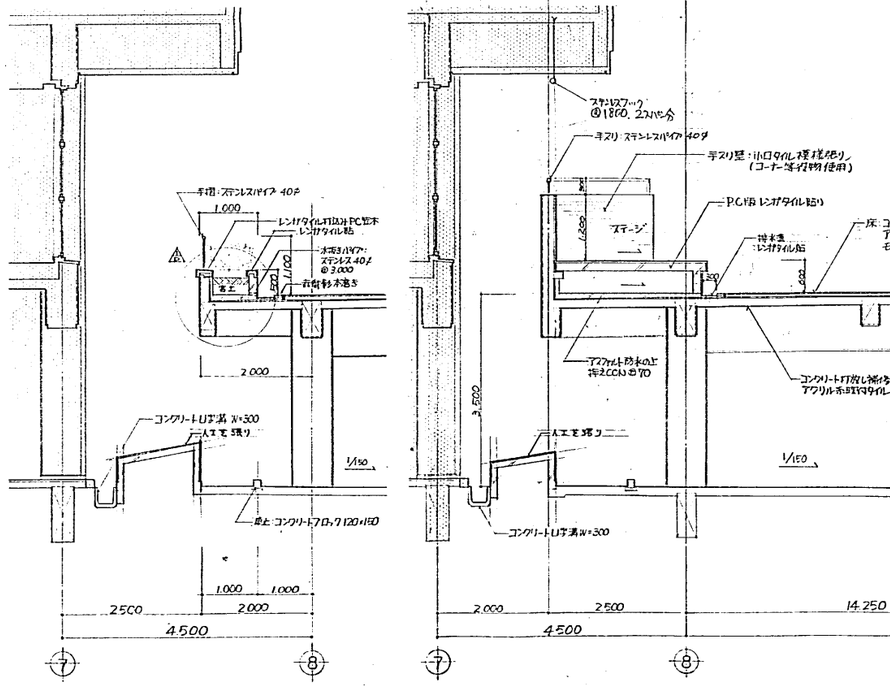

は壁を示す
は既設部分を示す


設計図 A 7

記事	51.5.21 訂正	清水建設株式会社 一級建築士事務所	縮尺 1:50	59・4・27 年月日	78-8[illegible]172 椙山女学園大学大学会館他外構	キャンパス キャンード
					矩計図	A-7


A1012 (1983.9. 10,000)

凡例
- 自由勾配打ち増し
- 真空コンクリート
- 既設建物


スロープ部分平面図 S. 1/100

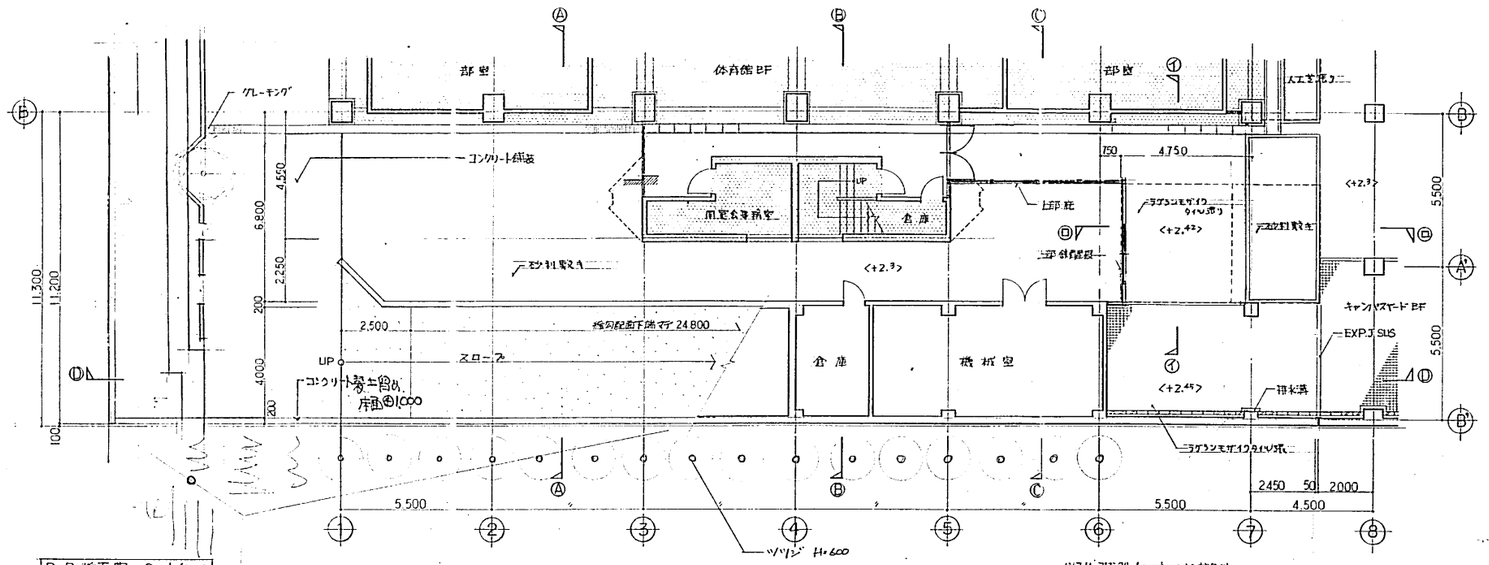


A-A 断面図 S. 1/100

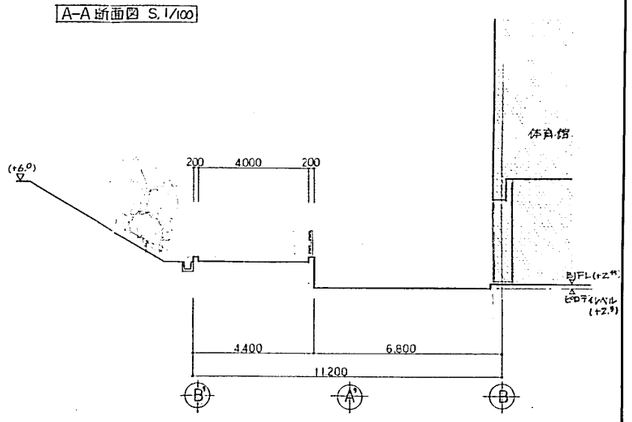


B-B 断面図 S. 1/100

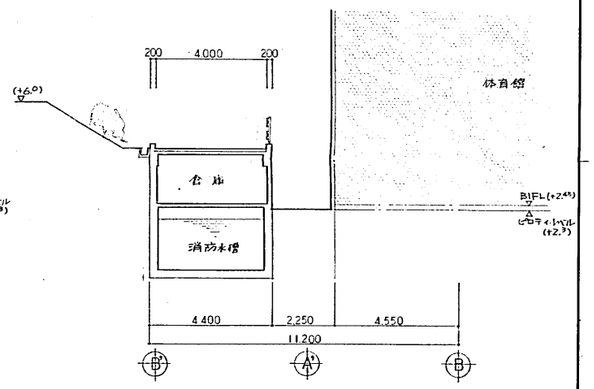


D-D 断面図 S. 1/100

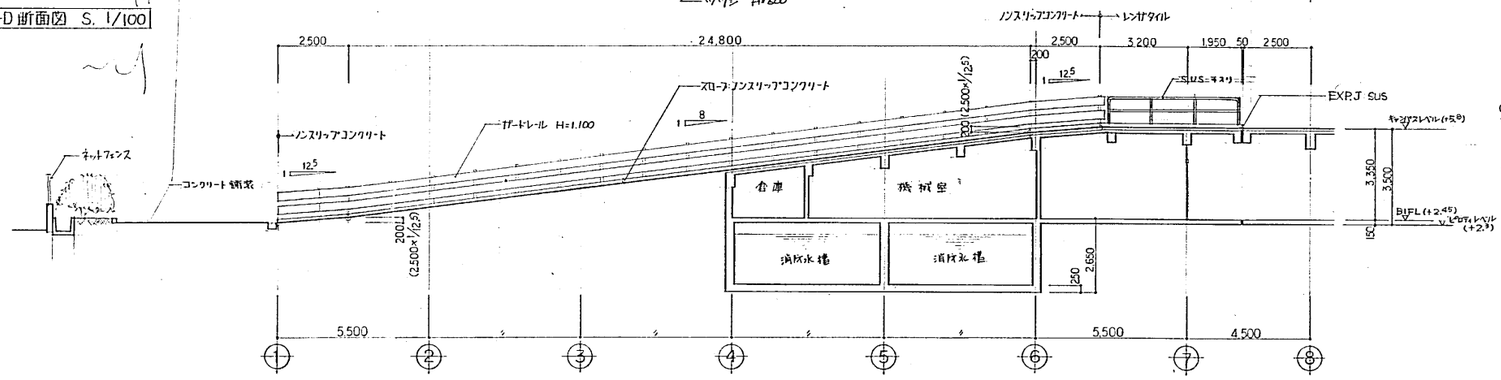


イーイ 断面図 S. 1/50

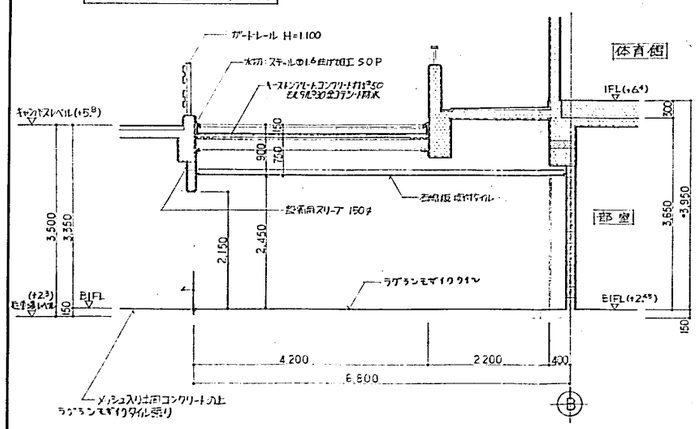

ロ-ロ 断面図 S. 1/50

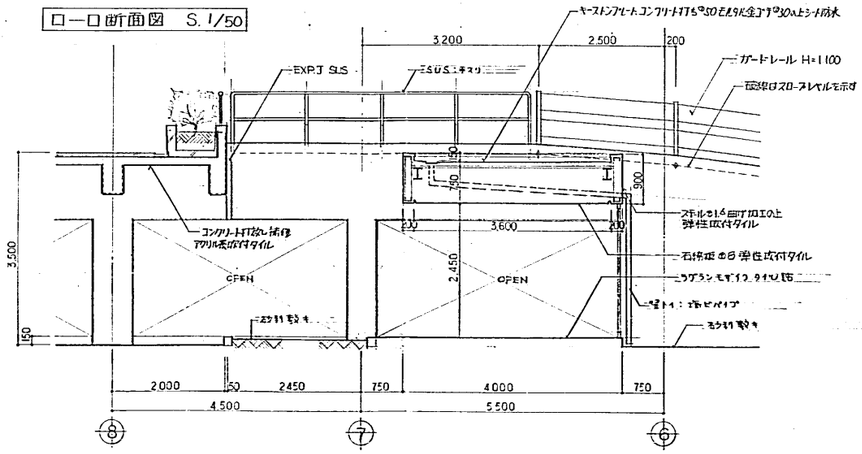


C-C 断面図 S. 1/100

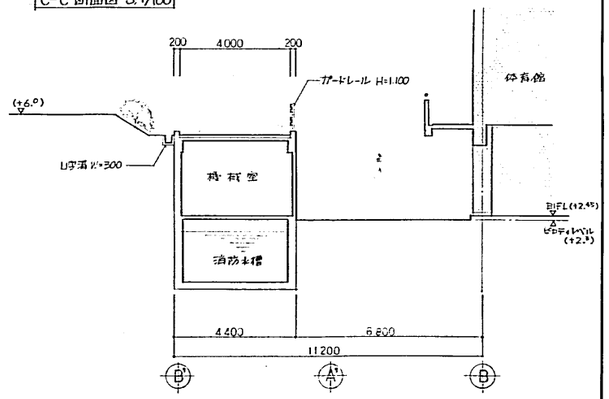

記事	57. 5. 21 訂正	清水建設株式会社 一級建築士事務所		55・4・27	70-83B132 椙山女学園大学大学会館新築工事	キャンパス A－8
				1:100 1:50	スロープ部分 平面図・断面図	

A1012 (1983.9. 10,000)

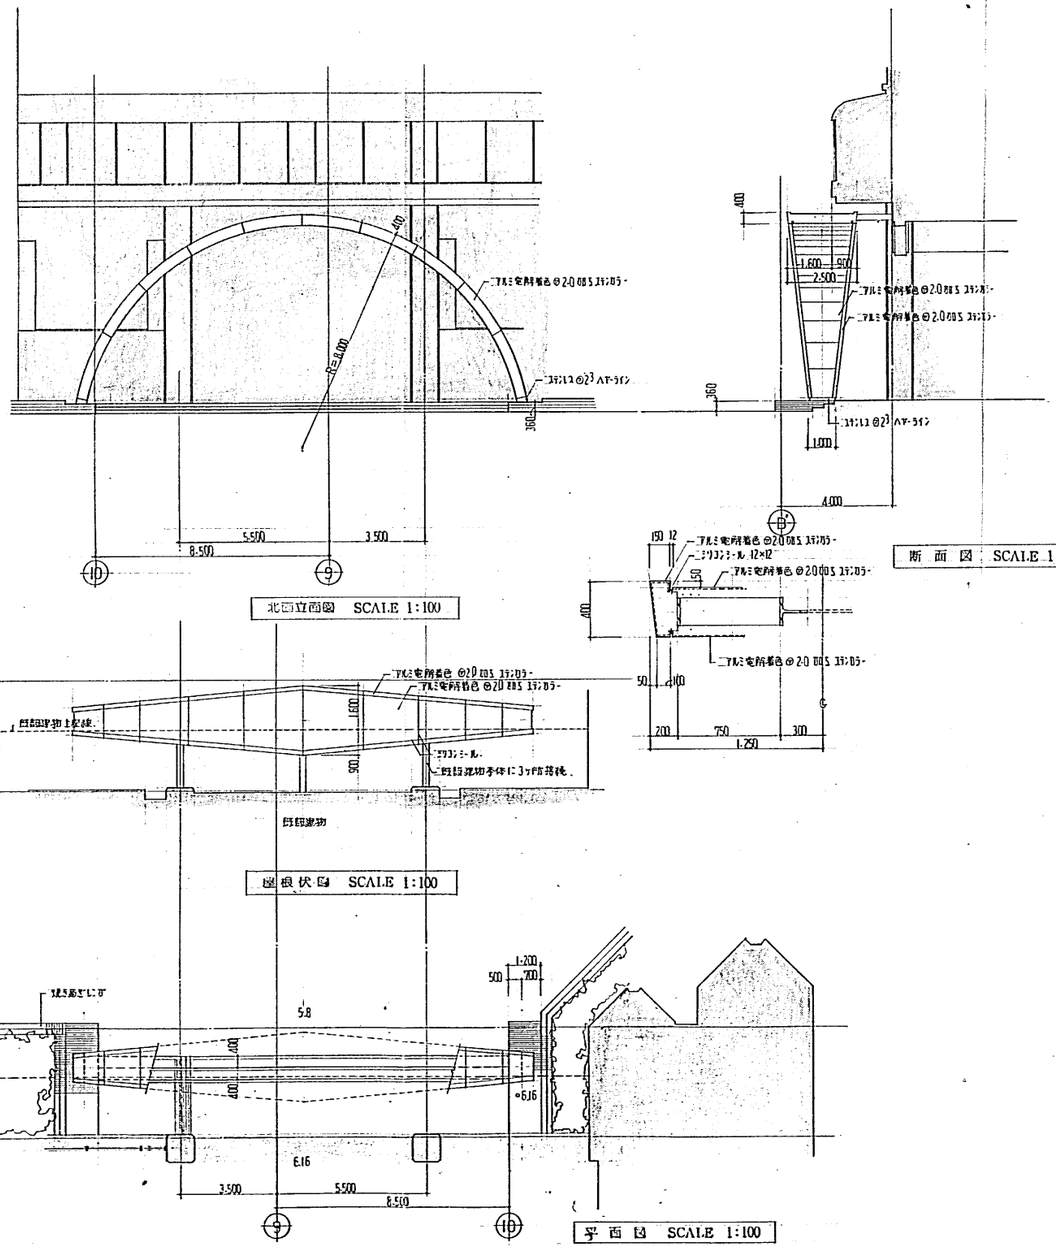

北面立面図 SCALE 1:100

屋根伏図 SCALE 1:100

断面図 SCALE 1:100







平面図 SCALE 1:100



記事		清水建設株式会社 一級建築士事務所	確認済証は提示	年月日	70-83B132 福山大学図大学大学会館他外構	キャンパス ヤード
				1:100 縮尺	文学部庇	A-9

設工図 A 9

A1012 (1984.2. 10,000)

名古屋 A-460 275

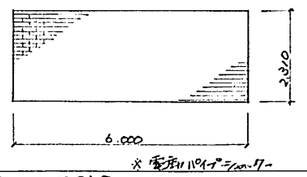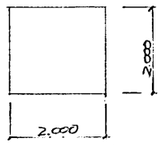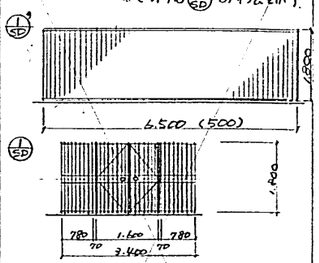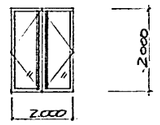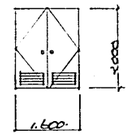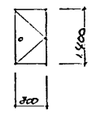記号	(1/SS)	(1/SS)	(1/SD) (1/SD)' (1/SD)''	(2/SD)	(3/SD)	(4/SD)	記号
取付か所	BF. スロープ	BF. 文学部 接続部	BF. 歩道	BF. 文学部 接続部	BF スロープ下部. 機械室	BF. スロープ下部. 倉庫	取付か所
数量	1	2	1	2	1	1	数量
形状 種類 (開閉方式)			※( )内は(1/SD)''の寸法を示す 				形状 種類 (開閉方式)
枠内法寸法W×H	6.000 × 2.310	2.000 × 2.000	3.400 × 1.800	2.000 × 2.000	1.600 × 2.000	300 × 1.400	枠内法寸法W×H
扉, 枠, 皿板見込			枠 100.	枠 100	枠 100	枠 100	扉, 枠, 皿板見込
枠, 框 見 付							枠, 框 見 付
材質	ステンレスパイプシャッター. レール, まぐさ ともステンレス	スチール 亜鉛シャッター (防煙, 防火シャッター)	スチール. 揺き戸 40×20. @80.	スチール. 揺戸.	スチール 両面フラッシュ.	同左	材質
金物 経番, 戸車			ステンレス 丁番.	フロアヒンジ.	ピボットヒンジ.	同左	経番, 戸車
金物 錠, 鍵, 握玉			モノロック.	本締錠 .+アルミ握り握 l=2000.	モノロック	同左	錠, 鍵, 握玉
金物 戸当り, 堀止め			戸当り.		戸当り.	同左	戸当り, 堀止め
金物 ドアクローザー							ドアクローザー
金物 雑金物							雑金物
沓摺				ステンレス 沓摺り.	ステンレス 沓摺り	同左	沓摺
換気ガラリ					スチールガラリ 600×300×2.		換気ガラリ
エアタイト方式							エアタイト方式
防火方式							防火方式
吊込方式							吊込方式
防錆処理			亜鉛メッキ.	ボンデライト	同左	同左	防錆処理
塗装			SOP.	SOP.	同左	同左	塗装
硝子				6.8㎜ トーメイ 額入り			硝子

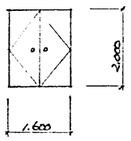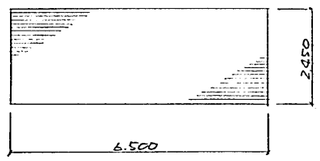記号	(1/SD)	(3/SS)	記号
取付か所	B1F. 倉庫	B1F	取付か所
数量	1	1	数量
形状 種類 (開閉方式)		 ※電動重量シャッター	形状 種類 (開閉方式)
枠内法寸法W×H	1.600 × 2.000	6.500 × 2.450	枠内法寸法W×H
扉, 枠, 皿板見込	100.		扉, 枠, 皿板見込
枠, 框 見 付			枠, 框 見 付
材質	スチール 両面フラッシュ	スチール重量シャッター	材質
金物 経番, 戸車	ピボットヒンジ		経番, 戸車
金物 錠, 鍵, 握玉	シリンダー モノロック		錠, 鍵, 握玉
金物 戸当り, 堀止め			戸当り, 堀止め
金物 ドアクローザー	ドアチェックストッパー なし.		ドアクローザー
金物 雑金物	丸座 鍋底		雑金物
沓摺	ステンレス		沓摺
換気ガラリ			換気ガラリ
エアタイト方式			エアタイト方式
防火方式	甲種.		防火方式
吊込方式			吊込方式
防錆処理	ボンデライト		防錆処理
塗装	SOP.		塗装
硝子			硝子

注記
1. 建具金物は特記なき限り、ステンレス製とし、見本品により決定する
2. 握玉のバックセットは 76 ㎜とし、特記なき限り握玉の高さは床仕上面より 1,000 ㎜とする
3. 木製扉の吊元框、枠は特記なき限りすべて桧とする。
4. 錠(空錠 本錠 空本兼締、モノロック、その他) 鍵(シリンダー、棒鍵、スターキー、その他)
5. ドアクローザー (ドアチェック、フロアヒンジ その他)
6. 雑金物 (取手 上げ落し、押板、引戸用金物、レール、振り止め金物、便所用衣桁掛、その他)
7. 沓摺 (鋼、ステンレス なし、その他)
8. 防錆処理 (塗料 亜ジンクライト) ジンクロメート、陽極酸化被膜、その他)
9. 製作に当っては必要あれば現場実測のこと。

記事		清水建設株式会社 一級建築士事務所	㊞ 担当部又は支店	59・4・27 年月日	70-83B132 椙山女学園大学大学会館他外構	キャンパス	A-10
	59.5.21 訂正			1:100 縮尺	建具表		

A1009 (1984.1. 1,000)

平面図

A-A 断面図

B-B 断面図

C-C 断面図

D-D 断面図

西立面図

S. 1/50

平面詳細図

立面詳細図

a-a 断面図

b-b 断面図

C-C 断面図

S. 1/20

記事	清水建設株式会社 一級建築士事務所		59・12・18	70-83B132 桜山女学園大学大学会館他外構	—	キャンパス	
			1・50 / 1・20	スタンド廻り詳細図			

A1012 (1984.8. 10,000)

名古屋 A-460 27

●記入事項
〔下記の項目から当工事に該当するものを選んで記入すること。〕

1-4〈道路巾員〉
前面・右側面・左側面・背面・都市計画道路・その他計画道路・計画道路名
1-5〈用途地域〉
第1種住居専用・第2種住居専用・住宅・近隣商業・商業・準工業・工業工業専用・指定なし
市街化区域・市街化調整区域・都市計画区域外
1-6〈防火地域〉
防火・準防火・指定なし
1-7〈その他の地域・地区〉
特別工業地区・特別用途地区・高度地区・高度利用地区・特定街区・美観地区・容積地区・空地地区・文教地区・風致地区・自然公園法地域・臨海地区・地すべり特定地域・多雪区域・災害危険区域・建築協定区域・駐車場整備地区・電波伝搬障害防止区域
土地区画整理事業地区
宅地工事規制区域
1-9〈その他の条件〉
多雨・強風・出水のおそれ・開発立地・日影規制
2-2〈建物用途別指標〉
戸数・室数・収容(宿泊)人員・ベッド数・クラス数・生徒数
2-3〈工事種別〉
新築・増築・改築・移転・用途変更・修繕・模様替・仮設建築
2-4〈その他面積〉
ピロティ・バルコニー・屋外階段・ドライエリア
3-1〈地業〉
直接基礎・くい基礎(既製くい・場所打くい種別)
〈基礎〉
独立基礎・布基礎・ベタ基礎
3-2〈構造種別〉
鉄筋コンクリート造(RC造)
鉄骨鉄筋コンクリート造(SRC造)
鉄骨造(S造)・その他
3-3〈増築予定〉
予定の有無
4-1〈機械設備〉
昇降機・エアーカーテン
4-2〈電気設備〉
非常電源
4-3〈搬送設備その他〉
搬送機器・クレーン・ホイスト・救命設備・防潮板・焼却炉・機械駐車設備・ターンテーブル
5-1〈家具・装飾その他〉
集合郵便受・牛乳受・什器備品・防災金物・避難用マンホール
5-2〈外構〉
池・噴水・遊具・スポーツ施設・ストリートファニチャー・歩道切下げ・外灯
8〈その他の別途〉
地中障害物除却・隣官庁の指導による追加工事・近隣問題に伴う折衝費・補償費・電力引込負担金・受電後引渡しまでの基本電力料金・テレビ障害補償費・給水引込負担金・排水接続負担金

●記入要領
・1,7,2.は主として確認申請に必要な事項を記載する。
・2-3.増築の場合は、前確認は番号及確認年月日を記載する。
・2-6.二以上の地区にわたる場合は加重平均による容積率算定式を追記する。
・3-4.基準法・令85条によらない荷重の内、主要のもののみ記載する。
・2-7から3-4までの各項は種別又は空別に記載することができる。

1. 敷地概要

1-1 地名地番	名古屋市 千種区 田代町 字瓶杁 1-254	1-5 用途地域	住居地域
		1-6 防火地域	準防火地域
1-2 住居表示	〒464 今上	1-7 その他の地域地区	地造規制区域(許可済)
			土地区画整理事業地区
1-3 敷地面積	59,158.$M^2$40	1-8 敷地の高低	平坦
1-4 道路巾員	前面 10.^{M}0	1-9 その他の条件	名古屋市中高層建築物指導要綱適用建物

2. 建物概要

2-1 主要用途 学校

2-2 建物用途別指標 ——

2-3 工事種別 増築(体育館に対する増築)前歴許可番号 体育館 58.12.8. 千801-450号 ｷｬﾝﾊﾟｽﾔｰﾄ 59.6.28 千901-96号

2-4 面積	申請部分	申請以外の部分	合計
[A] 建築面積	1071.712 m^2	10,956.367 m^2	12,028.079 m^2
[B] 床面積合計([C]+[D])	4,054.768	34,531.750	38,586,518
[C] 延べ面積(容積対象)	3,325.692	31,991.110	35,316.802
[D] ~~容積~~駐車場面積	729.076 m^2	2,540.640 m^2	3,269.716 m^2
[E] その他面積			

駐車台数 台≧法定駐車台数 台

2-5 建蔽率(建築面積/敷地面積) 20.3 %≦法定最大率 60.0 %

2-6 容積率(延べ面積/敷地面積) 59.7 %≦法定最大率 200.0 %

2-7 床面積表

階別	今回増築(大学会館)	体育館キャンパスヤード・大学会館棟 既設体育館キャンパスヤード	合計
B	1,354.000 m^2	4,070.515 m^2	5,424.515 m^2
1	941.849	1,431.370	2,373.217
2	739.380	1,542.183	2,281.563
3	1,007.779	697.240	1,705.014
P1	11.767	——	11.767
合計	4,054.768 m^2	7,741.308 m^2	11,796.076 m^2

2-8 階数 (地下-地上-塔屋) 1—3—1

2-9 建築物の高さ 最高の高さ 18.6^M(既体育館) 16.8^M(大学会館)
最高の軒高 17.2^M(〃)

3. 構造概要

3-1 基礎構造 地業
基礎 P.C杭 セメントミルク注入

3-2 主体構造 柱 鉄筋コンクリート造
梁(小梁) 〃 〃
外壁 〃 〃
床 〃 〃
屋根 〃 〃
階段 鉄筋コンクリート造
耐火被覆 無し

3-3 増築予定 無し

3-4 積載荷重
床版用 360 kg/m^2
小梁用 360 〃
梁・柱・基礎用 330 〃
地震力用 210 〃

4. 設備概要・工事項目

4-1 機械設備	本工事	別途	無	特記事項
空気調和	○			
暖房	○			食堂,喫茶,談話,大会議室
冷房	○			〃 〃 〃 〃
温熱源(~~油・ガス~~・電)	○			
冷熱源(~~油・ガス~~・電)	○			
換気	○			
機械排煙			○	
給水(~~飲~~・~~井~~・~~雑~~・中水)	○			
給湯(~~中央~~・局所)	○			
雑排水	○			
汚水排水	○			
排水処理			○	
消火栓(~~屋内~~・屋外)	○			
特殊消火設備	○			駐車スペース部
ガス(~~都~~・~~プロパン~~・~~天然~~)	○			

4-2 電気設備	本工事	別途	無	特記事項
変電	○			
自家発電			○	
蓄電池			○	
照明(~~常用~~・~~非常用~~)	○			
コンセント	○			
動力	○			
電話配管	○			
電話配線・電話機器		○		
電気時計	○			配管のみ
拡声(~~常用~~・~~非常用~~)	○			
TV共同聴視	○			
インターホン			○	
自動火災報知	○			
煙感知器連動制御	○			
避雷			○	

4-3 搬送設備・その他	本工事	別途	無	特記事項
エレベーター	○			6人乗 60m/分. 既製品
ダムウェーター			○	
エスカレーター			○	
ゴンドラ			○	

5. その他の工事項目

5-1 家具・装飾・その他	本工事	別途	無	特記事項
家具		○		
敷物		○		
カーテンレール	○			食堂,喫茶,和室部,書店の外部に面する窓,3階の居室
ブラインド			○	
厨房設備	○			
広告塔・看板			○	
建物銘板			○	
定礎板			○	
案内板	○			体育館含館総合案内板 900×1200. ステンレス製. アコーケミカル張.
室名板	○			アクリル文字. 金ハスコックテープ張り
郵便受			○	
3F会議室の板	○			600×900. ステンレス巾. ホワイトボード
カーブミラー	○			1200φ. 3ヶ所
駐車スペース,車止めブロック	○			SUS
電話台	○			コアー棟に設置 W=1500 D=450

5-2 外構	本工事	別途	無	特記事項
舗装	○			サービス道路部分
門・塀	○			西側境界境 フェンス取付
植栽	○			西側:桜,ツツジ,前庭共
敷地造成	○			清
擁壁	○			R.C造. 化粧目地切. 花壇付

6. 引込・接続工事項目	本工事	別途	無	特記事項
電力引込			○	
電話局線引込			○	
ガス配管	○			
給水引込			○	
排水接続	○			

7. 工事範囲			
会館	○		
サービス道路(ヨーグ共)	○		
歩道橋	○		歩道切下げを含む
正門廻り	○		
前庭植樹	○		移植を含む

8. その他の別途

記事							
	清水建設株式会社 一級建築士事務所	名 担当部又は支店		59. 6. 5 年月日	70-83B132 椙山女学園大学大学会館他外構 建物概要表	A-1	大学会館

整理番号 竣工図 A 1

A1002 (1981.3. 1,000)

名古屋・278
A-460

●記入事項
(下記の項目から当工事に該当するものを選んで記入すること。

★(屋根)(本屋・塔屋・種別)
用途(歩行・非歩行)
防水下地・水勾配
防水層
防水押え
仕上材
屋根葺材
伸縮目地・化粧目地
排水溝
谷樋
ルーフドレイン

★(パラペット)
笠木
立上り
防水押え
目地
オーバーフロー

(庇)
構造
防水下地
防水層
防水押え
仕上材
見付
軒裏
水切
排水金物

(屋上付属物)
タラップ
ルーバー
マンホール
ベンチレーター
エアームーバー
PS立上り
トップライト

(設備機器基礎)
高架水槽基礎・架台
クーリングタワー基礎・架台
空調屋外ユニット基礎
キュービクル基礎
発電機基礎
TVアンテナ基礎
避雷針基礎
ルーフファン基礎
ゴンドラレール・基礎

(屋上手摺・フェンス)
基礎
手摺
フェンス
出入口

(屋上物干)
基礎
物干金物

★(外壁)(本尾・塔屋・種別)(東・西・南・北面)
下地・仕上
誘発目地・打継目地
水切

(カーテンウォール)
材種
シーリング
ガラス(種類・固定材)

(地覆)

(犬走り)

(テラス)

(ドライエリヤ)
防水・床仕上
外壁
排水溝
グレーチング・格子蓋
タラップ
階段

(笠突)
躯体・仕上
断熱材
笠木・陸芯
タラップ

★(防同)

(外壁付属物)
雨樋
飾り破
壁面
支持金物
避雷管
捕番号
シンボルマーク
建物名銘板
室礎板
換気口取付金物
換気レジスター
軒裏換気孔
床下換気孔
クーラー用スリーブ
暖房用スリーブ
垂れ幕取付金物
連結送水管

(開口部及び付属物)
鋼製建具(ガラリ共)
アルミ製建具(ガラリ共)
ステンレス製建具
木製建具
シーリング
ガラス(種類・固定材)
網戸
雨戸
シャッター
自動ドア・オーバードアー
窓台
面格子
窓手摺
窓拭用手摺
時計板

(バルコニー・外廊下)
防水・床仕上
排水溝
手摺
見付
軒裏
誘発目地
オーバーフロー
バルコニードレイン
物干金物
避難ハッチ
隔板

(屋外階段)
構造
踏面・蹴込・踊場仕上
ノンスリップ
排水溝・水抜
ささら桁・段裏
手摺・ルーバー
階数表示

(EXP.J)
屋根・外壁・床

(玄関廻り)
玄関ポーチ
玄関マット・枠・水抜
郵便受
案内板
掲示板
室名板
牛乳受
換羊金物

(外構)
敷地造成
擁壁・土留
塀・門扉
門・門扉 塀・柵
排水溝・グレーチング
舗装・縁石
階段・スロープ
花壇
プレイロット・遊具
地流し・足洗い場
植樹
芝生
歩道切下げ

(駐車場施設)
床仕上(目地共)
地覆・コーナーガード
壁
天井
駐車区画
車止め
排水溝
カーブミラー
ガードポスト

外部仕上表

屋根	大屋根：コンクリート金鏝仕上げの上 ウレタン防水 責任施工、スラブ下 スタイロフォーム	建具	鉄扉枠引き違い、竪すべり出し、アルミサッシ(枠見込100%)ステンカラー
	厚25%打込み、水勾配 1/15、端部 アルミアングル押え、(非歩行)		ガラス：トーメイ(フロート6.8.10%)、一部 オペレーター付
	階段廻：同仕様 但しスラブ下は木毛セメント板 ⑫20%打込み 勾配 1/15		3階中会議室サッシには可動式アミ戸付
			外壁取付ドアー、片開き、外開親子開き スチールドアー SOP(セミエアータイト)
	光、いすみ、非歩行用 小屋裏換気 ハイプ(既成品)付		
パラペット	笠木：コンクリート金鏝 弾性吹付タイル	バルコニー	3~1階 モルタル防水厚 30%の上、50角 モザイクタイル張り、
	立上り：コンクリート下地、モルタル金鏝仕上げの上 屋上防水乃立上げ		軒天井：外部用鉄骨下地、フレキシブルボード5%、吹付タイル
	オーバーフロー：ステンレス角パイプ 100×50		(見付：12階 建築用化粧型枠(アキレスMD-05程度)打放し弾性吹付タイル)
庇	3階東西面：鉄骨下地、アルミ庇屋 20%、曲げガロエ、ステンカラー(防露木材吹付)	EX.JOINT	ステンレス製(体育館と同仕様)
	軒天井：外部用鉄骨下地、フレキシブルボード張り吹付タイル	外構	擁壁：合板型枠 コンクリート打放し補修のまま、
			化粧目地、水抜き穴、上部ハネ出し花壇付
タラップ	ステンレス製 W=500、1ヶ所(屋上→棟~会館屋根面連絡階段1ヶ所	サービス道路	床：土間コンクリート打ち、木鏝仕上げ
トップライト	アルミ製、鉄成骨、ガラス、R.W.2重、結露水受付(丸型)		
外壁	合板型枠 コンクリート打放し補修の上、弾性吹付タイル、		
	誘発目地、打継ぎ目地、ポリサルタイド系シーリング充填		
	一部 特注色、タイル模様張り、誘発目地付		
	(階段廻り)：建築用化粧型枠(アキレスMD-05程度)打放し 弾性吹付タイル		
	(バルコニー見付) 誘発目地付		

内部仕上表

階	室名	床	巾木	壁	天井	廻縁	備考
BF	部屋	ビニアス系タイル張り	モルタル塗りEP	コンクリートブロック下地 樹脂モルタル塗りEP	有孔プラスターボード EP	○	梁型、ラフトン吹付、窓スチール面格子付
〃	サービスヤード ピロティ	土間コンガ打ち木金鏝(伸縮目地カリ)	モルタル塗り	⚠(但し柱型はチャンバヤードに同じ)	スラブ下スタイロフォーム⑫25%打込み 不燃ジプトーン張り)	○	コーナーアングル、車止めブロック、ラインに引き芯
	部室前廊下	ビニアス系タイル張り	⚠(部屋に同じ)	⚠(ピロティに同じ)	⚠(部屋に同じ)	○	
1F	ホール 食堂	テラータイル 張り	テラゾーブロック	※PB⑫12%下地 ラフトン ジャンボ吹付(特セラ) ダル、50角タイル張り	PB.12%下地 岩綿吸音板19% (但しホールは岩綿吸音板12%)	○	天井設備後付 取付回り、19%岩綿加工の事
2F	喫茶室	長尺塩ビシート(アームストロング)	リフト巾木	※ ⚠	⚠	○	吹抜側、手すり、フラワーBox付
	談話室	カーペットブロック	⚠	⚠	⚠		
3F	大会議室	モルタル下地、ルフロカーペット敷き5%	ソフト巾木	※P.B12%2重張り ビニールクロス(AA)	P.B9%下地 岩綿吸音板19%	○	正面壁：テーク練付、秒速3m ステージ H=250、
		(卓複ロ同仕様)		(外壁部は、スタイロフォーム⑫20%打込み)			スライディングウォール(遮音タイプ)
〃	中会議室(第2室)	タタミ敷き(下地、CON.お隠し)	タタミ寄せ	※ ⚠	杉柾合板敷目 5.5%		付柱、鴨居、障子、スライディングウォール(遮音タイプ)
							造作 米松、(障子紙はワーロン紙とする)
	中会議室(洋室) 小会議室	塩ビ系タイル	リフト巾木	※P.B12%2重張り ビニールクロスA モルタル下地、ビニールクロスA	P.B9%下地 岩綿吸音板19%	○	
共通	厨房	アスファルト防水6角の上 砂利		100角 白タイル	フレキシブルボード5%		カウンター甲板、ステンレス製 H.L
		コンクリート打ち、フリンカータイル			ラフトン吹付		
	ホール(サービス用)	塩ビ系タイル	ソフト巾木	モルタル EP	不燃ジプトーン	○	
	倉庫	モルタル塗り 防塵塗装		お放し補修	お放し補修		3Fのみ 天井不燃ジプトーン
	階段	踏面のみビニアス系タイル張り	モルタルへつり	モルタル塗り 25%EP	スラブ下 補修のエシュラックスDクリ		ノンスリップ、タイル、手摺壁笠木、モルタル
	空調機室	モルタル塗り、防塵塗装		グラスウールクロス厚50%張り	グラスウールクロス50%張り		
	(ファンルーム兼共)	(床仕上げ+25%)					
3F	ホール廊下	塩ビ系タイル	ソフト巾木	P.B.9%2重 ラフトンDX	P.B9%下地 岩綿吸音板12%	○	
2F	給品部 書店	塩ビ系タイル	ソフト巾木	モルタル ラフトンDX	PB9%下地 岩綿吸音板19%	○	
				※印部分の集画北面コンクリート壁部分になる結露防止スタイロフォーム⑫25%打込み	⇒(同仕訳通り BO スタイロフォーム②20%の部分は ダンフィル5タイプにて施工の事		

重要品質項目に関する注意事項

本図左欄「記入事項」のうち、★印項目については、下記を参照し、洩れなく特記すること。
( )内はその項についての注意事項を示し、アンダーライン部分は重要品質項目に関するものである。


(コンクリート造陸屋根防水：押え構法)
~~下地 スラブ下ホ、ここ押えとし、アスファルト防水の場合は木ごて押え仕上とし シート防水の場合は金ごて押え仕上とする~~
勾配 ~~1/50~~ 1/100
防水層 種別は A-RD、S-VK 等とする。
(シート防水の場合のみ厚を記入)
(断熱材 外断熱構法の場合は種別・厚を記入)
緩衝材 種別はポリエチレンシート等とし、厚は 0.15mm以上とする
押え層 種別はコンクリート等とし、厚は80mm程度、ワイヤーメッシュ入り、セメ仕上とする
伸縮目地 種別は非加硬アクリル系又はウレタン系等とし、巾は20mm程度、間隔は4m内外、目地深さは防水切までとする
(コンクリート造陸屋根防水：貫出構法の場合)
下地 スラブ下ホ、ここ押えとし、~~アスファルト防水の場合は木ごて押え仕上とし~~ シート防水の場合は金ごて押え仕上とする
勾配 ~~1/50~~ 1/75
(断熱材 外断熱構法の場合は種別・厚を記入)
防水層 種別は A-RG、S-PU、発泡王法等とする(シート防水の場合のみ厚を記入)
(コンクリート造パラペット)
立上がり部歩行 工法は原則としてスラブと同打ちとし厚は150mm以上とする
立上り部内面仕上 ~~アスファルト防水の場合は打放しまたはモルタル塗りとし~~ シート防水の場合はモルタル塗りとする
スラブの入りすみ仕上 ~~アスファルト防水の場合はオイルコーキとモルタル塗りまたは硬質のセメント等とする~~、シート防水の場合は直角のまま、としすみ付コーナーとは行なわない
立ち上がり上端部防水層押え 金物で押え、シーリングする
~~立上がり部防水層押え 材種はモルタルブロックまたはPC板またはコンクリート等とする~~
~~立ち上がり部仕上 モルタルブロックの場合は防水モルタル押え仕上とし PC板またはコンクリートの場合は内装仕上とする~~
天端及びあご仕上 種別は、打放し又はPC板又は金属板等とし目地はシーリングとする
(コンクリート造外壁の誘発目地)
外部目地(床目地底まで)深さ=内部目地深さ≧0.2×壁厚(ふかし目地共)
(外部鉄製品の防錆：溶融亜鉛めっきの場合)
亜鉛付着量は350g/m²以上とし、塗装下地はエッチングプライマーの上ジンクロメート錆止めペイント1回又は2回塗りとする。(亜鉛めっきの欠損部分はジンクリッチペイントで補修の上、上記の下地処理を行うこと)。その上に仕上塗装を行う
(外部鉄製品の防錆：電気亜鉛めっきの場合)
亜鉛付着量は57g/m²以上とし、有色クロメートのうちジンクロメート処理のものとする。(亜鉛めっきの欠損部分はジンクリッチペイントで補修する)。その上に仕上塗装を行う
(外部鉄製品の防錆：めっきなしの場合)
素地調整ケレン種別は塗料業界による1種又は2種とする。錆止塗料種類は給排又は亜酸化鉛又は塩基性クロム酸鉛又はシアナミド鉛等とし、その塗回数は工場及び現場共夫々1回以上とする。その上に仕上塗装を行う
(コンクリート造の吹付タイル)
エポキシB1系以外の場合の下地含水率は10%以下とし、エポキシB1系の場合の下地含水率は8%以下、且つ下地表面強度は15kg/cm²以上とする
(コンクリート造外壁のモルタル塗り：タイル下地共)
下塗り前に接着強化剤入りセメントペーストを塗る


記事							
	清水建設株式会社一級建築士事務所	担当部又は支店		59.6.5 年月日	70-83B132 椙山女学園大学大学会館他外構	A-2	大学会館
				検印	外部仕上表		

設備部分 A 2

A1004 (1982.5. 1,000)


名古屋 A-460 279

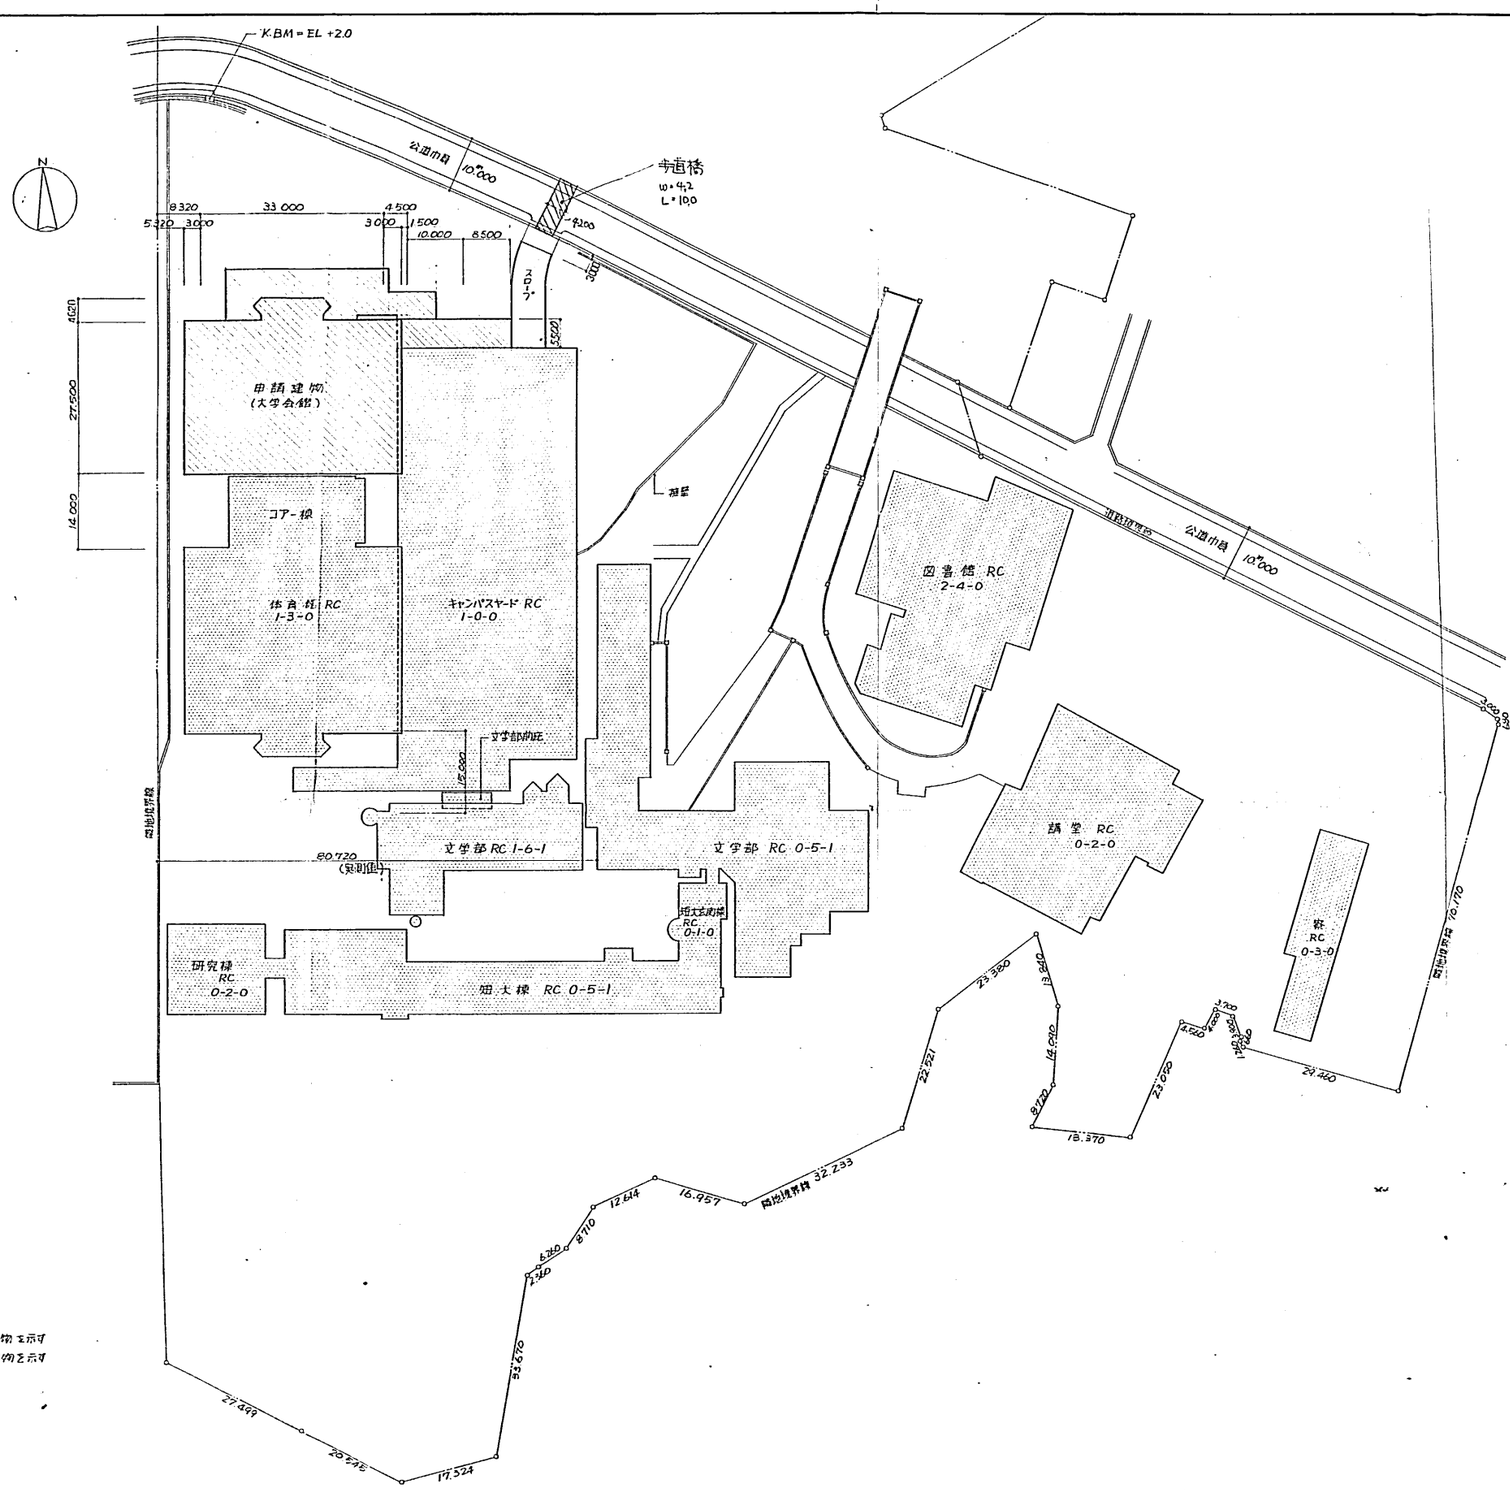

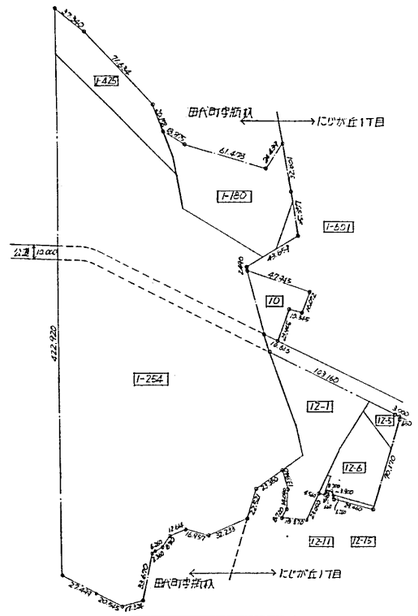

ブロック図 1:20000

地名・地番		敷地面積
千種区田代町字新林	1-180	4,609.00
〃	1-254	44,664.00
〃	1-425	2,036.00
〃	1-601	204.00
名東区にじが丘1丁目	10	1,110.01
〃	12-1	4,030.84
〃	12-5	383.47
〃	12-6	2,032.46
〃	12-11	59.27
〃	12-15	29.89
計	10筆	59,158.94

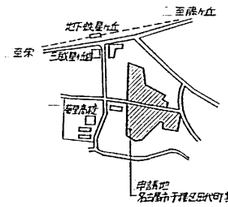

附近見取図

敷工図 A3

記事							
	清水建設株式会社一級建築士事務所	㊞	59・6・5	70-83B132	椙山女学園大学大学会館他外構	A-3	大学会館
			1:500	配置図			

A1012 (1984.2. 10,000)

名古屋 A-460 280

K.BM = EL + 2.0

公道巾員 10.000

N

申請建物（大学会館）Ⓗ

コア－棟

体育館 RC 1-3-0 Ⓗ









80.720（見附面積）

道路境界線

公道巾員 10.000

図書館 RC 2-4-0 Ⓓ

講堂 RC 0-2-0 Ⓔ

Ⓕ 塔 RC 0-3-0

新設道路境 70.172

23.380 13.940 14.040 23.721 8.720 8.370 23.050 4.500 4.500 29.260


既存建物を示す

新設建物を示す

※単位は M
計算値は小数点2位以下切り捨て

符号	建物名称	A：建物面積	B：ELからの地盤面積	B/A：基礎対象地盤面の高さ
Ⓐ	既立学部	274.^{M2}	3,946.^{3}	14.^{3}
Ⓑ	旧立棟	242.7	2,916.^{8}	12.0
Ⓒ	研究棟	69.^{0}	652.^{0}	9.4
Ⓓ	図書館	165.7	2,613.^{8}	15.7
Ⓔ	講堂	138.9	3,048.^{3}	21.9
Ⓕ	塔	93.5	1,196.^{8}	12.8
Ⓖ	新立学部	126.^{0}	774.^{4}	6.1
Ⓗ	体育館・キャパスケード＋大学会館（地盤連続）	380.9	1,336.7	3.5
合計		1,491.^{0}	16,752.^{8}	11.2


$\frac{\Sigma B}{\Sigma A} = \frac{16,752.8}{1,491.0} = EL + 11.^{M2}$ （小数点2位以下切り捨て）

附近見取図

施工図 A 4

	清水建設株式会社 一級建築士事務所	㊞	59・6・5	70-838132 福山大学図大学大学会館位置計画	A－4
			1:500	全体平均地盤面計算図	

名古屋 A-460 287

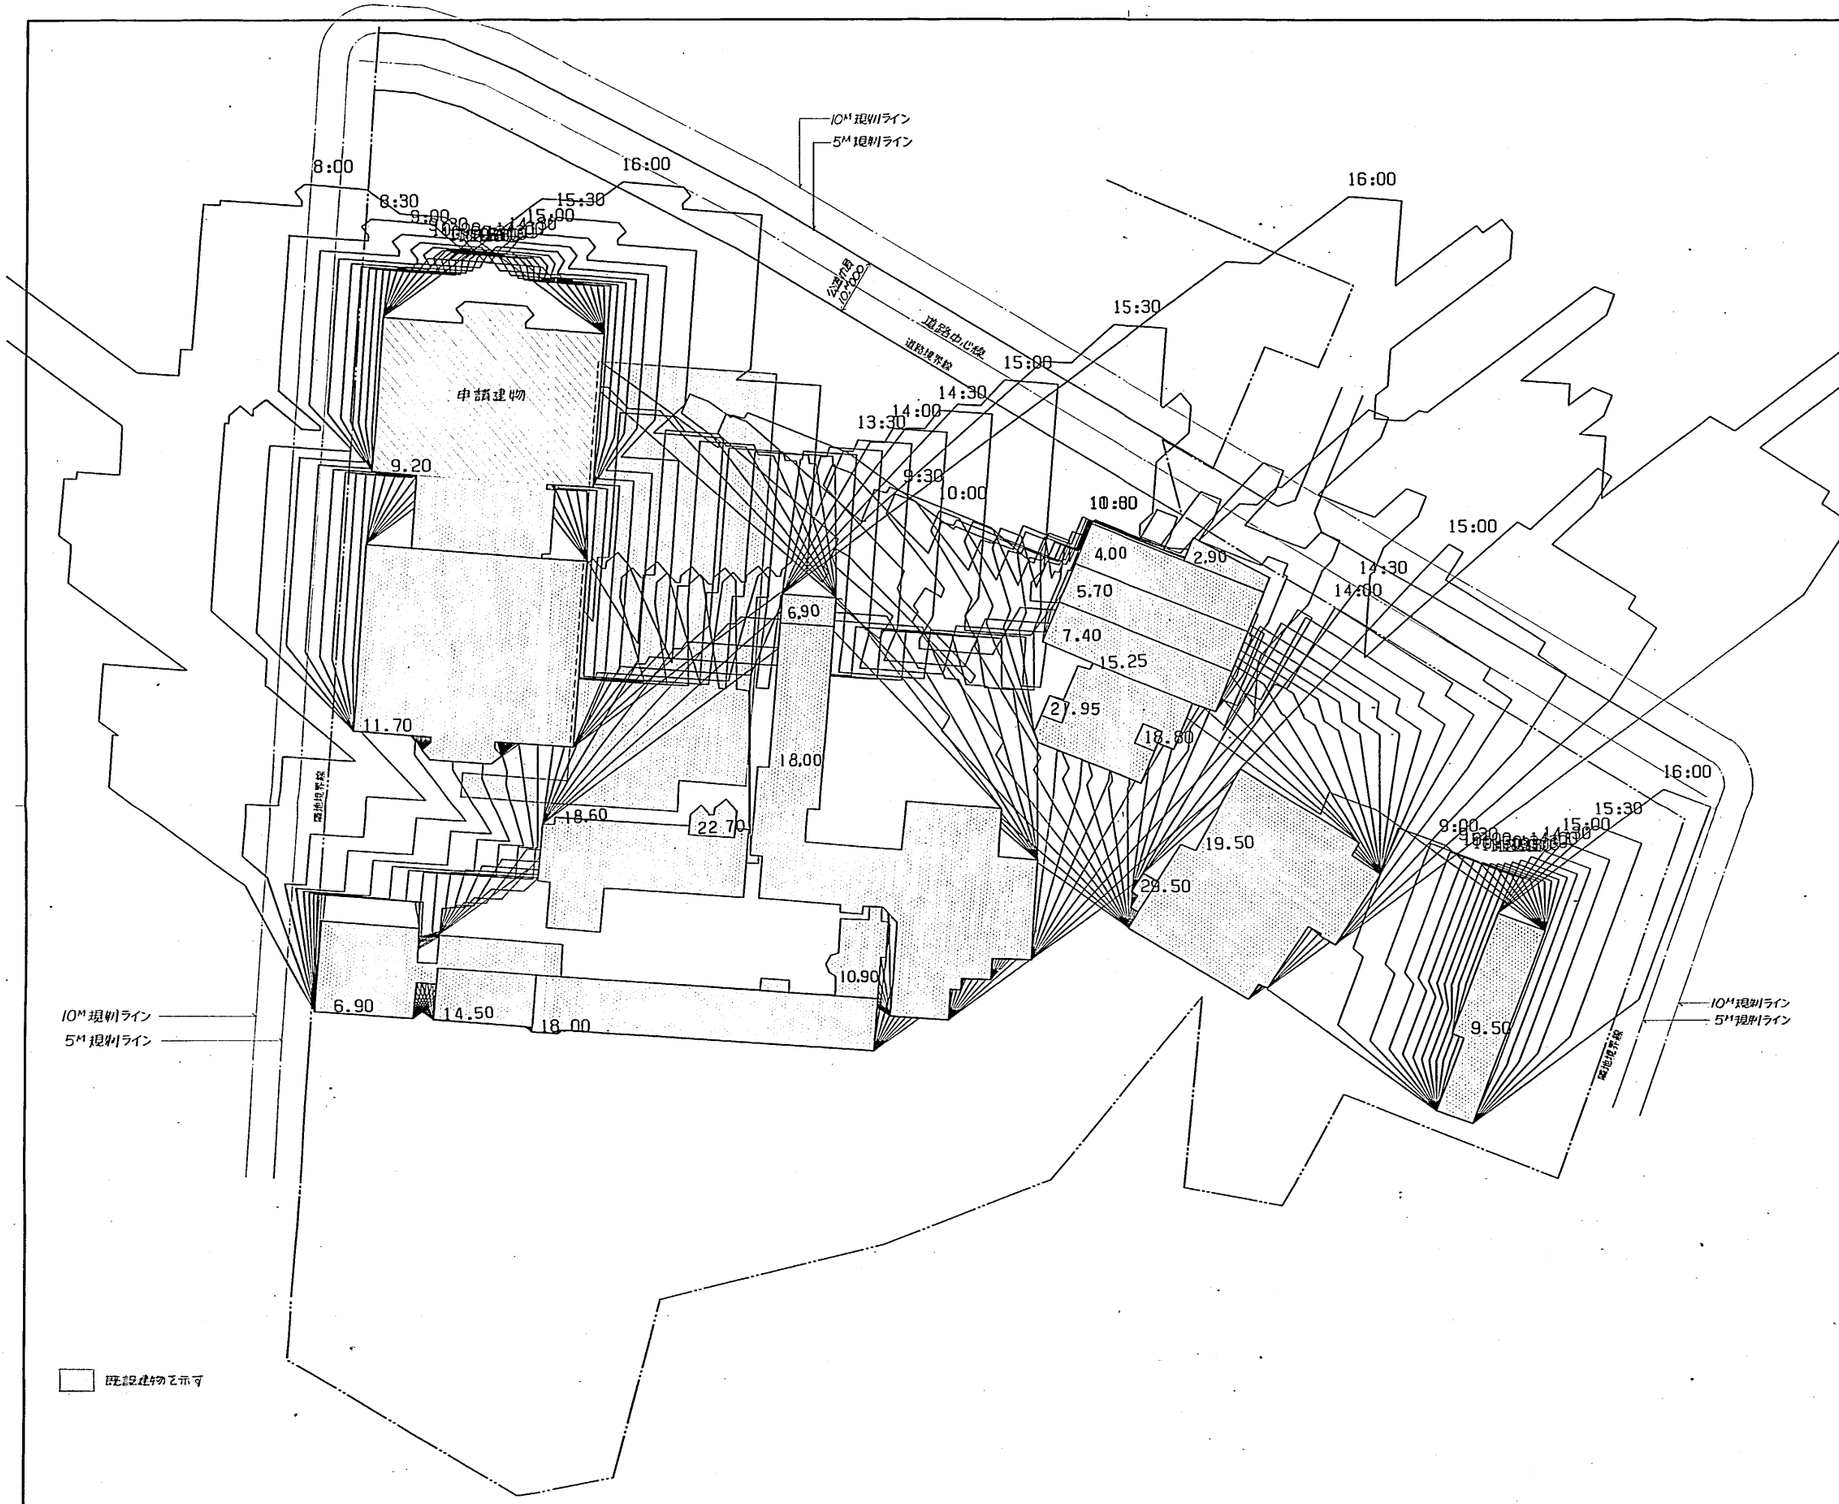

日　時　冬　至　日
投影時間　8:00=>16:00
時刻表示　真　太　陽　時


緯　度　35°15
経　度　136°55
投影面高さ　4.000M

時　刻	方位角	倍　率
8:00	-53°25	6.827
8:30	-48°21	4.302
9:00	-42°51	3.178
9:30	-36°51	2.553
10:00	-30°21	2.166
10:30	-23°20	1.917
11:00	-15°51	1.760
11:30	-8°01	1.672
12:00	0°00	1.644
12:30	8°01	1.672
13:00	15°51	1.760
13:30	23°20	1.917
14:00	30°21	2.166
14:30	36°51	2.553
15:00	42°51	3.178
15:30	48°21	4.302
16:00	53°25	6.827

設工図　A 5

記事						
清水建設株式会社 一級建築士事務所	㊞		59.8.20	78-83日132 椙山女学園大学大学会館他外構	A-5	
			1:500	日影図		

A1012 (1984.2. 10,000)

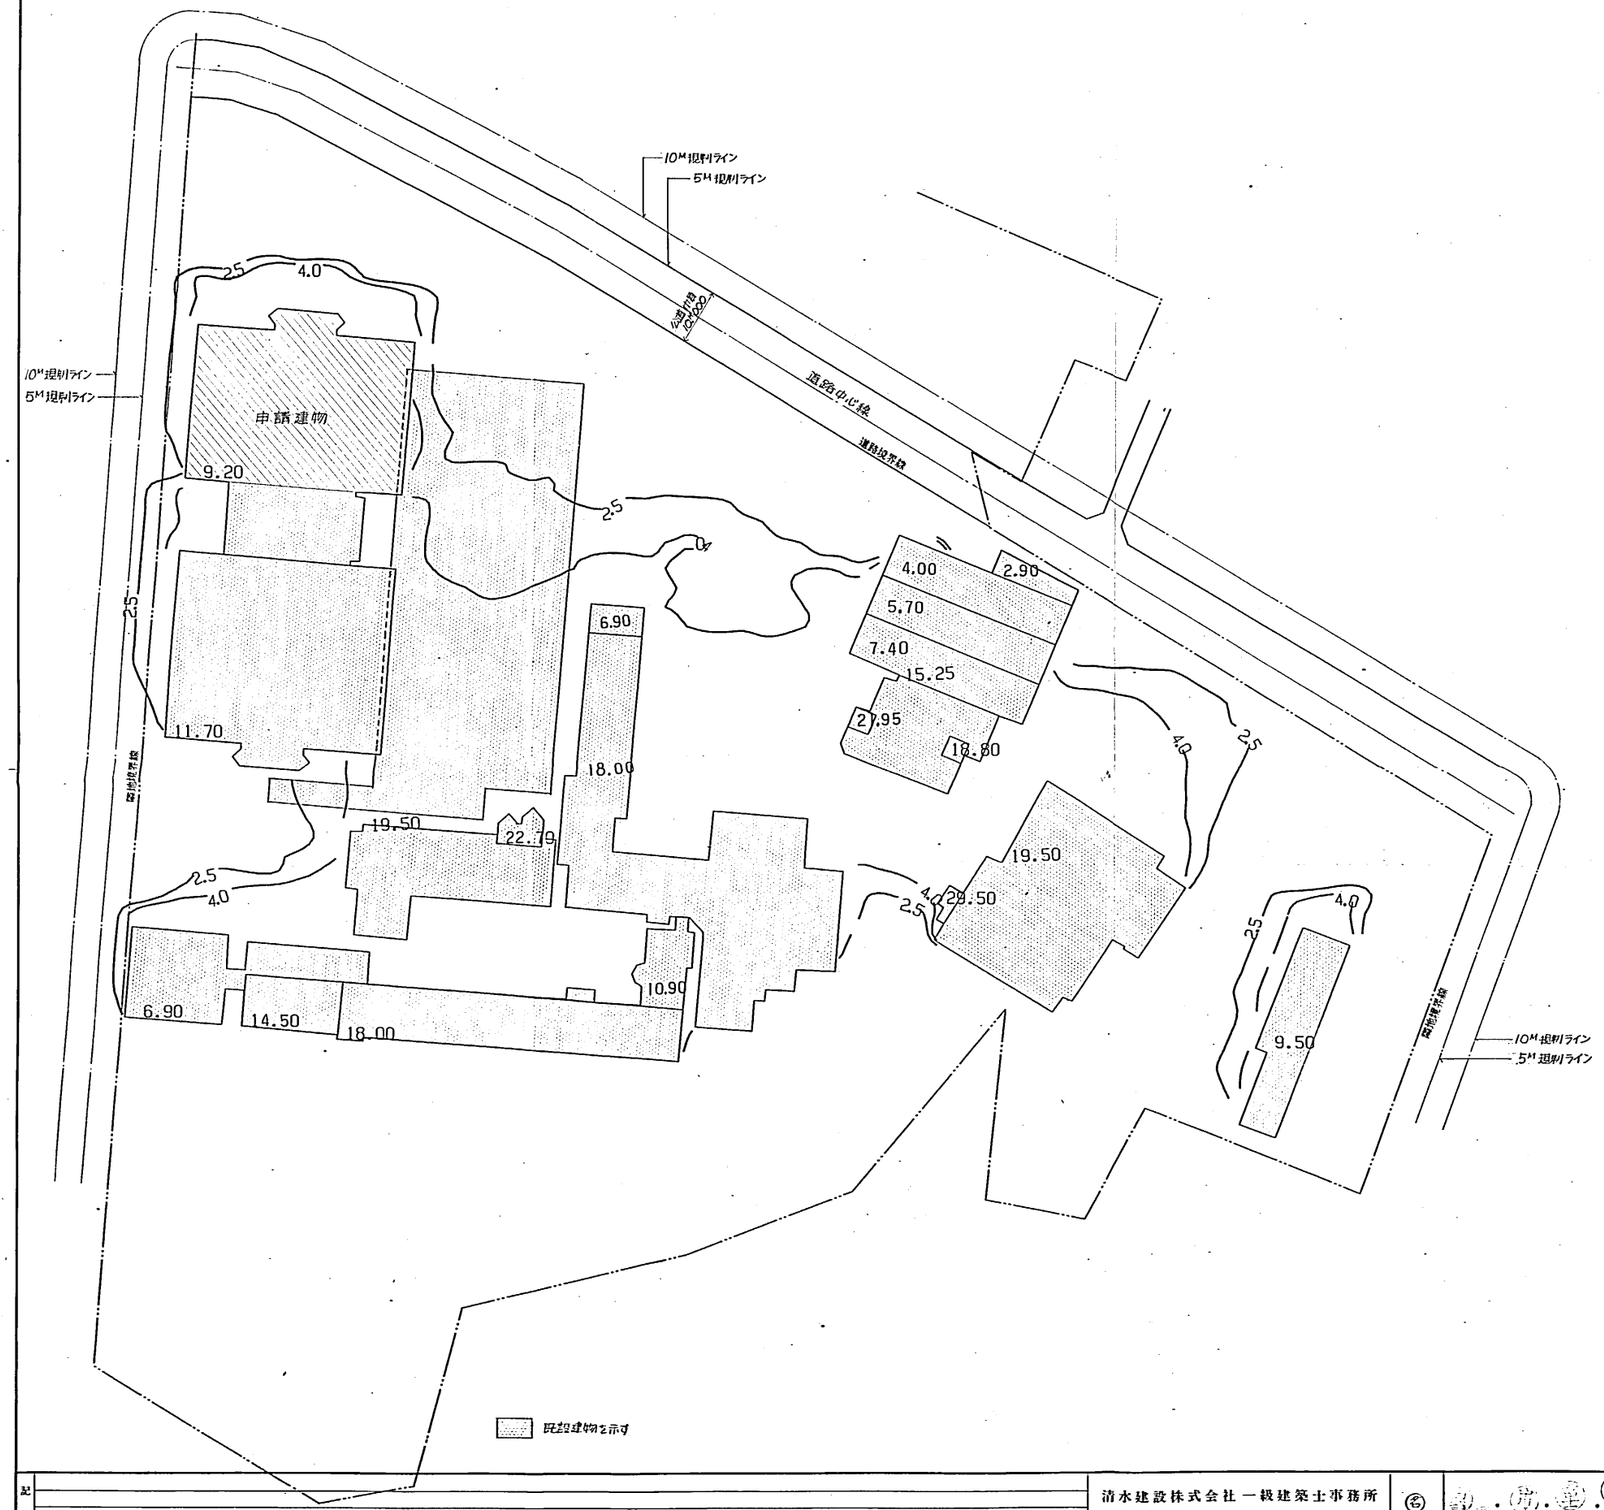

日　時　冬　至　日
投影時間　8:00 => 16:00
時刻表示　真　太　陽　時

緯　度　35°15
経　度　136°55
投影面高さ　4.000M

時　刻	方位角	倍　率
8:00	-53°25	6.827
9:00	-42°51	3.178
10:00	-30°21	2.166
11:00	-15°51	1.760
12:00	0°00	1.644
13:00	15°51	1.760
14:00	30°21	2.166
15:00	42°51	3.178
16:00	53°25	6.827


設工図　A 6

記事	清水建設株式会社 一級建築士事務所	59.8.20	70-83B132 椙山女学園大学大学会館他外構	A-6
		1:500	等時間日影図	

A1012 (1984.2. 10,000)

名古屋 A-460 283


既設体育館

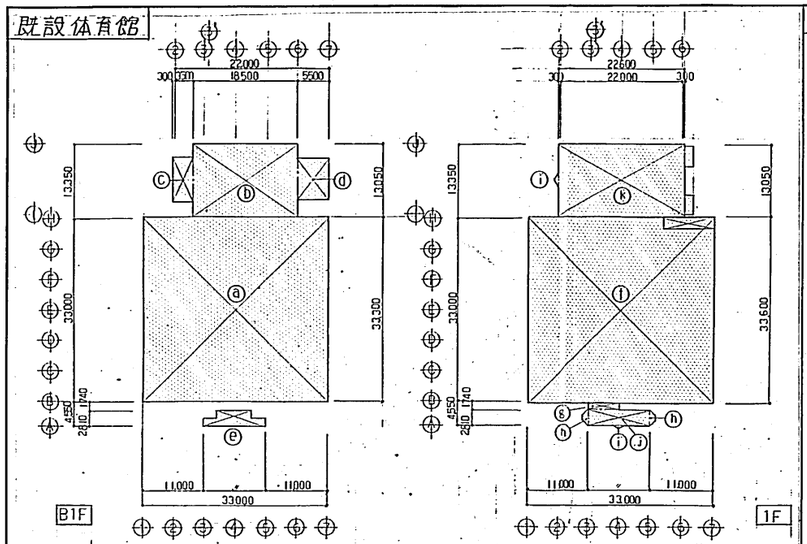

ⓐ	33000 × 33300	1098.900
ⓑ	13050 × 18500	241.425
ⓒ	8350 × 3650	31.730
ⓓ	8350 × 5500	45.925
ⓔ	1405 × 11000 + 1405 × 6000	23.685
ⓕ	33000 × 33600	1108.800
ⓖ	1440 × 5500	7.920
ⓗ	(1600 × 2810) + U55 × 1/2	1.969
ⓘ	3450 × 0700 × 1/2	1.211
ⓙ	2810 × 11000	30.910
ⓚ	13050 × 22600	294.930
ⓛ	39000 × 33600	1310.400
ⓜ	1440 × 11000	15.840
ⓝ	3250 × 2200	7.150
ⓞ	3300 × 34000	112.200
ⓟ	2500 × 33600	84.000
ⓠ	2000 × 2000 × 1/2	2.000
ⓡ	2200 × 11500	25.300


	体育館	コア棟	合計
建築面積	ⓗ×2+ⓘ+ⓙ+ⓛ+ⓜ = 1362.299 ㎡	ⓘ+ⓚ+ⓡ = 321.441 ㎡	1683.740 ㎡
B1階床面積	ⓐ+ⓔ = 1122.785	ⓑ+ⓒ+ⓓ = 319.080	1441.865
1階床面積	ⓘ+ⓖ+ⓗ×2+ⓘ+ⓙ = 1135.229 (一改板(17550))	ⓘ+ⓚ = 296.141	1431.370
2階床面積	ⓗ×2+ⓘ+ⓙ+ⓛ+ⓜ = 1362.299 (一改板(130557))	ⓘ+ⓚ+ⓝ×2 = 179.884	1542.183
3階床面積	ⓞ×2+ⓟ×2+ⓠ×4+ ⓝ×2+ⓘ+ⓙ+ⓜ = 452.293 (一改板(71500+5000))	ⓘ+ⓚ+ⓡ = 244.941	697.240
延べ床面積	4072.612	1040.046	5112.658

既設キャンパスヤード

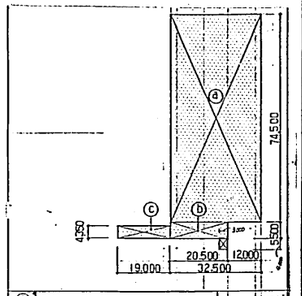

ⓐ	74.500 × 32.500	2421.350 ㎡
ⓑ	5.500 × 20.500 + 3.000 × 4.000	124.750
ⓒ	4.350 × 19.000	82.650
床面積	ⓐ+ⓑ+ⓒ	2628.650

ピロティ床面積 (S)

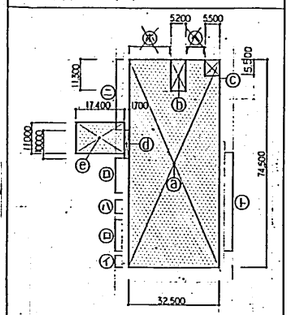


ⓐ	74.500 × 32.500	2421.250 ㎡
ⓑ	11.300 × 5.200	58.760
ⓒ	5.500 × 5.500	30.250
ⓓ	10.000 × 1.700	17.000
ⓔ	11.000 × 17.400	191.400
S	= ⓐ-ⓑ-ⓒ-ⓓ+ⓔ	2540.640
必要換気面積(A)	S×1/10	254.064

有効換気面積(A')

ⓕ	2.900 × 4.000 × 2	23.200 ㎡
ⓑ	2.900 × (11.200 + 12.300)	68.150
Ⓝ	2.200 × (1.050 × 2 + 1.430 × 4)	24.996
Ⓝ	2.900 × 25.000	72.500
ⓜ	2.800 × 1.430 + 2.400 × 9.260 + 2.500 × 4.130	37.113
Ⓚ	2.300 × 6.000	13.800
Ⓗ	1.500 × 33.600	50.400
A'	ⓕ+ⓑ+Ⓝ+Ⓝ+ⓜ+Ⓚ+Ⓗ	290.161
判定	A'=290.161 > A=254.064	O.K.

増築建物(大学会館)

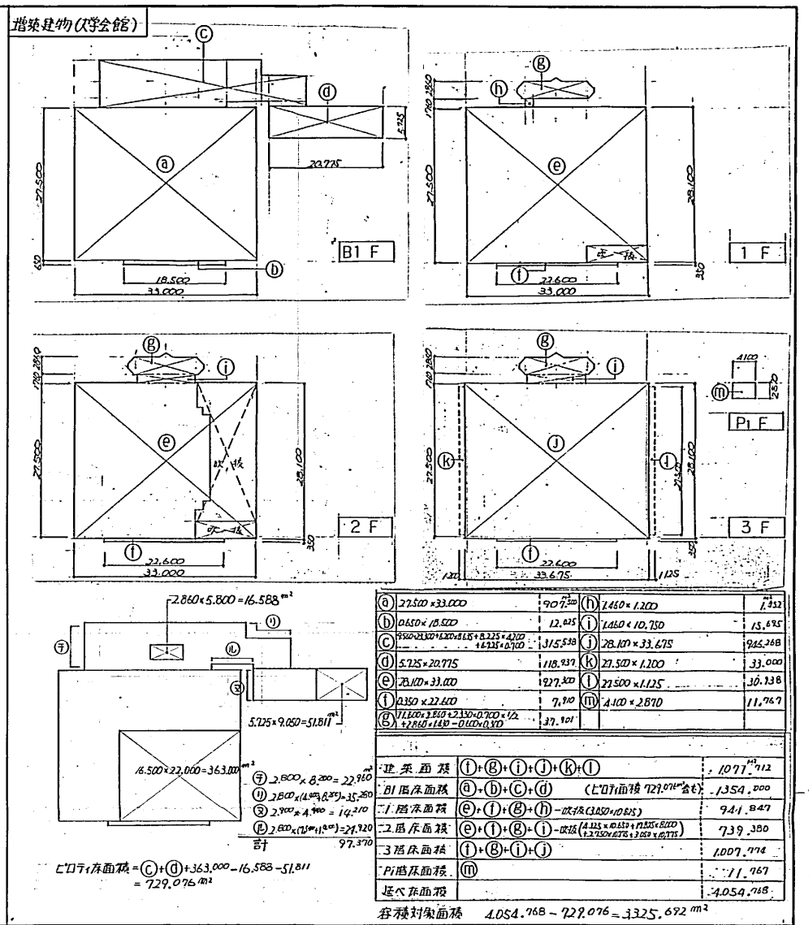


ⓐ	27.500 × 33.000	907.500 ㎡
ⓑ	0.650 × 18.500	12.025
ⓒ	9.550 × 28.100 + 1.200 × 8.615 + 8.225 × 4.200 + 4.635 × 0.700	315.538
ⓓ	5.725 × 20.775	118.937
ⓔ	28.100 × 33.600	927.360
ⓘ	0.350 × 22.600	7.910
ⓖ	(11.600 × 3.800 × 2.230 × 0.700 × 1/2) + (2.760 × 1.580 - 0.100 × 0.700)	37.101
ⓘ	1.650 × 10.750	15.695
ⓙ	28.100 × 33.675	946.268
ⓚ	27.500 × 1.200	33.000
ⓛ	27.500 × 1.125	30.938
ⓜ	4.100 × 2.870	11.767

建築面積	ⓘ+ⓖ+ⓘ+ⓙ+ⓚ+ⓛ	1071.712 ㎡
B1階床面積	ⓐ+ⓑ+ⓒ+ⓓ (ピロティ面積 729.076㎡含む)	1354.000
1階床面積	ⓔ+ⓘ+ⓖ+ⓗ-改板(1350×1050)	941.847
2階床面積	ⓔ+ⓘ+ⓖ+ⓘ-改板(4.125×0.650+11.525×6.800+2.750×0.875+1.350×6.775)	739.380
3階床面積	ⓘ+ⓖ+ⓘ+ⓙ	1007.774
P1階床面積	ⓜ	11.767
延べ床面積		4054.768

容積対象面積 4054.768 - 729.076 = 3325.692 ㎡

KEY PLAN

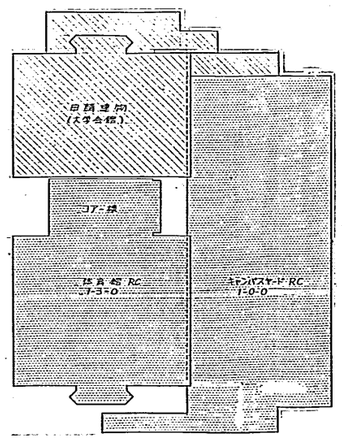

ピロティ換気チェック

(既設キャンパスヤード+ピロティ床面積(S)+大学会館(ピロティ面積)の合計でチェック)

ピロティ床面積 2540.640 + 729.076 = 3269.716 ㎡ 有効換気面積 ⓕ+ⓑ+Ⓝ+Ⓝ+Ⓗ+ⓜ+Ⓚ+Ⓗ ……(Ⓚ Ⓐ カーポート面積は除外)

必要換気面積 3269.716 × 1/10 = 326.971 ㎡ = 23.200 + 68.150 + 24.996 + 72.500 + 50.400 + 37.960 + 35.280 + 14.210 + 24.920 = 336.618 ㎡ ∴ 326.971 < 336.618 OK

敷地に対する面積表

	申請部分	申請以外の部分	合計
(A) 建築面積	1,071.712 ㎡	10,956.367 ㎡	12,028.079 ㎡
(B) 床面積合計(C)+(D)	4,054.768	34,531.750	38,586.518
(C) 延べ面積(容積対象)	3,325.692	31,991.110	35,316.802
(D) ピロティ面積	729.076	2,540.640	3,269.716

体育館・キャンパスヤード・大学会館棟 面積表

	今回増築(大学会館)	既設 体育館コア	既設キャンパスヤード	合計
建築面積	1,071.712 ㎡	1,683.740 ㎡	—	2,755.452 ㎡
B1階床面積	1,354.000	1,441.865	2628.650	5,424.515
1階床面積	941.847	1,431.370	—	2,373.217
2階床面積	739.380	1,542.183	—	2,281.563
3階床面積	1,007.774	697.240	—	1,705.014
P1階床面積	11.767	—	—	11.767
合計	4,054.768	5,112.658	2628.650	11,796.318

構造図 A 7

記事

清水建設株式会社 一級建築士事務所


59.8.20 70-83B132 相山女学園大学大学会館他外構


体育館、キャンパスヤード、大学会館(1棟)面積表

A-7

大学会館

A1012 (1984.2. 10,000)

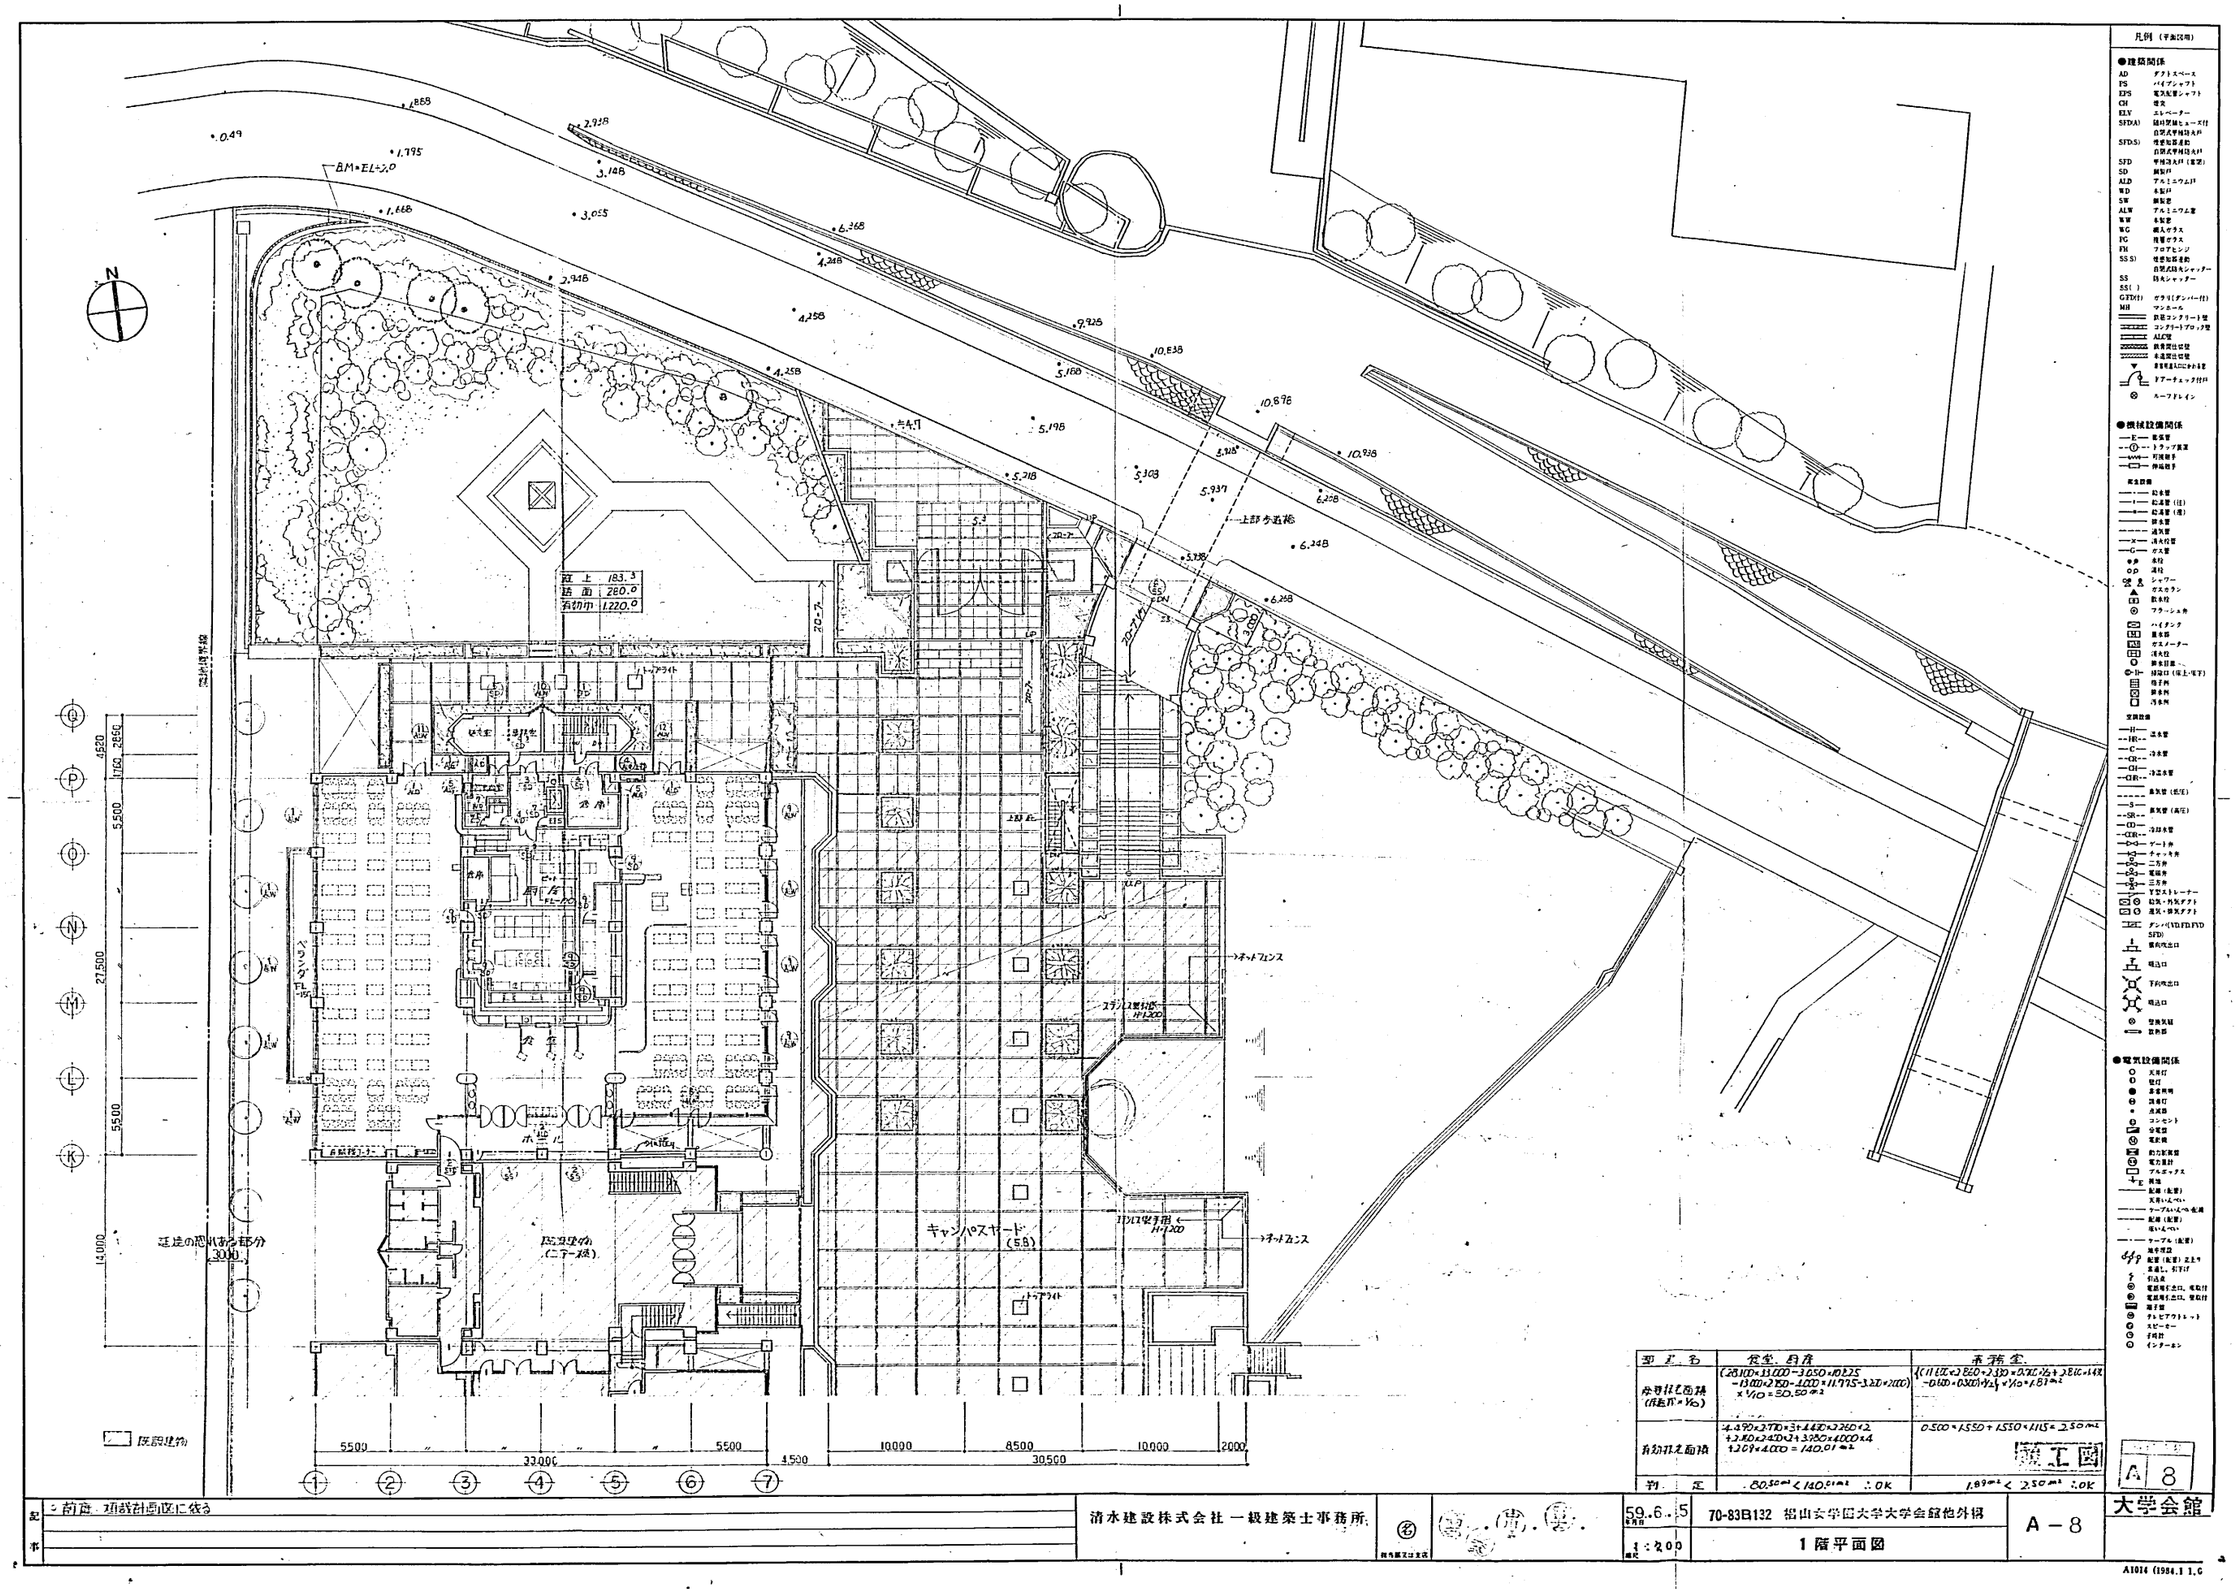
BM=EL+2.0
N
P
O
N
M
L
K
1
2
3
4
5
6
7
5500
33000
5500
4500
10000
8500
10000
2000
27500
5500
14000
5500
2850
1700
4520
建坪 183.3
延面 280.0
有効面 1220.0
ホール

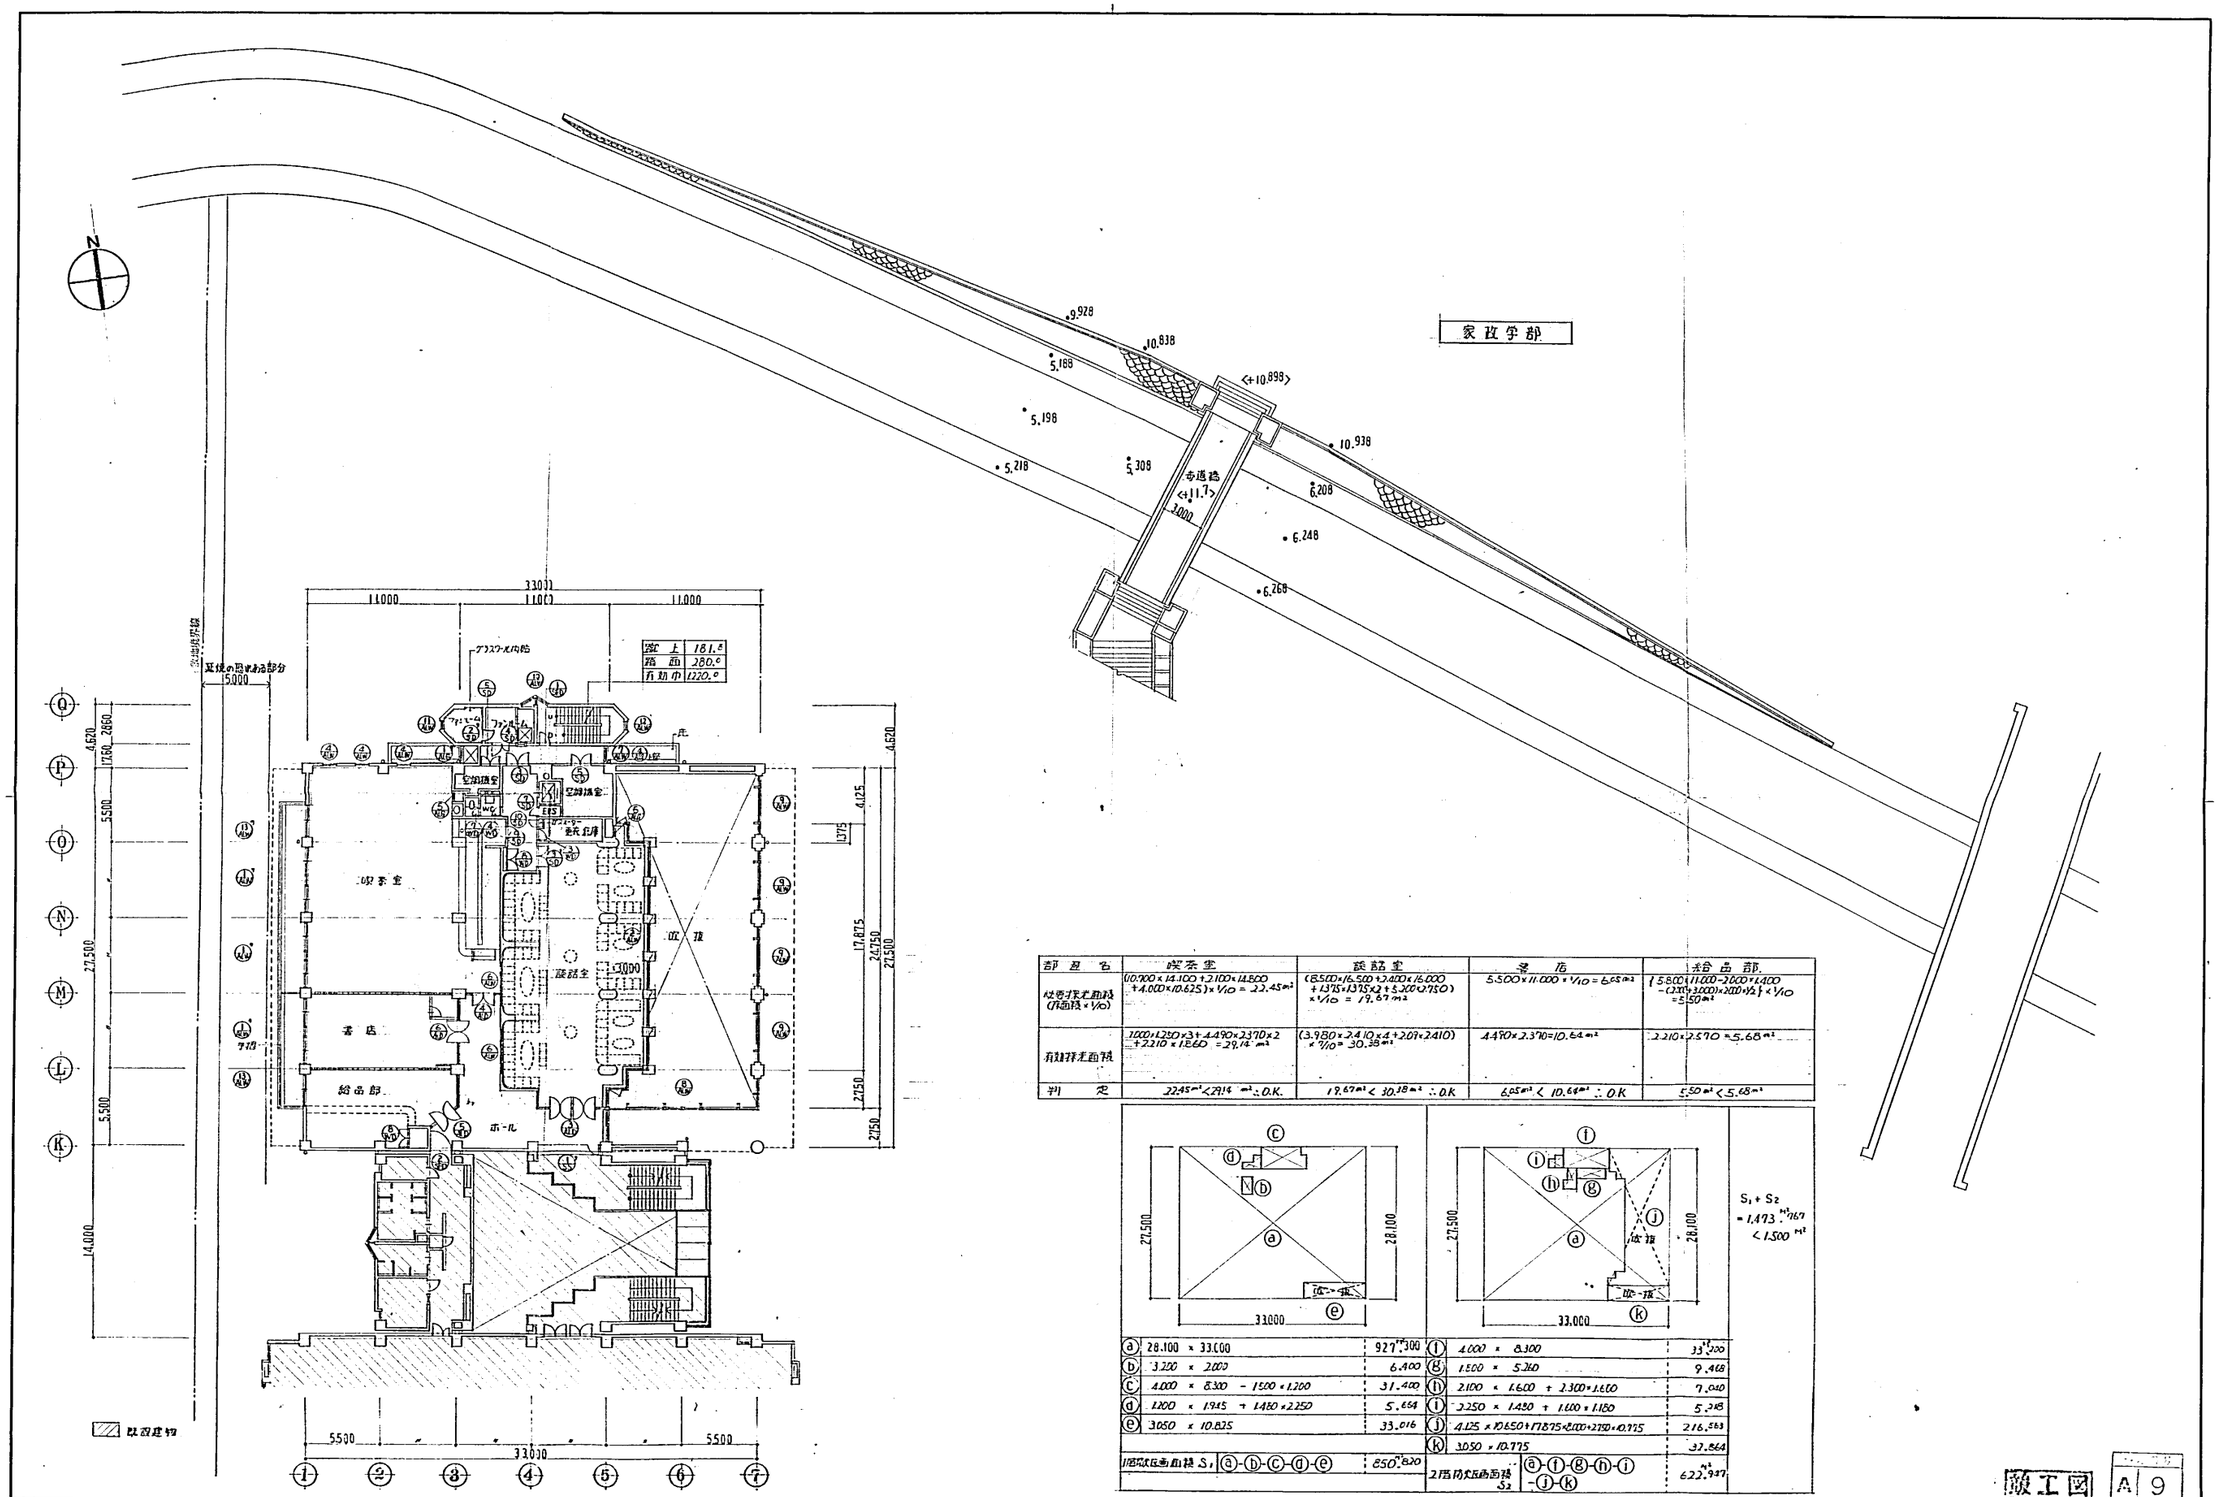

部屋名	喫茶室	談話室	書庫	給品部
必要有効面積 (床面積×1/10)	(10.700×14.100+2.100×14.800+4.000×10.625)×1/10 = 22.45㎡	(8.500×16.500+2.400×16.000+13.750×13.750×½+5.200×7.750)×1/10 = 19.67㎡	5.500×11.000×1/10 = 6.65㎡	{5.800×11.000−5.600×4.400−(2.250+3.000)×2.200×½}×1/10 = 5.50㎡
有効寸法面積	1.100×1.250×3+4.490×2.370×2+2.210×12.660 = 29.14㎡	(3.980×2.410×4+2.010×2.410)×½×10 = 30.38㎡	4.490×2.370=10.64㎡	2.210×2.570 = 5.68㎡
判定	22.45㎡<29.14㎡ ∴O.K.	19.67㎡<30.38㎡ ∴O.K	6.65㎡<10.64㎡ ∴O.K	5.50㎡<5.68㎡

a	28.100 × 33.000	927.300	f	4.000 × 8.300	33.200
b	3.200 × 2.000	6.400	g	1.500 × 5.240	9.468
c	4.000 × 8.300 − 1.500 × 1.200	31.400	h	2.100 × 1.600 + 2.300 × 1.600	7.040
d	1.200 × 1.945 + 1.450 × 2.250	5.654	i	2.250 × 1.450 + 1.600 × 1.150	5.248
e	3.050 × 10.825	33.016	j	4.125 × 10.650 + 17.875 × 8.100 + 2.750 × 10.975	216.563
			k	3.050 × 10.975	37.864
1階防炎面積 S_1	a−b−c−d−e	850.820	2階防炎面積 S_2	a−f−g−h−i−j−k	622.937

$S_1 + S_2 = 1.473.^{m^2}787 < 1.500^{m^2}$


記事	清水建設株式会社 一級建築士事務所	59.8.20	70-83B132 松山女学園大学大学会館他外構
		1:200	2階平面図

施工図 A 9

A-9 大学会館

A1012 (1984.2. 10,000)

名古屋 A-460 286

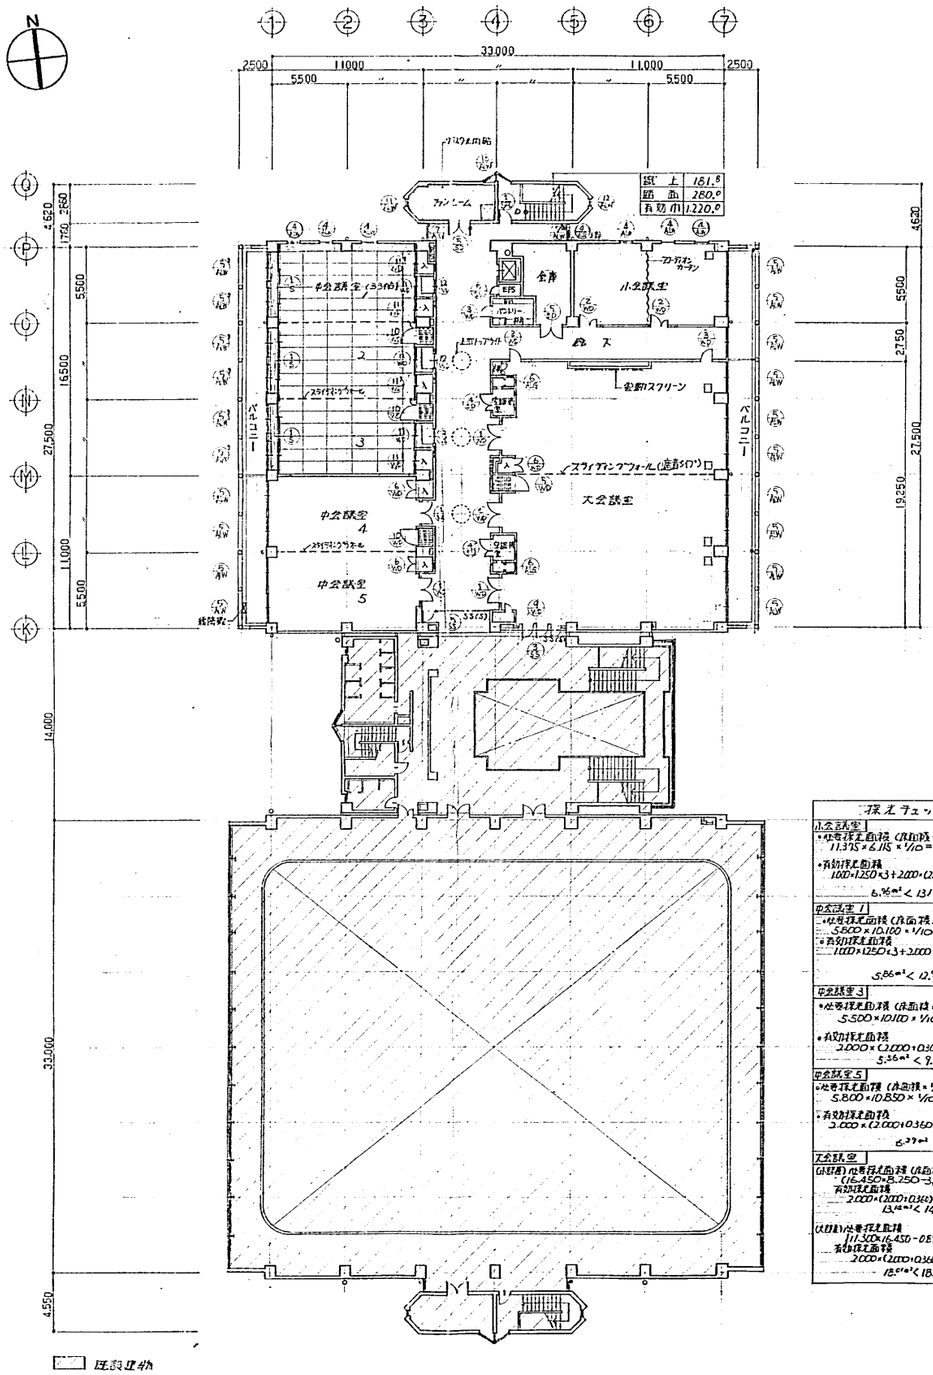

3階平面図

採光チェック

小会議室
・必要採光面積（床面積×1/10）
11.375×6.115×1/10＝6.96m²
・有効採光面積
1000×1250×3＋2000×(2000+0360)×2＝13.19m²
6.96m²＜13.19m² ∴O.K

中会議室1
・必要採光面積（床面積×1/10）
5.800×10.100×1/10＝5.86m²
・有効採光面積
1000×1250×3＋2000×(2000+0300)×2＝12.95m²
5.86m²＜12.95m² ∴O.K


中会議室3
・必要採光面積（床面積×1/10）
5.500×10.100×1/10＝5.56m²
・有効採光面積
2.000×(2.000+0.300)×2＝9.20m²
5.56m²＜9.20m² ∴O.K

中会議室5
・必要採光面積（床面積×1/10）
5.800×10.850×1/10＝6.29m²
・有効採光面積
2.000×(2.000+0.360)×2＝9.42m²
6.29m²＜9.42m² ∴O.K

大会議室
(床面積) 必要採光面積（床面積×1/10）
{16.450×15.250−3.440×0.815−1.500×0.515}×1/10＝13.16m²
有効採光面積
2.000×(2.000+0.360)×3＝14.16m²
13.16m²＜14.16m² ∴O.K

(吹抜) 必要採光面積
{17.500×16.450−0.815×(3.440+1.800+1.500)}×1/10＝18.61m²
有効採光面積
2.000×(2.000+0.360)×4＝18.88
18.61m²＜18.8m² ∴O.K

既設建物

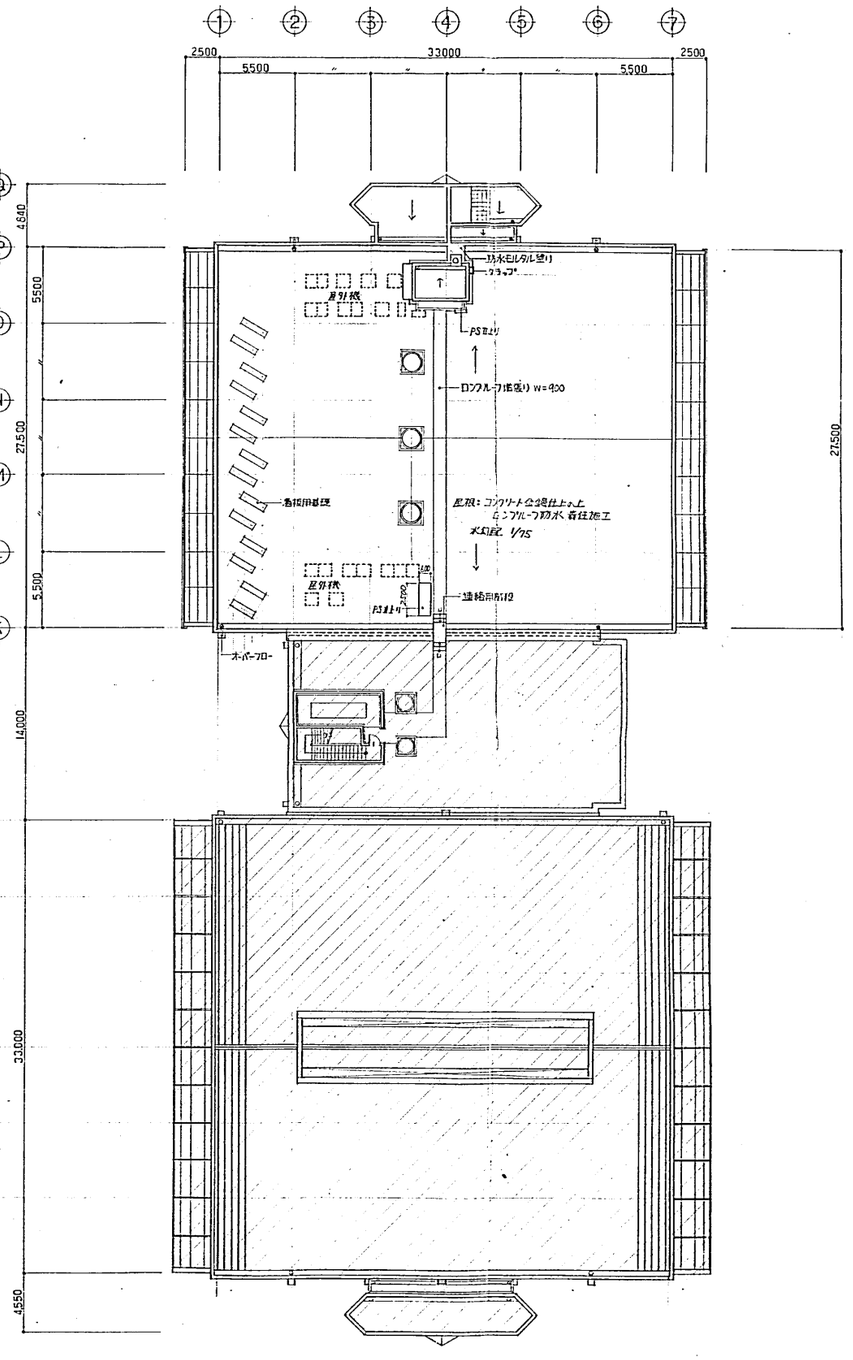

屋根伏図

凡例（平面図用）

●建築関係

AD	アクトスペース
PS	パイプシャフト
EPS	電力用量シャフト
CH	便所
ELV	エレベーター
SFD(A)	防火戸枠ヒューズ付 (自閉式甲種防火戸)
SFD(S)	煙感知器連動 自閉式甲種防火戸
SFD	甲種防火戸 (自閉)
SD	鋼製戸
ALD	アルミニウム戸
WD	木製戸
SW	鋼製窓
ALW	アルミニウム窓
WW	木製窓
WG	網入ガラス
PG	型板ガラス
FH	フロアヒンジ
SS(S)	煙感知器連動 自閉式防火シャッター
SS	防火シャッター
SS( )	
GT(D1)	ガラリ(ダンパー付)
MH	マンホール
	鉄筋コンクリート壁
	コンクリートブロック壁
	ALC壁
	鉄骨筋仕切壁
	木造間仕切壁
	点検口(○印は寸法)
	ドアーチェック付
	ルーフドレイン

●機械設備関係


—E—	電気管
—T—	トラップ装置
—W—	可撓継手
—□—	伸縮継手
給水設備	
—1—	給水管
—1(1)—	給湯管 1(1)
—1(2)—	給湯管 (2)
—2—	排水管
—3—	通気管
—4—	消火栓管
—C—	冷水管
●P	水栓
○D	床排
	シャワー
	ガスセラン
	散水栓
	フラッシュ弁
	ハイダント
	量水器
	ガスメーター
	消火栓
	屋外給水
	給水口 (竪上・竪下)
	散子例
	量水例
	汚水例
空調設備	
—H—	温水管
—HR—	
—C—	冷水管
—CR—	
—CI—	冷温水管
—CIR—	
	蒸気管 (低圧)
—S—	蒸気管 (高圧)
—SR—	
—CD—	冷却水管
—CDR—	
—S—	ソート弁
	チャッキ弁
	ニ方弁
	電磁弁
	三方弁
	Y型ストレーナー
	吸気・吐気ダクト
	給気・排気ダクト
	ダンパー(VD FD FTD STD)
	横向吹出口
	吸込口
	下向吹出口
	吸込口
	管底気線
	装飾面

●電気設備関係


	天井灯
	壁灯
	非常用灯
	誘導灯
	内線図
	コンセント
	分電盤
	電動機
	動力制御盤
	電力量計
	プルボックス
	配線 (配管)
	配線 (配管) 天井いんぺい
	ケーブルいんぺい配線
	配線 (配管) 壁いんぺい
	ケーブル (配管)
	接地極
	配管 (配管) 立上り 露通し、引下げ
	引込柱
	電話端引込口、電気付
	電話端引込口、壁取付
	端子盤
	テレビアウトレット
	スピーカー
	子時計
	インターホン


記事		清水建設株式会社 一級建築士事務所	名	59.6.5	70-83B132 相山女学園大学大学会館佐外構	A-10	大学会館
				1:200	3階平面図・屋根伏図		


A1014 (1934.1 1.000)

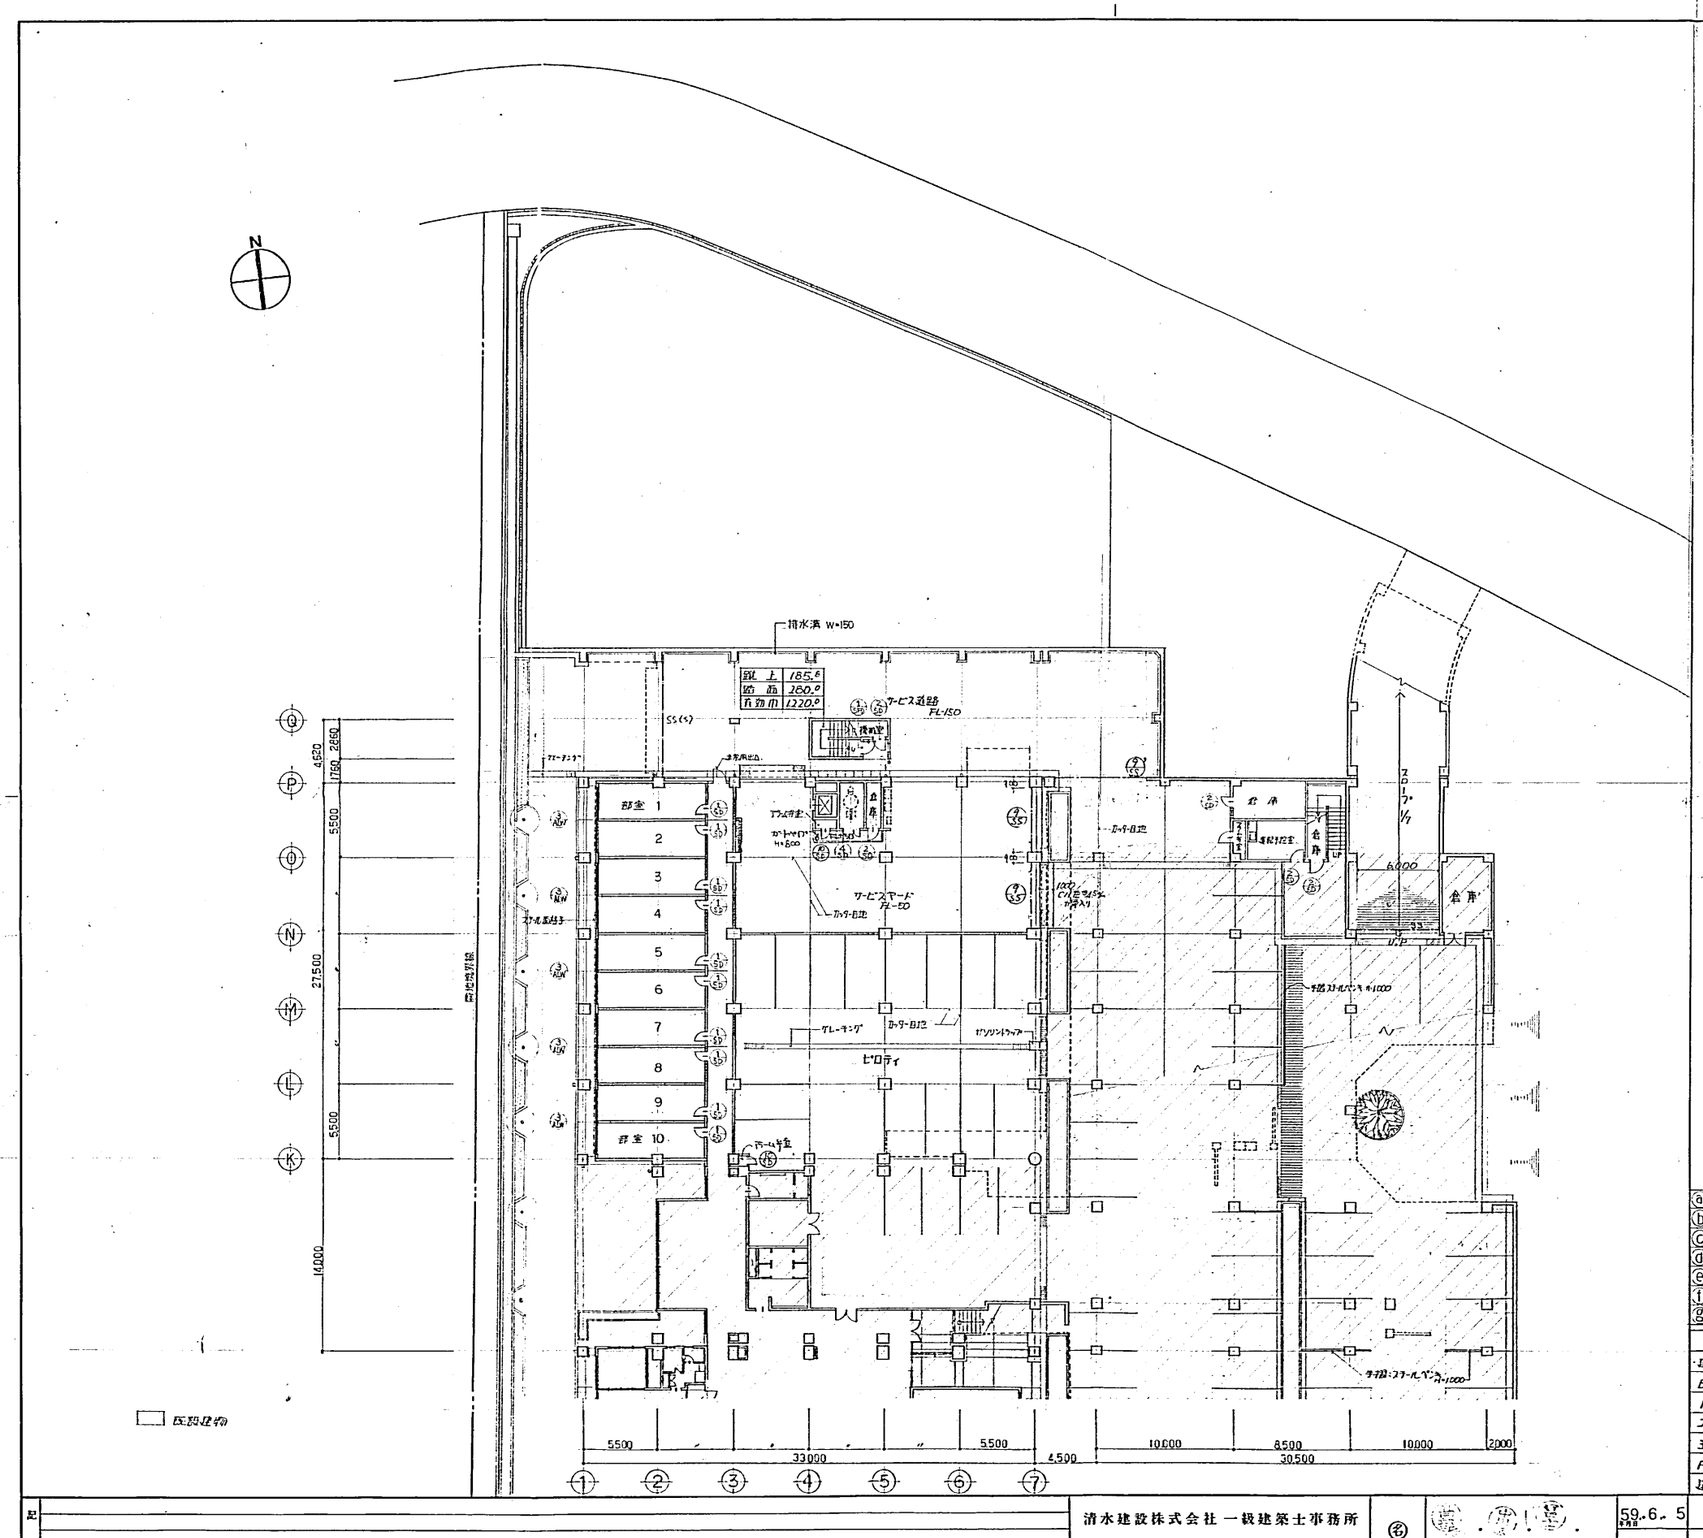


求積図

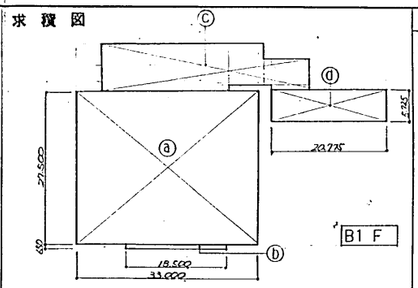

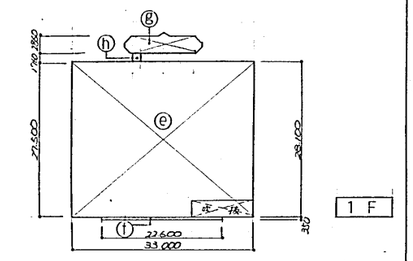

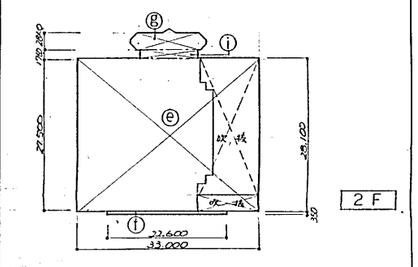

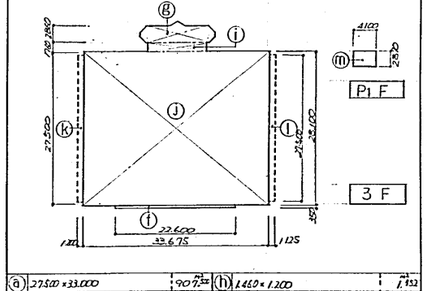

ⓐ	27.500 × 33.000	907.500	ⓗ	1.460 × 1.200	1.752
ⓑ	0.650 × 18.500	12.025	ⓘ	1.460 × 10.750	15.695
ⓒ	9.960+0.330+6.200+6.285+3.225+4.200+4.335+0.920	315.538	ⓙ	28.100 × 33.675	946.268
ⓓ	5.725 × 20.735	118.739	ⓚ	27.500 × 1.200	33.000
ⓔ	28.100 × 33.000	927.300	ⓛ	27.500 × 1.125	30.938
ⓕ	0.350 × 22.600	7.910	ⓜ	4.100 × 2.870	11.767
ⓖ	1/2(6.200×3.560+2.350×0.920×1/2+2.860×1.430−0.460×0.920)	17.901			

建築面積	ⓘ+ⓖ+ⓘ+ⓙ+ⓚ+ⓛ	1071.712
B1階床面積	ⓐ+ⓑ+ⓒ+ⓓ	1354.000
1階床面積	ⓔ+ⓕ+ⓖ+ⓗ−既採(1350+10.125)	941.847
2階床面積	ⓔ+ⓕ+ⓖ+ⓘ−既採(4.125×6.851+11.250×6.200+2.750×4.235+3.060×4.335)	739.350
3階床面積	ⓕ+ⓖ+ⓘ+ⓙ	1007.778
P1階床面積	ⓜ	清水建設 11.767
延べ床面積		3.553.854

凡例（平面図用）

●躯体関係

AD	アクトスペース
PS	パイプシャフト
EPS	電気配管シャフト
CH	増改
ELV	エレベーター
SFD(A)	防火戸付ルーバー付 自閉式甲種防火戸
SFD(S)	煙感知器連動 自閉式甲種防火戸
SFD	甲種防火戸（鋼製）
SD	鋼製戸
ALD	アルミニウム戸
WD	木製戸
SW	鋼製窓
ALW	アルミニウム窓
WW	木製窓
WG	網入ガラス
FG	指定ガラス
FH	フードヒンジ
SS(S)	煙感知器連動 自閉式防火シャッター
SS	防火シャッター
SS( )	
GSD(T)	ガラス（ダンパー付）
MH	マンホール
	鉄筋コンクリート壁
	コンクリートブロック壁
	ALC壁
	鉄骨間仕切壁
	木造間仕切壁
	手摺壁より○○cmあける
	トアーチェック付戸
	ルーフドレイン

●機械設備関係

—E—	電気管
—D—	トラップ装置
—VP—	可視管手
—□—	伸縮継手
給水設備	
—W—	給水管
—HW—	給湯管（往）
—HR—	給湯管（復）
—HW—	排水管
—HW—	通気管
—R—	冷水往管
—G—	ガス管
●P	水栓
○P	湯栓
	シャワー
	ガス火栓
	散水栓
	フラッシュ弁
	ハイタンク
	量水器
	ガスメーター
	排水栓
	排水口
	掃除口（縦上・横下）
	自下内
	排水内
	汚水内
空調設備	
—H—	温水管
—HR—	〃
—C—	冷水管
—CR—	〃
—CI—	冷温水管
—CHR—	〃
	蒸気管（低圧）
—S—	蒸気管（高圧）
—SR—	〃
—D—	ダクト
—D—	チャート方
—D—	二方弁
—D—	電磁弁
—D—	三方弁
	下吹出ユニバーサー
	給気・ガスダクト
	排気・排気ダクト
	ダンパー（VD FD PVD SFD）
	横向吹出口
	横出口
	下向吹出口
	横出口
	壁換気扇
	換気扇

●電気設備関係

	天井灯
	壁灯
	非常用照明
	誘導灯
	点滅器
	コンセント
	分電盤
	電灯盤
	約方灯盤
	電力量計
	プルボックス
	埋管
	配線（配管）
	天井いんぺい
	ケーブルラック配線
	配線（配管）
	壁いんぺい
	ケーブル（配管）
	端子箱
	配線（配管）立上り 垂直上、引下げ
	引込点
	電波電柱出口、電気付
	電波電柱出口、電気付
	避雷針
	テレビアウトレット
	スピーカー
	子時計
	インターホン


記事		清水建設株式会社 一級建築士事務所	名	59.6.5	70-83B132 福山大学図大学大学会館他外構

A-11


大学会館

A 11


A1014 (1984.1 1.000)

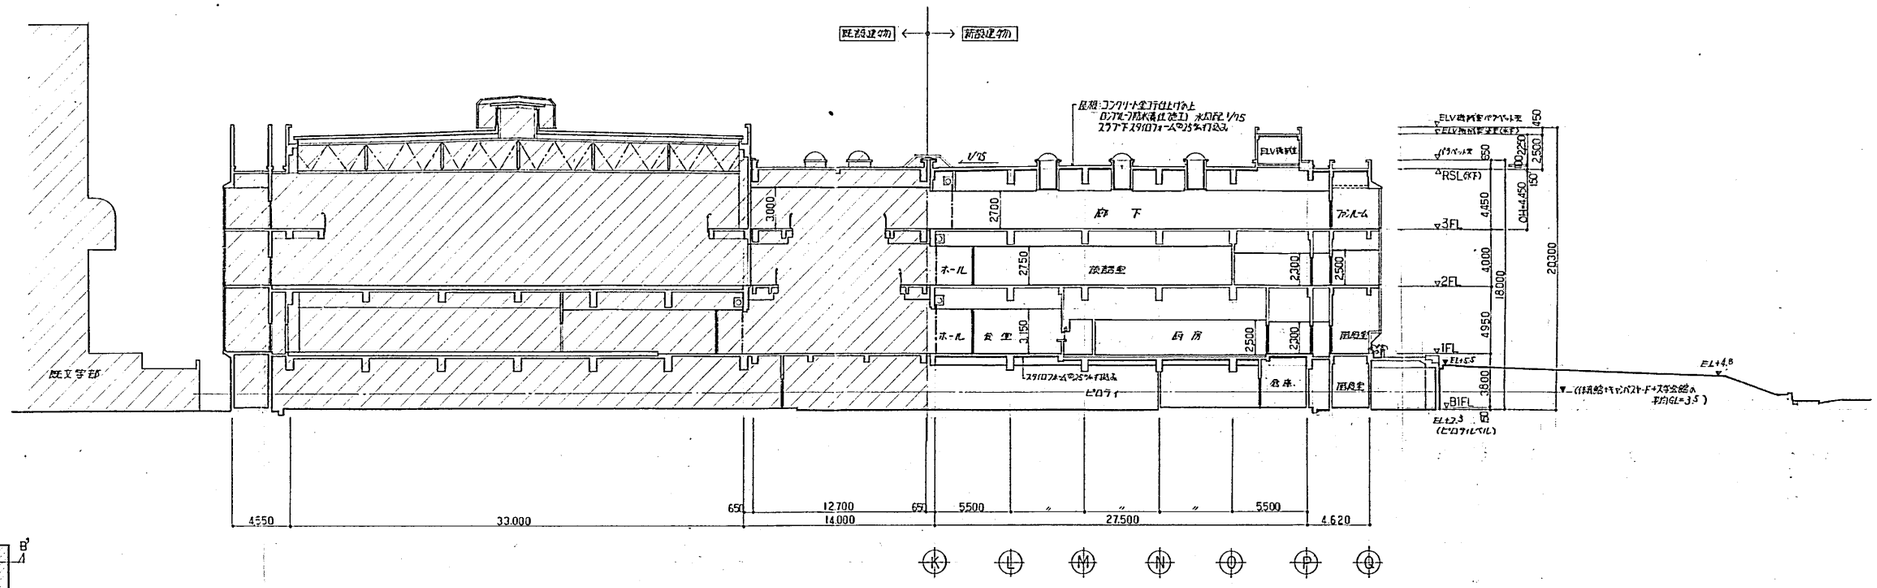


A~A' 断 面 図

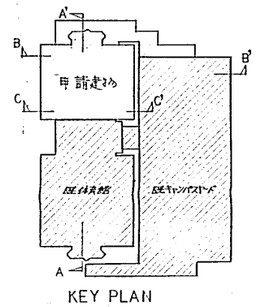

KEY PLAN

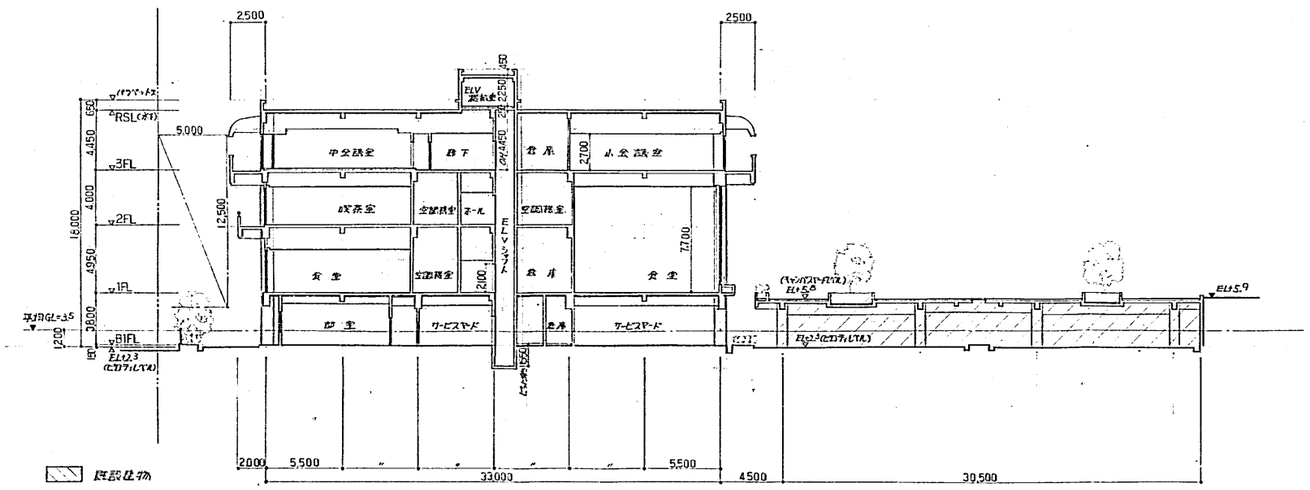

B~B' 断 面 図

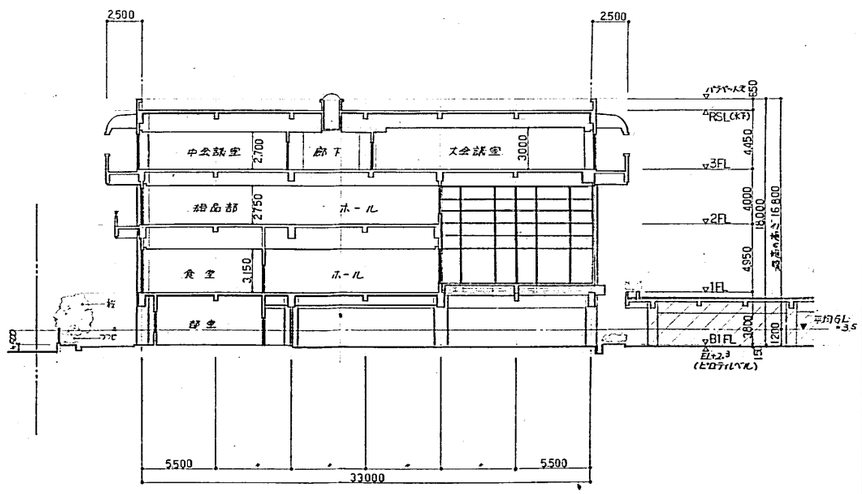


C~C' 断 面 図

記事		清水建設株式会社 一級建築士事務所		58.8.20	70-83B132 椙山女学園大学大学会館他外構	A-12	大学会館
				1:200	断 面 図		

製本図 A 12

A1012 (1984.2. 10,000)

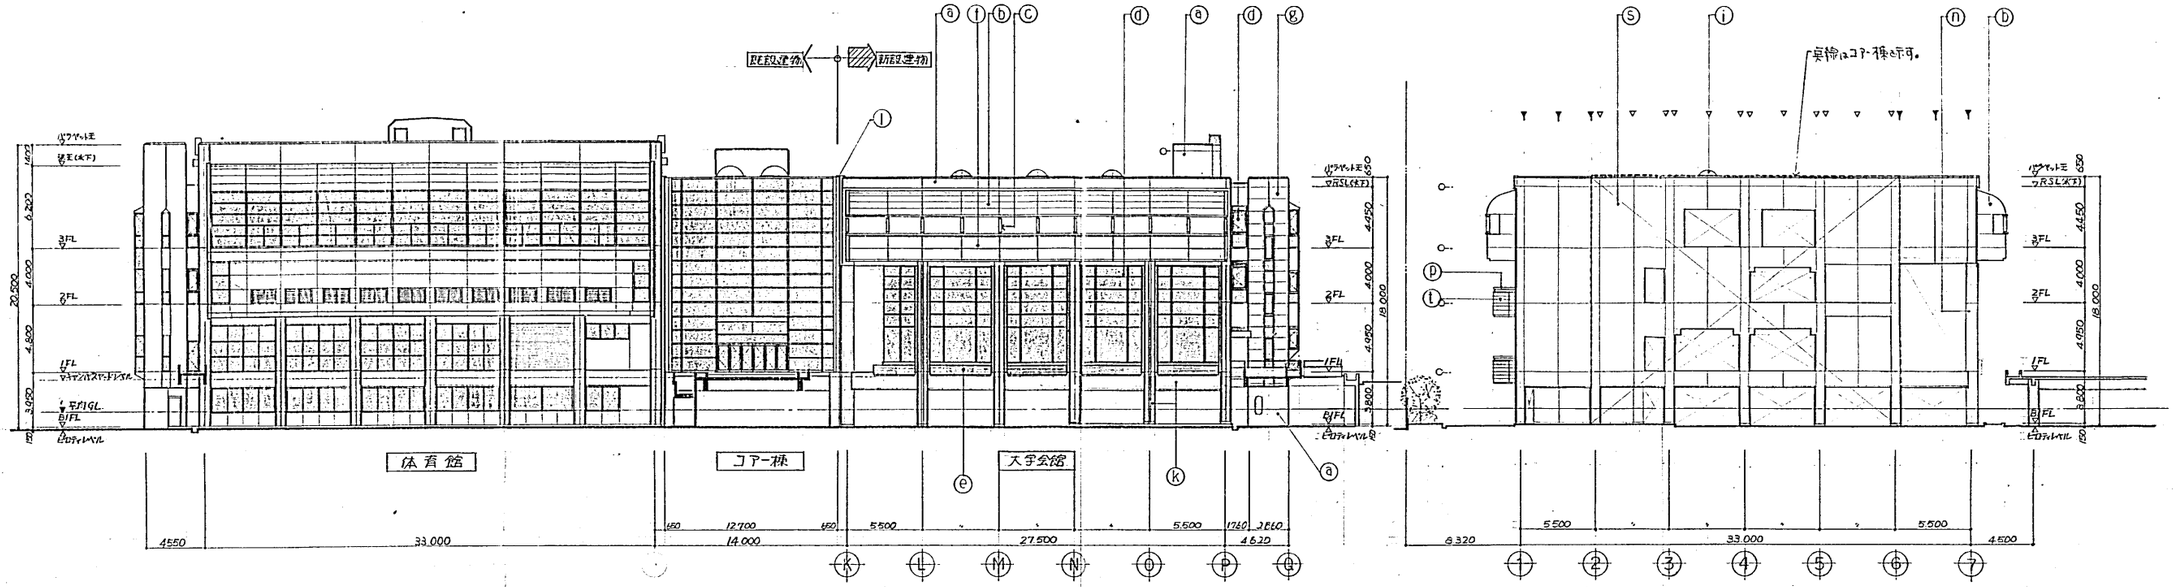


ⓔ	合板型枠コンクリート打放し: 補修の上 弾性吹付タイル	ⓖ	建築用型枠(アルミMD-05版)打放し補修の上 弾性吹付タイル	ⓜ	地帳: モルタル金鏝	Ⓢ	合板型枠コンクリート打放しのまま
ⓑ	アルミ製屋根 R付 (アルミ板 2.0% ステンカラー焼付 防錆樹脂塗付)	ⓗ	アルミサッシ ステンカラー (引き違い. FIX).	ⓝ	丸柱: 外壁に同じ	ⓣ	モールドスターの上 弾性 吹付タイル
ⓒ	付柱. ステンレスパイプ 120φ ヘアーライン	ⓘ	トップライト. (2重式 網入型板付)	ⓒ	コケ石 ブロック	ⓤ	アルミガラリ ステンカラー
ⓓ	アルミサッシ. (風板. 滑り内倒しその他FIX 網戸ベンター付) ステンカラー	ⓙ	笠木: 庇部. モルタル塗り.	ⓟ	ステンレスパイプ ヘアーライン		
ⓔ	コンクリート下地. 吉祥 タイル張り.	ⓚ	壁型仕上げ: 外壁に同じ.	ⓠ	竪樋: 塩ビ管. 150φ		
ⓕ	アルミ板厚 2.0%. ステンカラー (庇地は2枚目地 ボリサルライト系シーリング)	ⓛ	EXP.J. ステンレス 1.0% H.L	ⓡ	オーバーフロー. ステンレス 角パイプ		

記事		清水建設株式会社 一級建築士事務所	縮尺 1:200	昭和59年6月5日	70-83B132 相山女学園大学大学会館他外構	A-13 大学会館
					立面図	


設工図 A-13


A1012 (1984.2. 10,000)

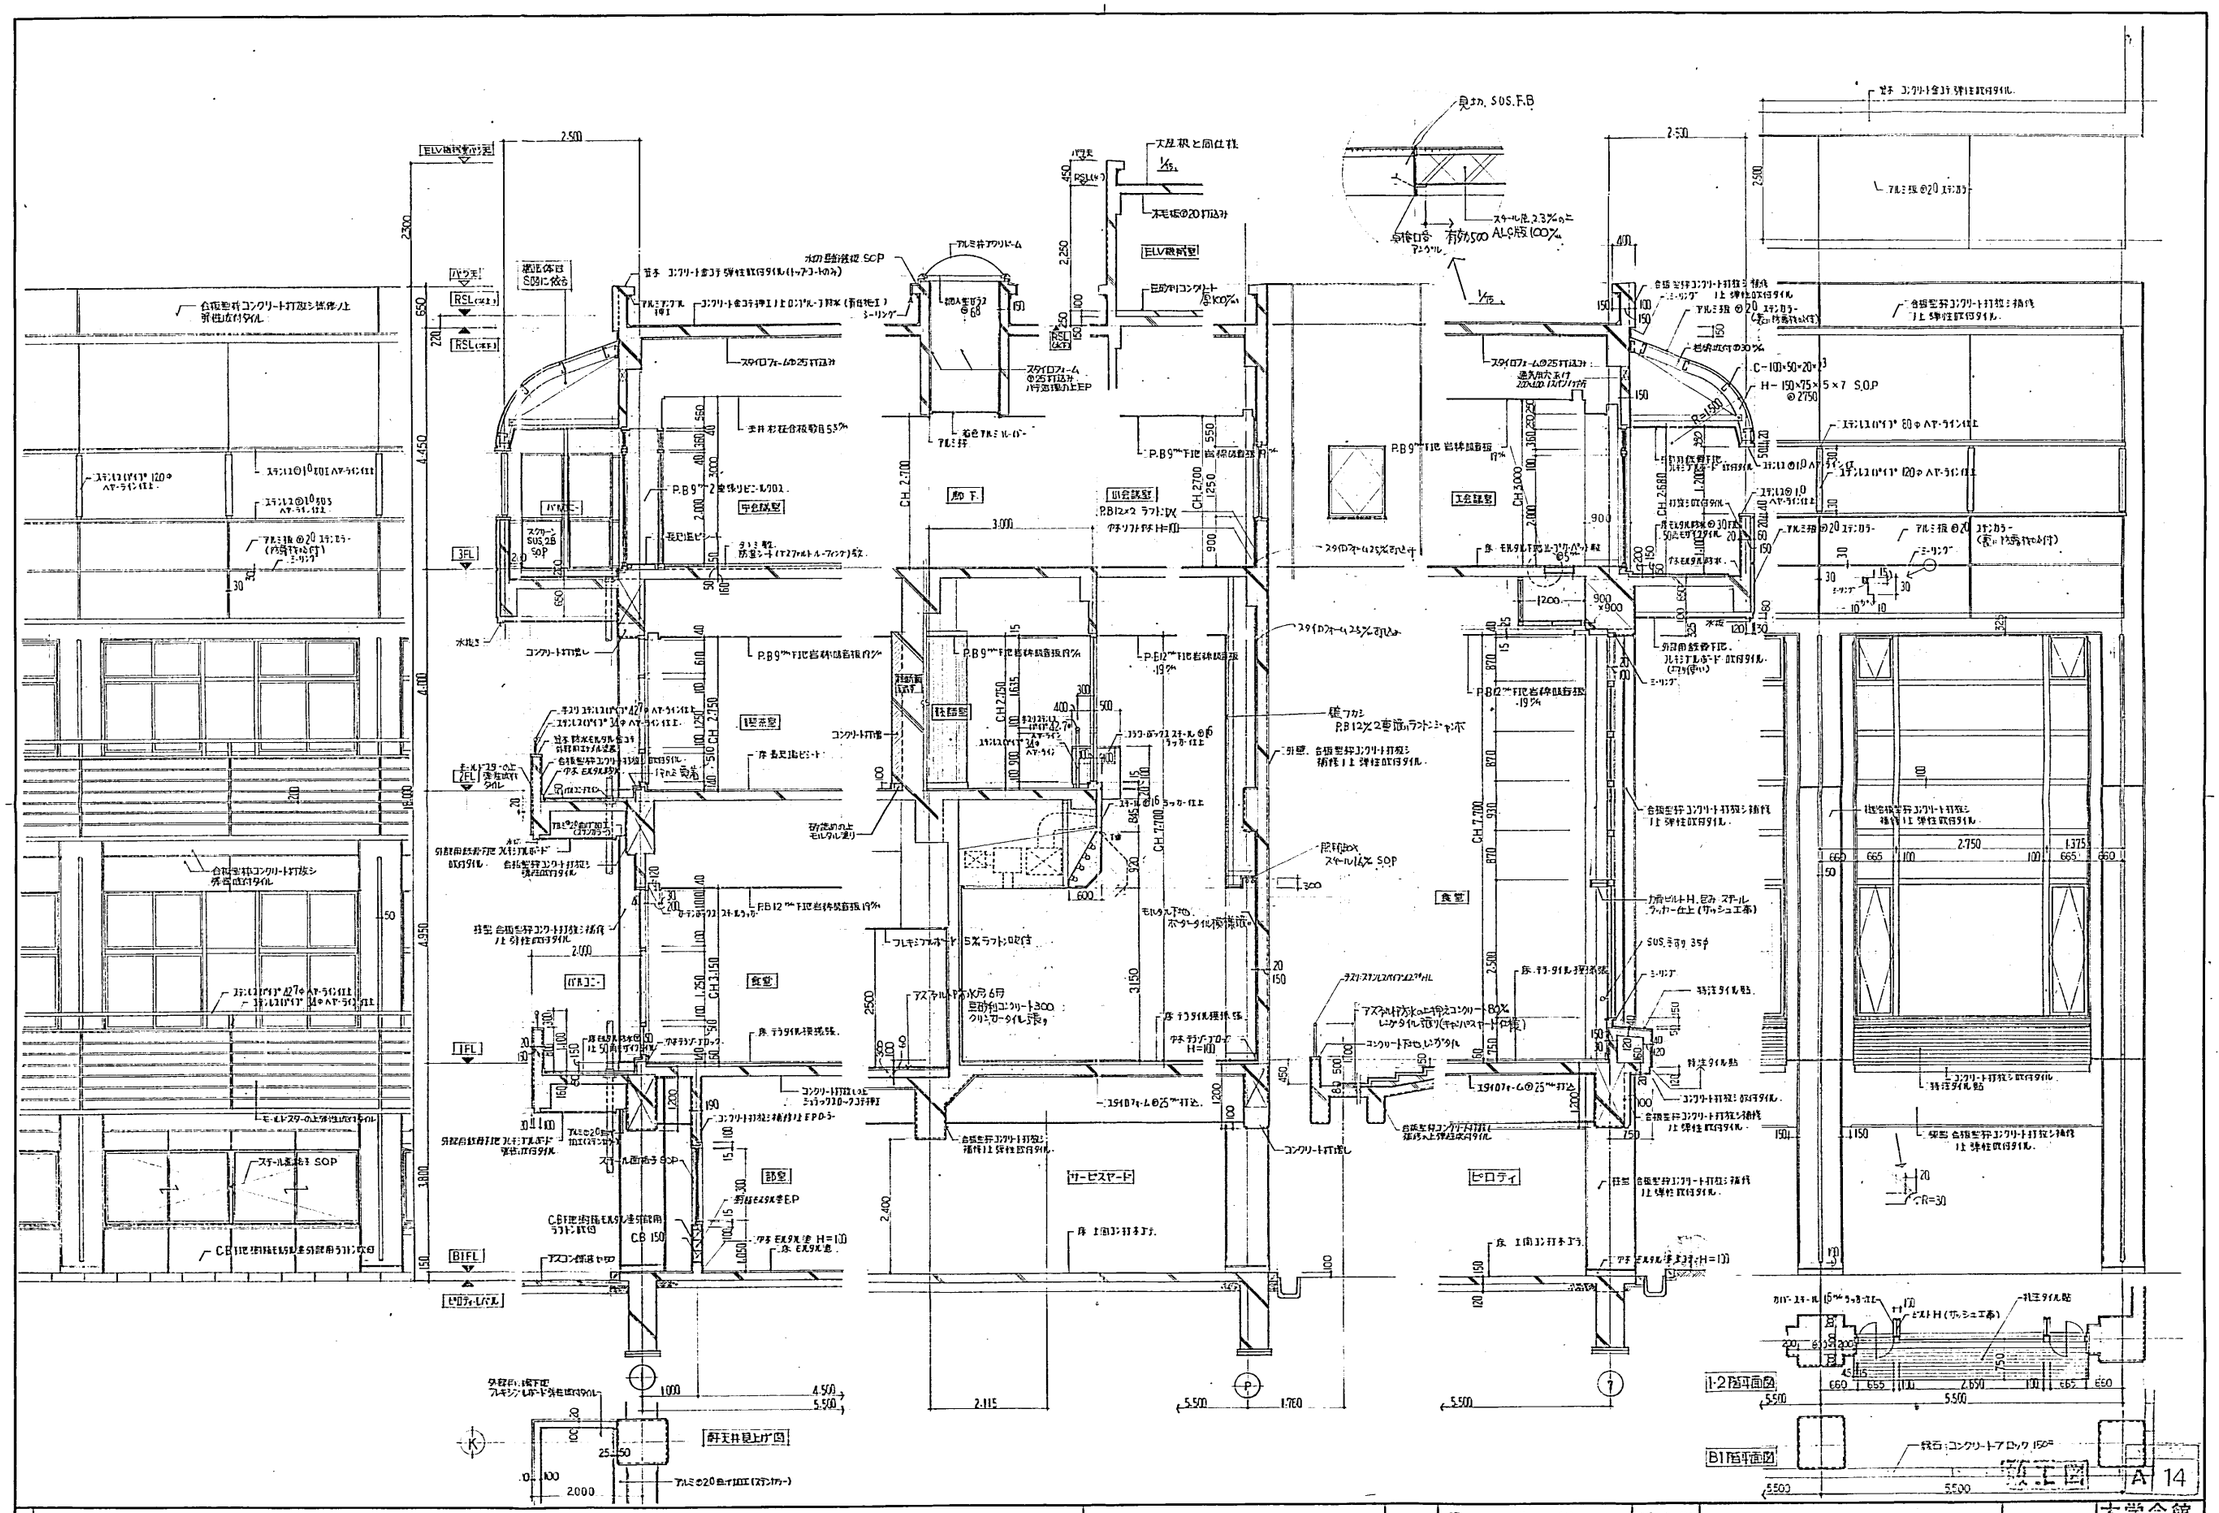

記事	清水建設株式会社 一級建築士事務所	㊞	59・8・20	1:50	70-83B132	矩計図	A-14	大学会館

A1012 (1984.2. 10,000)

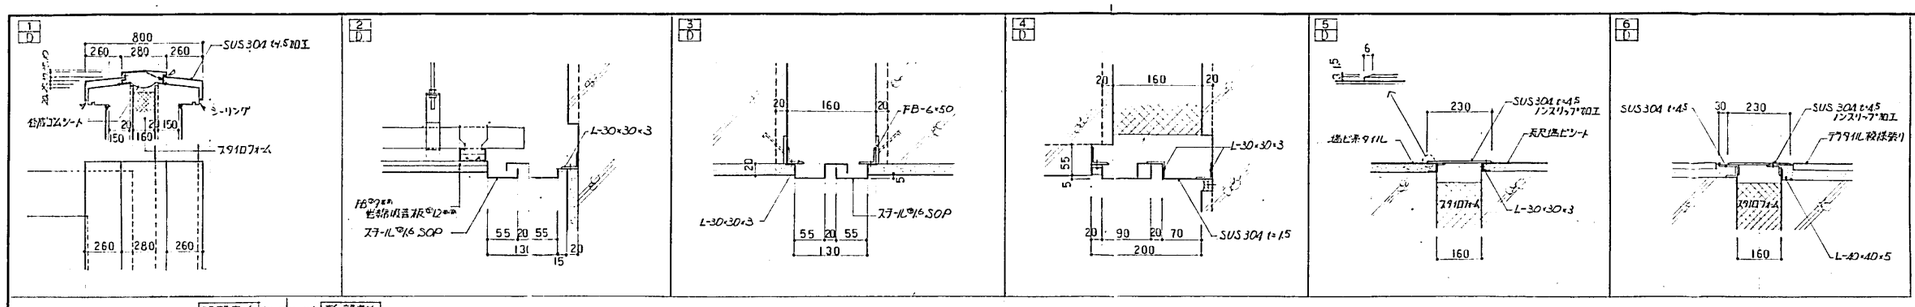

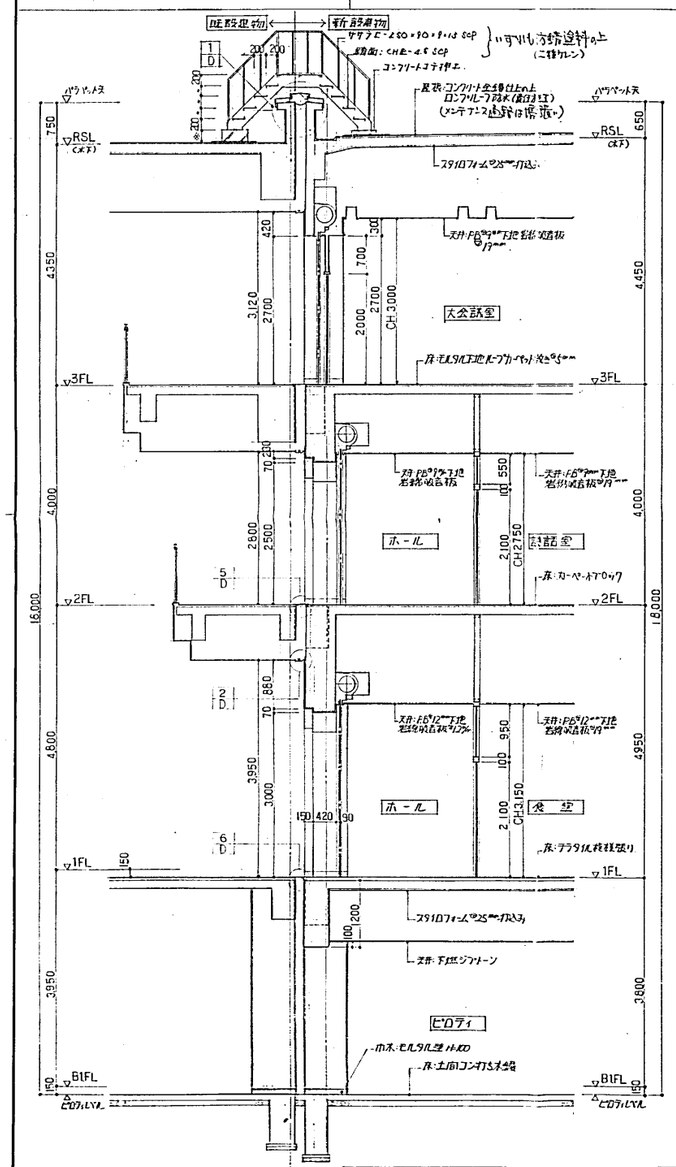

記事		清水建設株式会社 一級建築士事務所	名	59・8・20	70-83B132 橋山女学園大学大学会館他新築	A-15	大学会館
				1:50	コア-棟・大学会館取合部 断面図、展開図		

A1012 (1984.2. 10,000)

名古屋 A-460 292

3階平面図

2階平面図

1階平面図

B1階平面図

A~A' 断面図


B~B' 断面図


A部


記事	清水建設株式会社 一級建築士事務所	名	59.*8.20	70-83B132	椙山女学園大学大学会館他外構	A-16	大学会館
			1:50	階段詳細図			


竣工図 A 16


A1012 (1984.2. 10,000)

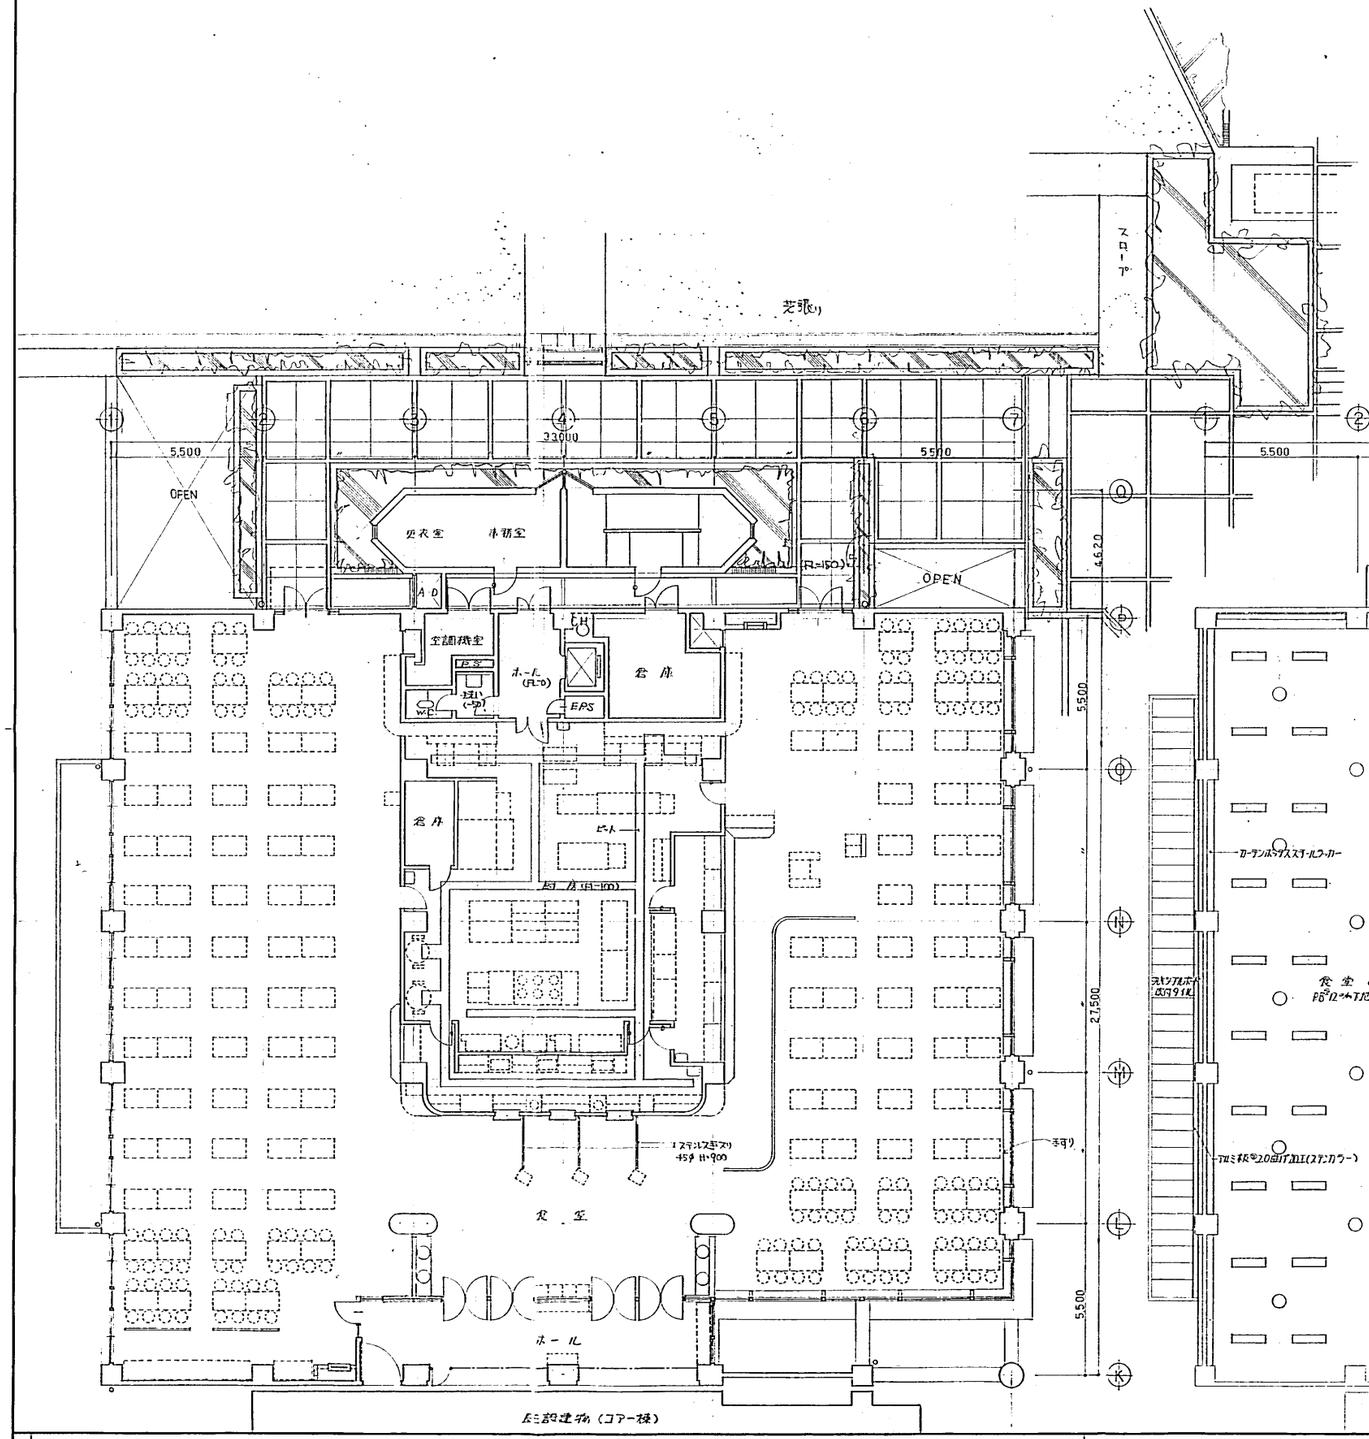

芝張り
スロープ
5,500
33000
5,500
OPEN
更衣室
事務室
(FL-150)
OPEN
4,620
A・D
空調機室
ホール
(FL-0)
倉庫
EPS
W.C
おまい
(-30)
倉庫
ピット
厨房 (FL-100)
ステンレス手すり
φ45 H=900
食堂
ホール
5,500
27,500
5,500
既設建物(コア一体)
新設建物(コア一体)
カーテンボックス スチールワーカー

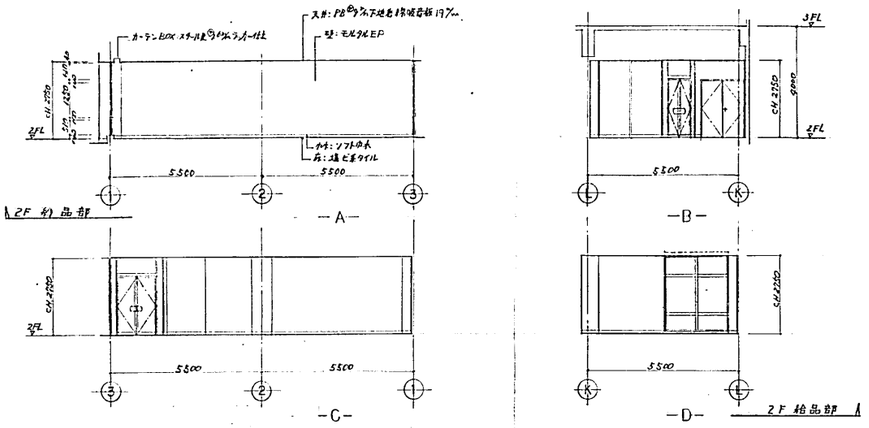


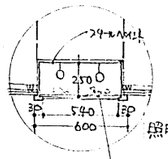

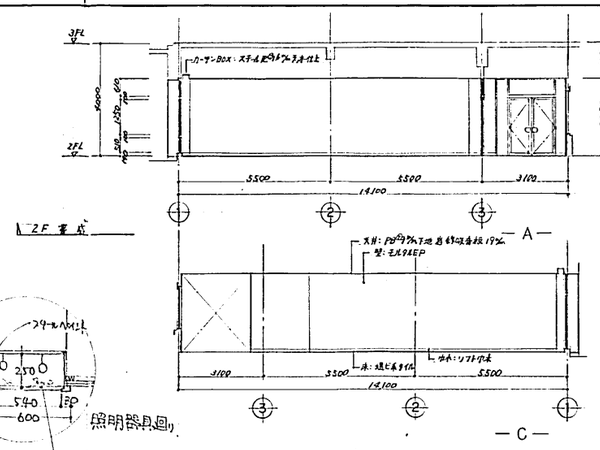

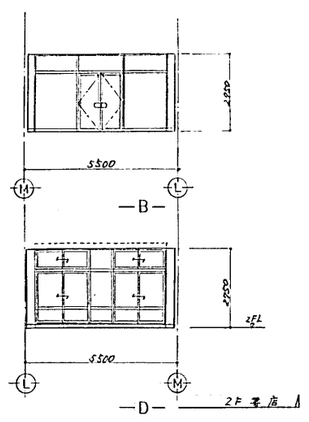

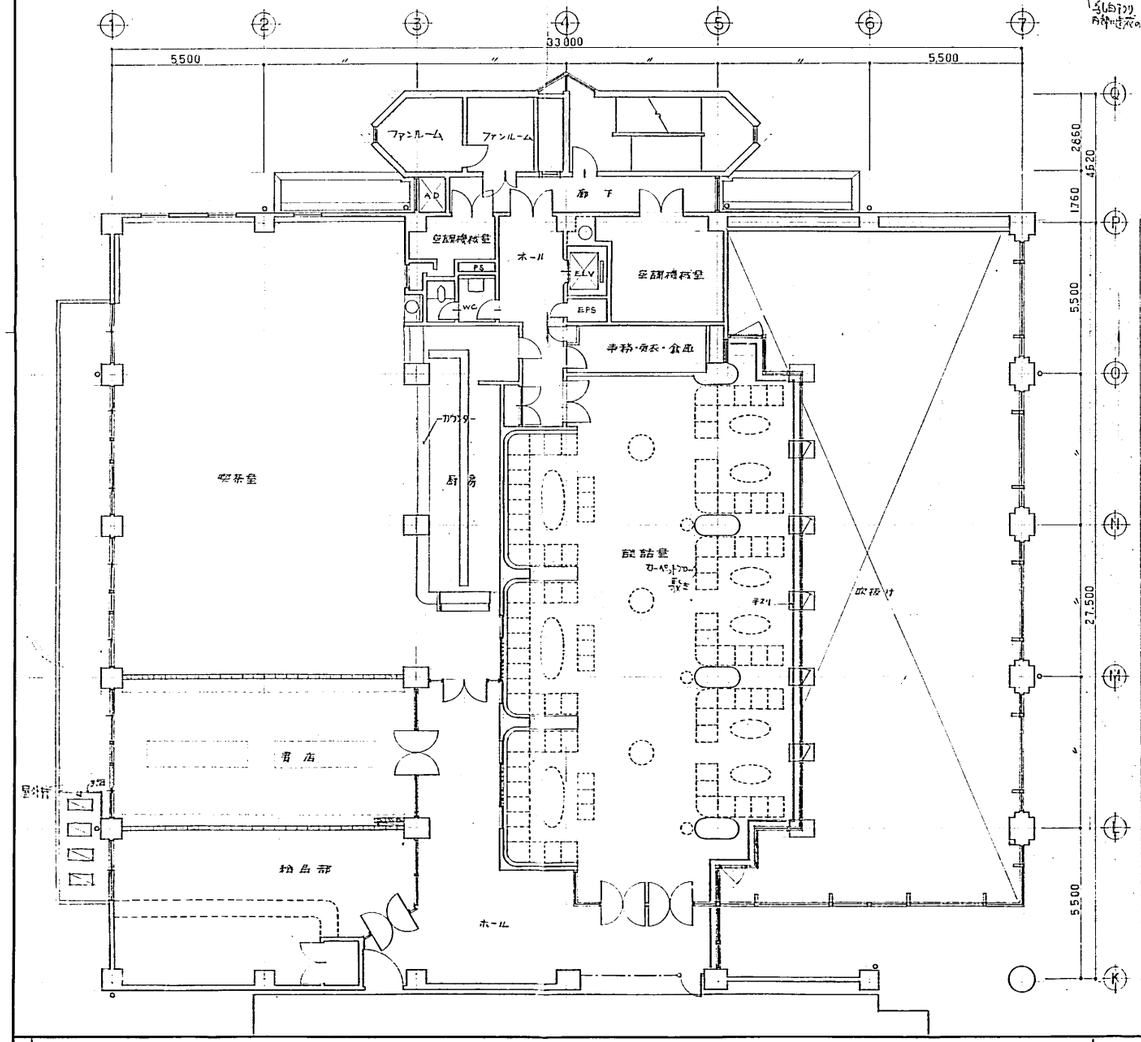


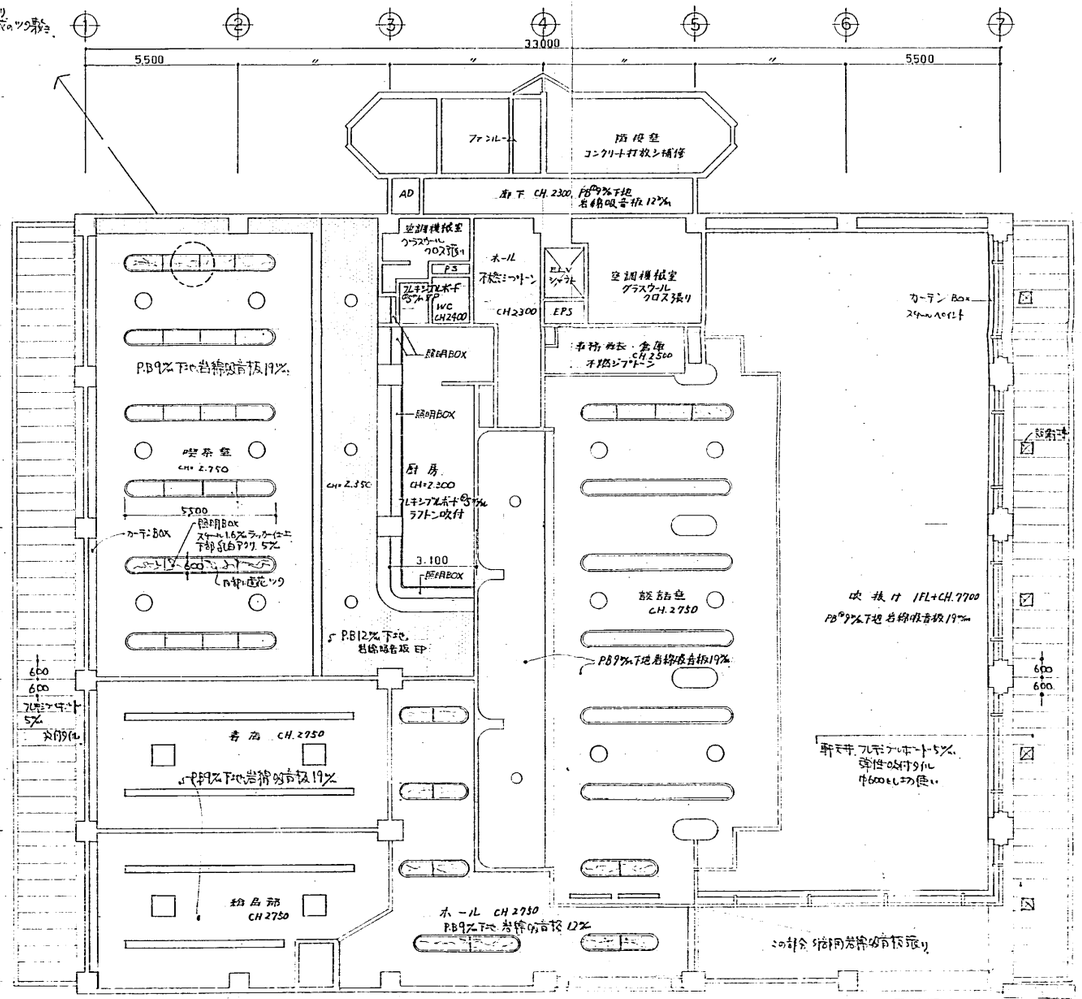



記事	清水建設株式会社 一級建築士事務所	㊞	59.8.20	70-83B132	相山女学園大学大学会館他外構	大学会館
			1:100	2階平面図 天井伏図	A-18	


A1012 (1984.2. 10,000)


名古屋 A-460 295

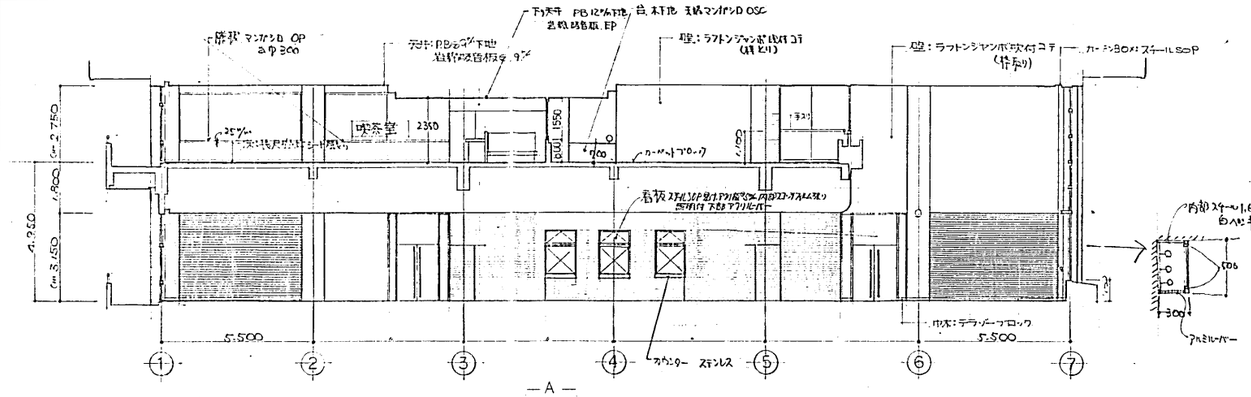


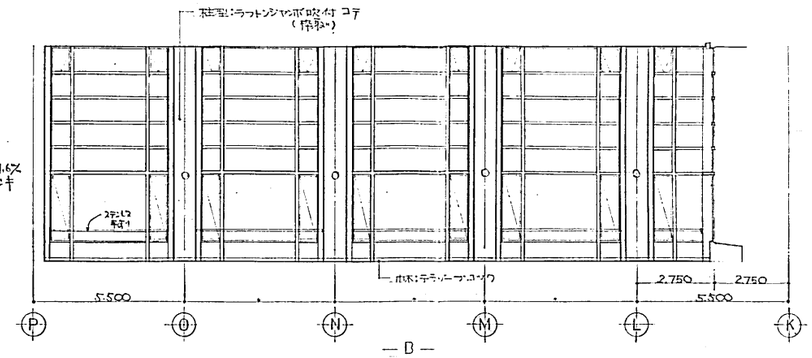


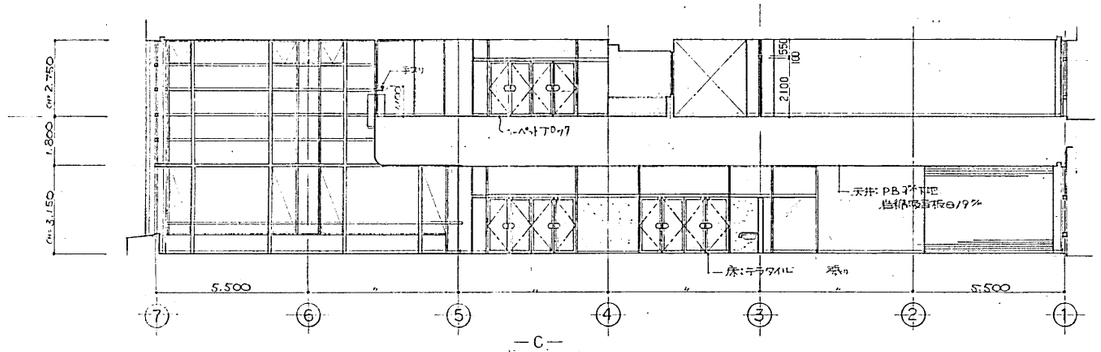


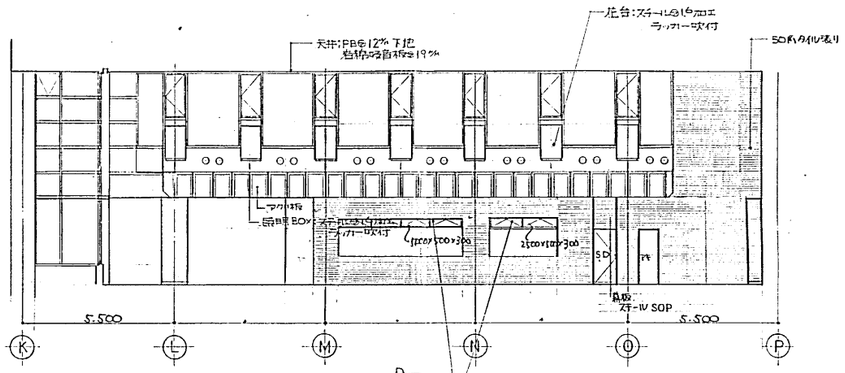

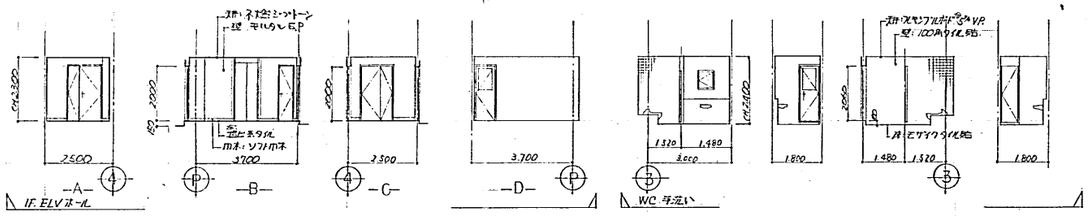

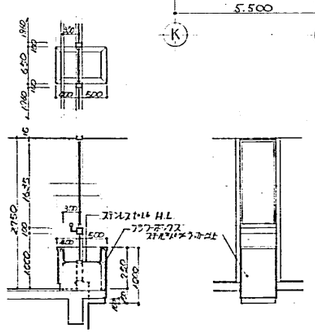

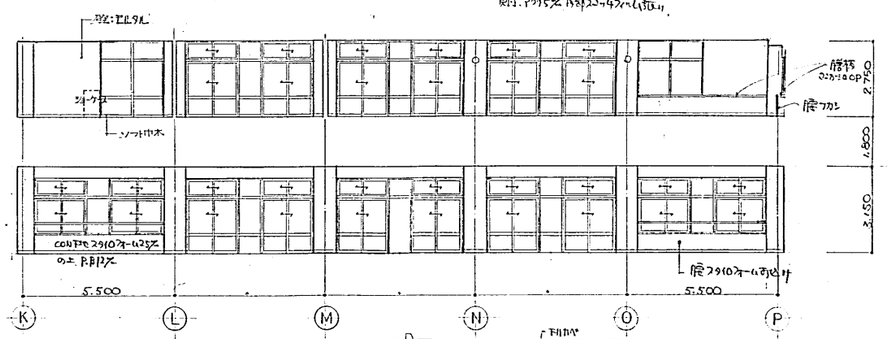


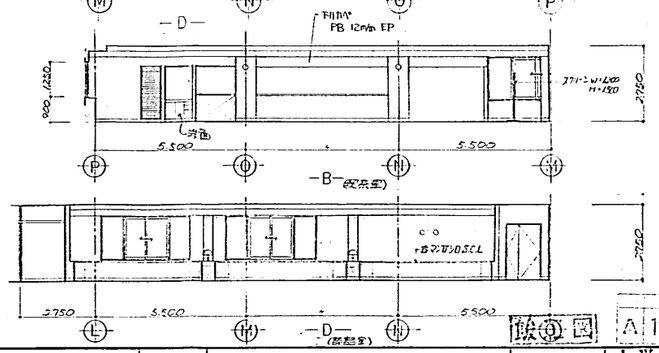

記事	清水建設株式会社 一級建築士事務所	59.8.20	70-83B132	大学会館	A-19	大学会館
		1:100	展開図			

A1012 (1984.2. 10,000)


名古屋 A-460 296

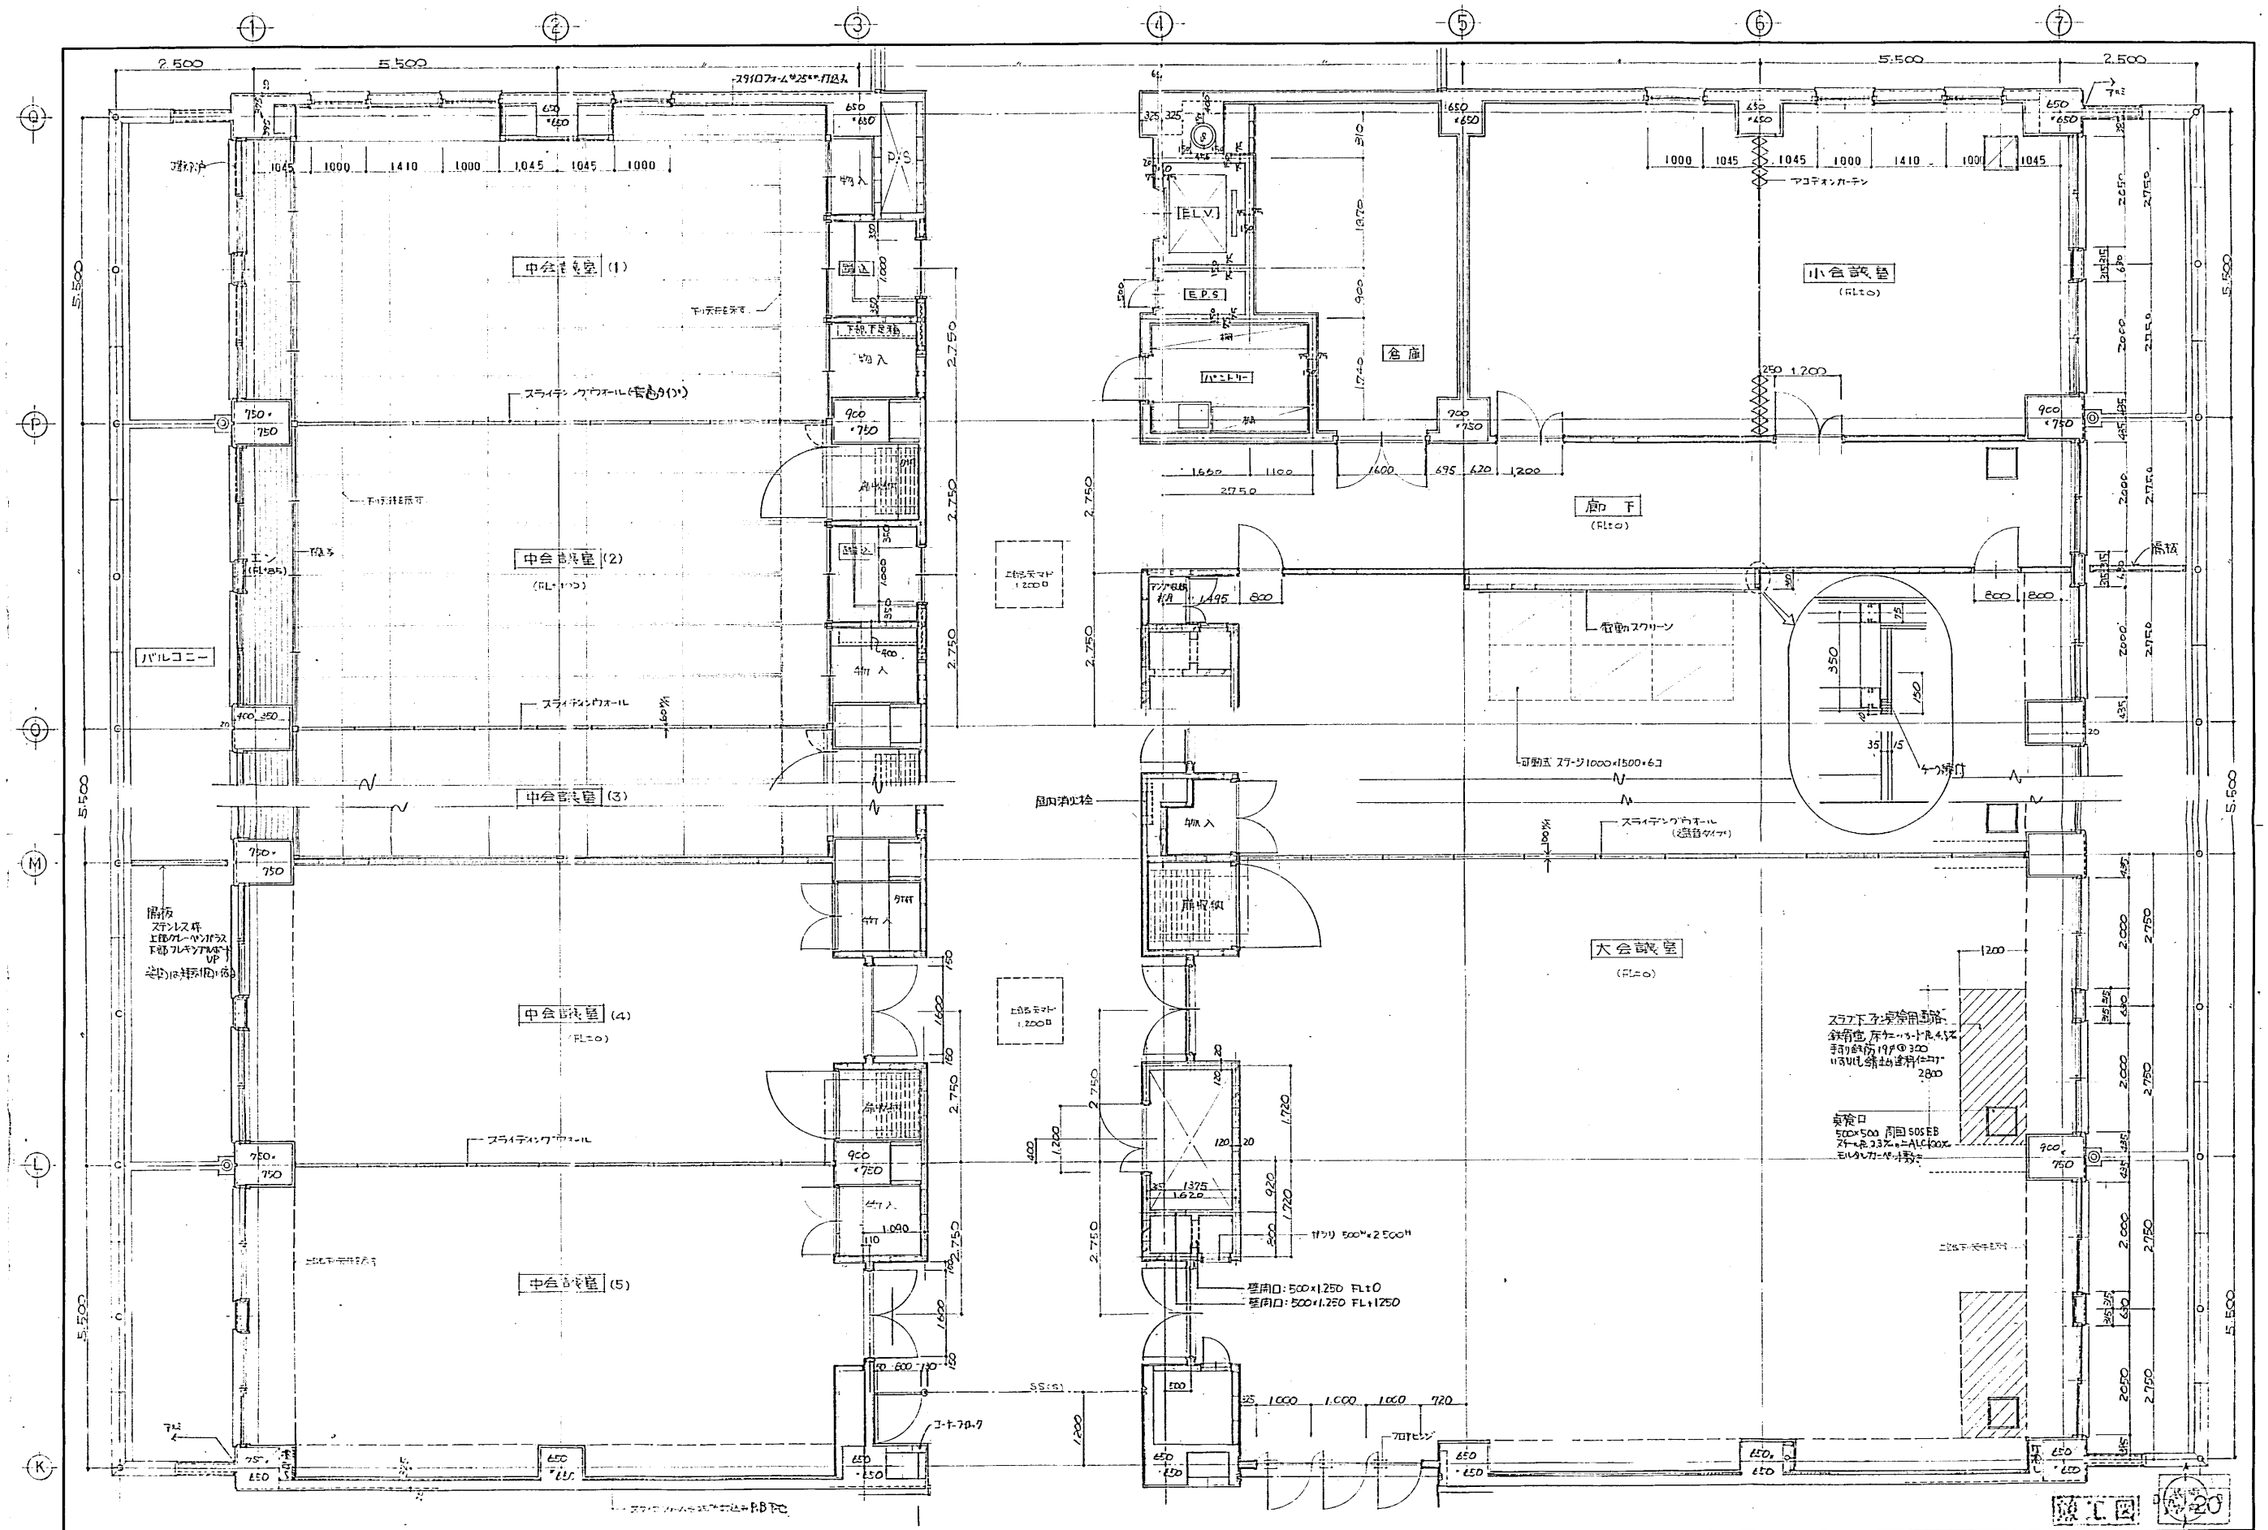

記事	※1 廊下側仕切スタートは W=75 とする。 ※3 個室の天井面は廊下の高さ、スラブ下まで2重ボード張りとする。	清水建設株式会社 一級建築士事務所	50・9・20	70-33B132 椙山女学園大学大学会館他外構	A-20	大学会館
			1:50	平面詳細図 (3階)		

A1012 (1984.2. 10,000)


名古屋 A-460 297

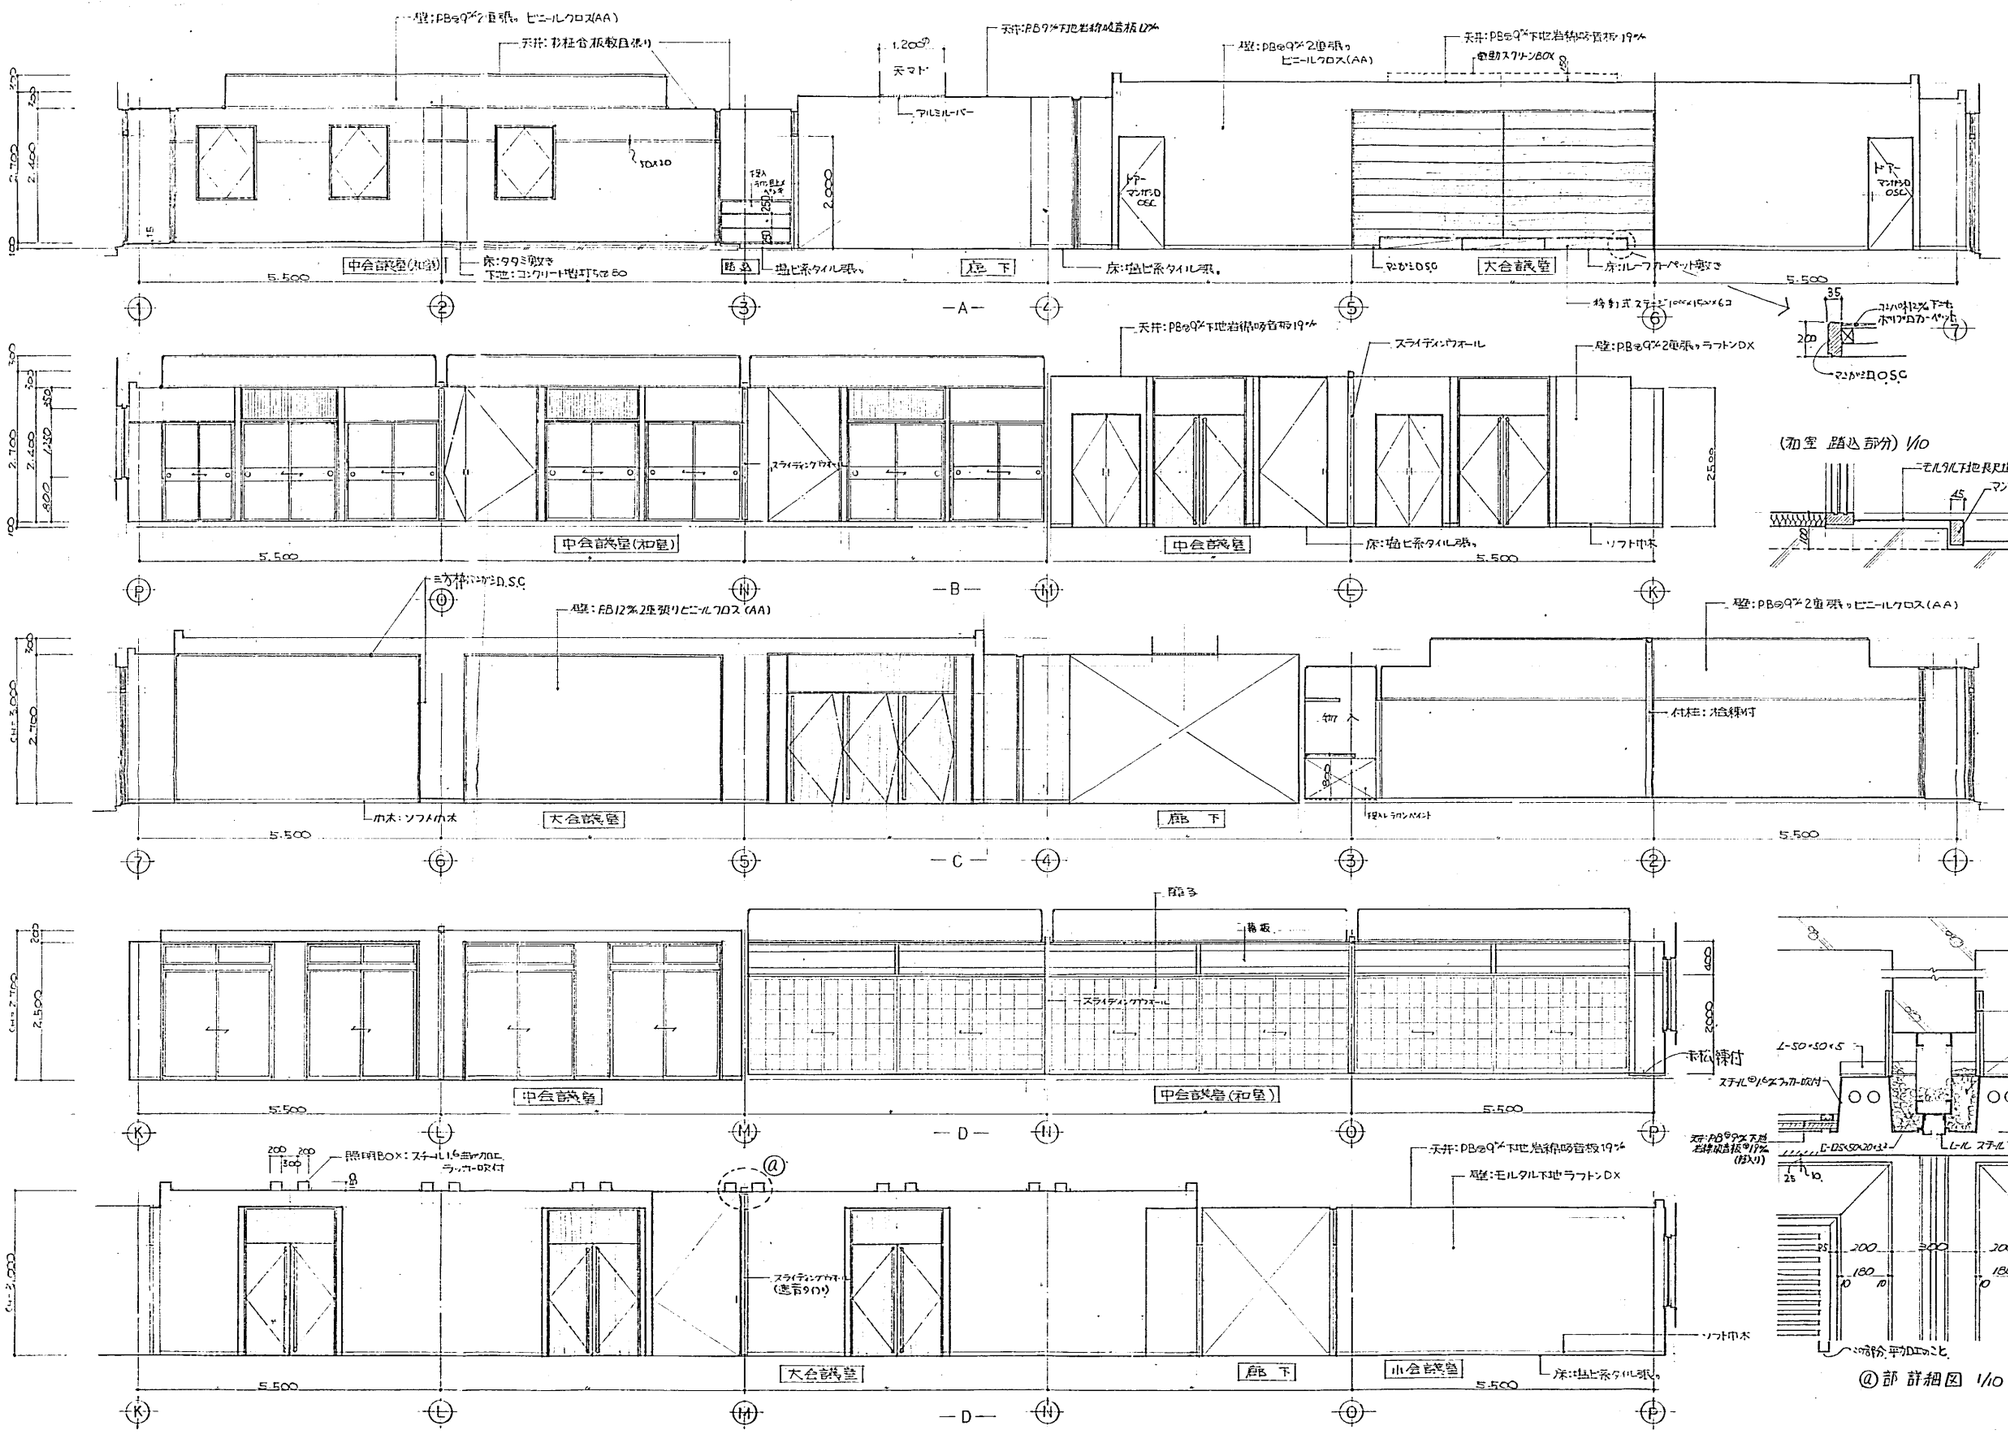


改正図 A 21


記事		清水建設株式会社 一級建築士事務所	㊞		59.8.20	70-83B132 福山女学園大学大学会館他外構	A-21	大学会館
					1:50	展開図		


A1012 (1984.2. 10,000)

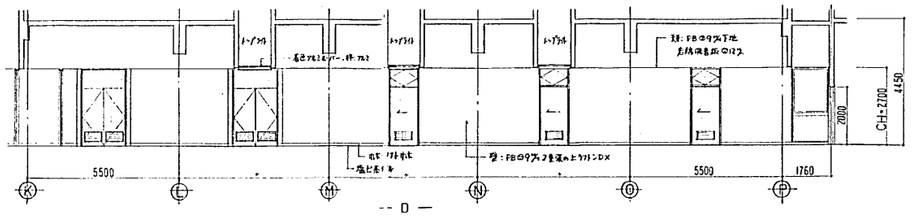

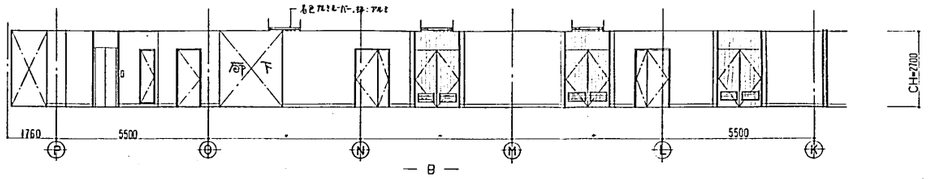


廊下(大・中会議室)

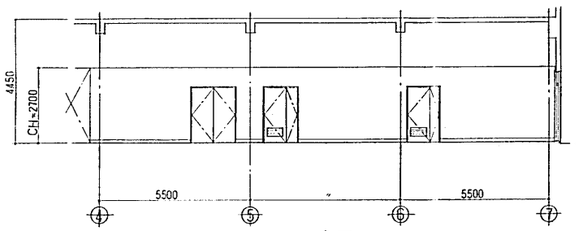

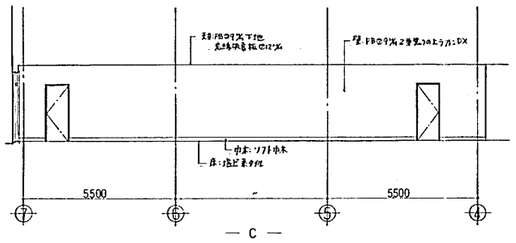

廊下(小会議室)

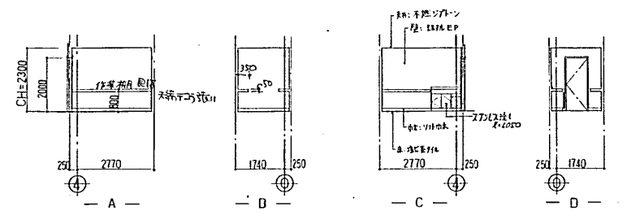


パントリー

記事	清水建設株式会社 一級建築士事務所	㊞		59.8.20 年月日	70-85B132 椙山女学園大学大学会館指外構	A-22	大学会館
				1:100 縮尺	展 開 図 (3F廊下)		


竣工図 A 22

A1012 (1983.5. 10,000)

名古屋 A-460 299

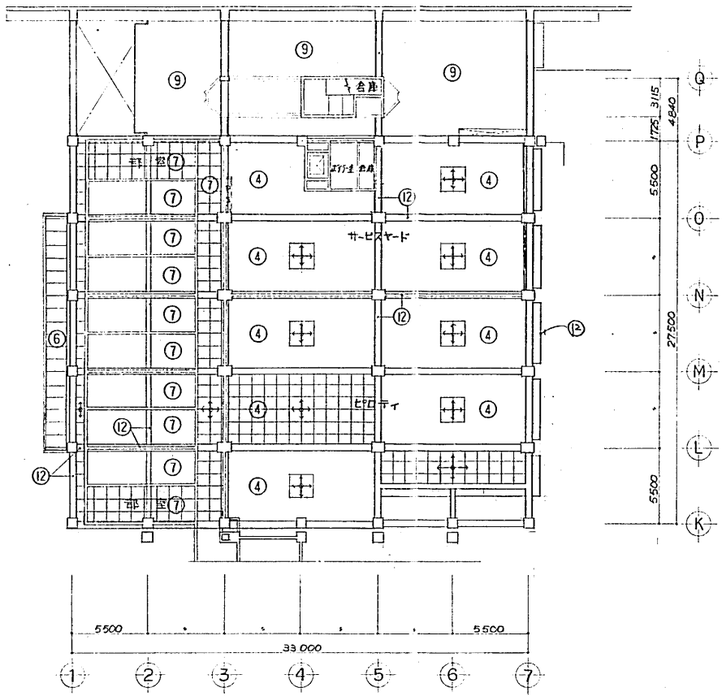

B1F 天井伏図

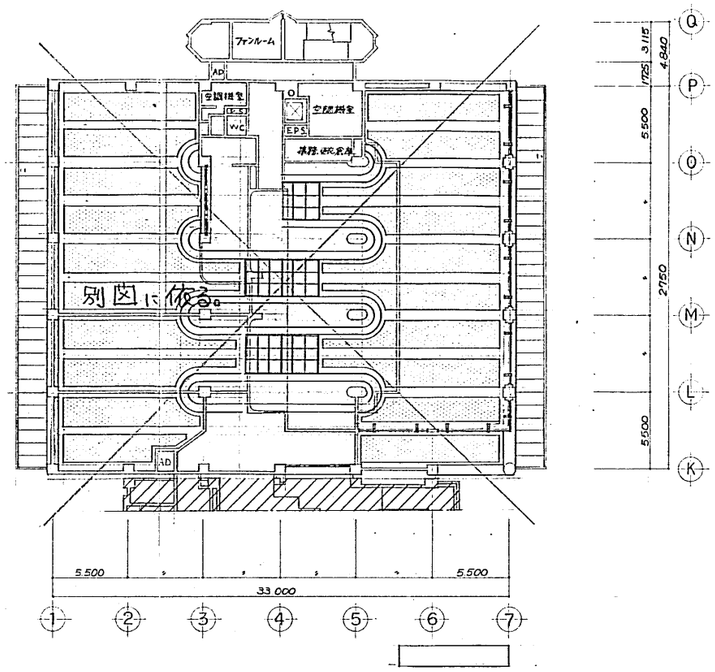



	仕上リスト
①	P.B 9㎜下地 岩綿吸音板 19㎜(角型)
②	P.B 9㎜下地 岩綿吸音板 12㎜ 平板張付け
③	フレキシブルボード 5㎜ ラフトン吹付
④	不燃シフトーン張り
⑤	照明BOX 枠スチール製 ref アルミカー吹付 ホワイト木材仕上
⑥	フレキシブルボード 5㎜ 弾性吹付タイル
⑦	シュラックス ロック(白)塗り
⑧	スタイロフォーム 表わしのまま
⑨	コンクリート 打放しのまま
⑩	杉柾合板 縦目張り
⑪	P.B 9㎜下地 岩綿吸音板 19㎜ 施入り
⑫	梁型:ラフトン吹付
⑬	梁型 合板型枠コンクリート打放し 補修のまま
⑭	カーテンBOX スチール 1.6㎜ SOP
⑮	アルミ既成品 ルーバー
⑯	P.B 12㎜下地 クロス貼
⑰	
⑱	
⑲	
⑳	

■ 天井点検口 リスト (500×500)

階	取付ヶ所	合計
BFL	サービスヤード SS(2)	2
1FL	事務室(1) サーバルホール(4) 厨房(4) 倉庫(5) ホールSS(2) 外部廊下(2) 倉庫(2)	20
2FL	サーバスホール(4) 厨房(1) 喫茶(4) 書店(1) 給食部(1) サービス廊下(1) SS(1)	13
3FL	SS(1) 大会議室(4) 中会議室(5) 小会議(1) 廊下(3)	14

※取付ヶ位置は、天井伏 施工図にて決定。

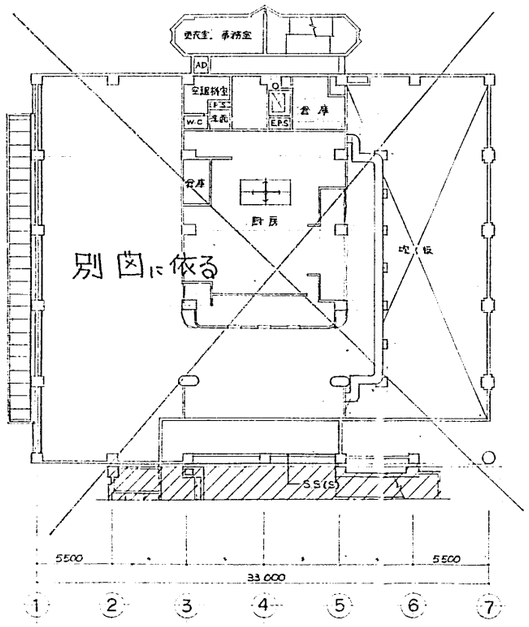

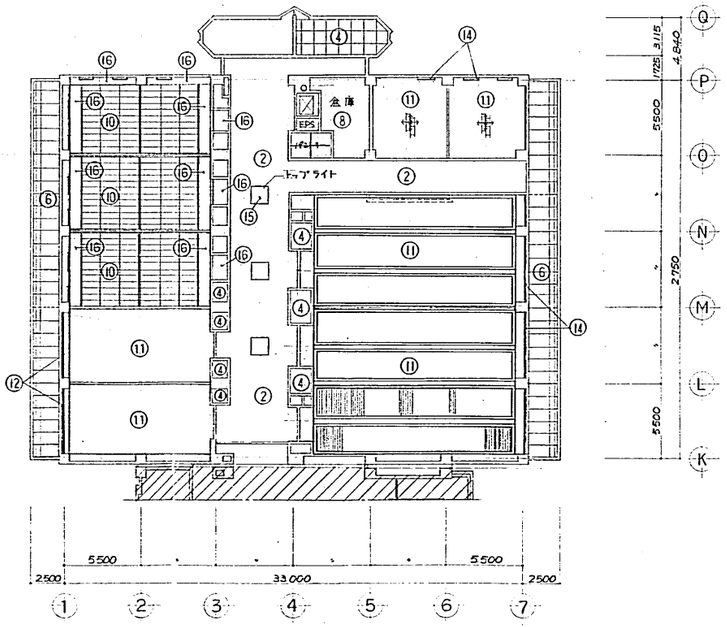

3F. 天井伏図

施工図 A-23

記事							
	清水建設株式会社 一級建築士事務所	㊫	59.8.20	70-83B132 椙山女学園大学大学会館他外構	A-23	大学会館
				天井伏図		

A1012 (1984.2. 10,000)

名古屋 A-460 300

記号	(1) SD	(2) SD-2	(2') SD	(3) SD	(3') SD	(4) SD	(5) SD	(6) SD	(7) SD	(8) SD	(9) SD	(9')	(1) SFP	(2) SFD	(10) SD	(11) SD		記号
取付か所	B1F 玄関	B1F 玄関ホール 1F 玄関ホール		1.2F 応接		B1F まち合い 1F 会議室	1F 会議室 2F 会議室	PS & 物置	CH	1.2.3F EPS	ELV 1台 1台		1F 厨房 2F厨房	1F 厨房	B1F・1.2F 電気室	1.2F ホール	B1F 電気室(ガス管引込) 2F 通信室(ガス管引込)	B1F 電気室(ケーブル引込)		取付か所
数量	10	6 1		2 1 2		5	5	4	3	1			8 1		4	2	3	1		数量
形状種類(開閉方式)		※( )内寸法は SD-2'		※( )内寸法は SD-3'								※( )内寸法は SD-9'								形状種類(開閉方式)
枠内法寸法W×H	A10 × 2,000	B90×2000 (B70×2060)		1,200 × 2,060		1,200 × 2,000	1,200 × 2,000	500 × 600	500×2000(2060)	900 × 1,700			820×2000 (800×2000)		900 × 2,000(2,060)	1,495 × 2,460	600×2000	1,200×2000		枠内法寸法W×H
躯体, 開口見込	厚 40	今 左		今 左		今 左	今 左		厚40	今 左			今 左		厚 40	今 左	厚40	今 左		躯体, 開口見込
枠, 框, 見付																				枠, 框, 見付
仕上	ポリウレタン塗装 フラッシュ	今 左		今 左		今 左	今 左	今 左	今 左	今 左			今 左		スチール製面格子フラッシュ	今 左	今 左	今 左		仕上
全	戸当り, 召合せ	ピボットヒンジ		今 左		今 左	今 左	ピボットヒンジ	ピボットヒンジ	今 左			今 左		ピボットヒンジ	ドアヒンジ2枚	ピボットヒンジ	今 左		全 戸当り, 召合せ
建具, 錠, 把手	鋳物(モルロック)	今 左 (押棒) ※2枚		今 左		今 左	今 左	今 左	シリンダー錠(モルロック)	今 左			今 左		シリンダー錠(モルロック)サムターン付	ケースハンドル	今 左	今 左		建具, 錠, 把手
物 ドアクローザー	L アームシュ	今 左		今 左		今 左	今 左								ドアチェック					物 ドアクローザー
建金	ゴムパッキン召合せ	フランス落し		今 左		今 左	今 左									マグネットキャッチ				建金
雑	ステンレス HL	今 左		今 左		今 左	今 左		ステンレス HL	今 左			今 左		ステンレス HL		ステンレス HL	今 左		雑
換気ガラリ		500×300 (フランジ付)				(ガラリ無し) 600×600 (H.F.ガラス)	500 × 300 (木製ガラリ)		600×300											換気ガラリ
エアタイト方式		片フランジ付 A-T				A-T (空調吹出口 兼ねる)	A-T (片フランジ付 H.F.ガラス)													エアタイト方式
防火方式																片開き(ドアチェック付)				防火方式
吊込方式	片開き	片開き		引き違い片開き		引き違い片開き	片開き	片開き	片開き	片開き			今 左		片開き	片開き・(1枚片開き付)	片開き	片開き		吊込方式
防錆処理	ウレタン	今 左		今 左		今 左	今 左	今 左	今 左	今 左			今 左		ホットライト	今 左	今 左	今 左		防錆処理
塗装	SoP	今 左		今 左		今 左	今 左	今 左	今 左	今 左			今 左		SoP	今 左	今 左	今 左		塗装
錠				電気ガラス t=4%				カギ付き (WC用のみ)												錠

記号	(1) ALW	(2) ALW	(3) ALW	(4) ALW	(5) ALW	(6) ALW	(7) ALW	(8) ALW	(1) ALW	(1') ALW		記号
取付か所	1F 倉庫	1F 玄関	2F 舞台袖	2F ホール	2F 給湯棟			2F 書庫	1F 食堂	2F 空家・寄店		取付か所
数量	2	1	1	1	1			1	5	3		数量
形状種類(開閉方式)										※( )内寸法は ALW-1'		形状種類(開閉方式)
枠内法寸法W×H	2400 × 2500	13,165 × 3,135 1220 × 3,135	6,465 × 2,735	2,490 × 2,735	4,500 × 2,750			4,430 × 2,950	4,630 × 2,970 (2,570)			枠内法寸法W×H
躯体, 開口見込	厚 100	厚 100	今 左	今 左	今 左			今 左	厚 110			躯体, 開口見込
枠, 框, 見付												枠, 框, 見付
仕上	スチール押しドアー	今 左	今 左	今 左	今 左			今 左	アルミ			仕上
全 建具, 戸当り	フロアヒンジ	今 左	今 左	今 左	今 左			今 左				全 建具, 戸当り
全 召合せ	シリンダー錠(モルロック)	今 左	今 左	今 左	今 左			今 左				全 召合せ
物 ドアクローザー	フロアヒンジ	今 左	今 左	今 左	今 左			今 左				物 ドアクローザー
建金	ゴム2方1・面取	今 左	今 左	今 左	今 左			今 左	クレセント・引手・オモテ:アルミカニ			建金
雑	ステンレス	今 左	今 左	今 左	今 左			今 左				雑
換気ガラリ												換気ガラリ
エアタイト方式												エアタイト方式
防火方式												防火方式
吊込方式	両開き	両開き 引き違い片開き	両開き 引き違い片開き	片開き 引き違い片開き	両開き 引き違い片開き			両開き	アルミサッシ			吊込方式
防錆処理	焼付塗装 (ブロンズカラー)	今 左	今 左	今 左	今 左			今 左				防錆処理
塗装												塗装
錠	トーメイフロート 6㎜	トーメイフロート 8㎜	今 左	今 左	今 左			今 左	トーメイ 6㎜			錠

記号	(2) ALW	(3) ALW	(4) ALW	(5) ALW	(6) ALW	(7) ALW	(8) ALW		記号
取付か所	2F 舞台袖	2F 研修室	2F 役員室 3F 役員室 3F 小会議室	3F 大中小会議室	2F ホール	2F 通路 3F 〃	1.2F 食堂		取付か所
数量	1	5	9	14 6	2	3	1		数量
形状種類(開閉方式)		外部面格付						※補強工事	形状種類(開閉方式)
枠内法寸法W×H	24,130 × 2735	4,700 × 1,300	1000 × 1250	2000 × 2,460 (2,400)	2300 × 1560	1,140 × 2,000	15,505 × 9,610		枠内法寸法W×H
躯体, 開口見込	厚 100	厚 110	今 左	今 左	今 左	今 左	厚 100		躯体, 開口見込
枠, 框, 見付									枠, 框, 見付
仕上	アキール	アルミサッシュ	今 左	今 左	今 左	今 左	アルミ		仕上
全 建具, 戸当り		クレセント		クレセント	今 左				全 建具, 戸当り
全 召合せ									全 召合せ
物 ドアクローザー									物 ドアクローザー
建金 雑	レバーハンドル	北村:引き違い用 引手	レバーハンドル	今 左	ドアチェック用 材引戸付		レバーハンドル・(スチールカム一口) 6ヶ所		建金 雑
換気ガラリ									換気ガラリ
エアタイト方式									エアタイト方式
防火方式									防火方式
吊込方式	片開き	引き違い	両開き	引き違い片開き(ランマ付)	両開き 8枚建引	両開き 8枚建引			吊込方式
防錆処理	ポンデライト	アルマイト仕様	金属色 (ステンカラー)	今 左	今 左	今 左			防錆処理
塗装									塗装
錠	ラプタイヤー L.D 5㎜	トーメイ 10ミリ	トーメイ 6ミリ	トーメイ 6㎜	ミラーガラス	トーメイ 6ミリ	トーメイ 10㎜		錠

仕様
1. 建具金物は特記なき限り、ステンレス 製とし、見本品により決定する。
2. 間玉のパックマットは 76 mmとし、特記なき限り間玉の高さは床仕上面より1000 mmとする。
3. 本図面の最元標、特に特記なき限りすべて埋まる。スケール製
4. 錠 (空錠、本錠、空本兼用、モノロック、その他) 鍵 (シリンダー、特殊、マスターキー、その他)
5. ドアクローザー (ドアチェック、フロアヒンジ、その他)
6. 建金物 (取手、上げ落し、召合、引戸吊金物、レール、召合せの金物、建具用表相団、その他)
7. 雑 (面格子、ステンレス、なし、その他)
8. 換気ガラリ (要、ガラリ無し (塩害、ガンセライト、リンクロメート、同等防化処理、その他)
9. 製作に当っては必要あれば現場実測のこと。

記事		清水建設株式会社一級建築士事務所		59.8.20 年月日	70-033132	福山女学園大学大学会館他外構	A-24	大学会館
				1:100 縮尺	建具表 — (1)			

LA-03

記号	(9) (SD)	(10) (WD)	(11) (WD)	(12) (WD)	(12) (SD) (13) (WD)	(1) (WD)	(2) (WD)	(3) (WD)	(4) (WD)	(5) (WD)	(6) (WD)	記号
取付か所	1・2F 北寄	階段踊	階段踊	階段踊	2F 機械室 設備室	3F 大会議室 前室	3F 小会議室	2F 休憩室 3F 大会議室 ハンドラー	1・2F W.C	3F 大会議室 スタイリスト室	3F 女子更衣室	取付か所
数量	4	1	1	1	1 1	5	2	4	2	1	3	数量
形状種類(開閉方式)	※遮音性サッシュ工事											形状種類(開閉方式)
internal寸法W×H	4,180 × 6,910				2210 × 2570	1,600 × 2,000	1,200 × 2,000	800 × 2,000(2,000)	620 × 2,060	3,300 × 3,000	1,300 × 3,000	internal寸法W×H
見, 枠, 額縁見込	枠 100	今左	今左	今左	枠 70	枠 40	今左	今左	今左	今左	今左	見, 枠, 額縁見込
枠, 框, 見付												枠, 框, 見付
材質	アルミ	今左	今左	今左	今左	マカタID S.C.L.	今左	今左	押縁共ベニヤプランコ	押縁共ベニヤプランコ	今左	材質
金物 錠, 建具, 召合, 戸当り, 吸込め						ヒンジ…ノブヒンジ シリンダー含む(主)ロック	今左	今左	押縁共	押縁共(スライス)	今左	金物 錠, 建具, 召合, 戸当り, 吸込め
金物 ドアクローザー						トアオエツプ	今左	今左	今左			金物 ドアクローザー
建具金物	レバーハンドル ヒルトH (ステンレスヘアーライン仕上げ)	レバーハンドル	今左	今左	丸棒 アルマイト	把手:方頭 L=1,100				吊元	今左	建具金物
窓開												窓開
換気ガラリ						A等 ガラリ付	今左	今左(2F休憩室)				換気ガラリ
エアタイト方式												エアタイト方式
防火方式	ゴムパッキン一式											防火方式
吊込方式	ダブルヒンジ, 引違い, ネル張り	ダブルヒンジ, 引違い, ネル張り	ダブルヒンジ, 引違い, ネル張り	今左	今左	回転軸	埋込軸	軸吊	軸吊	回転軸	回転軸	吊込方式
時開処理	時開き 2点(ステンレス)	今左	今左	今左	アルマイト仕上							時開処理
建具						O.S.C.	SOP	今左	SOP	ビニールクロス張	(2D2)床 ·0D2 (1)床金 ·0D2	建具
錠	トーメイ 10ヤム	アルミハンドル トーメイ 6ヤム	今左	今左	トーメイ 6ヤム							錠

記号	(7) (WD)	(8) (WD)	(1) (S)	(11) (WD)	(11)' (WD)	(1) (SS)	(1)' (SS)	(2) (SS)	(3) (SS)	(4) (SS)	(5) (SS)	(6) (SS)	(9) (SS)	(9)' (SS)	記号
取付か所	1・2F W.C	2F 休憩室 厨房ホール 納入	3F 中会議室 (可動壁)	3F 中会議室 (大会)		1F ホール	2Fホール	1F ホール	3F ホール	2F 応接	3F ホール	1F 廊下	BIF サービスヤード	BIF サービス通路	取付か所
数量	2	2	3	3 4		1	1	1	1	1	1	3	2	1	数量
形状種類(開閉方式)															形状種類(開閉方式)
internal寸法W×H	550 × 1,850	1,500 × 2,000	4,600 × 2,337	1450 × 1960 (1800×1960)		4,410 × 3,150 (2750)		4,345 × 3,150	3,600 × 2700	4,150 × 2,750	5,150 × 2,700	900 × 1,000	3400 × 2400 (3,300×2,400)		internal寸法W×H
見, 枠, 額縁見込	枠 40	今左		枠 50 同ハシヤ				今左							見, 枠, 額縁見込
枠, 框, 見付															枠, 框, 見付
材質	ホワイトマルチ化粧石プランコテ	石張ベニヤ プランコテ	石張ベニヤ ウールD・釘			スチール		今左			スチール	今左	今左		材質
金物 錠, 建具, 召合, 戸当り, 吸込め	ラバトリーヒンジ 回転軸 吉年金具	ヒンジ…ノブヒンジ シリンダー錠(モロッコ)													金物 錠, 建具, 召合, 戸当り, 吸込め
金物 ドアクローザー															金物 ドアクローザー
建具金物	回転軸	回転軸	引手	今左		引違い(床埋込ケンドン) ルートアル スタンドメタル		今左		今左					建具金物
窓開															窓開
換気ガラリ															換気ガラリ
エアタイト方式															エアタイト方式
防火方式						特定防火設備方式 シャッター		今左		今左	特定防火設備方式 シャッター	今左	煙感知器連動式シャッター		防火方式
吊込方式	時開き	回転軸	吉年吊元, 吉年吊元	引手 in (床埋込ケンドン)		シャッター 3ヶ所 時開き		スチールシャッター		床埋込スチールシャッター 3ヶ所 時開き		今左	今左		吊込方式
時開処理						本ハンドライト		今左		本ハンドライト		今左	今左		時開処理
建具		SoP		50 P		SoP		今左		SoP		今左	今左		建具
錠															錠


記号	(11) (SS)	(6) (SS)	(8) (SS)	(1) (WD)	(1)' (WD)	(2) (WD)	(3) (WD)	(4) (WD)	(5) (WD)	(6) (WD)	(11) (WD)	(10) (WD)	(12) (WD)	記号
取付か所	1F 廊下	スロープ	玄関前庭 車寄	1・2F A.D.		階段室屋上	ELV1機械室	1,2,3F 通路	1F 階段 2F 踊場	3F 大会議室	3F 大会議室	3F 中会議室	3F 中会議室 AD	取付か所
数量	1	2	1	1 1	1	1	1	3	4	2	1	3	3	数量
形状種類(開閉方式)														形状種類(開閉方式)
internal寸法W×H	14,310 × 500	6,000 × 2,700	8000 × 2600	1,100 × 4,000 (3,000)		2500 × 400	300 × 300	1,100 × 270	900 × 3,000	500 × 2,500	3,000 × 2,000	1,500 × 2,000	1,100 × 2,000	internal寸法W×H
見, 枠, 額縁見込				枠 90		今左	今左	今左	枠 70	今左	枠 40	今左	今左	見, 枠, 額縁見込
枠, 框, 見付														枠, 框, 見付
材質	スチール	今左	今左	アルミ				スチール			マンホール フラッシュ OSC	マンホール フラッシュ OSC	今左	材質
金物 錠, 建具, 召合, 戸当り, 吸込め								ヒンジ…ノブヒンジ	ヒンジ…ノブヒンジ		錠前			金物 錠, 建具, 召合, 戸当り, 吸込め
金物 ドアクローザー									シリンダー 丞(主)					金物 ドアクローザー
建具金物	吊元, 金物一式 (ゴム付き) レール・マウント (アルミ又は)	今左	今左	木ガラリ アルミ網		今左	今左	今左	把手 方頭 L=100	今左	把手 方頭 L=100	引手	今左		建具金物
窓開													トーメイ		窓開
換気ガラリ				開閉ガラリ 1ヶ所					開閉ガラリ 1ヶ所				ガラリ 100×100		換気ガラリ
エアタイト方式															エアタイト方式
防火方式															防火方式
吊込方式	吊元 トア スチールシャッター	今左	今左	網戸 アルミガラリ					片開き スチール網ガラリ		片開き	三面引	引込み (室内用網戸)		吊込方式
時開処理	モンタライト	今左	今左	網戸 丸棒 (スタンガラ)					ホンテライト						時開処理
建具	SoP	今左	今左								O.S.C.	浴室ほうろう引 3型引違戸	SOP		建具
錠															錠

注記
1. 建具金物は特記なき限り、ステンレス製とし、見本品により決定する。
2. 框上のバックセットは "76 mmとし、特記なき限り框上の床仕上面より1,000 mmとする。
3. 木製の品質程、特に特記なき限りすべて檜とする。スチール製
4. 錠(空錠, 表示, 非常, 空ボタン, その他) 鍵(シリンダー, 特殊, マスターキー, その他)
9. 製作に当っては必要あれば現場実測のこと。


記事


清水建設株式会社一級建築士事務所	59・8・20	70-83B132	椙山女学園大学大学会館他外構	A-25	大学会館	
	1:100	建具表 — (2)				

LA-03

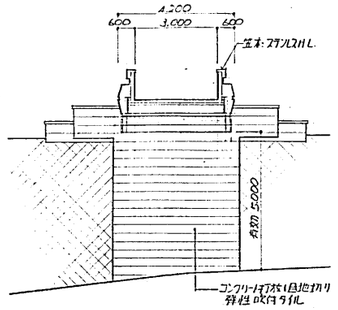


Ⓑ-Ⓑ 断 面 図

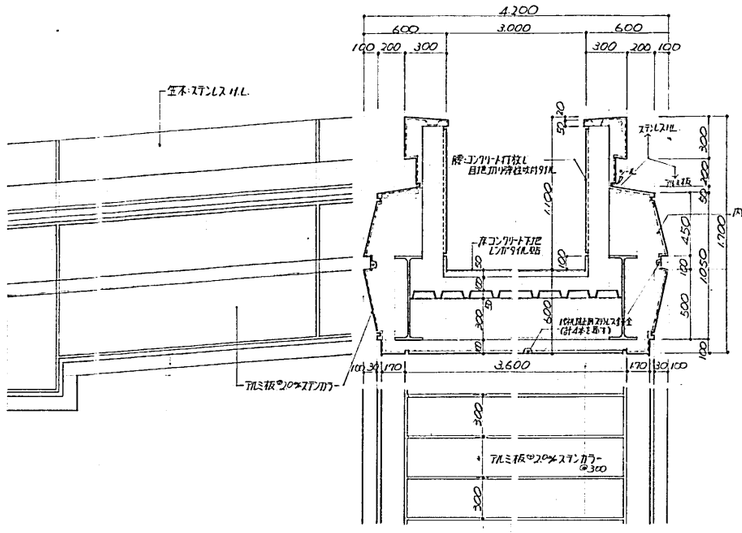


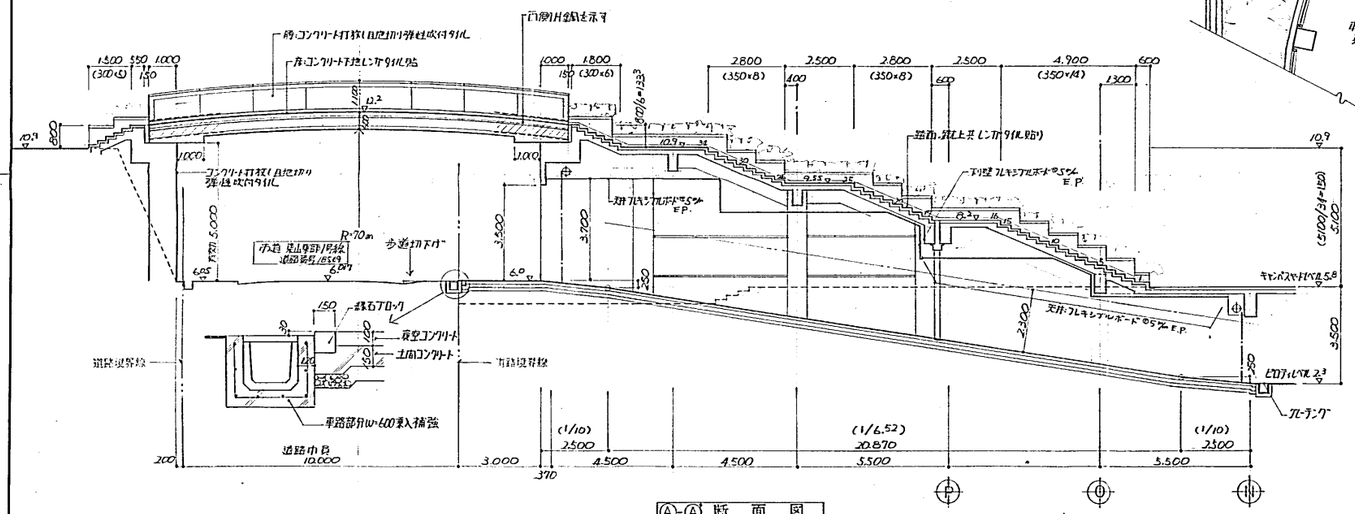

Ⓐ-Ⓐ 断 面 図

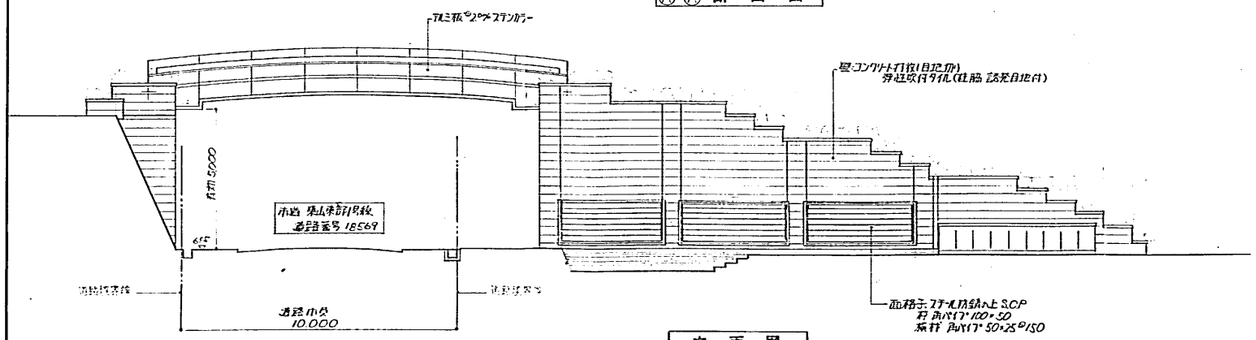

立 面 図

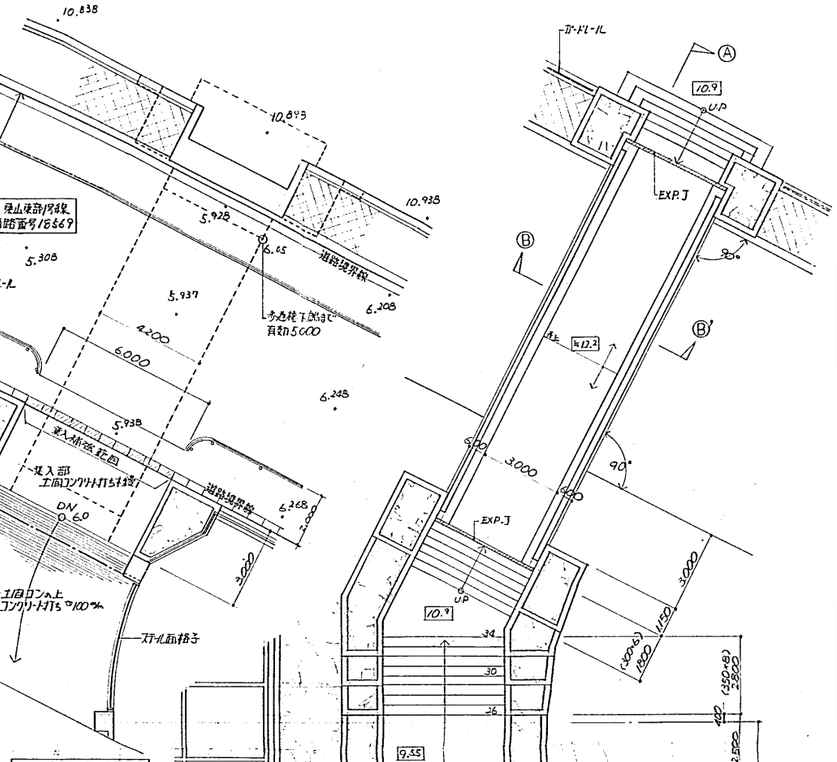

1階平面図


2階平面図

道路占用面積 4,200×10,000 = 42 m²


記事		清水建設株式会社一級建築士事務所	名	・・・	年月日 1:100 縮尺	72-03B132 相山女学園大学大学会館他外構 歩道橋	A-28

A1012 (1984.8. 10,000)

A 27

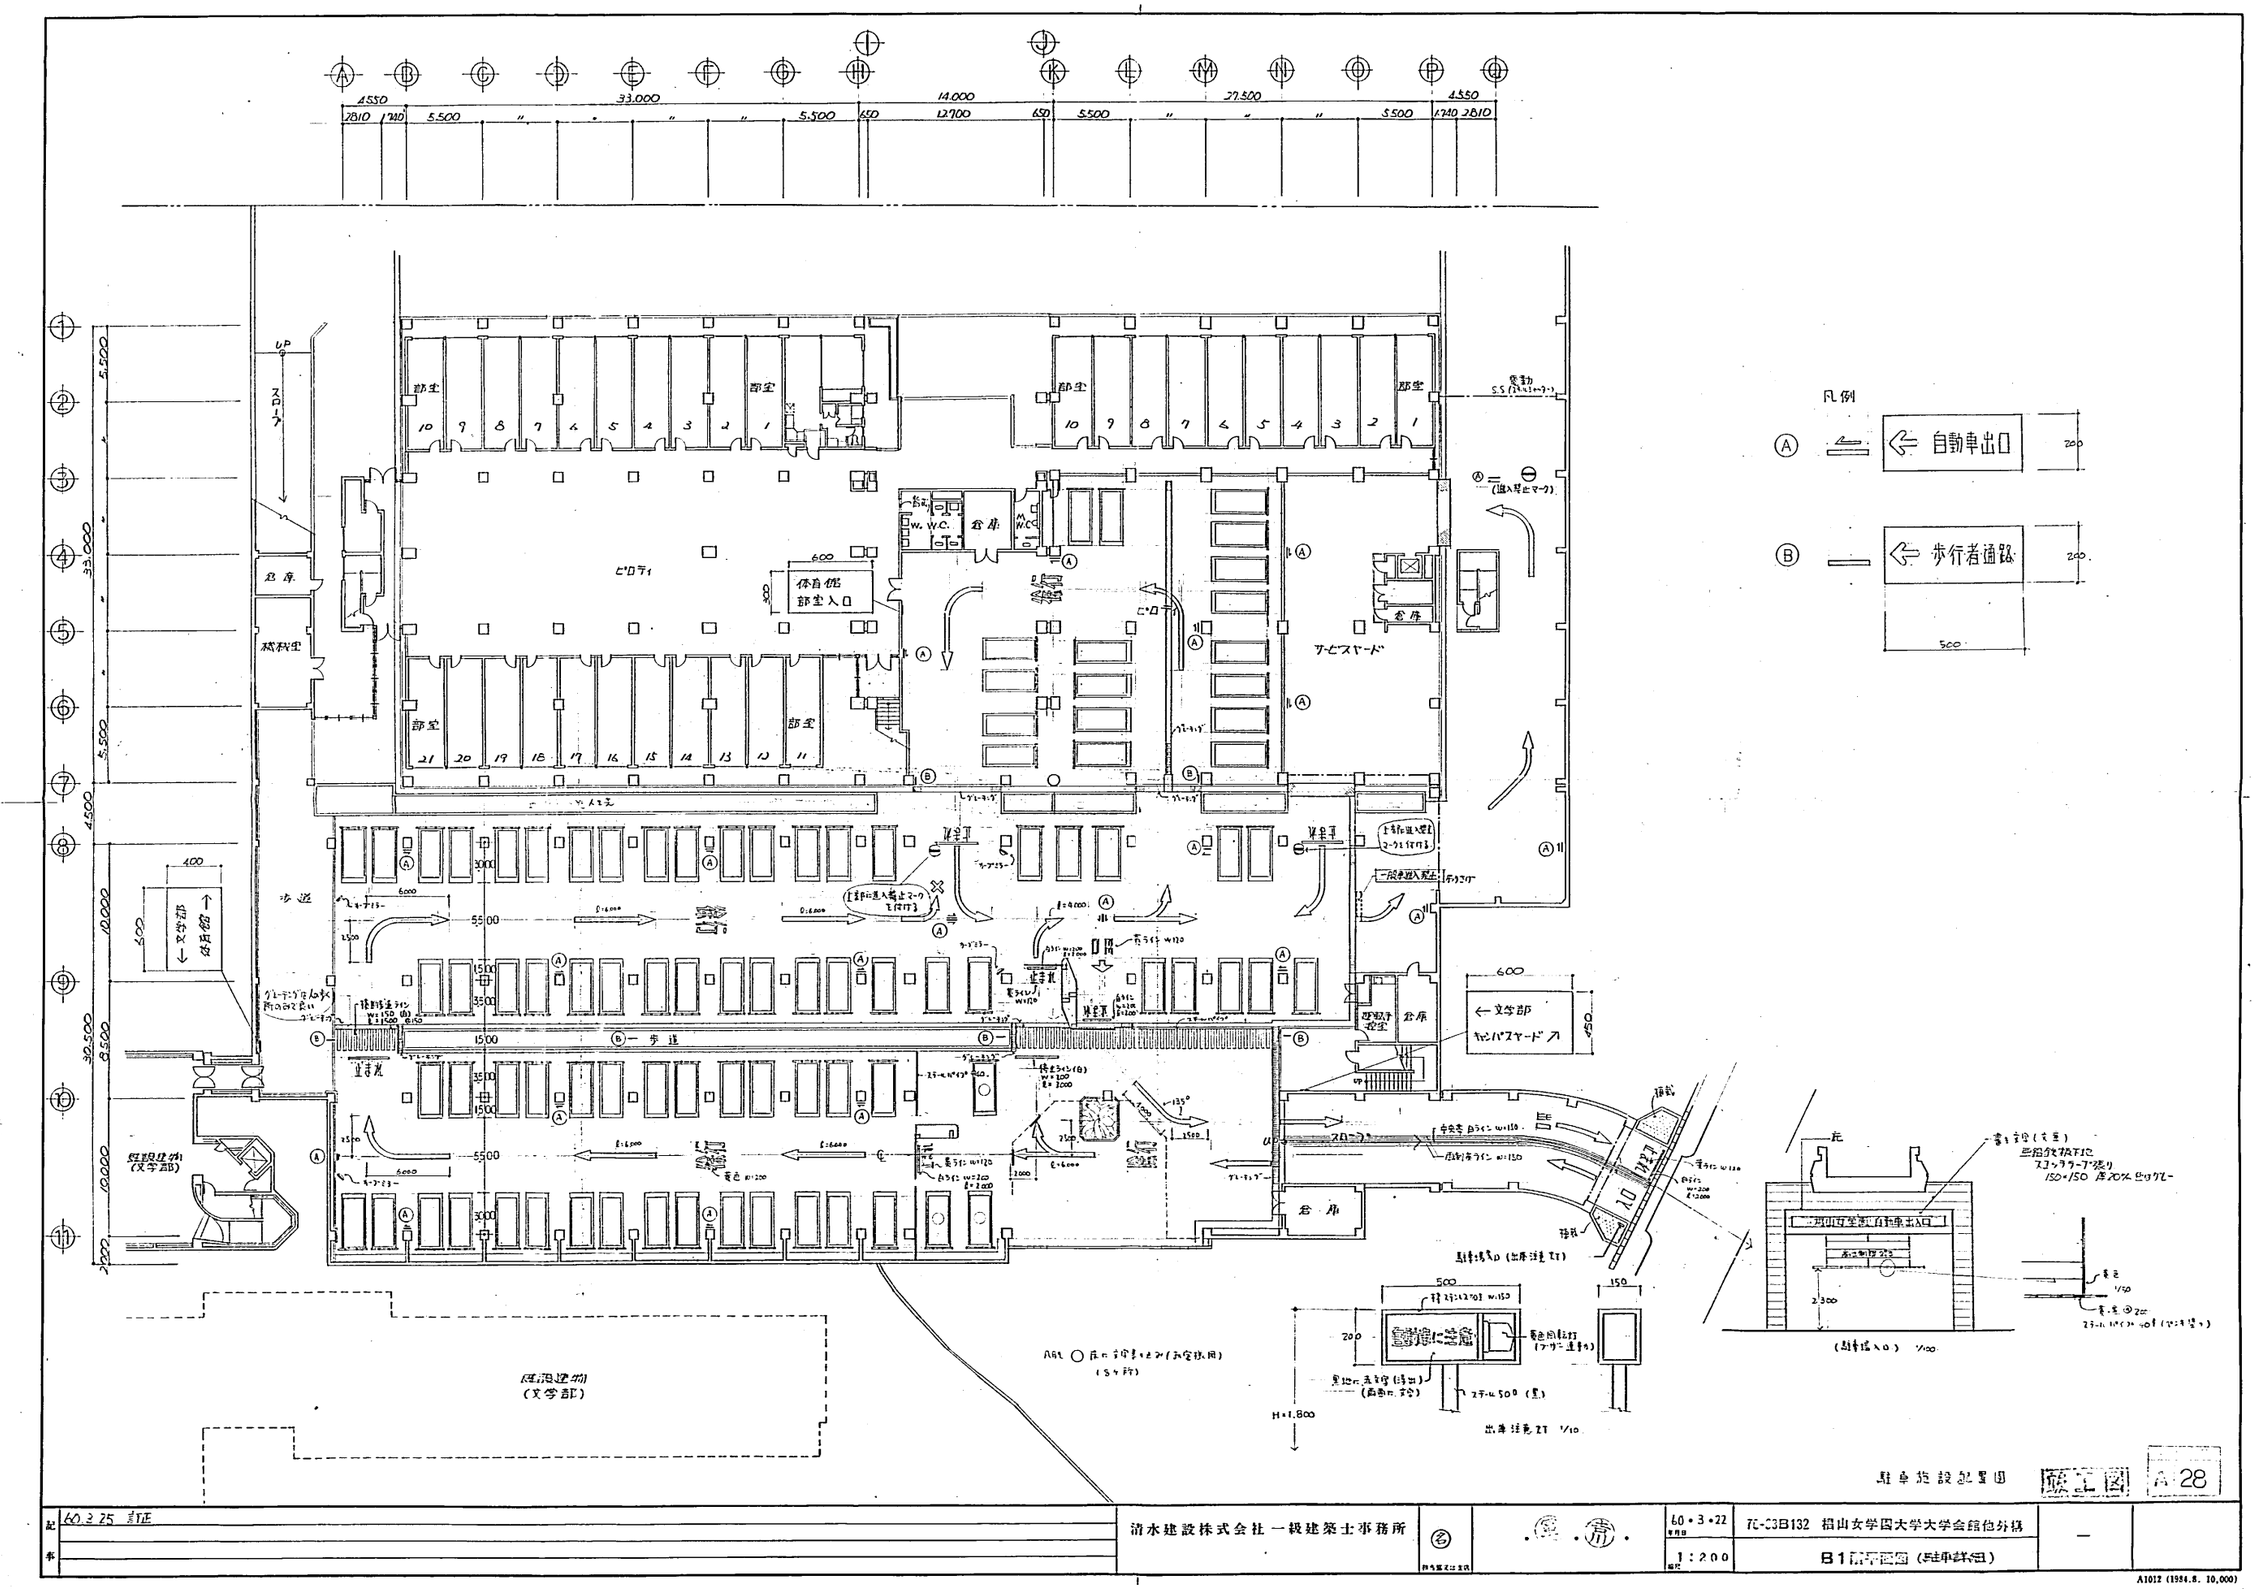
凡例
Ⓐ 自動車出口
Ⓑ 歩行者通路
500
A-28
駐車施設配置図
竣工図
60.3.25 訂正
清水建設株式会社 一級建築士事務所
60・3・22
FC-83B132 椙山女学園大学大学会館他分棟
1:200
B1階平面図（駐車場図）
A1012 (1984.8. 10,000)

食堂

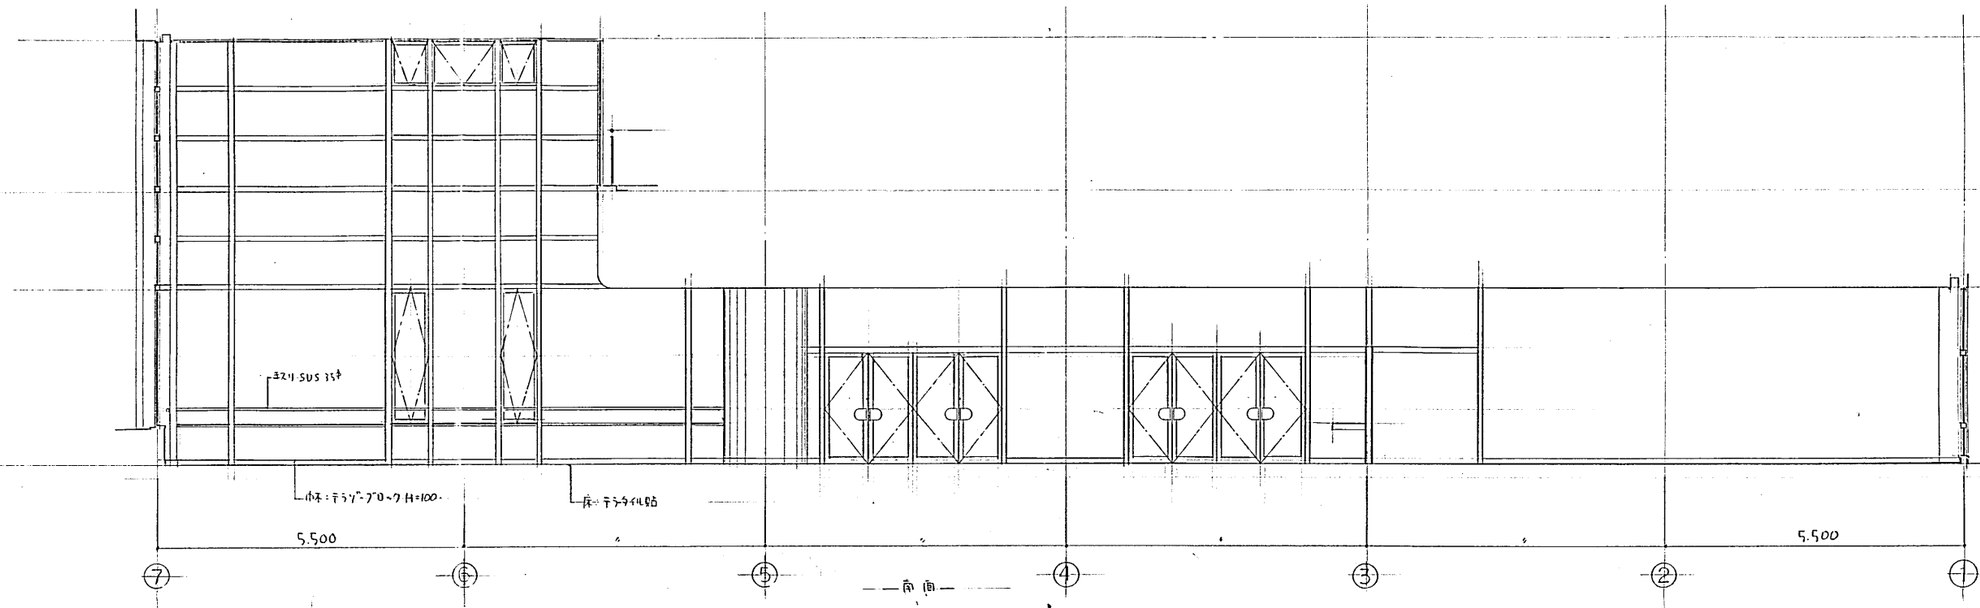



記事	清水建設株式会社 一級建築士事務所	㊫	40・3・23	70-83B132 福山女学園大学大学会館総合棟	A—1	
			1:50	展開図（食堂）		

A1012 (1984.11. 10,000)

展開図 A 29

名古屋 A-460 305

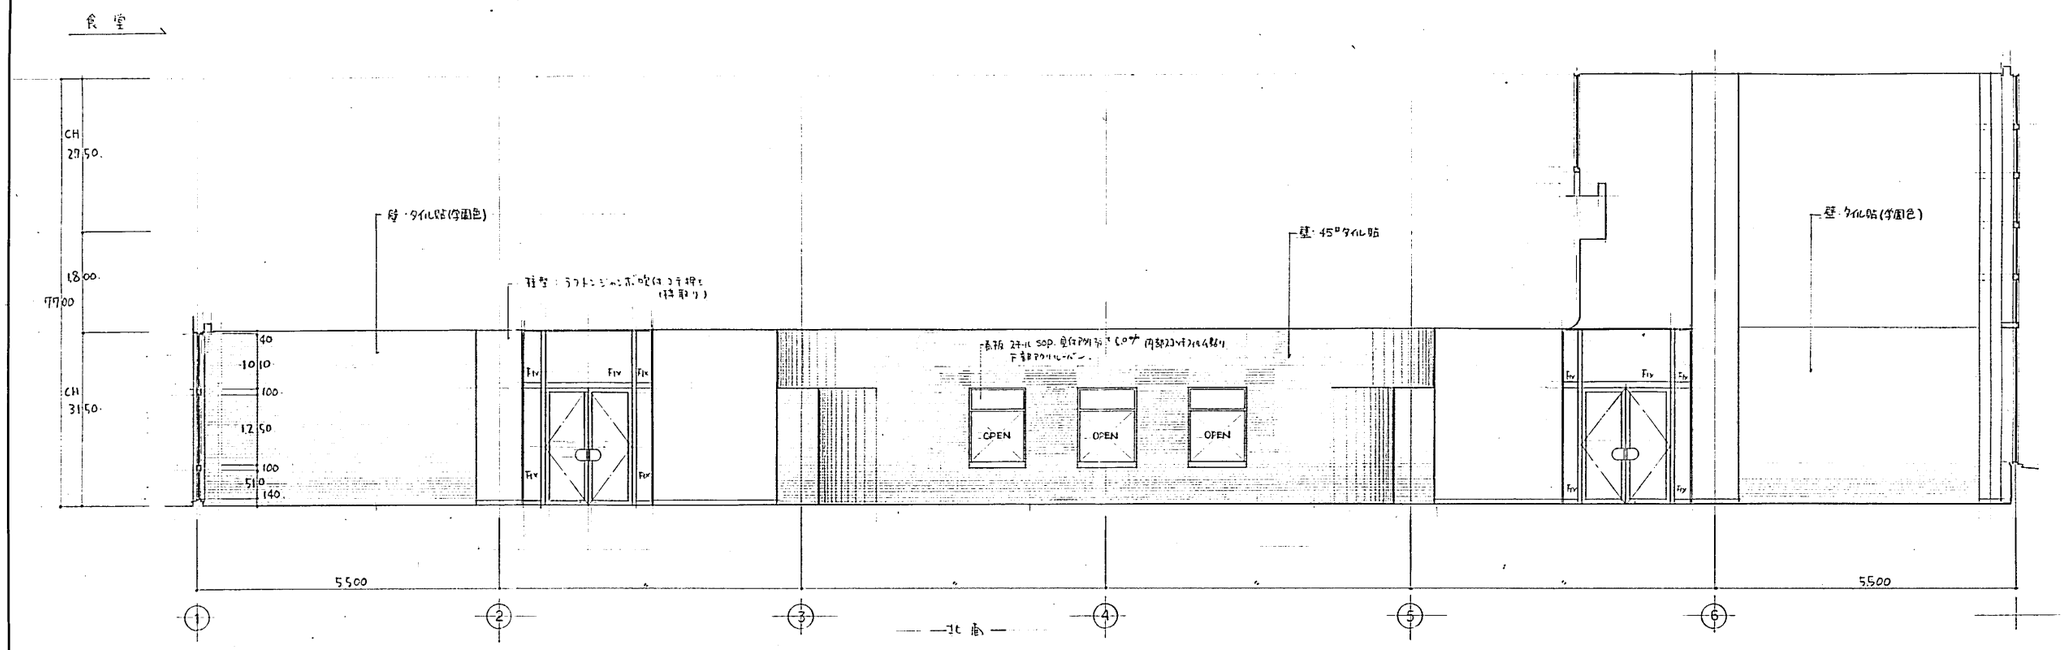

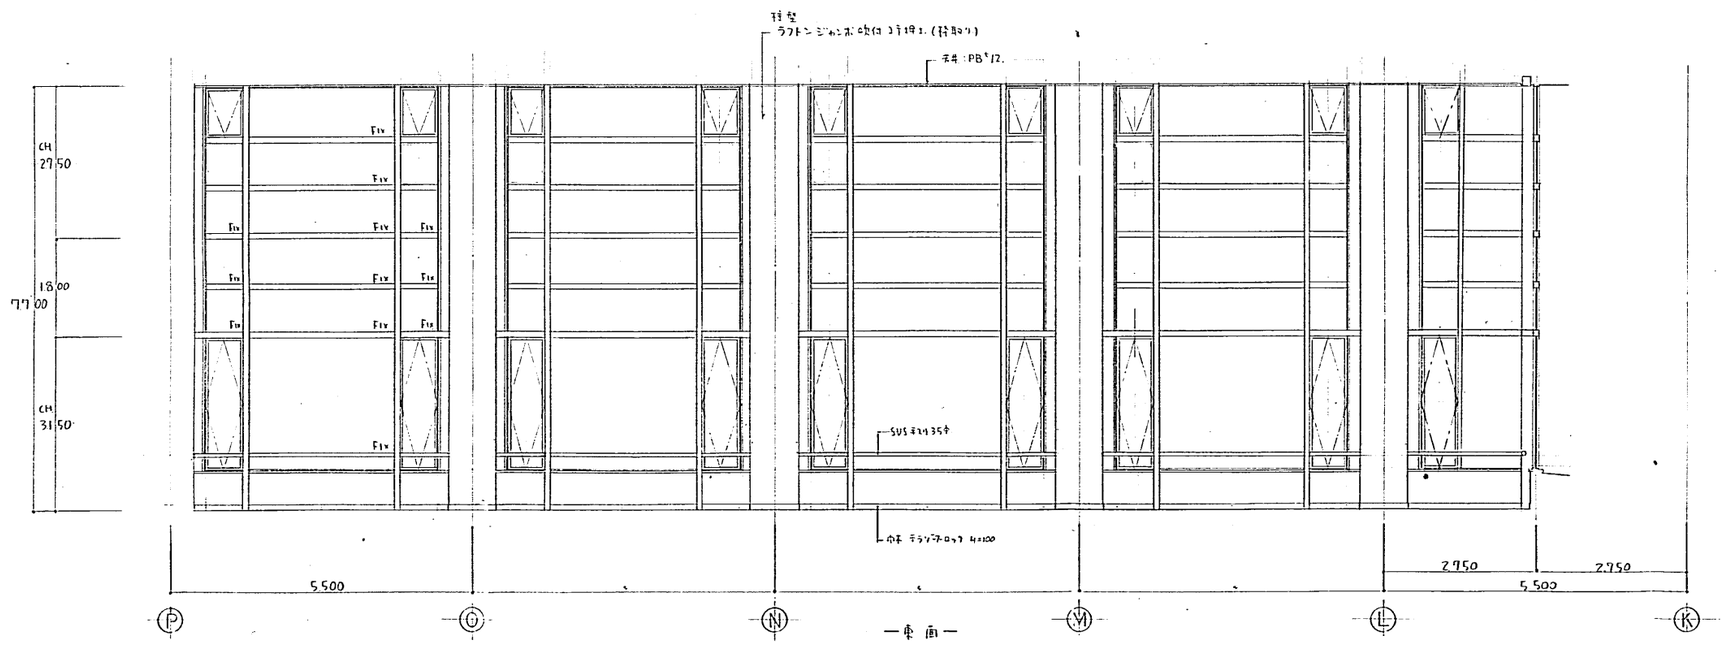


設工図 A 30

記事	清水建設株式会社 一級建築士事務所	㊁	60・3・23	70-83B132 相山女学園大学大学会館他外構	A—2	
			1:50	長 断 図 (食堂)		

A1012 (1984.11. 10,000)

名古屋 A-460 306

食堂

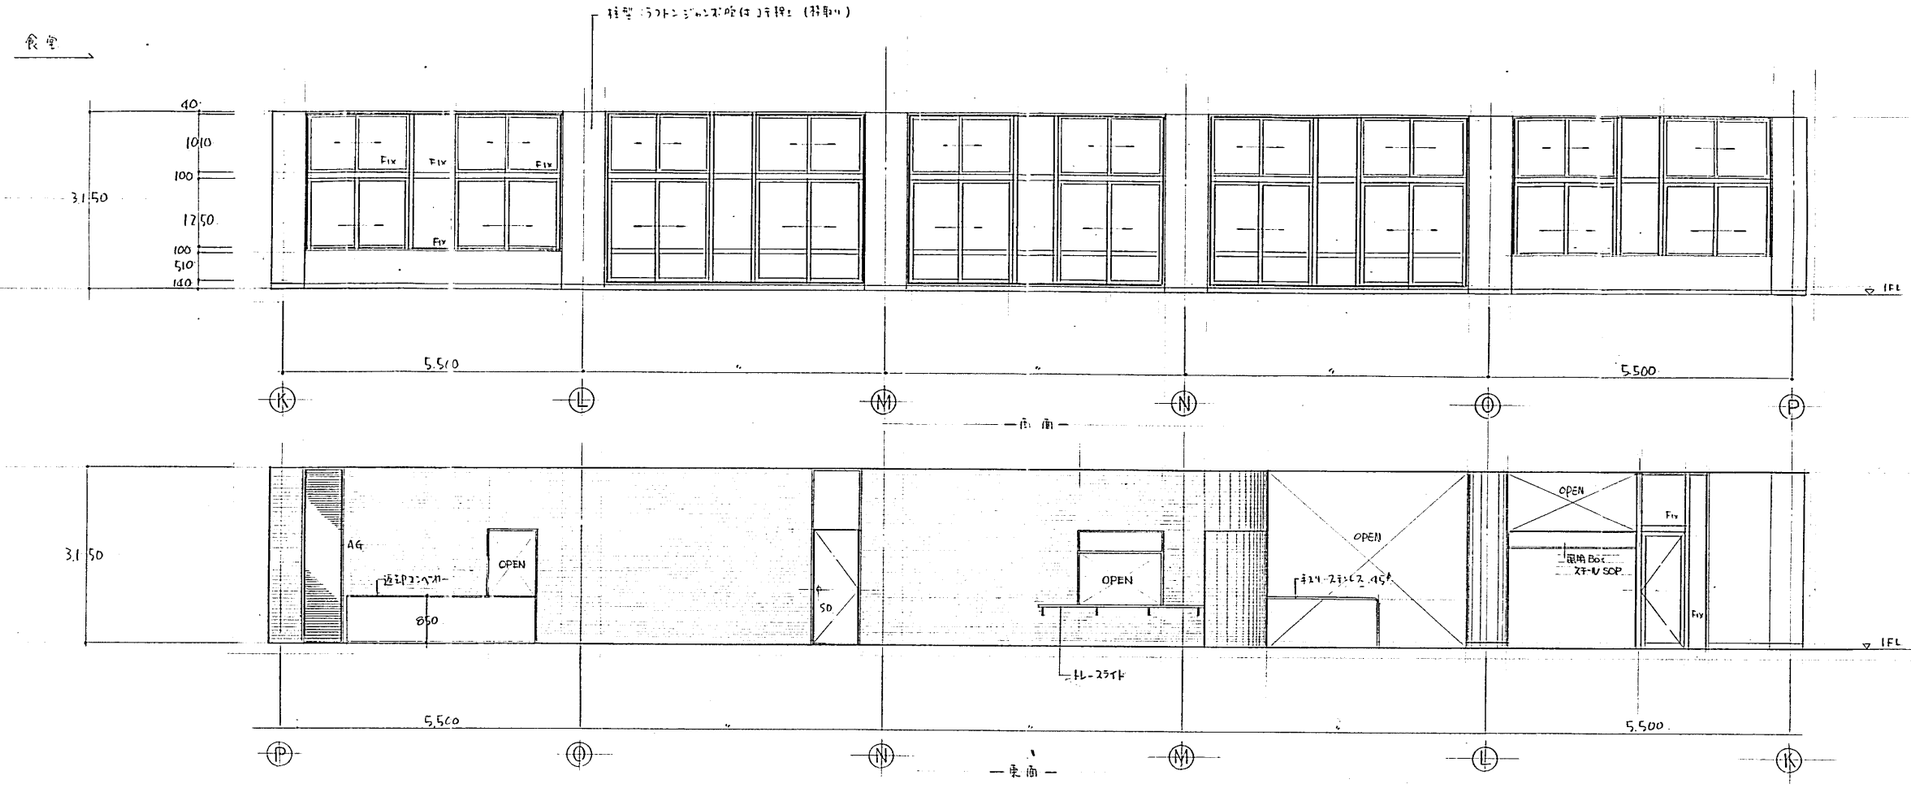



記事	清水建設株式会社 一級建築士事務所	㊞	60・3・23	70-83B132 福山女学園大学大学会館増築	A-3	
			1:50	展開図（食堂）		


A1012 (1984.11.10,000)

名古屋
A-460
307

喫茶室

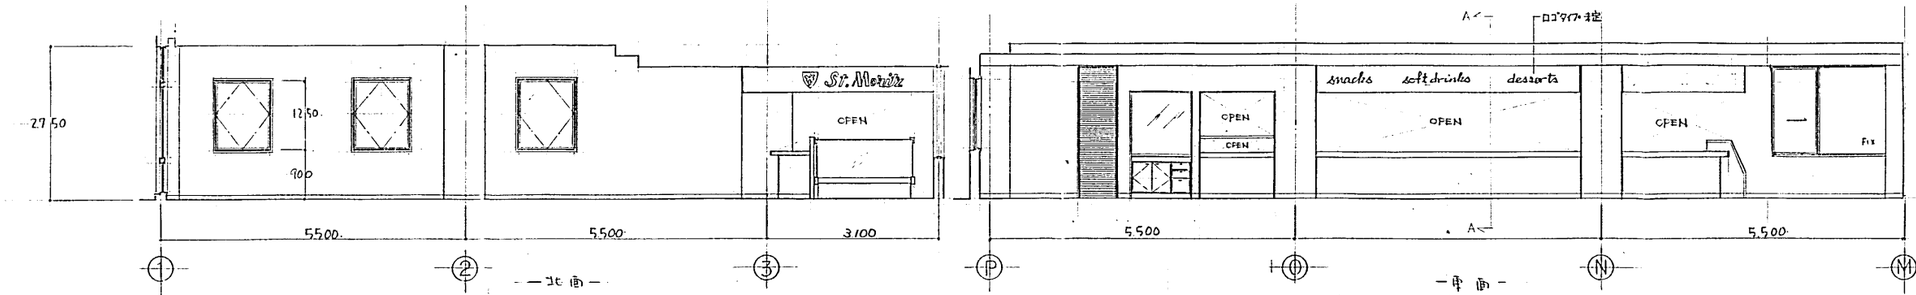

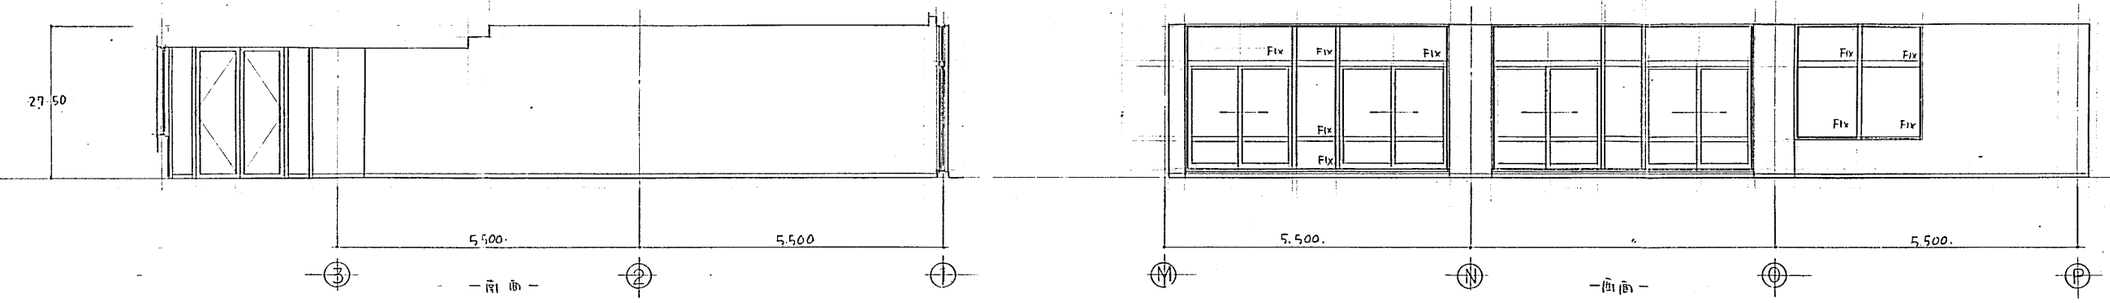

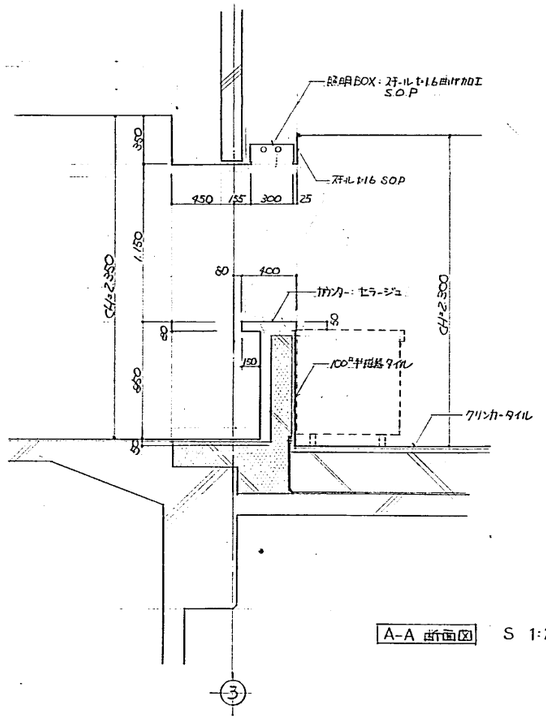

コンクリート打増し部分

A-A 断面図 S 1:20

記事	清水建設株式会社 一級建築士事務所	㊞		60・3・23	70-83B132	椙山女学園大学大学会館他外構	A-4
				1:50	展開図（喫茶室）		

A1012 (1984.11.10,000)

名古屋 A-460 308

現況

改造

N

N

1250

S=1/50

平面図

立面図


平面図

立面図

※フェンスの設置は任意とする。
Φ1800に基礎用穴アケの事

						敷地 北西角 改造図	

A1012 (1983.9. 10,000)

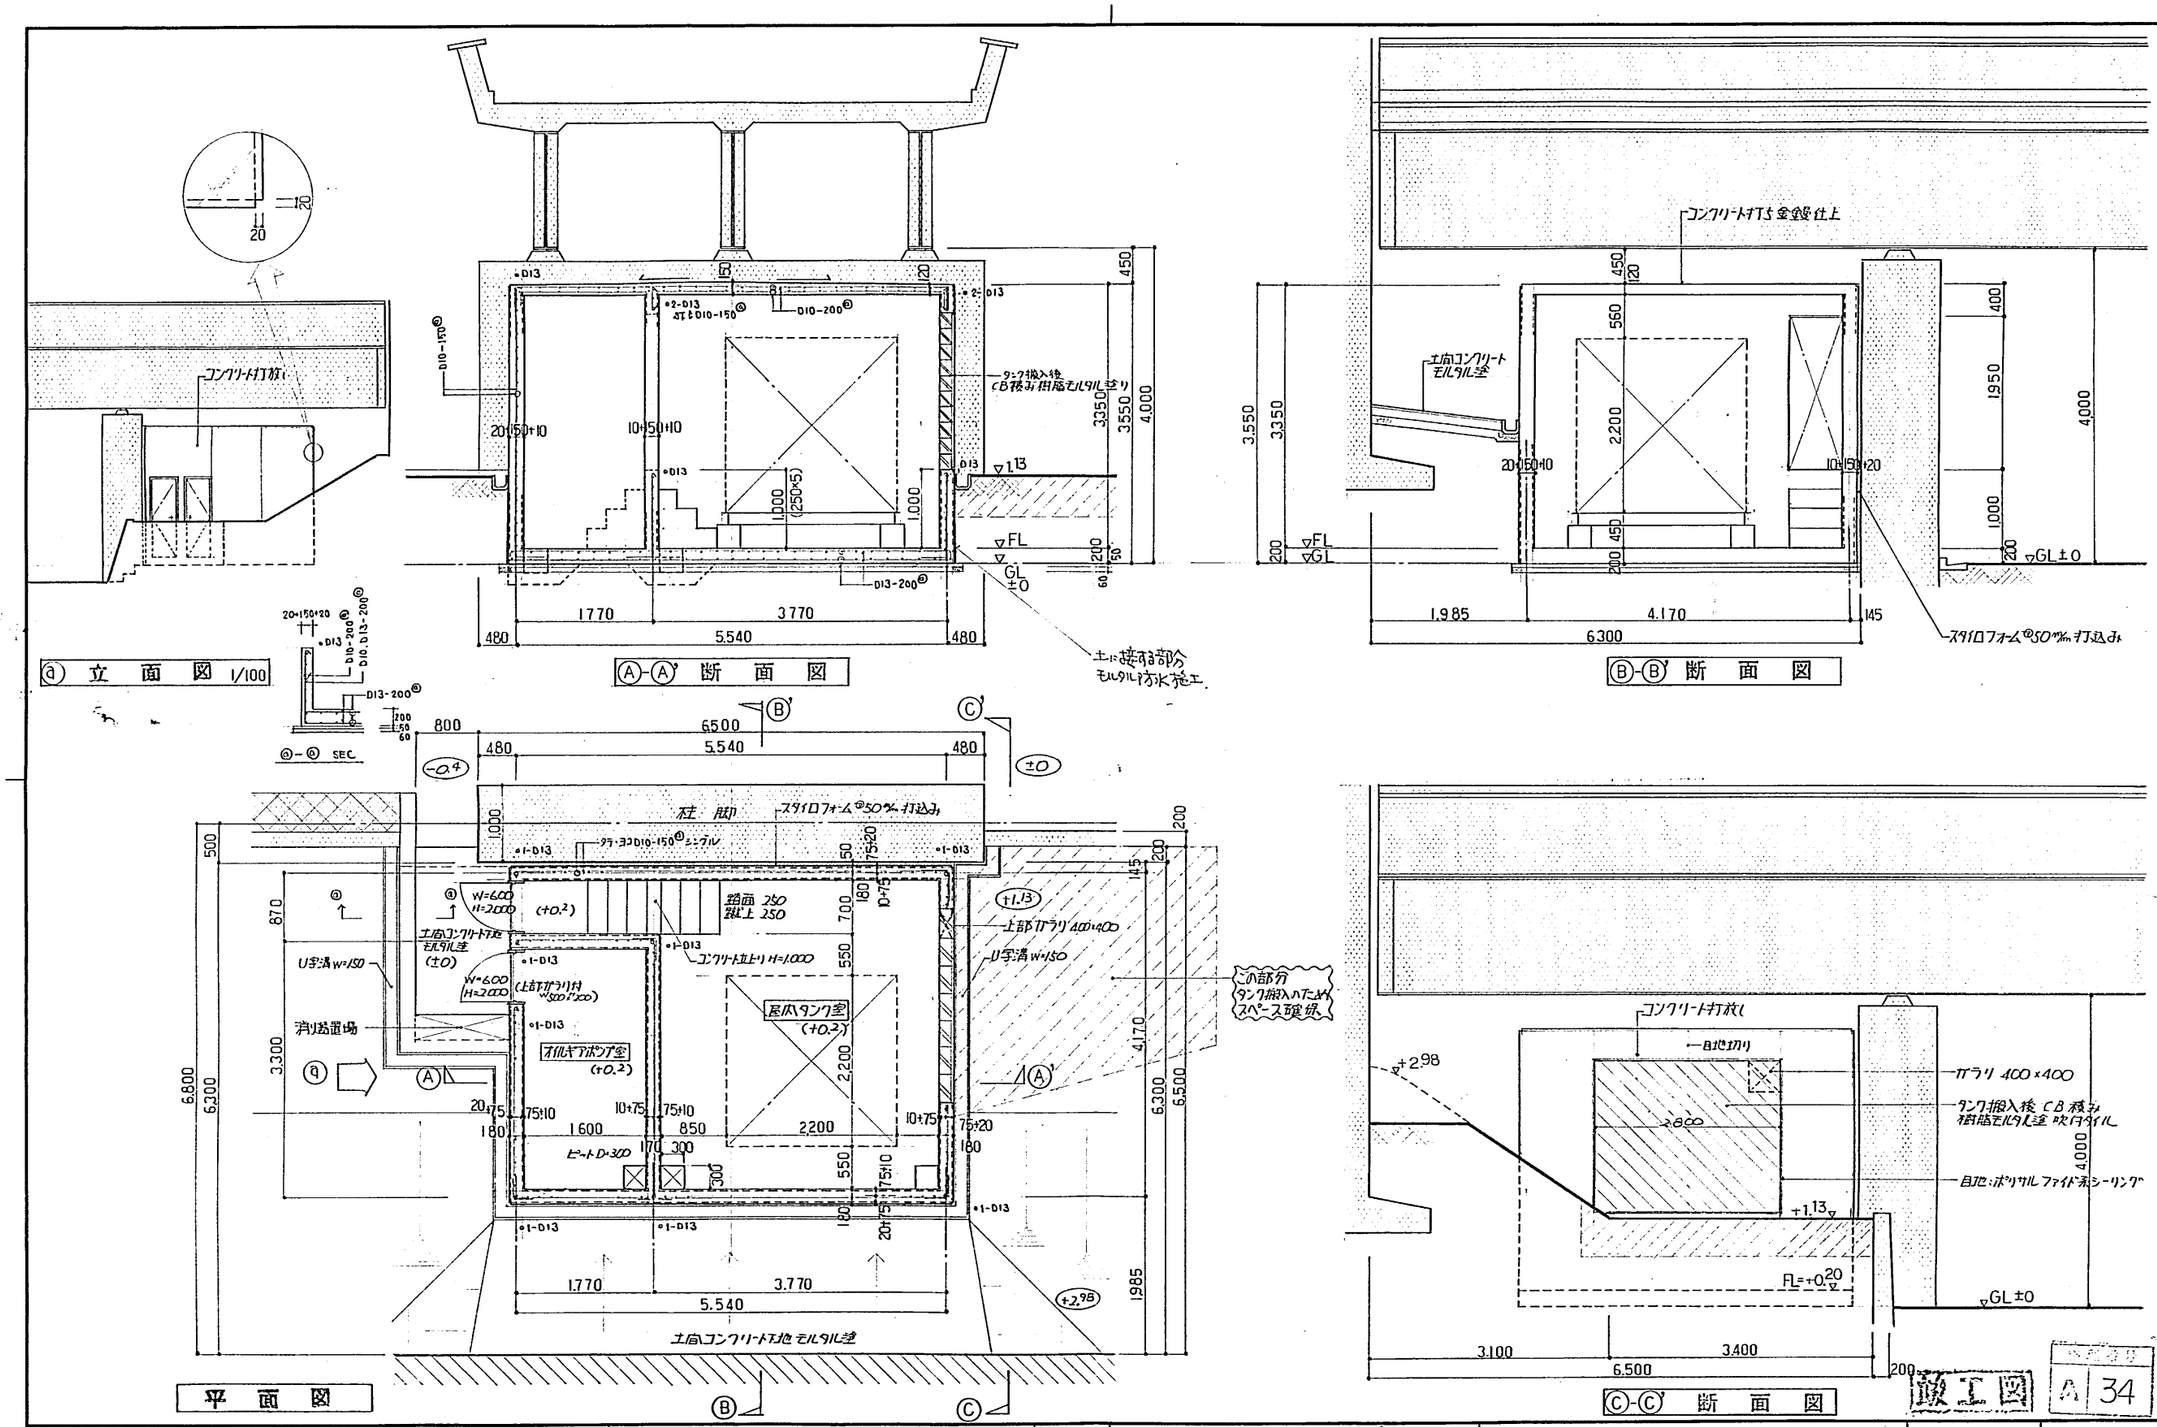

平 面 図

ⓐ 立 面 図 1/100

Ⓐ-Ⓐ' 断 面 図

Ⓑ-Ⓑ' 断 面 図

Ⓒ-Ⓒ' 断 面 図


記事	構造仕様 コンクリート Fc=180 kg/cm², スランプ 18cm 以下 鉄筋 SD30 規格品 60.1.17 訂正(搬入口)	清水建設株式会社一級建築士事務所	名 担当部又は支店		59・12・19 年月日 1:50 縮尺	70-83B132 福山大学図大学大学会館他外構 平面図 断面図(オイルタンク室)

A1011 (1984.10.10,000)


A 34

名古屋 310
A-460

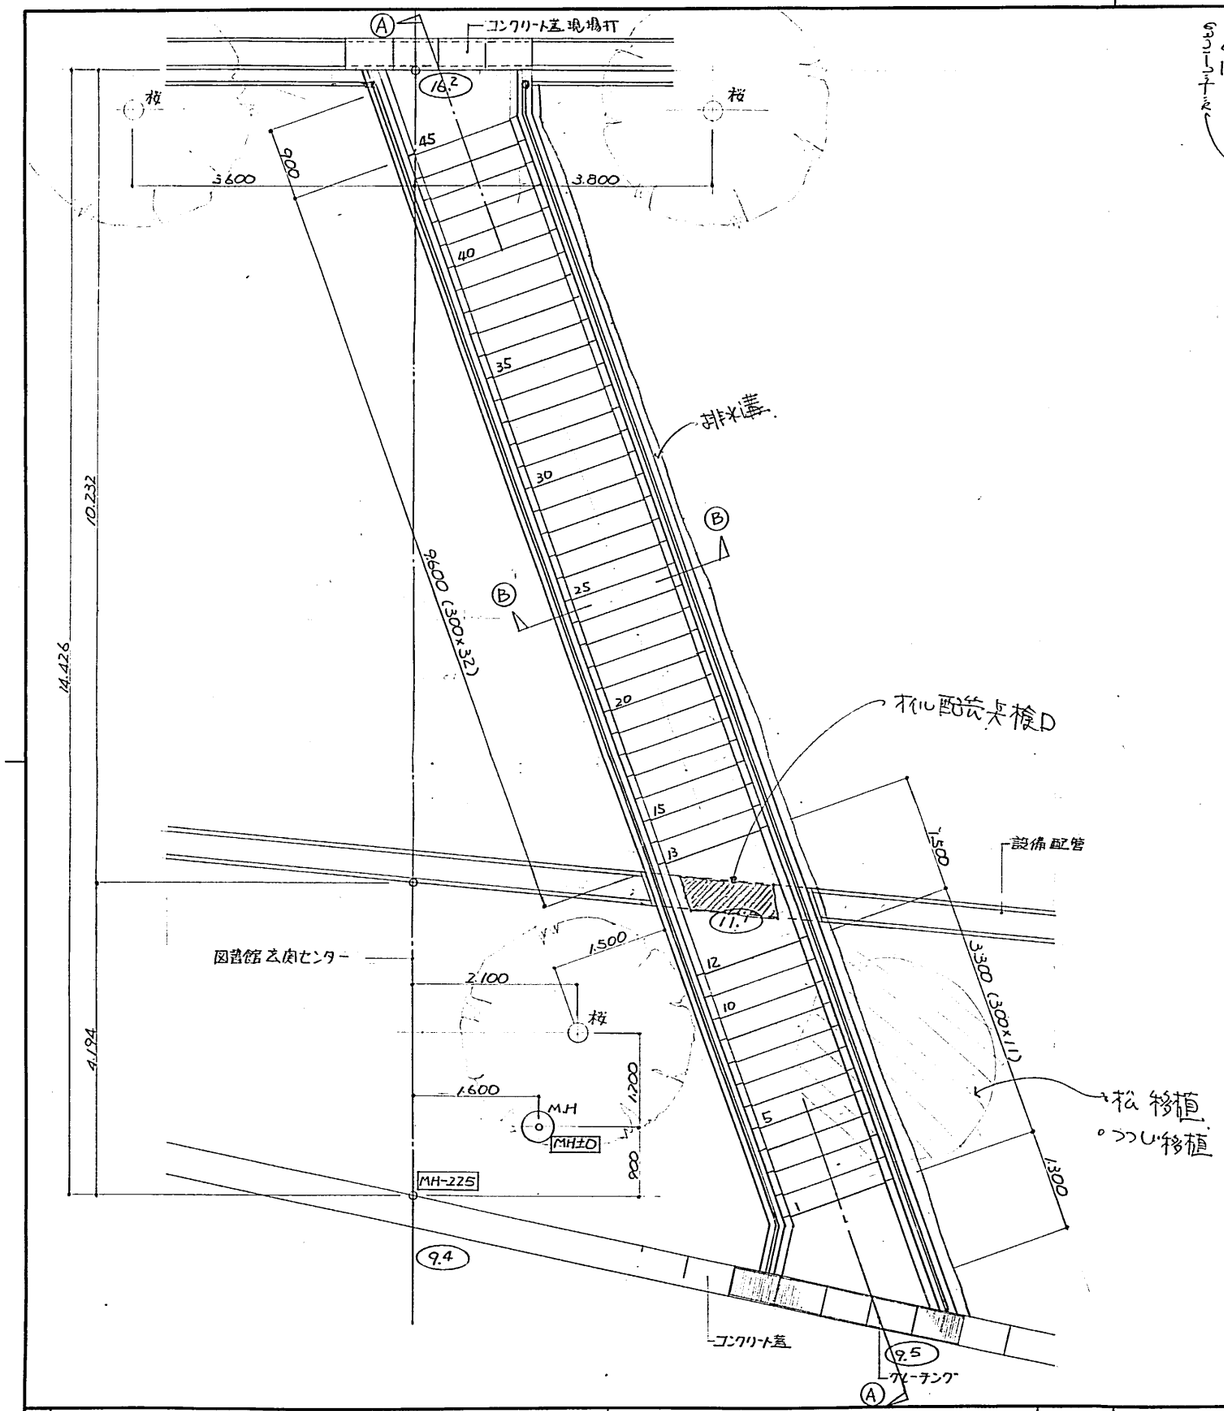

記事	85.08.21 修正	清水建設株式会社一級建築士事務所	名 担当部又は支店		60・8・13 年月日	70-83E132 椙山女学園大学大学会館他外構	—
					1/50 縮尺	図書館前連絡階段 平面図、断面図	

A1011 (1985.5.10,000)