図面・計画書添付書

工事名

椙山女学園　星が丘キャンパス大学会館食堂リニューアル工事

図面名称

東側 吸音ルーバー部下地鉄骨製作図

施工予定日　2027/01/12

躯　体　[✓ 仕　上]　設　備

[✓ 打合図]　受領図　受領印用図

発行日

返却希望日

	発注者			施工部署				生産技術部		設備部	
				現場管理責任者	工事長	主任	担当者	工事長	担当者	工事長	担当者
印				✓ 承認 2026/10/07 金子　冬平				承認 2026/10/07 小山　努			
日付				10.7							

	設　計 責任者	工　事 監理者	工事監理担当者								
			意匠		構造		機械		電気		
印		工藤	山上	稲垣	平山						
日付		261014	261014	2026,10,9	261015						

記　事（質疑応答・連絡事項・その他）

ルーバー割(目地合わせるとこ等)もご確認お願いします

1006

椙山女学園/星が丘キャンパス
大学会館食堂リニューアル工事

（東側）吸音ルーバ壁鉄骨下地

打合図

2026 年　10 月 05 日

出図・訂正記事

	年	月	日	備　　考	
⓪	2026	10	05	初図	
①					
②					

質疑・回 答

表示（図中雲マーク）

年	月	日	質 疑 事 項	年	月	日	回 答

仕上材質

天端塞ぎ: ボンデ鋼板1.6t SHOP塗装(別途工事)
下地:錆止めマデ

取付予定日	製作日数	受領希望日	受領日	取極No.
年　月　日	日	年　月　日	年　月　日	No.

三友建材株式会社

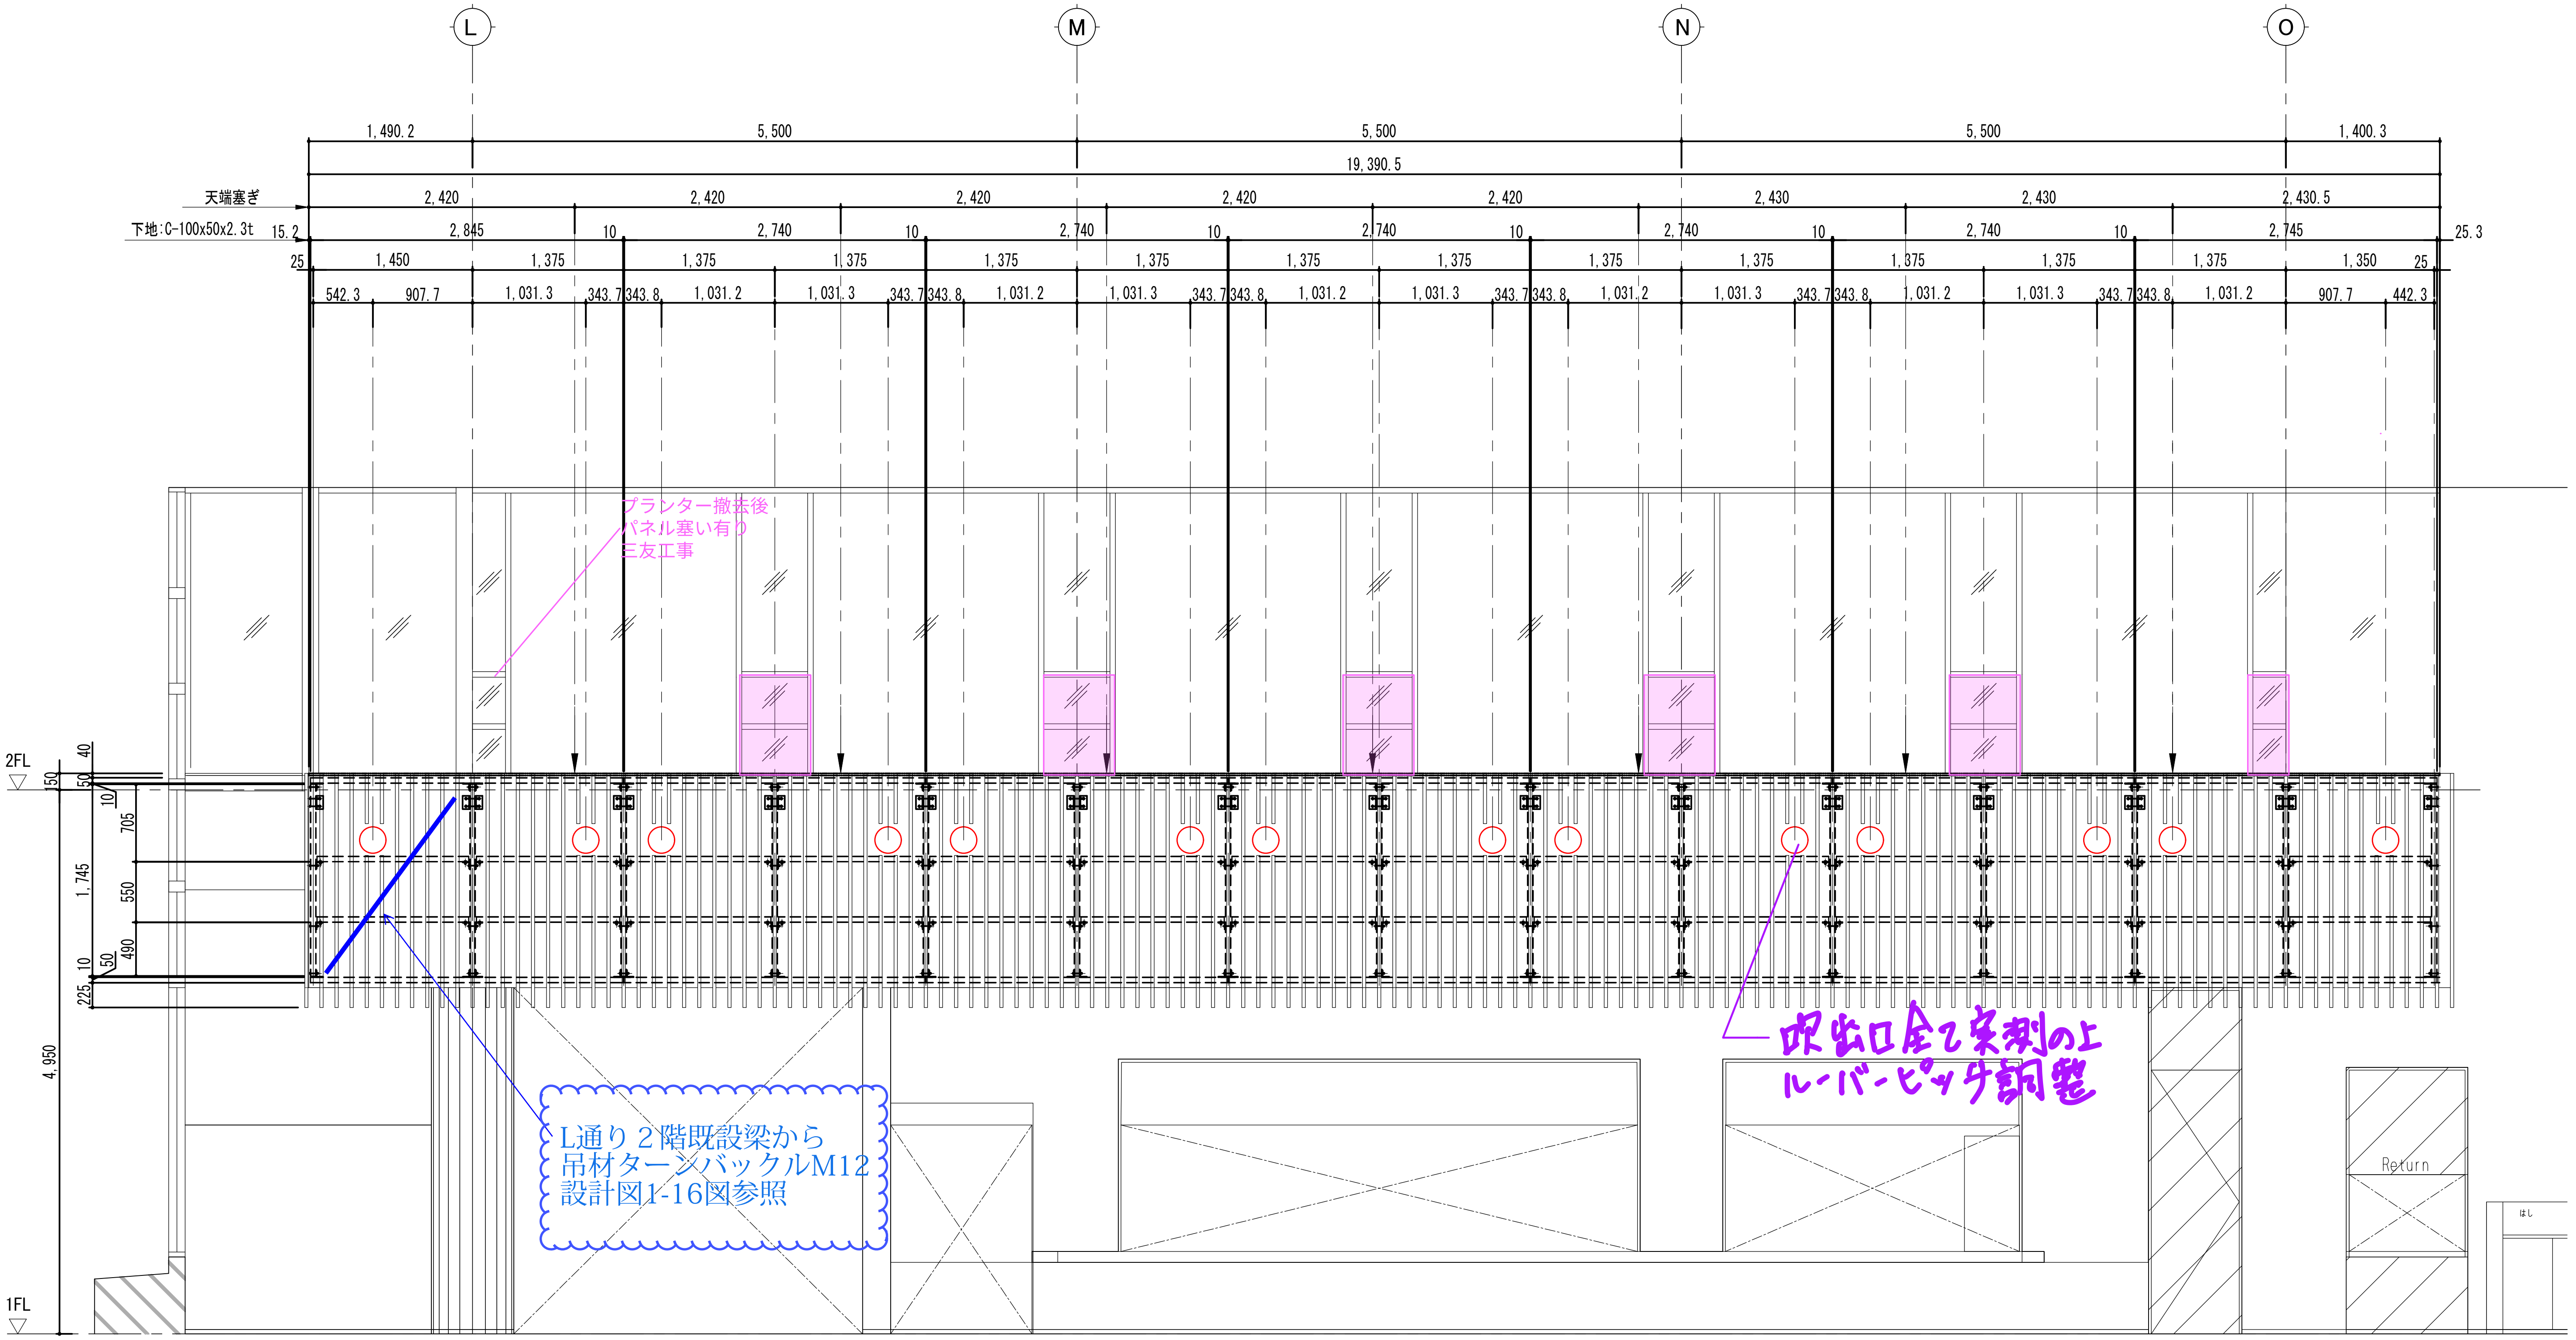
L
M
N
O
1, 490. 2
5, 500
5, 500
5, 500
1, 400. 3
19, 390. 5
天端塞ぎ
2, 420
2, 420
2, 420
2, 420
2, 420
2, 430
2, 430
2, 430. 5
下地:C-100x50x2. 3t
15. 2
2, 845
10
2, 740
10
2, 740
10
2, 740
10
2, 740
10
2, 740
10
2, 745
25. 3
25
1, 450
1, 375
1, 375
1, 375
1, 375
1, 375
1, 375
1, 375
1, 375
1, 375
1, 375
1, 375
1, 375
1, 350
25
542. 3
907. 7
1, 031. 3
343. 7
343. 8
1, 031. 2
1, 031. 3
343. 7
343. 8
1, 031. 2
1, 031. 3
343. 7
343. 8
1, 031. 2
1, 031. 3
343. 7
343. 8
1, 031. 2
1, 031. 3
343. 7
343. 8
1, 031. 2
1, 031. 3
343. 7
343. 8
1, 031. 2
907. 7
442. 3
2FL
1FL
40
150
50
10
705
1, 745
550
490
10
50
225
4, 950
Return

プランター撤去後
パネル塞い有り
三友工事

L通り２階既設梁から
吊材ターンバックルM12
設計図1-16図参照

吹出口全て実測の上
ルーバーピッチ調整

（東側）吸音ルーバ壁鉄骨下地 平面1/30

参照資料名

仕上材質

天端塞ぎ: ボンデ鋼板1.6t SHOP塗装(別途工事)
下地:鋳止めマデ

三友建材株式会社

年	月	日	No.	修　正　内　容	修正者	年	月	日	No.	修　正　内　容	修正者
			⑩						⑤		
			⑨						④		
			⑧						③		
			⑦						②		
			⑥						①		

取極NO.

縮尺（A1用紙）
S=1/30

初図日
2026 年 10 月 05 日

現 場 名	椙山女学園/星が丘キャンパス 大学会館食堂リニューアル工事
内　　容	（東側）吸音ルーバ壁鉄骨下地　NO. 01

部長	課長	主任	製図者	現場担当
			トゥアン	榊原

打　合　図
受　領　図
2026 年 10 月 05 日

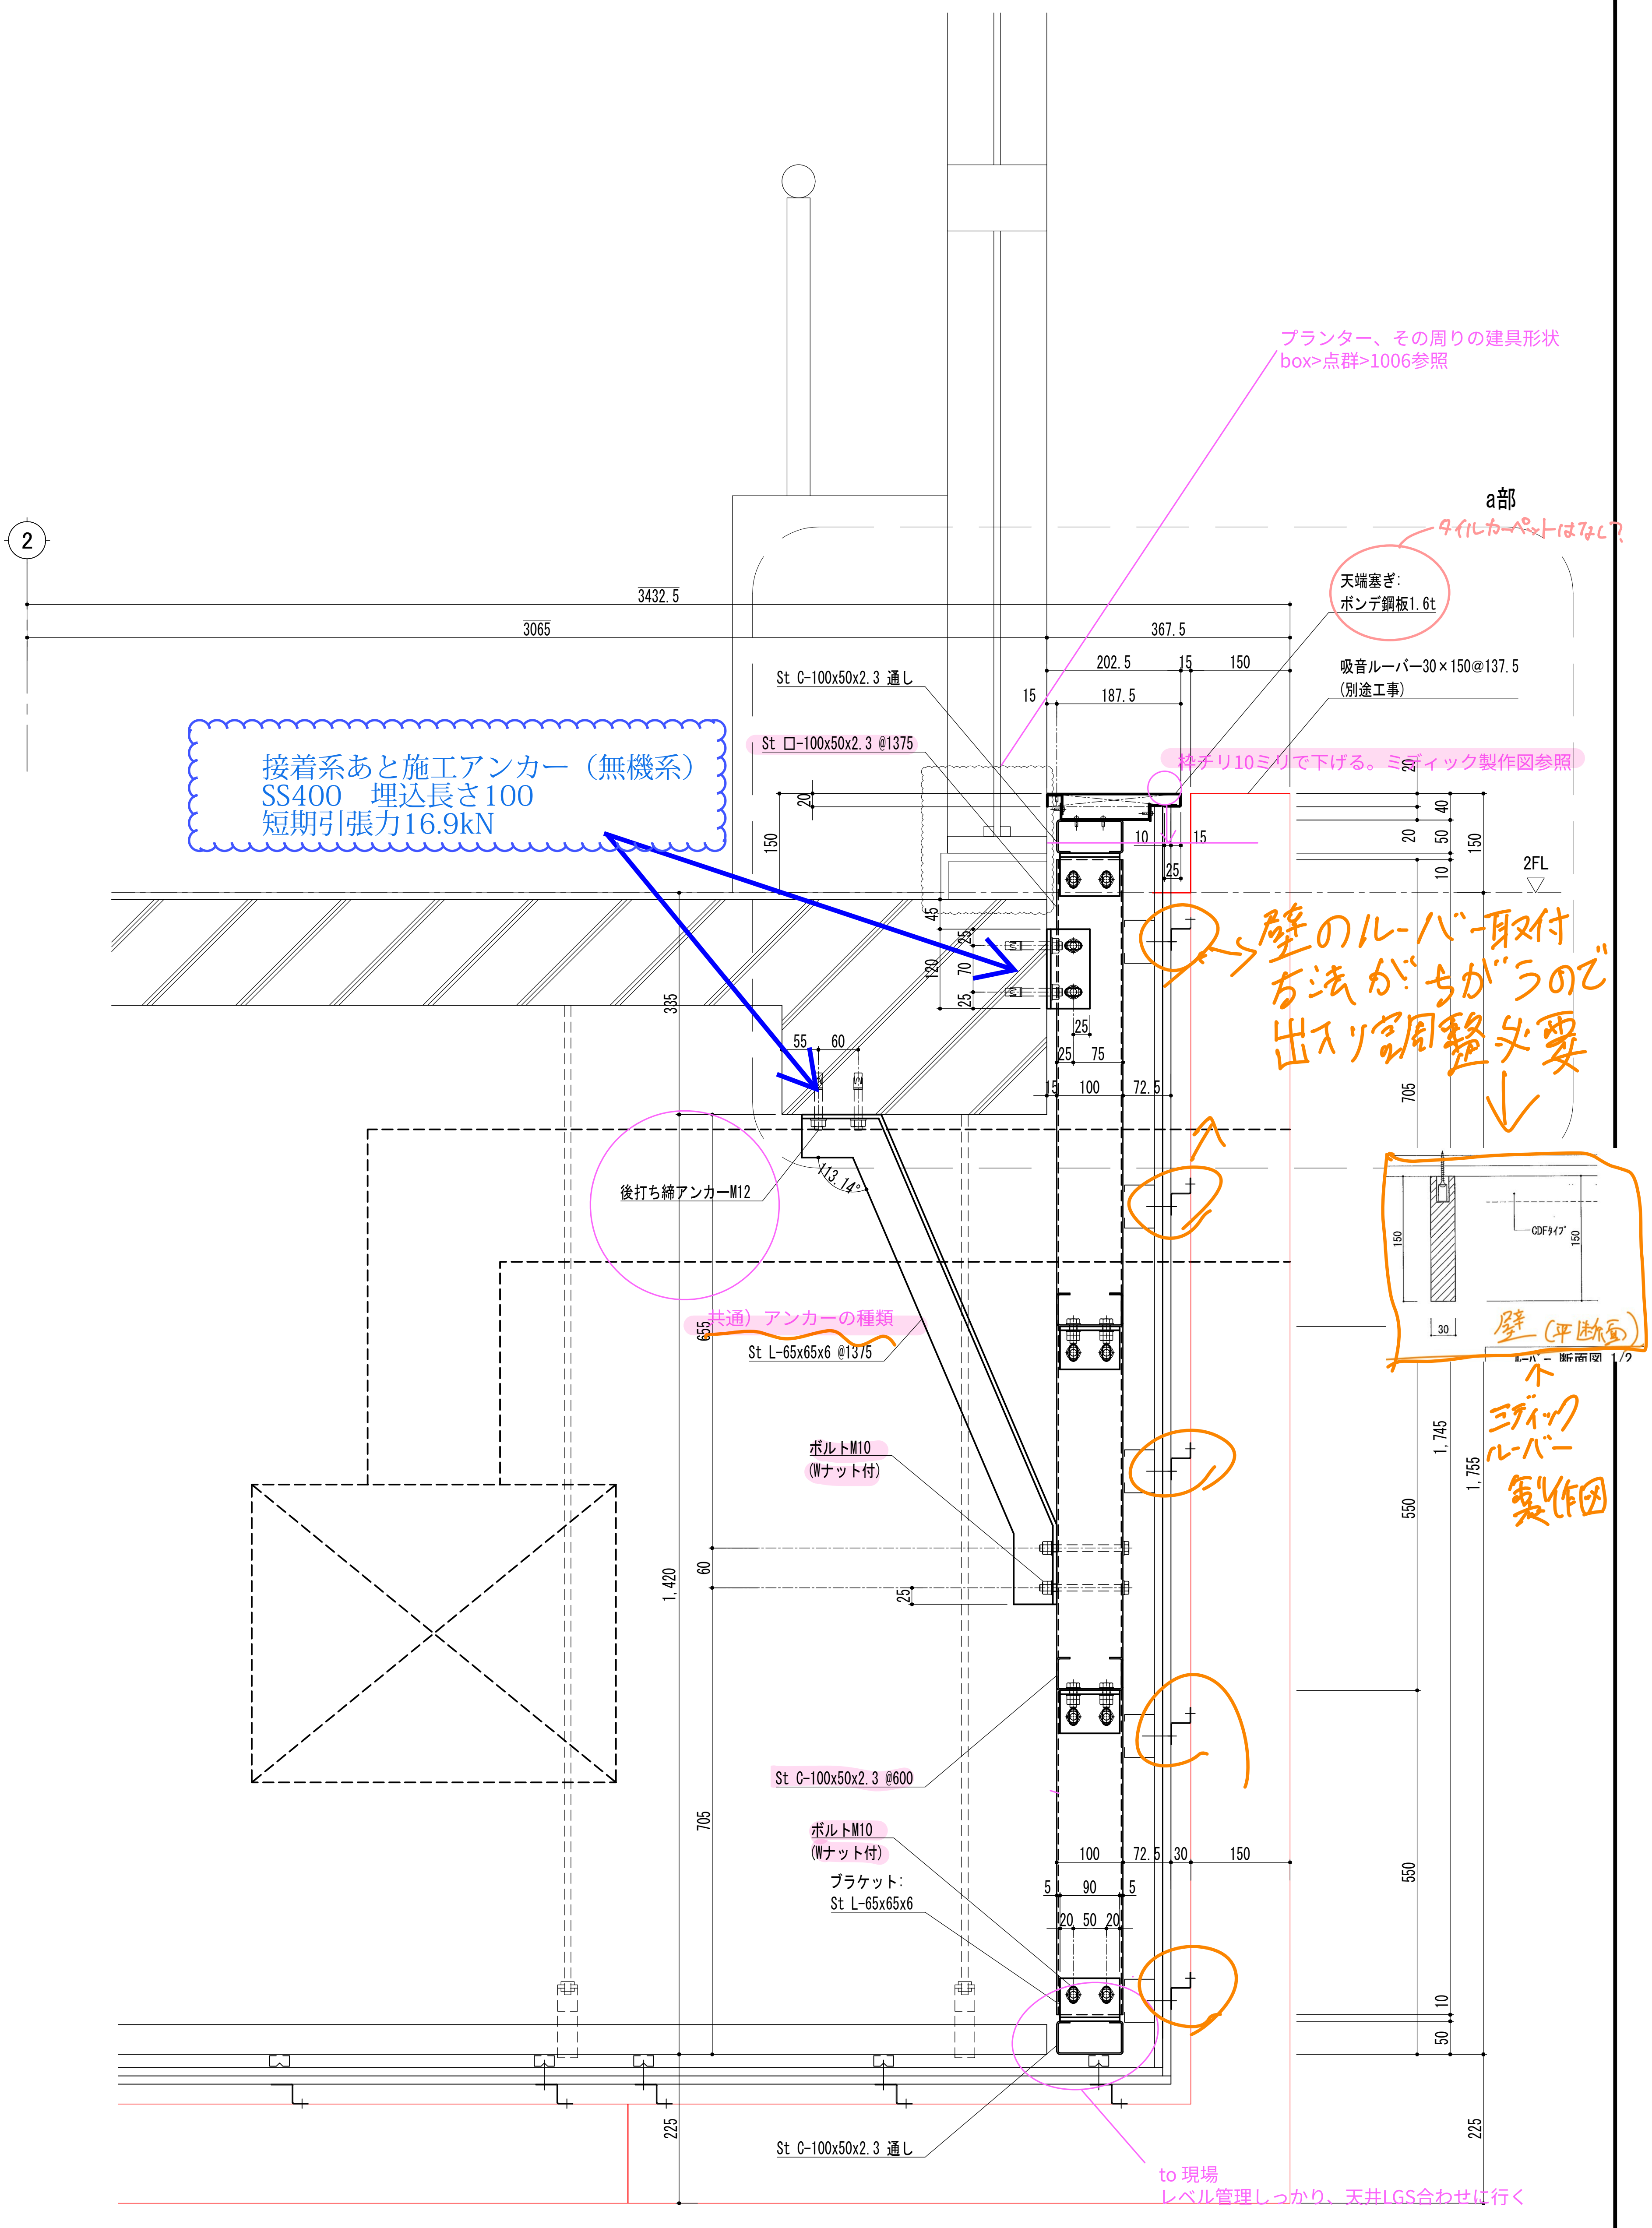
2
3432.5
3065
367.5
202.5
15
150
187.5
a部
天端塞ぎ:
ボンデ鋼板1.6t
吸音ルーバー30×150@137.5
(別途工事)
St C-100x50x2.3 通し
St ロ-100x50x2.3 @1375
20
150
10
15
25
40
50
2FL
45
25
120
70
25
25
75
100
72.5
55
60
335
後打ち締アンカーM12
113.14°
655
St L-65x65x6 @1375
ボルトM10
(Wナット付)
1,420
60
25
St C-100x50x2.3 @600
705
ボルトM10
(Wナット付)
ブラケット:
St L-65x65x6
100
72.5
30
150
5
90
5
20
50
20
St C-100x50x2.3 通し
225
705
1,745
1,755
550
550
10
50
225
CDFﾀｲﾌﾟ
150
150
30
ルーバー断面図 1/2

接着系あと施工アンカー（無機系）
SS400　埋込長さ100
短期引張力16.9kN

プランター、その周りの建具形状
box>点群>1006参照

タイルカーペットはなし?

枠チリ10ミリで下げる。ミディック製作図参照

共通）アンカーの種類

壁のルーバー取付方法がちがうので出入り調整必要

壁（平断面）

ミディックルーバー製作図

to 現場
レベル管理しっかり、天井LGS合わせに行く

吸音ルーバ壁鉄骨下地　断面1/5

参照資料名

仕上材質
天端塞ぎ：ボンデ鋼板1.6t SHOP塗装(別途工事)
下地：錆止めマデ

三友建材株式会社

No.	年月日	修正内容	修正者
⑥			
⑦			
⑧			
⑨			
⑩			
①			
②			
③			
④			
⑤			

取極NO.
縮尺（A1用紙）　S=1/5
初図日　2026 年 10 月 05 日

現場名　相山女学園/星が丘キャンパス 大学会館食堂リニューアル工事
内容　（東側）吸音ルーバ壁鉄骨下地　NO. 02

部長	課長	主任	製図者	現場担当
			トゥアン	榊原

打合図
要領図
2026 年 10 月 05 日

参照資料名

仕上材質

天端塞ぎ：ボンデ鋼板1.6t SHOP塗装（別途工事）

下地：錆止めマデ

三友建材株式会社

年	月	日	No.	修正内容	修正者
			⑥		
			⑦		
			⑧		
			⑨		
			⑩		

年	月	日	No.	修正内容	修正者
			①		
			②		
			③		
			④		
			⑤		

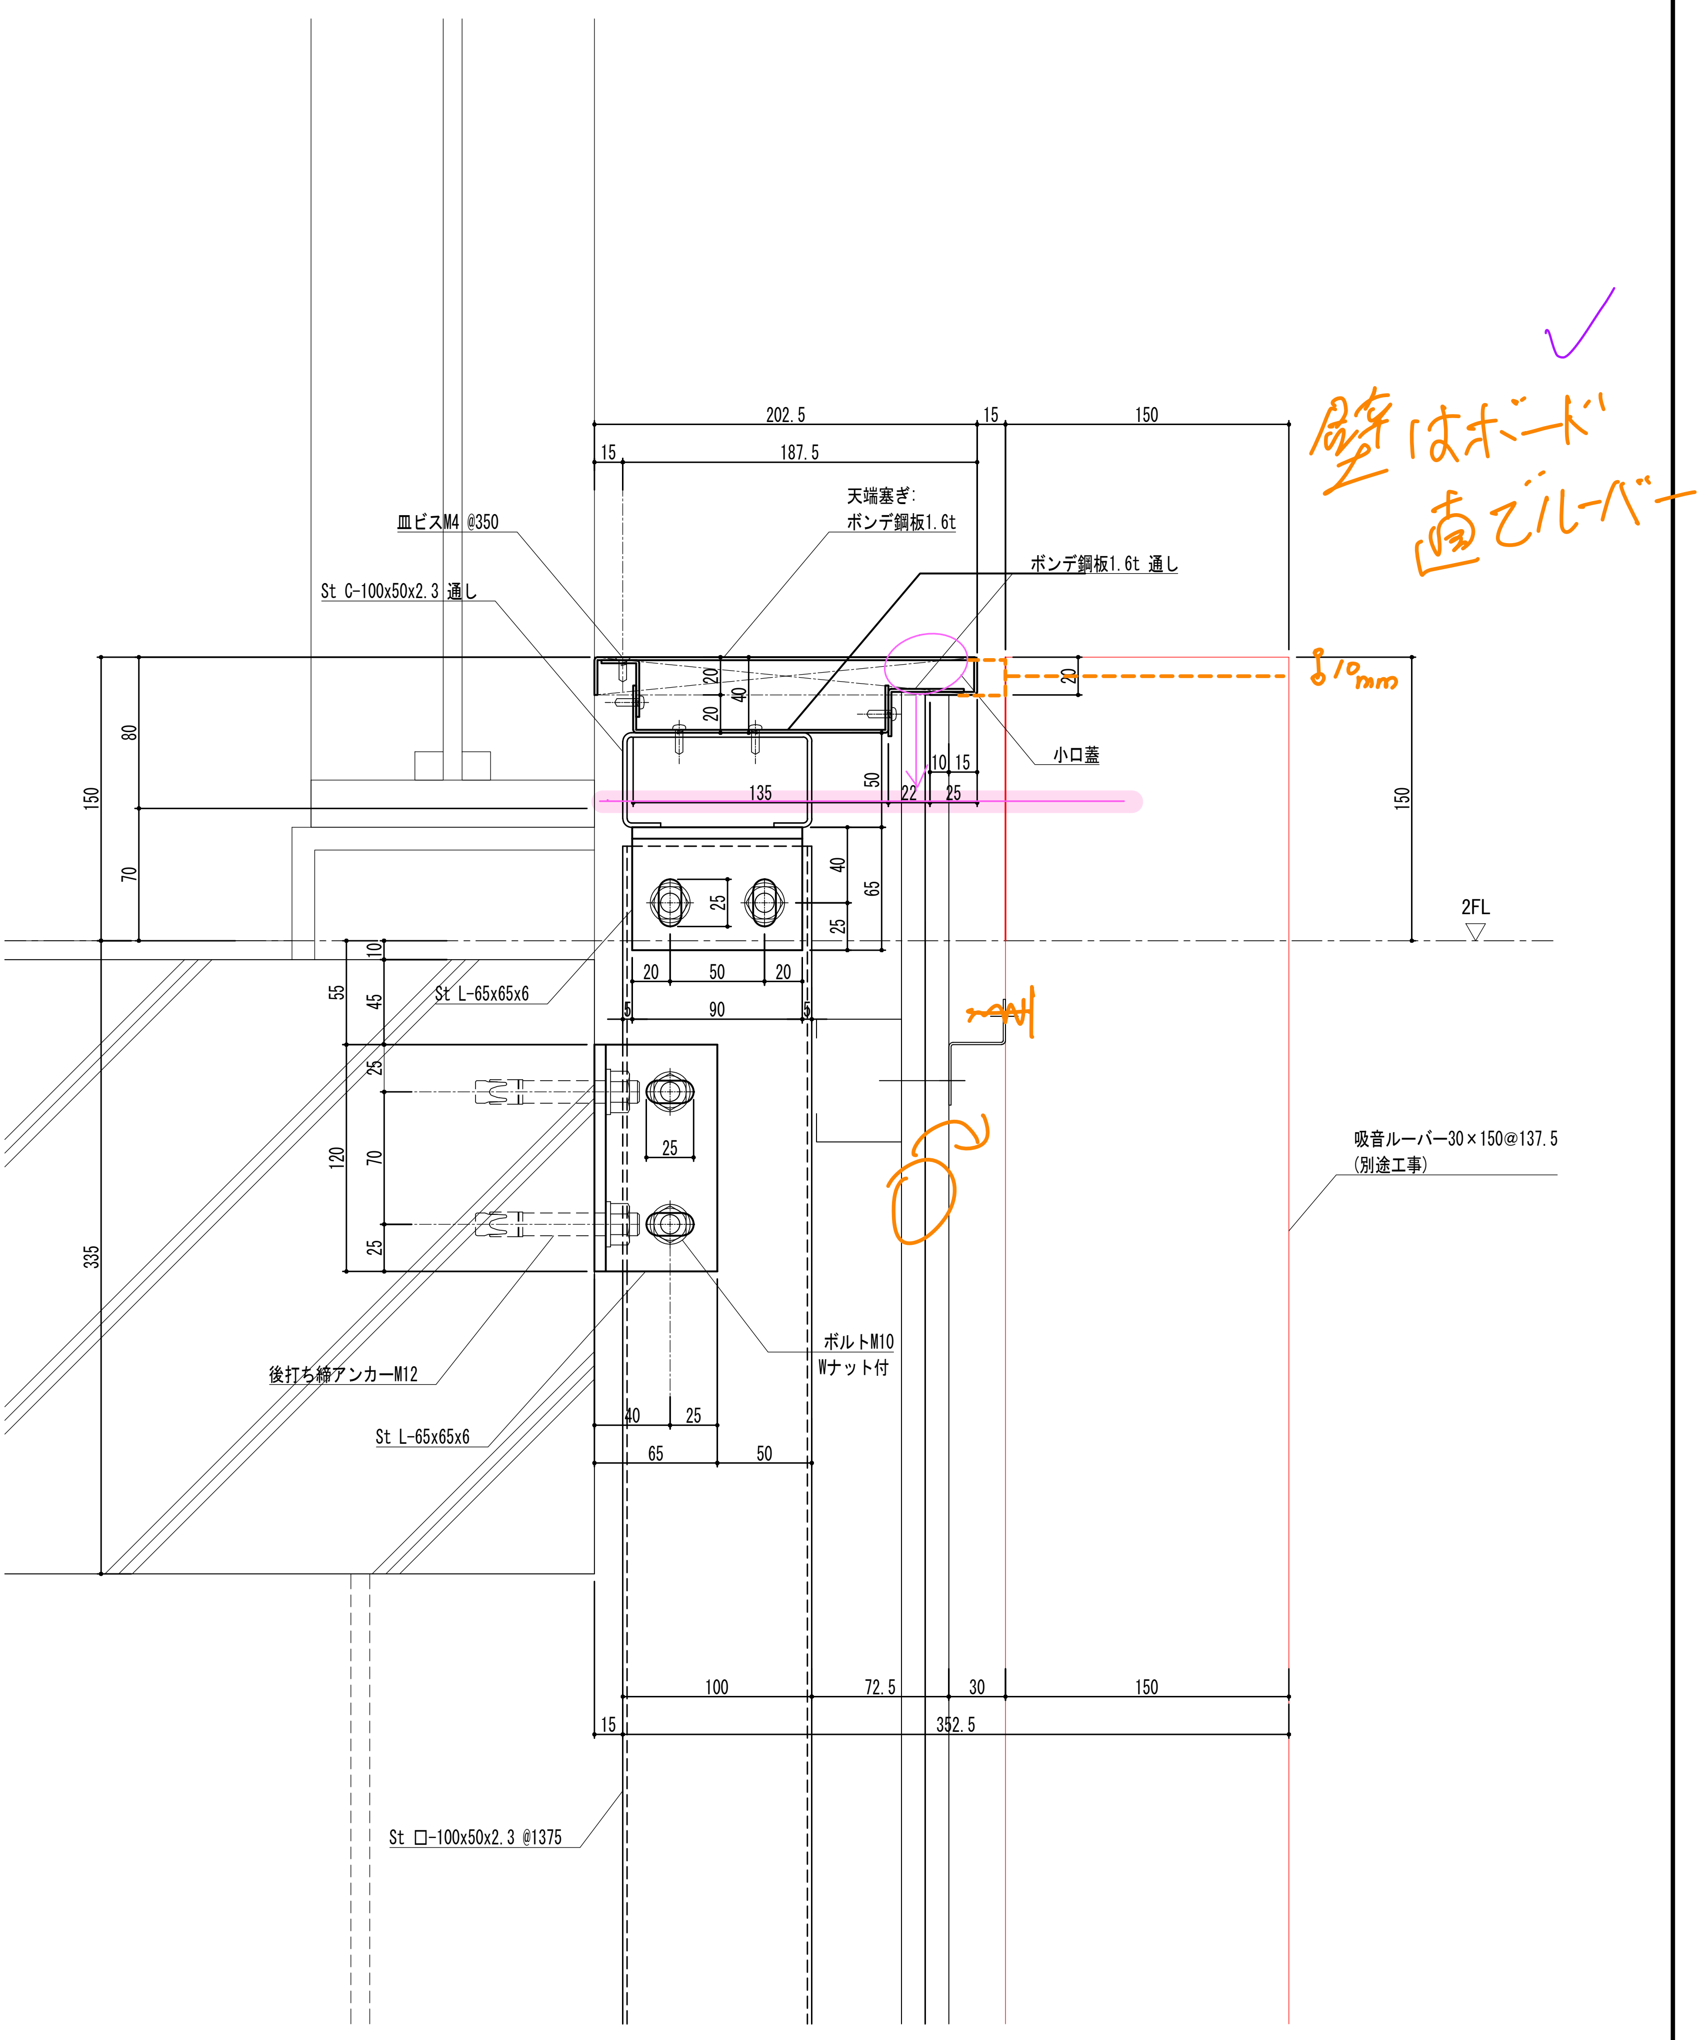
202.5
15
150
15
187.5
天端塞ぎ:
ボンデ鋼板1.6t
皿ビスM4 @350
ボンデ鋼板1.6t 通し
St C-100x50x2.3 通し
80
150
70
20
40
20
50
135
22
10
15
25
20
小口蓋
150
40
65
25
25
2FL
20
50
20
90
5
5
10
45
55
St L-65x65x6
25
70
120
25
335
25
吸音ルーバー30×150@137.5
(別途工事)
ボルトM10
Wナット付
後打ち締アンカーM12
St L-65x65x6
40
25
65
50
100
72.5
30
150
15
352.5
St □-100x50x2.3 @1375

✓

壁はボード
直でルーバー

10mm

a部　詳細図1/2

取極NO.			
縮尺（A1用紙）	S=1/2		
初図日	2026 年 10 月 05 日		
修正者			

現場名	相山女学園/星が丘キャンパス 大学会館食堂リニューアル工事	
内容	（東側）吸音ルーバ壁鉄骨下地	NO. 03

部長	課長	主任	製図者	現場担当	
			トゥアン	榊原	打合図 承認図 2026 年 10 月 05 日

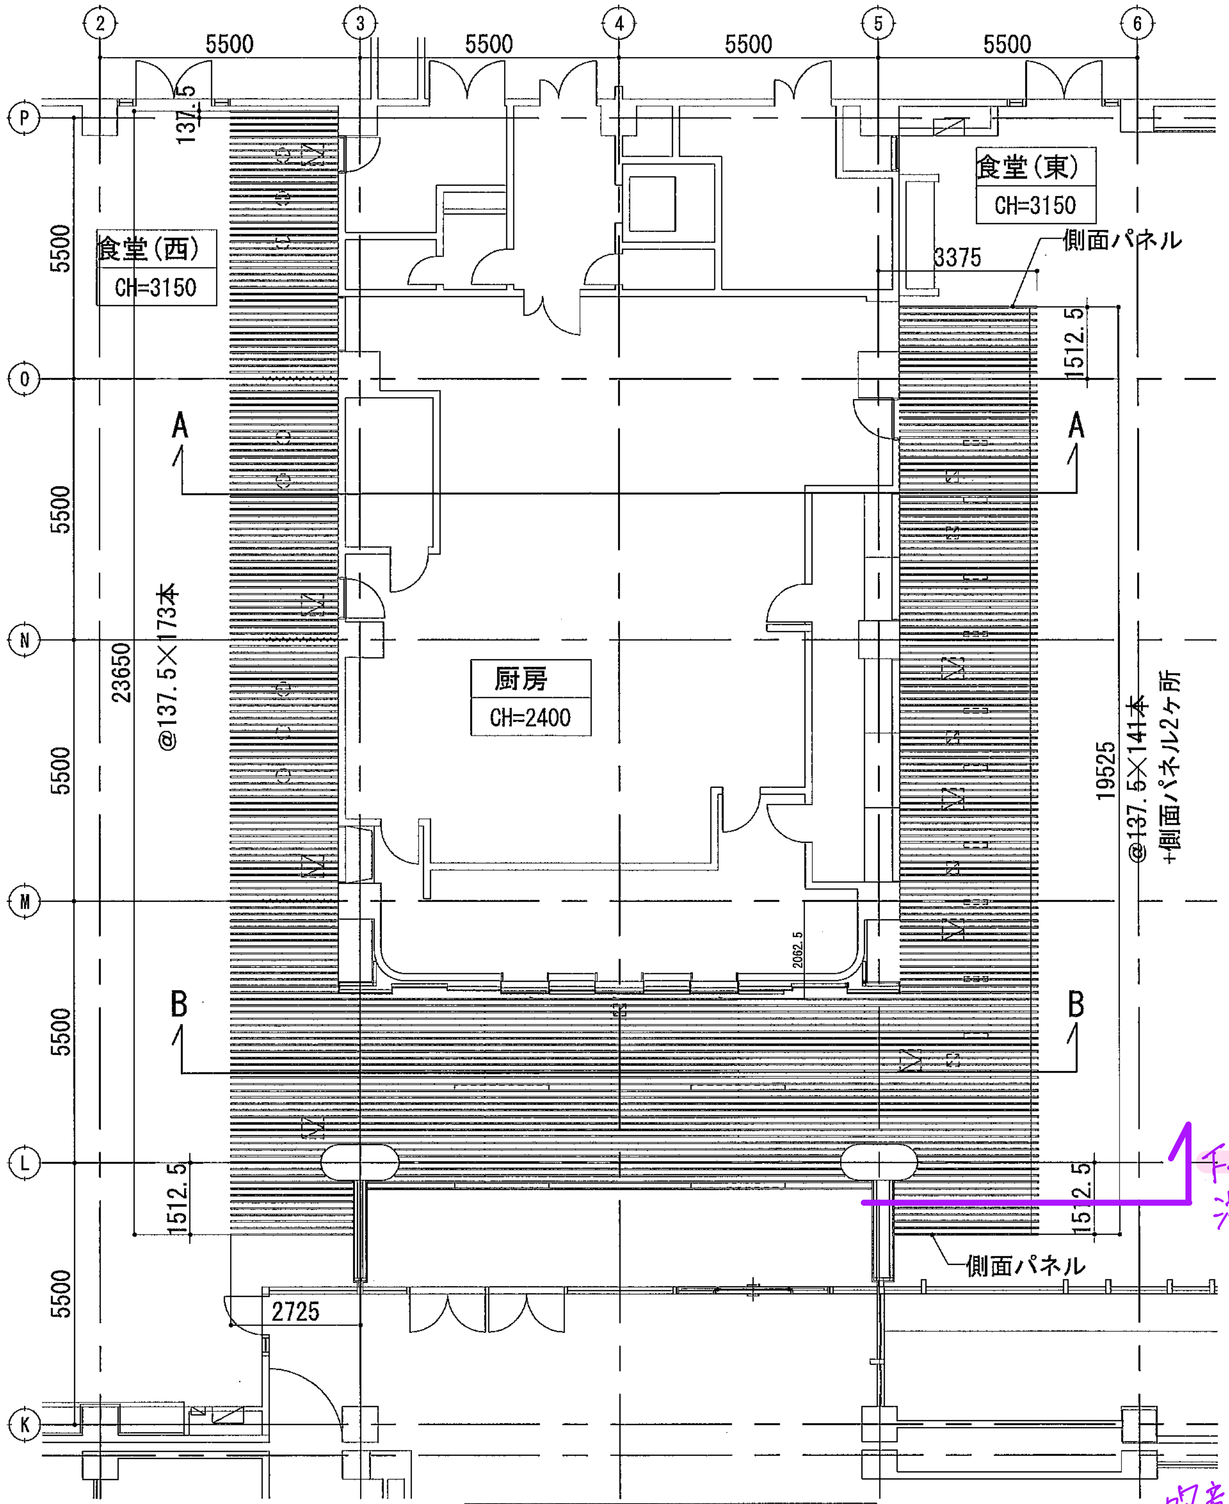

②
③
④
⑤
⑥
5500
5500
5500
5500
P
O
N
M
L
K
食堂(西)
CH=3150
食堂(東)
CH=3150
厨房
CH=2400
3375
側面パネル
137.5
1512.5
23650
@137.5×173本
19525
@137.5×141本
+側面パネル2ヶ所
A
B
2725
2062.5

ルーバ－ 天伏図 1/80

(意)1-16 吸音ルーバー天井詳細図参照

下地納まり変わります
注意です。

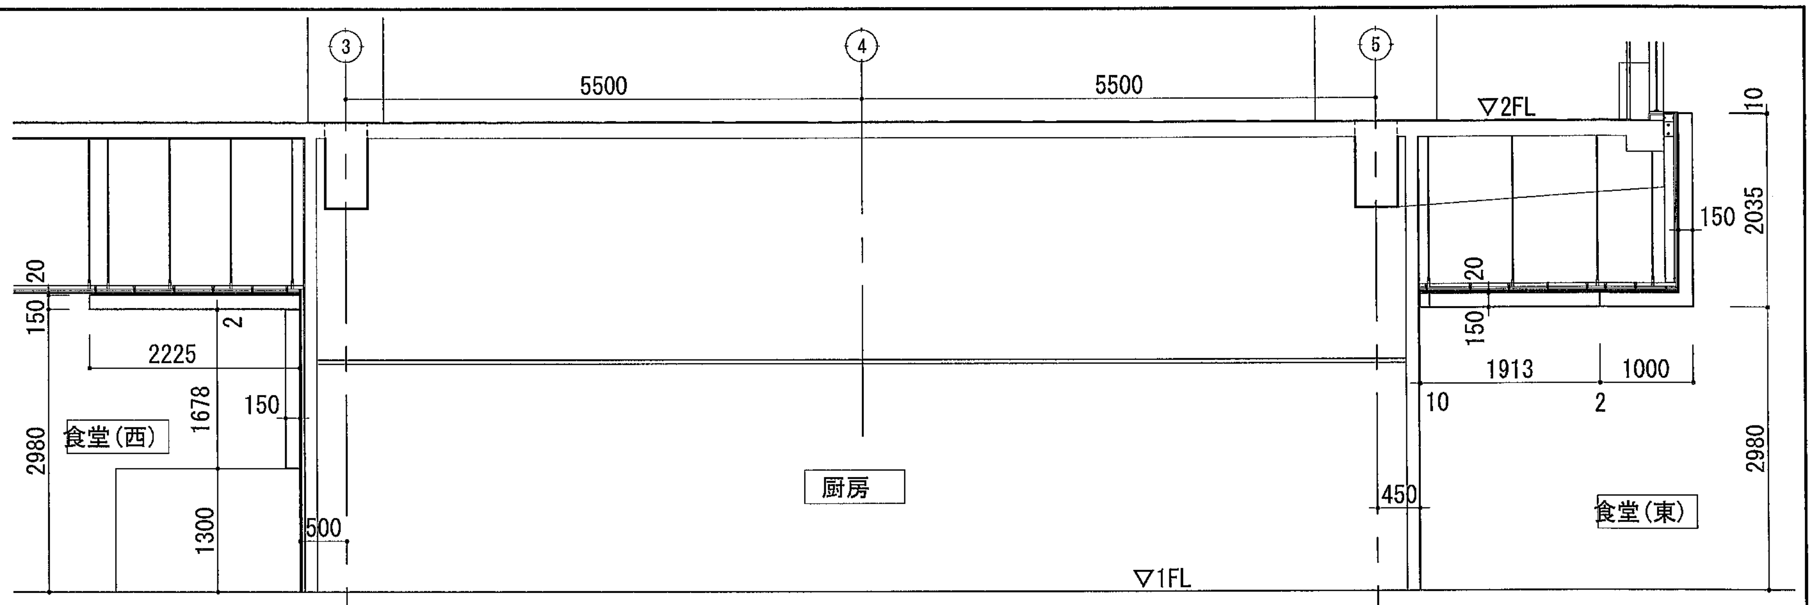

③
④
⑤
5500
5500
▽2FL
▽1FL
10
150
2035
2980
20
150
2225
2
1678
150
1300
500
食堂(西)
厨房
450
1913
1000
10
2
食堂(東)

A-A 断面図 1/40

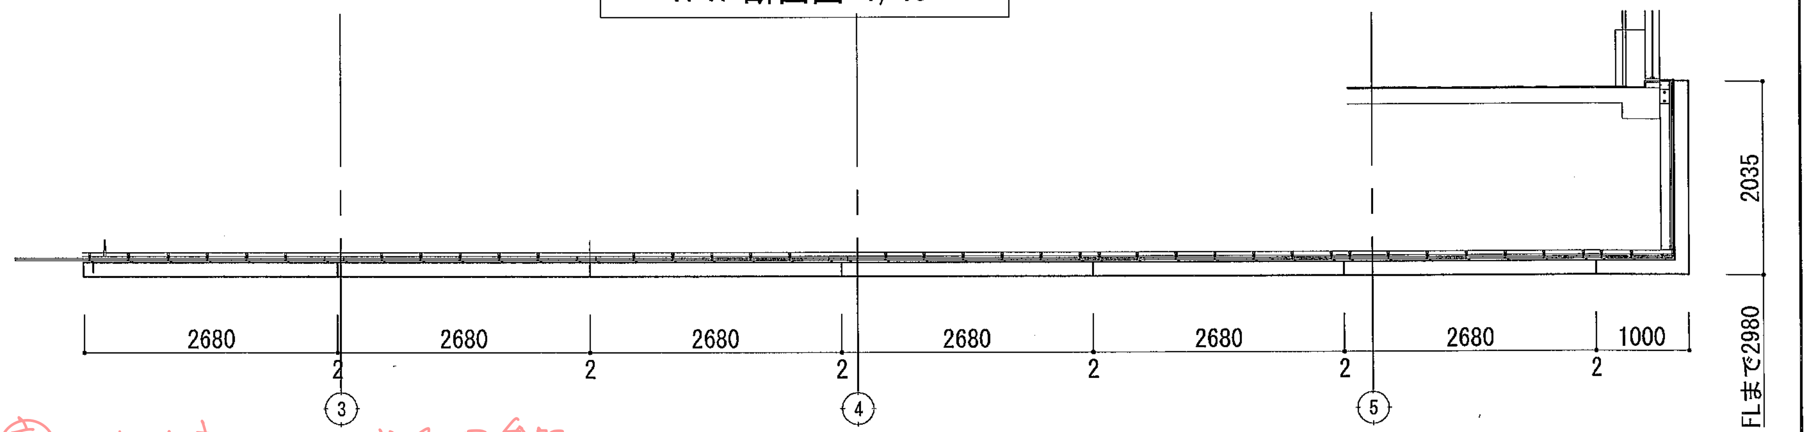

2035
2680
2680
2680
2680
2680
2680
1000
2
③
④
⑤
FLまで2980

B-B 断面図 1/40

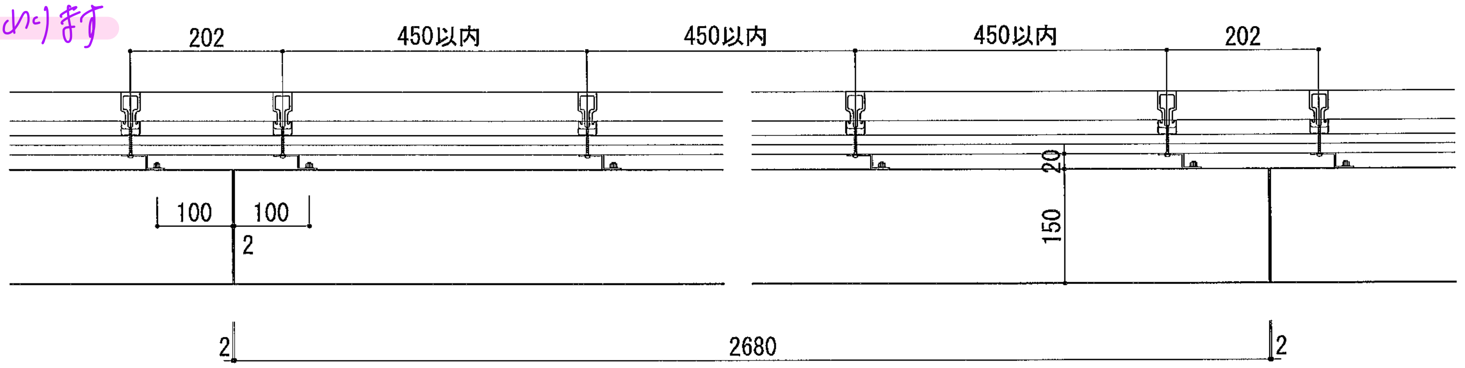

202
450以内
450以内
450以内
202
100
100
2
20
150
2
2680
2

ルーバ－ 詳細図 1/5

吸音ルーバ目地
センターラインに合わせて下さい

to 現場
既存楕円柱型クリアランス要確認

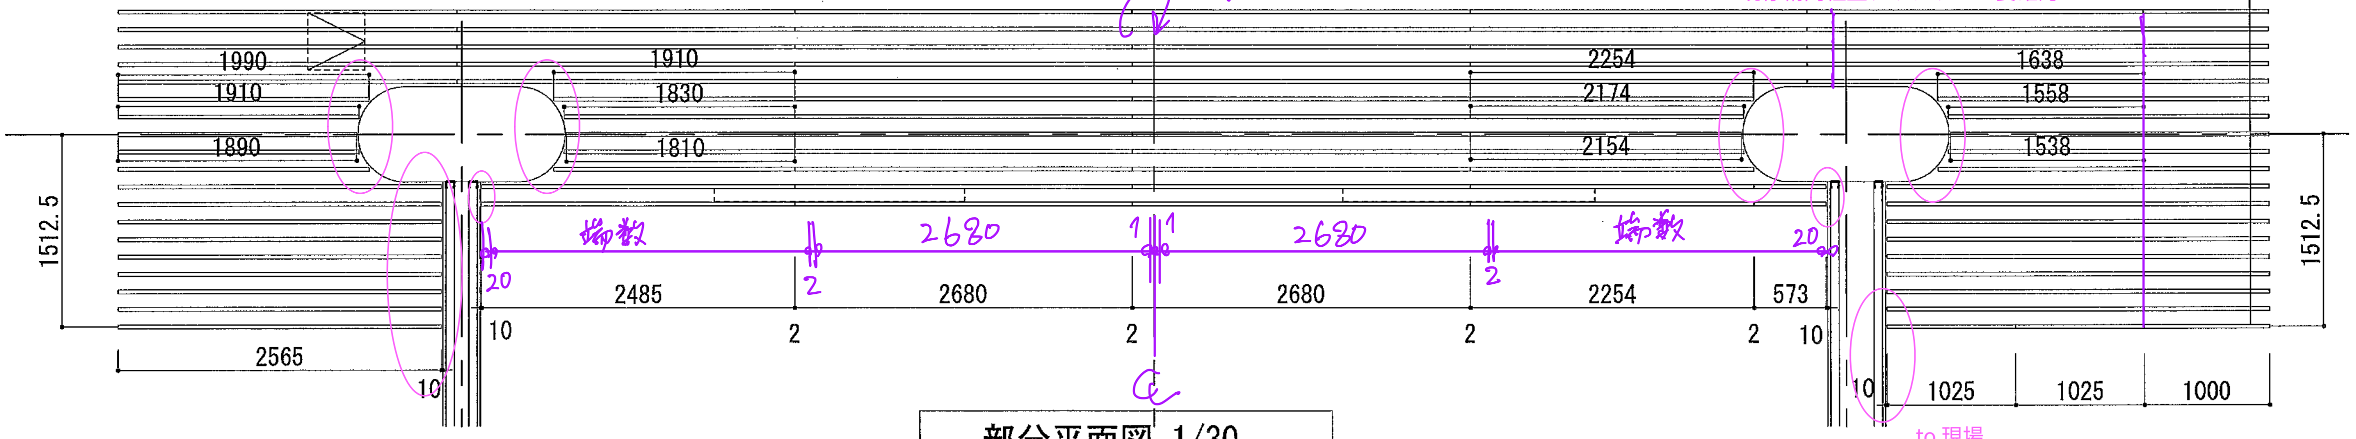

1990
1910
1890
1910
1830
1810
2254
2174
2154
1638
1558
1538
1512.5
1512.5
端数
2680
2680
端数
20
20
2485
2680
2680
2254
573
10
2
2
2
2
10
2565
10
10
1025
1025
1000

部分平面図 1/30

よいです

to NS
既存図面通りとは限らない
既存壁取り合いクリアランス20とかではダメですか？

to 現場
既存壁タイルにモルタルアートt2.5
クリアランス要確認

記事	受領印	工事名称 椙山女学園星が丘キャンパス大学会館食堂リニューアル工事	縮尺 図中(A1)	作図 伊藤	株式会社ミディック	No.
	年月日 · · ·	図面名称 ルーバ－ 詳細図1	年月日 R8·10·5·	担当 伊藤		

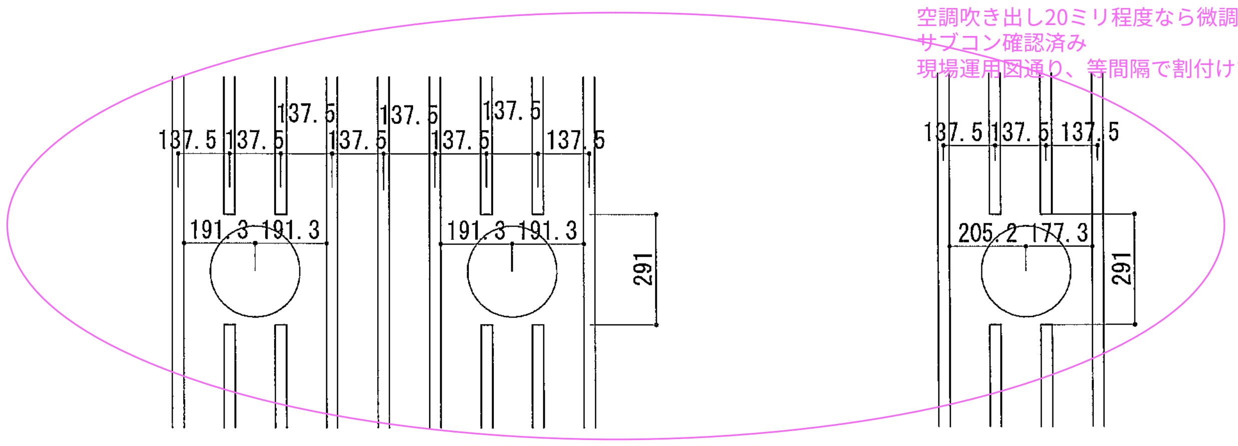
137.5
137.5
137.5
137.5
137.5
137.5
137.5
191.3
191.3
191.3
191.3
291
137.5
137.5
137.5
205.2
177.3
291

to NS
空調吹き出し20ミリ程度なら微調整可能 ✓
~~サブコン確認済み~~
現場運用図通り、等間隔で割付けて有ります

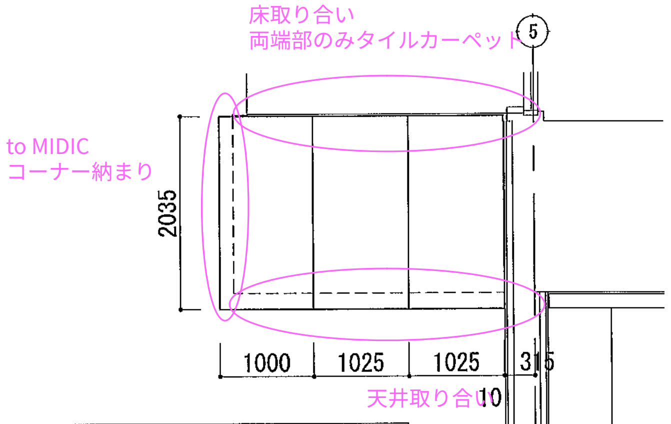
5
2035
1000
1025
1025
315
10

床取り合い
両端部のみタイルカーペット

to MIDIC
コーナー納まり

天井取り合い

パﾟﾈﾙ展開図 1/40

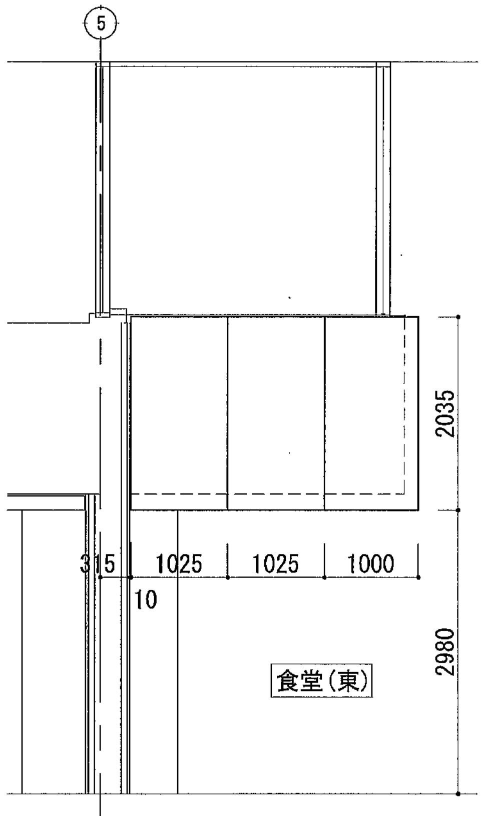
5
2035
315
1025
1025
1000
10
2980
食堂(東)

パﾟﾈﾙ展開図 1/40

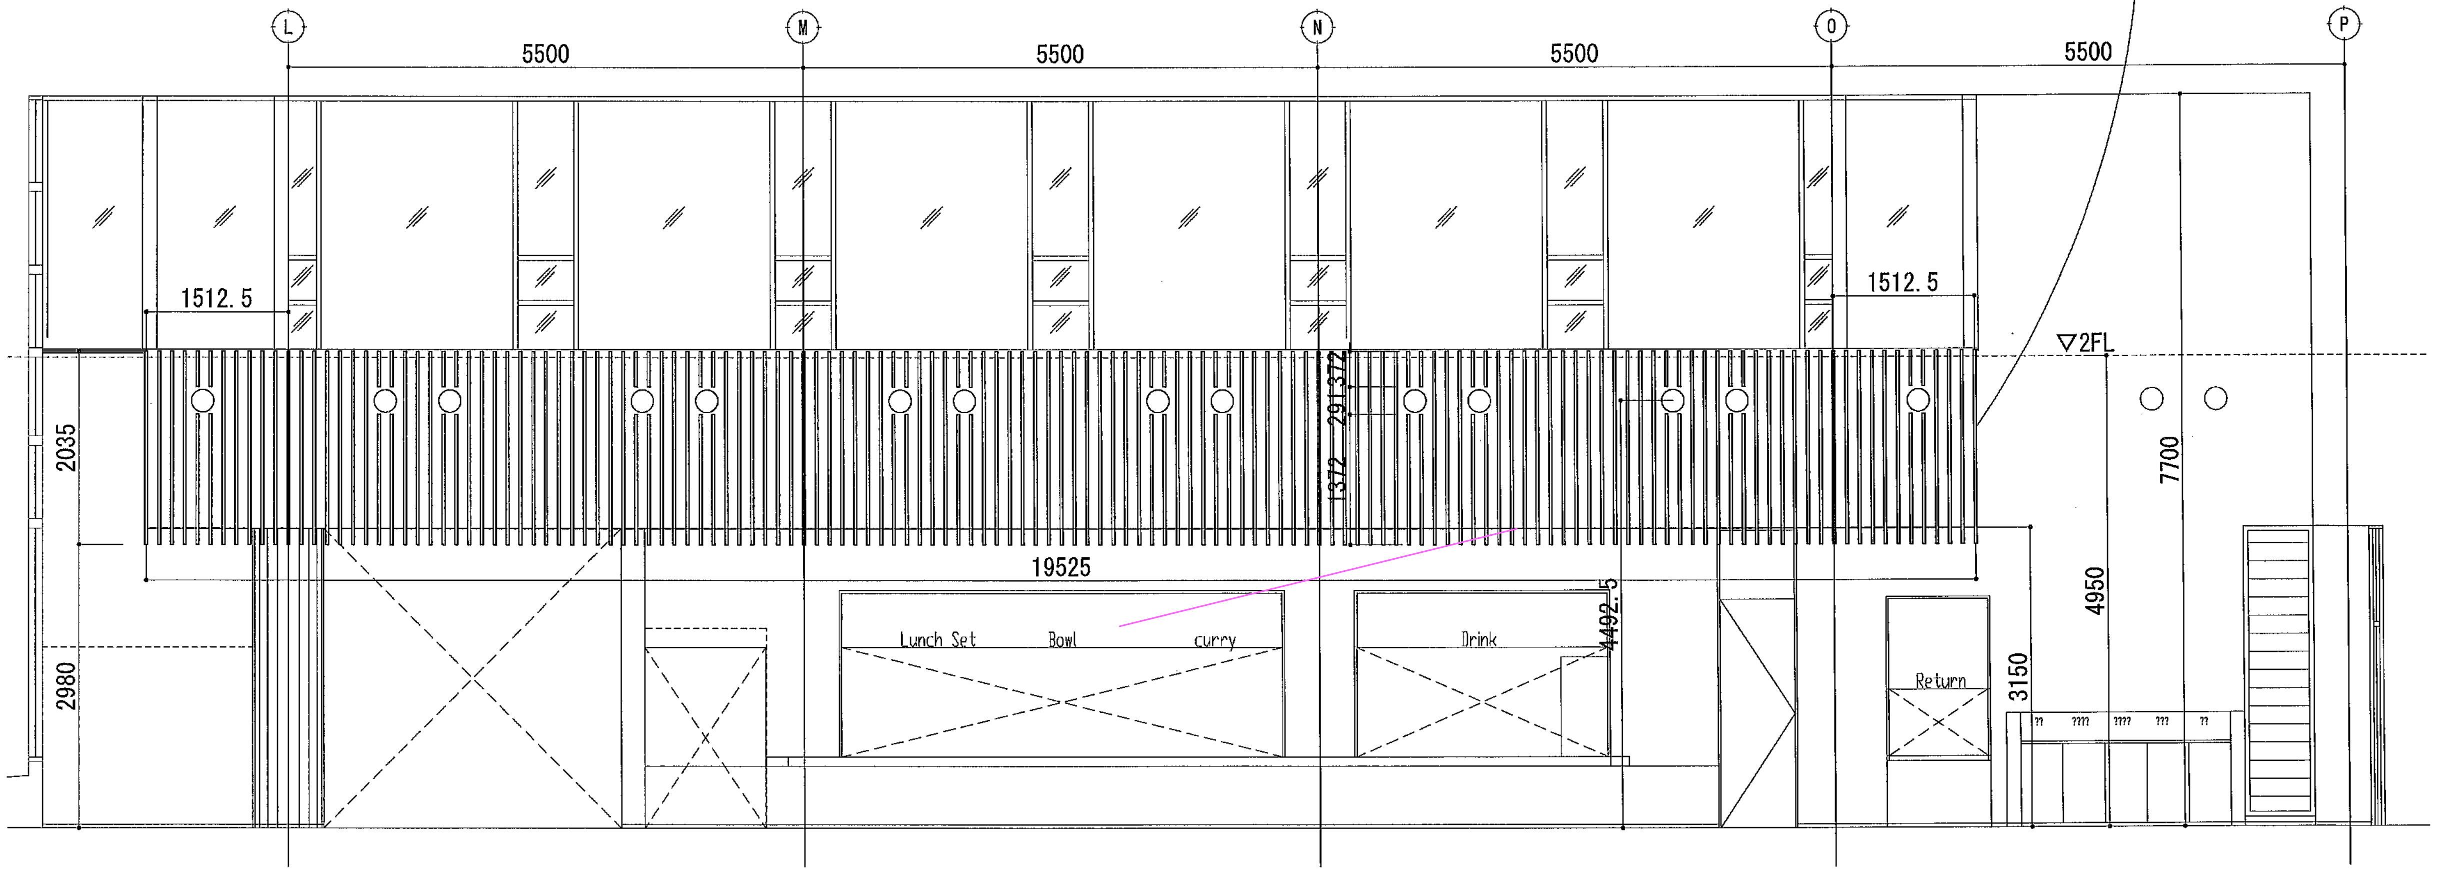
L
M
N
O
P
5500
5500
5500
5500
1512.5
1512.5
▽2FL
2035
2980
291
372
1372
19525
Lunch Set
Bowl
curry
Drink
4492.5
Return
7700
4950
3150

食堂(東)展開図 1/40

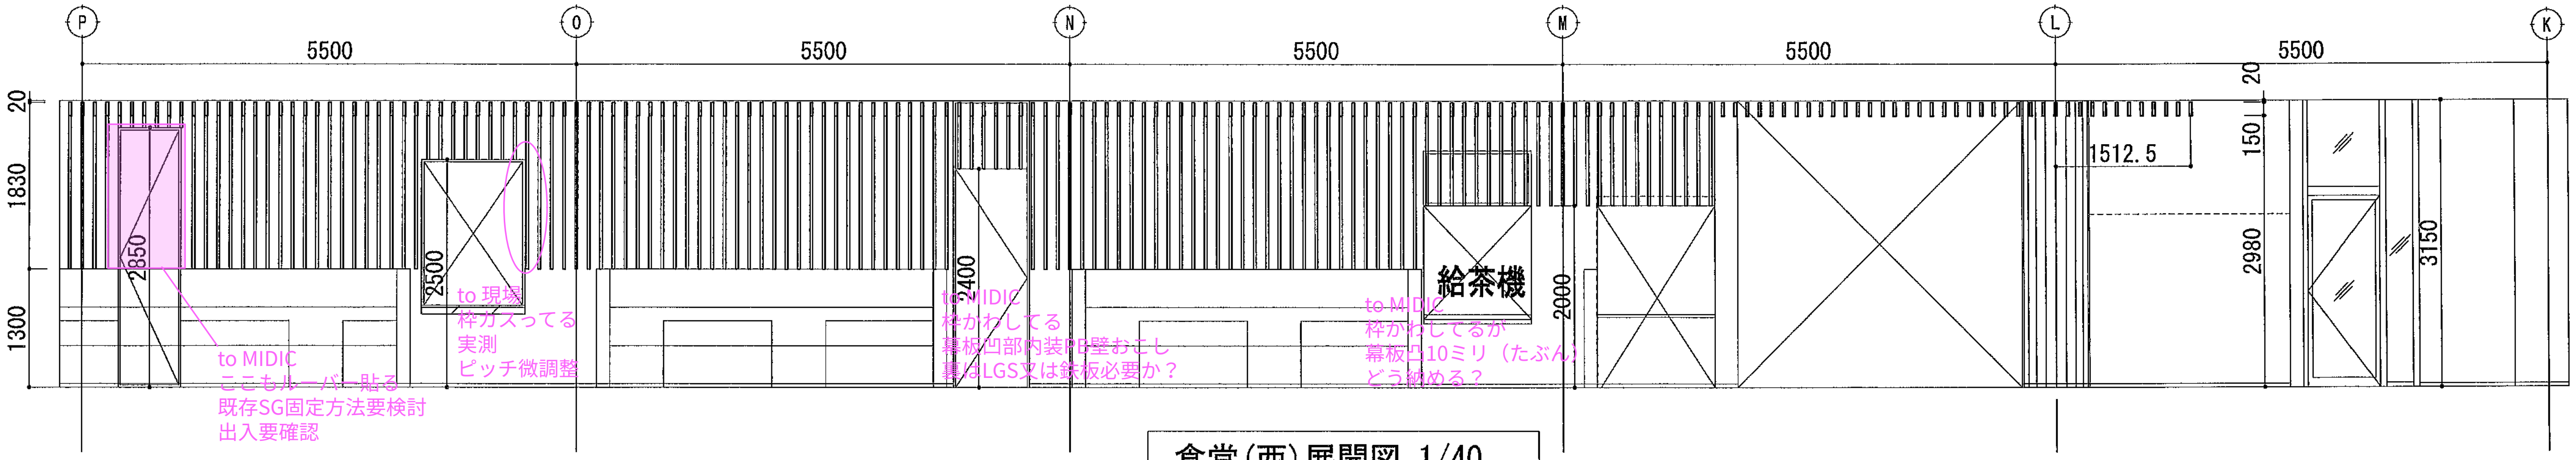
P
O
N
M
L
K
5500
5500
5500
5500
5500
20
1830
1300
2850
2500
2400
給茶機
2000
20
150
1512.5
2980
3150

to MIDIC
~~ここもルーバー貼る~~
既存SG固定方法要検討
出入要確認

to 現場
枠カスってる
実測
ピッチ微調整

to MIDIC
枠かわしてる
幕板凹部内装PB壁おこし
裏はLGS又は鉄板必要か？

to MIDIC
枠かわしてるが
幕板凸10ミリ（たぶん）
どう納める？

食堂(西)展開図 1/40

受領印	工事名称 椙山女学園星が丘ｷｬﾝﾊﾟｽ大学会館食堂ﾘﾆｭｰｱﾙ工事	縮尺 図中(A1)	作図 伊藤
年月日 ・ ・ ・	図面名称 ﾙｰﾊﾞｰ 詳細図2	年月日 R8・10・5・	担当 伊藤

MIDIC
株式会社ミディック

No.

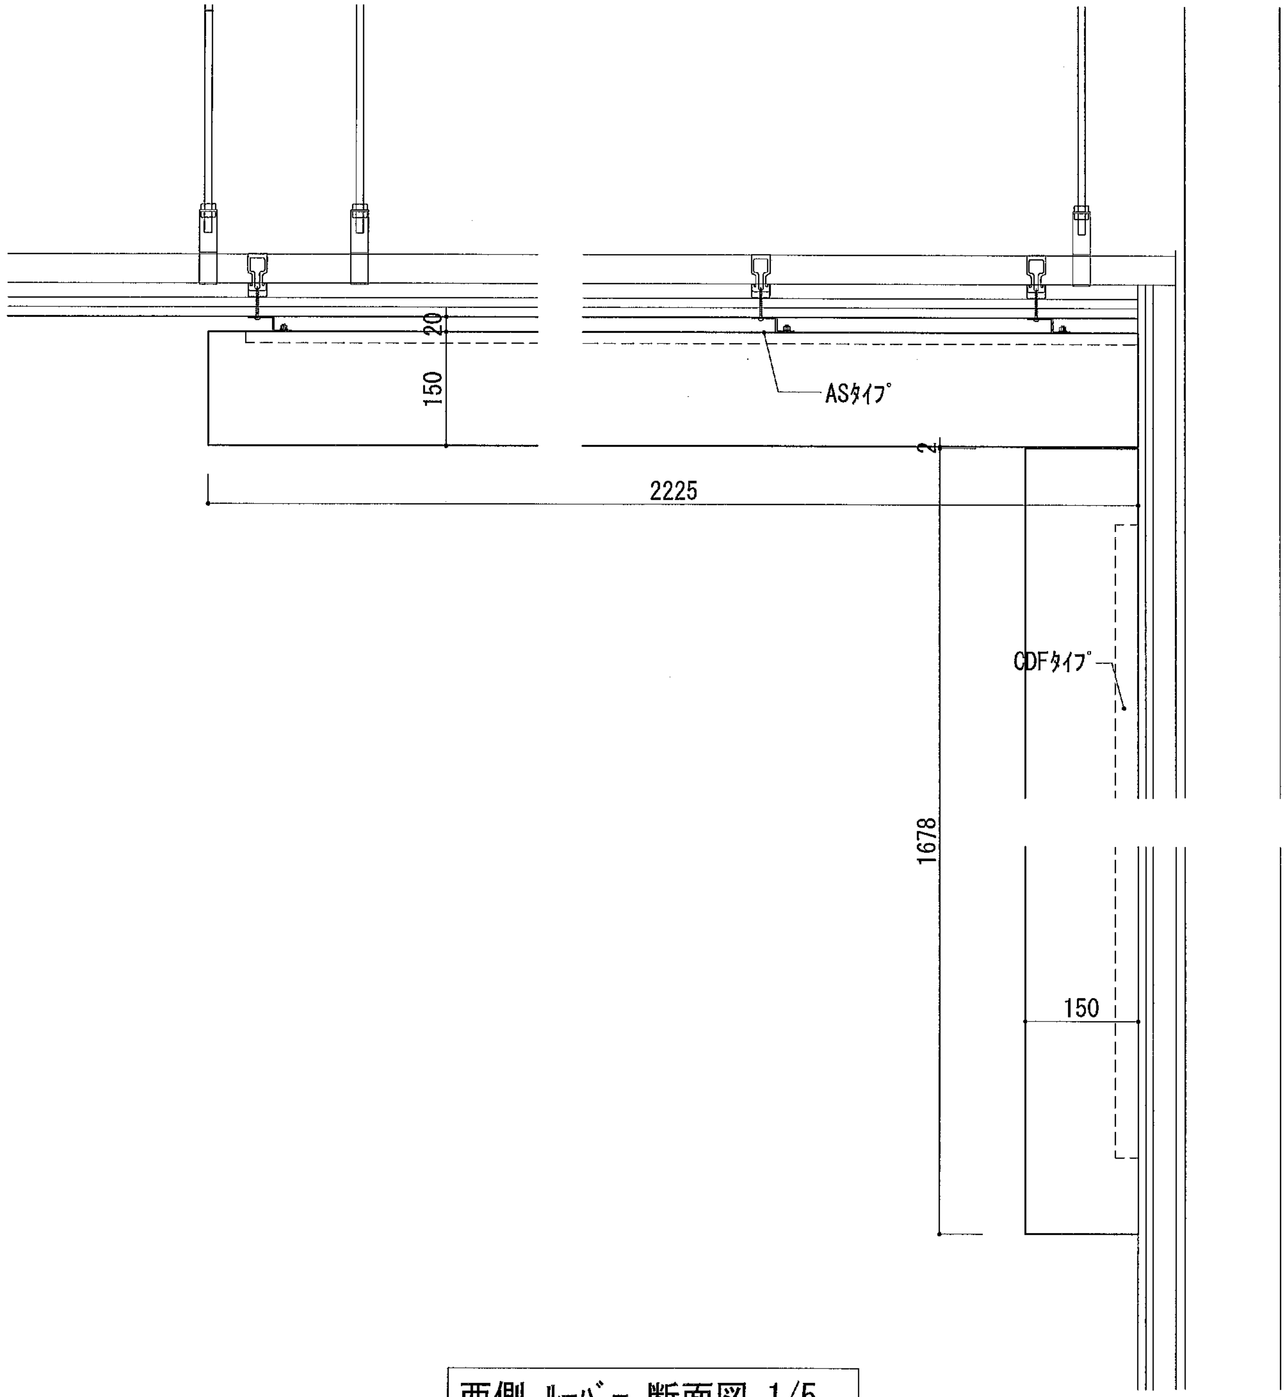
20
150
ASタイプ
2
2225
CDFタイプ
1678
150

西側 ルーバー 断面図 1/5

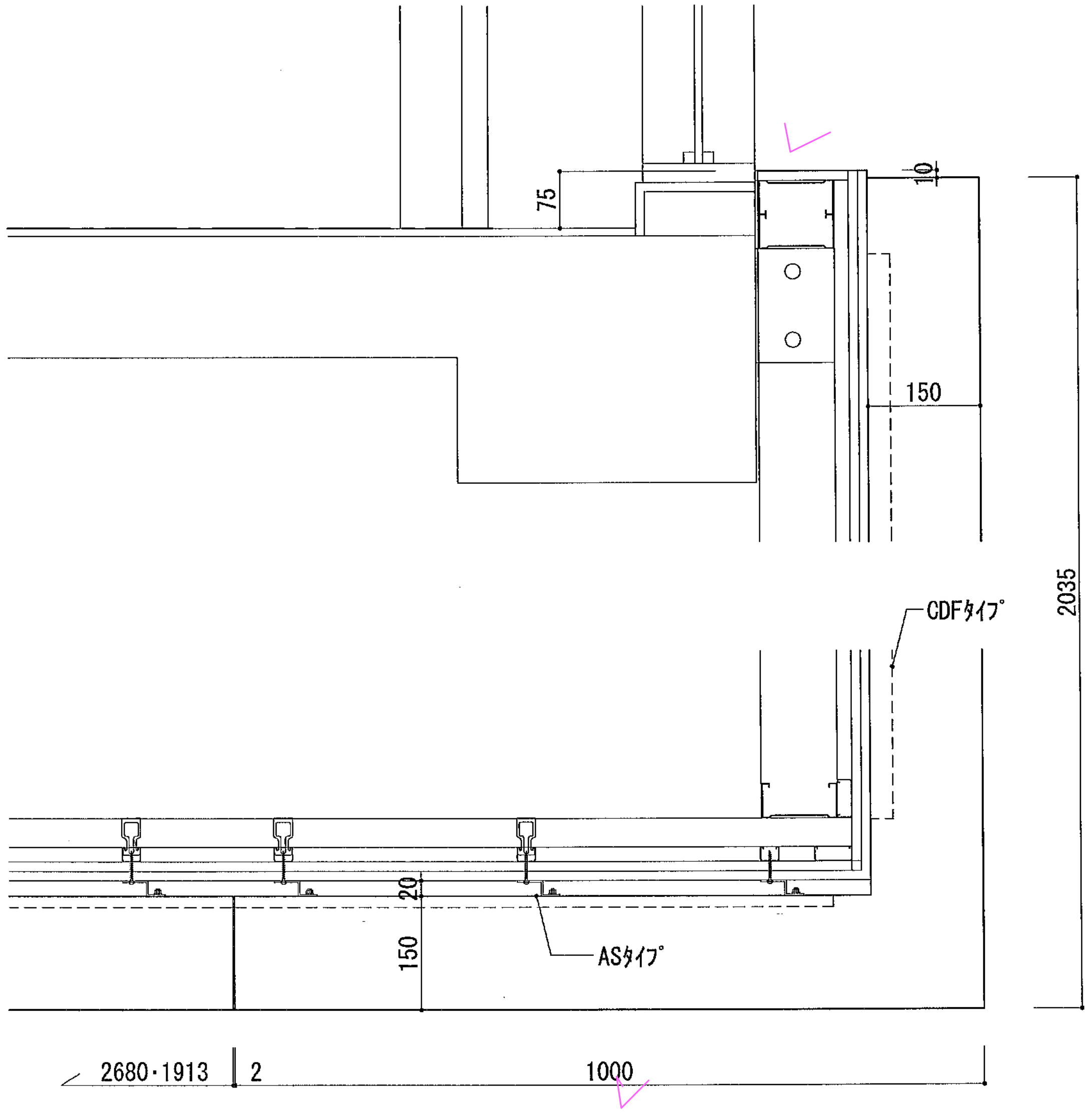
75
10
150
CDFタイプ
2035
20
150
ASタイプ
2680・1913
2
1000

東側 ルーバー 断面図 1/5

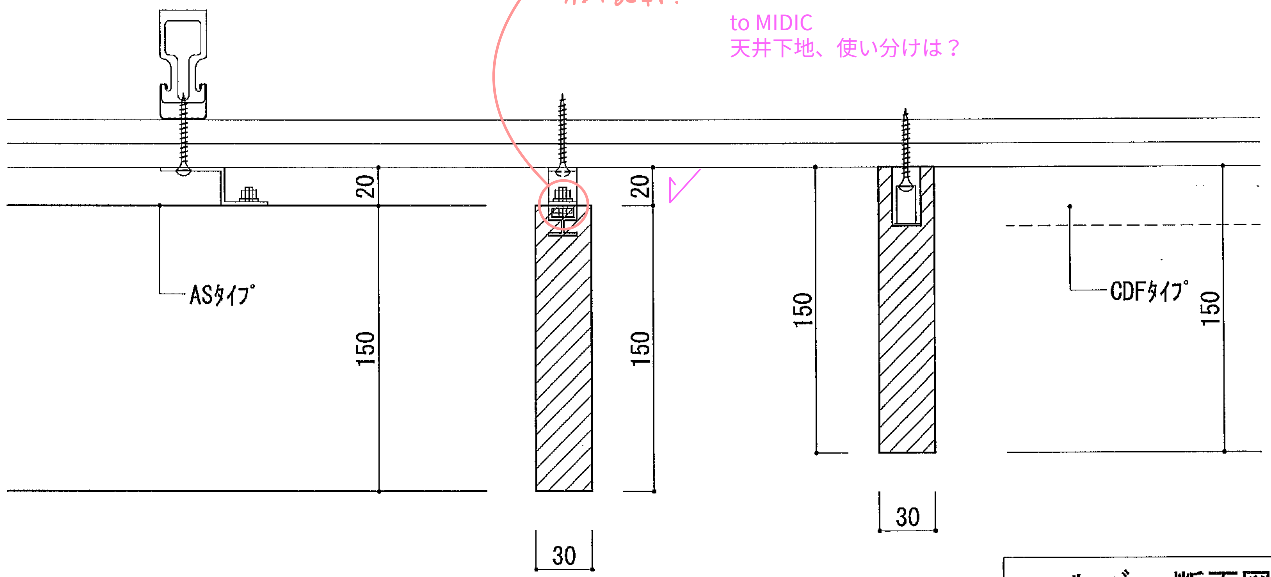
ASタイプ
20
150
20
150
150
30
30
CDFタイプ
150

ボルトのゆるみ止め
方法記載.

to MIDIC
天井下地、使い分けは？

ヒガノ バッフル吸音ルーバー t30

ルーバー 断面図 1/2

記事	受領印			工事名称	縮尺	作図		No.
	年月日 ・ ・ ・			椙山女学園星が丘キャンパス大学会館食堂リニューアル工事	図中(A1)	伊藤	株式会社ミディック	
				図面名称 ルーバー 詳細図3	年月日 R8・10・5・	担当 伊藤		

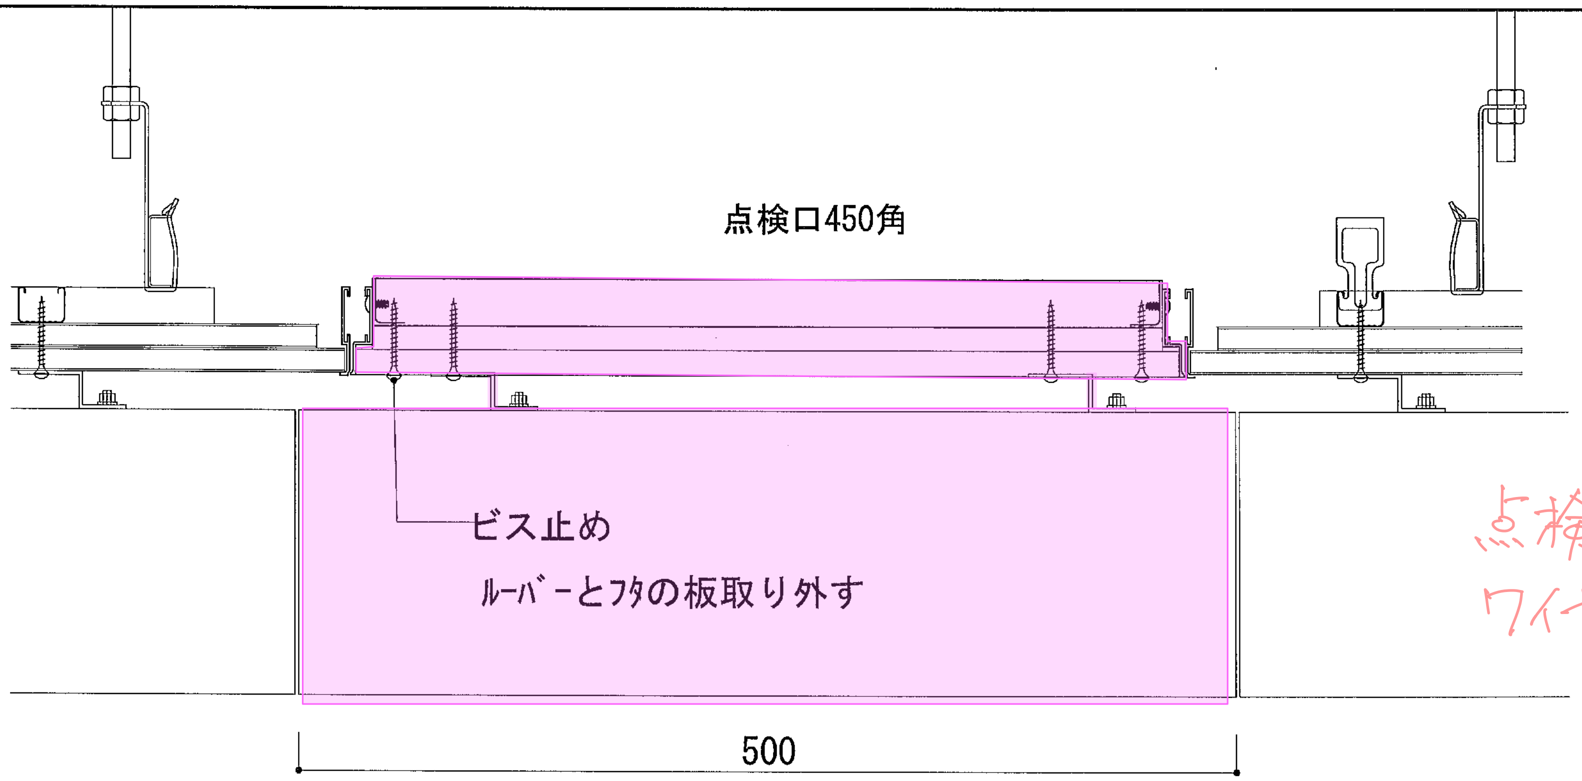
点検口450角
ビス止め
ルーバ゛ーとフタの板取り外す
500

点検口には落下防止ワイヤーをつけて下さい、

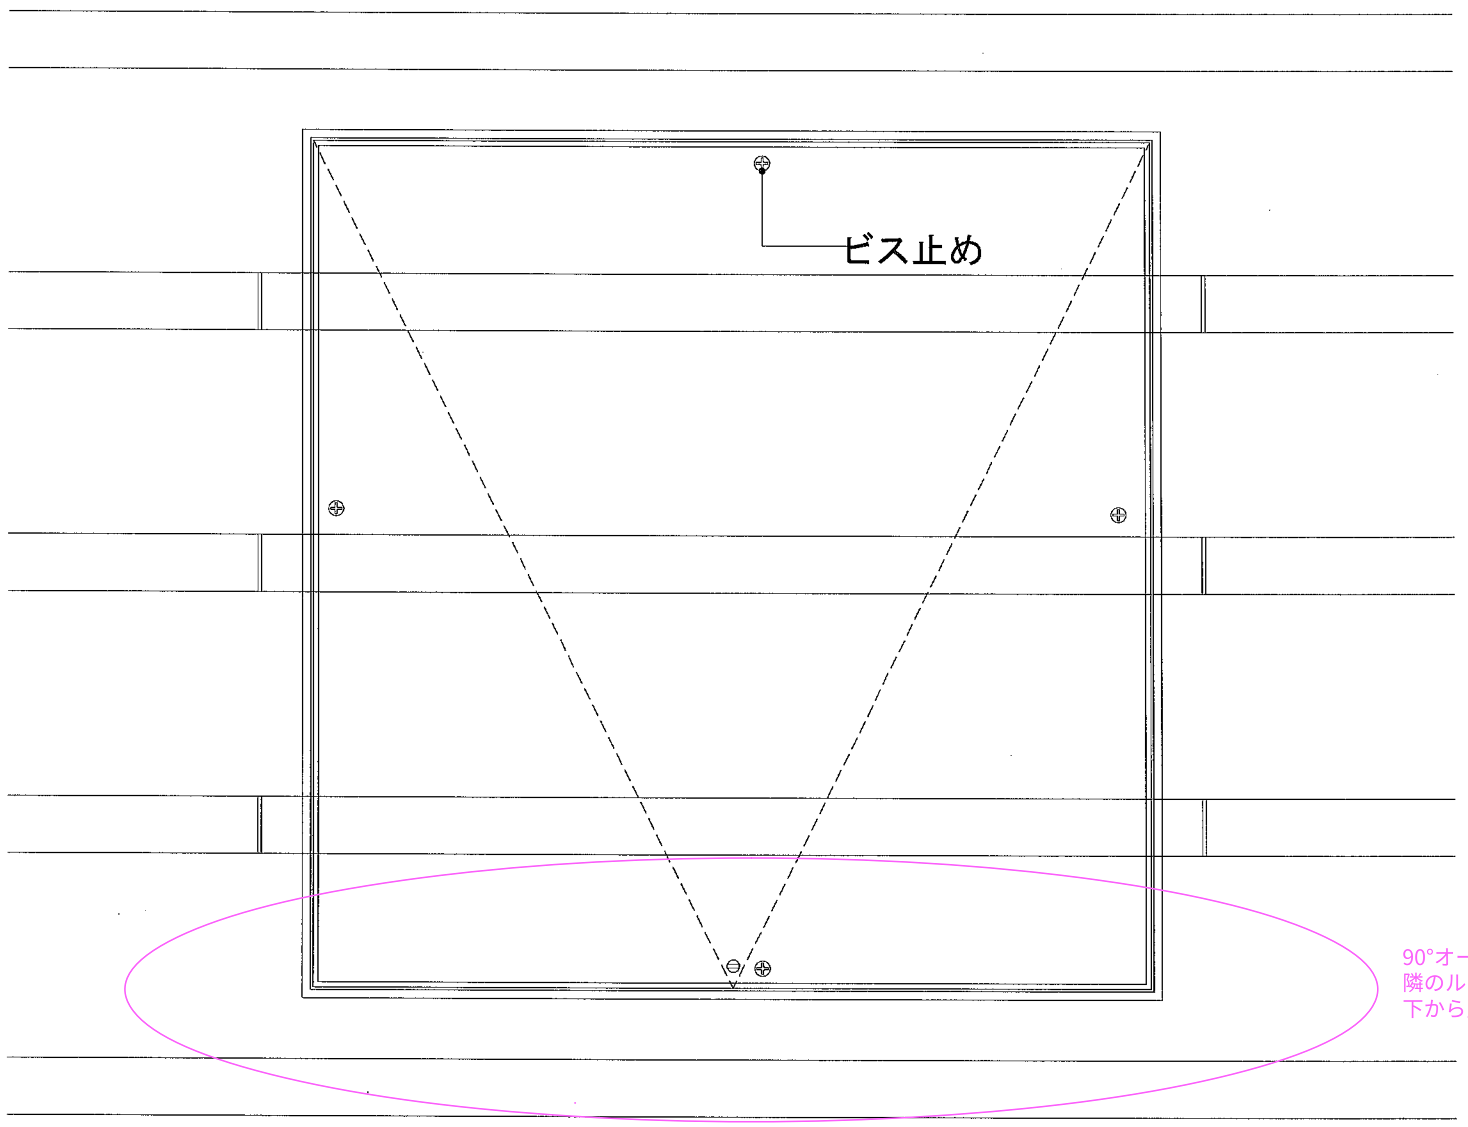

90°オープンにした場合（それ以上に開く）
隣のルーバーに干渉しないか？断面検討
下から見えないので上にずらしても可

点検口　提案図　1/3

記事	受領印 年月日　・　・　・	工事名称 椙山女学園星が丘キャンパス大学会館食堂リニューアル工事	縮尺 図中（A1）	作図 伊藤	MIDIC 株式会社ミディック
		図面名称 ルーバ゛ー　点検口　提案図	年月日 R8・10・5・	担当 伊藤	No.