4-8 0 6

竣工原図登録表紙

類別 NO 4806

竣工日 19 年 月 日

工事名 ゴム印 70-83B132 椙山女子学園大学会館他外構

一般図		詳細図		詳細図	
番号	図面要項	番号	図面要項	番号	図面要項
A/3	配置図				
26	正門				

設計担当者	コーディネーター	A コード印 ヨシカワ トシイチ 782056 吉川十四一		X コード印		課長	担当者
		A コード印		X コード印		印	印 吉川
法令上の事項	建築確認日	19 年 月 日	確認番号	竣工検査合格日	19 年 月 日	設計資料センター	
	設計者	コード印	工事監理者	コード印	建築設備士	コード印	
受賞経歴	注1.						
掲載雑誌	注1.						

採用技術	設計コード	GIRSコード	活用技術名	設計コード	GIRSコード	活用技術名

注意事項 この工事の登録する竣工原図には，A図（意匠図）のほかに，S・M・E図がある。 該当する種別に○印をつけて下さい。

（注1.）受賞，掲載雑誌名とそれぞれの掲載月日は，竣工原図登録時点で判明しているものを記入のこと。

名古屋
A-821
039

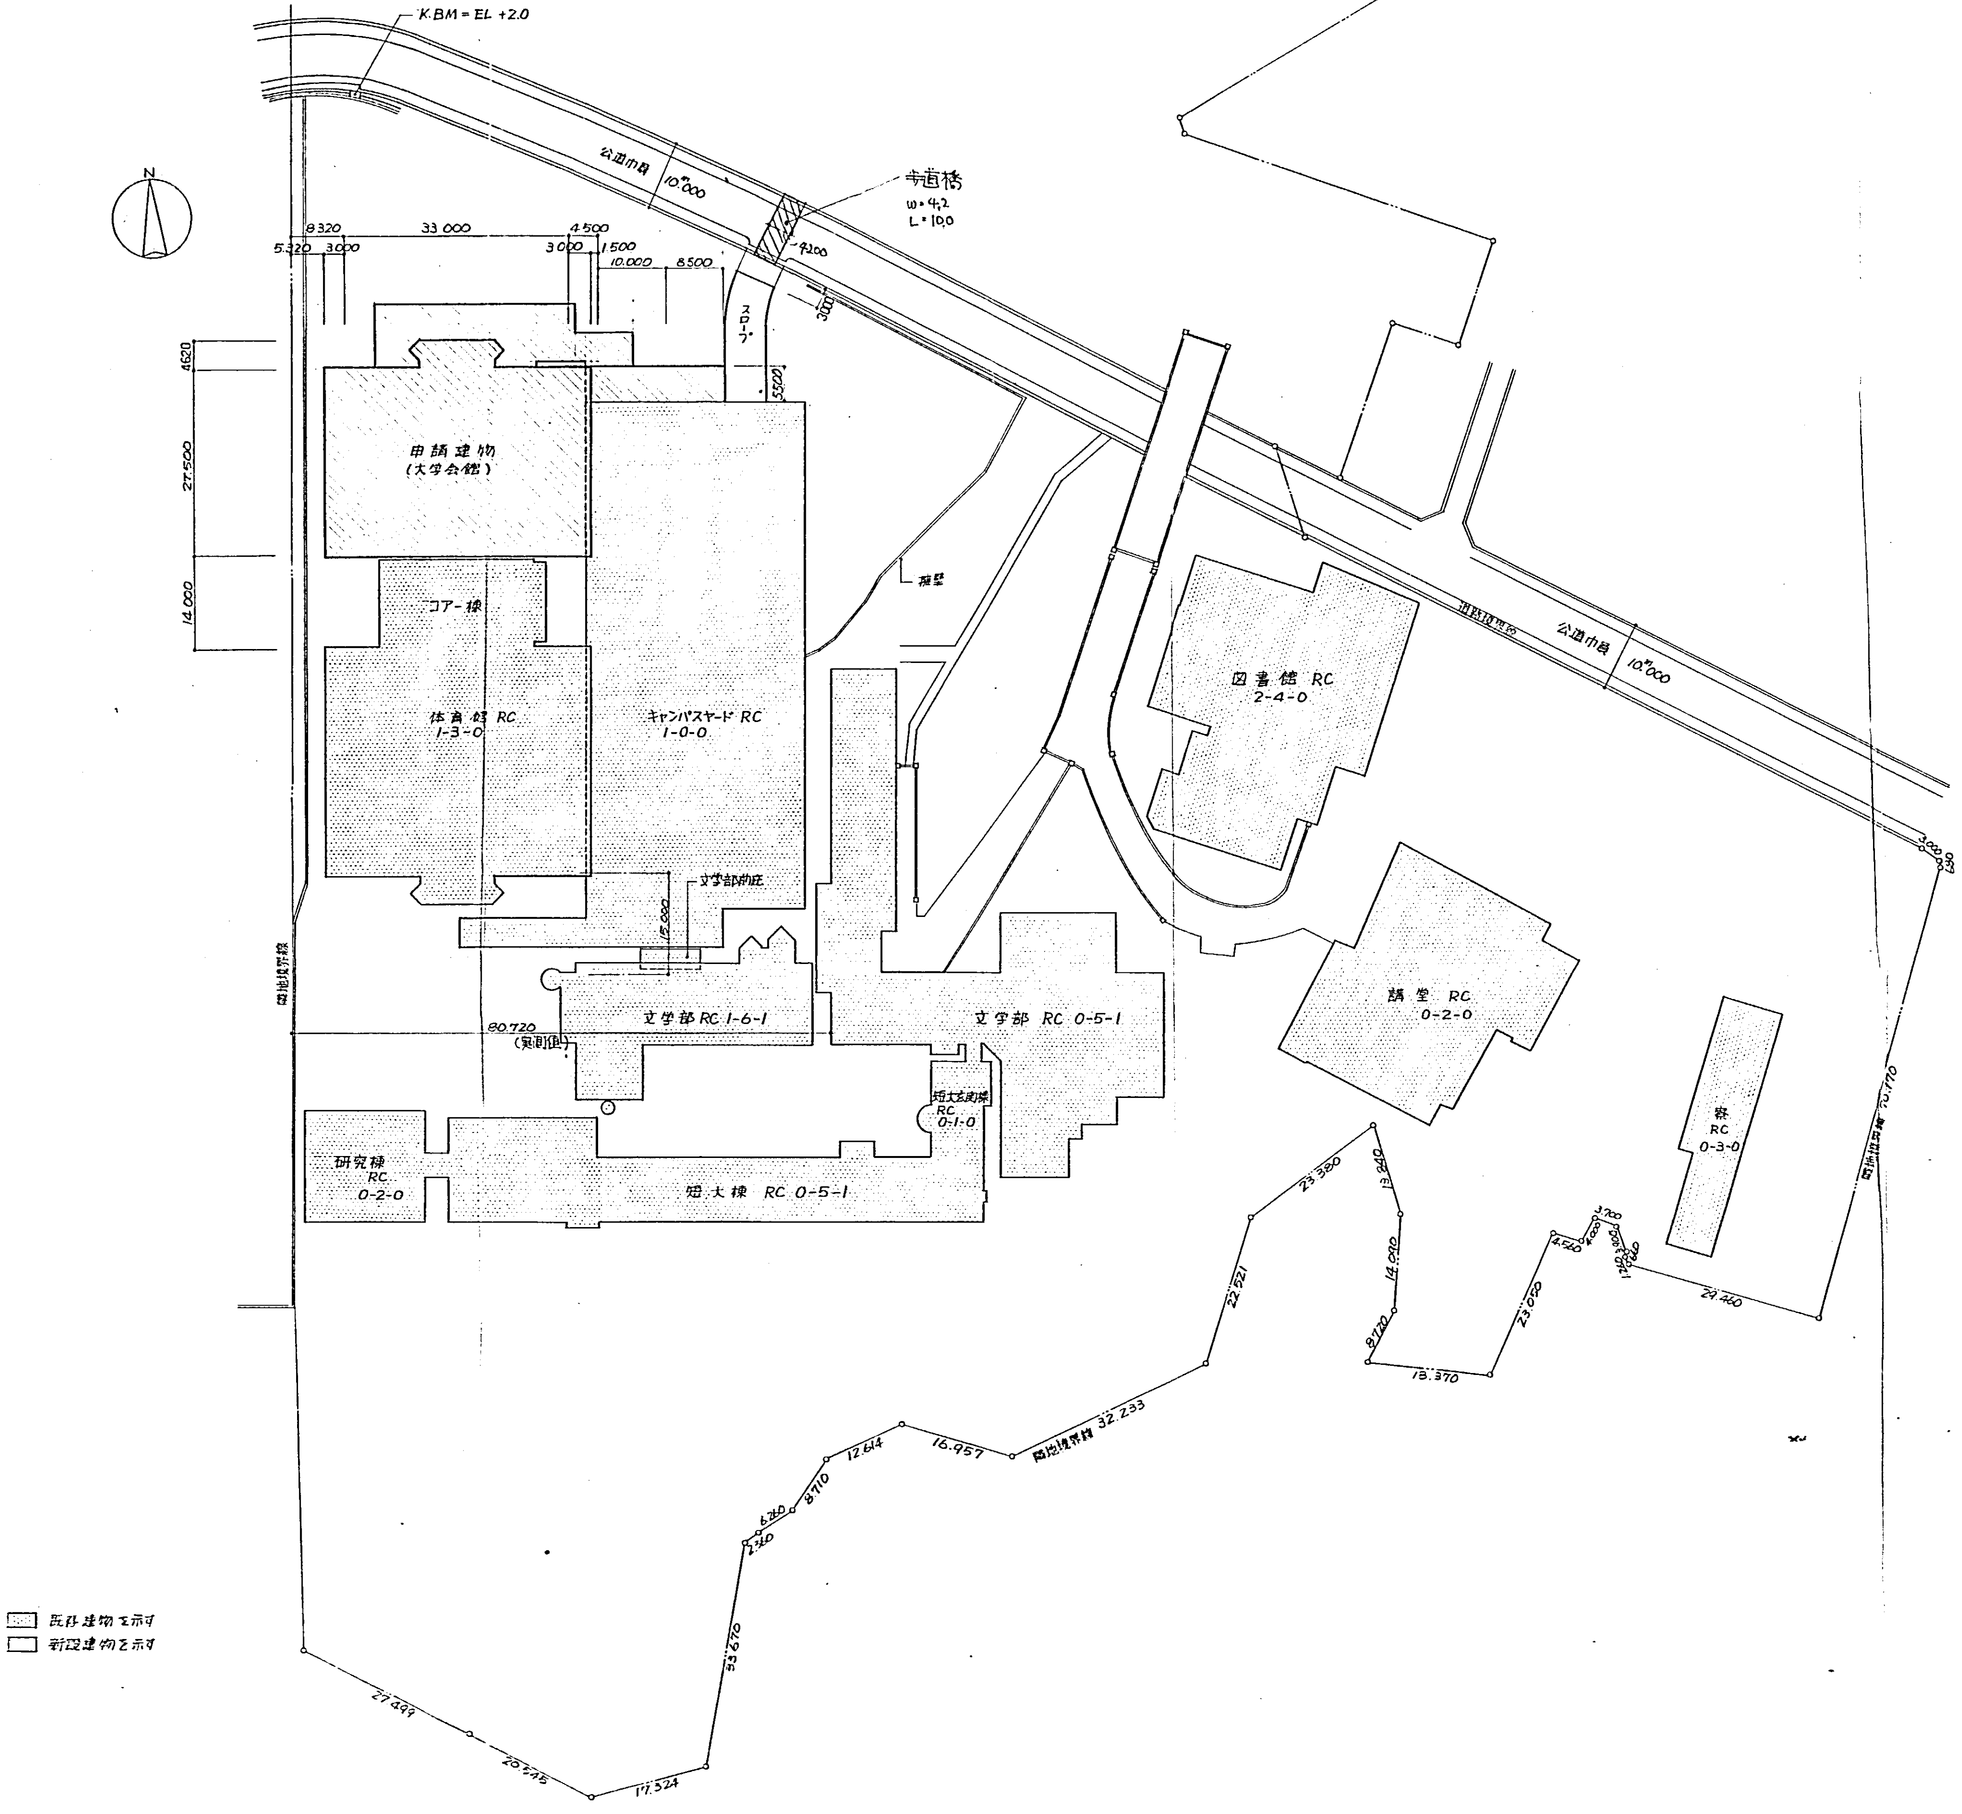

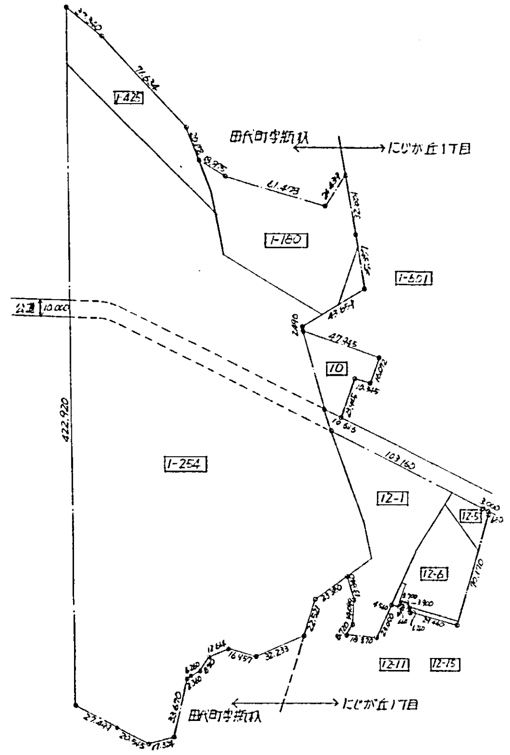

ブロック図 1:20000

地名．地番		敷地面積
千種区田代町字瓶杁	1-180	4.609.00
〃	1-254	44.664.00
〃	1-425	2.036.00
〃	1-601	204.00
名東区にじが丘1丁目	10	1.110.01
〃	12-1	4.030.84
〃	12-5	383.47
〃	12-6	2.032.46
〃	12-11	59.27
〃	12-15	29.89
計	10筆	59.158.94

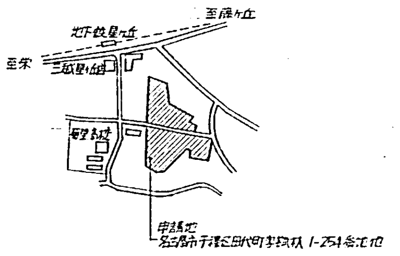

附近見取図

竣工図 A 3

清水建設株式会社一級建築士事務所

59・6・5

1:500

70-83B132 椙山女学園大学大学会館他外構

配置図

A－3

大学会館

名古屋
A-821
040

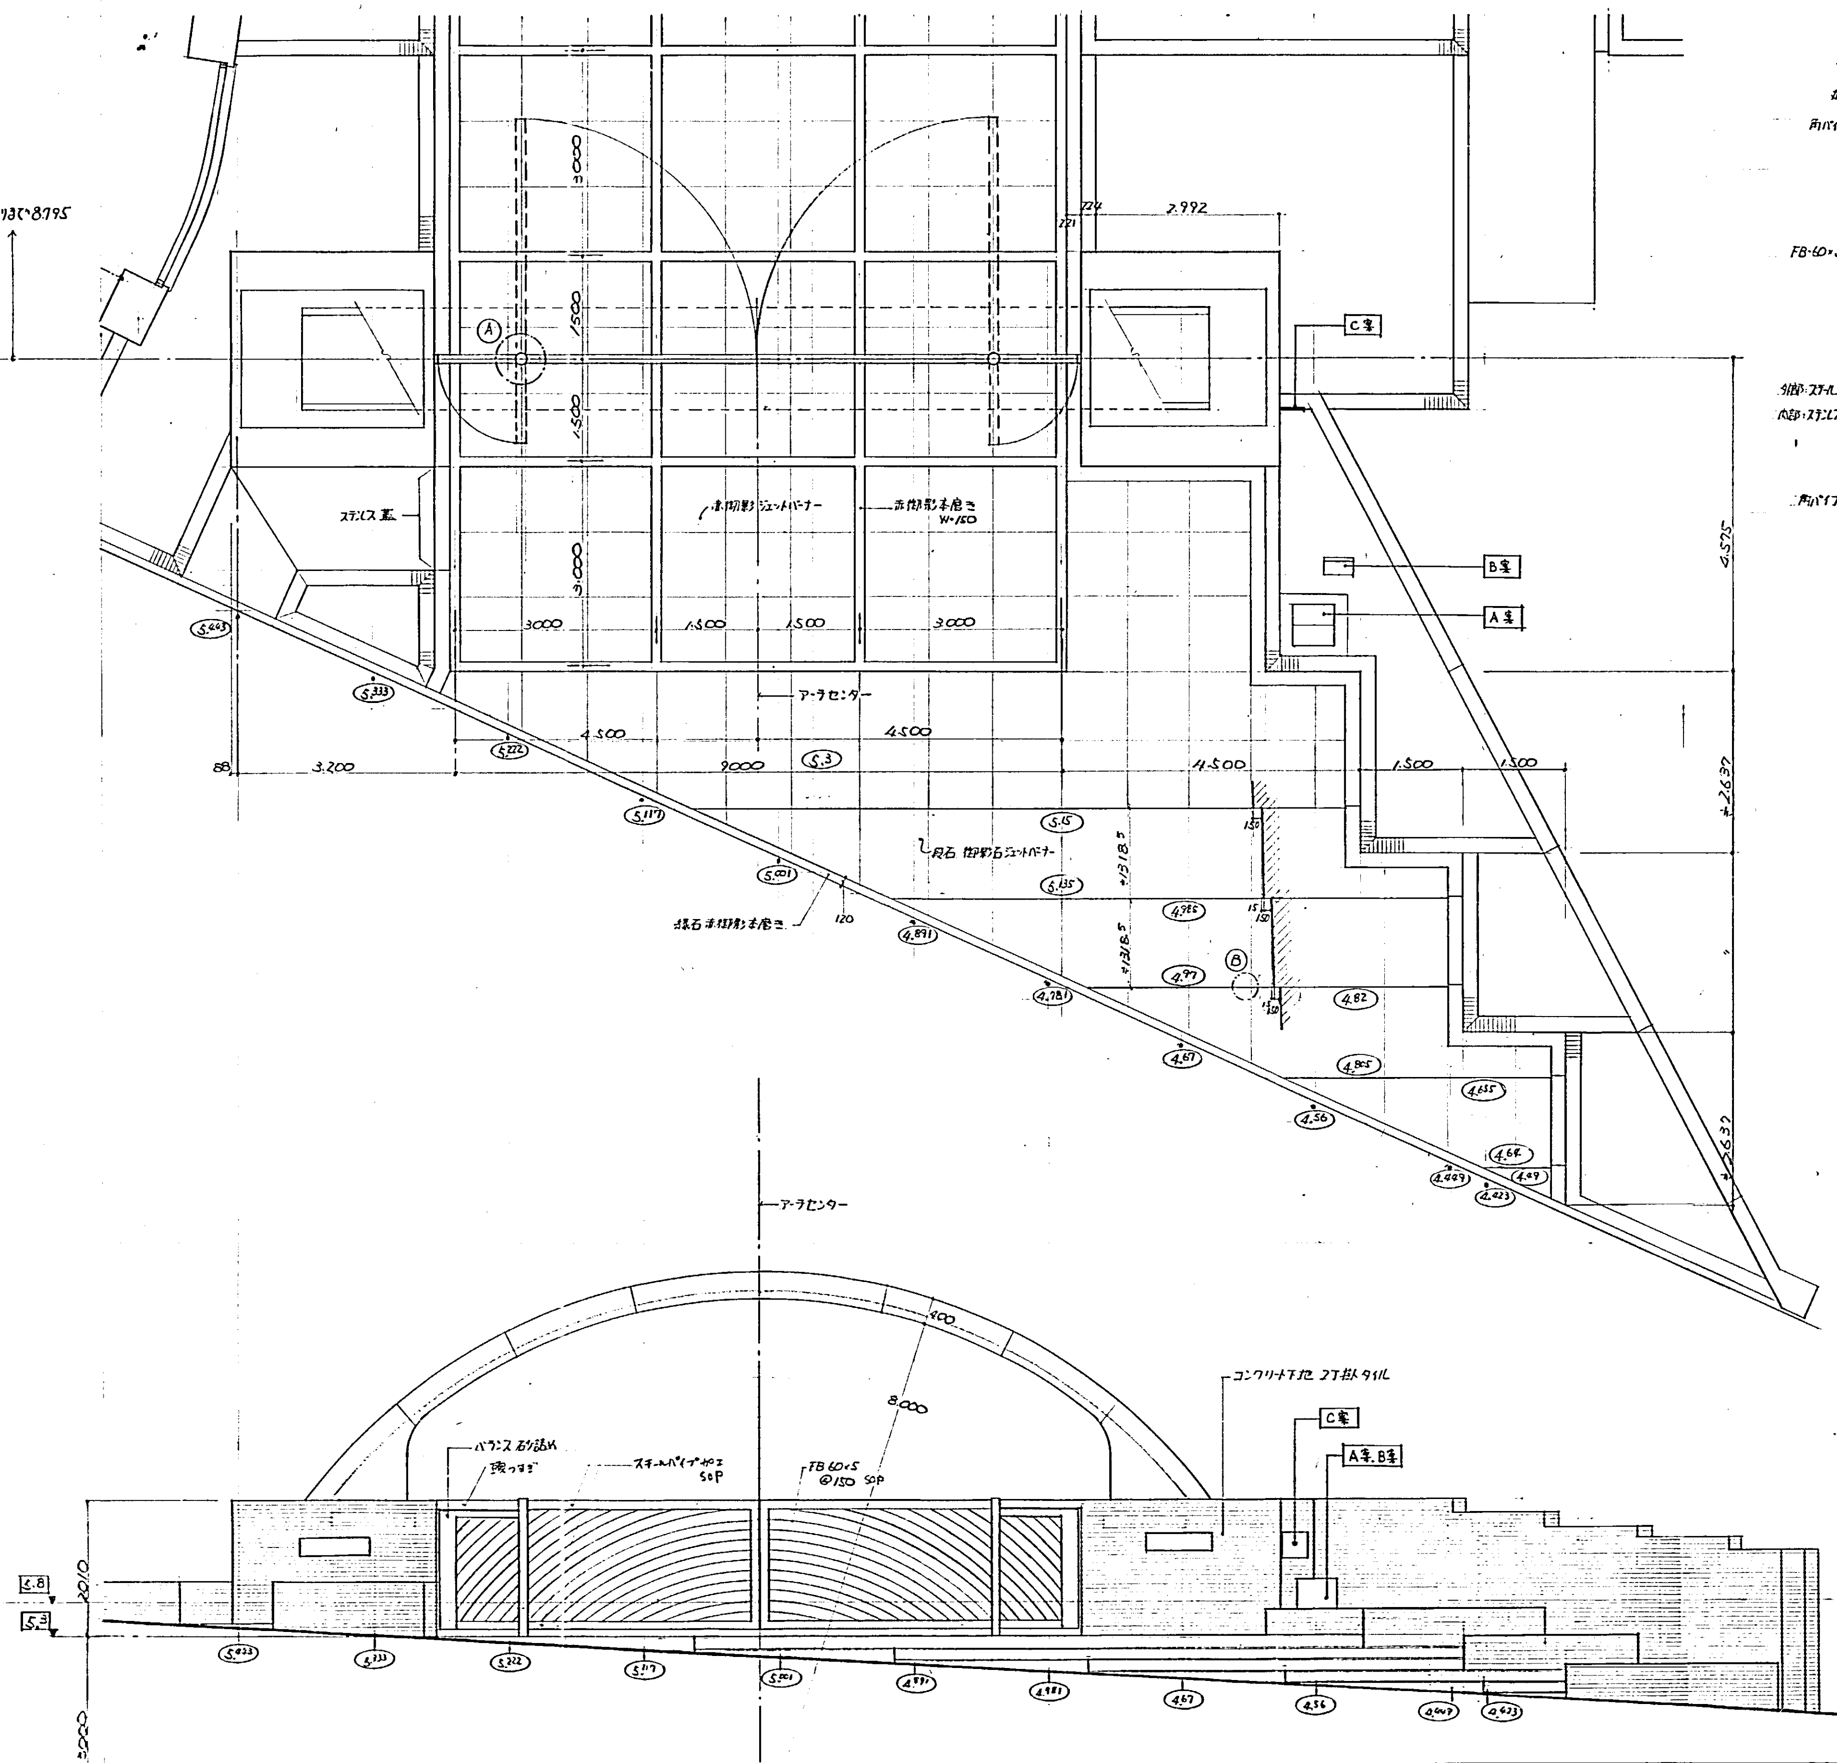

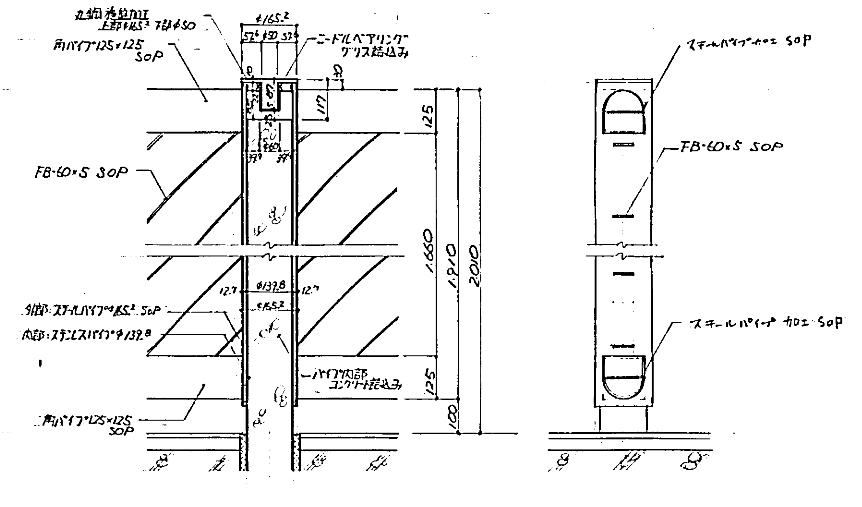

Ⓐ部 詳細図 1/10

A 26

記事	清水建設株式会社 一級建築士事務所	㊔	60・7・23	70-83B132 椙山女学園大学大学会館他外構	—	
			1/50	正门		

A1012 (1985.4.10,000)

名古屋
A-821
041