3	2	1

類　　別 S　　NO 4806

竣　工　　年　月　日 60.9.30

工　事　名 70 83B132 椙山女学園大学会館 他外構

構造一般図		構造詳細図		構造計算書	
番号	図面要項	番号	図面要項	番号	図面要項
S-1	構造仕様表	S-15	構造仕様表	S-24	構造計算書
2	鉄筋コンクリート造配筋基準図	16	鉄筋コンクリート造配筋基準図	25	監理記録
3	杭伏図・基礎伏図	17	基礎・床伏図		
4	1.2階伏図	18	軸組図		
5	3階・屋根伏図	19	基礎・柱・梁リスト		
6	軸組図	20	雑リスト		
7	〃	21	鉄筋詳細図		
8	基礎・基礎梁リスト	22	スロープ廻り構造図		
9	柱リスト	23	キソ変更リスト		
10	大梁リスト				
11	雑リスト				
12	鉄筋詳細図				
13	プレストレスコンクリート詳細図				
14	正面玄関アーケ構造図				

事務課長	担当課長	担当者

資料センター

ボーリング表

■ 地質柱状図 （実施した 参考にした）
注）標準貫入試験は各土質毎に1m毎を目安に実施。
○設計GLとボーリングBMとの関係　GL＝　　BM

深度(m)	土質名	土質記号	標準貫入試験 N値

基礎

■ 直接基礎

基礎の根入れ深さ(m)	支持地盤土質名	長期地耐力(t/m²)	備考
GL−			

●地耐力試験――（する。 しない。）（　　）箇所する。
・最大載荷荷重――（　　）t/m²，（　　）tとする。
・試験方法は日本建築学会「建築基礎構造設計規準」第7条による。
●試　掘――（する。 しない。）（　　）箇所する。
●地質改良・その他――（する。 しない。）
・工法――（　　）

■ くい基礎
注1）杭本数はインバスベード増設杭も含む

くい種類	径・厚(mm)	本数(本)	長さ(m)	先端深さ(m)	長期耐力(t/本)
PHC杭（セメントミルク注入工法）	400	45	16（15+8）	杭計GL-16.5	50
	500	11			75
	600	10			100

注1）セメントミルクの注入は杭先端より1m までとする

●既製くい（既製コンクリートくい・鋼くい）　PHC
○くいの品質――（RC-1,2種 PC-A,B,C種 AC-A種 ）
（JIS規格品，防食法―（　　）とする。
○先端部の構造――（ベンシル，プラット，閉塞，閉頭）とする。
○設置方法――（打撃，埋込み，アースドリル併用）とする。
○継手形式――（溶接継手で端板式とする。鋼くいは設計図による。）
○試験打ち(先行打ち)―（行う。 しない。）
くい仕様――［径(mm) 長さ(m) 本数(本)：500 : 17（8+9） : 5］（くいは本くいとして使用可）※試験くいの位置は設計図による。
●場所打ちくい（場所打ちコンクリート・モルタルくい）
○使用材料その他
・コンクリート・モルタル――（　　）
・鉄　筋――（　　）
○孔底のスライム処理方法――（ベノトーする。しない。）（エアリフト，水中ポンプ）とする。
（アースドリル―ジェット，エアリフト　　）とする。
○孔底の載荷試験――（する。 しない。）試験要領は直接基礎の場所打試験に準ずる。
○試験打ち(先行打ち)　する。 しない。）―
くい仕様――［径(mm) 長さ(m) 本数(本)：：：］（くいは本くいとして使用可）※試験くいの位置は設計図による。
●くい載荷試験――（する。 しない。）（　　）本
・最大載荷荷重―（　　）t
・試験方法は日本建築学会「建築基礎構造設計基準」第7条による。

注記
上記耐力は，事前調査資料（ボーリングおよび土質試験など）により設定した。実施にあたり地盤状況と現状とに（いい違いが生じた場合は，設計および見積りを変更することがある。

記載図

コンクリート・鉄筋

■ コンクリート

コンクリートの種類	品質の区分	使用場所および部位	設計基準強度 Fc (kg/cm²)	気乾比重	所要スランプ(cm以下)
普通コンクリート	普通	基礎・梁	225	2.3	18
		代表的なスラブ・壁または柱	350	2.3	18
軽量コンクリート	種	注1）	種は低層に限る。		（キソのみ15cmとする）
	種				
土間コンクリート	普通	直下土間	180	2.3	15

・セメントの種類（普通ポルトランドセメント，　　）とする。
・骨　　材（ JASS5に依る　　）とする。
・混 和 材 料（ AE減水剤　　）とする。
・軽中コンクリート（　　）とする。
・単位水量　185 kg/m³ 以下

■ 鉄　筋

図面記号	鉄筋の種類	使用箇所	備考
●　●　●　●　●　●	丸鋼を示す。SR24規格品または適合品		
D10	異形鉄筋を示す。SD30規格品	スラブ筋・壁筋	
D13		HOOP，ステ，etc。	
D16	SD35規格品	小梁・大梁・柱主筋	
D19			
D22			
D25			
D			
D6-100 □	溶接金網	間口筋等，etc。	

注）適合品とは材料試験の結果，規格に合格したものをいう。
●継　手
○重ね継手――（あり） （ 16 ）mm以下。なし。）
○ガス圧接継手――（あり） （ 19 ）mm以上。なし。）
・使用箇所――（ 壁・柱 梁等 ）
○特殊継手――（あり。 なし） （　　）を使用する。
・使用箇所――（　　）
・
・

■ 試験および検査

コンクリートの圧縮強度試験

●コンクリートの圧縮強度試験は下表による。
（ただし，下表は標準であって必要に応じ，各欄に記入する。）

試験の目的	試験時の材令	供試体の数	採取場所	採取者	養生
調合管理	7日	3個	荷卸し場所	生コン会社（施工担当者立会）	標準養生（生コン会社にて実施）
	28日	3個			
構造体コンクリート管理用 構造体コンクリートの28日強度推定	28日	3個	打込み場所	施工担当者（生コン会社立会）	現場戸外水中養生
型枠取外し時期の決定 柱・壁・はり側せき板取外し用	適時	3個			
スラブ下せき板および支保工取外し用	〃	〃			
はり下せき板および支保工取外し用	〃	〃			

注1）上表は，1回に採取する供試体の個数を示す。
注2）供試体は，1日の納入量が150m³以下ごとに，1回採取する。

鉄筋の材料試験および継手部の抜取り検査

●鉄筋の試験およびガス圧接継手の抜取り検査は下表による。
（ただし，下表は標準であって必要に応じ，各欄に記入する。）

	種　類	試験項目	試験回数・本数	備　考
鉄筋	SD30 SD35	外観検査	全　数	
		引張試験	供試体は種類および径が異なることに1回かつ20tごとに1回，ただし1回につき引張および曲げ試験各3本とする。	
		曲げ試験		
ガス圧接継手	SD35	外観検査	全　数	
		引張試験	ガス圧接は，圧接箇所約200箇所を1ロットとし，1ロットごとに引張試験5本，または曲げ試験5本とする。	
		曲げ試験		

注1）上表は，1ロットの供試体の個数を示す。なお，規格証明書付鉄筋についての母材試験は必要としない。
注2）試験方法については，JIS Z 3241およびJIS Z 3212による。

●特殊継手の抜取り検査は下記による。

鉄　骨

3階屋根部分，および東面カーテンウォール鉄骨下地（注：カーテンウォール下地はサッシュエ事に含む）

■ 使用材料その他 （下記 □ 内のものを使用）

●鋼材料

一般構造用鋼材	SS41規格品または適合品。 STK41，SSC41，STKR41　規格品
溶接構造用鋼材	SM41(A, B)，SM50(A, B)，SM53　規格品
リベット	・SV41A
ボルト	・黒ボルトは母屋，胴縁に使用する。 ・中ボルトSS41，座金（ある。 材質（　　），ない。） ・アンカーボルト SS41
高力ボルト	・F10T ・特殊ボルト（ TCボルト程度　　）使用。 ・高力ボルトはセットで使用する。
スタッドジベル	・JSS8に規定する規格品（日本鋼構造協会規格「鋼付きスタッド」）
溶接材料	○軟鋼用被覆アーク溶接棒（JIS Z 3211に規定する規格品） 種別　使用鋼材および箇所 イルミナイト系(D4301)――（ SS41全般 ） ライムチタニア系(D4303)――（　　） 低 水 素 系(D4316)――（　　） ○高張力鋼用被覆アーク溶接棒（JIS Z 3212に規定する規格品） 種別　使用鋼材および箇所 低 水 素 系(D5016)――（　　） 鉄粉低水素系(D5026)――（　　）

注1）最小引張強さ50kg/mm²以上の鋼材および厚さ12mm以上の鋼材の仮付けには，低水素系溶接棒を使用する。
注2）上記以外の溶接材料を使用する場合は設計担当者の承認を得て使用のこと。

注）規格品：JIS規格による規格証明書を設計担当者に提出し，承認を得たもの。
適合品：鋼材の試験の実施で試験を行い，JIS規格に合格し，設計担当者の承認を受けたもの。

●溶接継目強度
SM材について母材と同強度の溶接設計をして（ある。 ない。）
注1）上記母材と同強度の溶接設計をしてある場合は，建設省住指発344号「溶接継目強度を母材と同強度にできるための鉄骨加工業者資格基準」に適合する工場とすること。
注2）SM材でも母材と同強度の溶接設計をすることができない地方もある。

●デッキプレート
・名称（　　）型　（板厚t＝　　）
・仮設時の許容積載荷重――（　　）kg/m²
・表面仕上げ（コンクリートに接しない面）――防錆塗装・亜鉛めっき・耐火被覆
・（構造体・型わく）として使用してある。

●耐火被覆
・使用材料　柱（　　）（比重　　）
はり（　　）（比重　　）
床（　　）（比重　　）

耐火時間	柱 種別	柱 厚(mm)	はり 種別	はり 厚(mm)	床 種別	床 厚(mm)
30分						
1時間						
2時間						
3時間						

■ コンクリートブロック

種類	使用場所	厚さ(mm)	備考
A種	間仕切	150	
B種			
C種			

■ ALC

使用場所	厚さ(m)	備考

●防錆塗装

	塗装箇所	塗料名	塗回数	素地調整	施工法
工場塗装	柱・土被り部分（ラーメン柱のみ）	1	2	B	ハケ塗り，スプレー塗り
工事場塗装	柱ジョイント部	1	1	B	ハケ塗り

○塗装名（上表の塗装名欄に下記の番号を記入する。）
1. JIS K 5621　一般用さび止めペイント
2. JIS K 5622　鉛丹さび止めペイント
3. JIS K 5623　亜鉛化鉛さび止めペイント
4. JIS K 5624　塩基性クロム酸鉛さび止めペイント
5. JIS K 5625　シアナミド鉛さび止めペイント

注）JIS K 5626亜鉛末さび止めペイントおよびJIS K 5627ジンクロメートさび止めペイントは，一般に建築用鉄骨のさび止めには使用していない。

■ 素地調整

程度	用　具	素地調整後の素地の状態
A	ショットブラスト サンドブラスト，酸洗い，プラスト処理）	さびおよびミルスケールを完全に除去し，金属光沢をした金属地肌が露出した状態。
B	ディスクサンダー ワイヤーホイール（電動工具）	完全に付着したミルスケールは残し，固着していないミルスケール，さびが除去された状態。
C	ワイヤーブラシ スクレーパー（手動工具）	ワイヤーブラシ，スクレーパーなどで不安定なミルスケールや浮きさびが除去された状態。

○塗装箇所のうち下記の項目は塗装しない。ただし，□内で囲った項目は例外として塗装する。
（イ）コンクリートに密着または埋込まれる部分
（ロ）組立てによりはだ合わせとなる面
（ハ）工事場溶接を施す部分に隣接した両側それぞれ幅100mmの部分
（ニ）高力ボルト摩擦接合部の摩擦面
（ホ）密着または回転のため削り仕上げを施した部分
（ヘ）閉鎖形断面をもつ部材の密閉される内面
注1）デッキプレートに接する部分およびスタッドジベルを打つ部分に塗装する場合の塗布量は，標準塗布量の½とする。
注2）耐火被覆する部分について上記の防錆塗装を（する。 しない。）

■ ボルトおよび高力ボルトの穴径・ピッチの標準
（設計担当者の指示により変更することがある。）

軸径(d)	穴径(mm) ボルト	穴径(mm) 高力ボルト・リベット
d＜20	d+0.5	d+1.0
20≦d＜30		d+1.5

軸径(mm)	ピッチ(mm)	エッジ(mm)	備考
16	60	35	
20	70	40	
22	70	40	
24	80	50	
28	90	50	

■ 主筋貫通孔の標準

	穴径(mm)	備考
HOOP 丸鋼 異形筋	d+5 d+10 d+15	・貫通孔は工場にてドリル穴あけとする。 ・設備工事用貫通孔は設計図または工作図に従い加工する。


■ 高力ボルトの締付けボルト張力(ton)

	M16	M20	M22	M24
F8T	9.37	14.6	18.2	21.1
F10T	11.7	18.2	22.6	26.2
F11T	12.3	19.1	23.8	27.6

○締付ボルト張力(標準ボルト張力)
N=1.1×設計ボルト張力
○締付トルク
T=k・d・N (kg-m)
k：トルク係数値

	A	B
k	0.110～0.150	0.150～0.190

d：ボルトのねじ外径の基準寸法(mm)
N：ボルト張力(t)

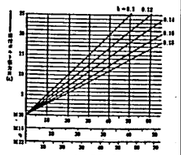

締付ボルト張力算定図表

■ 試験および検査

鋼材の試験

（下表は標準であって必要に応じ各欄に記入する。）

材料	試験項目	試験の回数	試験の方法	関連規格
構造用鋼材	引張試験	鋼材の種類および厚さのごとに1回かつ20tごとに1回	JIS Z 2241 金属材料引張試験	JIS Z 3101 一般構造圧延鋼材
	曲げ試験		JIS Z 2248 金属材料曲げ試験	JIS Z 0303 鋼材の検査通則

注）試験は，公立試験所・自社研究所・その他設計担当者が承認した試験所で行う。

高力ボルトの試験および検査（下記 □ 内のものを行う。）
1. すべり係数試験――試験片数は各ボルト径ごとに（ 3 ）個
2. 締付検査―標準検査数は各ボルト群につきボルト数の（ 10 ）%以上かつ（ 1 ）本以上
注）合否の判定は，日本建築学会「高力ボルト設計施工指針」に準拠する。

溶接部の試験および検査（下記 □ 内のものを行う。）
1. 工事場溶接をする場合の溶接工技量試験
2. 溶接部の施工性試験
3. 超音波探傷検査（溝水建設(株)が行う検収検査）
（イ）標準検査数は下表による。
（ロ）合否の判定は日本建築学会「鋼構造建築溶接部の超音波探傷検査規準」による。ただし，重要度等数[I]が（ある。 ない。）

	検査範囲	抜取率(%) 工場溶接	抜取率(%) 工事場溶接
第1回検査			
第2回検査			
第3回検査			
第4回検査以降			

スタッド溶接の試験および検査（下記 □ 内のものを行う。）
1. 施工前試験
（イ）引張試験
（ロ）繰返し曲げ試験
（ハ）マクロ試験およびかたさ試験
2. 試験溶接
作業開始前，標準適正溶接条件（溶接電流、溶接時間，溶接方法）で2本のスタッド材を試験溶接し，45°打撃曲げ試験にて欠陥のないことを確認する。
3. 溶接後の検査
外観検査――全数
打撃曲げ試験――検査本数（　　）本につき1本，15°曲げ
注）合否の判定は日本建築学会スタッド溶接工作基準(案)に準拠する。

■ 溝　接（下表は基本を示したもので，実施にあたっては詳細図による。）

一般			開先
すみ肉	レ形	K形	フレアレ形K形
			フレアV型X型

設計図書

・下記事項は，工事および検討に支障ないよう早めに提出する。

設計担当者の承認を必要とするもの（下記●印のもの）
◎（い打ち施工計画書，（い打ち施工要領書(精度確保方法，点付け溶接，溶接工安格なども記載）
○（い打ち施工記録報告書(耐力・長さ・傾心など）
○地盤・くい載荷試験要領書および報告書
● プレストレスコンクリート施工管理書
○コンクリート調合計画表・調合計算書・材料規格および試験成績表
○コンクリート圧縮試験成績書
◎鉄筋・溶接金網・ガス圧接継手など材料規格証明書，または試験および検査証明書
◎コンクリート施工図

設計担当者に報告・連絡し，指示をうけるもの（下記●印のもの）
○試掘(根切)・地耐力試験
○コンクリート打ち
○くい打ち試験・くい載荷試験
○場所打ちくい・特殊基礎などの開始時期
◎基礎配筋・各階床または屋根の配筋(配筋検査表を作成すること。)
○壁方――柱・壁筋の立ち上がりなど

・下記事項は，工事および検討に支障ないよう早めに提出する。

設計担当者の承認を必要とするもの（下記●印のもの）
○材料規格証明書または試験成績書（鋼材・リベット・高力ボルト・特殊ボルト・スタッドジベルなど）
○施工要領書
○工作図
○溶接部の試験および検査報告書
○高力ボルトの試験および検査報告書
○スタッド溶接の試験および検査報告書

設計担当者に報告・連絡し，指示をうけるもの（下記●印のもの）
○現寸検査
○製品検査
○四先検査
○組立検査
○搬入れ検査

施工図


清水建設株式会社一級建築士事務所　㊞　59.3.20　70-83B132　福山女学院大学大学会館他外構　大学会館 S-1　構造仕様表　S 1

A1812 (1983.2. 10,000)

適用範囲

1. この規準は鉄筋コンクリート構造部分に適用する。
2. 当社設計施工の場合は、この規準による。
3. この規準は設計図または仕様書に特記のない一般的なものに適用する規定である。

記号

d	鉄筋の公称直径
℄	中心線
La	柱のうちのり距離
He	柱のうちのり距離（上階梁下端から下階梁上端まで）
ST.	スタラップ
HOOP	フープ
S.HOOP	サブフープ
SP.HOOP	スパイラルフープ
ctc. @	間隔
ϕ	丸鋼
D	異形鉄筋
P	鉄筋間隔
×	鉄筋のかぶり厚さ
—○—	鉄筋の圧接継手
═══	異形鉄筋ネり定着
S1	一般鉄筋定着長さ
S2	下端鉄筋定着長さ
S3	継手長さ
S4	溶接金網の継手、定着長さ

寸法は特記なき限り "mm" とする。

折曲げ規準

鉄筋の折曲げ形状

末端部

使用箇所	折曲げ図	鉄筋の種類	折曲げ内法(D)	鉄筋の余長
一般部	135°, 4d以上	SR24	3d以上	4d以上
		SD30 SD35	4d以上	
フープ スタラップ	135°, 6d2/3以上	SR24	3d以上	6d以上
		SD30 SD35	4d以上	
スラブ、壁同時打込みのスタラップのタイにのみ用いる	90°, 8d以上	SR24	3d以上	8d以上
		SD30 SD35	4d以上	
スラブ壁（13ϕ以下）	90°, 8d以上	SR24	3d以上	4d以上
		SD30 SD35	4d以上	

中間部

使用箇所	折曲げ図	鉄筋の公称直径	鉄筋の種類	折曲げ内法(D)
(1) フープ スタラップ	90°以下	各種	SR24	3d以上
			SD30 SD35	4d以上
(2) スラブ壁		16mm以下	SR24 SD30 SD35	5d以上
		19mm以上		(3)による
(3) (1),(2)以外の鉄筋、梁		25ϕ以下 D25以下		6d以上
		32ϕ以下 D29～D41		8d以上


注）・鉄筋は図面に指示されたす法と形状に合わせ、全て常温で鉄筋に損傷をあたえないよう正しく折曲げる。
・SD40を使用する場合の末端部折曲げ内法(D)は5d以上とする。

鉄筋の継手、定着長さ

鉄筋の種類	コンクリートの設計基準強度 Fc kg/cm²	フックの有無	一般定着 S1	下端筋定着 S2 小ばり	下端筋定着 S2 スラブ	継手長さ S3
SR24	150以上 180未満	有	45d	25d	15d	45d
	180以上270(240)以下	有	40d			40d
SD30 SD35	180以上 210未満	有	30d	15d	10dかつ150以上	35d
		無	40d	25d		45d
	210以上270(240)以下	有	25d	15d		30d
		無	35d	25d		40d


注）・継手の位置はなるべく応力の大きいところを避け、かつ同一箇所に集中しないようにする。
・図面に指示のない部分に鉄筋の継手を設ける場合は、設計者の指示を受ける。
・特記外重ね継手および定着の長さは上表による。
・コンクリート強度（ ）内は軽量コンクリートを示す。
・SD40を使用する場合のS1、S3の長さは上表SD30、SD35の値のそれぞれ5d増しとする。
・公称直径が25.4mmをこえる鉄筋には重ね継手を用いない。

溶接金網の継手、定着長さ（径4～8mm）

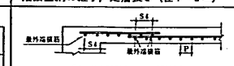

S4＝P＋50以上 かつ150以上

相関りあった継手

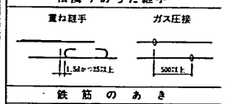


鉄筋のあき



・丸鋼では公称直径の1.5d以上、異形鉄筋では1.7d以上、また、粗骨材の最大寸法の1.25d以上かつ25mm以上とする。

鉄筋に対するコンクリートのかぶり厚さの最小値


構造部分の種別		かぶり厚さ	備考
床	仕上げをするもの	20	
	仕上げをしないもの	30	
柱、梁、壁	一般	30	外気および土、水に接する部分で仕上げのない場合は、コンクリートを20打増す。
基礎スラブ、梁の下端筋		60	ただし、捨コンは70とする。

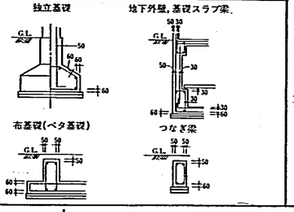

注）・常時海水に接する部分のコンクリートのかぶり厚さは50mm以上とする。
・耐硫、耐熱等の特殊の場合は設計図による。
・異形鉄筋は上表の厚さ、かつ公称直径の1.5d以上とする。

梁


かぶり厚さおよび2段筋保持金物

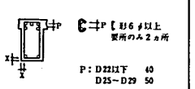


スタラップの加工



スラブ勾配がある場合

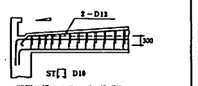


ハンチ部配筋要領

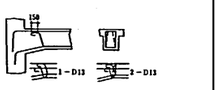


下端筋径	折上げ鉄筋
16	D10またはその部のスタラップD13
19	D13
22	3－22以下D13 4－22以上2－D13
25以上	2－D13


梁に段違いがある場合

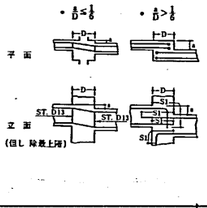

腹筋

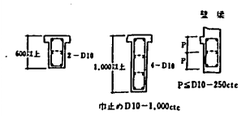


梁貫通孔補強配筋要領

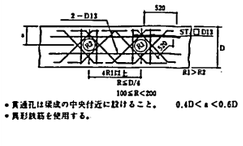

・貫通孔は梁成の中央付近に設けること。
・異形鉄筋を使用する。

梁面と柱面とが一致する場合

かぶり厚さを増す場合

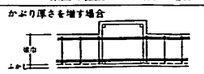

25mmかつ柱タテ筋径以上梁のかぶり厚さを増す。

スタラップ巾をせばめる場合




柱タテ筋径スタラップの巾をせばめる。
スタラップの巾(梁巾－2×かぶり厚さ－柱タテ筋径)

床スラブ


スラブと壁の取合部配筋

スラブ筋のアンカー長さ

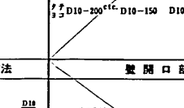


開口部補強

高低差があるスラブ

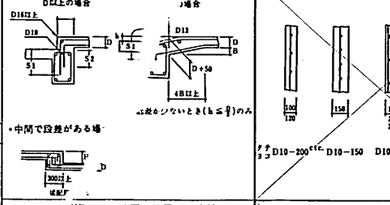


・中間で段差がある場合


スラブ筋のかぶり厚さ確保の一方法

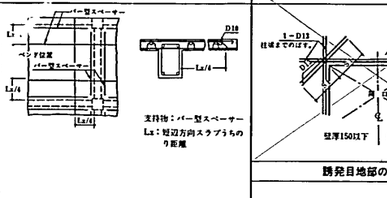


排水溝部分のスラブ折曲げ要領

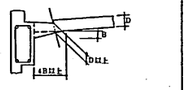


片持スラブ筋のアンカー長さ

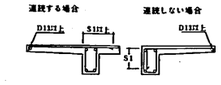

異形鉄筋の継手位置と定着長さおよび余長

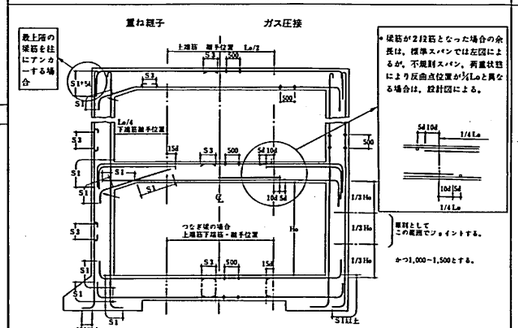

重ね継手
ガス圧接
最上階の梁筋を柱にアンカーする場合
上端筋 継手位置 La/4
S1
S3
500
S4 10d
La/4 下端筋継手位置
150
S3
500
S4 10d
S1
S3
S1
S1
S3
S1
S1
S1
S1
S3
500
150
S1
S1
S1
S1

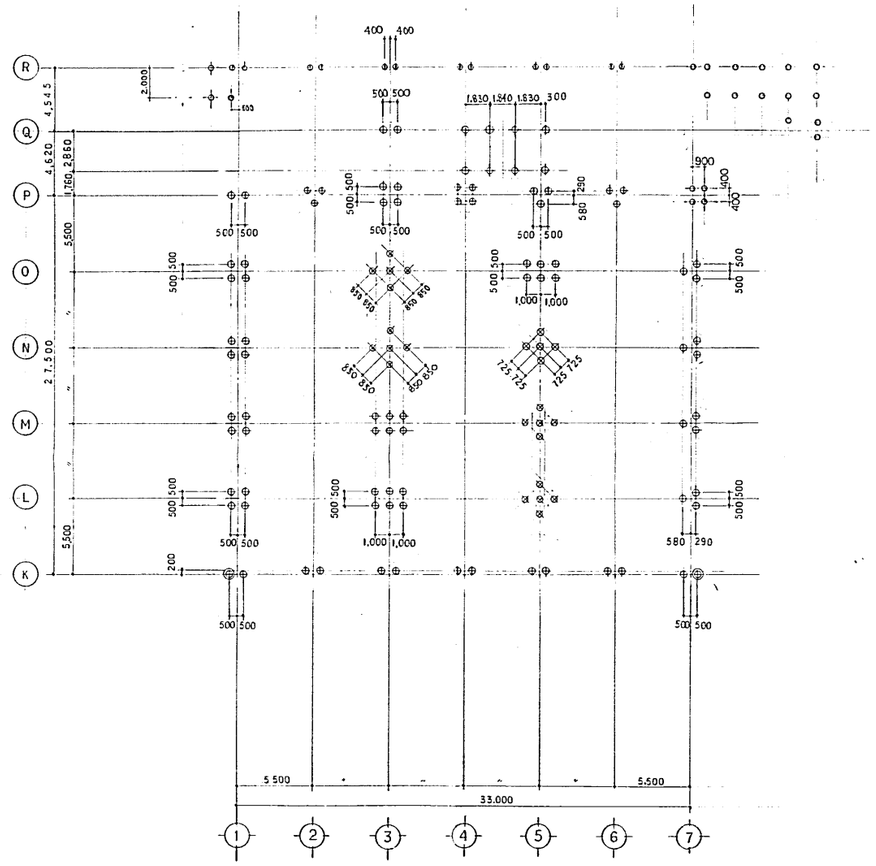

杭　伏　図　1:200

共通事項

1. 杭仕様は構造仕様表による。
2. ※印は試験杭を示す。
3. 杭本数 ◎ EP 600φ Rs=103t 10本
   ⊕ EP 500φ Rs=75t 184本
   ○ EP 400φ Rs=50 35本

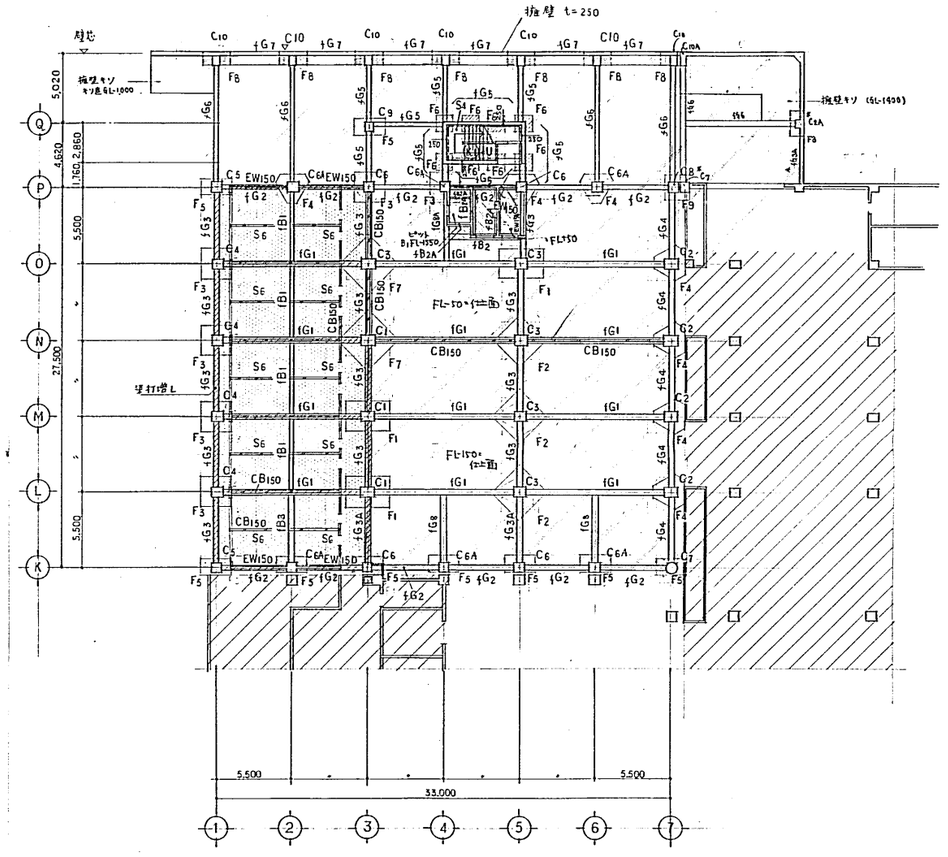

基礎、B1階伏図　1:200

共通事項

基礎 1. 特記外 基礎底 GL(ピロティレベル)−1,600とする。
EP → GL−1,200とする。
EP → GL−1,400とする。
基礎梁天端 GL−100とする。

2. 特記外 厚 t=150 +20(打放し)
EP CB150


3. 床 EP 鉄筋コンクリートスラブ
EP 土間コンクリート t=150

4. ※EPのリストは特記スペックの構造図に依る

記事	清水建設株式会社 一級建築士事務所	㊞	59・9・20	70-83B132	大学会館 S−3
			1:200	杭伏図・基礎伏図	S 3

A1012 (1984.2. 10,000)

名古屋 A-460 315

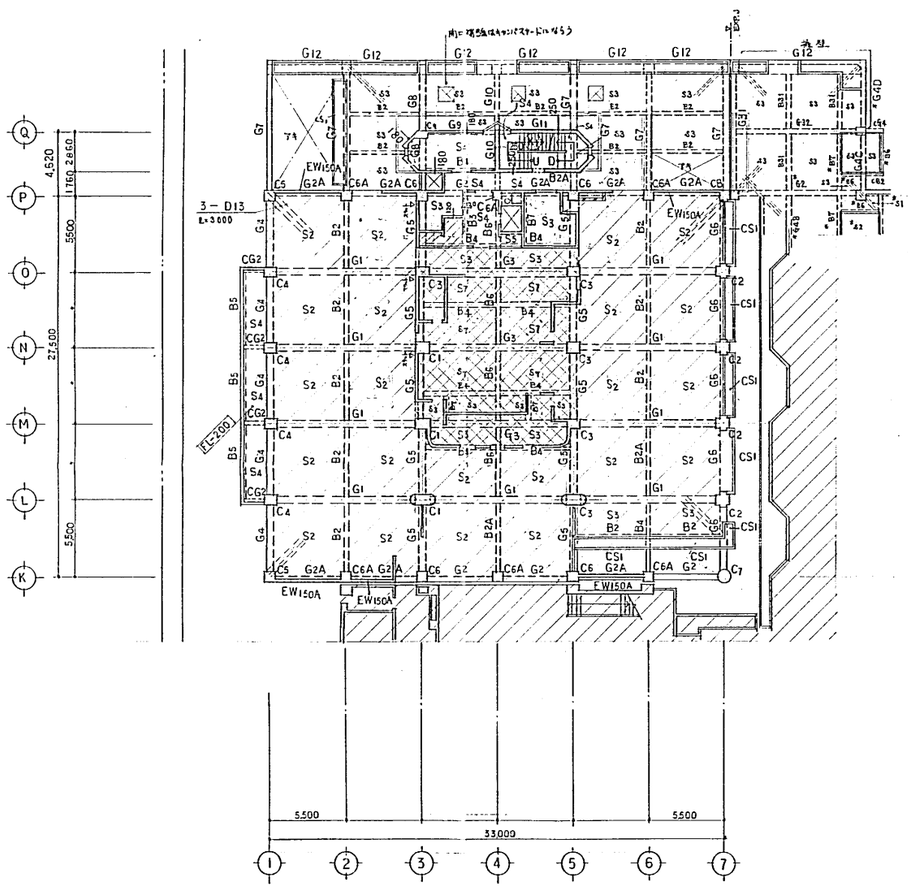


1 階 床 伏 図 1:200

共通事項

1. スラブの高低
   特記外 スラブ天端は FL-30 とする.
   ▨ 印 〃 FL-160 〃 (WC)
   ▩ 印 〃 FL-400 〃 (駐車)

2. 特記外 外壁 CON t=150+20, 内壁 t=150
   ═ 印 CB150

3. ※印のリスト他, キャンバスガードの構造図に依る

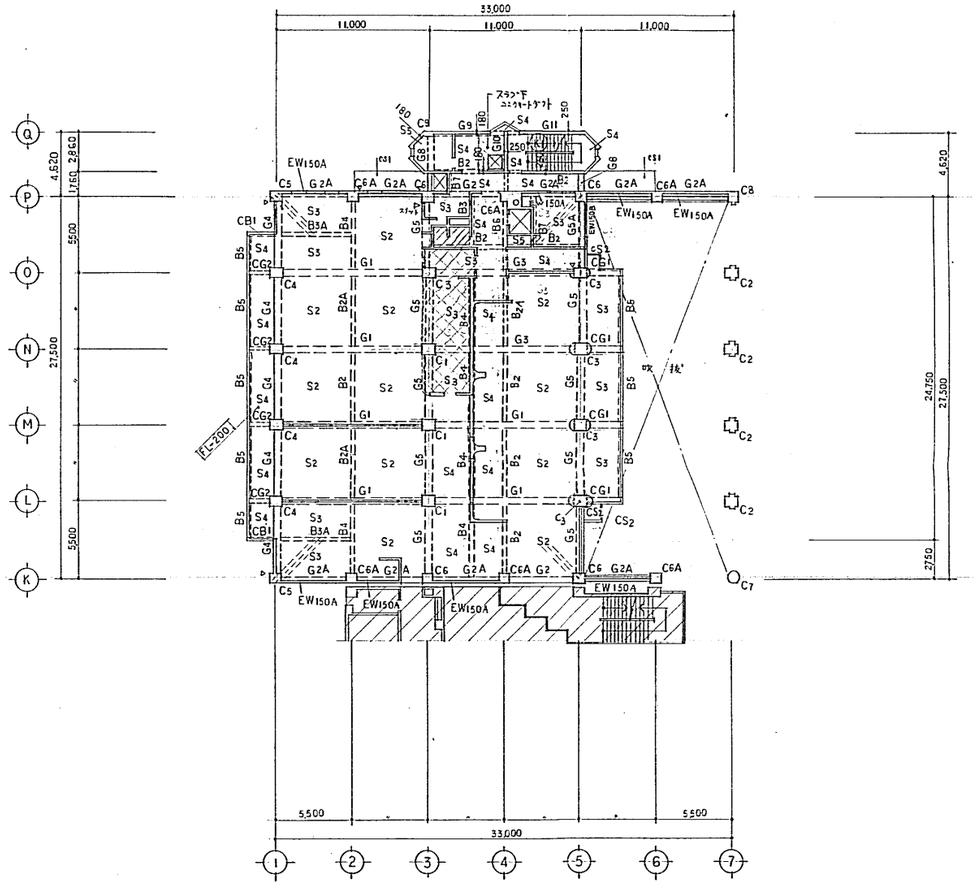

2 階 床 伏 図 1:200


共通事項

1. スラブの高低
   特記外 スラブ天端は FL-30 とする.
   ▩ 印 〃 FL-400 とする.


2. 特記外 外壁 CON t=150+20, 内壁 t=150
   ═ 印 CB150

記事	清水建設株式会社 一級建築士事務所	55・8・20	70-83日132 椙山女学園大学大学会館他外構	大学会館 S-4	S 4
		1:200	1階 2階 床 伏 図		

A1012 (1984.2. 10,000)

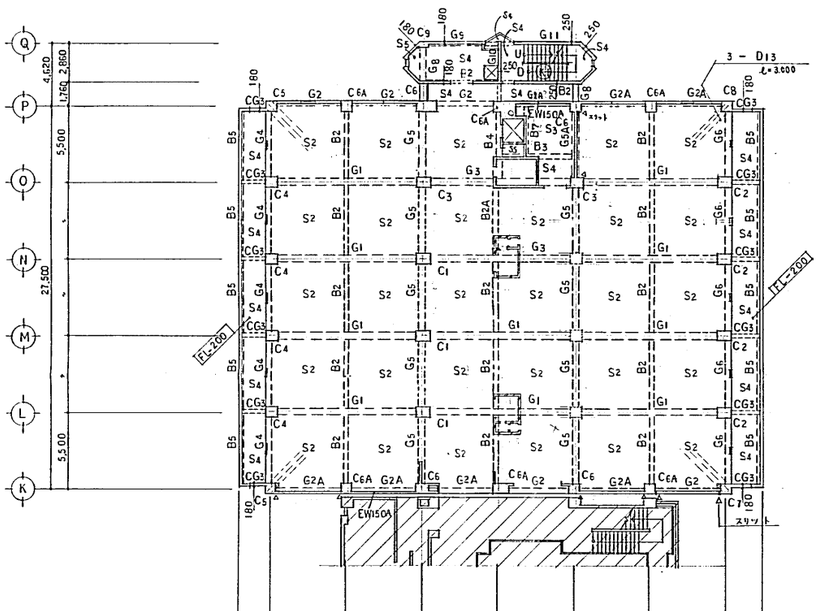

3 階 床 伏 図 1:200

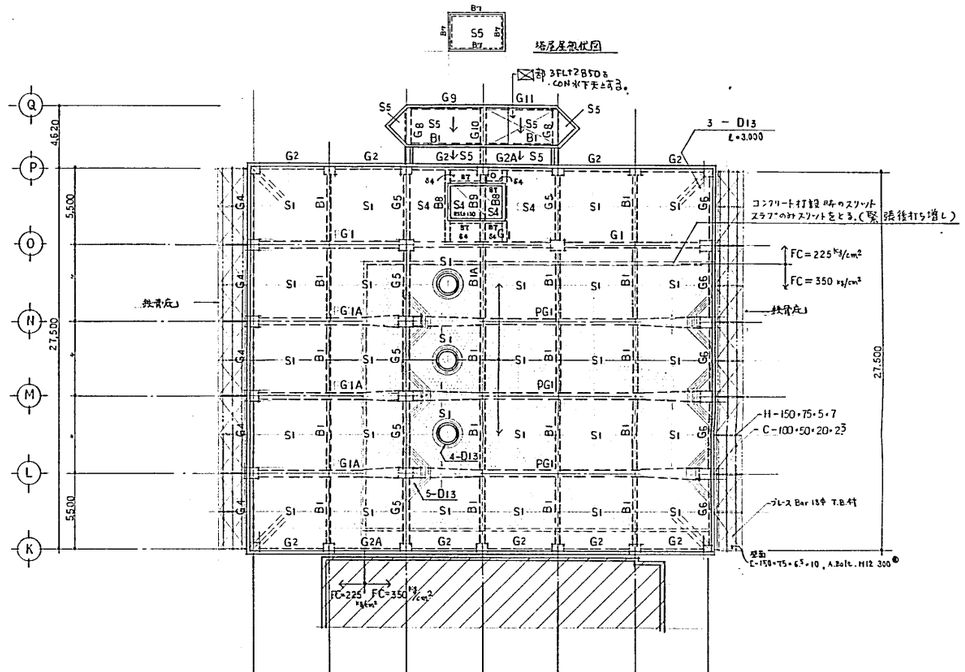

屋 根 伏 図 1:200


共通事項

1. スラブの高低
   特記外 スラブ天端は FL-30 とする.
2. 壁 ＿＿ 壁厚 外壁 t=150+20(フカシ)
   二間壁 t=150
   ═══ 印 CB 150


竣工図

記事	清水建設株式会社 一級建築士事務所	㊞	58・8・20	70-83B132 椙山女学園大学大学会館他外構	大学会館 S-5	S 5
			1:200	3 階 床 伏 図 屋 根 伏 図		


A1012 (1984.2. 10,000)

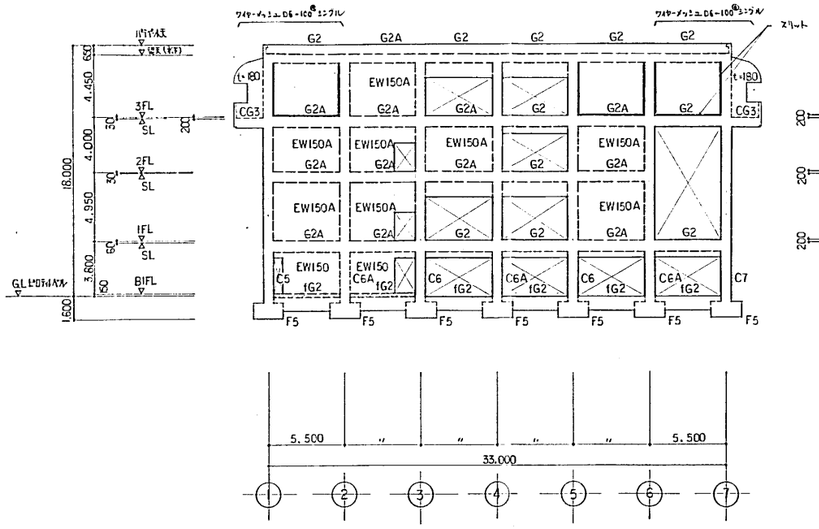


K 通り 軸 組 図 1:200

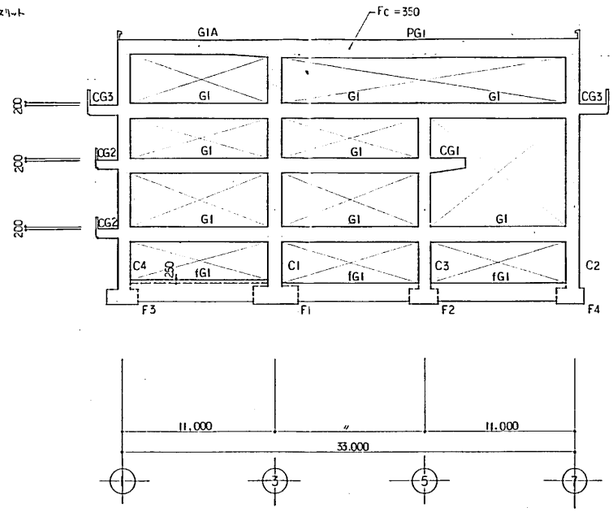


L 通り 軸 組 図 1:200

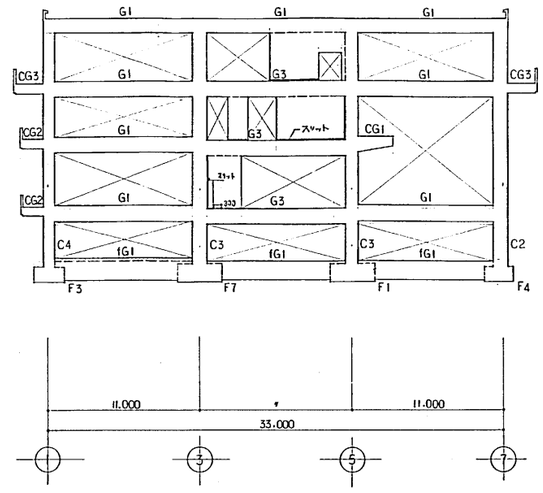


O 通り 軸 組 図 1:200

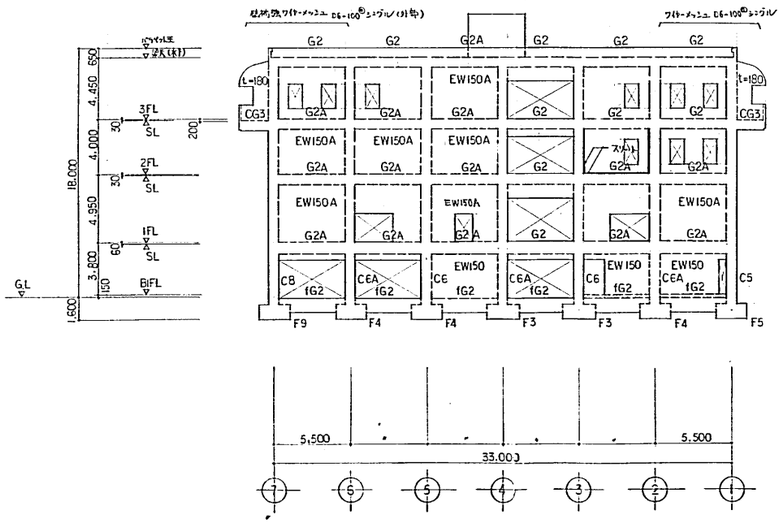

P 通り 軸 組 図 1:200

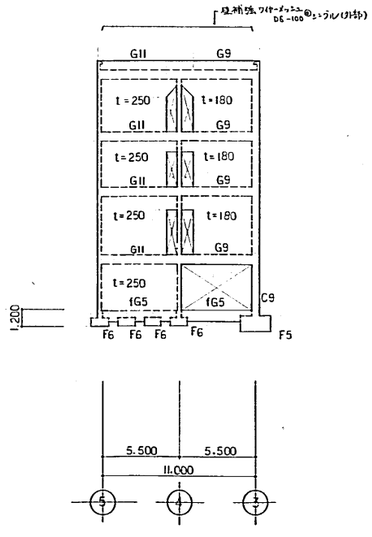

Q 通り 軸 組 図 1:200

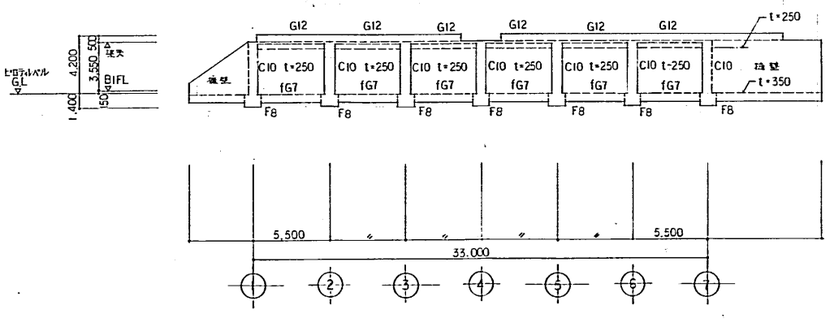

R 通り 軸 組 図 1:200

記事
1. 特記外 壁厚は t=150 とする
2. ZZZZ 壁つなぎを表わす

清水建設株式会社 一級建築士事務所


59・8・10 年月日
1:200 縮尺

70-83B132 相山女学園大学大学会館他外構


大学会館 S-6

S 6


A1012 (1984.2. 10,000)

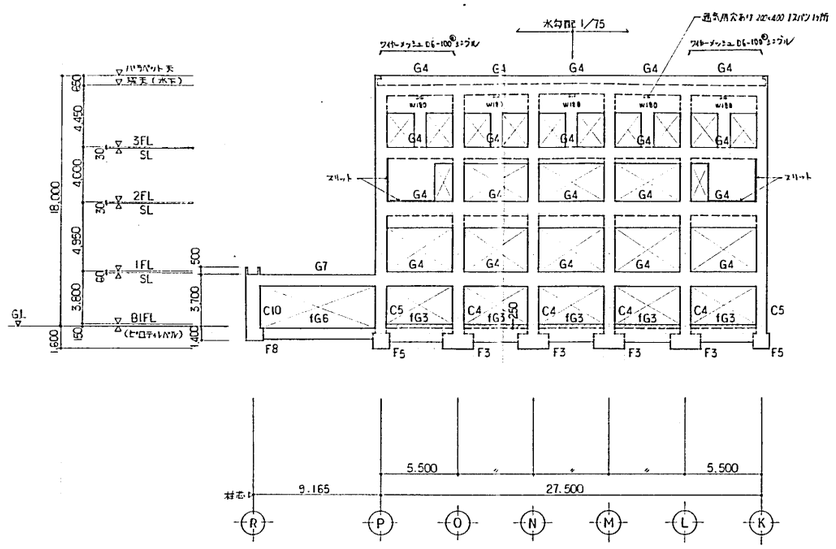


① 通り 軸 組 図 1:200

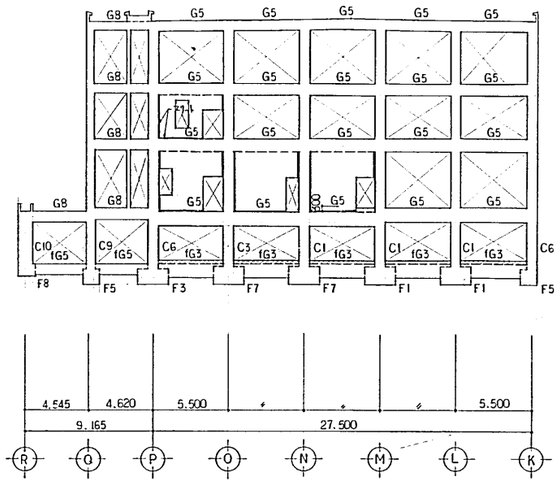

③ 通り 軸 組 図 1:200

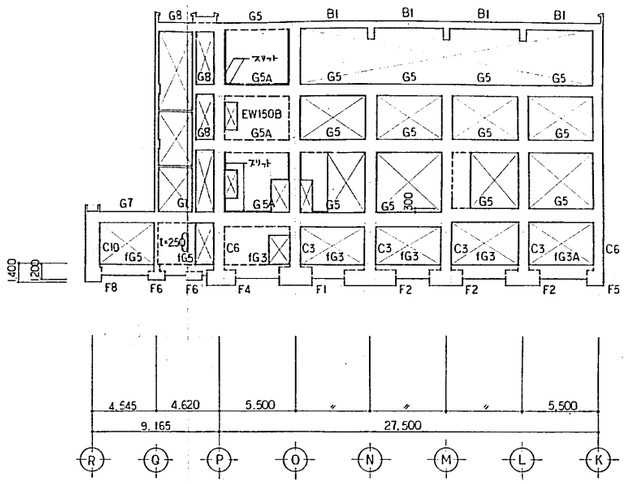


⑤ 通り 軸 組 図 1:200

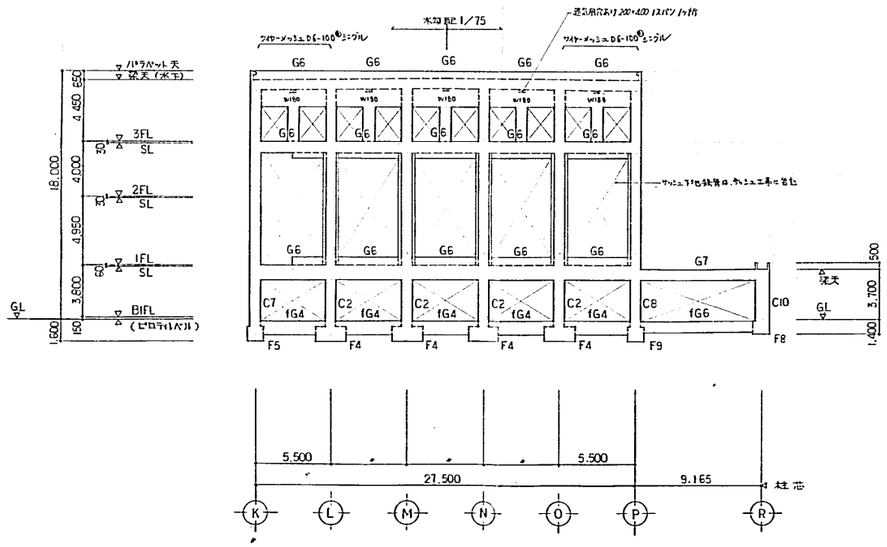


⑦ 通り 軸 組 図 1:200


外部スロープ階段廻り構造図

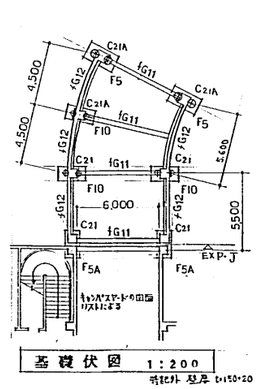

基礎伏図 1:200

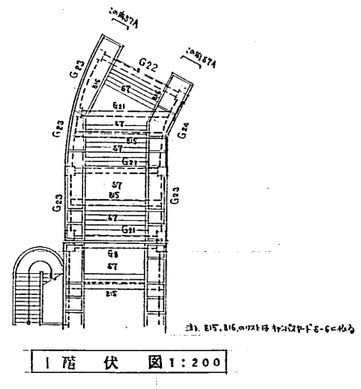

1階伏図 1:200

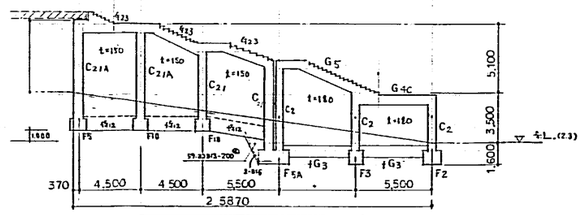


軸組図 1:200

記事	1. 特記外野屋は t=150 とする 2. ZZZZ 逆コバシを表わす
清水建設株式会社 一級建築士事務所	㊫
縮尺	1:200
工事名	70-83日132 福山女学園大学大学会館他外構
図名	軸組図・外部階段伏図・軸組図
大学会館	S-7
図番	S 7

A1012 (1984.2.10.000)


基礎リスト　1：50

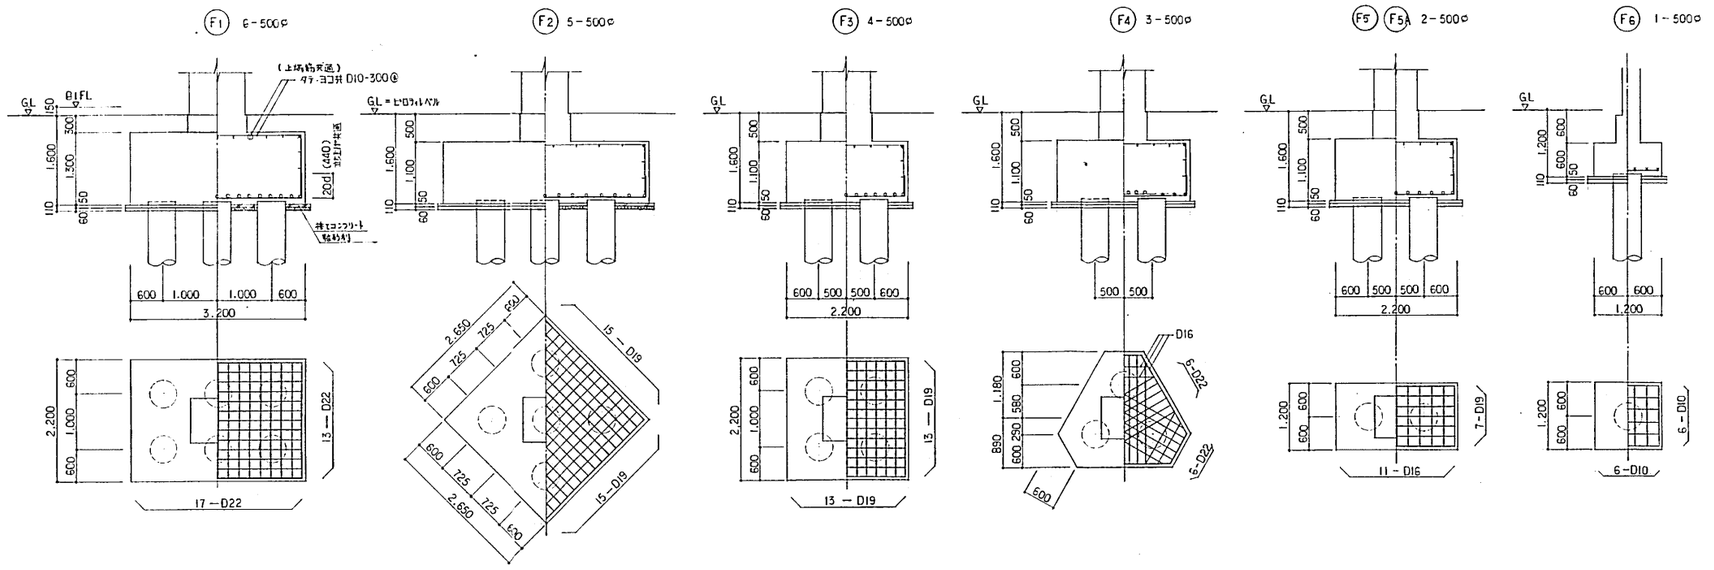



基礎梁リスト　1：50


特記外 ST □ D13-200@，腹筋 4-D10，肋筋ピッチ D10-1,000@


	fG1	fG2	fG3 (fG3A)	fG4	fG5	fG6	fB1	fB2 (fB2A)
外端	5-D25	5-D25	6-D25 (8)	6-D25	4-D25	4-D25	3-D22	3-D22
中央	4-D25	3-D25	3-D25 (6)	3-D25	3-D25	3-D25	3-D22	3-D22
内端	5-D25	5-D25	5-D25	6-D25	4-D25	4-D25	4-D22	3-D22
端部							3-D22	3-D22
中央								3-D22
腹筋	2-D10				3-D25	3-D25	2-D10	
肋筋			ST□D13-200@ (ST□D13 150@)	ST□D13-200@			ST□D10-200@	

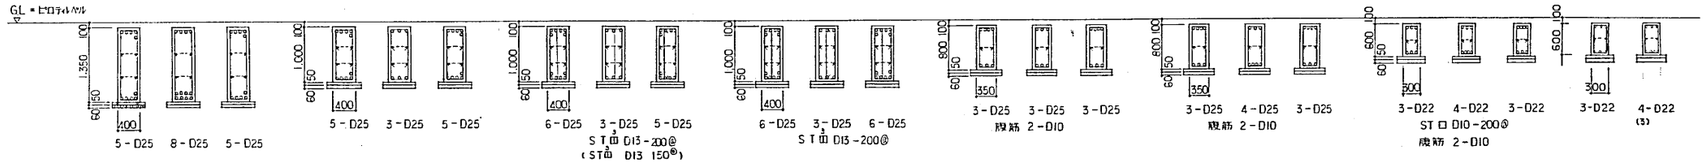


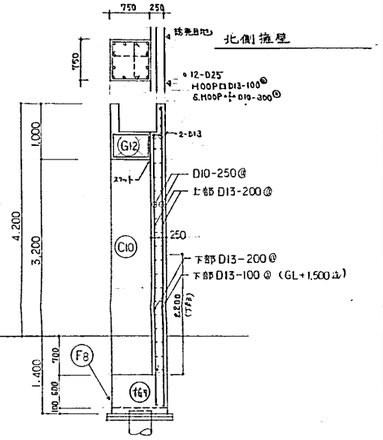


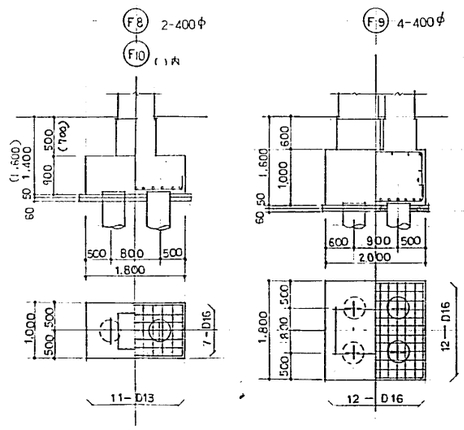

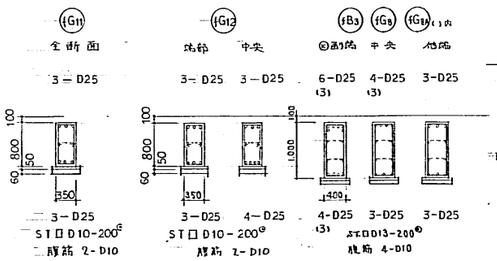

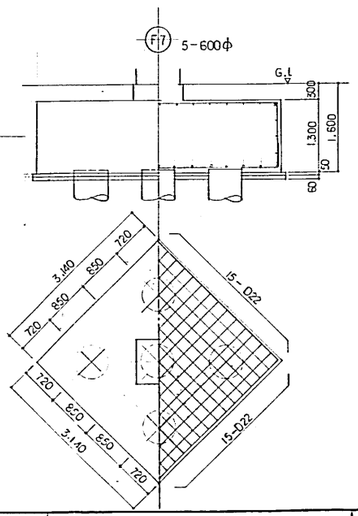

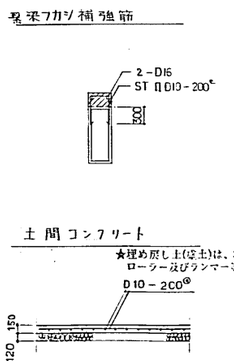

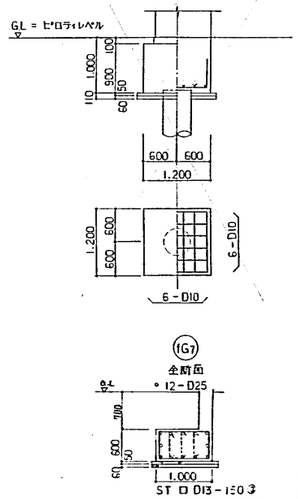

記事	清水建設株式会社 一級建築士事務所		59・8・20	70-83B132	桜山女学園大学大学会館他外構	大学会館 S-8	S 8
			1：50	基礎リスト 基礎梁リスト			


A1012 (1984.2. 10,000)

名古屋 A-460 320

柱 リ ス ト 1 : 5 0


1. ｺﾝｸﾘｰﾄ柱のSHOOP □ D13 - 100ᵖ　2. ○ 印は 2段筋を示す。
SHOOP ⁘ D10 - 300ᵖ


	C1	C2	C3	C4	C5	C6	C6A	C7	C8	C9	C10	C21 C21A 他
3階	750 × 900	750 × 900	750 × 750	750 × 750	650 × 650	650 × 650	650 × 650	650 × 650	650 × 650	500 × 500		
主筋	14 - D25	22 - D25 (3段)	12 - D25	12 - D25	12 - D25	12 - D25	12 - D25	16 - D25	16 - D25	8 - D22		
HOOP	4目 D13 - 100ᵖ	4目 D13 - 100ᵖ			3目 D13 - 100ᵖ							
SHOOP	⁘ D10 - 300ᵖ				⁘ D10 - 300ᵖ							
2階	750 × 900	200 500 200 / 200 800 200 × 900	750 × 750	750 × 750	750 × 700	700 × 700	700 × 700	900φ	200 800 / 150 500 150 / 900	550 × 550		
主筋	16 - D25	24 - D25	22 - D25 (6段)	16 - D25 (3段)	14 - D25 (3段)	12 - D25 (3段)	12 - D25	18 - D25	22 - D25	8 - D22		
HOOP	5目 D13 - 100ᵖ	□ D13 - 100ᵖ ▯ D13 - 100ᵖ			3目 D13 - 100ᵖ			○ D13 - 100ᵖ	□ D13 - 100ᵖ ▯ D13 - 100ᵖ			
SHOOP		⋯ D10 - 300ᵖ			⁘ D10 - 300ᵖ	⋯ D10 - 300ᵖ			⋯ D10 - 300ᵖ			
1階	750 × 1000	200 500 200 / 200 800 200 × 900	800 × 850	750 × 850	750 × 750	750 × 750	750 × 750	900φ	200 800 / 150 500 150 / 900	600 × 600		
主筋	32 - D25	24 - D25	28 - D25 (5段)	28 - D25 (4段)	22 - D25	28 - D25 (3段)	20 - D25	18 - D25	22 - D25	10 - D25		
HOOP	3目 D13 - 100ᵖ	□ D13 - 100ᵖ ▯ D13 - 100ᵖ	4目 D13 - 100ᵖ			3目 D13 - 100ᵖ	3目 D13 - 100ᵖ	○ D13 - 100ᵖ	□ D13 - 100ᵖ ▯ D13 - 100ᵖ			
SHOOP		⋯ D10 - 300ᵖ		⋯ D10 - 300ᵖ			⁘ D10 - 300ᵖ		⋯ D10 - 300ᵖ			
B1階	800 × 1000	800 × 900	800 × 850	800 × 850	800 × 750	800 × 750	800 × 750	900φ	800 × 900	650 × 650	750 × 750	650 × 650
主筋	26 - D25	28 - D25 (6段)	32 - D25 (7段)	28 - D25 (6段)	24 - D25 (5段)	32 - D25 (4段)	26 - D25	24 - D25	30 - D25 (4段)	12 - D25 (3段)	12 - D25	12 - D25
HOOP	5目 D13 - 100ᵖ	▯ D13 - 100	6目 D13 - 100ᵖ	▯ D13 - 100ᵖ	4目 D13 - 100ᵖ	7目 D13 - 100ᵖ	7目 D13 - 100ᵖ	○ D13 - 100ᵖ	▯ D13 - 100ᵖ	3目 D13 - 100ᵖ	目 D13 - 100ᵖ	(目 D13 - 100ᵖ)
SHOOP		⋯ D10 - 300		⋯ D10 - 300ᵖ			⁘ D10 - 300ᵖ		⁘ D10 - 300ᵖ			

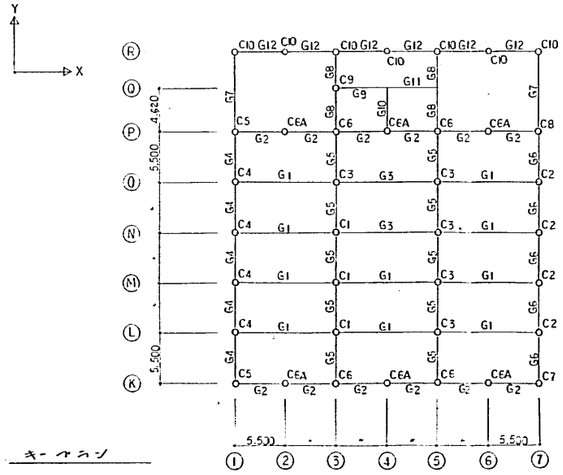

キーマップ

柱の増し補強図 1:50

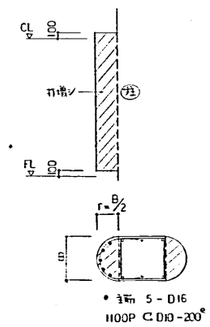

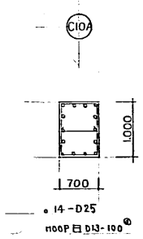

記事		清水建設株式会社 一級建築士事務所	59. 8. 20	70-83B132 沼山女学園大学大学会館他外構	大学会館 S-9	S 9
			1 : 5 0	柱 リ ス ト		

A1012 (1984.2. 10,000)

大梁リスト 1:50

補足 ST]D13-200@
幅筋 2-D10
中止筋 … D10-1000@ (1m)

	G1	G1A	G2 (G2A)(注1)	G3	G4	G5 (G5A)(注1)	G6	G7		G9	G10	G11	G12	G8
	外端 中央 内端	外端 中央 内端	外端 中央 内端	端部 中央	外端 中央 内端	外端 中央 内端	外端 中央 内端	断面図		断面図	断面図	断面図	断面図	外端 中央 内端
R階	1,100 450	1,100 450 450 650	650 350		750 400	750 400	750 400			650 250	650 250	650 250		650 250
上端筋	4-D25 4-D25 6-D25	4-D25 4-D25 6-D25	(3) 4-D25 3-D25 (3) 4-D25		4-D25 3-D25 4-D25	3-D25 3-D25 (3) 4-D25	5-D25 3-D25 5-D25			2-D25	2-D25	2-D25		2-D25 〃 〃
下端筋	4-D25 6-D25 4-D25	4-D25 6-D25 4-D25	3-D25 3-D25 3-D25		4-D25 3-D25 4-D25	3-D25 3-D25 4-D25	5-D25 3-D25 5-D25			2-D25	2-D25	2-D25		2-D25 〃 〃
ST	□D13-150@	□D13-150@			□D13-150@	□D13-150@ (3) (□D13-200@)	田D13-150@			□D13-100@ (梁巾筋共)	□D13-100@ (梁巾筋共)	□D13-150@ (梁巾筋共 100@)		□D13-150@
腰筋	4-D10	4-D10										6-D13		
3階	1,100 450		700 350	1,100 450	800 400	800 400	600 900 (4-D19 (1.15σy=11t))			550 300	1,400 250	1,400 250		700 350
上端筋	8-D25 4-D25 8-D25		(3) 5-D25 3-D25 (5) 6-D25	8-D25 4-D25	6-D25 4-D25 6-D25	(4) 6-D25 4-D25 (4) 7-D25	7-D25 5-D25 8-D25			3-D25	2-D25	2-D25		4-D25 3-D25 5-D25
下端筋	6-D25 6-D25 6-D25		4-D25 3-D25 (5) 4-D25	6-D25 6-D25	6-D25 4-D25 6-D25	6-D25 4-D25 7-D25	7-D25 5-D25 8-D25			3-D25	2-D25	2-D25		4-D25 3-D25 4-D25
ST	田D13-200@		(3) 田D13-150@ (5)	田D13-200@	田D13-150@	(4) 田D13-125@ (□D13-200@)	田D13-150@			田D13-100@ (梁巾筋共)	田D13-150@ (梁巾筋共)	□D13-150@ (梁巾筋共 100@)		□D13-100@
腰筋	4-D10			4-D10			4-D10				16-D13	16-D13		
2階	1,100 500		750 400	1,200 500	950 450	950 450				550 300	1,400 350	1,400 250		750 400
上端筋	9-D25 6-D25 10-D25		4-D25 3-D25 (4) 6-D25	10-D25 6-D25	9-D25 5-D25 9-D25	(5) 9-D25 5-D25 (5) 9-D25				3-D25	4-D25	2-D25		6-D25 4-D25 7-D25
下端筋	6-D25 6-D25 6-D25		4-D25 3-D25 4-D25	8-D25 8-D25	9-D25 5-D25 9-D25	9-D25 5-D25 (5) 9-D25				3-D25	4-D25	2-D25		6-D25 4-D25 7-D25
ST	田D13-200@		田D13-150@ (□D13-200@)	田D13-150@	田D13-150@	田D13-125@ (□D13-200@)				田D13-100@ (梁巾筋共)	田D13-125@ (梁巾筋共)	□D13-150@ (梁巾筋共 100@)		田D13-100@
腰筋	4-D10			4-D10							6-D13	16-D13		
1階	1,100 500		800 400	1,200 500	1,000 500	1,000 500	1,200 500	端部	中央	700 400	800 400	700 250	500 700	800 400
								900 400						
上端筋	9-D25 6-D25 10-D25		(4) 7-D25 4-D25 (6) 6-D25	12-D25 6-D25	10-D25 6-D25 10-D25	(6) 11-D25 6-D25 (6) 11-D25	8-D25 5-D25 8-D25	7-D25	4-D25	4-D25	5-D25	2-D25	4-D25	6-D25 4-D25 6-D25
下端筋	6-D25 6-D25 6-D25		(4) 7-D25 4-D25 (6) 6-D25	8-D25 8-D25	10-D25 6-D25 10-D25	(6) 11-D25 6-D25 (6) 11-D25	8-D25 5-D25 8-D25	4-D25	6-D25	4-D25	5-D25	2-D25	4-D25	6-D25 4-D25 6-D25
ST	田D13-200@		(3) 田D13-150@ (□D13-200@)	(4) 田D13-150@	(5) 田D13-125@	(6) 田D13-125@	(5) 田D13-150@	(3) 田D8-150@		(4) 田D13-100@ (梁巾筋共)	(4) 田D13-125@ (梁巾筋共)	□D13-150@	(3) 田D13-200@	(4) 田D13-100@
腰筋	4-D10			4-D10	4-D10	4-D10	4-D10					8-D13	2-D25	

	G21	G22	G23	G24
	端部 中央	端部 中央	外端 中央 内端	外端 中央 内端
	750 350	750 700 450 2-D22 (3)立D13-200@ 1-D13 2-D22 つなぎ	650 350	800 350
	5-D25 3-D25	6-D25 4-D25	3-D25 2-D25 3-D25	3-D25 3-D25 3-D25
	4-D25 5-D25	4-D25 6-D25	3-D25 3-D25 3-D25	3-D25 4-D25 3-D25
	ST 田D13-150@	ST 田D13-200@		

CG1 CG2 CG3 CG4

	CG1	CG2	CG3	CG4
	左端 中央	左断面	右断面	左断面
	1,100 500 700	650 400	650 450	800 400d
上端筋	6-D25 4-D25	4-D25	7-D25	3-D25
下端筋	4-D25 4-D25	3-D25	5-D25	3-D25
ST	□D13-200@	□D13-200@	□D13-200@	□D13-200@

G31 G32

	G31	G32
	端部 中央	柱付け部 中央 柱端
	900 400d	800 400d
上端筋	7-D25 4-D25	6-D25 4-D25 4-D25
下端筋	7-D25 7-D25	4-D25 6-D25 4-D25
ST	□D13-150@	□D13-200@

壁貫通補強

スリーブ径	150φ	175φ	225φ	275φ
①	2-D13	2-D13	2-D16	2-D16
②	2-D13	2-D13	2-D16	2-D16
③	1-D13	1-D13	2-D13	2-D13
④	1-D10	2-D10	2-D13	3-D13
箇所数	30	15	20	5

施工図

記事		清水建設株式会社 一級建築士事務所	59.8.20	70-83B132 福山女学園大学大学会館(仮称)	大学会館 S-10	S 10
			1:50	大梁リスト		

A1012 (1984.2. 10,000)


名古屋 A-460 322

床版リスト


符号	版厚	位置	短辺方面（主筋） 端部	中央	側部	長辺方面（配力筋） 端部	中央	側部
S1	150	上	D10,D13 − 200	全長	全長	D10,D13 − 200	全長	全長
		下	D10,D13 − 200	全長	全長	D10,D13 − 200	全長	全長
S2	160	上	D13 − 200	D13 − 200	D10 − 250	D13 − 200	D13 − 200	D10 − 250
		下	D13 − 400	D10 − 250	D10 − 250	D13 − 400	D13 − 200	D10 − 250
S3	150	上	D10,D13 − 200	全長	全長	D10,D13 − 250	全長	全長
		下	D10,D13 − 200	全長	全長	D10,D13 − 250	全長	全長
S4	120	上	D10,D13 − 200	全長	全長	D10,D13 − 250	全長	全長
		下	D10,D13 − 200	全長	全長	D10,D13 − 250	全長	全長
S5	120	上	D10 − 200	全長	全長	D10 − 250	全長	全長
		下	D10 − 200	全長	全長	D10 − 250	全長	全長
S6	150	上	D10 D13 − 150	全長	全長	D10 D13 − 150	全長	全長
		下	D10 D13 − 150	全長	全長	D13 D13 − 150	全長	全長
CS1	150	上	D13 − 100	全長	全長	D10 − 200	全長	全長
		下	D10 − 100	全長	全長	D10 − 200	全長	全長
CS2	120	上	D10 D13 − 150	全長	全長	D10 − 200	全長	全長
		下	D10 − 150	全長	全長	D10 − 200	全長	全長
S7	150	上	D13 − 150	全長	全長	D13 − 200	全長	全長
S7A		下	D13 − 150	全長	全長	D13 − 200	全長	全長
S8	150	上	D13 − 200	全長	全長	D13 − 250	全長	全長
		下	D13 − 200	全長	全長	D13 − 250	全長	全長

小梁リスト 1:50

特記外 ST □ D10-200, 腰筋 2-D10, 肋筋 D10-1,000

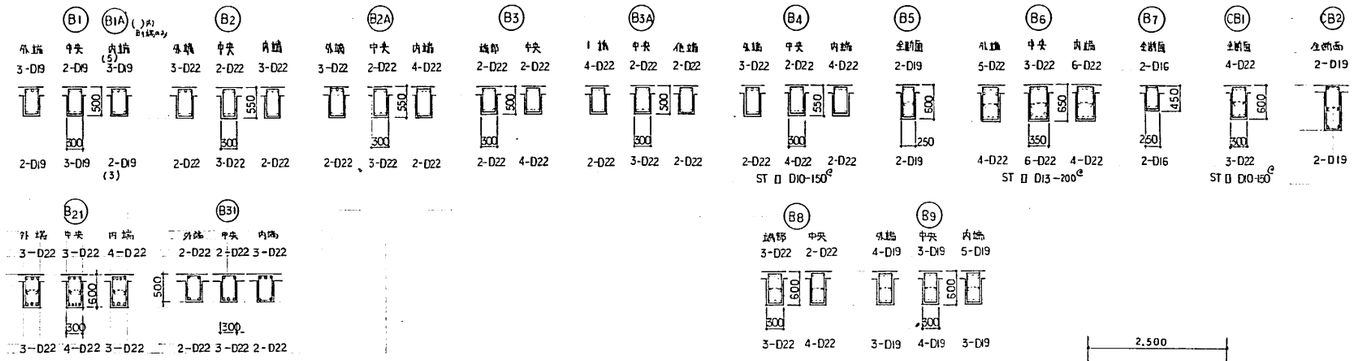


階段詳細図

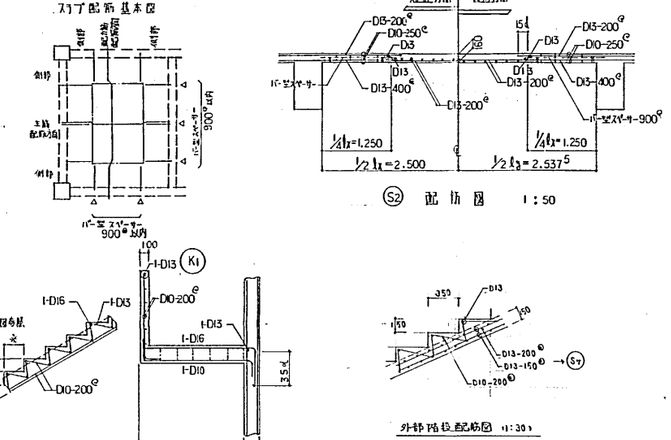



壁リスト


位置		符号		壁厚	壁配筋 タテ	ヨコ	開口補強 タテ	ヨコ	ナナメ
非耐震壁	内壁			120	D10 − 200 シングル	全長	2-D13	2-D13	2-D13
				150	D10 − 150 シングル	全長	2-D13	2-D13	2-D13
				180	D10 − 200 ダブル	全長	4-D13	4-D13	4-D13
				250	D13 − 150 ダブル	全長	4-D16	4-D16	4-D13
		CB150			D10 − 800 シングル	D10 − 600 シングル			
	外壁			150+20	D10 D13 − 100 シングル	全長	2-D13	2-D13	2-D13
				180+20	D10 D13 − 150 ダブル	全長	4-D13	4-D13	4-D13
				250+20	D13 − 150 ダブル	全長	4-D16	4-D16	4-D13
耐震壁	X方向	EW150A	3F	150	D10 D13 − 150 シングル	全長	2-D16	2-D16	2-D16
		〃	2F	150	D10 D13 − 100 シングル	全長	2-D16	3-D16	2-D16
		〃	1F	150	D10 D13 − 100 シングル	全長	3-D16	3-D16	2-D16
		EW150	B1F	150	D10 D13 − 100 シングル	全長	3-D16	3-D16	2-D16
		EW180	B1F	180	D10 D13 − 150 ダブル	全長	3-D16	3-D16	3-D16
	Y方向	EW150B	3F	150	D10 D13 − 150 シングル	全長	2-D16	3-D16	2-D16
		〃	2F	150	D10 D13 − 150 シングル	全長	2-D16	3-D16	2-D16


壁開口補強

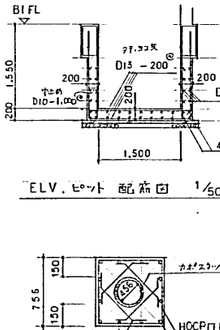


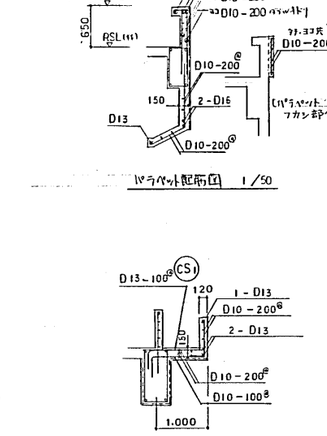


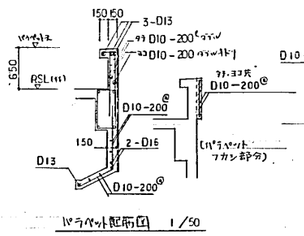


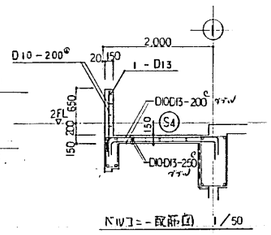


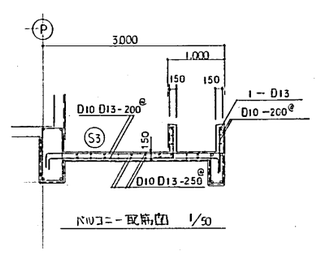


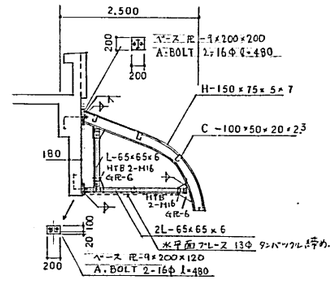


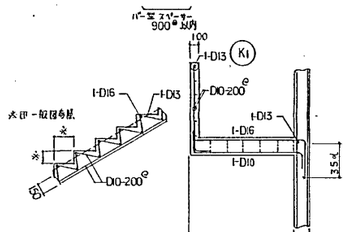


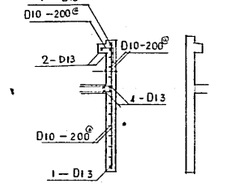


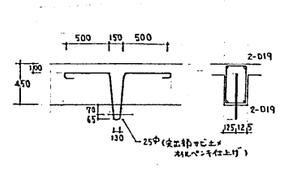


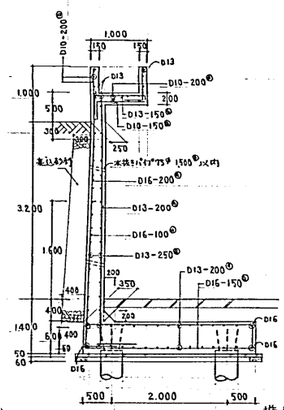

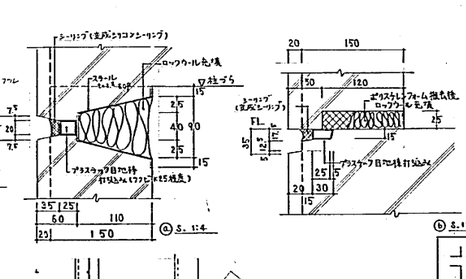

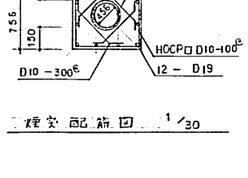


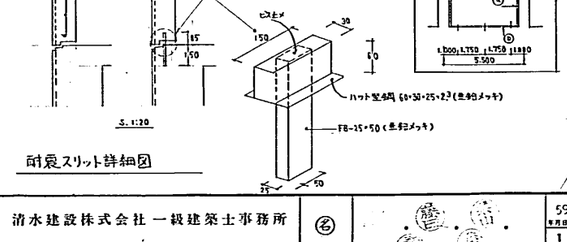

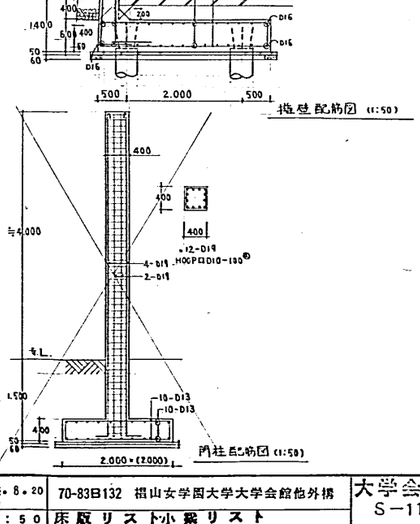

記事		清水建設株式会社 一級建築士事務所	名	55・8・20	70-83B132 椙山女学園大学大学会館他外構	大学会館 S−11
				1:50	床版リスト・小梁リスト	
				1:30	壁リスト・雑リスト	

A1012 (1984.2. 10,000)

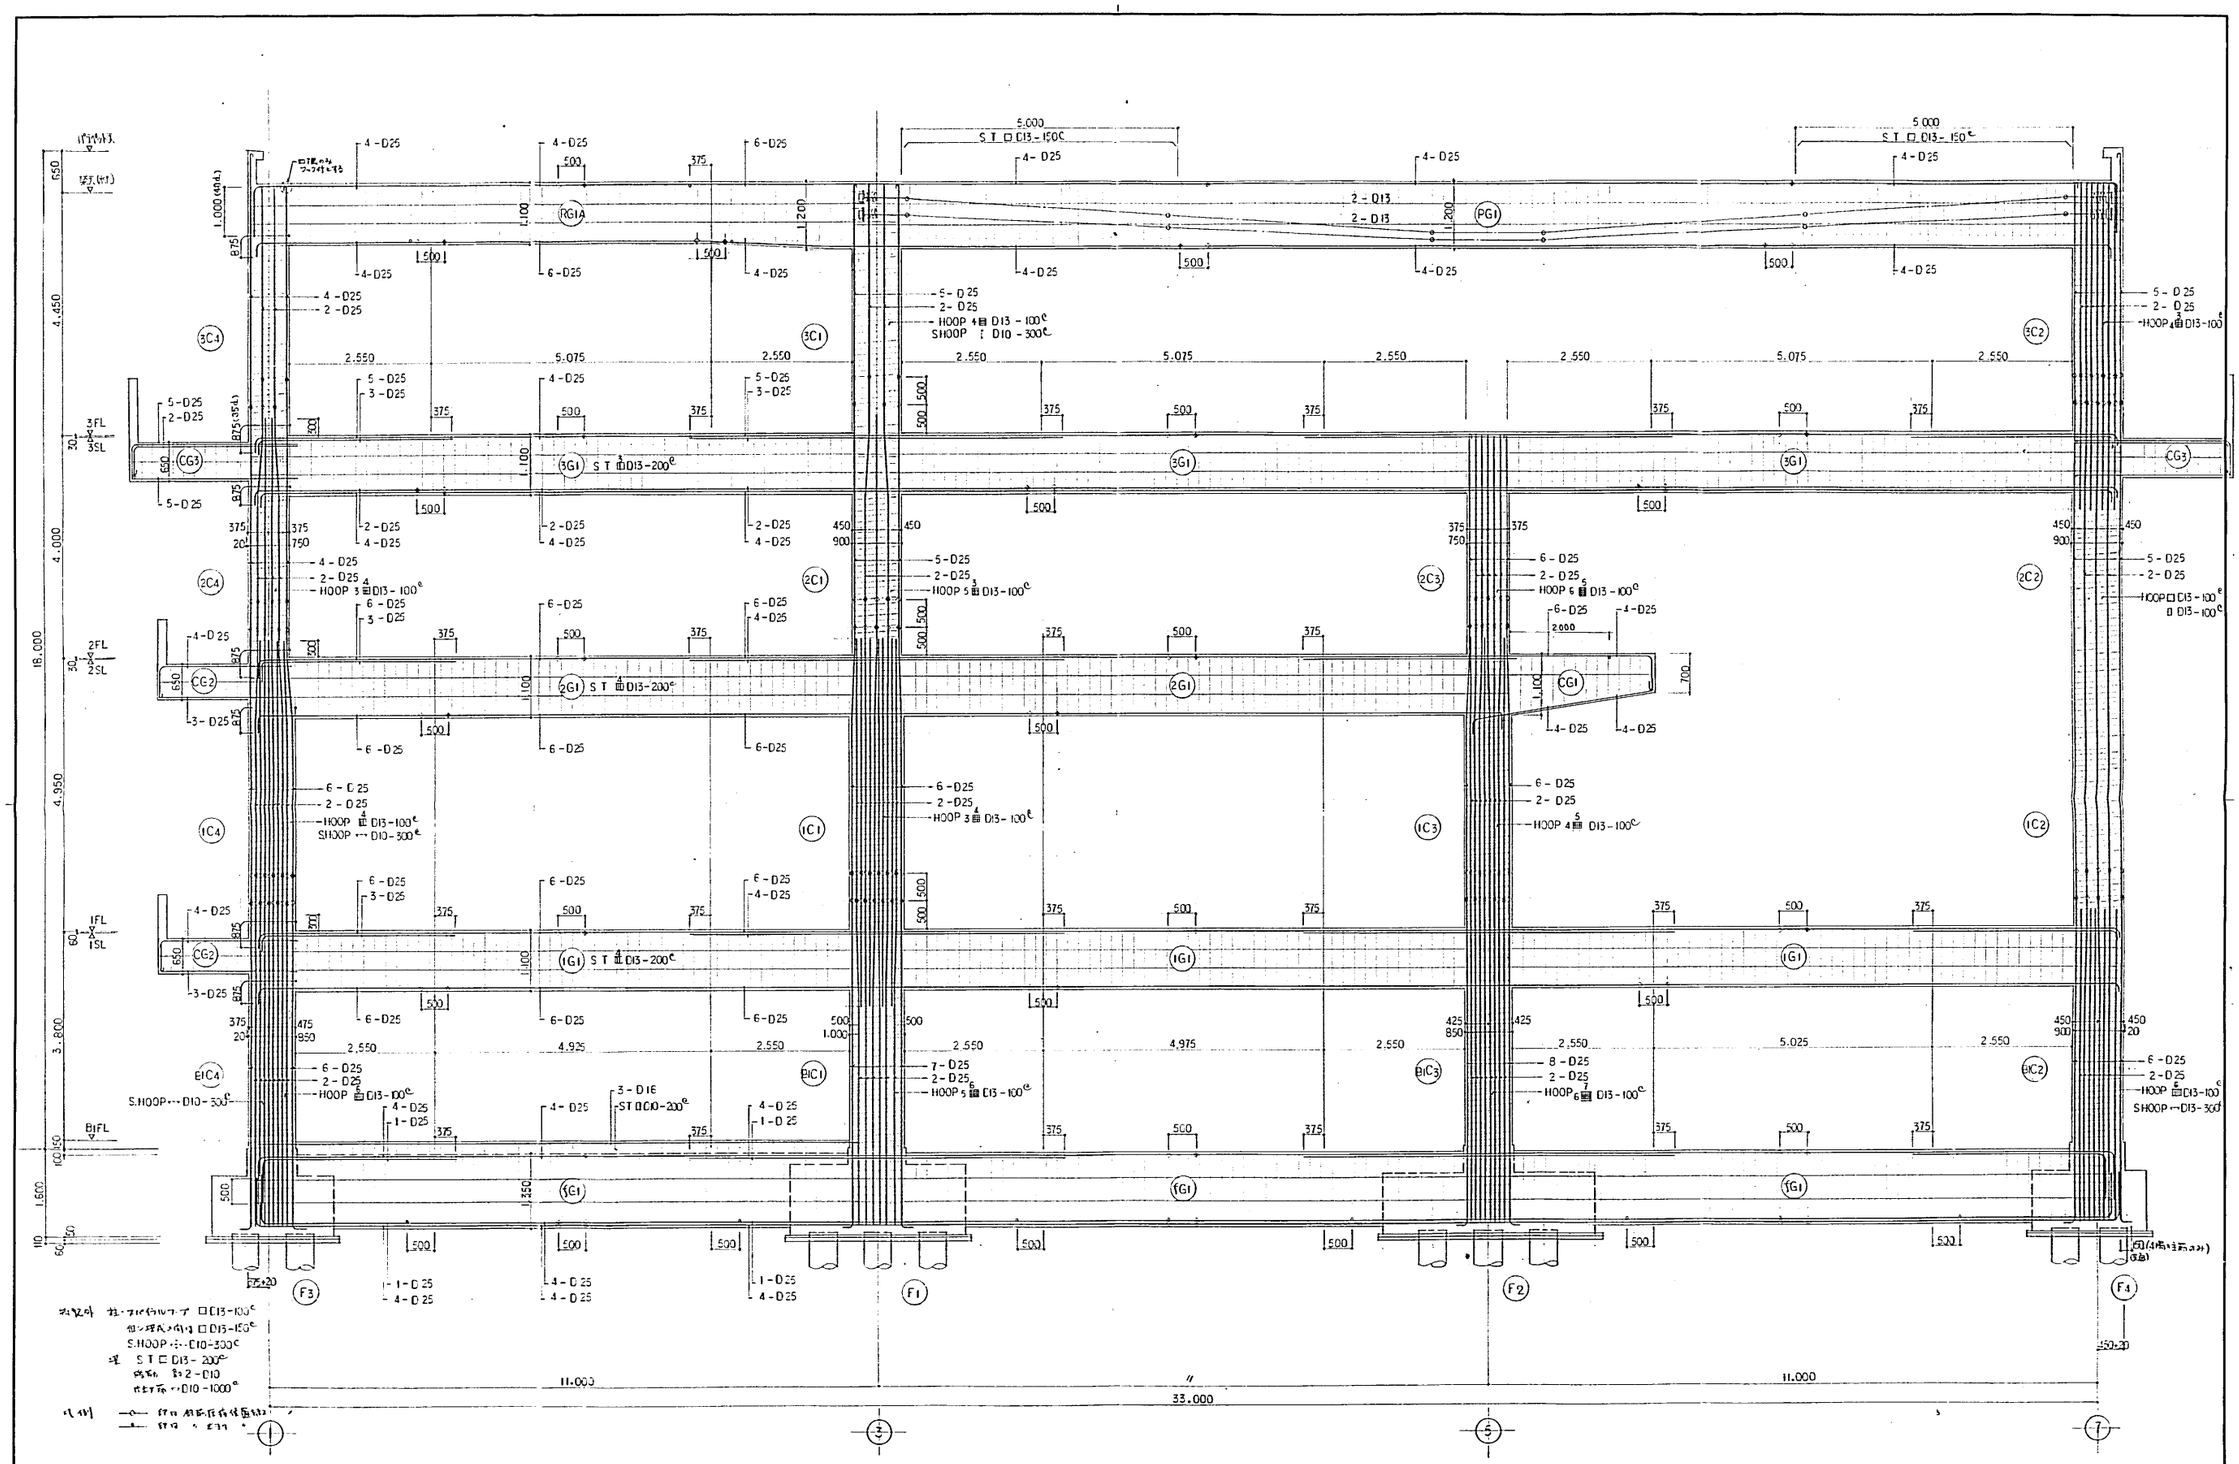


L 通り 鉄筋詳細図 1 : 5 0

記事	清水建設株式会社 一級建築士事務所	名	55・8・20	70-83日132 福山女学園大学大学会館他外構	大学会館 S-12	C 12
			1 : 5 0	鉄筋詳細図		

A1012 (1984.2. 10,000)


プレストレスト コンクリート 設計条件 (ポストテンション方式)


コンクリート	圧縮強度		F23	= 350	kg/cm²
	プレストレス導入時圧縮強度		F	= 300	
	曲げ圧縮強度	導入時	fc' = 0.45 Fc	= 157.5	
		設計時	fc = 1/3 F28	= 116.6	
	引張強度		ft = 0.07 F28	= 24.5	
	曲げ引張強度	導入時	ft' = 0.07 fc'	= 11	
		設計時	ft = 0 (フルプレストレス)		
	斜め斜張圧力		f = 0.07 fc	= 8.2	
	曲げ引張強度		σb = 5/3 σt	= 40.8	
	弾性係数		Ec = 2.8 × 10⁵		
PC鋼材	使用鋼材		9 φ 12.7 ストランド	SWPR 7 (B)	
	断面積	AP =	8.884	cm²	
	引張荷重	Pu =	168.3	t/ケーブル	
	降伏点荷重	Py =	143.1	〃	
	曲線引張荷重 (定着型)時	0.8Py =	114.5	〃	
	破断時伸び		3.5 % 以上		
	リラクゼーション		3.0 % 以下		
	弾性係数		1.95 × 10⁶	kg/cm²	
	有効率 (ポストテンション)		η = 0.85		
	摩擦係数		λ = 0.004 η = 0.25		
鉄筋	使用鉄筋		SD 35		

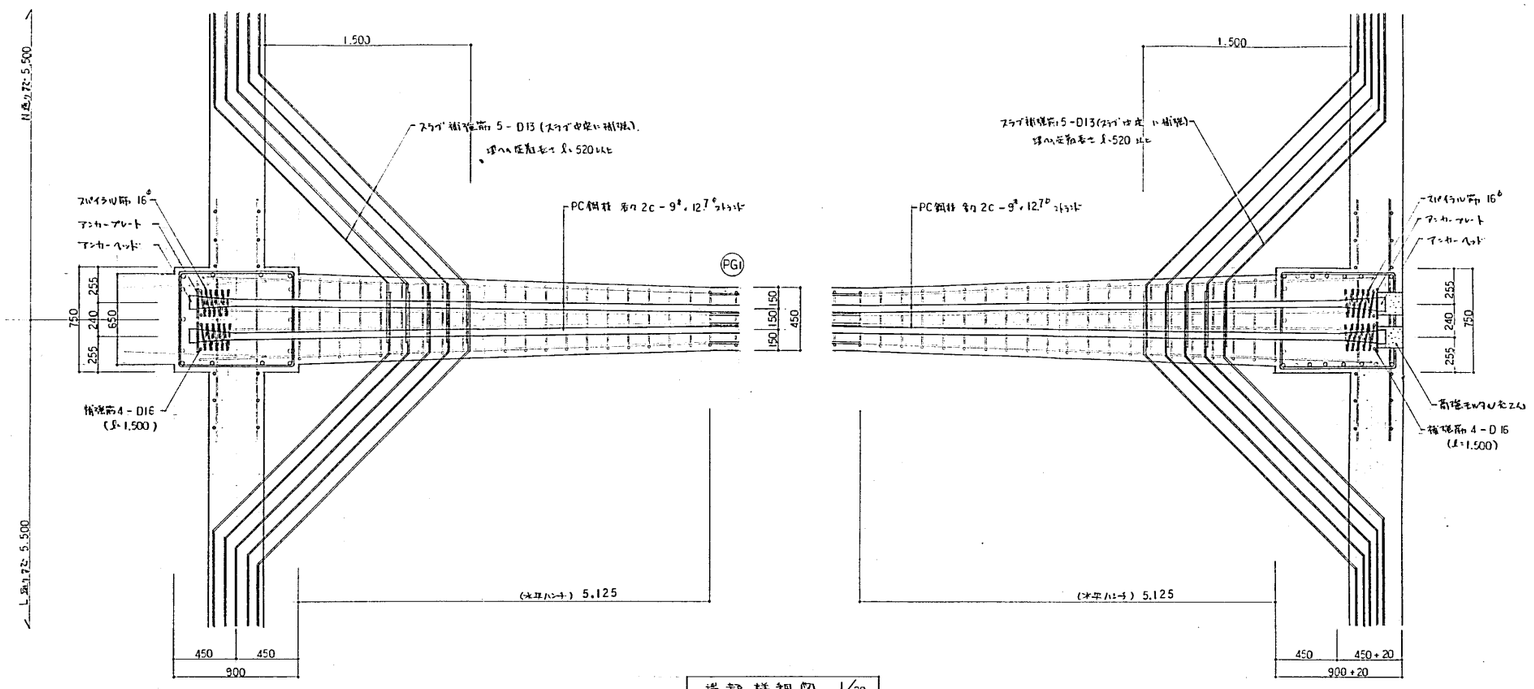

端部 詳細図 1/20

PG1 リスト 1/50

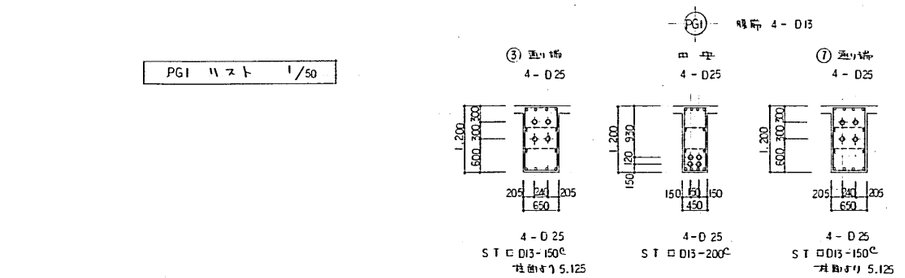

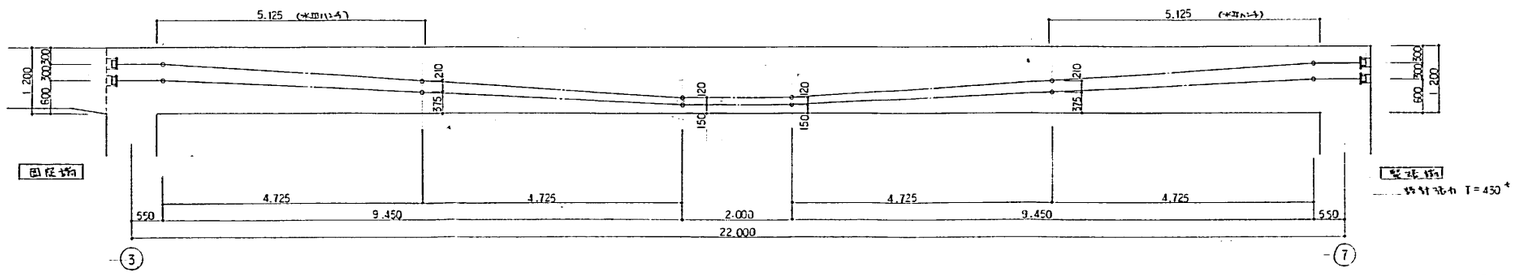


記事	清水建設株式会社 一級建築士事務所		59. 8.20	70-83日132	大学会館	S 13
			1:20 1:50	プレストレストコンクリート設計条件・PG1リスト 他	S-13	


A1012 (1984.2. 10,000)


名古屋 A-460 325


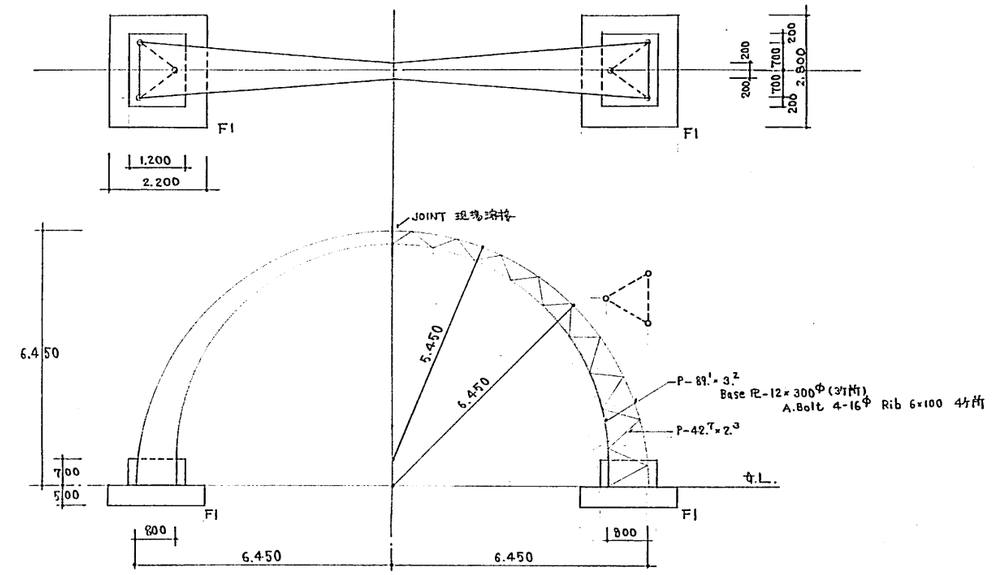



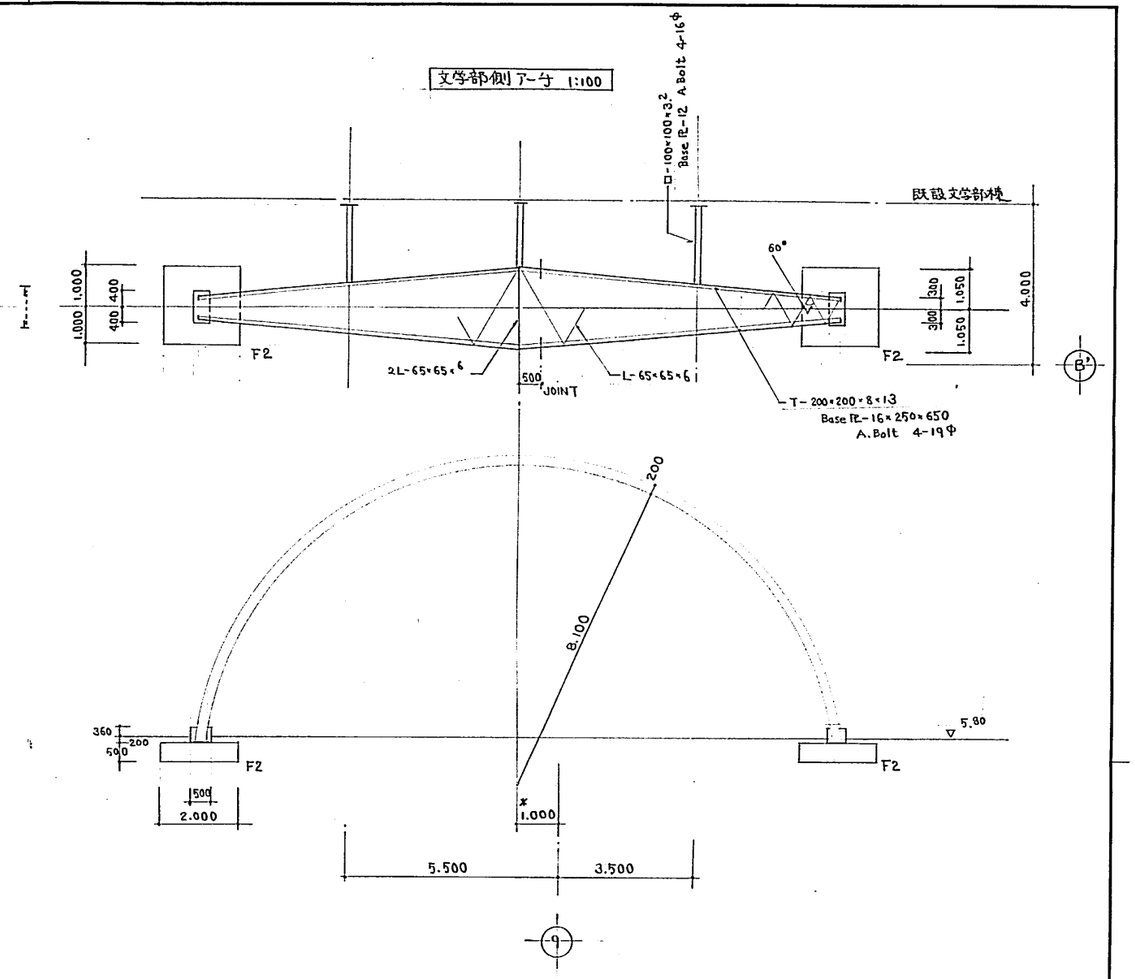


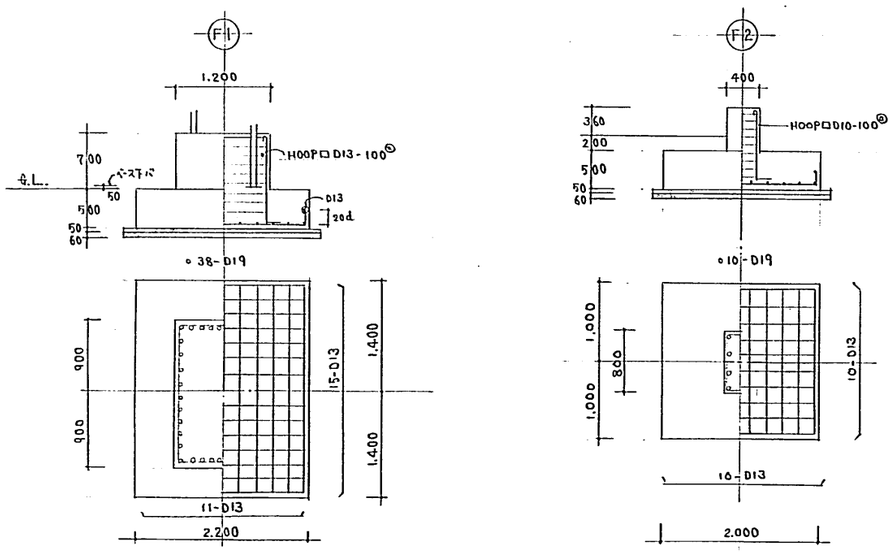

正門廻りコンクリート塀

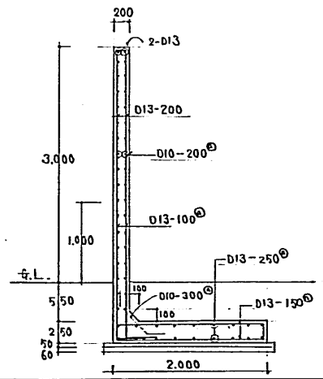

花壇配筋

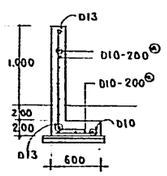


記事	鉄骨 SS41, STK41, HTB F10T, アンカーボルト SS41 コンクリート Fc=210 kg/cm², スランプ 15cm以下 鉄筋 D13以下 SD30, D16以上 SD35規格品	清水建設株式会社一級建築士事務所	㊊ 担当部又は支店		59.8.20 年月日 1:100 縮尺 1:50	70-83B132 椙山女学園大学大学会館他外構 正面玄関ブ-ケ・文学部側ブ-ケ構造図	大学会館 S-14	14

A1011 (1984.4. 10,000)

ボーリング表

■ 地質柱状図 （実施した・参考にした）

○設計GLとボーリングBMとの関係　GL＝　　BM　　（No.4）

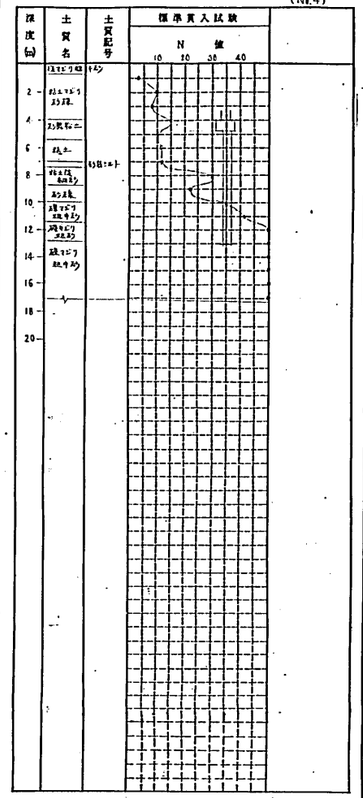

基・礎

■ 直接基礎

基礎の根入れ深さ(m)	支持地盤土質名	長期地耐力(t/m²)	備　考
GL−			

●地耐力試験――（する、しない。）（　　）箇所する。
・最大載荷荷重－（　　）t/m²、（　　）tとする。
・試験方法は日本建築学会「建築基礎構造設計規準第7条による。
●試　掘――（する。しない。）（　　）箇所する。
●地質改良・その他－（する。しない。）
・工法－（　　）

■ くい基礎

くい種類	径・厚(mm)	本数(本)	長さ(m)	先端深さ(m)	長期耐力(t/本)
PHC杭 セメントミルク方式	400		11.0		50
	450				60

注）セメントミルク方式とする

●既製くい（既製コンクリート(くい・鋼(くい)
○くいの品質――（RC-1,2種　PC-A,B,C種　PHC AC-A種　）
（JIS規格品。防食法―（　　）とする。
○先端部の構造――（ベンシル、フラット（閉塞、閉塞）　）とする。
○設置方法――（打撃、埋込み、アースドリル併用　）とする。
○継手形式――（溶接継手で端板式とする。鋼くいは設計図による。）
○試験打ち(先行打ち)－（する。しない。）
くい仕様――（径(mm)　長さ(m)　本数(本)　400 : 12. : 6　：　：　）（くいは本くいとして使用可 ※試験くいの位置は設計図による。）

●場所打ちくい（場所打ちコンクリート・モルタルくい）
○使用材料その他
・コンクリート・モルタル－（　　）
・鉄　筋－（　　）
○孔底のスライム処理方法－（ベノト－する。しない。）（エアリフト、水中ポンプ）とする。
（アースドリルージェット、エアリフト　）とする。
○孔底の載荷試験――（する。しない。）試験要領は直接基礎の地耐力試験に準ずる。
○試験打ち(先行打ち)　（する。しない。）
くい仕様――（径(mm)　長さ(m)　本数(本)　：　：　：　）（くいは本くいとして使用可 ※試験くいの位置は設計図による。）
●くい載荷試験――（する。　しない。）（　　）本
・最大載荷荷重－（　　）t
・試験方法は日本建築学会「建築基礎構造設計基準」第7条による。

注記
上記耐力は、事前調査資料(ボーリングおよび土質試験など)により仮定した。実地にあたり地盤状況と現状とにくい違いが生じた場合は、設計および見積りを変更することがある。

コンクリート・鉄筋

■ コンクリート

コンクリートの種類	品質の区分	使用場所および箇所	設計基準強度 Fc (kg/cm²)	気乾比重	所要スランプ(cm以下)
普通コンクリート	普通	躯体・他	225	2.3	18
軽量コンクリート 種					
種					
土間コンクリート	普通	土肉	180	2.3	18

・セメントの種類（普通ポルトランドセメント、　　）とする。
・骨　　材（　JASS5に依る　　）とする。
・混 和 材 料（　AE減水剤　　）とする。
・打ワコンクリーの運用期間（　　―　　）とする。
・単位水量　185 kg/m³ 以下

■ 鉄　筋

図面記号	鉄筋の種類	使用箇所	備　考
φ　φ	丸鋼を示す。		
φ　φ	SR24規格品または適合品		
φ　φ			
D10	高強度異形鉄筋を示す。		
D13	SD 30規格品		
D16			
D19	SD 35規格品		
D22			
D25			
D			
□	溶接金網		

注）適合品とは材料試験の結果、規格に合格したものをいう。

●継　手
○重ね継手――（ふか。（　16　）mm以下。なし。）
○ガス圧接継手――（ふか。（　19　）mm以上。なし。）
・使用箇所――（　　）
○特殊継手――（あり。（ZU。）（　　）を使用する。
・使用箇所――（　　）

■ 試験および検査

コンクリートの圧縮強度試験

●コンクリートの圧縮強度試験は下表による。
（ただし、下表は標準であって必要に応じ、各個に記入する。）

試・験の目的	試験時の材令	供試体の数	採取場所	採取者	養　生
調合管理	7日	3個	荷卸し場所	生コン会社（施工担当者立会）	標準養生（生コン会社にて実施）
	28日	3個			
構造体コンクリート管理	構造体コンクリートの28日強度推定	28日	3個	打込み場所	施工担当者（生コン会社立会）	現場戸外水中養生
	柱・壁・はり側せき板取外し用	適時	3個			
	スラブ下せき板および支保工取外し用	〃	〃			
	はり下せき板および支保工取外し用	〃	〃			

注1）上表は、1回に採取する供試体の個数を示す。
注2）供試体は、1日の納入量が150m³以下ごとに、1回採取する。

鉄筋の材料試験および継手部の抜取り検査

●鉄筋の試験およびガス圧接継手の抜取り検査は下表による。
（ただし、下表は標準であって必要に応じ、各個に記入する。）

	種　類	試験項目	試験個数・本数	備　考
鉄筋	SD35 SD35	外観検査	全　数	
		引張試験	供試体は種類および径が異なることに1回かつ20トンごとに1回。ただし1回につき引張および曲げ試験各3本とする。	
		曲げ試験		
ガス圧接継手	SD35	外観検査	全　数	
		引張試験	ガス圧接は、圧接箇所約200箇所を1ロットとし、1ロットごとに引張試験5本、または曲げ試験5本とする。	
		曲げ試験		

注1）上表は、1ロットの供試体の個数を示す。なお、規格証明書付鉄筋についての曲げ試験は必要としない。
注2）試験方法については、JIS Z 2241およびJIS Z 2248による。

●特殊継手の抜取り検査は下記による。

鉄　骨　（文字部下ケードのみ）

■ 使用材料その他　（下記 □ 内のものを使用）

●鋼造材料

一般構造用鋼材	SS41規格品または適合品、STK41, SSC41, STKR41	規格品
溶接構造用鋼材	SM41(A, B), SM50(A, B), SM53	規格品
リベット	・SV41A	
ボルト	・黒ボルトは母屋、胴縁に使用する。	
	・中ボルト SS 41, 座金（ある。材質（　　）、ない。）	
	・アンカーボルト SS41	
高力ボルト	・F10T	
	・特殊ボルト（TCボルト特長　　）使用。	
	・高力ボルトはセットで使用する。	
スタッドジベル	・JSS8に規定する規格品（日本鋼構造協会規格「頭付きスタッド」）	
溶接材料	○軟鋼用被覆アーク溶接棒(JIS Z 3211に規定する規格品)	
	種別　　使用鋼材および箇所	
	イルミナイト系(D4301)――（　SS41全般　）	
	ライムチタニア系(D4303)――（　　）	
	低 水 素 系(D4316)――（　　）	
	○高張力鋼用被覆アーク溶接棒(JIS Z 3212に規定する規格品)	
	種別　　使用鋼材および箇所	
	低 水 素 系(D5016)――（　　）	
	鉄粉低水素系(D5026)――（　　）	

注1）最小引張強さ50kg/mm²以上の鋼材および厚さ12mm以上の鋼材の仮付けには、低水素系溶接棒を使用する。
注2）上記以外の溶接材料を使用する場合は設計担当者の承認を得て使用のこと。

注）規格品：JIS規格による規格証明書を設計担当者に提出し、承認を得たもの。
適合品：鋼材の試験の要領で試験を行い、JIS規格に合格し、設計担当者の承認を受けたもの。

●溶接継目強度
SM材について母材と同強度の溶接設計をして（ある。　ない。）
注1）上記母材と同強度の溶接設計をしてある場合は、建設省住指発344号(溶接継目強度を母材と同強度にできるための鉄骨加工業者資格基準)に適合する工場とすること。
注2）SM材でも母材と同強度の溶接設計をすることができない場合もある。

●デッキプレート
・名称（　　）型　（板厚t＝　　）
・仮設時の許容積載荷重――（　　）kg/m²
・表面仕上げ(コンクリートに接しない面)――防錆塗装・亜鉛めっき・耐火被覆
・(構造体へ型わく)として使用してある。

●耐火被覆
・使用材料　柱（　　）（比重　　）
はり（　　）（比重　　）
床（　　）（比重　　）

耐火時間	柱 階	柱 厚(mm)	はり 階	はり 厚(mm)	床 階	床 厚(mm)
30 分						
1時間						
2時間						
3時間						

■ コンクリートブロック

種　類	使用場所	厚さ(mm)	備　考
A 種	南仕切、オイルタンク室外壁	150	
B 種			
C 種			

■ ALC

使用場所	厚さ(mm)	備　考

●訪鋼塗装

	塗装箇所	塗料名	塗回数	素地調整	施工法
工場塗装	柱・梁(ジョイント部を除く)	2	2	B	ハケ塗り スプレー塗
工事場塗装	柱・梁ジョイント部	2	1	B	ハケ塗

○塗装名（上表の塗装名欄に下記の番号を記入する。）
1. JIS K 5621　一般用さび止めペイント
2. JIS K 5622　鉛丹さび止めペイント
3. JIS K 5623　亜鉛化合さび止めペイント
4. JIS K 5624　塩基性クロム酸鉛さび止めペイント
5. JIS K 5625　シアナミド鉛さび止めペイント
注）JIS K 5626亜鉛末さび止めペイントおよびJIS K 5627ジンクロメートさび止めペイントは、一般に建築用鉄骨のさび止めには使用していない。

●素地調整

程度	用　具	素地調整後の素地の状態
A	ショットブラスト サンドブラスト、酸洗い ブラスト処理）	さびおよびミルスケールを完全に除去し、金属光沢をした金属地肌が露出した状態。
B	ディスクサンダー ワイヤーホイール （電動工具）	完全に付着したミルスケールは残し、固着していないミルスケール、さびが除去された状態。
C	ワイヤーブラシ スクレーパー （手動工具）	ワイヤーブラシ、スクレーパーなどで不安定なミルスケールや浮きさびが除去された状態。

○塗装箇所のうち下記の項目は塗装しない。ただし、□内で囲った項目は例外として塗装する。
(イ)、コンクリートに密着または埋込まれる部分
(ロ)　組立てによりはだ合わせとなる面
(ハ)　工事場溶接を施す部分に隣接した両側それぞれ幅100mmの部分
(ニ)　高力ボルト摩擦接合部の摩擦面
(ホ)　密着または回転のため削り仕上げを施した部分
(ヘ)　閉鎖形断面をもつ部材の密閉される内面
注1）デッキプレートに接する部分およびスタッドジベルを打つ部分に塗装する場合の塗布量は、標準塗布量の½とする。
注2）耐火被覆する部分について上記の訪鋼塗装を（する。しない。）

■ ボルトおよび高力ボルトの穴径・ピッチの標準
（設計担当者の指示により変更することがある。）

軸 径 (d)	穴　径 (mm) ボルト	穴　径 (mm) 高力ボルト・リベット
d <20	d+0.5	d+1.0
20≦d <30		d+1.5

軸 径 (mm)	ピッチ (mm)	エッジ (mm)	備　考
16	60	35	
20	70	40	
22	70	40	
24	80	50	
28	90	50	

■ 主筋貫通孔の標準

	穴 径 (mm)	備　考
HOOP 丸鋼 異形筋	d+5	・貫通孔は工場にてドリル穴あけとする。
	d+10	・設備工事用貫通孔は設計図または工作図に従い加工する。
	d+15	


■ 高力ボルトの締付けボルト張力 (ton)

	M16	M20	M22	M24
F8T	9.37	14.6	18.2	21.1
F10T	11.7	18.2	22.6	26.2
F11T	12.3	19.1	23.8	27.6

○締付ボルト張力(標準ボルト張力)
N＝1.1×(設計ボルト張力
○締付トルク
T＝k・d・N (kg-m)
k：トルク係数値

	A	B
k	0.110～0.150	0.150～0.190

d：ボルトのねじ径の基準寸法(mm)
N：ボルト張力(t)

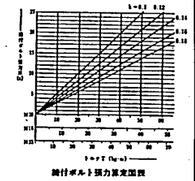

締付ボルト張力算定図表

■ 試験および検査

鋼材の試験

（下表は標準であって必要に応じ各個に記入する。）

材　料	試験項目	試験の回数	試験の方法	関連規格
構造用鋼材	引張試験	鋼材の種類および断面の異なるごとに1組かつ50トンごとに1回	JIS Z 2241 金属材料引張試験	JIS Z 3101 一般構造圧延鋼材
	曲げ試験		JIS Z 2248 金属材料曲げ試験	JIS Z 0303 鋼材の検査通則

注）試験は、公立試験所・各社研究所・その他設計担当者が承認した試験所で行う。

高力ボルトの試験および検査　（下記 □ 内のものを行う。）

1. すべり係数試験――試験片数は各ボルト径ごとに（　3　）個。
2. 締付検査－標準検査数は各ボルト群につきボルト数の（　10　）%以上かつ（　1　）本以上

注）合否の判定は、日本建築学会「高力ボルト設計施工指針」に準拠する。

溶接部の試験および検査　（下記 □ 内のものを行う。）

1. 工事場溶接をする場合の溶接工技量試験
2. 溶接部の施工性試験
3. 超音波探傷検査（清水建設(株)が行う検収検査）
(イ)　標準検査数は下表による。
(ロ)　合否の判定は日本建築学会「鋼構造建築溶接部の超音波探傷検査規準」による。ただし、重要度等数[I]が（ある。　ない。）


	検査範囲	抜取率(%) 工場溶接	抜取率(%) 工事場溶接
第1回検査	柱・梁、安き角セ溶接部	100	—
第2回検査			
第3回検査			
第4回検査以降			

スタッド溶接の試験および検査　（下記 □ 内のものを行う。）

1. 施工前試験
(イ)　引張試験
(ロ)　曲げ試験
(ハ)　マクロ試験およびかたさ試験
2. 試験溶接
作業開始前、標準適正溶接条件(溶接電流、溶接時間、溶接方法)で2本のスタッド1付を試験溶接し、45°打撃曲げ試験にて欠陥のないことを確認する。
3. 溶接後の検査
外 観 検 査――全数
打撃曲げ試験――検査本数（　　）本につき1本、15°曲げ

注）合否の判定は日本建築学会スタッド溶接工作基準(案)に準拠する。

■ 溶　接　（下表は基本を示したもので、実施にあたっては詳細図による。）

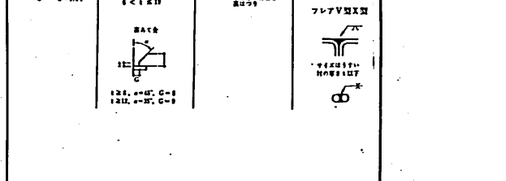

・下記事項は、工事および検討に支障ないよう早めに提出する。

設計担当者の承認を必要とするもの（下記●印のもの）
○（い打ち地工計画書、（い打ち地工要領書(材質種保方法、点付け溶接、溶接工資格なども記載)
○（い打ち地工記録報告書(耐力・長さ・偏心など)
○地盤・(い載荷試験要領書および報告書
○コンクリート調合計画表・調合計算書・材料規格および試験成績表
○コンクリート圧縮試験成績書
○鉄筋・溶接金網・ガス圧接継手部など材料規格証明書、または試験および検査証明書
○コンクリート施工図


設計担当者に報告・連絡し、指示をうけるもの（下記●印のもの）
○試(抜切)・抽耐力試験・　○コンクリート打ち
●(い打ち試験・(セい載荷試験―
○場所打ちくい・特殊基礎などの開始時期
●基礎配筋・各階床または屋根の配筋(配筋検査表を作成すること。)
○地方――柱・壁筋の立ち上がりなど

・下記事項は、工事および検討に支障ないよう早めに提出する。

設計担当者の承認を必要とするもの（下記●印のもの）
○材料規格証明書または試験成績書
(鋼材・リベット・高力ボルト・特殊ボルト・スタッドジベルなど)
○施工要領書
○工作図
●溶接部の試験および検査報告書
●高力ボルトの試験および検査報告書
●スタッド溶接の試験および検査報告書

設計担当者に報告・連絡し、指示をうけるもの（下記●印のもの）
●現寸検査
●製品検査
●開先検査
●組立検査
●搬入れ検査

配置図

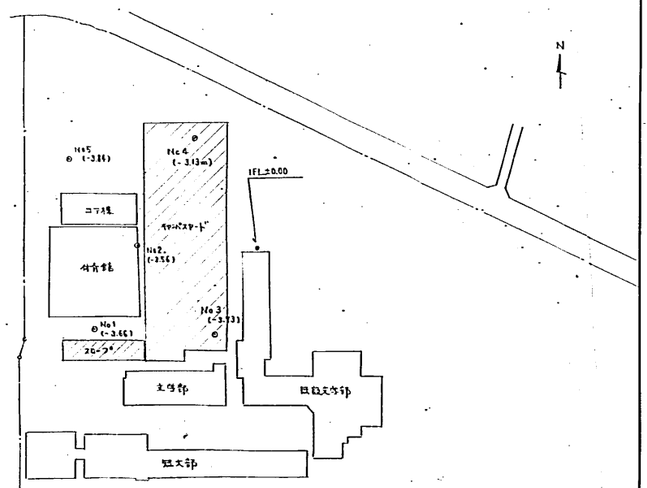

記事
太枠は、基礎形状線を示す
オイルタンク室・アーケードは、別図参照のこと

清水建設株式会社 一級建築士事務所

59・5・1 昭和

70-83B132　狛山女学園大学大学会館包外構

構造仕様表

キャンパス　S－1

S 15

A1012 (1983.2. 10,000)

適用範囲

1. この規準は鉄筋コンクリート構造部分に適用する。
2. 当社設計施工の場合は、この規準による。
3. この規準は設計図または仕様書に特記のない一般的なものに適用する規定である。

記号

d	鉄筋の公称直径
℄	中心線
Lo	柱のうちのり距離
Ho	柱のうちのり距離（上階は下端から下階は上端まで）
ST.	スタラップ
HOOP	フープ
S.HOOP	サブフープ
SP.HOOP	スパイラルフープ
etc. ∈	間隔
∮	丸鋼
D	異形鉄筋
P	鉄筋間隔
×	鉄筋のかぶり厚さ
—○—	鉄筋の圧接継手
═══ }	異形鉄筋より位置
S1	一般鉄筋定着長さ
S2	下端鉄筋定着長さ
S3	継手長さ
S4	溶接金筋の継手、定着長さ

寸法は特記なき限り "mm" とする。

折曲げ規準

鉄筋の折曲げ形状

大梁筋

使用箇所	折曲げ図	鉄筋の種類	折曲げ内法(D)	鉄筋の余長
一般部	90° 4d以上	SR24	3d以上	4d以上
		SD30 SD35	4d以上	
フープ スタラップ	135° 6d以上	SR24	3d以上	6d以上
		SD30 SD35	4d以上	
スラブ、壁開口補強筋のスタラップのタイにのみ用いる	90° 4d以上	SR24	3d以上	8d以上
		SD30 SD35	4d以上	
スラブ 壁 (13∮以下)	90° 4d以上	SR24	3d以上	4d以上
		SD30 SD35	4d以上	

中間筋

使用箇所	折曲げ図	鉄筋の公称直径	鉄筋の種類	折曲げ内法(D)
(1) フープ スタラップ	90°以下	全 径	SR24	3d以上
			SD30 SD35	4d以上
(2) スラブ 壁		16mm以下		5d以上
		19mm以上	SR24 SD30 SD35	(3)による
		25∮以下 D25以下		6d以上
		32∮以下 D29～D41		8d以上
(3) (1),(2)以外の鉄筋 柱 梁				


注）・鉄筋は図面に指示された寸法と形状に合わせ、全て容易で鉄筋に損害をあたえないよう正しく折曲げる。
・SD35を使用する場合の末端部折曲げ内法(D)は5d以上とする。

鉄筋の継手、定着長さ

鉄筋の種類	コンクリートの設計基準強度 Fc kg/cm²	フックの有無	一般定着 S1	下端定着 S2 小ばり	下端定着 S2 スラブ	継手長さ S3
SR24	150以上 180未満	有	45d	25d	15D	45d
	180以上270(240)以下	有	40d			40d
SD30 SD35	180以上 210未満	有	35d	15d		35d
		無	45d	25d	10dかつ	45d
	210以上270(240)以下	有	30d	15d	150以上	30d
		無	40d	25d		40d

注）・継手の位置はなるべく応力の大きいところを避け、かつ同一箇所に集中しないようにする。
・図面に指示のない部分に鉄筋の継手を設ける場合は、設計者の指示を受ける。
・特記外重ね継手および定着の長さは上表による。
・コンクリート強度( )内は軽量コンクリートを示す。
・SD40を使用する場合のS1、S3の長さは上表SD30、SD35の値のそれぞれ5d増しとする。
・公称直径が25.4mmをこえる鉄筋には重ね継手を用いない。


溶接金網の継手、定着長さ（径4～8mm）

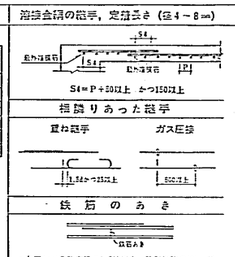

S4＝P＋50以上 かつ150以上

相隣りあった継手

鉄筋のあき

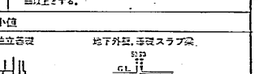


・大梁では公称直径の1.5倍以上 異形鉄筋では1.5倍以上 また、柱梁材の最大寸法の1.25倍以上かつ25mm以上とする。

鉄筋に対するコンクリートのかぶり厚さの最小値


構造部分の種別		かぶり厚さ	備考
床	仕上げをするもの	20	
	仕上げをしないもの	30	
柱、梁、壁	— 仕	30	外気および土、水に接する部分で仕上げのない場合は、コンクリートを25mm増す。
基礎スラブ、梁の下端筋		60	ただし、捨コン打の場合は70とする。

注）・土に接する部分のコンクリートのかぶり厚さは50mm以上とする。
・耐震、耐風等の特殊の場合は設計図による。
・異形鉄筋は上表の厚さ、かつ公称直径の1.5d以上とする。


独立基礎

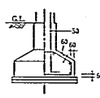


地下外壁、基礎スラブ梁

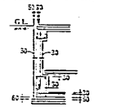

布基礎(ベタ基礎)

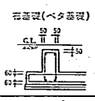


つなぎ梁

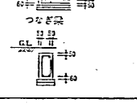

梁


かぶり厚さおよび2段筋保持金物

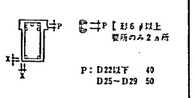


スタラップの加工




スラブ勾配がある場合

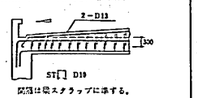

肋筋

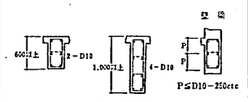


梁貫通孔補強配筋要領

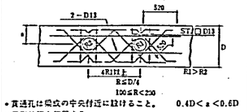


・貫通孔は梁成の中央付近に設けること。 0.4D＜ℓ＜0.6D
・異形鉄筋を使用する。

ハンチ部配筋要領

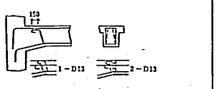


下端筋径	折上げ鉄筋
16	D10またはその径のスタラップD13
19	D13
22	3－22以下D13 4－22以上2－D13
25以上	2－D13

梁に段違いがある場合

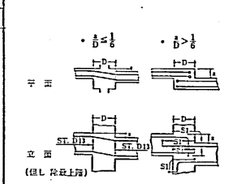


梁面と当面とが一致する場合

かぶり厚さを増す場合

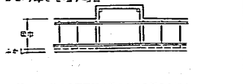


スタラップ巾をせばめる場合

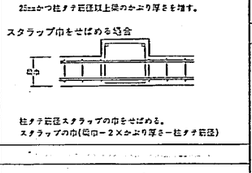


床スラブ

スラブと壁の取合部定着

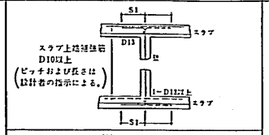


スラブ筋のアンカー長さ

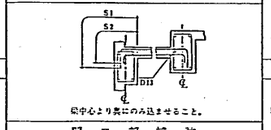


開口部補強


小さい開口の場合

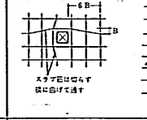


大きい開口の場合（ガラスフロート転写孔(型ワスト)による）

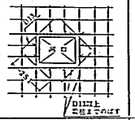


段差がある場合

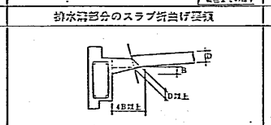


高低差があるスラブ定着要領

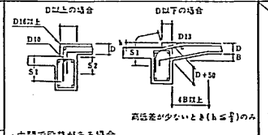


・中間で段差がある場合

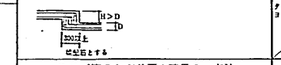

スラブ筋のかぶり厚さ確保の一方法

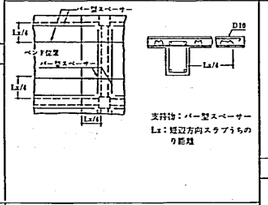


片持スラブ筋のアンカー長さ

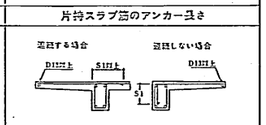

防水箇部分のスラブ折当げ要領

異形鉄筋の継手位置と定着長さおよび余長

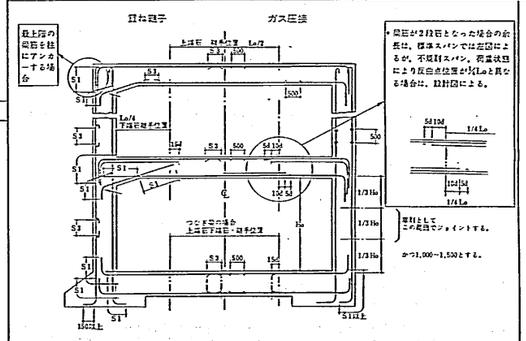
重ね継手
ガス圧接
最上階の梁筋を柱にアンカーする場合
上端筋
L1/4
L1/4
S3
S1
S1
S3
S3
S1
S1
S3
S3
S1
S1
S3

杭 伏 図　1:200

杭種別 PHC杭(A特)

杭径	本数	領域	計(本)
F1 ⊕ 450φ	3	4	12
F2 ⊕ 400φ	3	19	
F3 ⊕ 400φ	2	37(40)	135 (143)
F4 ⊕ 400φ	1	4(6)	

基礎伏図　1:200

キャンパスヤード伏図　1:200

清水建設株式会社 一級建築士事務所

59・5・1

1:200

70-33B132 福山女学園大学大学会館他外構


杭・基礎・キャンパスヤード 伏図

キャンパスヤード


S-3

S 17


A1012 (1984.2. 10,000)

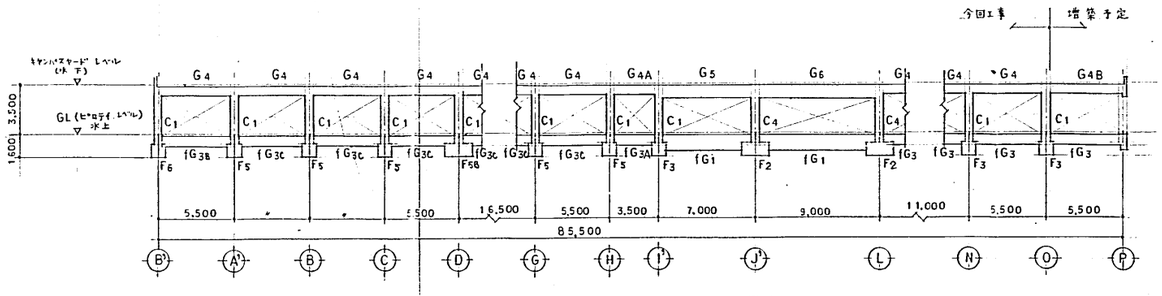


8 通り 軸 組 図 1:200

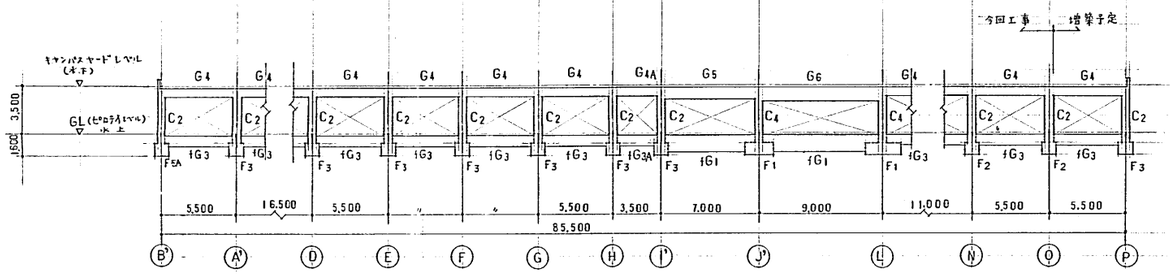


9 通り 軸 組 図 1:200

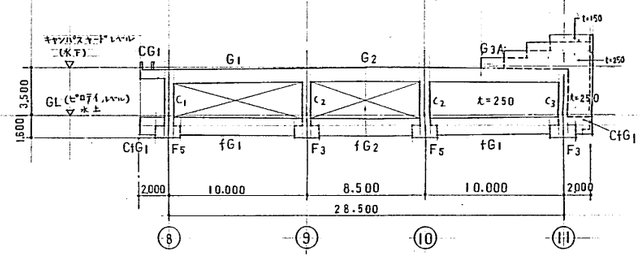


A' 通り 軸 組 図 1:200

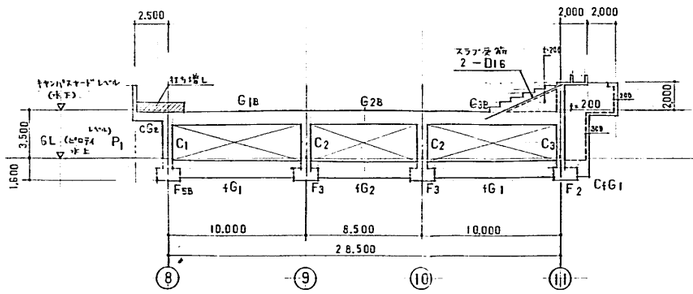

E 通り 軸 組 図 1:200

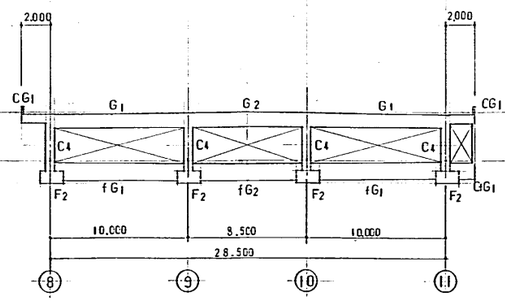

J' 通り 軸 組 図 1:200

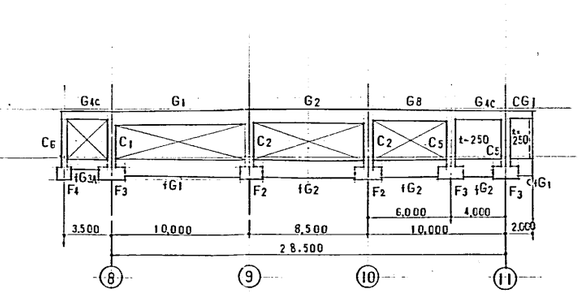

O 通り 軸 組 図 1:200

記事	清水建設株式会社 一級建築士事務所	名	59・5・1	70-83日132 椙山女学園大学大学会館他外構	キャンバス	18
			1:200	軸 組 図	S－4	

A1012 (1984.2. 10,000)

名古屋 A-460 330

大梁リスト 1:50

特記外 ST □D13-200@
腹筋 梁せい H=600以上 2-D10 中止メ筋 D10-1,000@以内
H=1000以上 4-D10

コンクリート打放し部分は 外部20mm 内部10mm を増打ちする事

符号 / 階	G1 G1B(1内)	G1A	G2 G2B(1内)	G2A	G3 G3B(1内)	G3A	G4	G4A
	外端 中央 内端	全	端部 中央	全	10通端 中央 11通端	全	端部 中央	全
形状	1,000 450 (500) <7> <7>	1,000 450	900 450 (500) (7)	900 450	1,000 450 (500) (11)	900 450	650 350	650 350
上端筋	6-D25 4-D25 6-D25	4-D25	6-D25 4-D25	4-D25	9-D25 7-D25 6-D25	4-D25	4-D25 3-D25	4-D25
下端筋	4-D25 <7>6-D25 4-D25	4-D25	5-D25 4-D25	4-D25	9-D25 9-D25 6-D25	4-D25	4-D25 3-D25	4-D25
ST	□D13-150@		(6)□D13-150@		(11) □D13-120@		□D13-150@	□D13-130@


符号 / 階	G4B	G4C G4D(1内)	G5	G6	G7	G8	CG1	CG2
	柱間 中央 他端	全	J1通端 中央 J1通端	J1通端 中央 L通端	全	端部 中央	全	全
形状	650 350	(500) 650 350	900 450	1,000 450	600 300	700 450	600 350	700 350
上端筋	4-D25 3-D25 3-D25	3-D25	4-D25 4-D25 8-D25	8-D25 6-D25 6-D25	3-D25	4-D25 3-D25	4-D25	6-D25
下端筋	4-D25 3-D25 3-D25	3-D25	4-D25 6-D25 7-D25	7-D25 8-D25 6-D25	3-D25	4-D25 4-D25	4-D25	4-D25
ST			□D13-150@	□D13-130@		□D13-150@		

地中梁リスト 1:50

特記外
ST □D13-200@
腹筋 梁せい H=800 2-D13 中止メ筋 D10-1,000@以内
H=1,300 6-D13

符号 / 階	fG1	fG2	fG3	fG3A	CGf1			
	端部 中央	端部 中央	端部 中央	全	全			
形状	1,300 150 60 350	1,300 150 60 350	800 150 60 350	800 150 60 350	1,300 150 60 350			
上端筋	4-D25 3-D25	4-D25 3-D25	3-D25 2-D25	3-D25	4-D25			
下端筋	4-D25 4-D25	4-D25 4-D25	3-D25 3-D25	3-D25	4-D25			
ST				□D13-150@				

基礎リスト 1:50

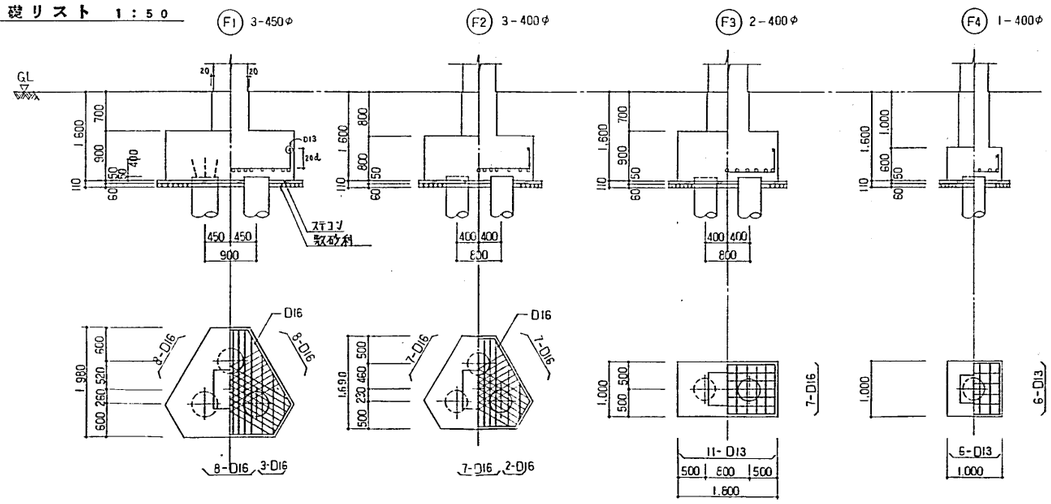

特記外 腹筋2-D13 中止メ筋 D10-1000@以内

符号 / 階	fB1	fB2
	全	端部 中央
形状	350 900 腹筋4-D13	800 300
上端筋	4-D25	3-D22 2-D22
下端筋	4-D25	2-D22 3-D22
ST	D13-100@	D10-200@

符号 / 階	FB3	FB4
	端部 中央	外端 中央 内端
形状	600 300	600 500
上端筋	3-D22 2-D22	3-D22 3-D22 4-D22
下端筋	2-D22 3-D22	3-D22 4-D22 4-D22
ST	D10-200@	D13-200@


柱リスト 1:50

特記外 HOOP □D16-100@, S-HOOP +D10-100@
コンクリート打放し部には外部20mm 内部10mm を増打ちする事

符号 / 階	C1	C2B(1内) C2 C2A(1内)	C3
形状	600 700	600 700 (□D13-100@)	HOOP□D13-100@ D13-250@ 600 200 1,775 700
主筋	14-D25	16-D25	● 2-D22 ○ 16-D25
HP	4 D13-100@	5 D13-100@	4 D13-100@
符号 / 階	C4	C5	C6
形状	700 700	600 600	500 500
主筋	16-D25	12-D25	12-D22
HP	3 D13-100@		
符号 / 階	C7		P1
形状	800 (7-D25) (7-D25) 700 ( )内柱脚のみ		250 500
	● 18-D25 (20-D25)		6-D22
HP	□D13-100		

符号	G3	G5
	元部 先端	
形状	1,000 400 400	150 400 学生会館棟 G23に準じ
上筋	6-D25 4-D25	
下筋	4-D25 4-D25	
ST	ST □D13-200@	
腹筋	4-D10 2-D10	

土間コンクリート 土間コンクリート打範囲は基礎図による

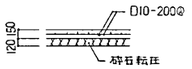


記事	清水建設株式会社 一級建築士事務所	59.5.1 年月日	70-83B132 松山女学園大学大学会館包外構	キャンパス	S 19
		1:50 縮尺	基礎,地中梁,柱,大梁リスト	S-5	


A1012 (1984.2. 10,000)


床版リスト

符号	版厚	位置	短辺方向 端部	短辺方向 中央	短辺方向 側部	長辺方向 端部	長辺方向 中央	長辺方向 側部	備考
S1	150	上	D10 D13-200	同左	同左	D10 D13-250	同左	同左	
		下	D10 D13-200	同左	同左	D10 D13-250	同左	同左	
S2	150	上	D10 D13-200	同左	同左	D10 D13-250	同左	同左	
		下	D10 D13-200	同左	同左	D10 D13-250	同左	同左	
S3	150	上	D10D13-200	同左	同左	D10-250	同左	同左	
		下	D10D13-200	同左	同左	D10-250	同左	同左	
S4	200	上	D13-100	同左	同左	D13-150	同左	同左	
		下	D13-100	同左	同左	D13-150	同左	同左	
S5	150	上	D13-200	同左	同左	D10D13-250	同左	同左	
		下	D13-200	同左	同左	D10D13-250	同左	同左	
S6	150	上	D13-200	同左	同左	D13-200	同左	同左	
		下	D13-200	同左	同左	D13-200	同左	同左	
CS1	200	上	D13-150	同左	同左	D10-250	同左	同左	
		下	D10-150	同左	同左	D10-250	同左	同左	

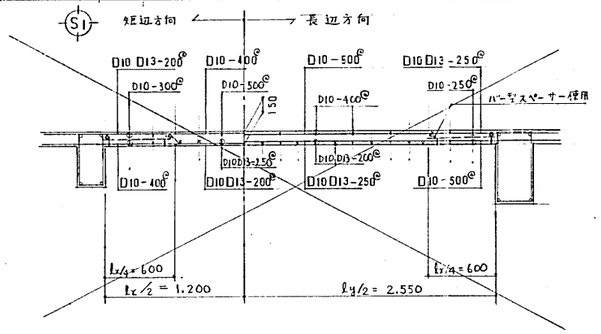


スラブ配筋基本図

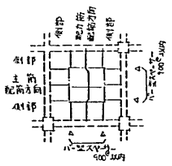


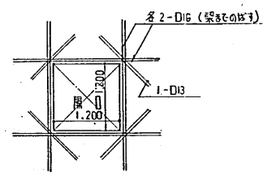

床開口補強要領

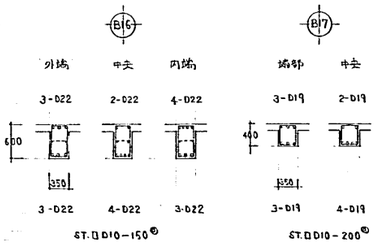

壁リスト 1:50

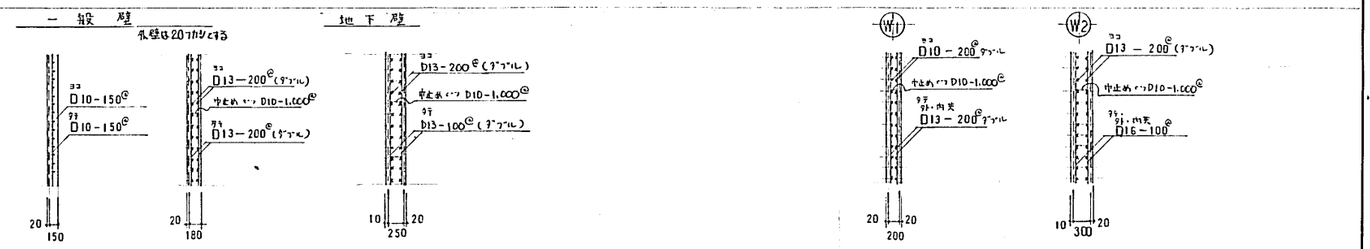

小梁リスト 1:50

特記外 1) ST □D10-200

2) 腹筋 中止め筋 D10-1000 @1000




符号	B1 外端	B1 中央	B1 内端	B2 全断面	B3 外端	B3 中央	B3 内端	B4 端部	B4 中央
位置									
形状		500 300		500 300		1000 350		800 350	
主筋上	2-D22	2-D22	3-D22	3-D22	4-D25	4-D25	6-D25	6-D25	4-D25
下	2-D22	3-D22	2-D22	2-D22	4-D25	6-D25	4-D25	4-D25	6-D25
S.T						□D13-200		□D13-200	

符号	B5 B5A( )内 外端	B5 B5A( )内 中央	B5 B5A( )内 内端	B6 全断面	B15 外端	B15 中央	B15 内端
位置							
形状		500 350		800 250		550 350	
主筋上	3-D22	3-D22	4-D22 (5)	2-D19	3-D22	3-D22	3-D22
下	3-D22	4-D22	3-D22	2-D19	3-D22	6-D22	3-D22
S.T						ST.□D13-200	


符号	B7 外端	B7 中央	B7 内端	B8 B8A( )内 全断面	B9 全断面	B10 全断面	B11 外端	B11 中央	B12 内端	B12 全断面
位置						内→外		内 2-D13 外		
形状		800 300		600 250(500)	1000 250	300 500		350 600		500 300
主筋上	2-D22	2-D22	3-D22	2-D19	2-D19	外 3-D19	外 3-D25	4-D25	5-D25	2-D19
下	2-D22	3-D22	2-D22	2-D19	2-D19	内 3-D19	内 3-D25	4-D25	5-D25	2-D19
S.T						□D13-200				

符号	B13 全断面	B14 端部	B14 中央	CB1 元部	CB1 先端	B16
位置						
形状	1000 500	650 300		600 350	1,500 300	
主筋上	2-D19	3-D22	3-D22	4-D25	3-D25	2-D22
下	2-D19	4-D22	3-D25	3-D25		3-D22
S.T						


花壇配筋図 1:50

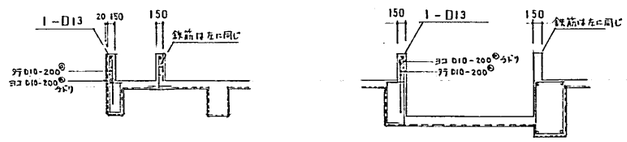

ステージ部配筋図 (1:30)

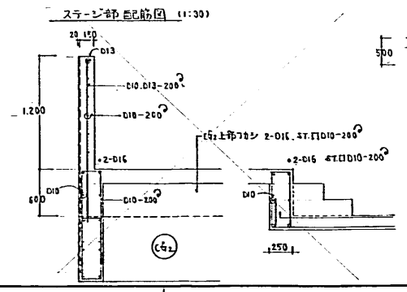


段床，ドライエリヤ配筋図 1:50

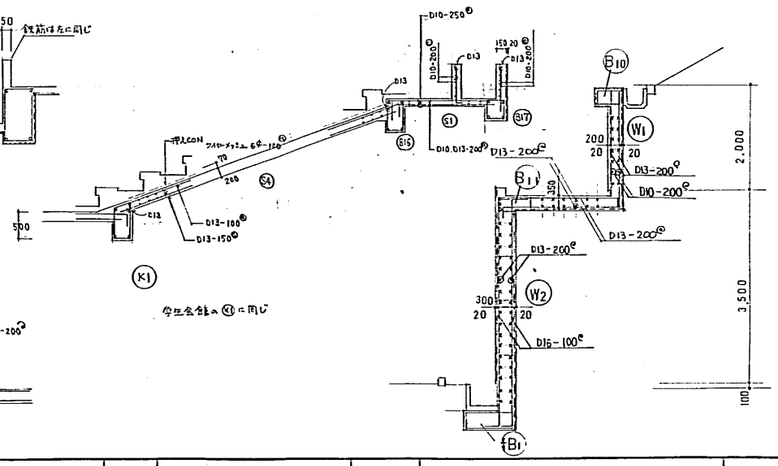

記事						
	清水建設株式会社 一級建築士事務所	59・5・1 年月日	70-33B132 福山女学園大学大学会館他外構	キャンバス	S 20
		縮尺 1:50	雑リスト	S-6	

A1012 (1984.2. 10,000)

名古屋 A-460 332

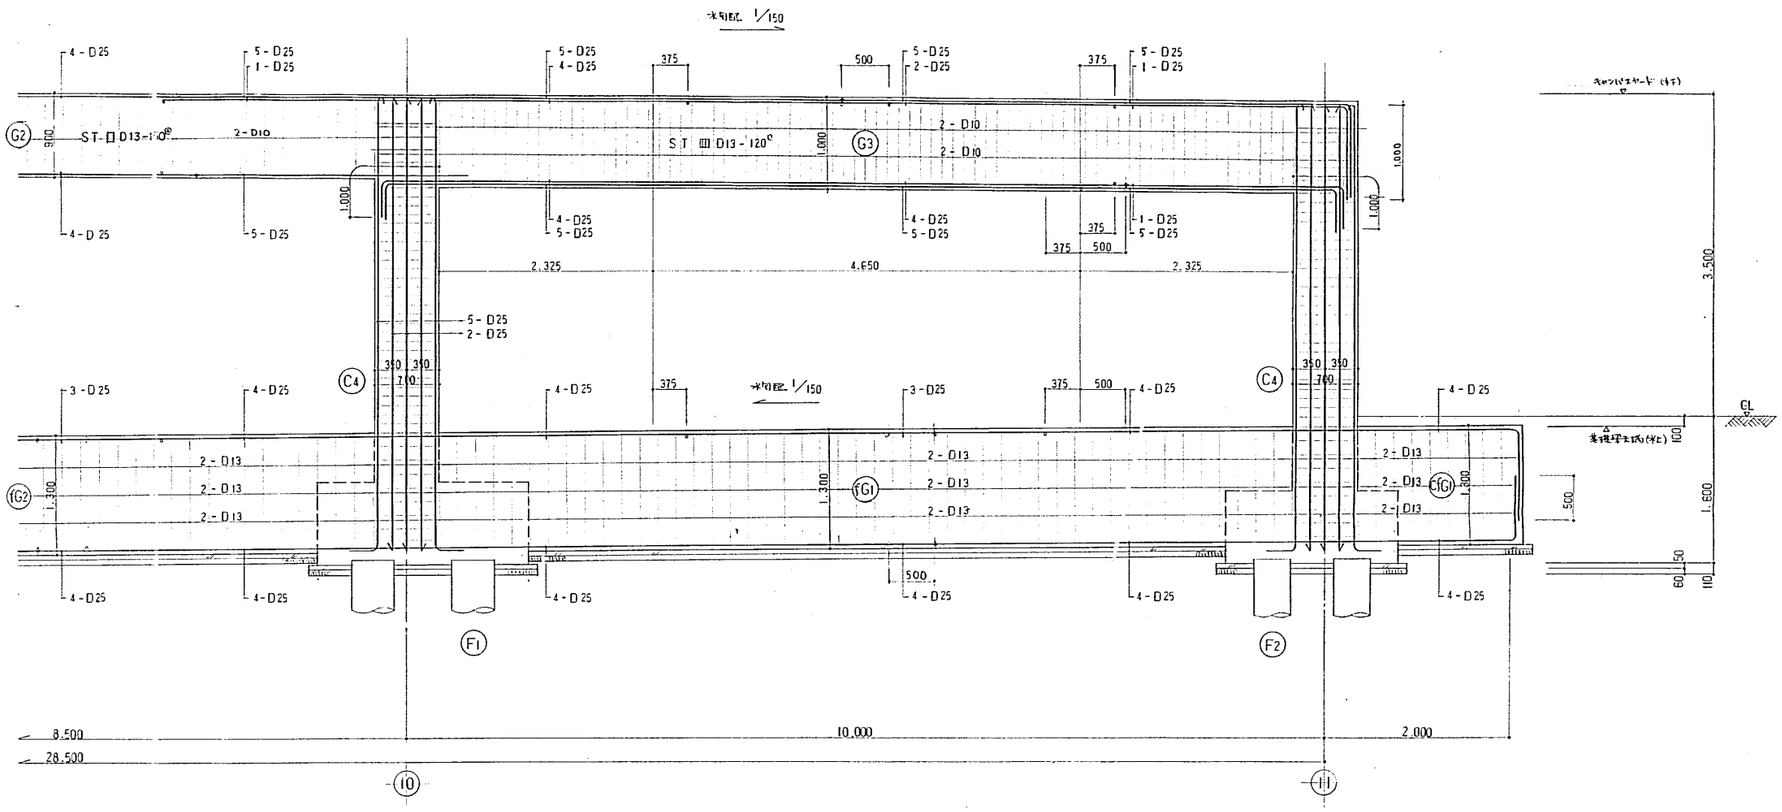

F 通り 鉄筋詳細図 1:30

共通事項
・特記外 柱 HOOP$_S$(昇 D13-100^{c} 但し端部は □D13-150^{c}
梁 ST □D13-200^{c}


—⊶— ガス圧接位置を示す
—○— 鉄筋の止まり位置を示す

記事	清水建設株式会社 一級建築士事務所	㊞	59・5・1 年月日	70-83B132	椙山女学園大学大学会館他外構	キャンバス	S 21
			1:30 縮尺	鉄筋詳細図		S — 7	

A1012 (1984.2. 10,000)

名古屋 A-460 333


伏図

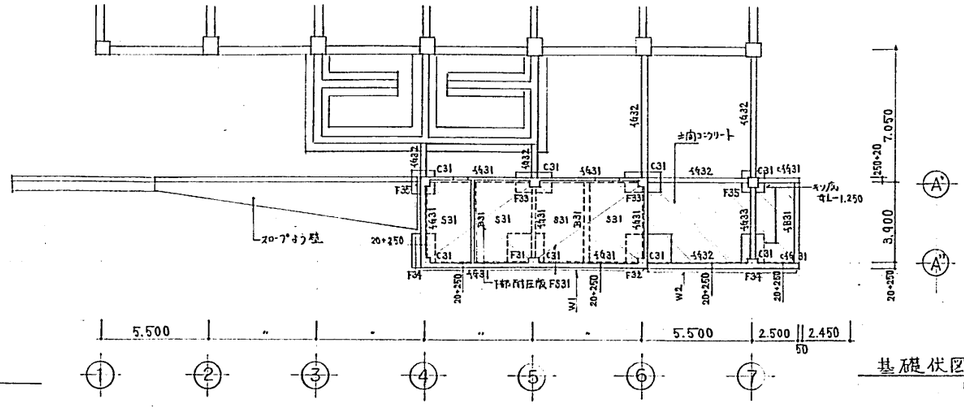

基礎伏図 (1:200)


特記外 壁厚 内壁 t=150
外壁 t=150+20(つかし)

ﾏｲｱ GL-2.500
スラブ天ﾊﾞ GL+150
梁梁天ﾊﾞ特記以外 GL-100
杭長 L=10m(◎印のみL=11m):

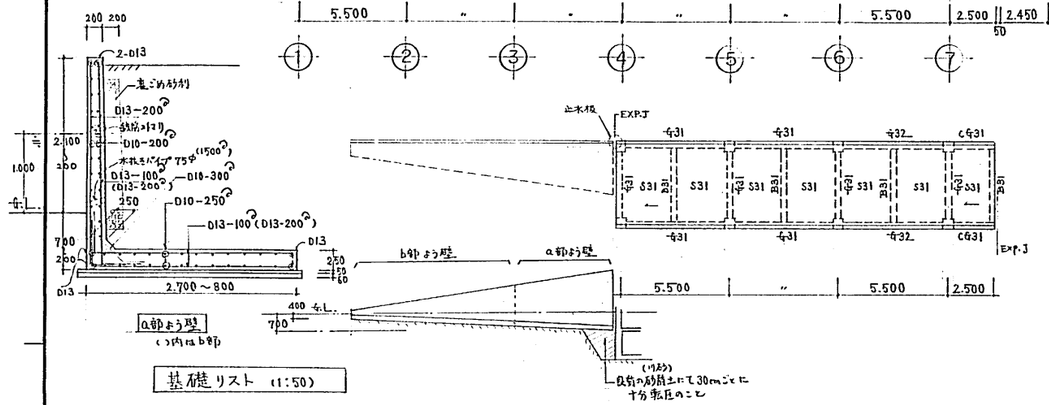


1階伏図 (1:200)


基礎リスト (1:50)

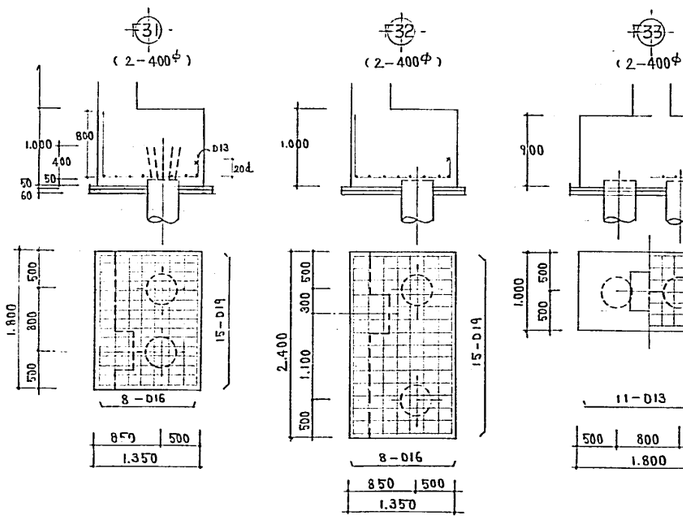


柱リスト 1:30

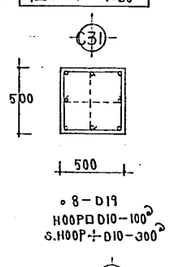


大梁・小梁リスト 1:30 特記外 ST.□ D10-200

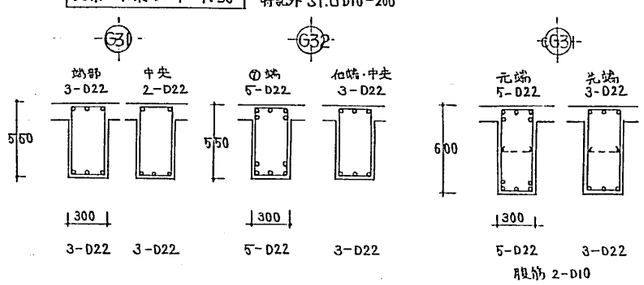

壁リスト 1:50

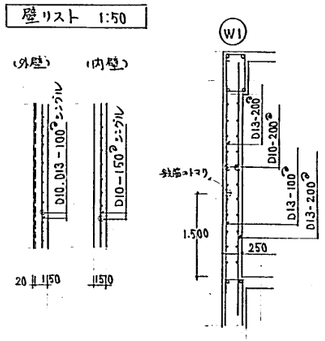


梁リスト (1:50) 特記外 腹筋 D10, 中止メヤ D10-1000

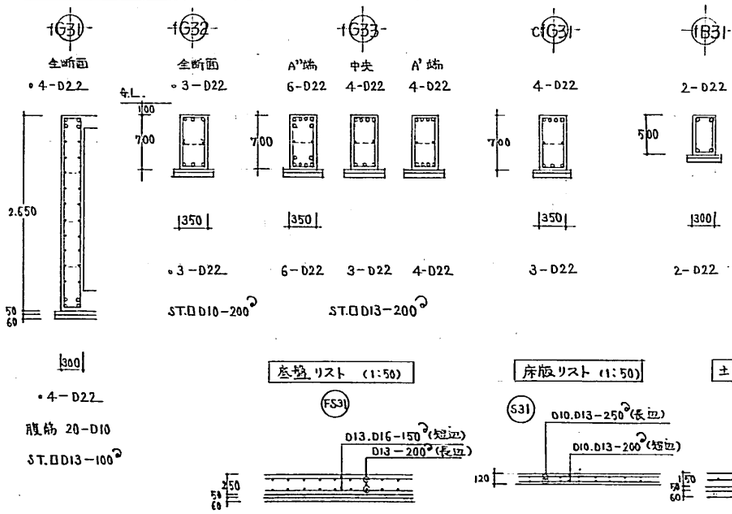

基礎リスト (1:50)

床版リスト (1:50)


土間リスト (1:50)

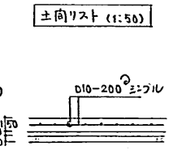



記事	構造仕様	1. コンクリート	Fc=210 kg/cm², スランプ18cm以下	清水建設株式会社一級建築士事務所	担当部又は支店	59・5・1 年月日	70-83B132 福山女学園大学大学会館他外構	S-8	22
		2. 鉄筋	SD30 (D13以下), SD35 (D16以上)			1:200 1:50 縮尺 1:30	スロープ廻り構造図		
		3. 杭	P.H.C.杭(ｾﾒﾝﾄﾐﾙｸ注入工法) 400φ Ra=50t						
			450φ Ra=60t						

A1011 (1983.9.1,000)

名古屋
A-460
334

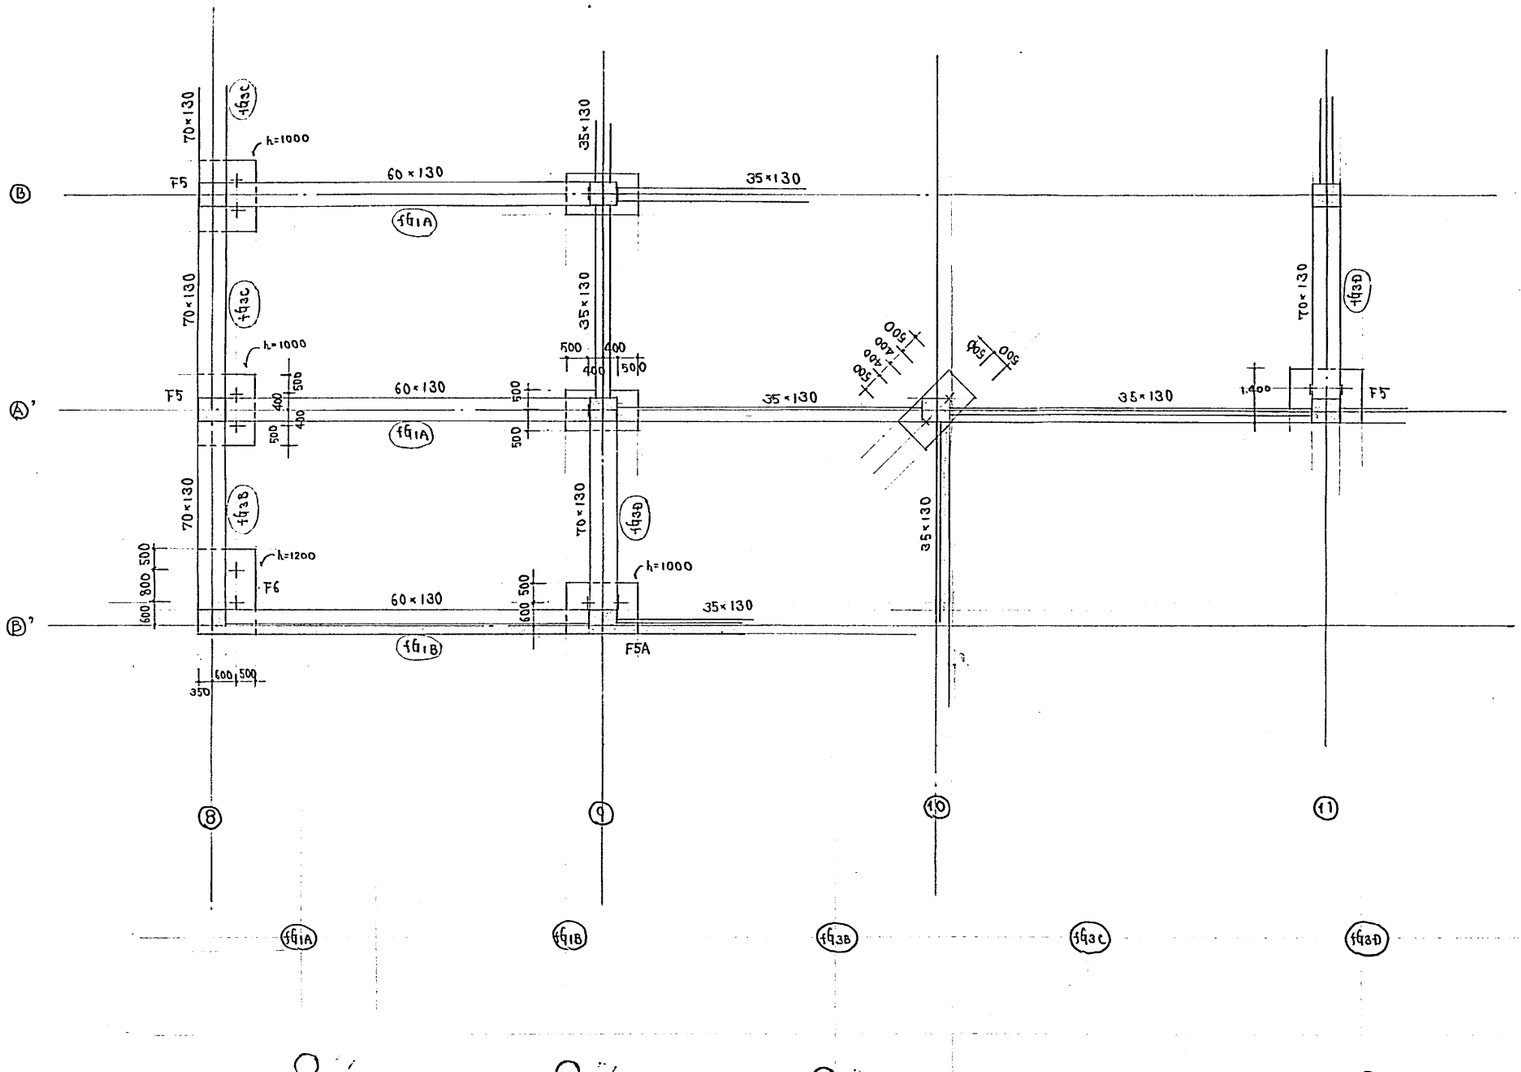

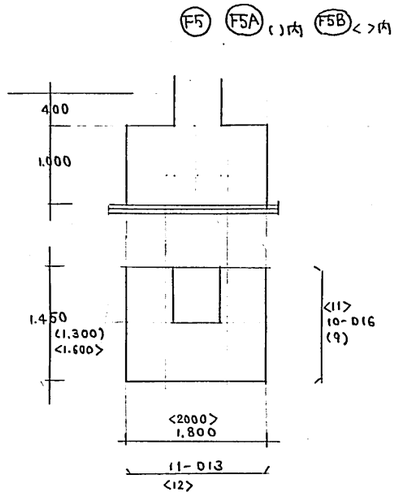

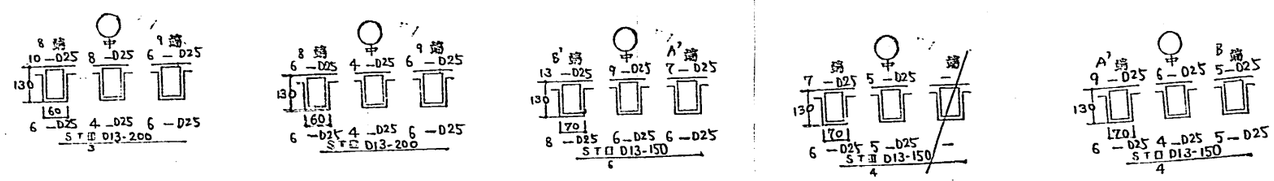

注). 特記外 設計図書に同じ

検工

記事		清水建設株式会社一級建築士事務所	名 担当部又は支店	・ ・ ・	・ ・ 年月日 縮尺	70 838132 椙山女学園大学大学会館 他外構 キリ変更リスト	キャンパスヤード S-9	図 23

A1011 (1984.4. 10,000)

名古屋 A-460 335